

Lidzbark Warmiński, 2022-12-13

RTiI.271.27.5.2022

Wyjaśnienia treści SWZ

Dotyczy: Dostawa i montaż stacji ładowania pojazdów w ramach zadania inwestycyjnego pn.: „Rozwój mobilności i transportu publicznego Gminy Miejskiej Lidzbark Warmiński – etap II”

Znak Sprawy: RTiI.271.27.2022

Zamawiający informuje, że w terminie określonym zgodnie z art. 284 ust. 1 ustawy z 11 września 2019 r. – Prawo zamówień publicznych (Dz.U.2022.1710 tj) – dalej: ustawa Pzp, w dniu 12.12.2022 r. Wykonawca zwrócił się do Zamawiającego z wnioskiem o wyjaśnienie treści SWZ.

W związku z powyższym, Zamawiający udziela następujących wyjaśnień:

Pytanie 1:

Czy zamawiający dopuszcza możliwość dostawy ładowarki mobilnej?

Odpowiedź:

Stacja ładowania będąca przedmiotem zamówienia ma służyć jako infrastruktura ładowania drogowego transportu publicznego do ładowania autobusów zeroemisyjnych, wykorzystywanych w transporcie publicznym. W związku z powyższym musi spełniać wszelkie wymogi dla tego typu stacji określone w przepisach, a w szczególności: ustawy z dnia 11 stycznia 2018 r. o elektromobilności i paliwach alternatywnych (Dz.U.2022.1083 tj) i Rozporządzenia Ministra Energii z dn. 26 czerwca 2019 r. w sprawie wymagań technicznych dla stacji i punktów ładowania stanowiących element infrastruktury ładowania drogowego transportu publicznego (Dz.U. 2019, poz. 1316).

Zamawiający dopuszcza urządzenie mobilne z możliwością montażu do podestu oraz pod warunkiem spełniania przez nie warunków określonych dla stacji ładowania stanowiących element infrastruktury ładowania drogowego transportu publicznego, kabel zasilający musi być zabezpieczony przed warunkami atmosferycznymi oraz zabezpieczony przed najeżaniem przez pojazd.

Jednocześnie Zamawiający informuje, iż nie dopuszcza stacji ładowania montowanej do ściany.

Pytanie 2:

Czy zamawiający udostępni plan sytuacyjny planowanego miejsca zabudowy? Z SWZ nie wynika zakres prac ogólnobudowlanych/elektrycznych które należy wykonać by zasilić ładowarkę.

Odpowiedź:

Zamawiający informuje, iż wykonano podłączenie linii kablowej do stacji rozdzielczej oraz doprowadzono linię kablową ze stacji rozdzielczej do miejsca montażu przedmiotu zamówienia. Przedmiotowe prace wykonano na potrzeby aktualnie użytkowanej stacjonarnej stacji ładowania pojazdów, tj.: moc przyłączeniowa wynosi 32,5kW, zabezpieczenie przedlicznikowe 63A.

Do Wykonawcy należy wykonanie montażu i podłączenia do istniejącego złącza kablowego oraz jeżeli konieczne, dodatkowe prace w zakresie instalacji elektrycznej niezbędne do uruchomienia nowej stacji ładowania.


W załączeniu plan sytuacyjny aktualnie użytkowanej stacji ładowania – w miejsce zostanie podłączona nowa stacja ładowania

Niniejsze wyjaśnienia zapisów SWZ i jej załączników należy uwzględnić przy sporządzaniu oferty. Zmianie nie ulega Ogłoszenie o zamówieniu. Pozostałe warunki pozostają bez zmian.

Zatwierdził:

BURMISTRZ

Jacek Wiśniowski

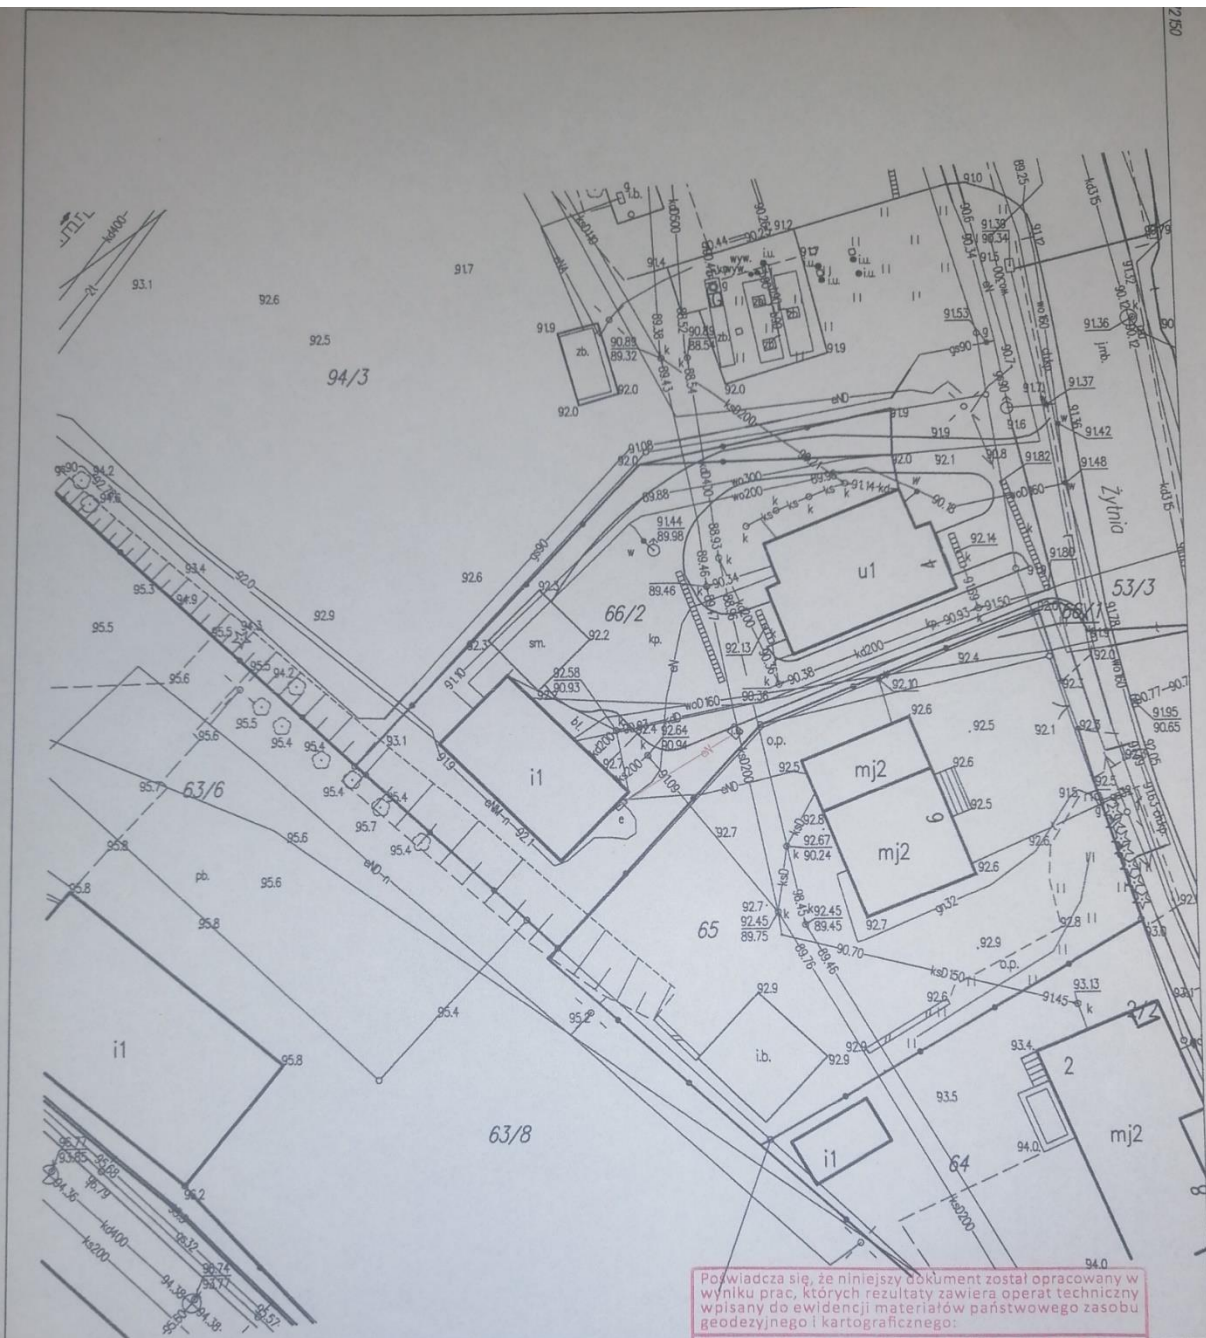

5998491
7472053

MAPA ZASADNICZA

Inwentaryzacja powykonawcza obiektów budowlanych

Skala 1:500

godło mapy 7.2.15.17.08.2.3

układ XY - 2000'7, ukt. wys. PL-EVRF2007-NH

województwo warmińsko-mazurskie

powiat lidzbarski

miasto Lidzbark Warm.

obręb 280901_1.0009

ul. Żytnia

GGK-O-ZG.6640.962.2021

Inwentaryzacja zabudowy i zasilańca wchodzącej stacji ładowania pojazdów,

GEODETA

Andrzej Wobalis

Upr. Geod. Nr 12276

Asystentów 13/48

11-100 Lidzbark Warmiński

18.12.2021r

Powiadza się, że niniejszy dokument został opracowany w wyniku prac, których rezultaty zawiera operat techniczny wpisany do ewidencji materiałów państwowego zasobu geodezyjnego i kartograficznego:

Nazwa organu prowadzącego państwowy zasob geodezyjny i kartograficzny: STAROSTA LIDZBARSKI
Identyfikator ewidencyjny operatu technicznego: P.2809.

Data Przyjęcia operatu technicznego do zasobu: 2021-12-16

Imię, nazwisko i podpis osoby reprezentującej organ:

Z up. STAROSTY

mgr inż. Aneta Wiewsk.
INSPEKTOR