


MAPA POMIARU POWYKONAWCZEGO

Skala: 1:500
Województwo: dolnośląskie
Jednostka ewidencyjna: Strzegom
Dz. 1062, 1065

Powiat: świdnicki
Obręb: Tomkowice

1061

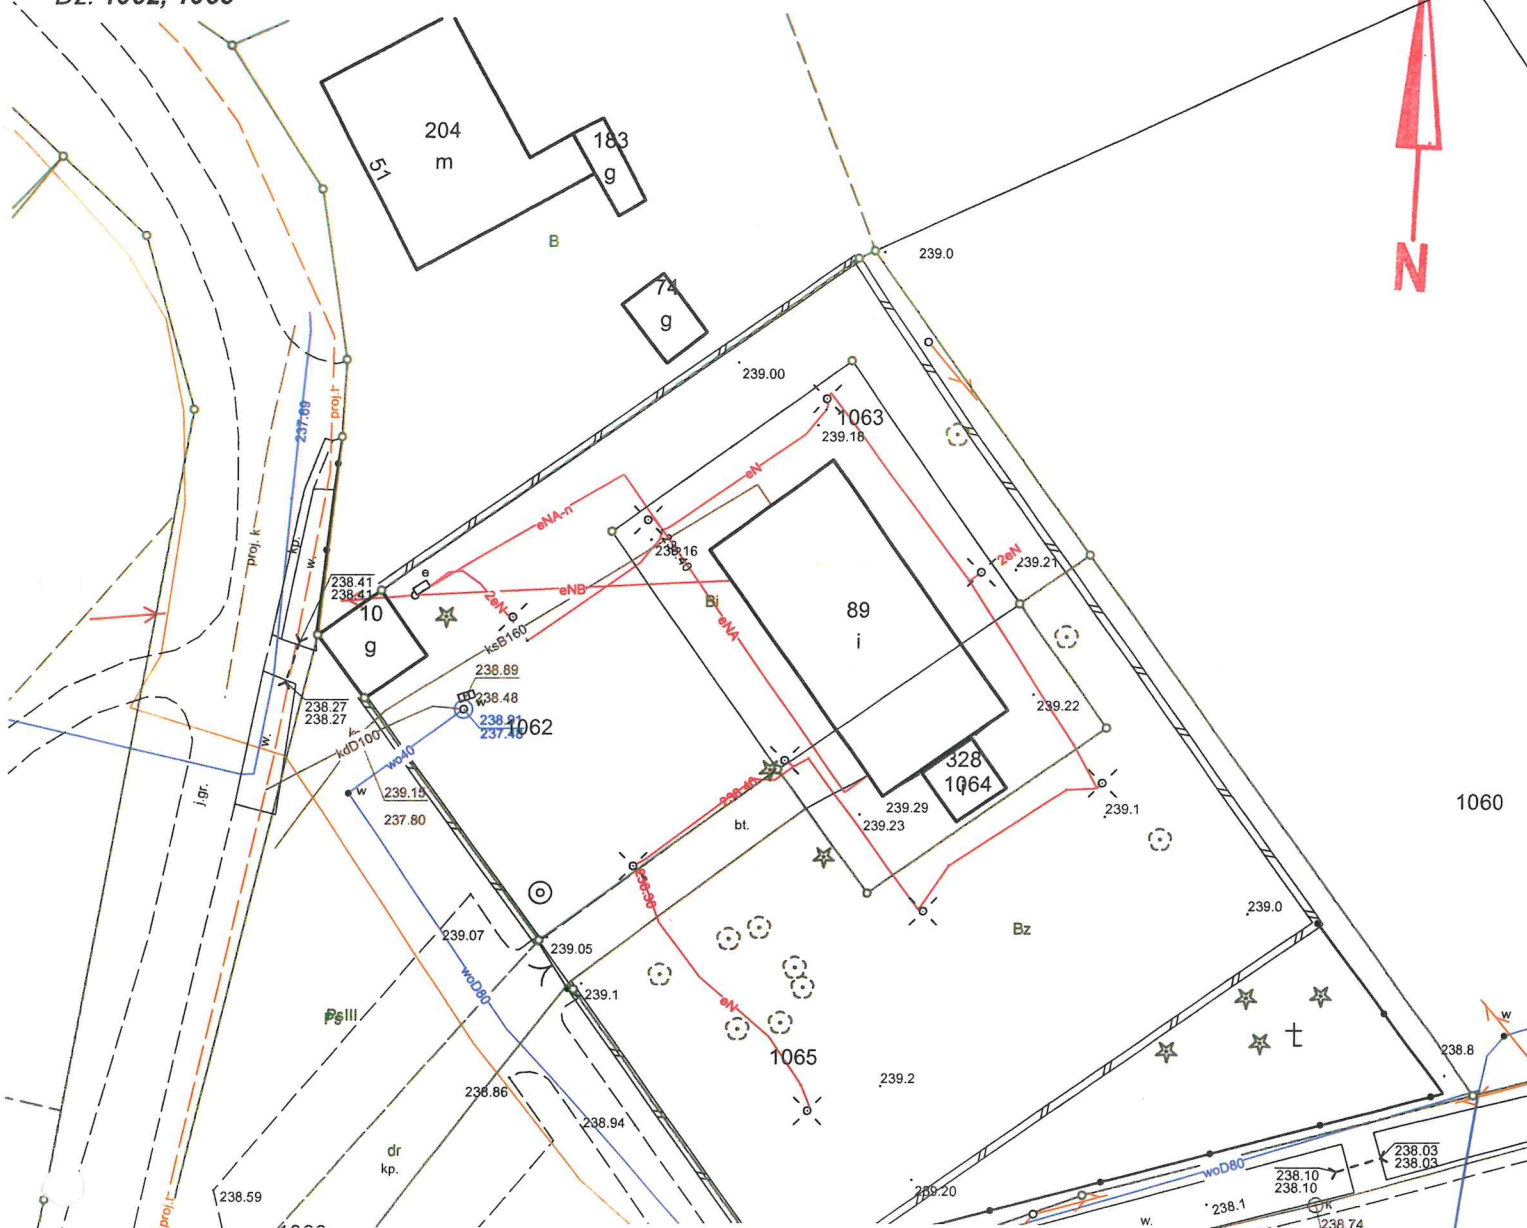

1060

OŚWIADCZENIE

Świdnica, 30.03.2022 r.