


POMOST PRZEKRÓJ A-A

1:50

**RYSUNEK
POWYKONAWCZY**
NR RYSUNKU
ZMIANY: *Bez zmian*
KIEROWNIK BUDOWY
DATA *28.10.2010* PODPIS

balustrada drewniana słupki i pochwyty 10x10cm.

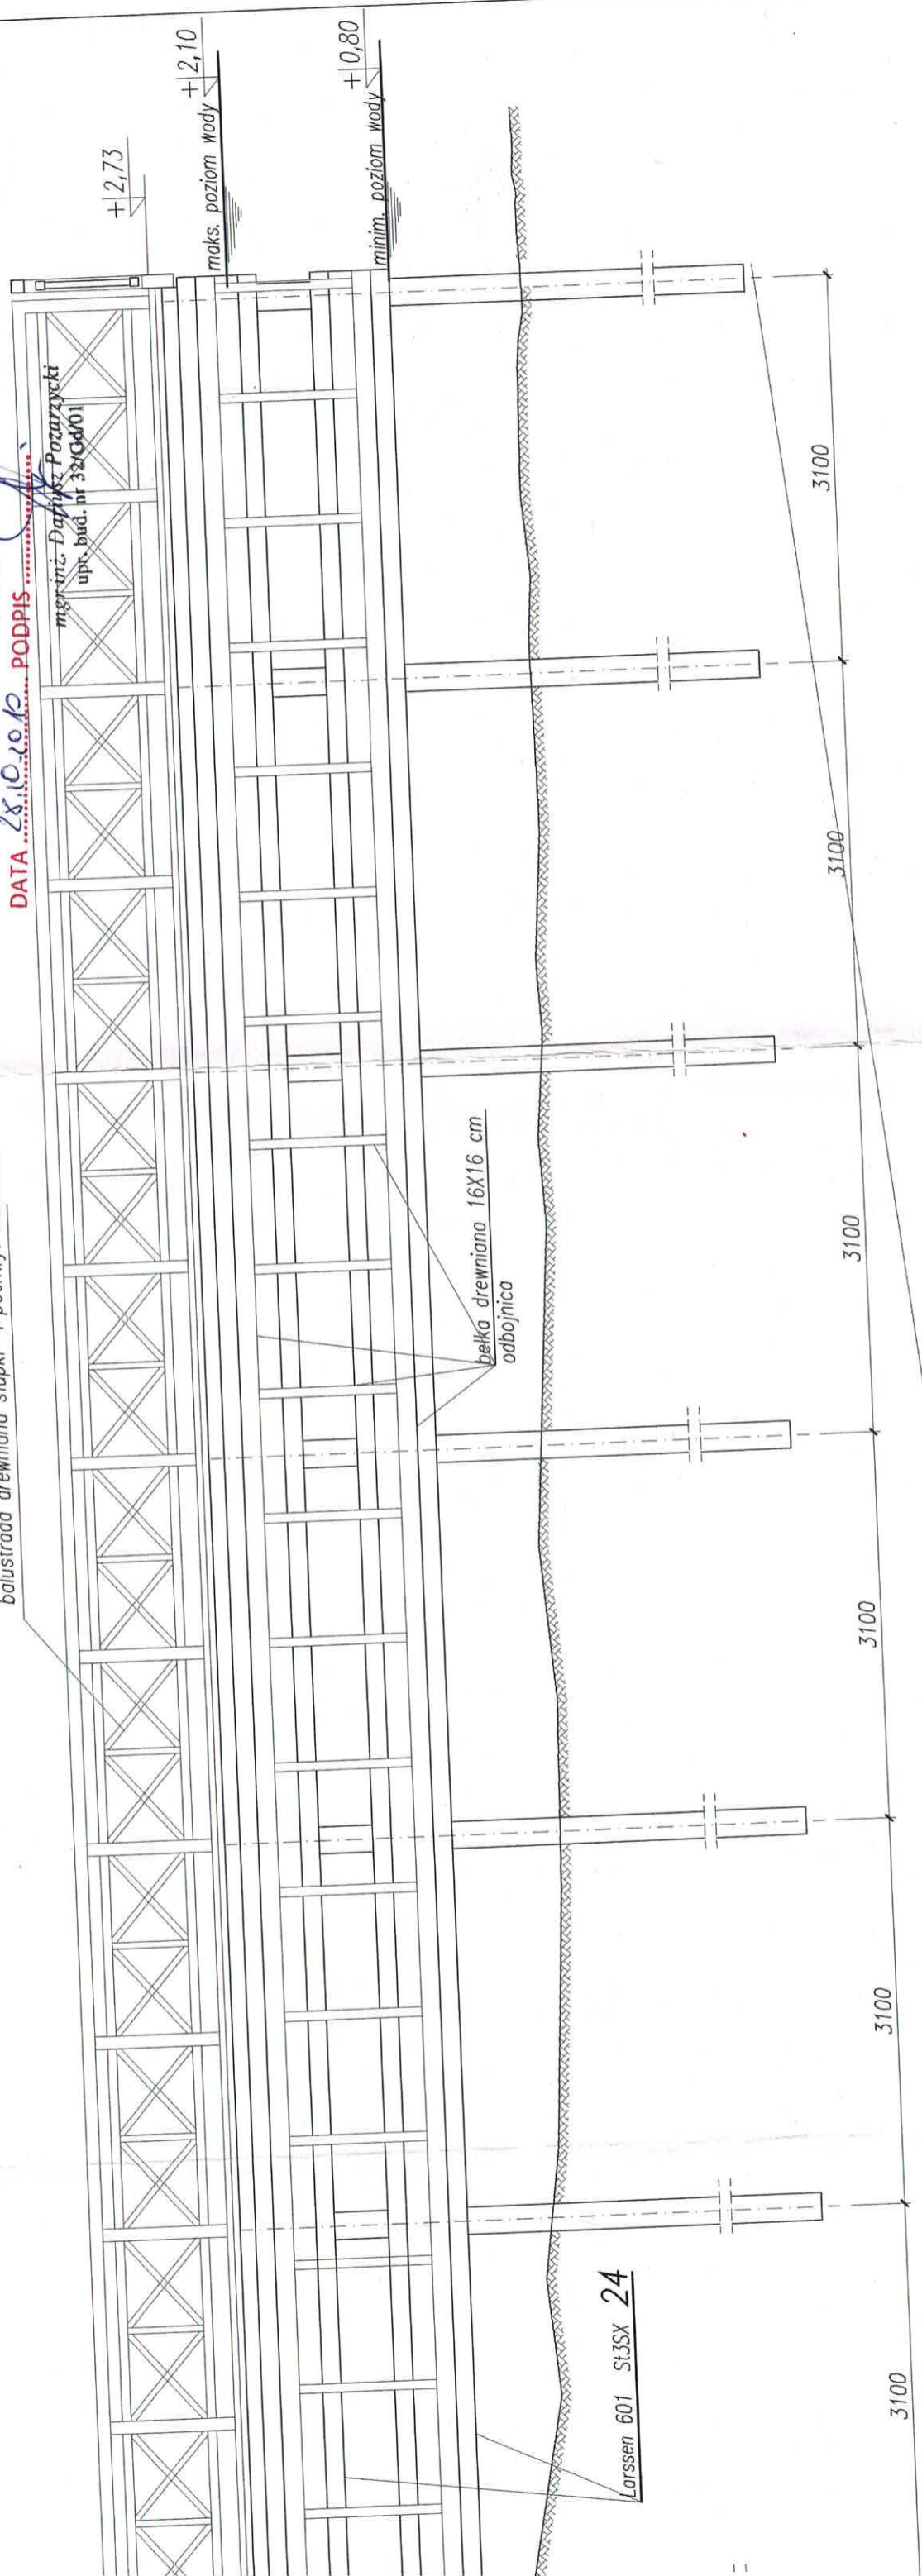

BIURO INŻYNIERII WODNEJ I OCHRONY ŚRODOWISKA - M&I GAJDA - TYTUŁ RYS.		NR PROJ. G-1004	STADIUM PB
OBIEKT PRZYSTAN TURYSTYCZNO- -ZEGLARSKA W NADOLU		DATA 28.10.2010	NR RYS 5
Inwestor: Urząd Gminy w Gniewinie woj. pomorskie		mgr inż. K. Roman POM/0089/PWOK/04	SKALA 1:50
Adres inwestycji: Województwo pomorskie, powiat wejherowski Gmina Gniewino, Nadole		mgr inż. I. Gajda	STADIUM PB
PROJEKTOWAŁ hydrotechniczna- konstrukcyjna	mgr inż. M. Gajda nr upr. hydrol. 49/2004 nr upr. 2555/Gd/86	mgr inż. M. Gajda	NR RYS 5
OPRACOWAŁ	mgr inż. I. Gajda	mgr inż. I. Gajda	SKALA 1:50
SPRAWDZIŁ	mgr inż. M. Gajda	mgr inż. M. Gajda	NR RYS 5

ostu typ A z rur stalowych
5mm wypełnione betonem B15

Materiał
 Konstrukcja – stal profilowa St3SX
 Pokład – drewno klasy C27

