

MAPA GEODEZYJNEJ INWENTARYZACJI POWYKONAWCZEJ  
ZAKRZEWIENIA I NAWODNIENIA TERENU Skala 1:500

Bydgoszcz, Wyspa Młyńska

Obręb ewidencyjny 046101.J.0097

Gmina i Powiat M. Bydgoszcz Woj. kuj.-pom.

UKŁ.WSP.PL-2000/6 UKŁ.WYS.PL-EVRF2007-NH

Mapę opracował mgr inż. Jerzy Lubarski, dnia 20.12.2022 r.


PRZEDSIĘBIORSTWO HANDLOWO-USŁUGOWE

**GEO-INWEST**

Mirosław Kawałir

ul. Nad Torem 34, 85-409 Bydgoszcz  
tel. 507 044 562 e-mail: mirsk@geo-inwest.com.pl  
NIP 743-178-82-49 REGON 280278468

Identyfikator zgłoszenia prac geod.	MPGD.422.3347.2022
Numer oraz data wystawienia protokołu zawierającego pozytywny wynik weryfikacji prac geod.	Protokół nr z dnia
Organ Służby Geod. i Kartograf., który otrzymał zgłoszenie prac geod.	PREZYDENT MIASTA BYDGOSZCZY
Wykonawca prac geodezyjnych	Przedsiębiorstwo Handlowo-Usługowe GEO-INWEST Mirosław Kawałir
Imię i nazwisko oraz nr uprawnień zawodowych kierownika prac geod.	inż. Mirosław Kawałir upr. aw. zaw. nr 22229
Oświadczam, że operat techniczny zawierający rezultaty prac geodezyjnych i kartograficznych, wyniku których powstał niniejszy dokument, uzyskał pozytywny wynik weryfikacji. Jestem świadomy odpowiedzialności karnej za złożenie fałszywego oświadczenia.	
<p><b>GEODETA UPRAWNIONY</b> inż. Mirosław Kawałir upr. zaw. nr 22229</p> <p><i>Podpis: Wykonawcy prac geodezyjnych</i></p>	

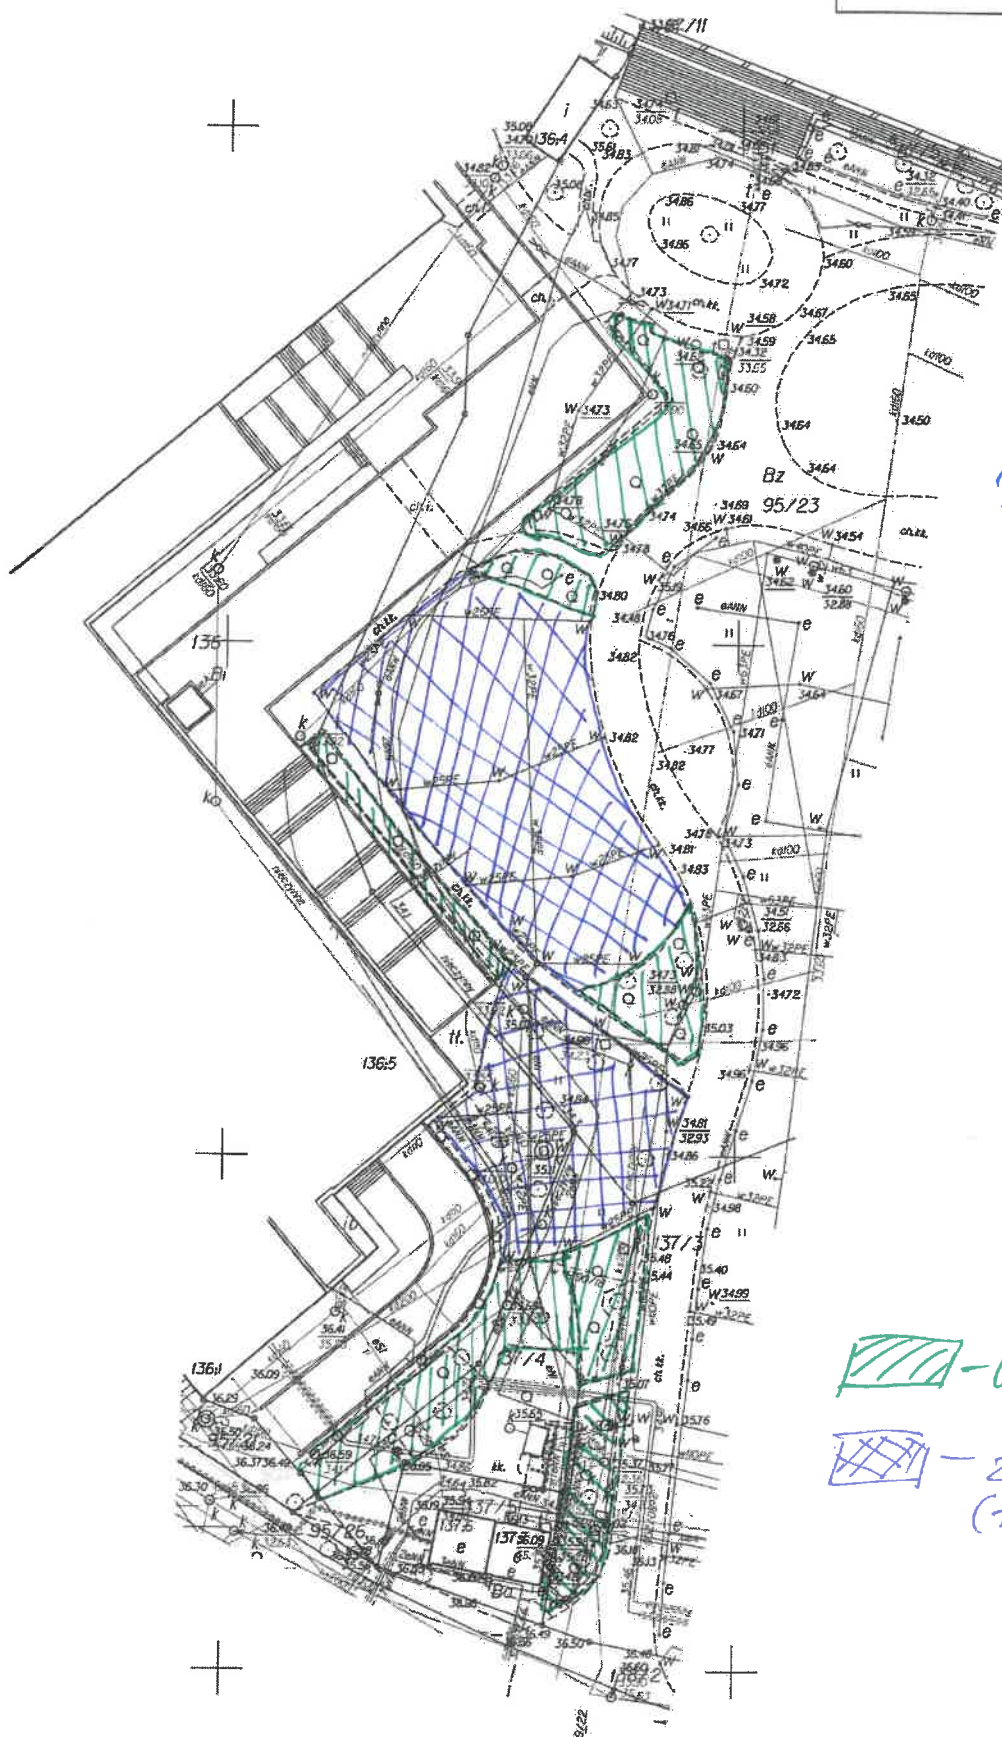

PODLADANIE III

obary  
- linie kropkujące  
- zroszenie (trawnik)