



**Przedsiębiorstwo
Wodociągów i Kanalizacji Sp. z o.o.
w Gorzowie Wielkopolskim**

Gorzów Wlkp., 28.05.2021r.

Znak: ZWTP /0301 /21

WARUNKI PRZYŁĄCZENIA DO SIECI WODOCIĄGOWEJ I /LUB KANALIZACYJNEJ

dla nieruchomości położonej w m. *Gorzów Wlkp. przy ul. Ogińskiego*, działka nr 2270/12 (*toaleta publiczna*).

Osoba ubiegająca się o przyłączenie: *URZĄD MIASTA GORZOWA WLKP., ul. Sikorskiego 3-4,
66-400 Gorzów Wlkp.*

Adres do korespondencji: *Pracownia Architektoniczna Helena Kulak, ul. Wełniany Rynek 3,
66-400 Gorzów Wlkp.*

Po zapoznaniu się z wnioskiem dotyczącym wydania warunków przyłączenia do sieci wodociągowej i /lub kanalizacyjnej ustala się następujące możliwości dostawy wody i odprowadzenia ścieków.

1. Wskazanie miejsca i sposobu przyłączenia nieruchomości do sieci wodociągowej i /lub kanalizacyjnej:

sieć wodociągowa: Ø 150 mm PCV w ul. Gen. Stanisława Maczka,

sieć kanalizacji sanitarnej: Ø 200 mm PCV w ul. Gen. Stanisława Maczka,

rzędne studni przewidzianej do włączenia: 60,28 /56,76.

2. Potwierdzenie lub ustalenie dostawy wnioskowanej ilości wody dostarczanej do nieruchomości i /lub odbioru wnioskowanej ilości ścieków odprowadzanych z nieruchomości i ich jakość:

Dostawa wody na cele:

bytowe w ilości: 8,58 m³/d, zgodnie z wnioskiem,

p.poż w ilości dm³/s, zgodnie z wnioskiem,

ścieki bytowe w ilości: 8,58 m³/d, zgodnie z wnioskiem.

3. PWiK zapewnia minimalne ciśnienie nie mniejsze niż 0,05 MPa. Rzeczywiste ciśnienie występujące na sieci wodociągowej zostanie sprawdzone na wniosek.

4. Przyłącze wodociągowe i kanalizacji sanitarnej należy projektować i wykonywać zgodnie z Wytocznymi do projektowania i wykonania przyłącza wodociągowego i kanalizacji sanitarnej. Wytocznice znajdują się na stronie internetowej <http://www.pwik.gorzow.pl/> w zakładce Biuro Obsługi Klienta oraz są dostępne w Biurze Obsługi Klienta na ul. Śląskiej 95 w Gorzowie Wlkp.

5. Należy sporządzić plan sytuacyjny, o którym mowa w art. 29a ust 1 ustawy z 7 lipca 1994 r. Prawo budowlane (Dz.U. z 2020 r. poz. 1333 wraz z późn. zm.) na kopii aktualnej mapy zasadniczej lub mapy jednostkowej przyjętej do państwowego zasobu geodezyjnego i kartograficznego uwzględniający niniejsze Warunki przyłączenia do sieci wodociągowej i/lub kanalizacyjnej.

6. Budowa przyłączy wodociągowego i /lub kanalizacji sanitarnej zgodnie z art. 43 ust.1 pkt.2, z zastrzeżeniem pkt. 1a, ustawy z 07.07.1994 r. Prawo budowlane (Dz.U. 2020 poz.1333 wraz z późn. zm.) podlega geodezyjnemu wyznaczeniu w terenie, a po wybudowaniu – geodezyjnej inwentaryzacji powykonawczej.

7. Przed włączeniem do sieci wodociągowej i/lub kanalizacyjnej należy udać się do Biura Obsługi Klienta w celu zawarcia umowy przyłączeniowej, która reguluje warunki i termin włączenia do czynnej sieci wodociągowej i/lub kanalizacji sanitarnej oraz montaż wodomierza.

8. Po wybudowaniu przyłącza/y należy je zgłosić do odbioru w Biurze Obsługi Klienta. Odbiór przyłącza odbywa się w miejscu jego wybudowania i polega na sprawdzeniu jego wykonania zgodnie z niniejszymi Warunkami. Przy odbiorze przyłącza należy okazać mapę powykonawczą lub szkic geodezyjny wykonanego przyłącza oraz plan sytuacyjny, o którym mowa w pkt. 5 niniejszych Warunków.

9. Przyłącze wodociągowe i/lub kanalizacji sanitarnej pozostanie własnością osoby ubiegającej się o przyłączenie.

10. Warunki przyłączenia do sieci wodociągowej i/lub kanalizacyjnej ważne są przez okres 2 lat od daty wystawienia.

11. Biuro Obsługi Klienta PWiK Sp. z o. o., ul. Śląska 95, 66-400 Gorzów Wlkp., e-mail: bok@pwikgo.pl, tel.(095) 733-55-40 do 42.

Kierownik Działu Inwestycji i Rozwoju

**KIEROWNIK
DZIAŁU INWESTYCJI I ROZWOJU**

mgr inż. Tomasz Czornak

Prezes Zarządu


Dyrektor Naczelny

Członek Zarządu

Z-ca Dyrektora ds. Technicznych

CZŁONEK ZARZĄDU
Z-ca Dyrektora ds. technicznych

mgr inż. Tomasz Surdacki

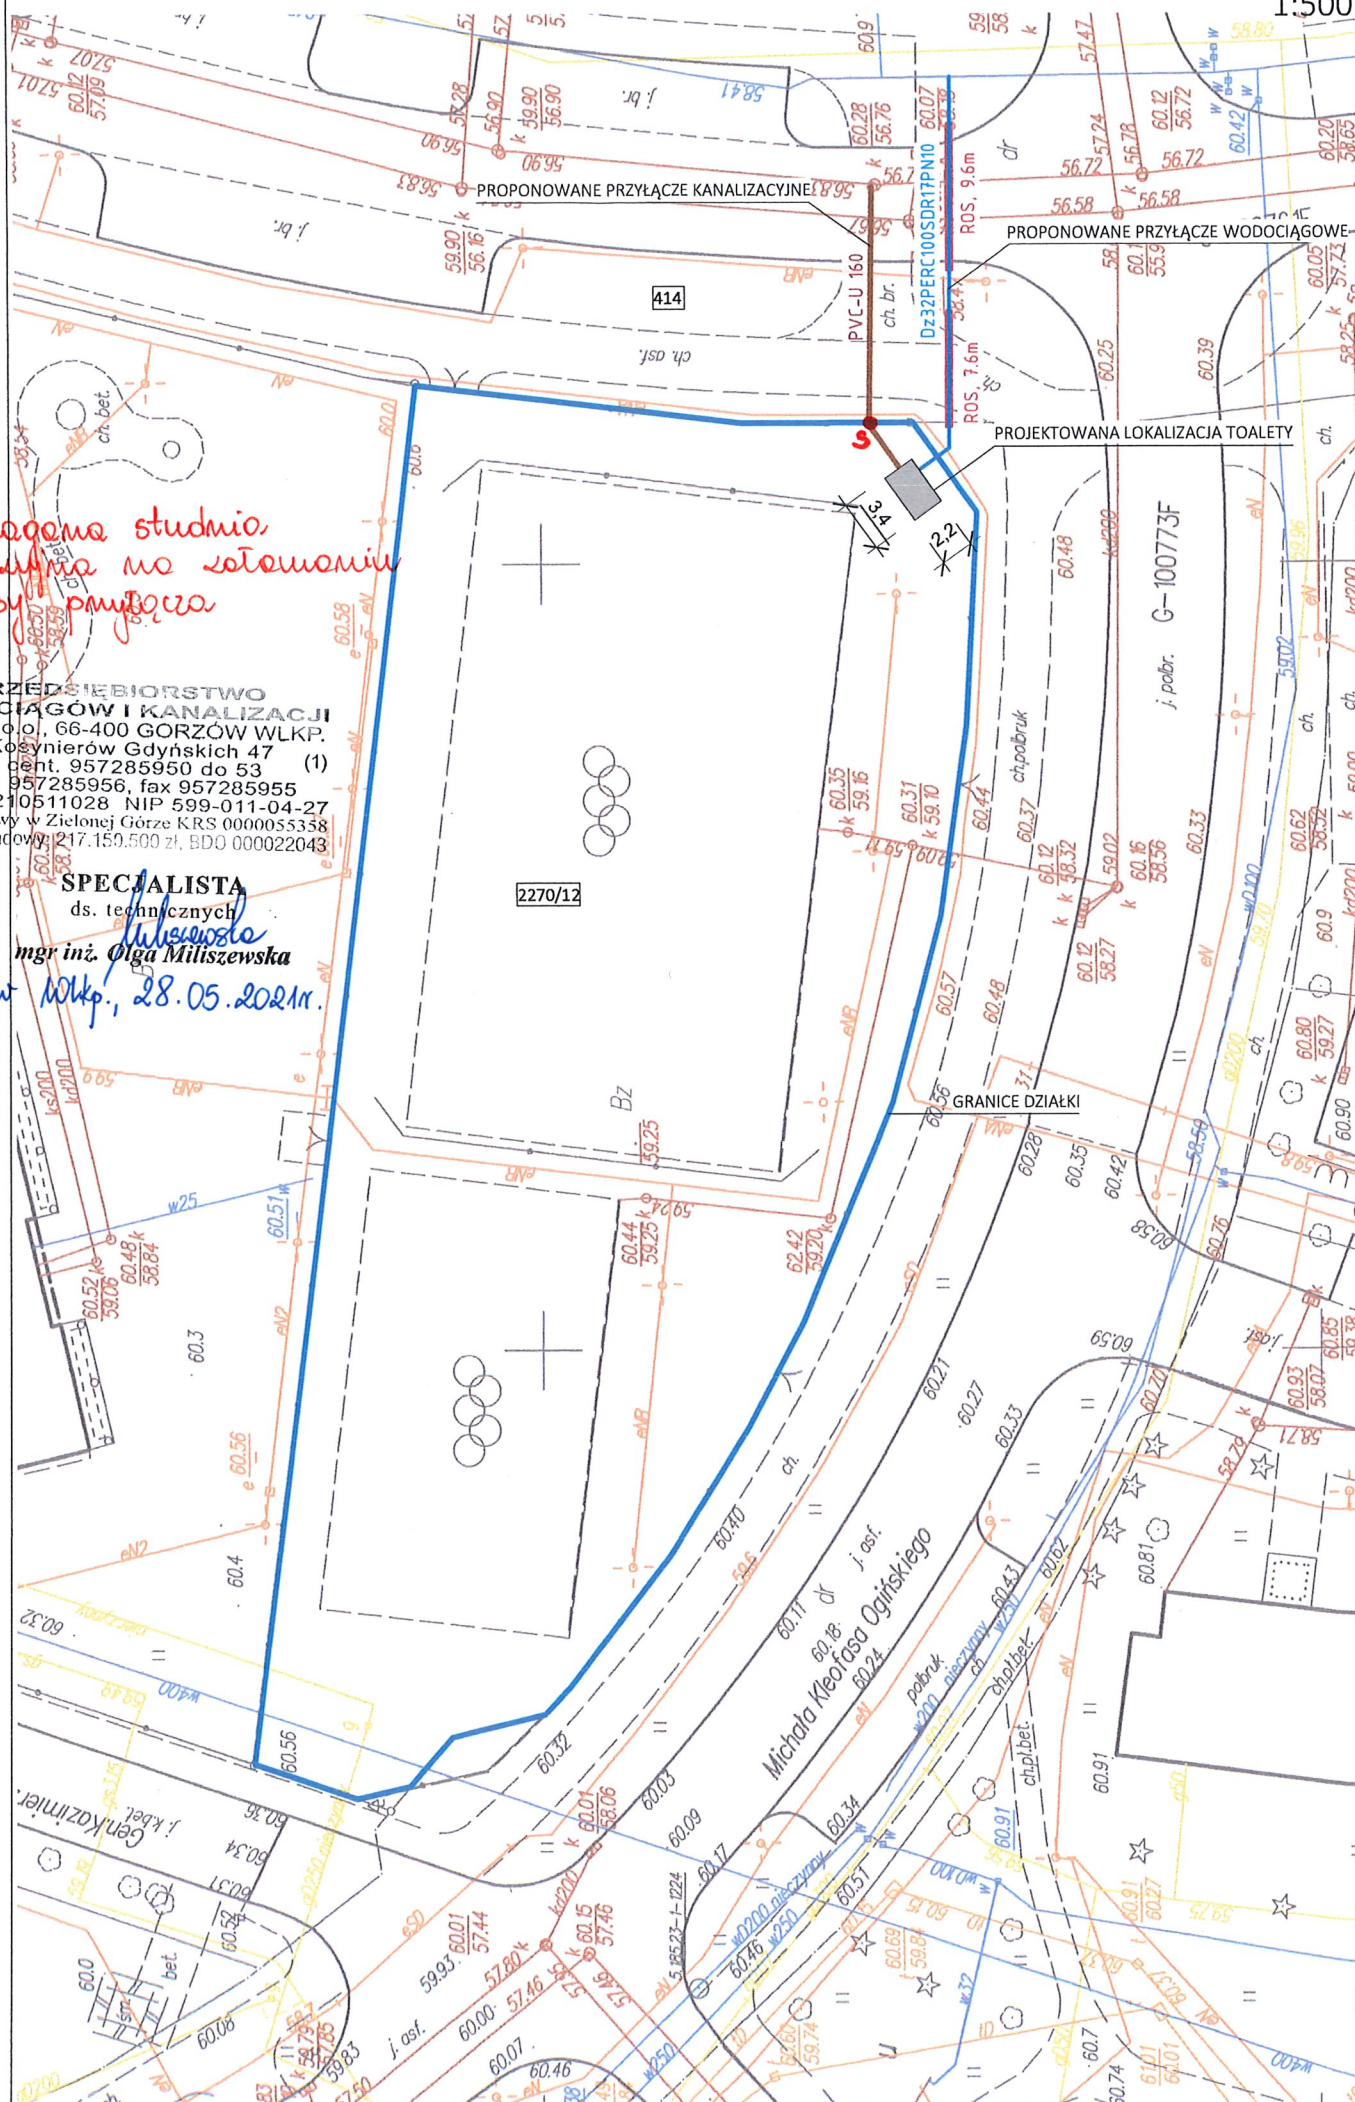

5 - wymagane studnia

**PRZEDSIĘBIORSTWO
WODOCIĄGÓW I KANALIZACJI**
Spółka z o.o., 66-400 GORZÓW WLKP.
ul. Kosynierów Gdyńskich 47
tel. cent. 957285950 do 53 (1)
sekret. 957285956, fax 957285955
REGON 210511028 NIP 599-011-04-27
Sąd Rejonowy w Zielonej Górze KRS 000055358
Kapitał Zakładowy 1217.159.500 zł, BDO 000022043

SPECIALISTA

ds. technicznych

mgr inż. *Miliszewska* Olga Miliszewska

Gomów Wlkp., 28.05.2021r.