


DOKUMENTACJA POWYKONAWCZA

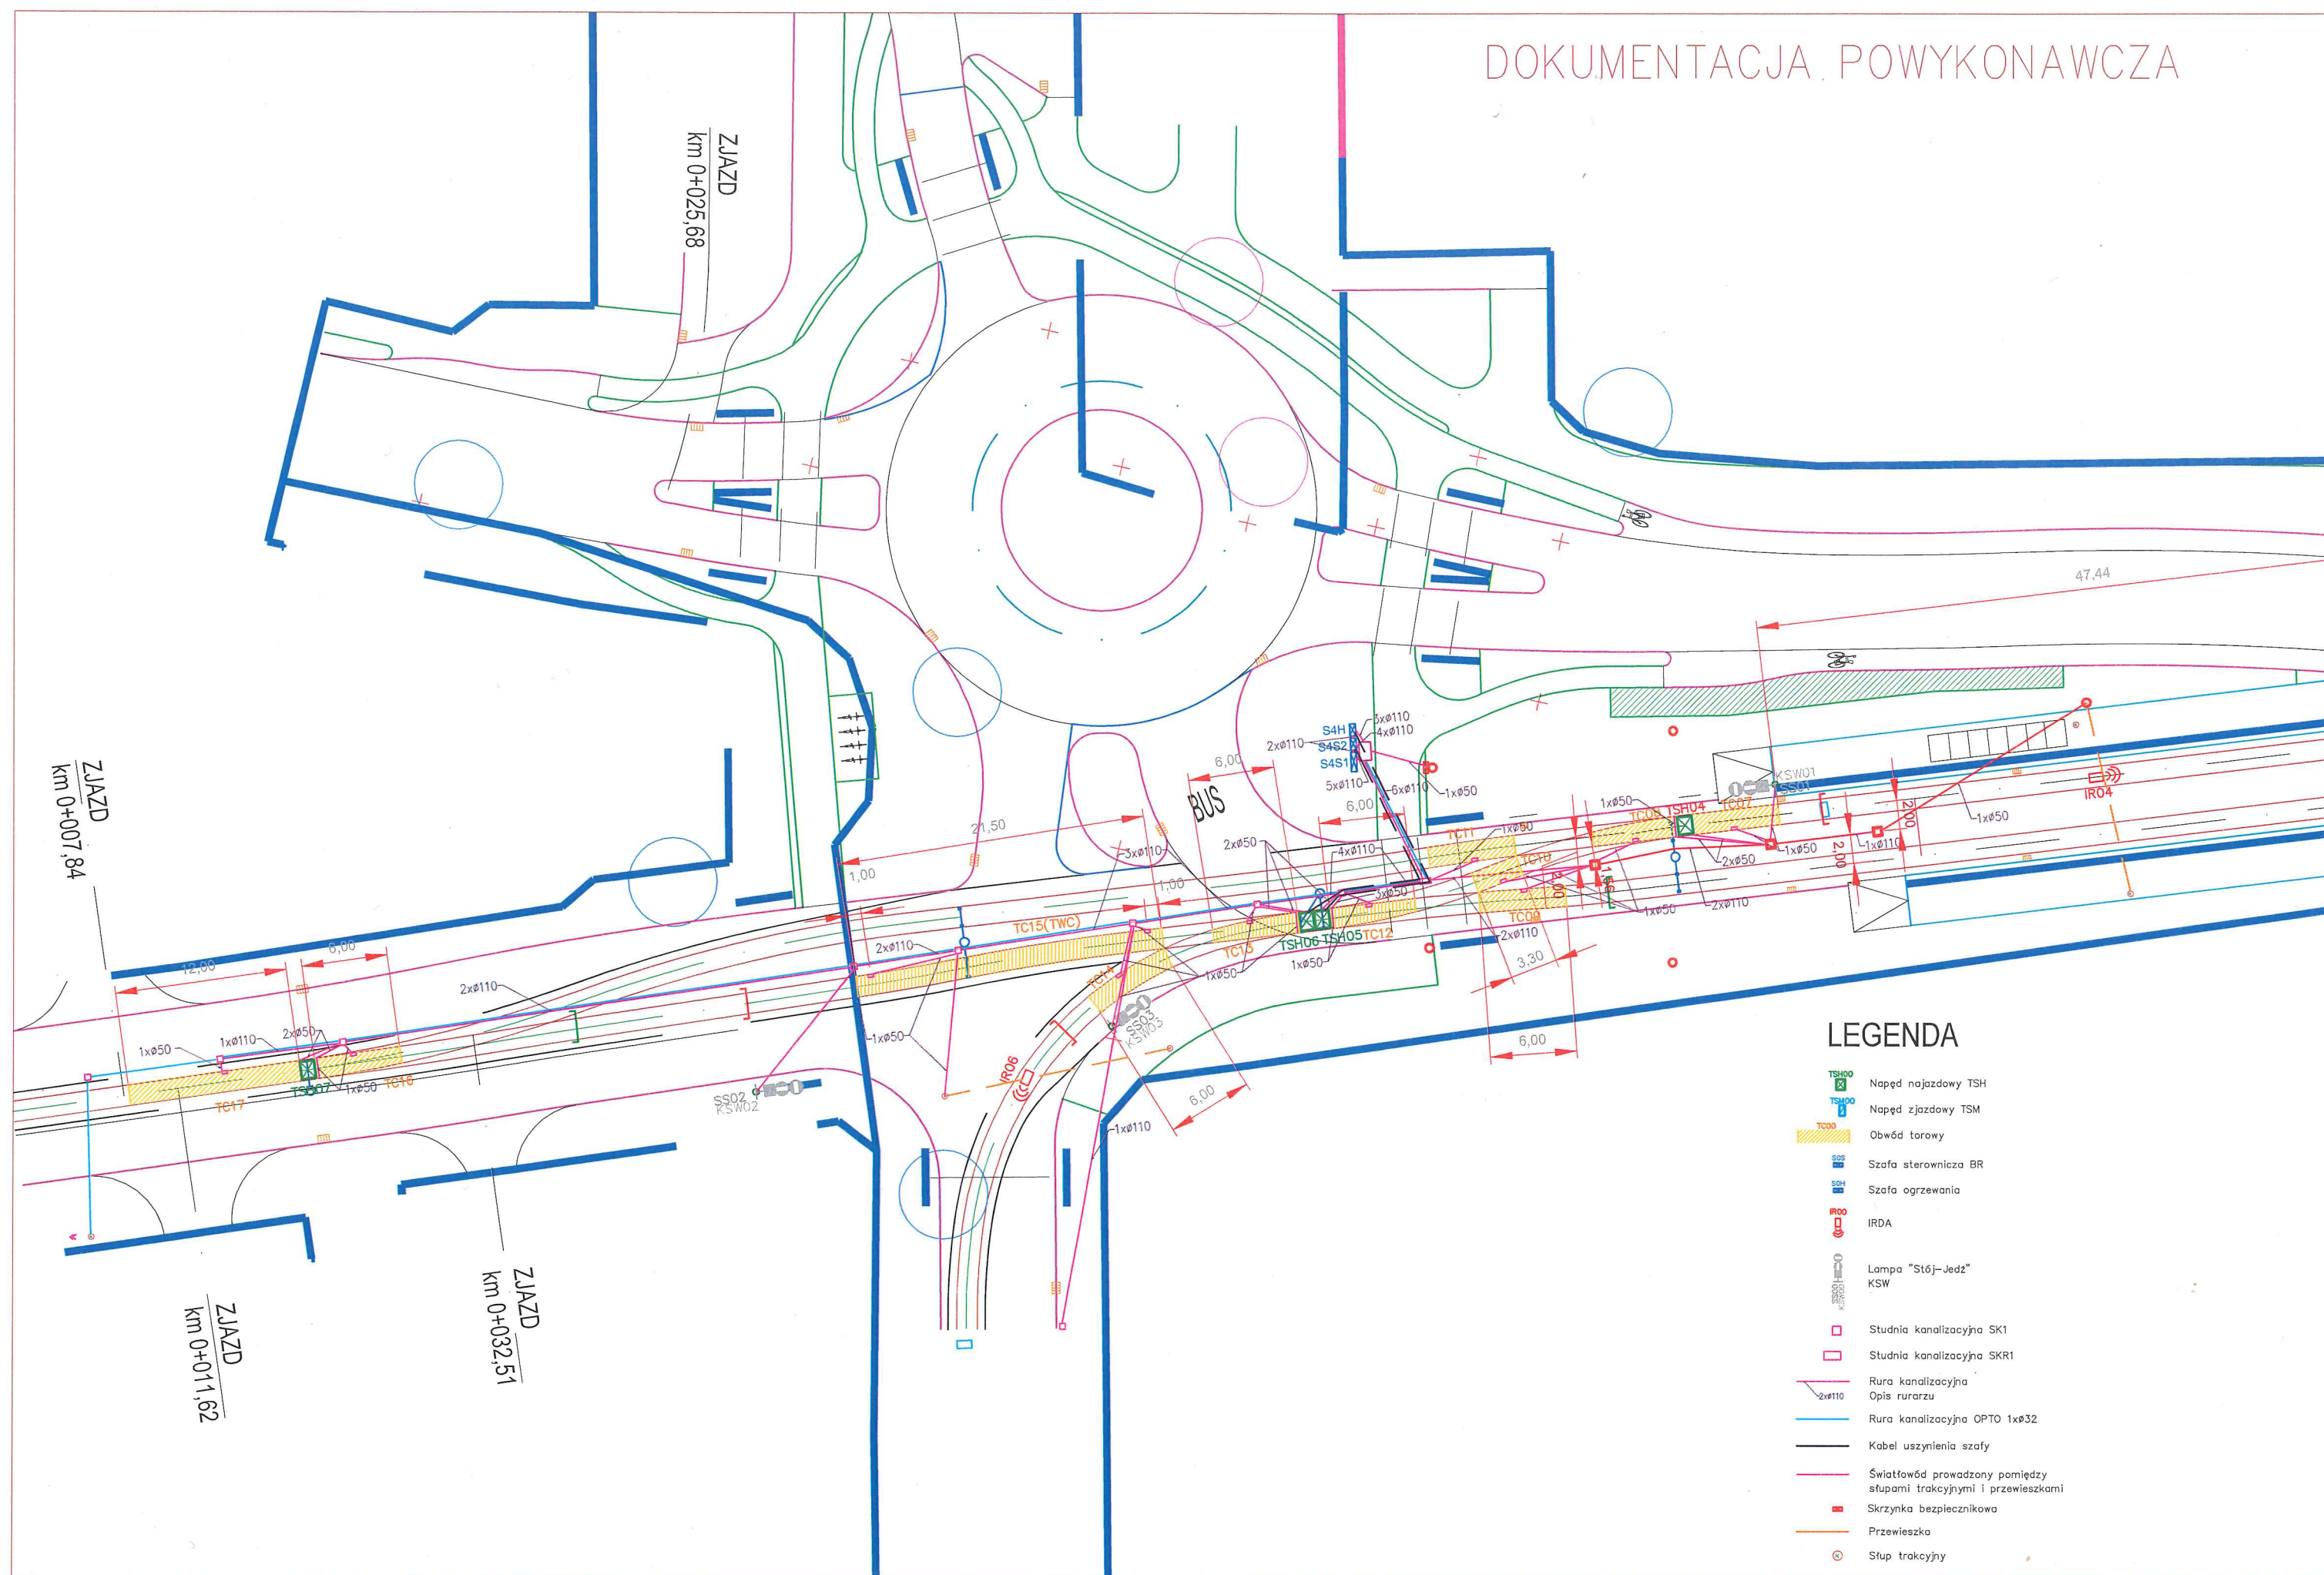

LEGENDA

- Napęd najazdowy TSH
- Napęd zjazdowy TSM
- Obwód torowy
- Szafa sterownicza BR
- Szafa ogrzewania
- IRDA
- Lampa "Stój-Jedź" KSW
- Studnia kanalizacyjna SK1
- Studnia kanalizacyjna SKR1
- Rura kanalizacyjna 2xø110
- Rura kanalizacyjna OPTO 1xø32
- Kabel uszynienia szafy
- Światłowód prowadzony pomiędzy słupami trakcyjnymi i przewieszkami
- Skrzynka bezpiecznikowa
- Przewieszka
- Słup trakcyjny