



[cm]


*Zjazd z kostki brukowej betonowej
w ciągu chodnika przy krawędzi jezdni
Skala 1:50*

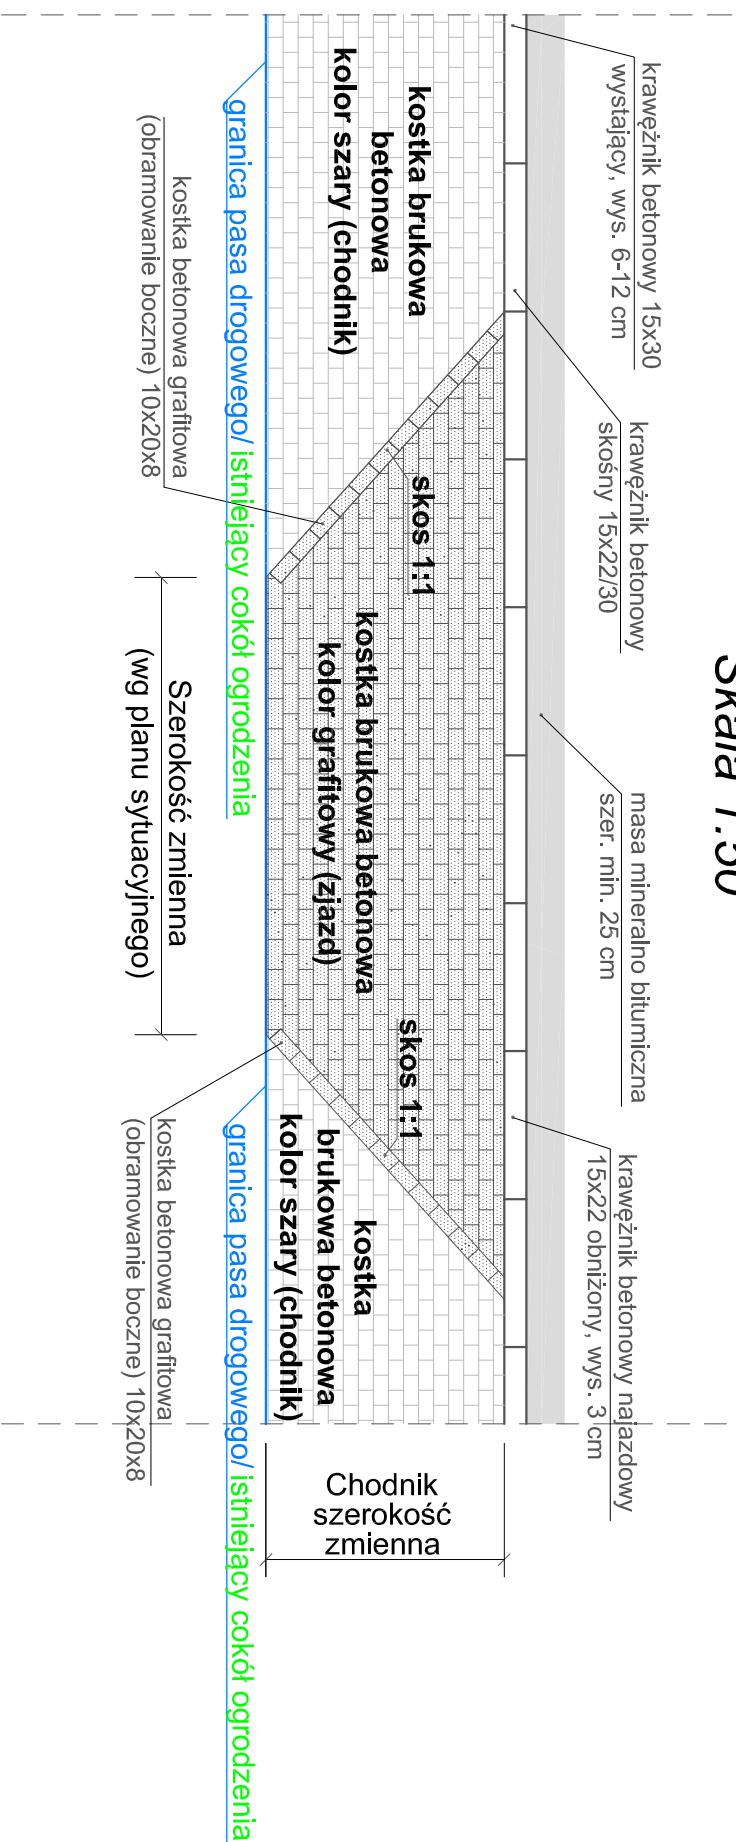

~~Przekrój przez chodnik usytuowany między pasem zieleni, a budynkami mieszkalnymi~~
~~Skala 1:50~~

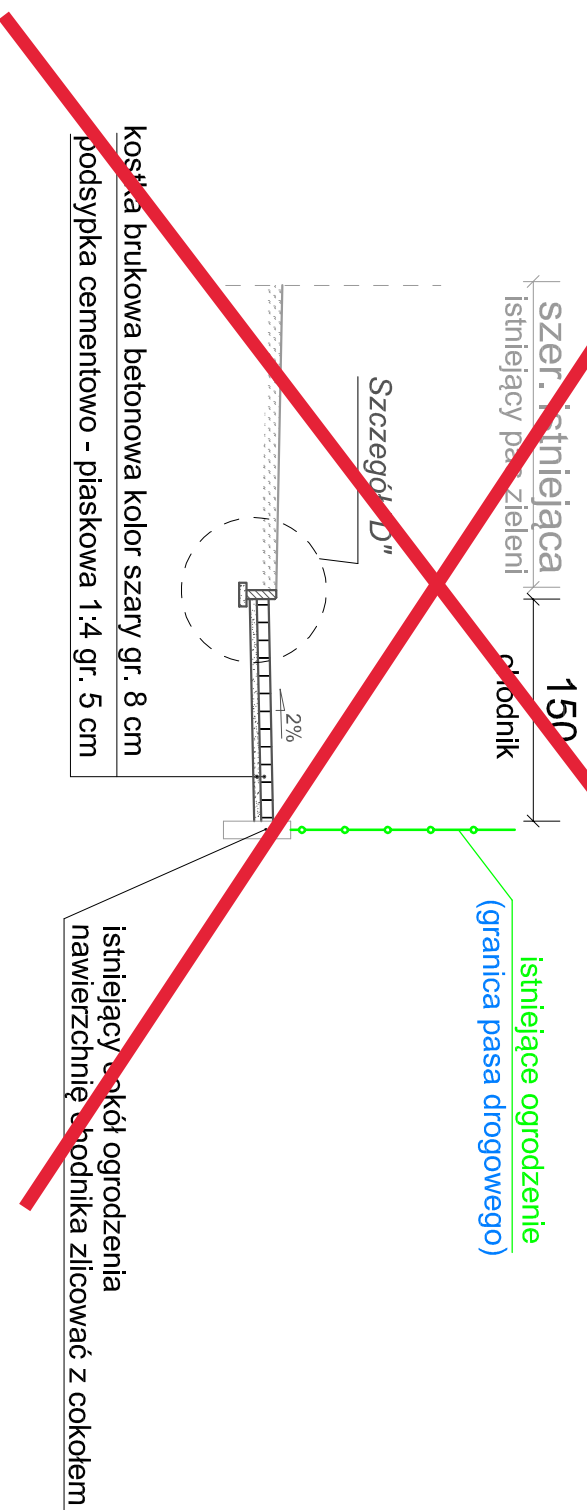

~~Szczegóły "D"~~
~~Skala 1:20~~

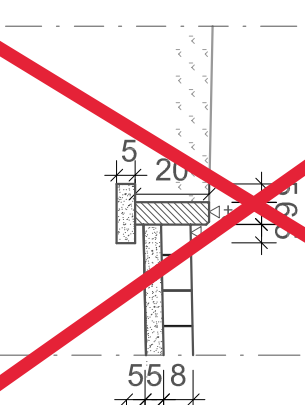

~~Obrysze betonowe 6x20
na podspacie cementowo-piaskowej 1:1 gr. 5cm
(między chodnikiem a pasem zieleni)~~

PROJEKT BUDOWLANO-WYKONAWCZY

Nazwa i adres Inwestora:
Gmina Miasto Stargard
ul. Stefana Hetmana
Czarnieckiego 17
73-110 Stargard

Nazwa i adres obiektu:
Wymiana nawierzchni chodnika w pasie
drogowym ul. Paderewskiego
w Stargardzie, na odcinku od
ul. Moniuszki do ul. Wieniawskiego,
dz. nr 456 i 602 - obręb 0005, m. Stargard
jednostka ewidencyjna: 321401_1

Opracował: mgr inż. Piotr Patyk

Tytuł rysunku:
Przekroje normalne

Branża:	Skala:	Data:	Nr rys.:
Drogowa	1:50	lutý 2022 r.	3.2
1:20			