




ZAL. GRAF. S1 3/3

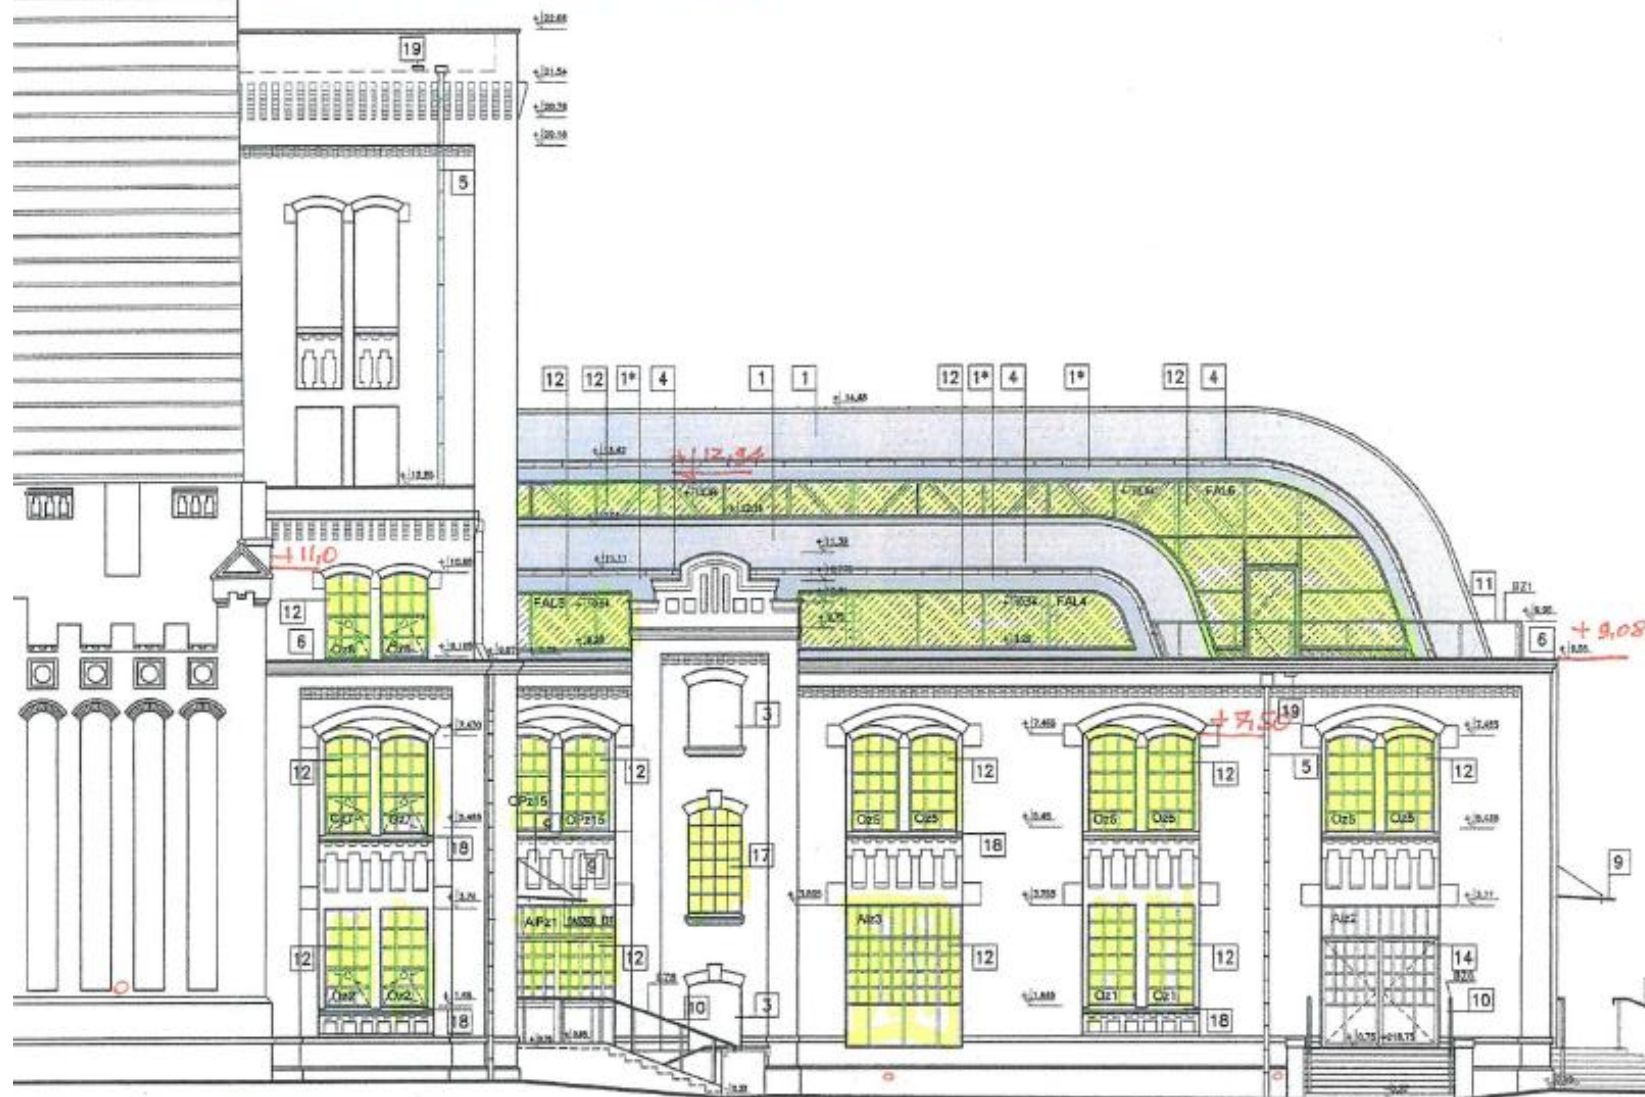


EWACJA POŁUDNIOWA

skala 1:100


BUD S1

ZDJĘCIA UKOŚNE

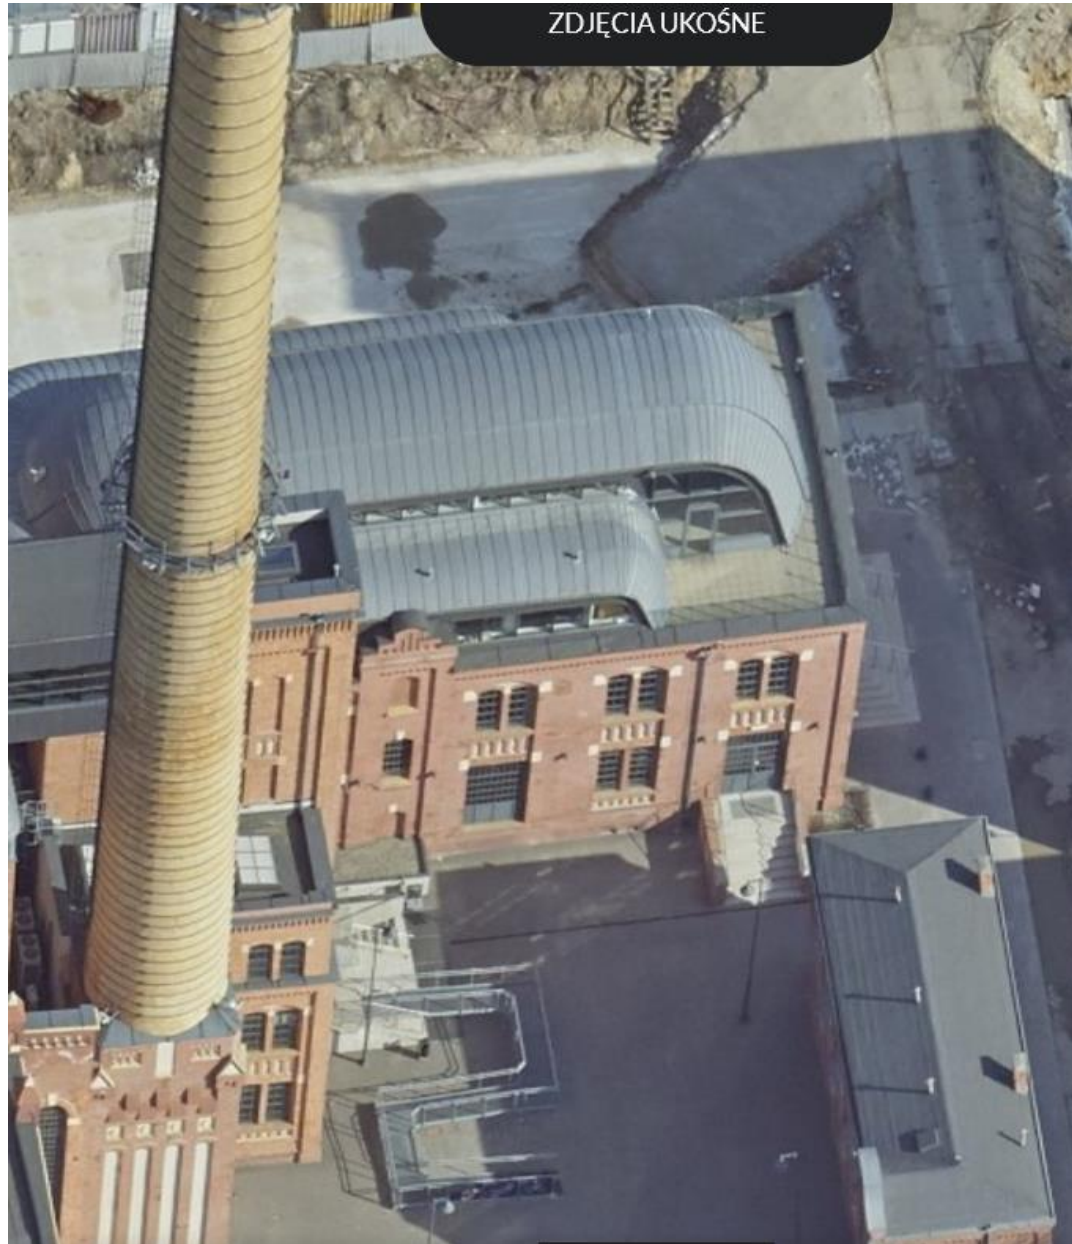



ZAL. GRAF. S1 2/3

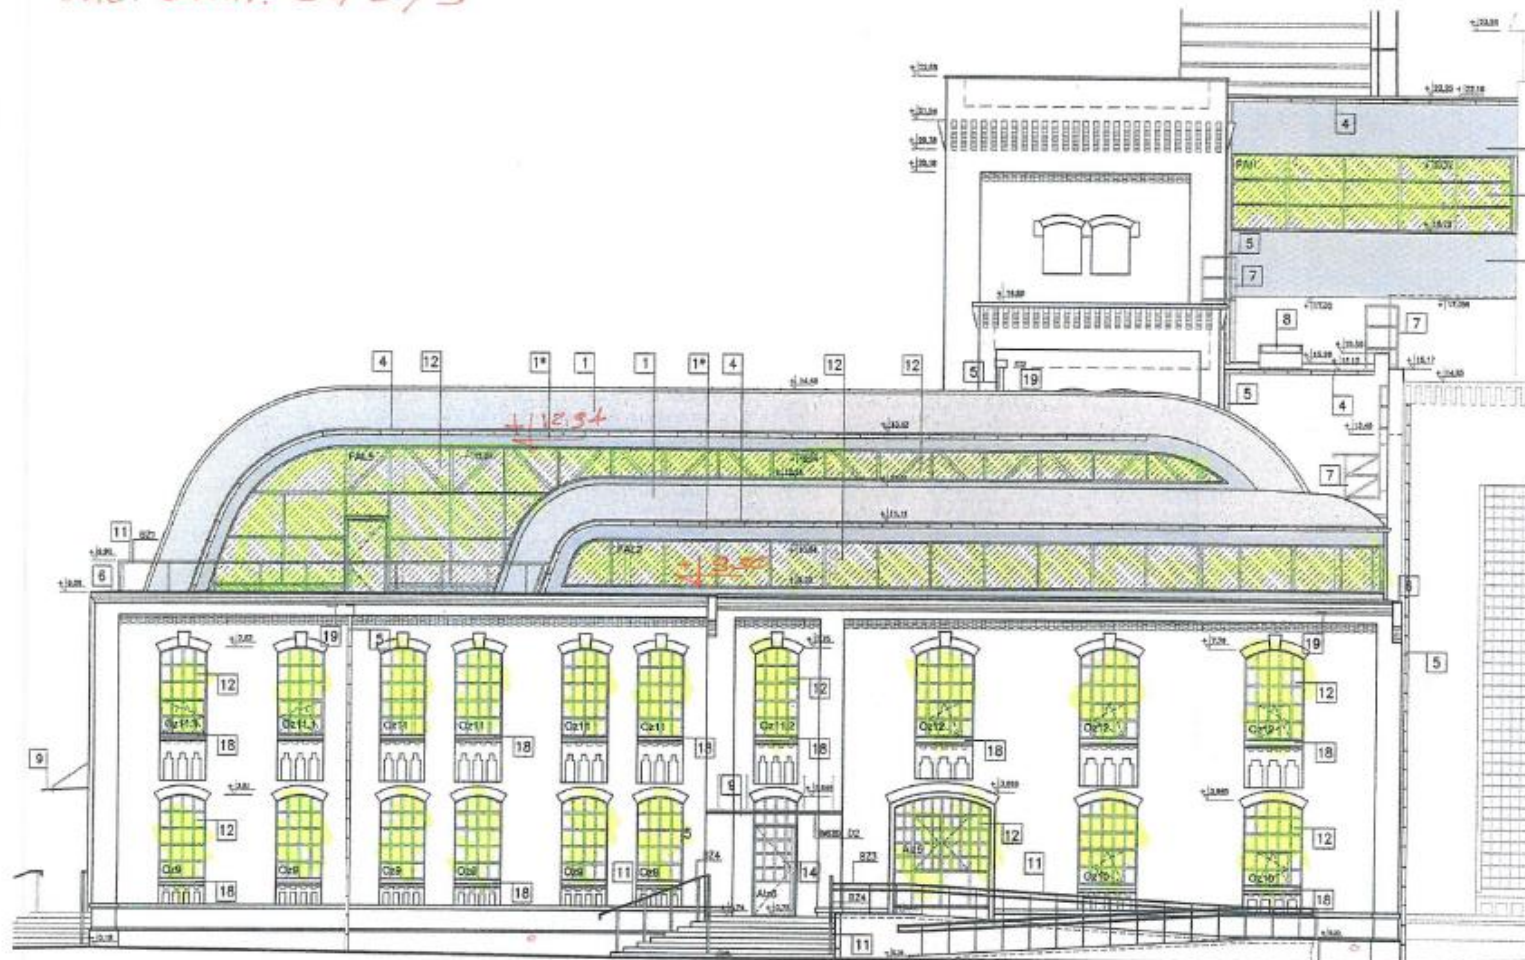


ELEWACJA PÓLNOČNA

skala 1:100

BUDYNEK S1



ZAL. GRAF 51 1/3

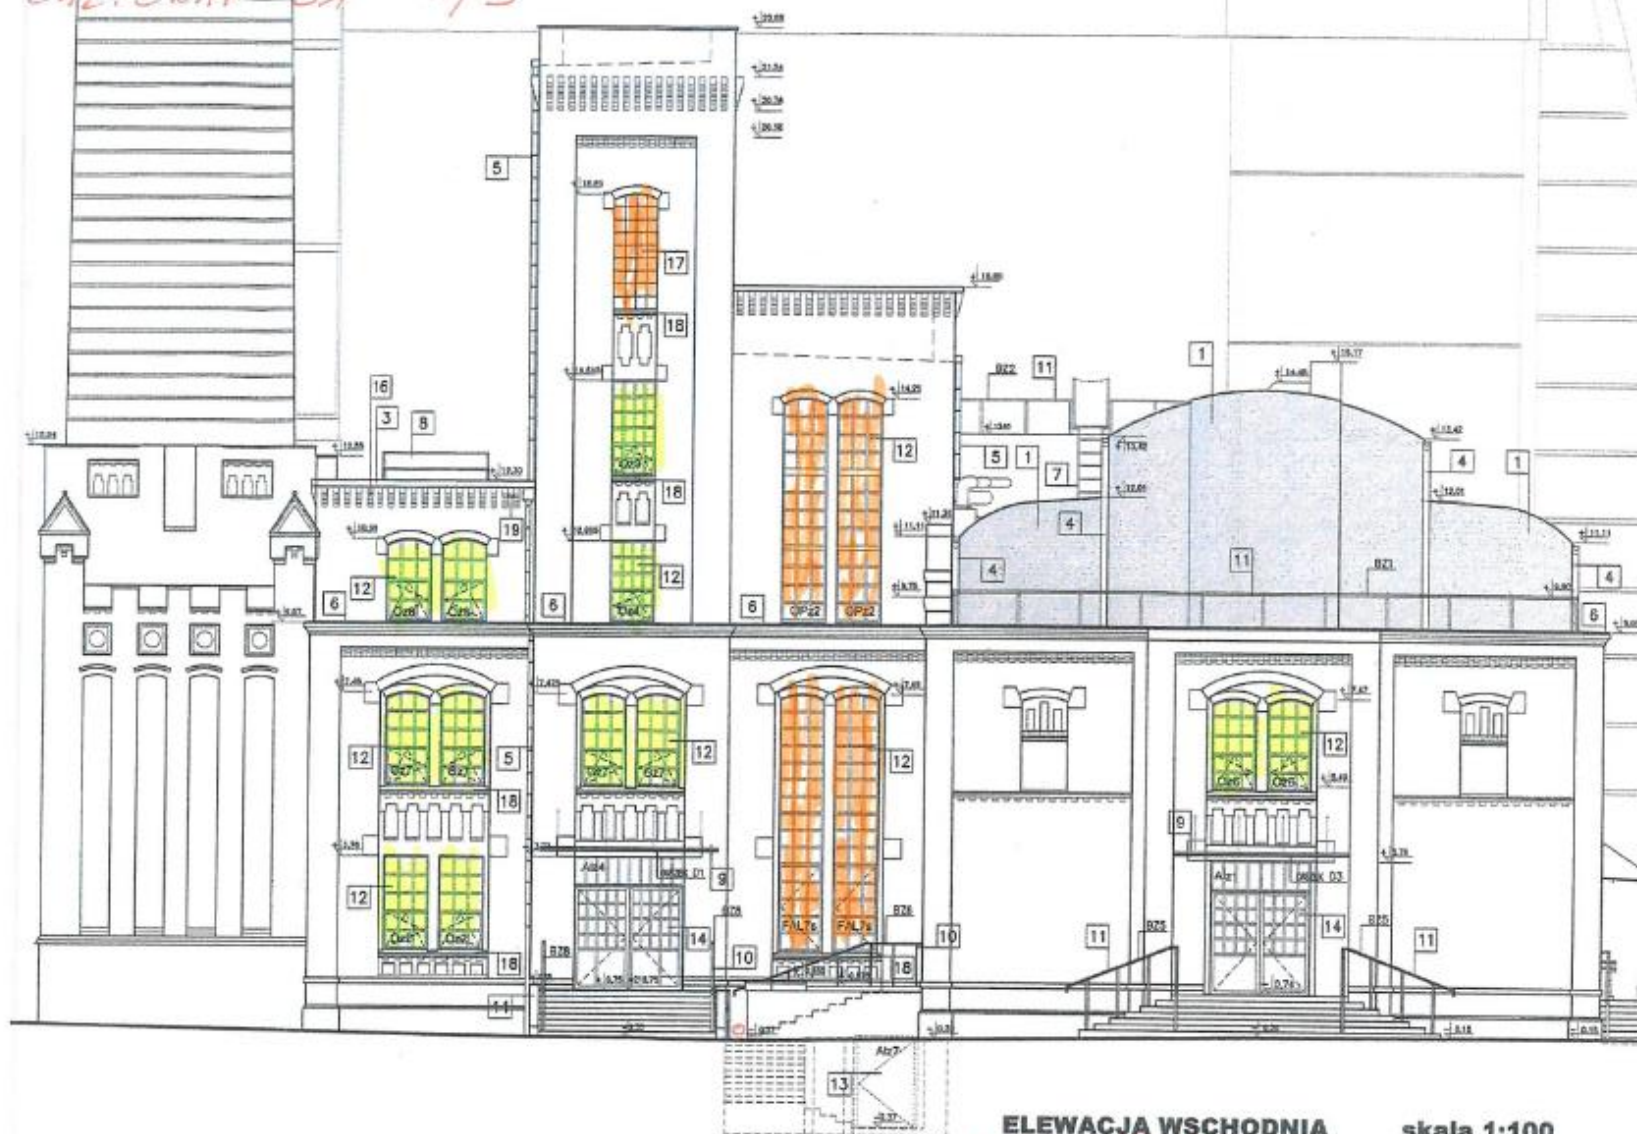


**ELEWACJA WSCHODNIA** skala 1:100  
BUD 51





2021


PUWG2000(6): 6  
WGS: 51.7684, 1

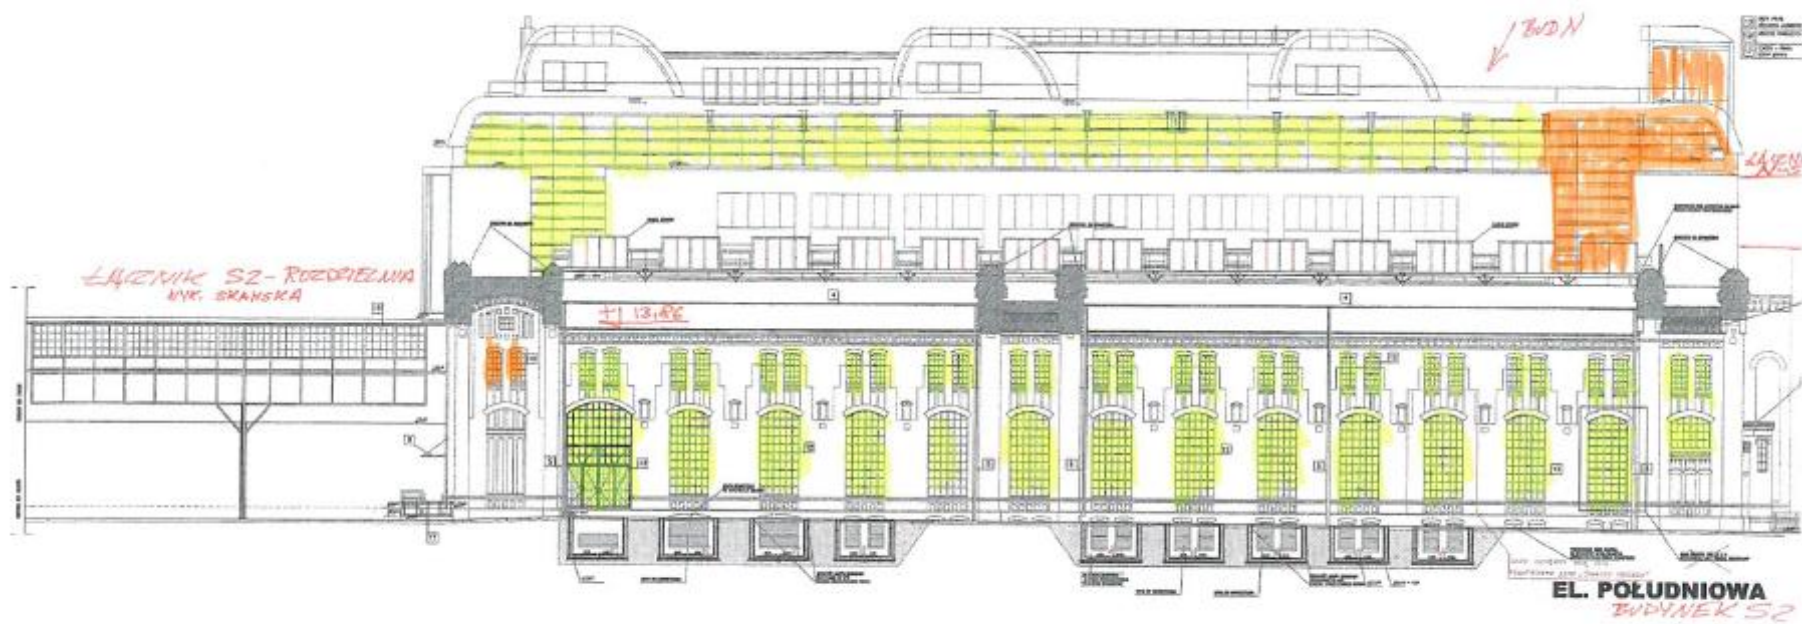






ZAL GRAF 52 1/3

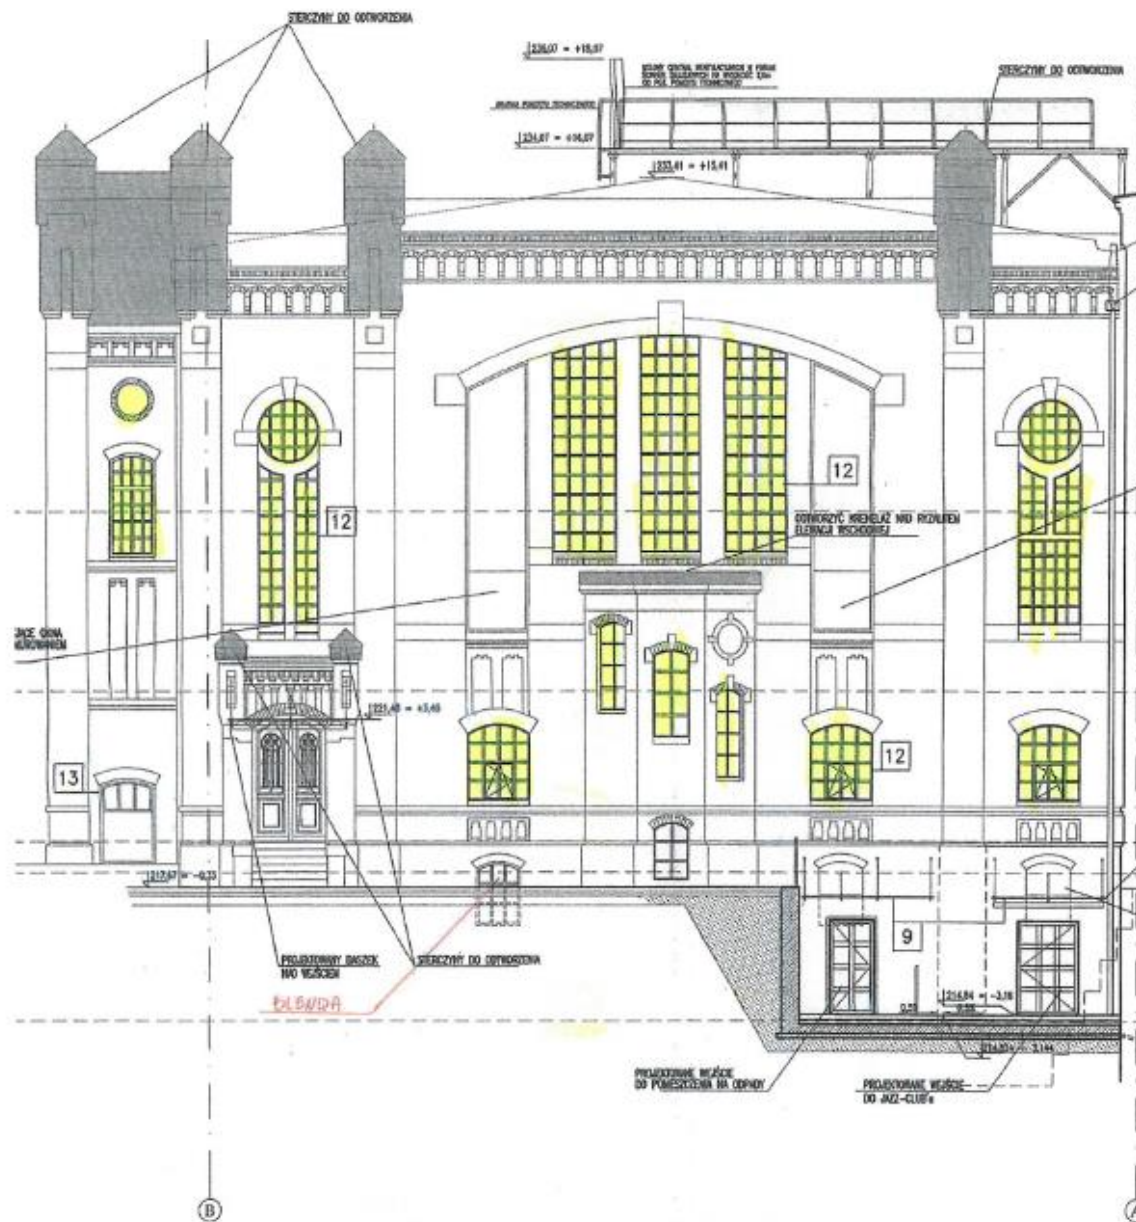





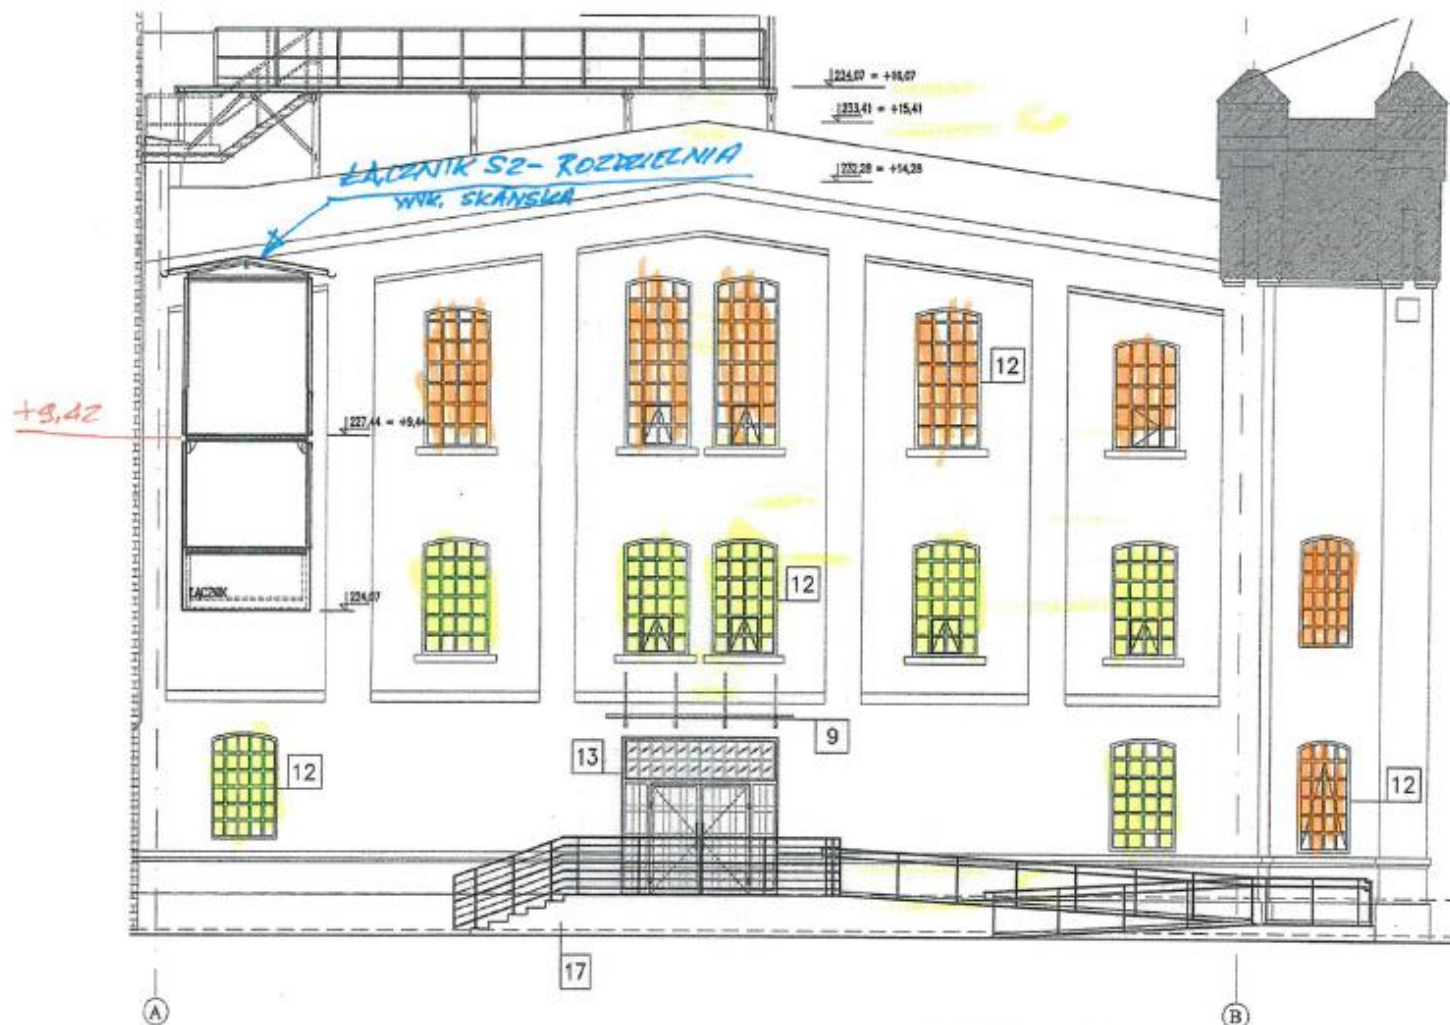


# ELEWACJA ZACHODNIA

BUDYNEK S2

S



Zat 3

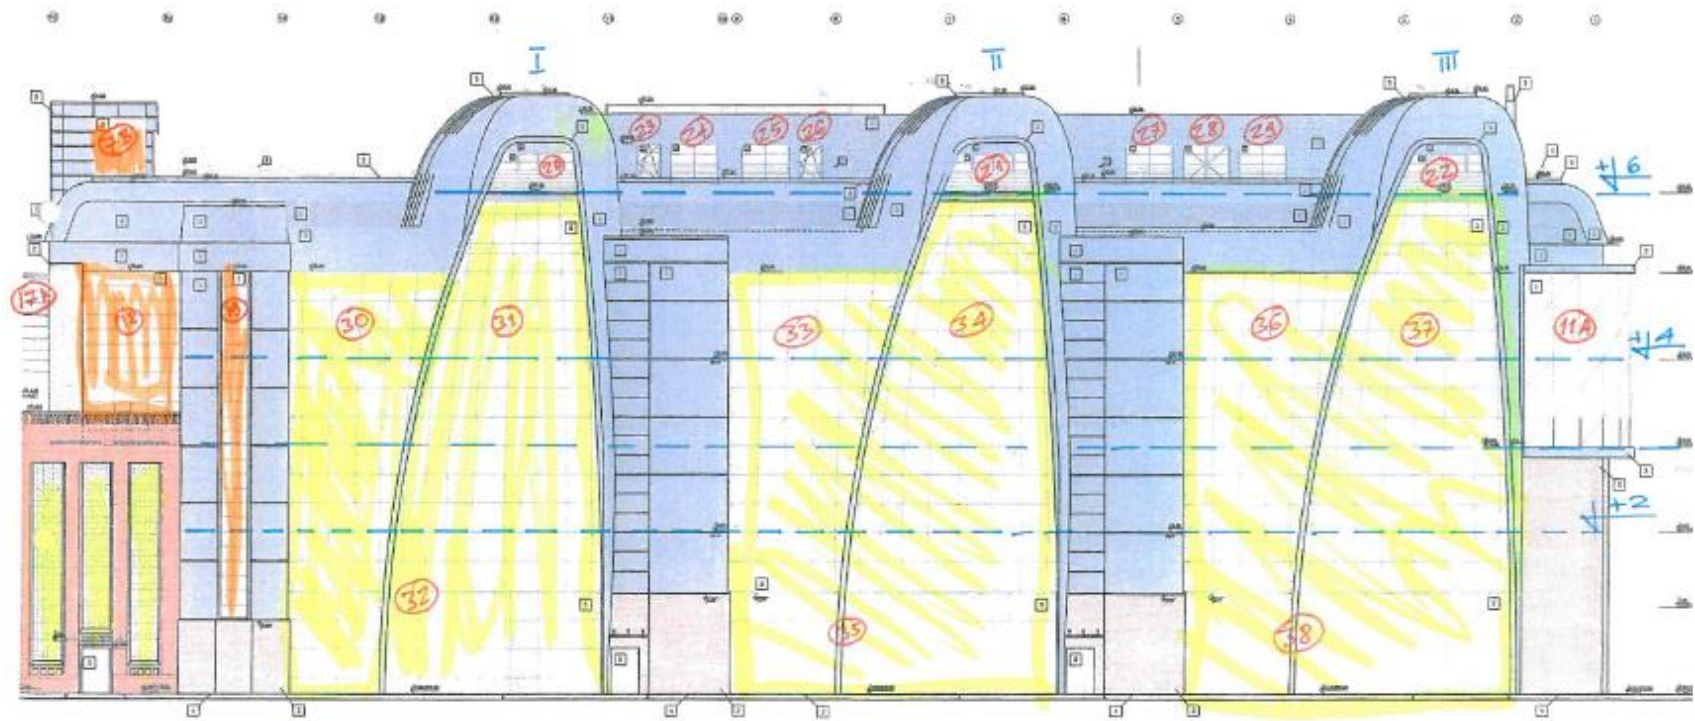


Elewacja północna



ZDJĘCIA UKOŚNE



ZAZ 2

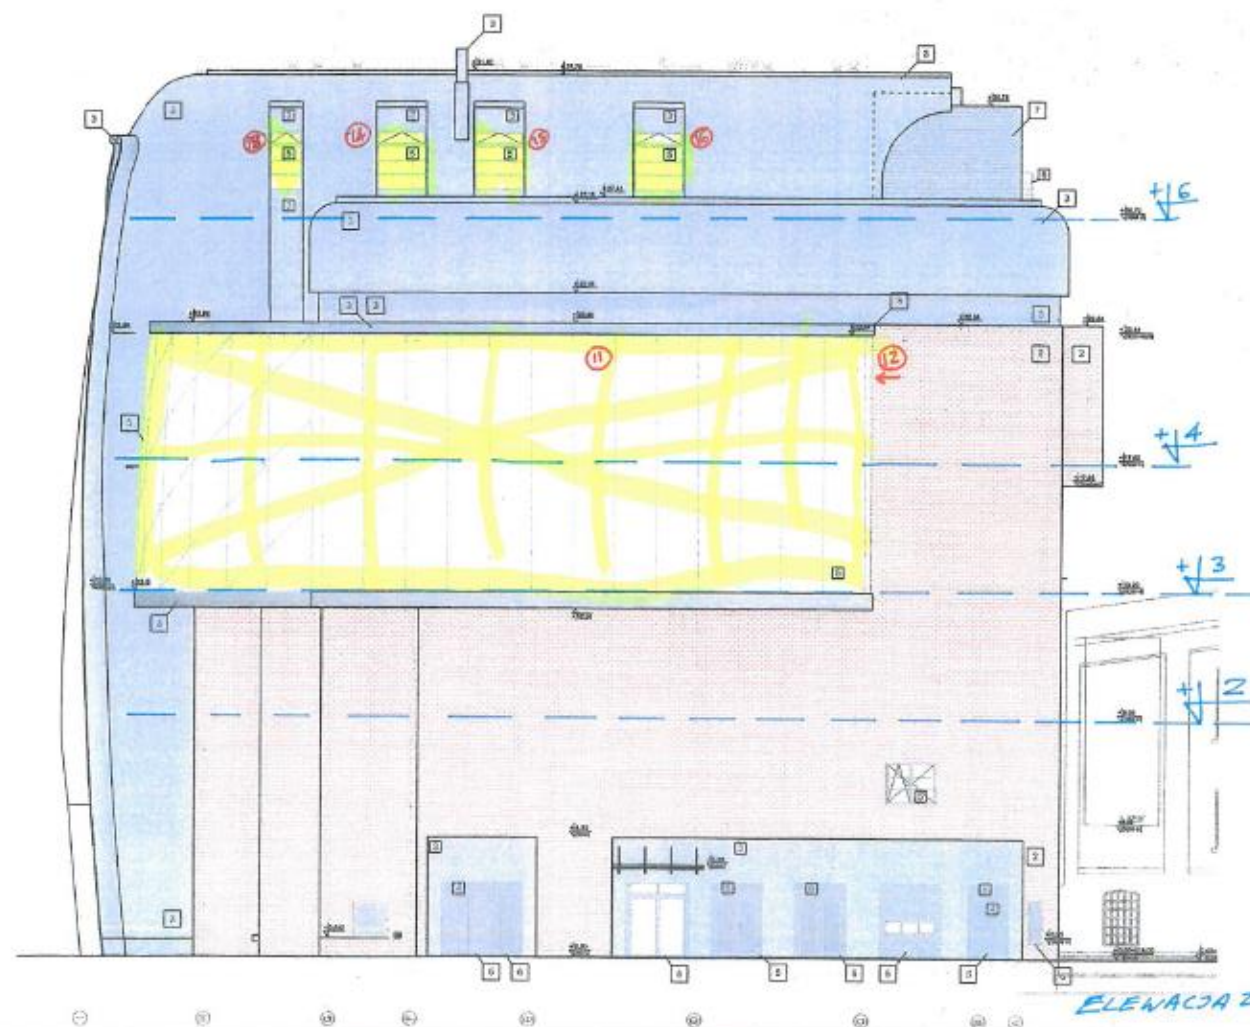


ELEVACJA ZACHODNIA






GRAF. 52 3/3

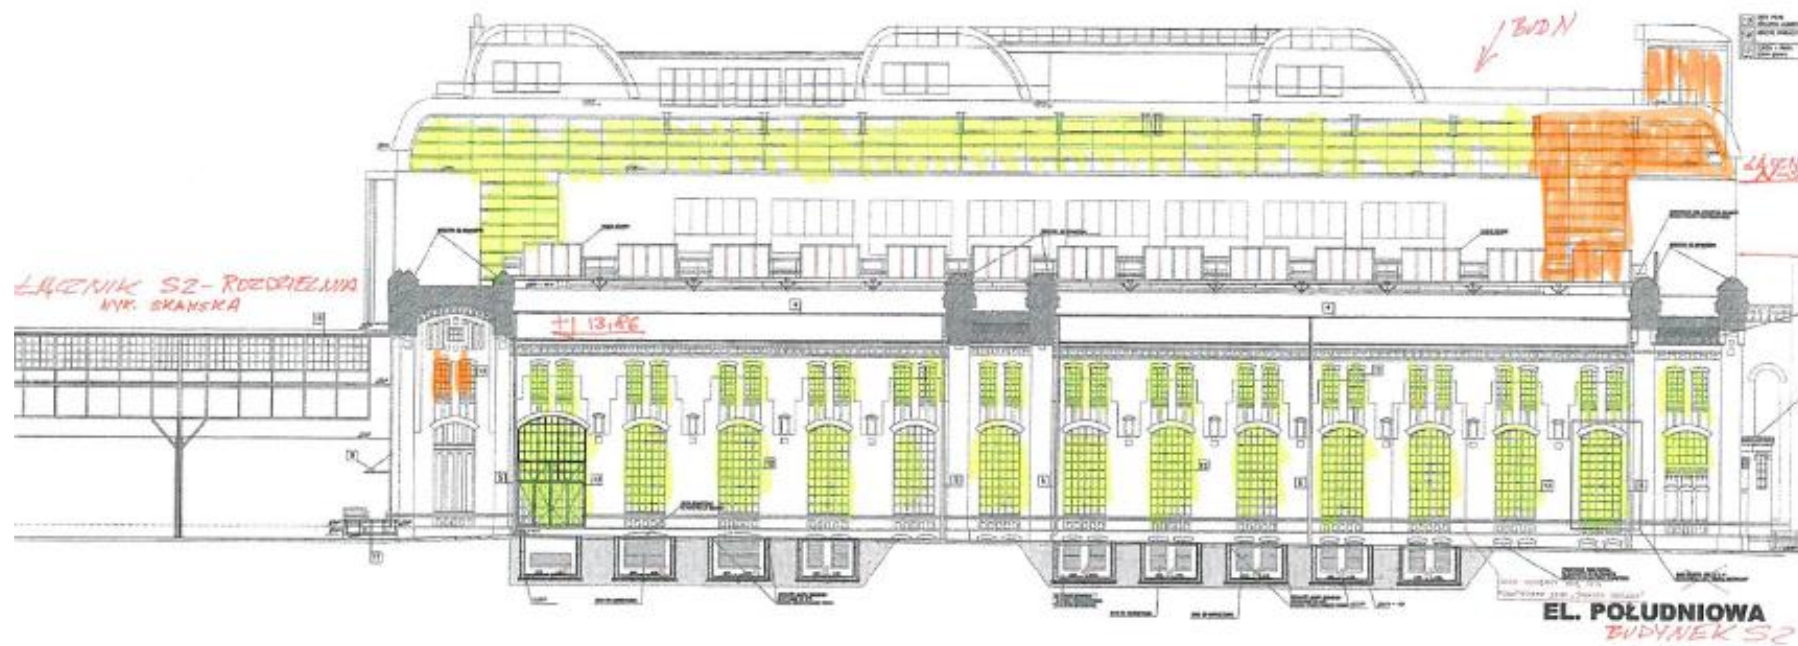



łącznik mycie jednostronne od zewnątrz

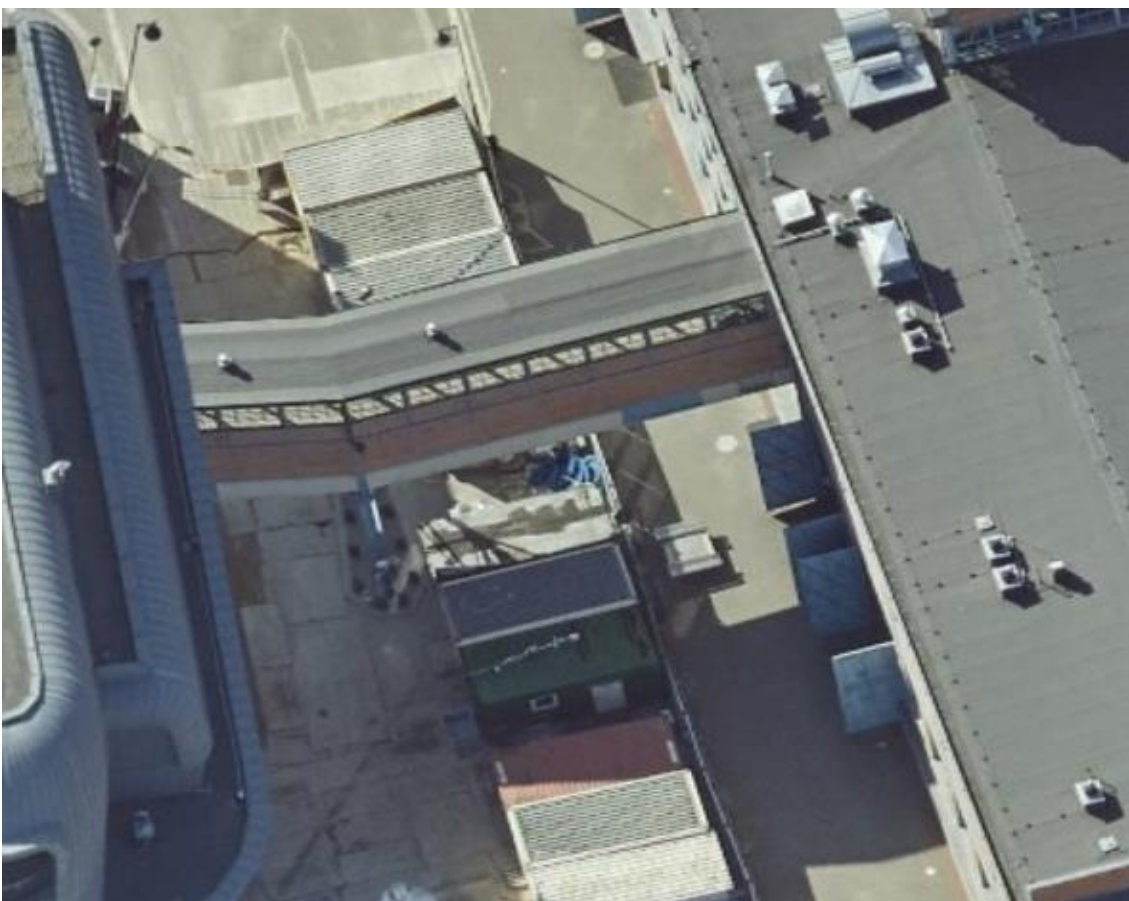




ZDJĘCIA UKOŚNE

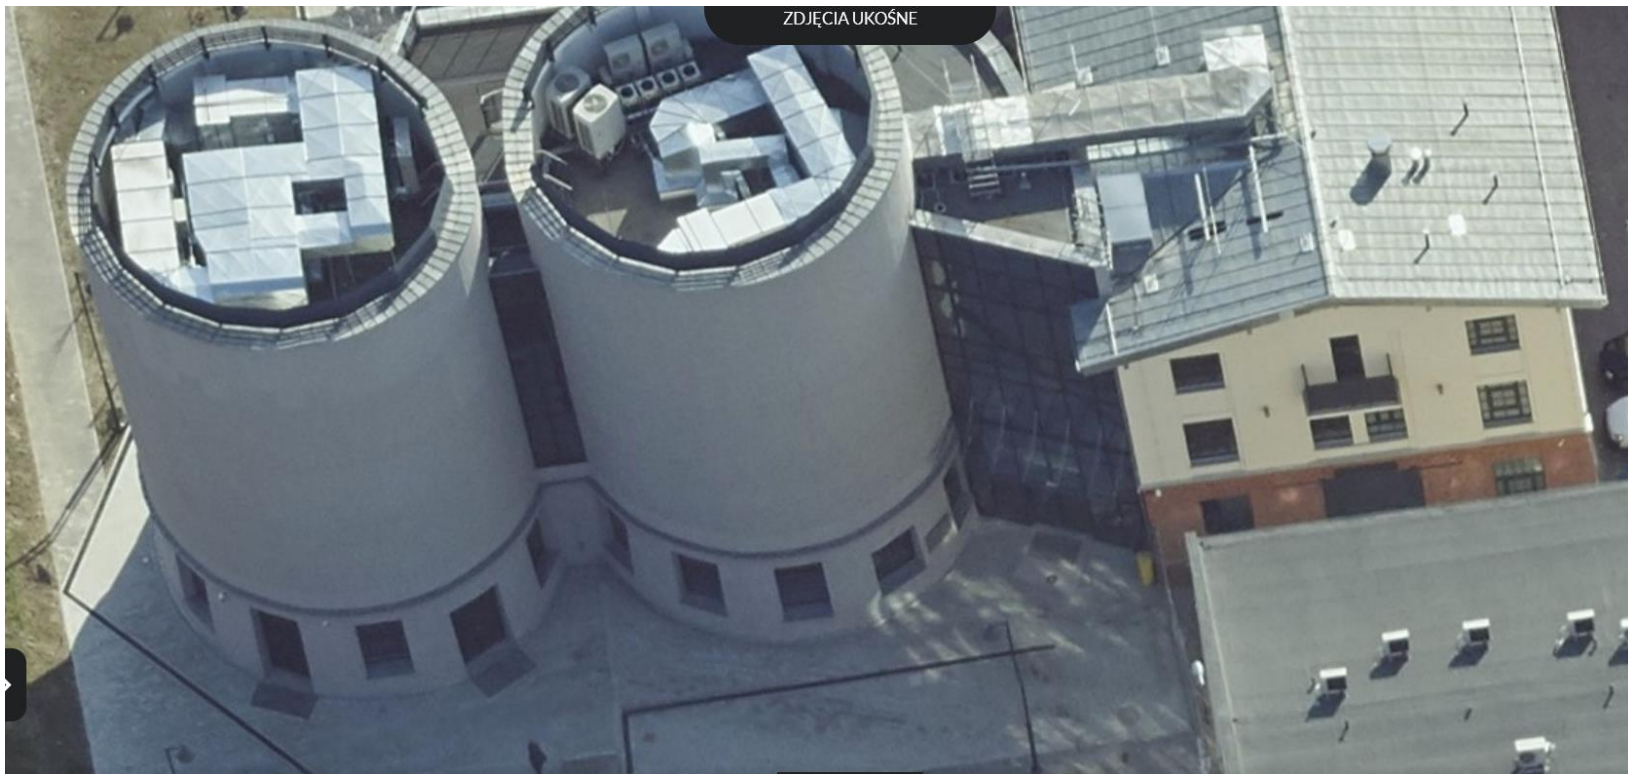

ZDJĘCIA UKOŚNE




2021

PUWG2000(6): 6601460,362



ZDJĘCIA UKOŚNE



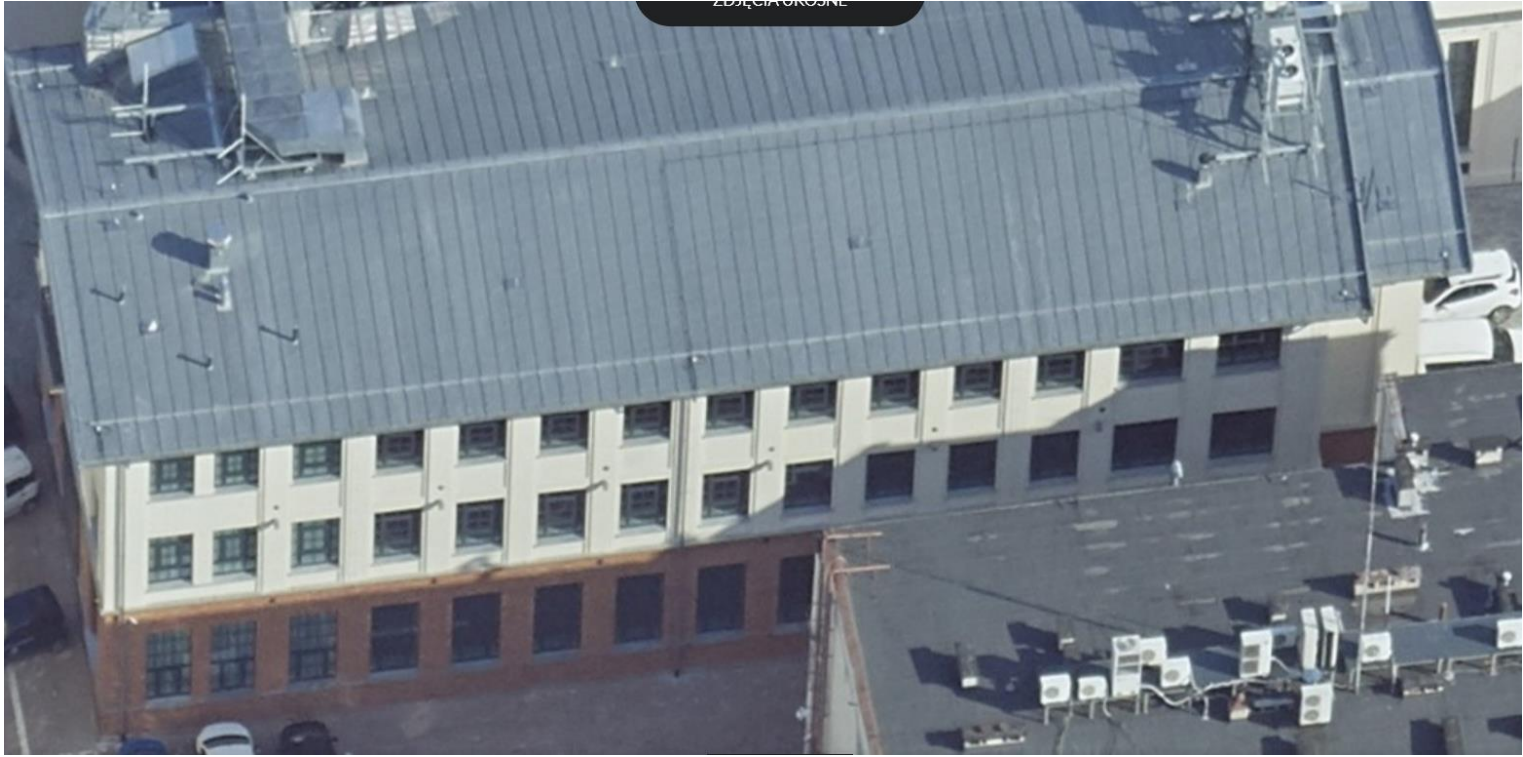











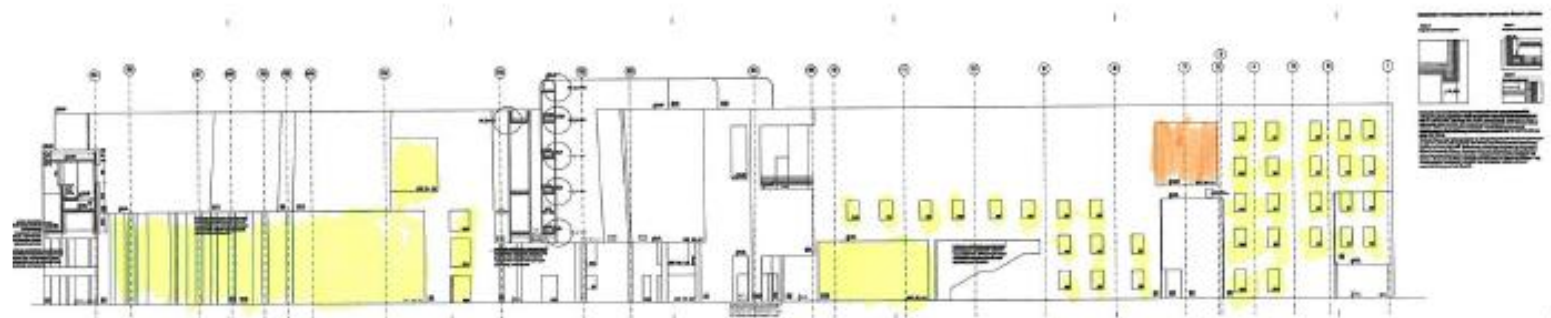





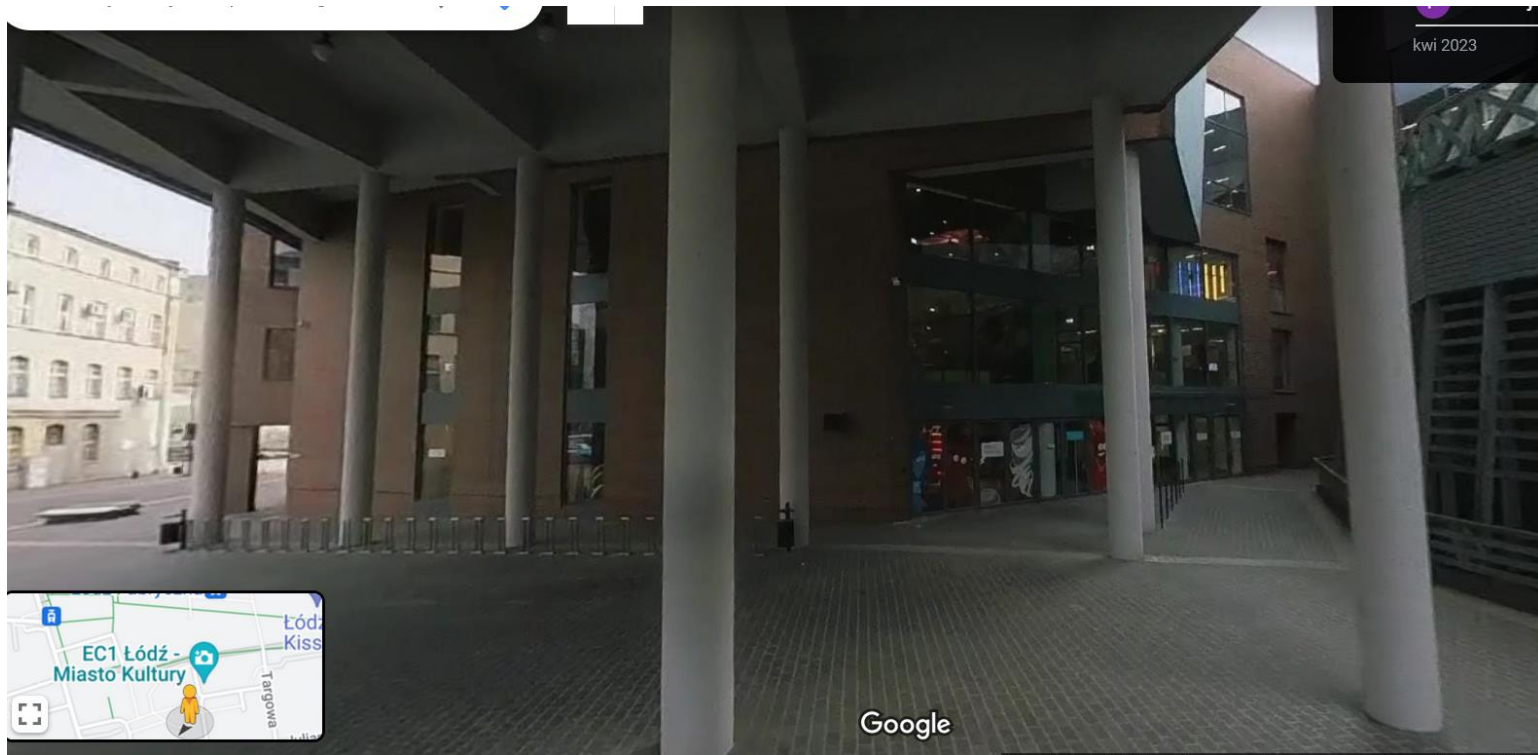


kwi 2023


Google






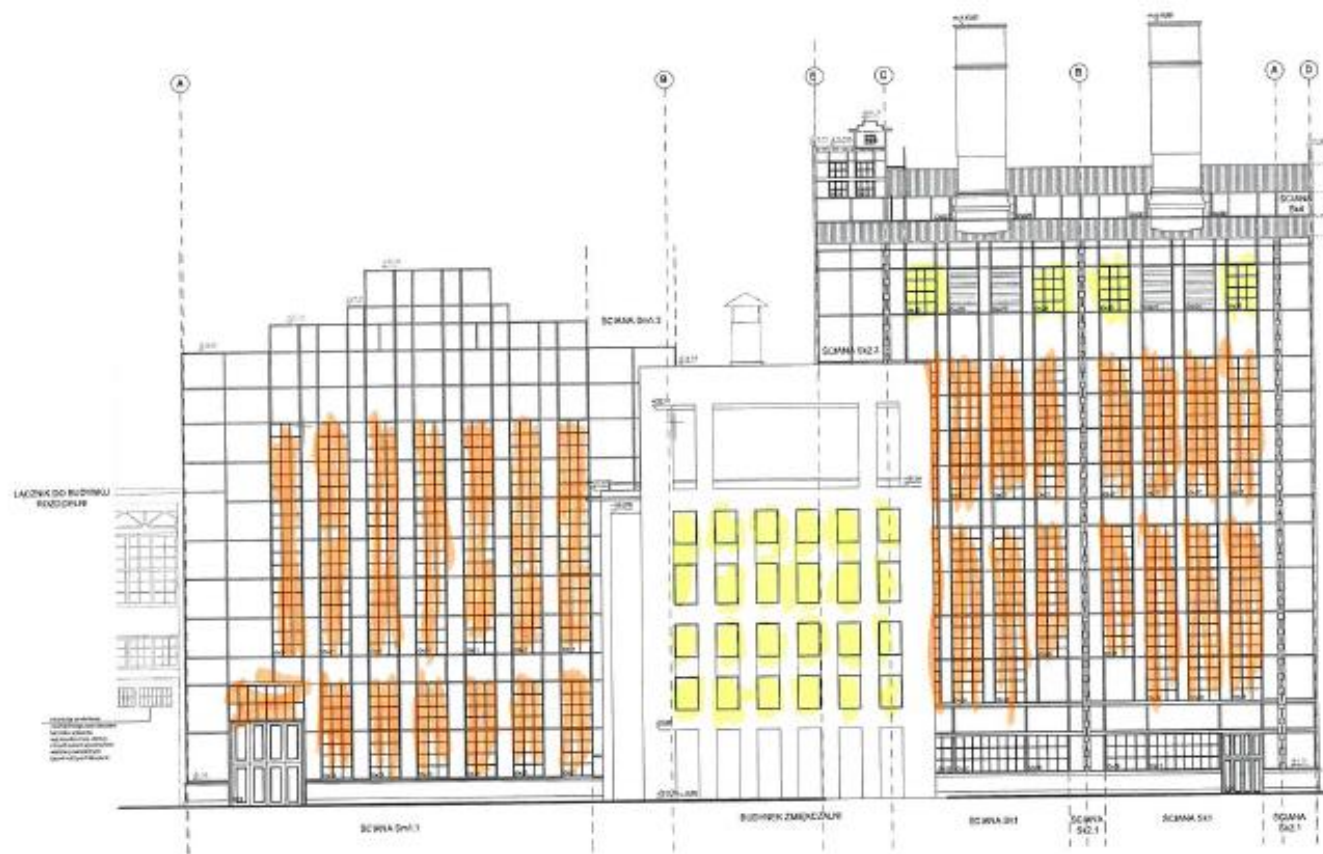



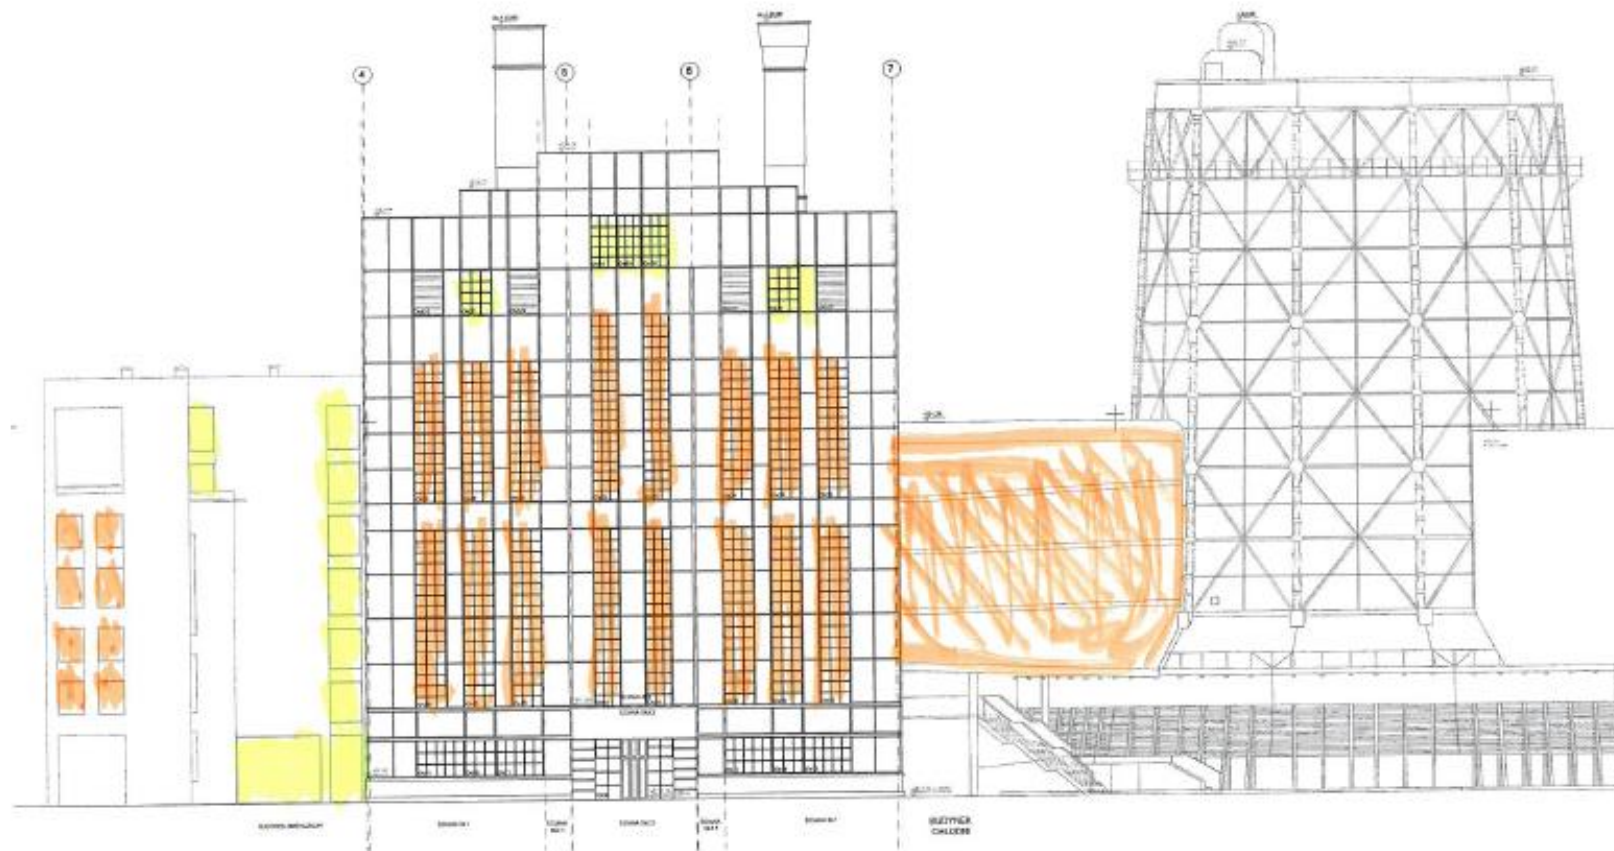



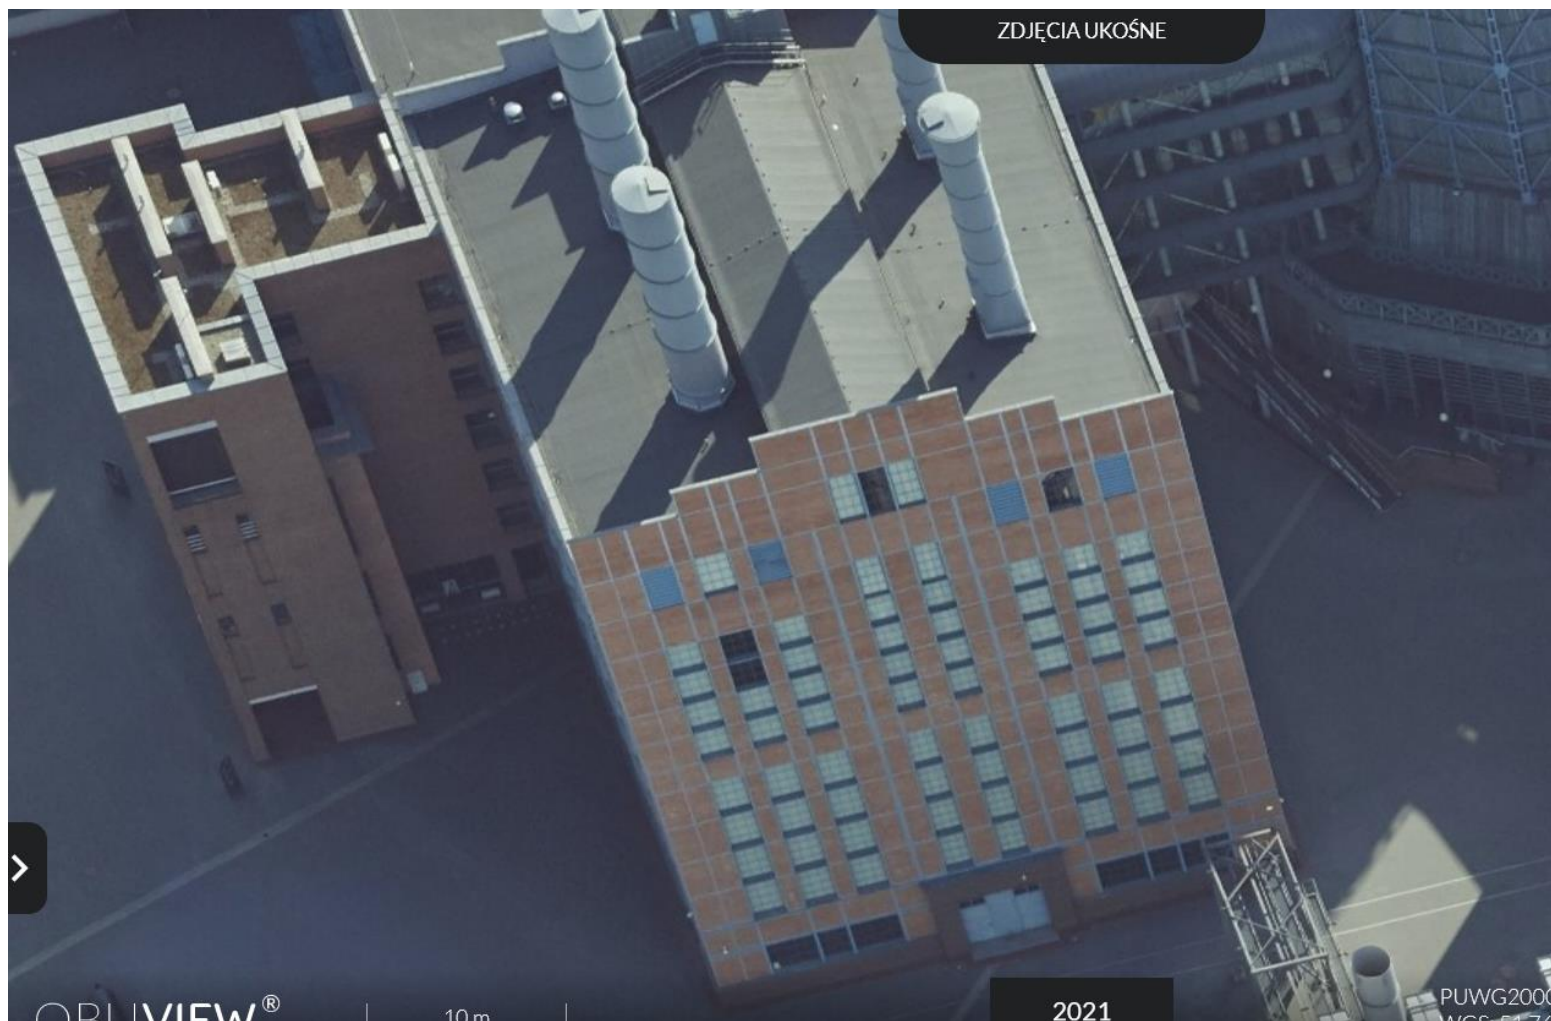

ZDJĘCIA UKOŚNE




ORUVIEW®

10m

2021

PUWG2000(

WGS-51767

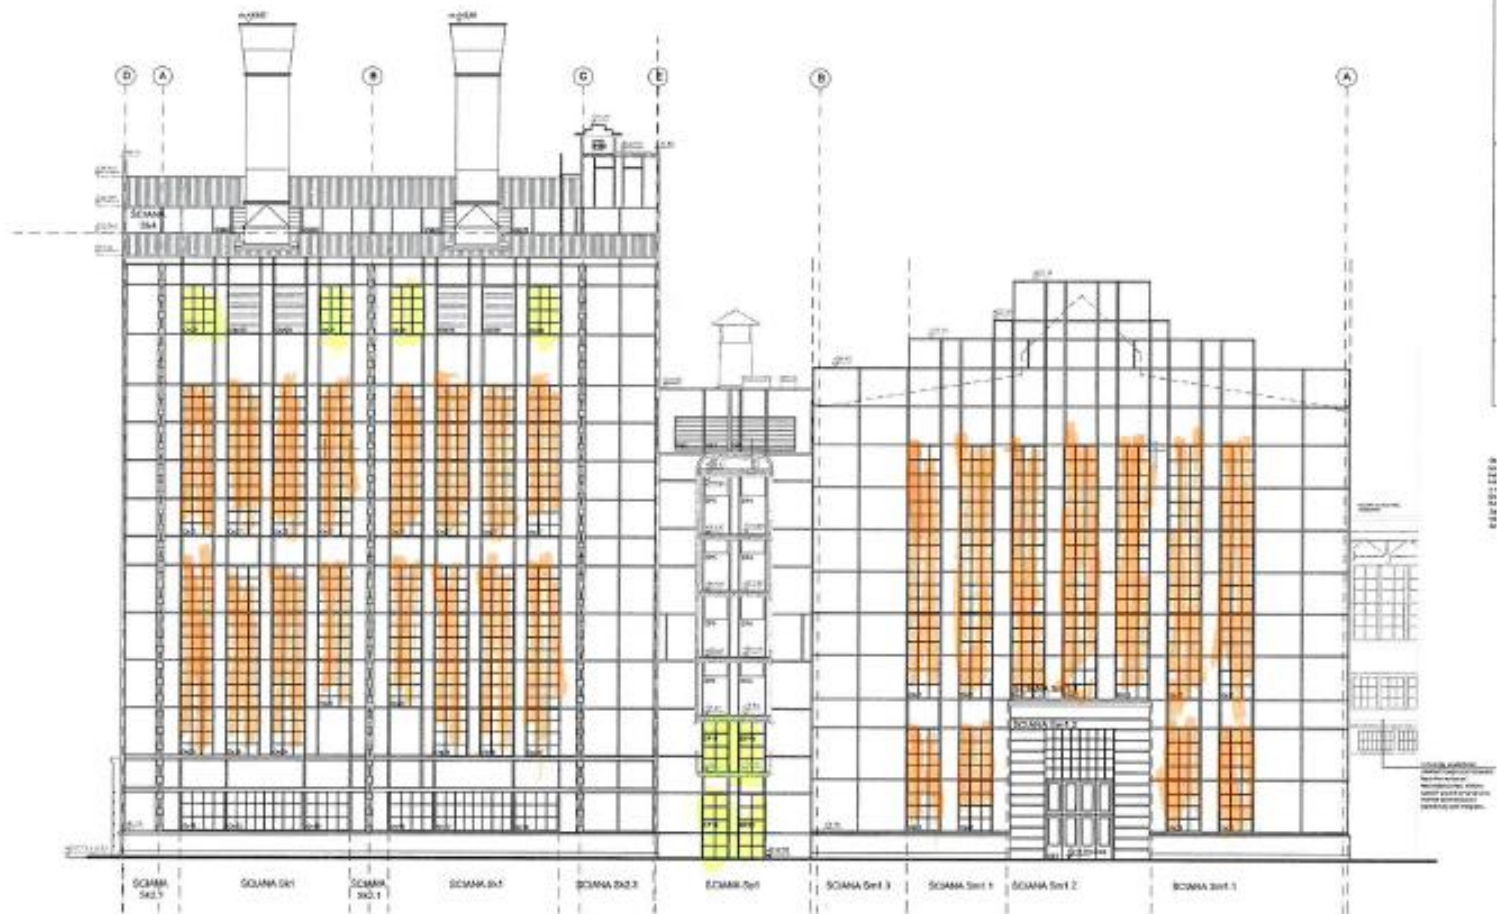



®


10 m


2021

PUWG2000(6): 6601360.1090,5738064.6109  
WGS: 51.7676 19.4684

MGGPAERO



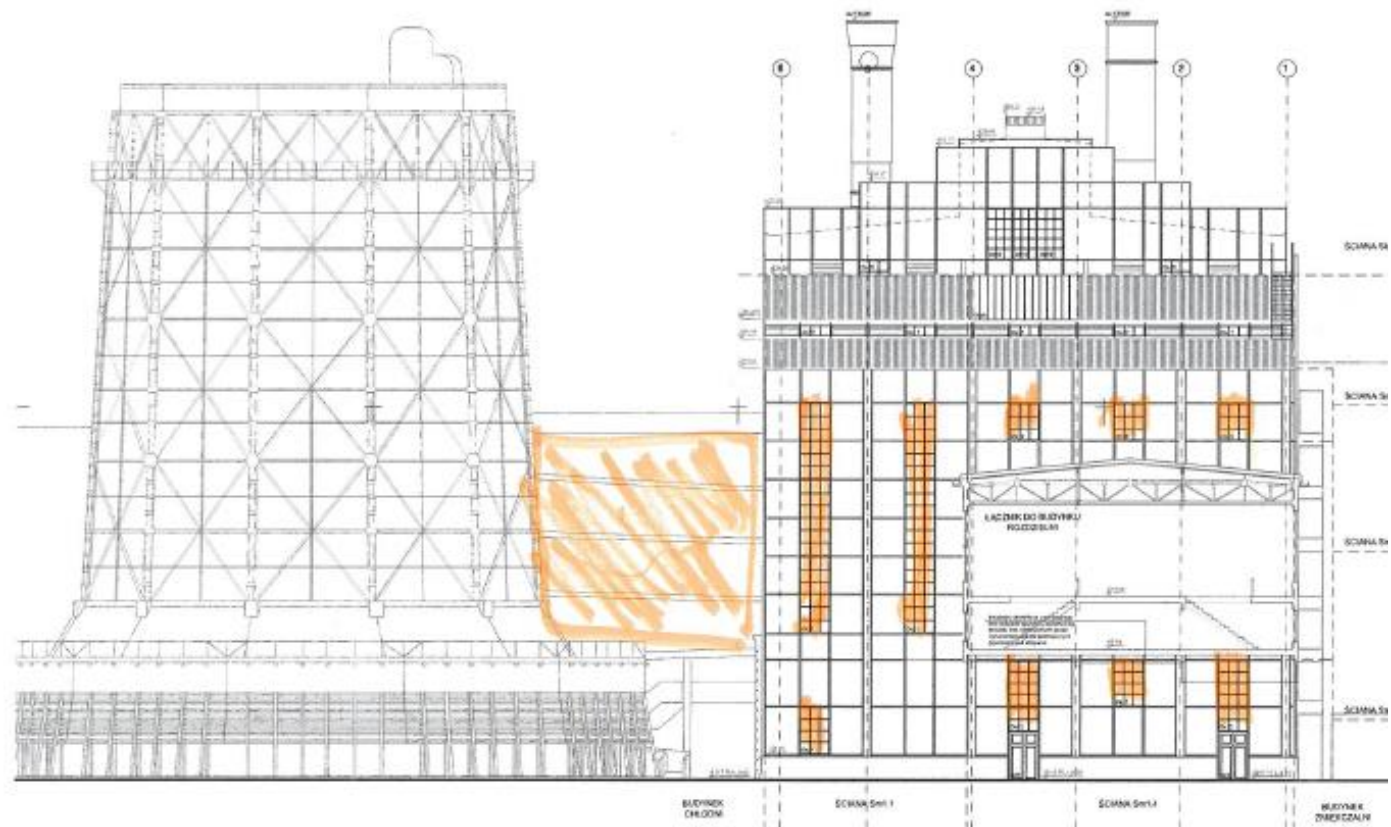

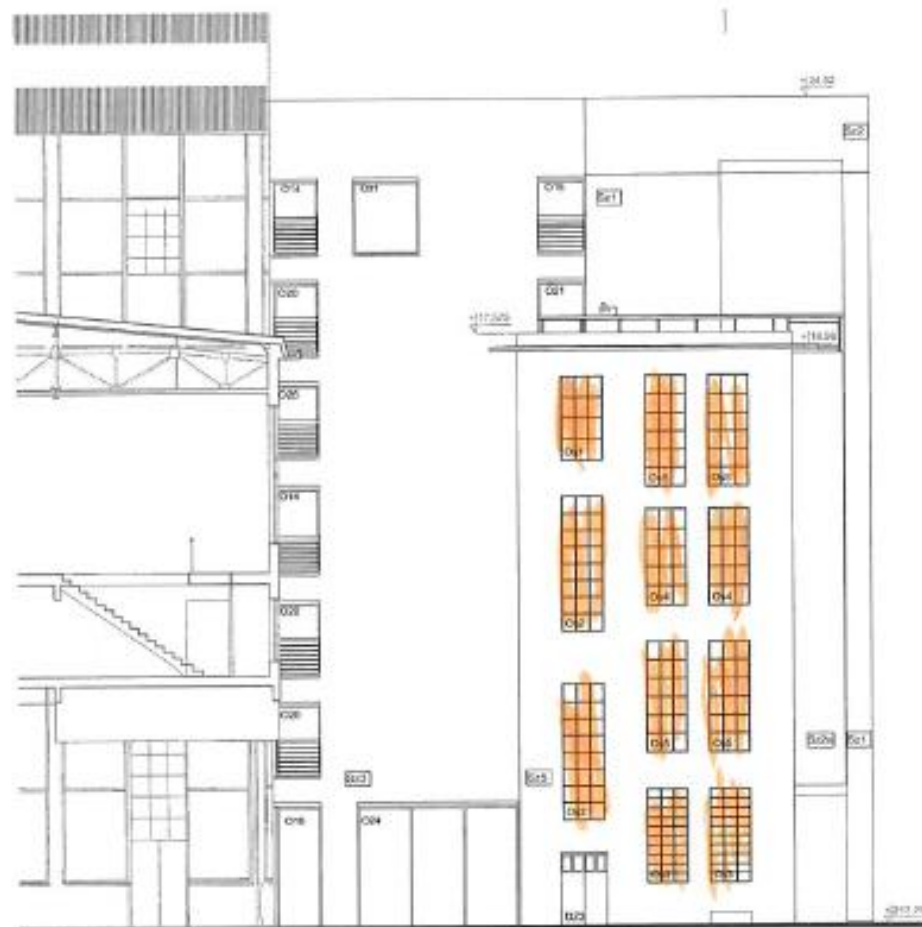

ZDJĘCIA UKOŚNE

BLIVIEW®

10 m


2021

PUWG2000(6): 6601318.7  
WGS: 51.7672, 19.4678



Chłodnia całe przeszkleń w środku i na zewnątrz + szyb windowy z zewnątrz

ZDJĘCIA UKOŚNE

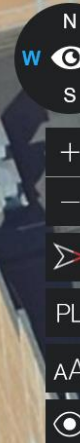


2021

PUWG2000(6): 6601345.4200,5738047.1582

MCCRA5B6

ELEWACJA WSCHODNIA




ZDJĘCIA UKOŚNE




PL

AA

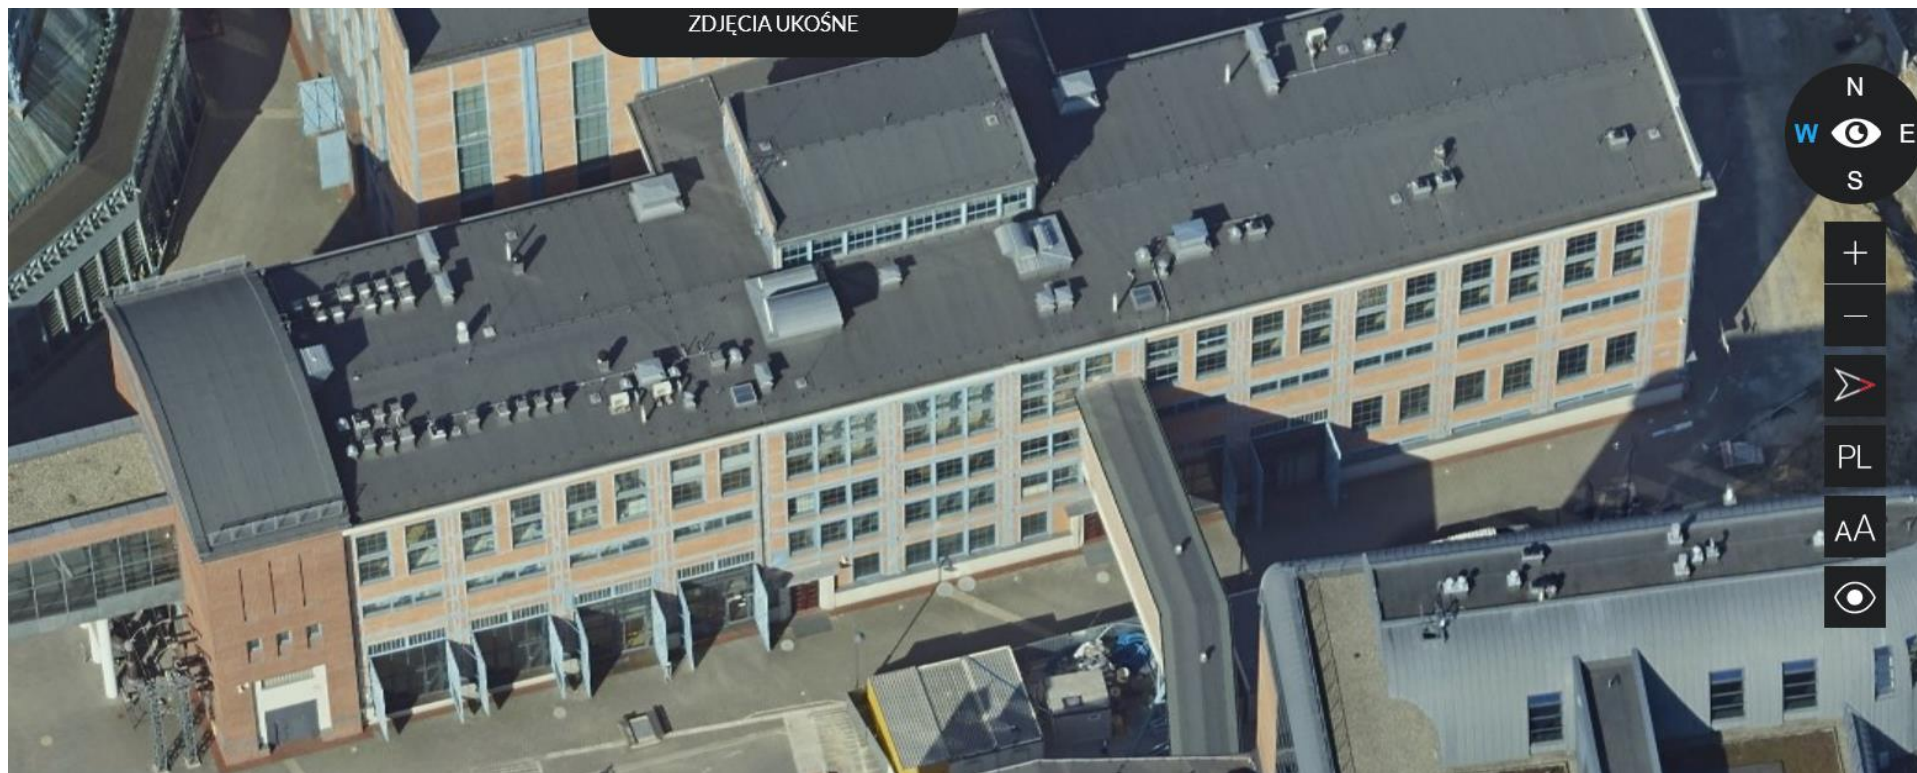




## ELEWACJA ZACHODNIA

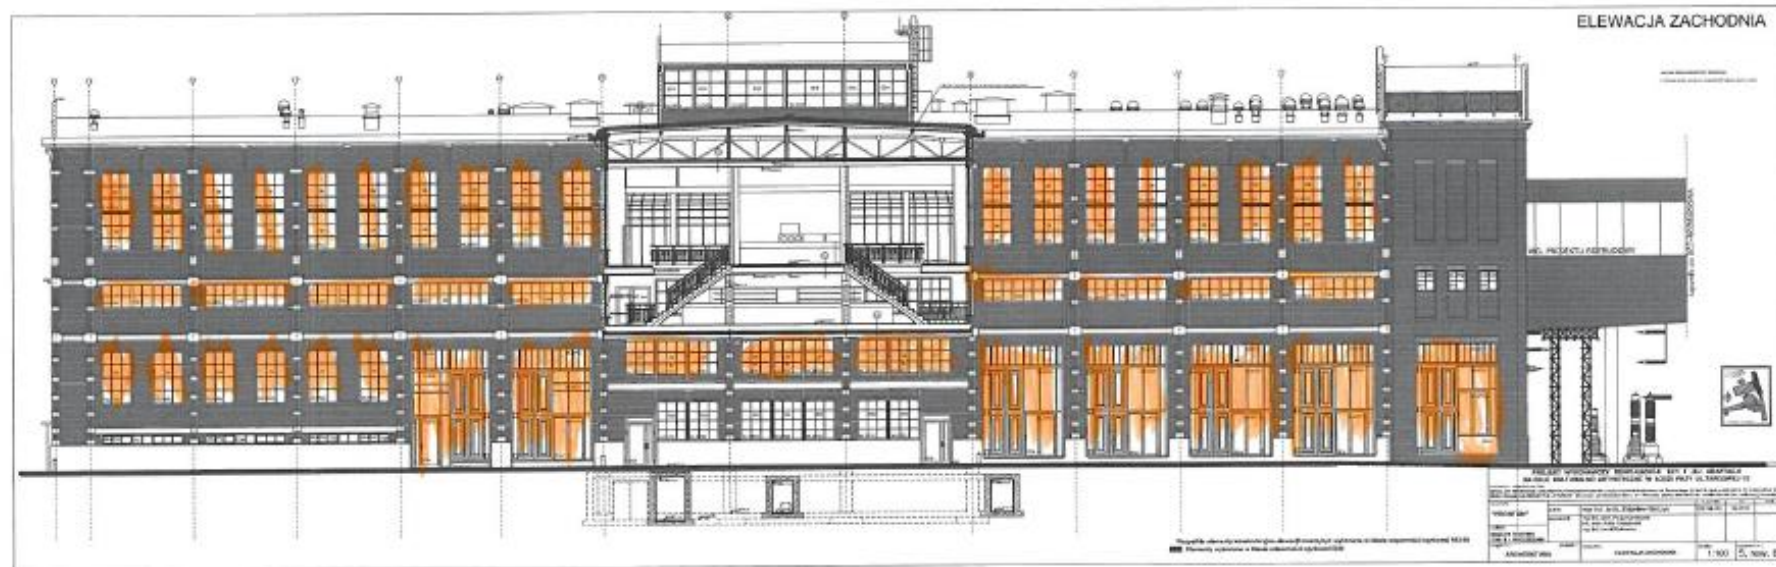

ZDJĘCIA UKOŚNE

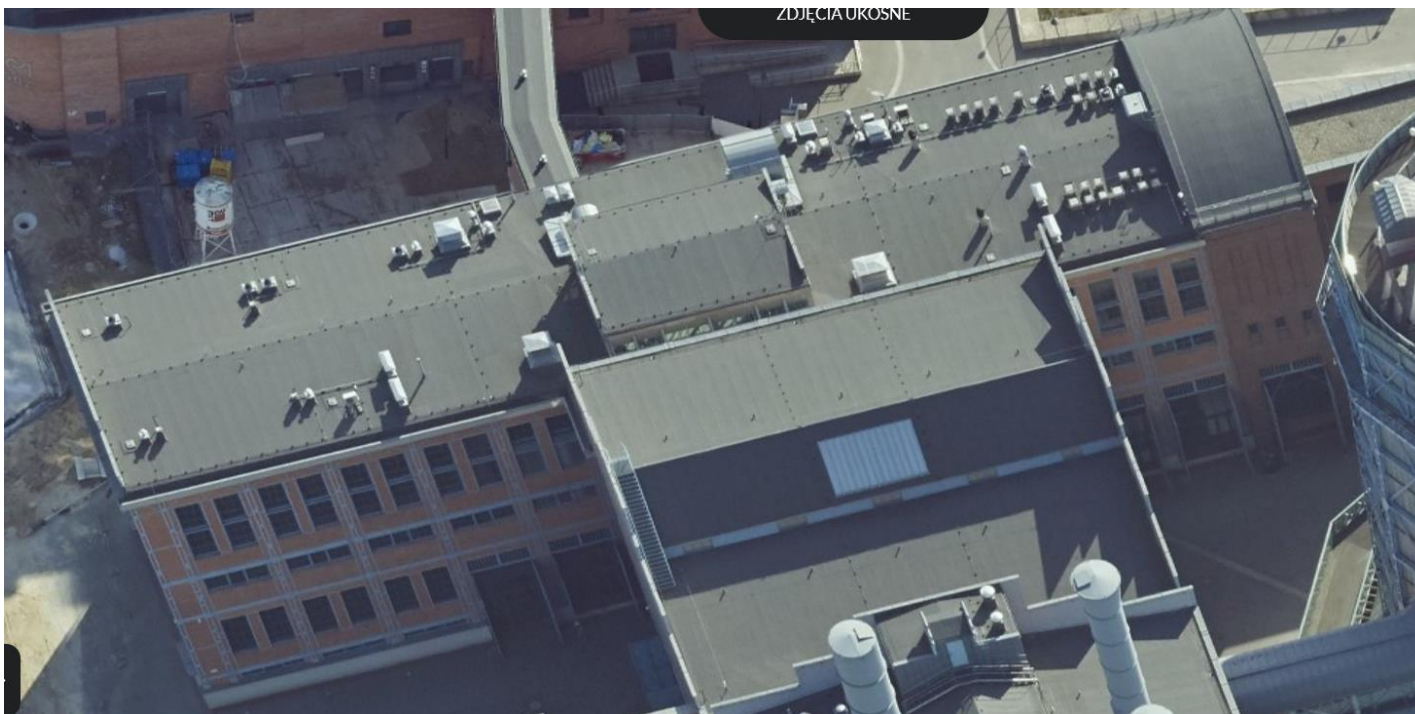

# ELEWACJA PÓŁNOCNA



## WYKAZ ZMIAN OBJĘTYCH REWIZJĄ:

1. Wprowadzono oznaczenie okien
2. Wprowadzenie elementów stalowych zabezpieczanych w klasie ogniowej EI30
3. Zmiana układu wentylacji na dachu i elewacji

PROJEKT BUDOWLANY REWITALIZACJI EC1 I JEJ ADAPTACJI  
NA CELE KULTURALNO ARTYSTYCZNE W ŁODZI PRZY UL. TARGOWEJ 1/3

PROJEKTOWA: WARSZAWA 1994  







