



1

Zestawienie pomieszczeń					
Nr	Nazwa pomieszczenia	Pow. m2	Posadzka	h-strop	h-sufit
0.1	KOMUNIKACJA	11,66	PŁYT.GRES	3,80	3,80
0.2	POM. GOSPOD.	18,09	WYKL.PCV	3,80	3,80
0.3	SZYB WINDY				
POWIERZCHNIA UŻYTKOWA OPRACOWYWANYCH POMIESZCZEŃ:					
SUMA: 29,75 m2					



ZAKRES OPRACOWANIA

inż. Tomasz Karger
Uprawnienia Budowlane
do kierowania robotami budowlanymi
bez ograniczeń w specjalności
konstrukcyjno - budowlanej
nr KUP/0101/OWOK/06

OZNACZENIA WG RYS E-7

JEDNOSTKA PROJEKTOWANIA "ARCHIDONA" Pracownia Projektowa ul. Mickiewicza 8/2 80 - 425 GDAŃSK			tel.: 783 032 425	
INWESTOR Gmina Miejska Starogard Gdański 83-200 Starogard Gdański ul. Gdańska 6				
OBIEKT Projekt budowlany - zmiana sposobu użytkowania - przebudowy pomieszczeń zlokalizowanych na I piętrze budynku, hali sportowej im. G. Podolskiego dla potrzeb funkcjonowania Dziennego Domu Seniora w ramach zadania "Senior+", oraz budowy windy osobowej dla użytkowników budynku. zlok.: 83-200 Starogard Gdański, ul. Hallera 19a, dz nr 73/45 obr. 14				
FAZA PROJEKT WYKONAWCZY		BRANŻA ELEKTRYCZNA		DATA styczeń 2018
TYTUŁ RYSUNKU Oświetlenie-rzut piwnicy				SKALA 1:50
PROJEKTANT inż. Jarosław Baliński		NR UPBUD KL-179/89		PODPIS NR RYSUNKU E1
SPRAWDZIŁ inż. Zbigniew Zieliński		KL-387/93		

DOKUMENTACJA
POWYKONAWCZA

Zestawienie pomieszczeń					
Nr	Nazwa pomieszczenia	Pow. m2	Posadzka	h-drop	h-aufst
1.1	ISTNIEJĄCY HALL WEJŚCIOWY	32.50	POSADZK. ISTN.	2.40	2.40
1.2	RECEPCJA	10.55	WYKL. PCV	2.40	2.40
1.3	SZYB WINDY	3.50			
1.4	POM. TECHNICZNE	2.50	WYKL. WNYL	2.40	2.40
1.5	HALL WEJŚC. "SENIOR"	17.51	PŁYTK. GRES	3.60	3.60
1.6	ANIEKS SZATNIOWY	10.59	WYKL. WNYL	3.60	3.60
POWIERZCHNIA UŻYTKOWA OPRACOWYWANYCH POMIESZCZEŃ:					
SUMA: 77.15 m2					

ZAKRES OPRACOWANIA

inż. Tomasz Karger
Uprawnienia Budowlane
do kierowania robotami budowlanymi
bez ograniczeń w specjalności
konstrukcyjno-budowlanej
nr KUP/0101/OWOK/06


OZNACZENIA WG RYS E-7

PROJEKT WYKONAWCZY	ELEKTRYCZNA	styczeń 2018
Oświetlenie-rzut parteru		1:50
inż. Jarosław Bałucki	KL-179/90	E2
inż. Zbigniew Zieliński	KL-387/93	

DOKUMENTACJA POWYKONAWCZA

Zestawienie pomieszczeń				
Nr	Nazwa pomieszczenia	Pow. m ²	Posadzka	h-strop
2.1	PRZEDSIÓNEK	7.58	PLYT.GRES	2.85
2.2	STREFA WEJŚCIOWA	16.71	WYKL.WNYL	3.52
2.3	SALA SPOTKAN	59.00	WYKL.WNYL	3.52
2.4	JADALNIA	42.60	WYKL.WNYL	3.52
2.5	ANEKS KUCHENNY	12.90	PLYT.GRES	3.48
2.6	POM.COCHŁ.PRACY	20.08	WYKL.WNYL	3.48
2.7	POKÓJ ZABIEGOWOPIELNOHIGIENICZNY	8.97	WYKL.WNYL	3.52
2.8	SALKO DO ĆWICZEN	25.60	WYKL.WNYL	3.52
2.9	POM.SOCIALNE PERSONELU	4.90	PLYT.GRES	3.52
2.10	POM.GOSPODARCZE	3.13	PLYT.GRES	3.52
2.11	KOMUNIKACJA	13.87	WYKL.WNYL	3.52
2.12	TOAILETA PERSONELU	3.45	PLYT.GRES	3.52
2.13	TOAILETA MĘSKA	8.82	PLYT.GRES	3.52
2.14	TOAILETA DAMSKA	6.45	PLYT.GRES	3.48
2.15	TOAILETA MIEŚKANA	5.29	PLYT.GRES	3.48
2.16	KŁATKA SCHODOWA	3.00	WYKL.WNYL	2.85
2.17	POM.GOSPODARCZE NA SPRZĘT	12.17	WYKL.WNYL	2.85
2.18	POKÓJ	12.17	WYKL.WNYL	2.85
2.19	KŁATKA SCHODOWA	12.17	WYKL.WNYL	2.85
POWIERZCHNIA UŻYTKOWA OPRACOWYWANYCH POMIESZCZEŃ:				
SUMA:		254.52 m ²		

ZAKRES OPRACOWANIA

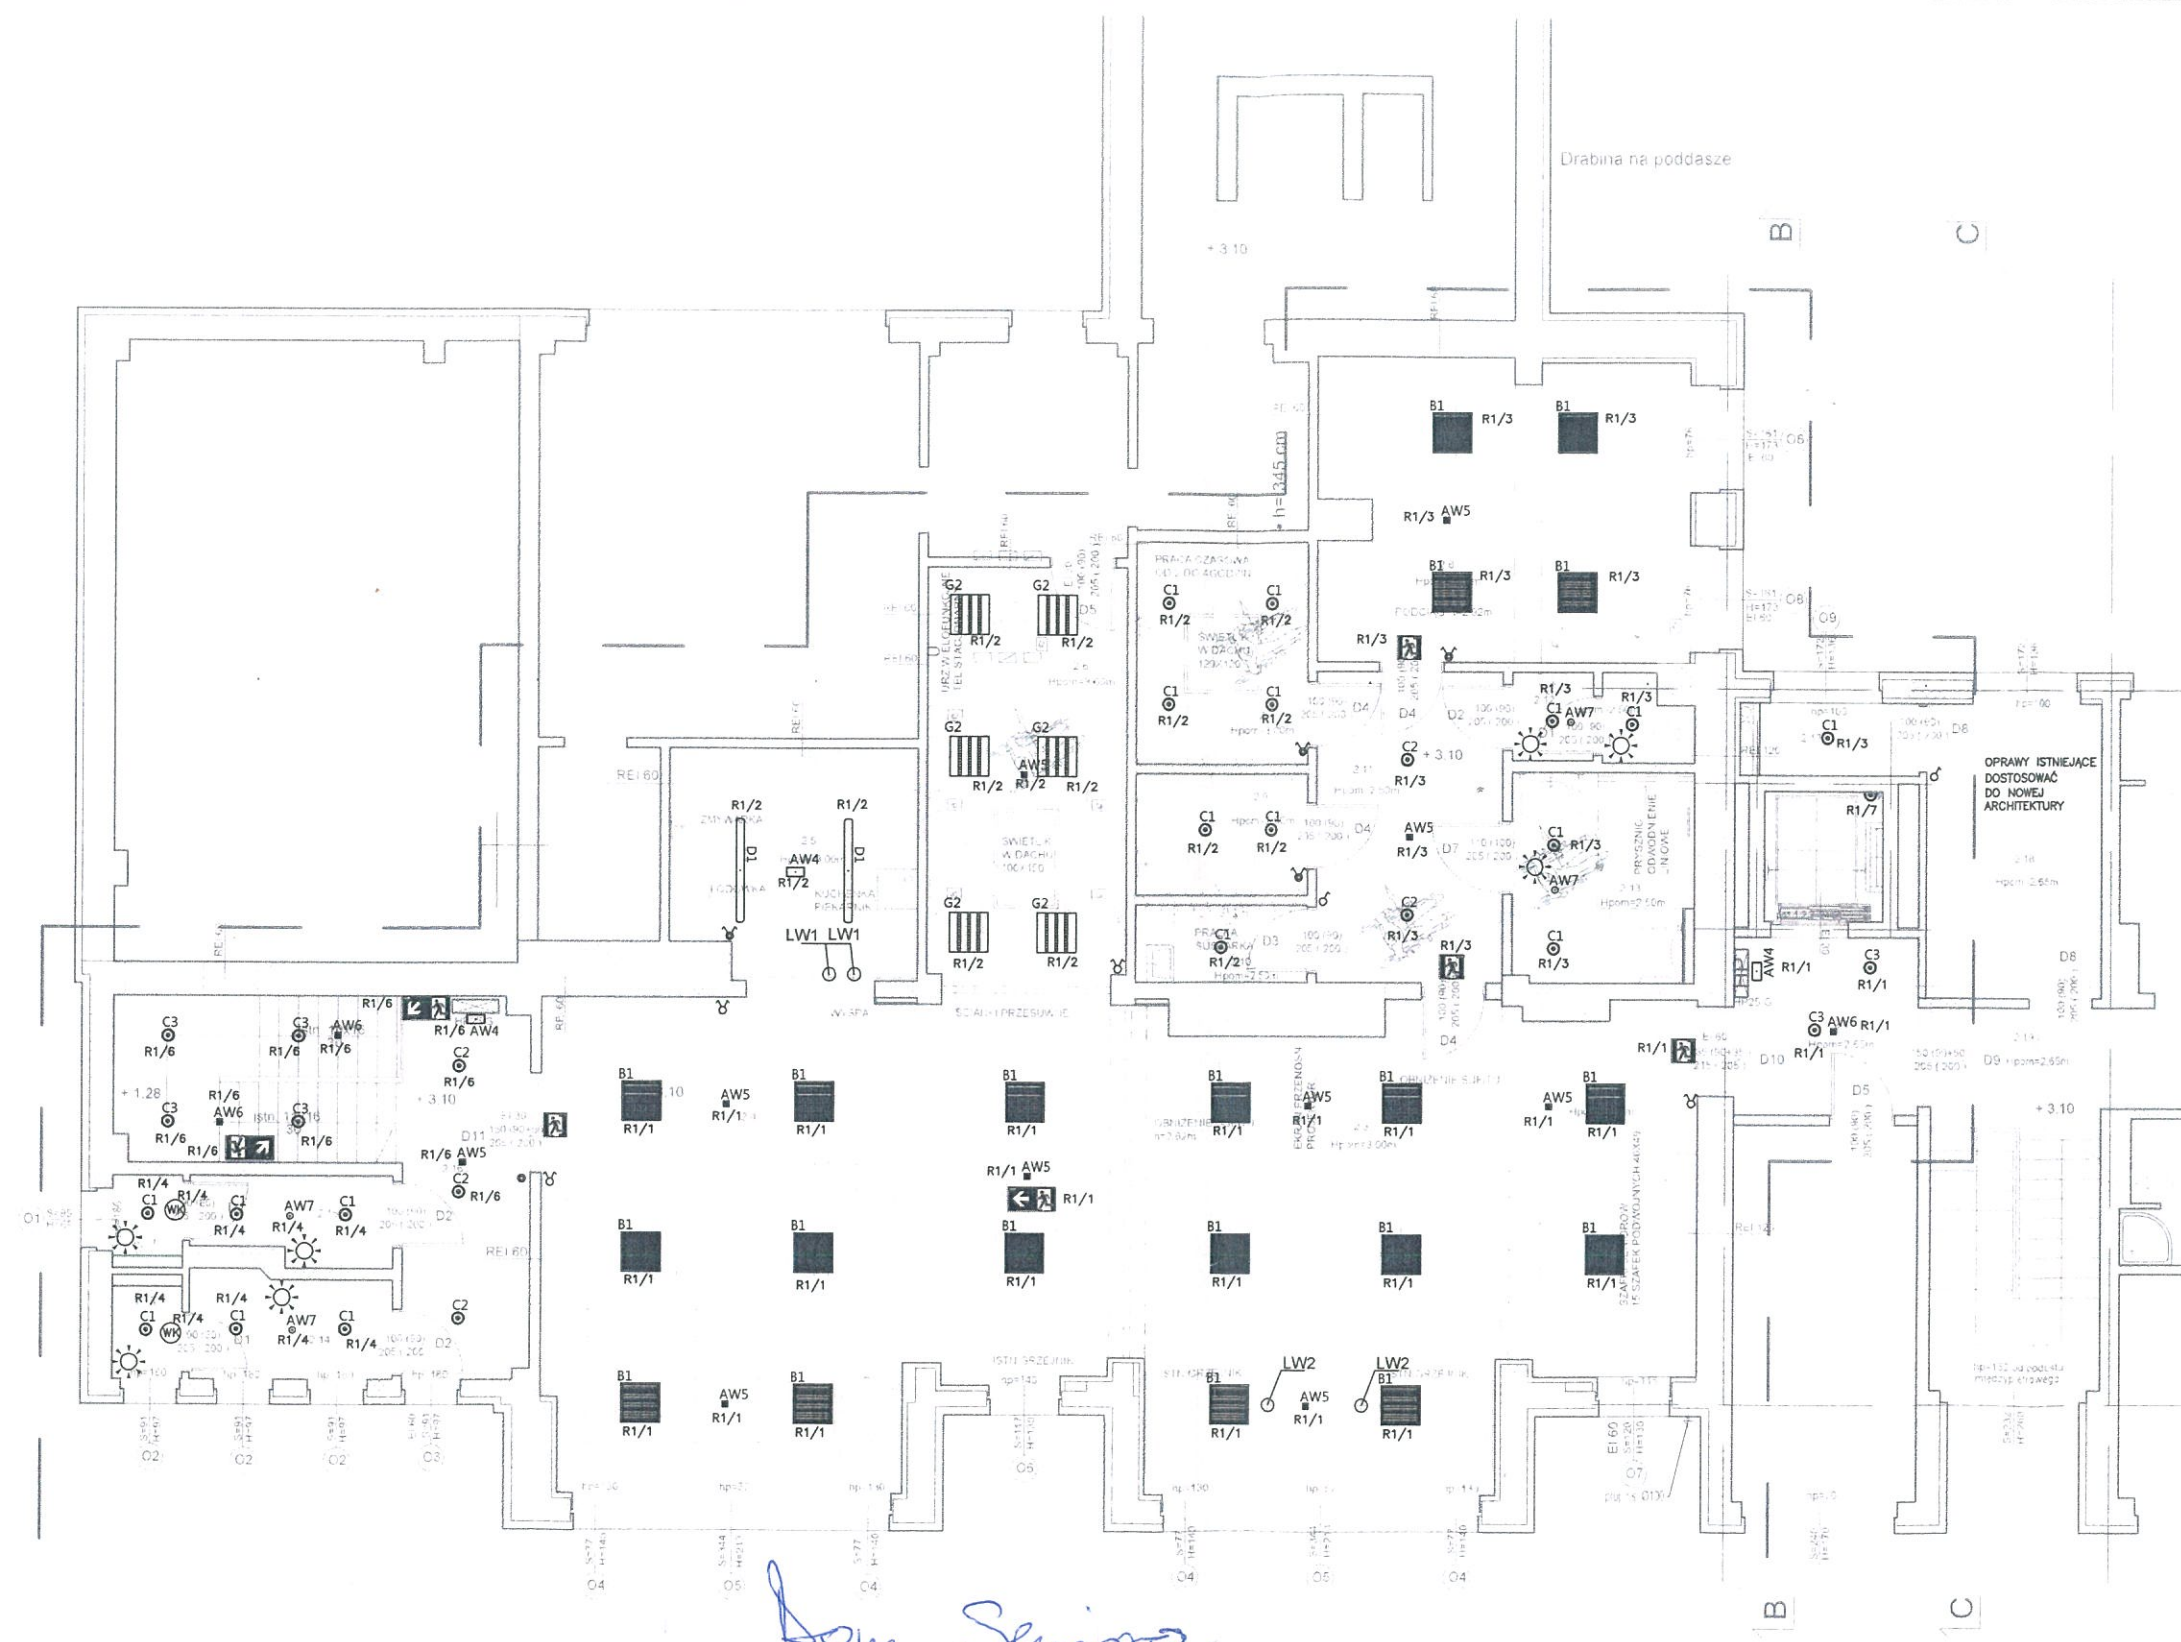

Dom Seniora

inż. Tomasz Karger
Uprawnienia Budowlane
do kierowania robotami budowlanymi
bez ograniczeń w specjalności
konstrukcyjno-budowlanej
nr KUP/0101/OWOK/06

OZNACZENIA WG RYS E-7

"ARCHIDONA" Pracownia Projektowa ul. Mickiewicza 8/2 80-425 GDANSK Gmina Miejska Starogard Gdański 83-200 Starogard Gdański ul. Gdańska 6		
PROJEKT WYKONAWCZY	ELEKTRYCZNA	styczeń 2018
Oświetlenie rzut piętra		1:50
inż. Jarosław Bański	RL-178/89	E3
inż. Zbigniew Zieliński	RL-387/93	



STAROSTA STAROGARDZKI 83-200 Starogard Gdański ul. Kosciuszki 17 (4) OŚWIETLENIE I SUFITYRZUT I PIĘTRASKALA 1:100

UWAGI:

1. Wszystkie prace należy wykonać z ZASADAMI SZTUKI BUDOWLANEJ.
2. Wymiary na wszystkich rysunkach odnoszą się do stanu surowego (t.j. bez tynków).
3. Należy pracować tylko na podstawie wymiarów podanych na rysunku; przed przystąpieniem do robót Wykonawca powinien sprawdzić na budowie wszystkie rzędne wysokościowe oraz wymiary poziome; rozwiązania wynikające z różnic wymiarów podanych na rysunku i wymiarów rzeczywistych należy uzgodnić z Projektantem.
4. Przed zamówieniem i zamontowaniem stolarki drzwiowej i okiennej sprawdzić należy rzeczywisty wymiar otworów po ich wykonaniu.
5. Wszystkie elementy konstrukcyjne (fundamenty, słupy, belki, podciąg, wieńce, stropy, schody oraz nadproża) z wymiarowanymi i opisanymi w projekcie budowlanym w części KONSTRUKCJA.
6. Wszystkie elementy instalacji wyszczególnione w PROJEKTACH BRANŻOWYCH.
7. Wszystkie otwory w stropie sprawdzić z projektami branżowymi.
8. Wszystkie powierzchnie zostały podane bez uwzględnienia projektowanej grubości tynku.
9. Rzędna parapetu dla całej stolarki okiennej parteru podana względem poziomu wykończonej posadzki i piętra (±0,00).

OZNACZENIA:


- OX –symbol okna
Ho –wysokość okna
Hp –poziom parapetu
So –szerokość okna
(wymiary w stanie surowym)
- XX –symbol drzwi
Hd –wysokość drzwi
Sd –szerokość drzwi
(wymiary w świetle ościeży)
- +3.12 rzędna w stanie wykończonym
±0.00 rzędna w stanie wykończonym

kreujemy
pracownia architektoniczna

tel. 509 724 773

ul. Rynek 38
83-200 STAROGARD GDAŃSKI
www.kreujemy.com.pl

INWESTOR	Fundacja Dajemy Dzieciom Siłę, ul. Walecznych 59, 03-926 Warszawa
ADRES INWESTYCJI	dz. nr ew. 73/45; 73/19 z obrębu 0014; ul. Hallera 19a, 83-200 Starogard Gdański
OBIEKT	OSIR Starogard Gdański
FAZA	PROJEKT BUDOWLANO - WYKONAWCZY
TEMAT	RZUT I PIĘTRA - OŚWIETLENIE I SUFITY
SKALA	1:100 297x420 KWIECIEŃ 2019 NR RYS. A5.
AUTORZY	
OPRACOWANIE	
PROJEKTANT	
SPRAWDZAJĄCY	
PODPIS	NR UPRAWNIENI
101/POOKK/IV/2016	100/POOKK/IV/2016

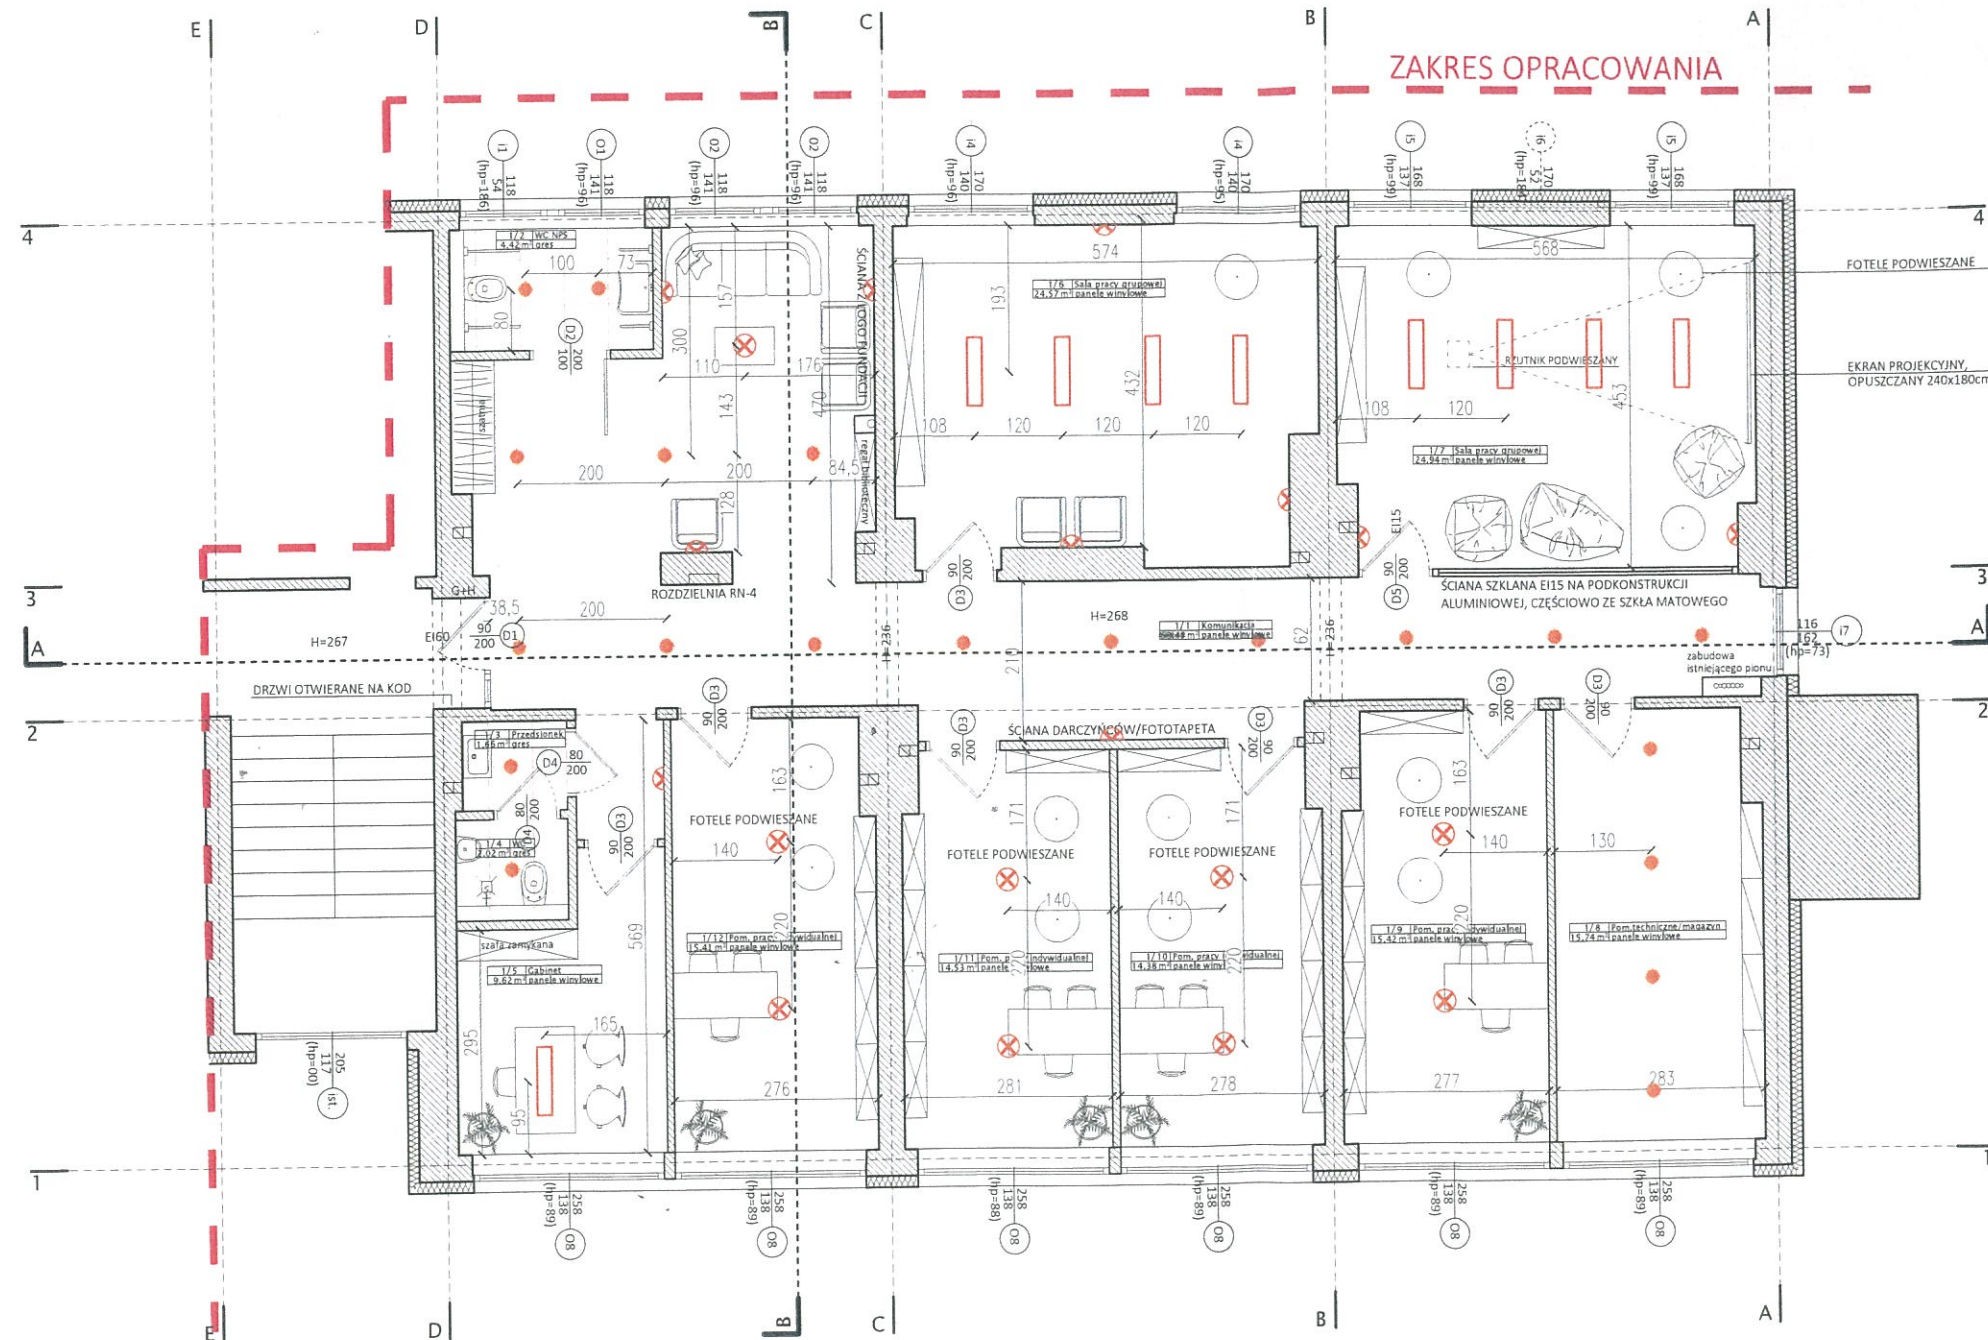

Sufit podwieszany systemowy
60x60cm


Oprawa zawieszana - 90x20cm
(9szt.)

⊗ Oprawa zawieszana (9szt.)

⊗ Oprawa typu kinkiet (8szt.)

• Oprawa oświetleniowa downlight
LED 23W (20szt.)

SUFITY+OŚWIETLENIE

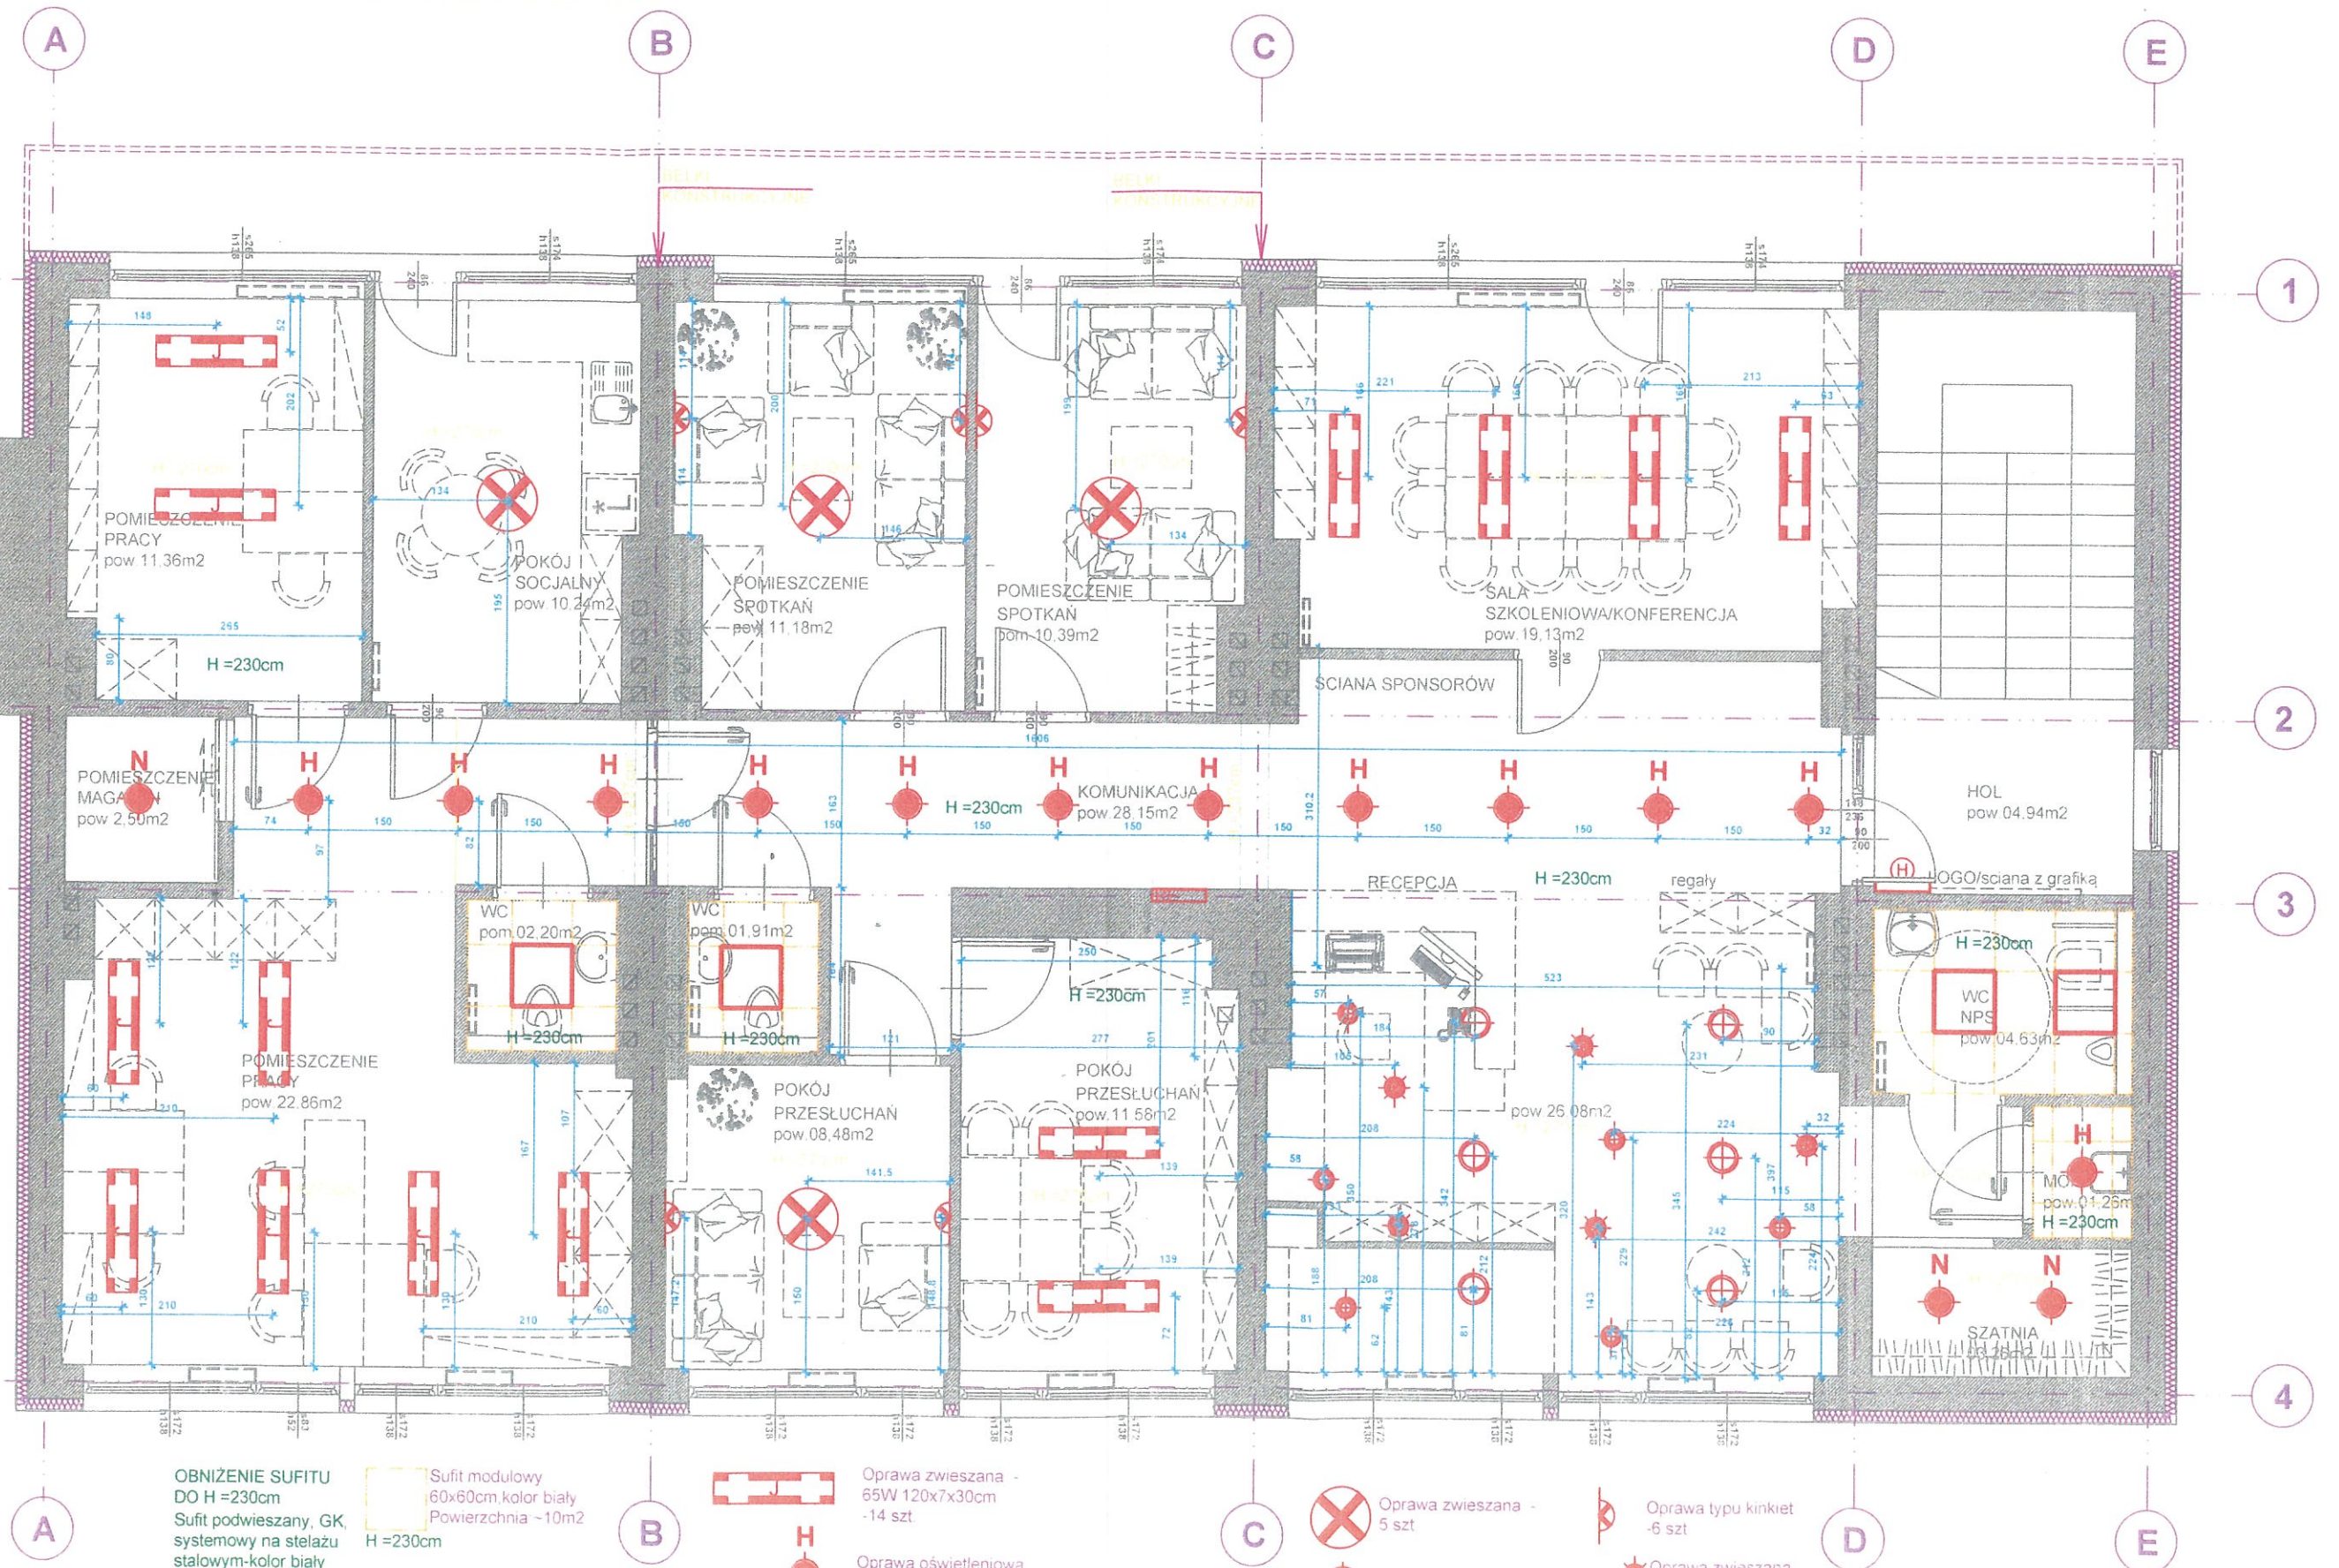

CENTRUM
Pomocy
Nzieuon IIp

DOKUMENTACJA
POWYKONAWCZA