


Województwo Łódzkie
Powiat Opoczyński
Gmina Drzewica
Brzustowiec E-7a

Województwo Mazowieckie
Powiat Przysuski
Gmina Gielniów
Gielniów E-7a

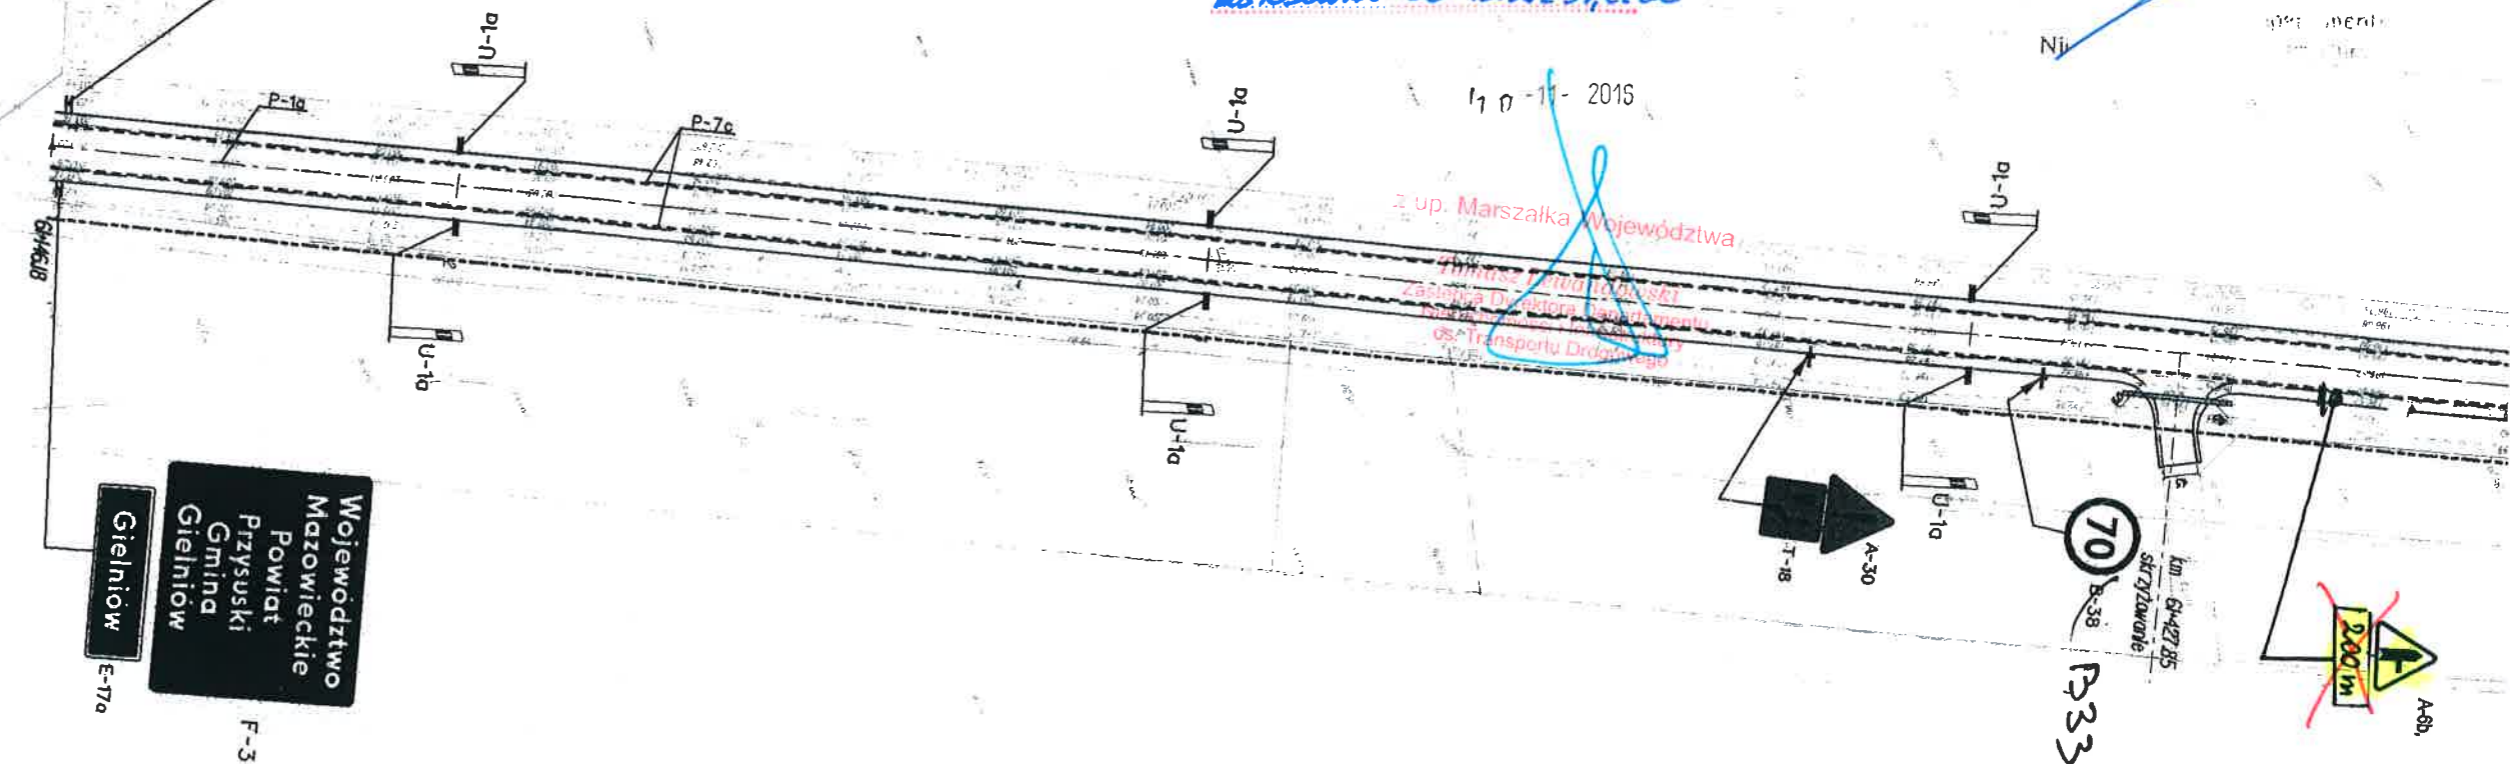

MARSZAŁEK
WOJEWÓDZTWA MAZOWIECKIEGO
ZATWIERDZENIE Nr NI-1-1.8022.1. 650.2016.76
Niniejszą organizację ruchu należy wprowadzić do dnia 30.06.18
Termin wprowadzenia organizacji ruchu należy zgłosić co najmniej na 7 dni przed wprowadzeniem organizacji ruchu do
Departamentu Nieruchomości i Infrastruktury
00-719 Warszawa, ul. Jagiellońska 36, fax 22 59 79 802

2015-04-28

ZAPOWNIENIE
MAZOWIECKIEGO KOMENDANTA
WOJEWÓDZKIEGO POLICJI

PROJEKT - SZKIC
organizacji ruchu opiniuje
pozytywnie - ~~negatywnie~~
z następującymi warunkami

zastępca NACZELNIKA
Wydziału Ruchu Drogowego
KWP z siedzibą w Radomiu

(Signature)
Radkom Krzysztof Bielecki

Pionowe: - wielkość: SŁODKIP
- typ folii: A4-11 PELON. I
Poziome: RESTRODIC DO ISTNIEJĄCEGO

1 0 - 11 - 2015

z up. Marszałka Województwa
Marszałek Województwa
Zastępca Dyrektora Departamentu
OS Transportu Drogowego

UWAGA:
1) Należy stosować znaki z folii odblaskowej typu 2 zgodnie z SWT dla znaków drogowych pionowych.
2) Miejsca projektowanych azylów oraz wysp rozdzielających wyposażyć w elementy odblaskowe U-1c.
3) Słupkach prowadzących wyposażyć należy odpowiednio w znaki U-8 oraz U-7, natomiast w hektometrach zerowych U-1f (728).
4) Projektowane barłery ochronne wyposażyć w elementy odblaskowe U-1c.

KOL PROJEKT	CENTRALNE BIURO PROJEKTOWO-BADAWCZE BUDOWNICTWA KOLEJOWEGO SP. Z O.O.		
	04-338 Warszawa, ul. Boremlowska 40A, tel. 4822 6730886		
INWESTOR	MAZOWIECKI ZARZĄD DRÓG WOJEWÓDZKICH W WARSZAWIE ul. Kruczkowskiego 3, 00-380 Warszawa		
NAZWA DOKUMENTACJI	PROJEKT PRZEBUDOWY DRÓGI WOJEWÓDZKIEJ NR 728 NA TERENIE GMIN: NOWE MIASTO NAD PILCĄ, ODRZYWÓŁ, GIELNIÓW		
TYTUŁ OPRACOWANIA	PROJEKT STAŁEJ ORGANIZACJI RUCHU	SKALA 1:1000	NR 54 21

MARSZAŁEK
WOJEWÓDZTWA MAZOWIECKIEGO
ZATWIERDZENIE Nr NI-E-1.8022.1. 630.10676.

Zatwierdzam do realizacji stałą organizację ruchu
właściwość w całości, wprowadzenia zmian.
Niniejszą organizację ruchu należy wprowadzić do dnia 30.06.18
Termin wprowadzenia organizacji ruchu należy zgłosić co najmniej
na 7 dni przed wprowadzeniem organizacji ruchu do:
Departament Nieuchomości i Infrastruktury
03-719 Warszawa, ul. Jagiellońska 56, fax 22 59 79 802


PROJEKT - SZKIC
organizacji ruchu opiniuje
pozytywnie - negatywnie
z następującymi warunkami

p.o. ZASTĘPCA NACZELNIKA
Wydziału Ruchu Drogowego
KWP z siedzibą w Radomiu

mgr inż. Krzysztof Bielecki

Do wprowadzenia niniejszej organizacji
ruchu należy zastosować znaki:

Pionowe: - wielkość: ŚREDNIA
- typ folii: A2-II przez. I
Poziome: cienkowarstwowe / błonowarstwowe
dostosować do USTANOWIENIA

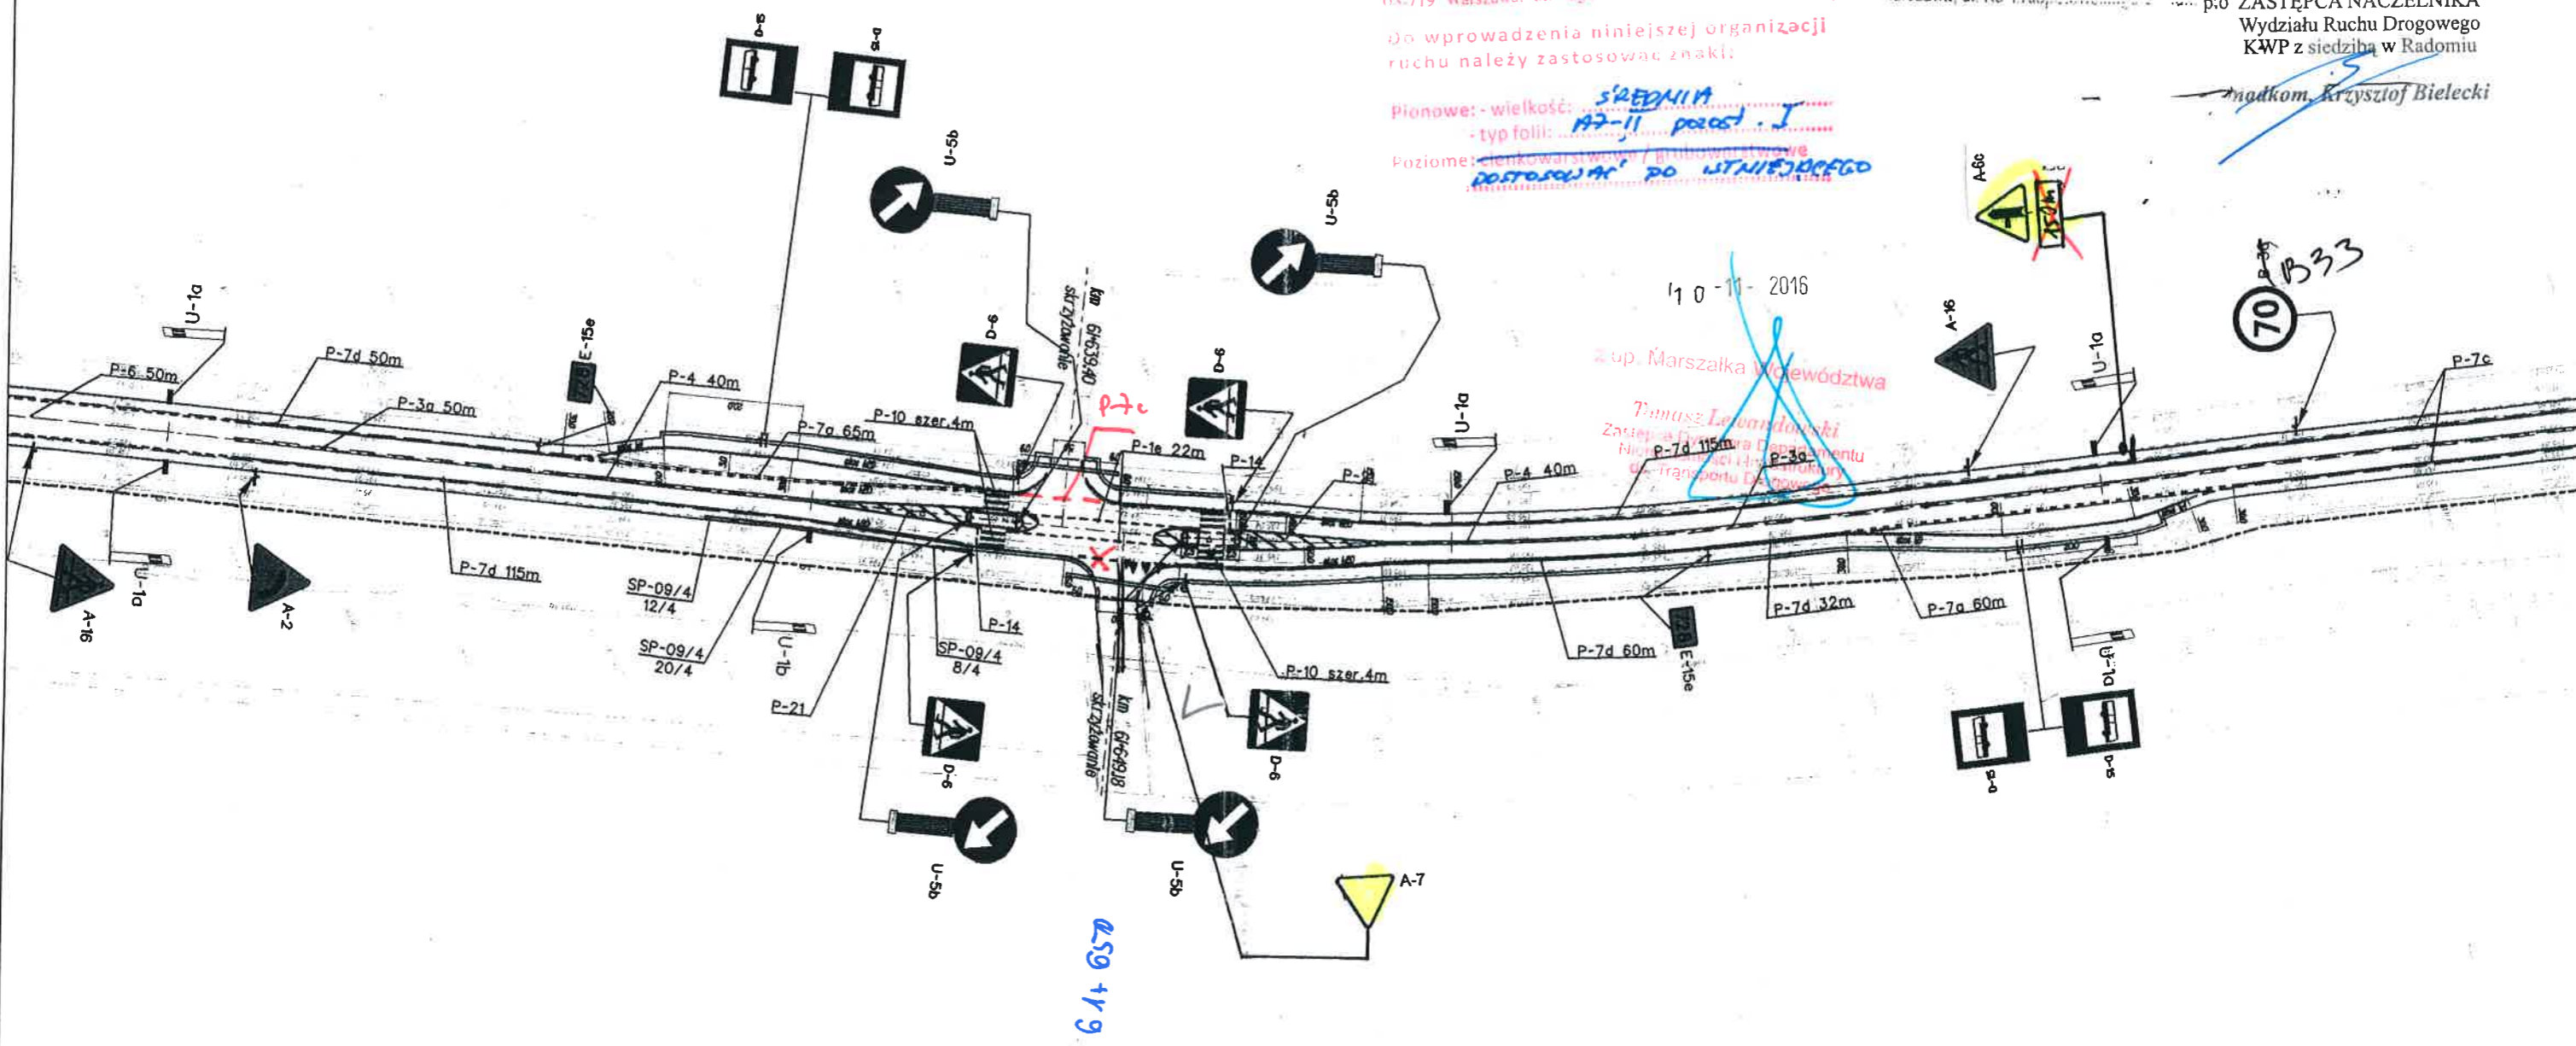

UWAGA:
1) Należy stosować znaki z folii odblaskowej typu 2 zgodnie z
SWT dla znaków drogowych planowych.
2) Miejsca projektowanych azylów oraz wysp rozdzielających
wypoasażyć w elementy odblaskowe U-1c.
3) Słupkach prowadzące wypoasażyć należy odpowiednio w znaki U-8 oraz
U-7, natomiast w hektometrach zerowych U-1f (728).
4) Projektowane barьеры ochronne wypoasażyć w elementy odblaskowe U-1c.

KOLPROJEKT		CENTRALNE BIURO PROJEKTOWO-BADAWCZE BUDOWNICTWA KOLEJOWEGO SP. Z O.O.	
		04-338 Warszawa, ul. Boremlowska 40A, tel. 4822 6730886	
INWESTOR	MAZOWIECKI ZARZĄD DRÓG WOJEWÓDZKICH W WARSZAWIE ul. Kruczkowskiego 3, 00-380 Warszawa		
NAZWA DOKUMENTACJI	PROJEKT PRZEBUDOWY DROGI WOJEWÓDZKIEJ NR 728 NA TERENIE GMIN: NOWE MIASTO NAD PILICĄ, ODRZYWÓŁ, GIELNIÓW		
TYTUŁ OPRACOWANIA	PROJEKT STAŁEJ ORGANIZACJI RUCHU	SKALA 1:1000	NR RYS. 2.55


MARSZAŁEK
WOJEWÓDZTWA MAZOWIECKIEGO

ZATWIERDZENIE


NID.1.5418-.../.../... ważne do 30/09/2009
Zatwierdzam do realizacji stałą organizację
ruchu w całości - ze zmianami. Termin wprowadzenia
niniejszej organizacji ruchu należy zgłosić do:
Departamentu Nieruchomości i Infrastruktury
03-718 Warszawa, ul. Ks. I. Kłopotowskiego 5 fax: 022/ 5979802

2008 -08- 0 5

z up. Marszałka W...
Jan Karto
Zastępca Dyrektora D
Nieruchomości i In

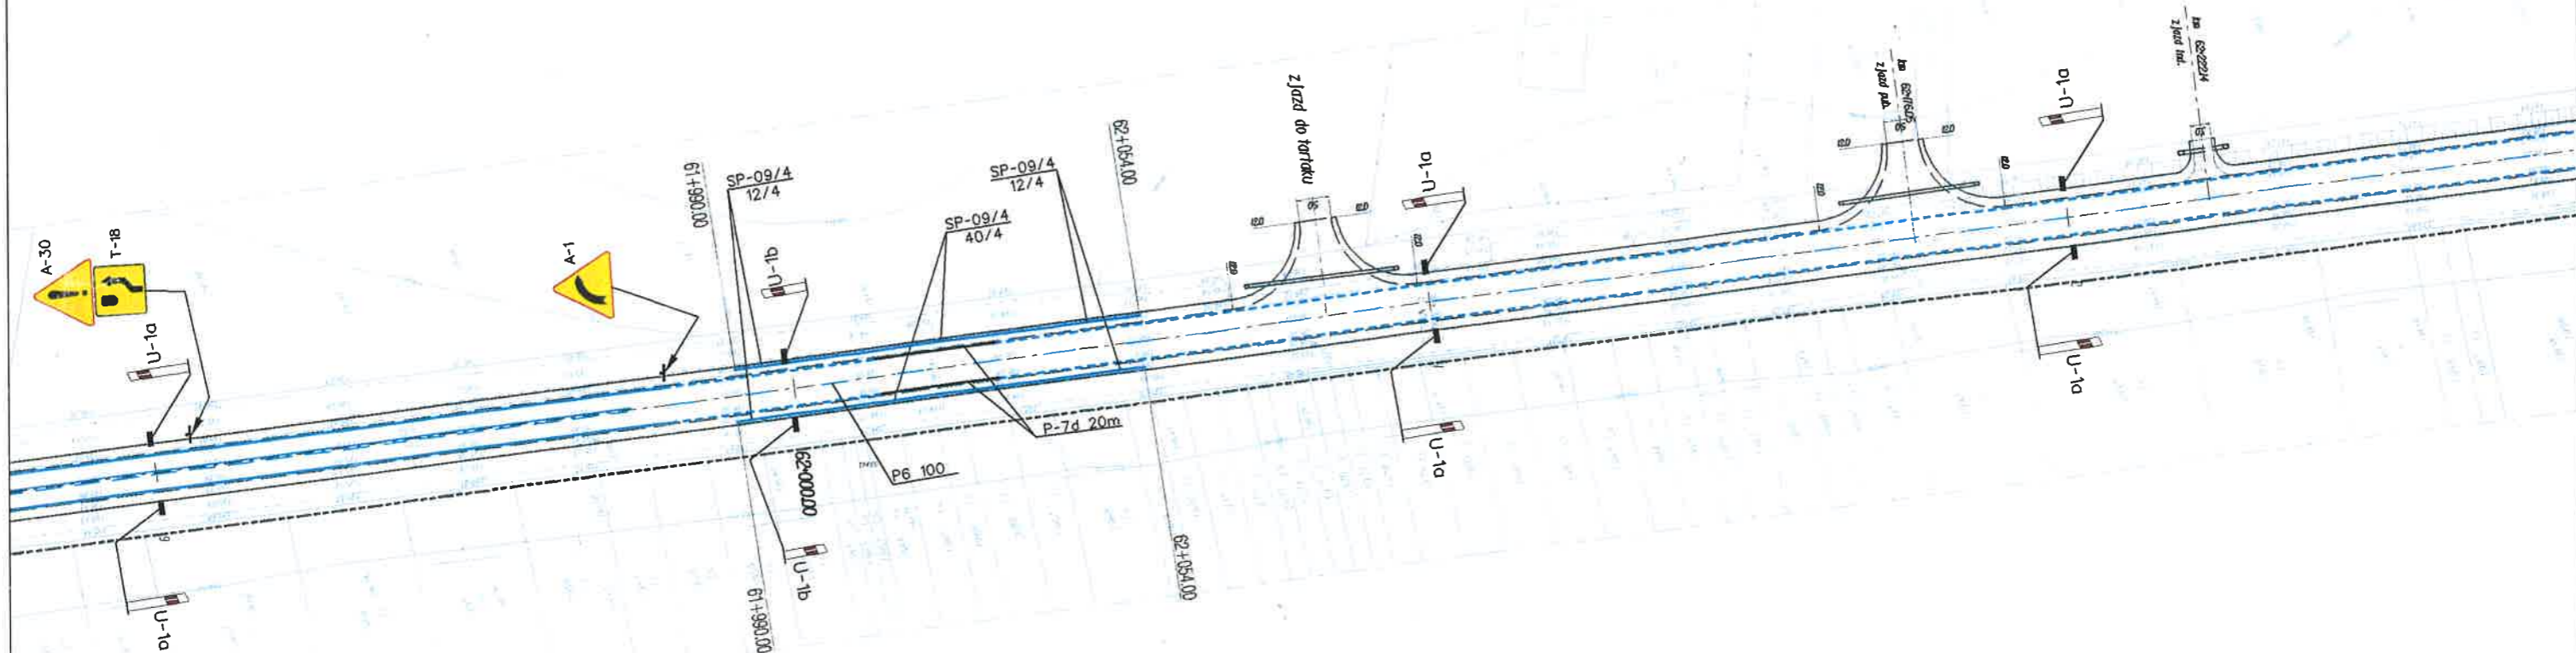

UWAGA:
 1) Należy stosować znaki z folii odblaskowej typu 2 zgodnie z SWT dla znaków drogowych planowych.
 2) Miejsca projektowanych azylów oraz wysp rozdzielających wyposażać w elementy odblaskowe U-1c.
 3) Słupkach prowadzące wyposażać należy odpowiednio w znaki U-8 oraz U-7, natomiast w hektometrach zerowych U-1f (728).
 4) Projektowane barьеры ochronne wyposażać w elementy odblaskowe U-1c.

 CENTRALNE BIURO PROJEKTOWO-BADAWCZE BUDOWNICTWA KOLEJOWEGO SP. Z O.O. 04-338 Warszawa, ul. Boremlowska 40A, tel. 4822 6730886			
INWESTOR	MAZOWIECKI ZARZĄD DRÓG WOJEWÓDZKICH W WARSZAWIE ul. Kruczkowskiego 3, 00-380 Warszawa		
NAZWA DOKUMENTACJI	PROJEKT PRZEBUDOWY DROGI WOJEWÓDZKIEJ NR 728 NA TERENIE GMIN: NOWE MIASTO NAD PILICĄ, ODRZYWOŁ, GIELNIÓW		
TYTUŁ OPRACOWANIA	PROJEKT STAŁEJ ORGANIZACJI RUCHU	SKALA 1:1000	NR RYS. 2.56


MARSZAŁEK
WOJEWÓDZTWA MAZOWIECKIEGO

ZATWIERDZENIE


NI.D.I. 5418-.../.../... 08 30/06/2009
Zatwierdzam do realizacji stałą organizację ruchu w całości - ze zmianami. Termin wprowadzenia niniejszej organizacji ruchu należy zgłosić do:

Departamentu Nieruchomości i Infrastruktury
03-718 Warszawa, ul. Ks. i Kłopotowskiego 5 fax: 022/ 5979802
2008 -08- 0 5

Marszałek Województwa
Bartosz
Kierownik Departamentu
Nieruchomości i Infrastruktury

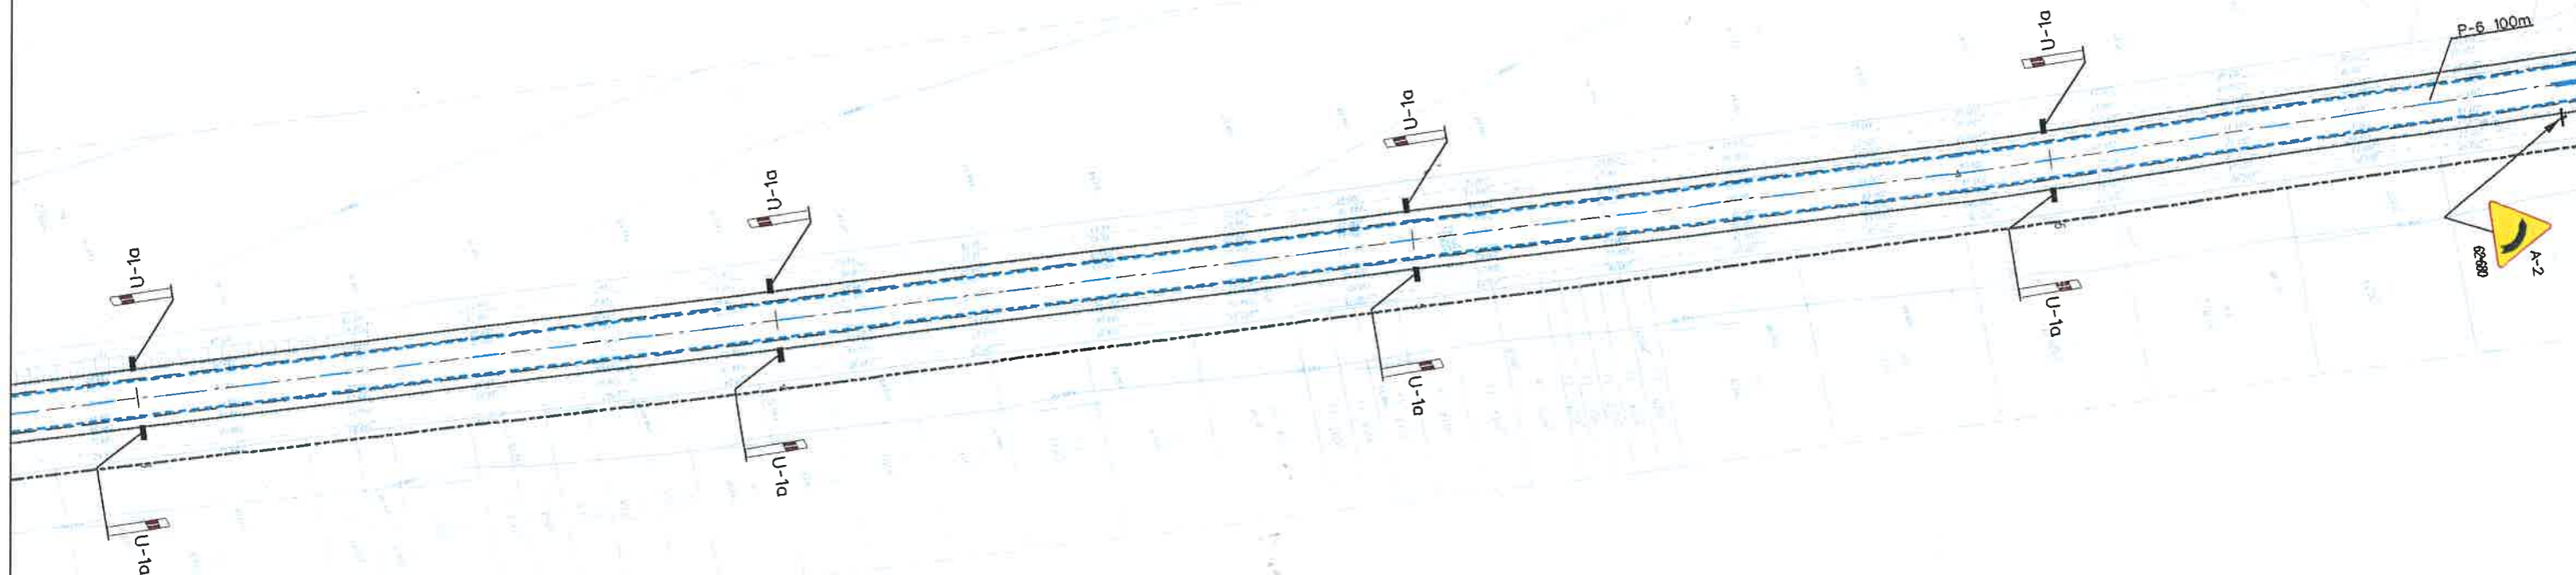


UWAGA:
1) Należy stosować znaki z folii odblaskowej typu 2 zgodnie z SWT dla znaków drogowych płonowych.
2) Miejsca projektowanych azyll oraz wysp rozdzielających wyposażać w elementy odblaskowe U-1c.
3) Słupkach prowadzące wyposażać należy odpowiednio w znaki U-8 oraz U-7, natomiast w hektometrach zerowych U-1f (728).
4) Projektowane barlery ochronne wyposażać w elementy odblaskowe U-1c.

 CENTRALNE BIURO PROJEKTOWO-BADAWCZE BUDOWNICTWA KOLEJOWEGO SP. Z O.O. 04-338 Warszawa, ul. Boremlowska 40A, tel. 4822 6730886	
INWESTOR	MAZOWIECKI ZARZĄD DRÓG WOJEWÓDZKICH W WARSZAWIE ul. Kruczkowskiego 3, 00-380 Warszawa
NAZWA DOKUMENTACJI	PROJEKT PRZEBUDOWY DRÓGI WOJEWÓDZKIEJ NR 728 NA TERENIE GMIN: NOWE MIASTO NAD PILICĄ, ODRZYWÓŁ, GIELNIÓW
TYTUŁ OPRACOWANIA	PROJEKT STAŁEJ ORGANIZACJI RUCHU
	SKALA 1:1000
	NR RYS. 2.57

NI.D.I. 5418-.../.../... ważne do...
Zatwierdzam do realizacji stałą organizację
ruchu w całości - ze zmianami. Termin wprowadzenia
niniejszej organizacji ruchu należy zgłosić do:
Departamentu Nieruchomości i Infrastruktury
03-718 Warszawa, ul. Ks. J. Kłopotowskiego 5 fax: 022/ 5979802

z up. Marszałka Województwa

Jan Bartosz
Zastępca Dyrektora Departamentu
Nieruchomości i Infrastruktury

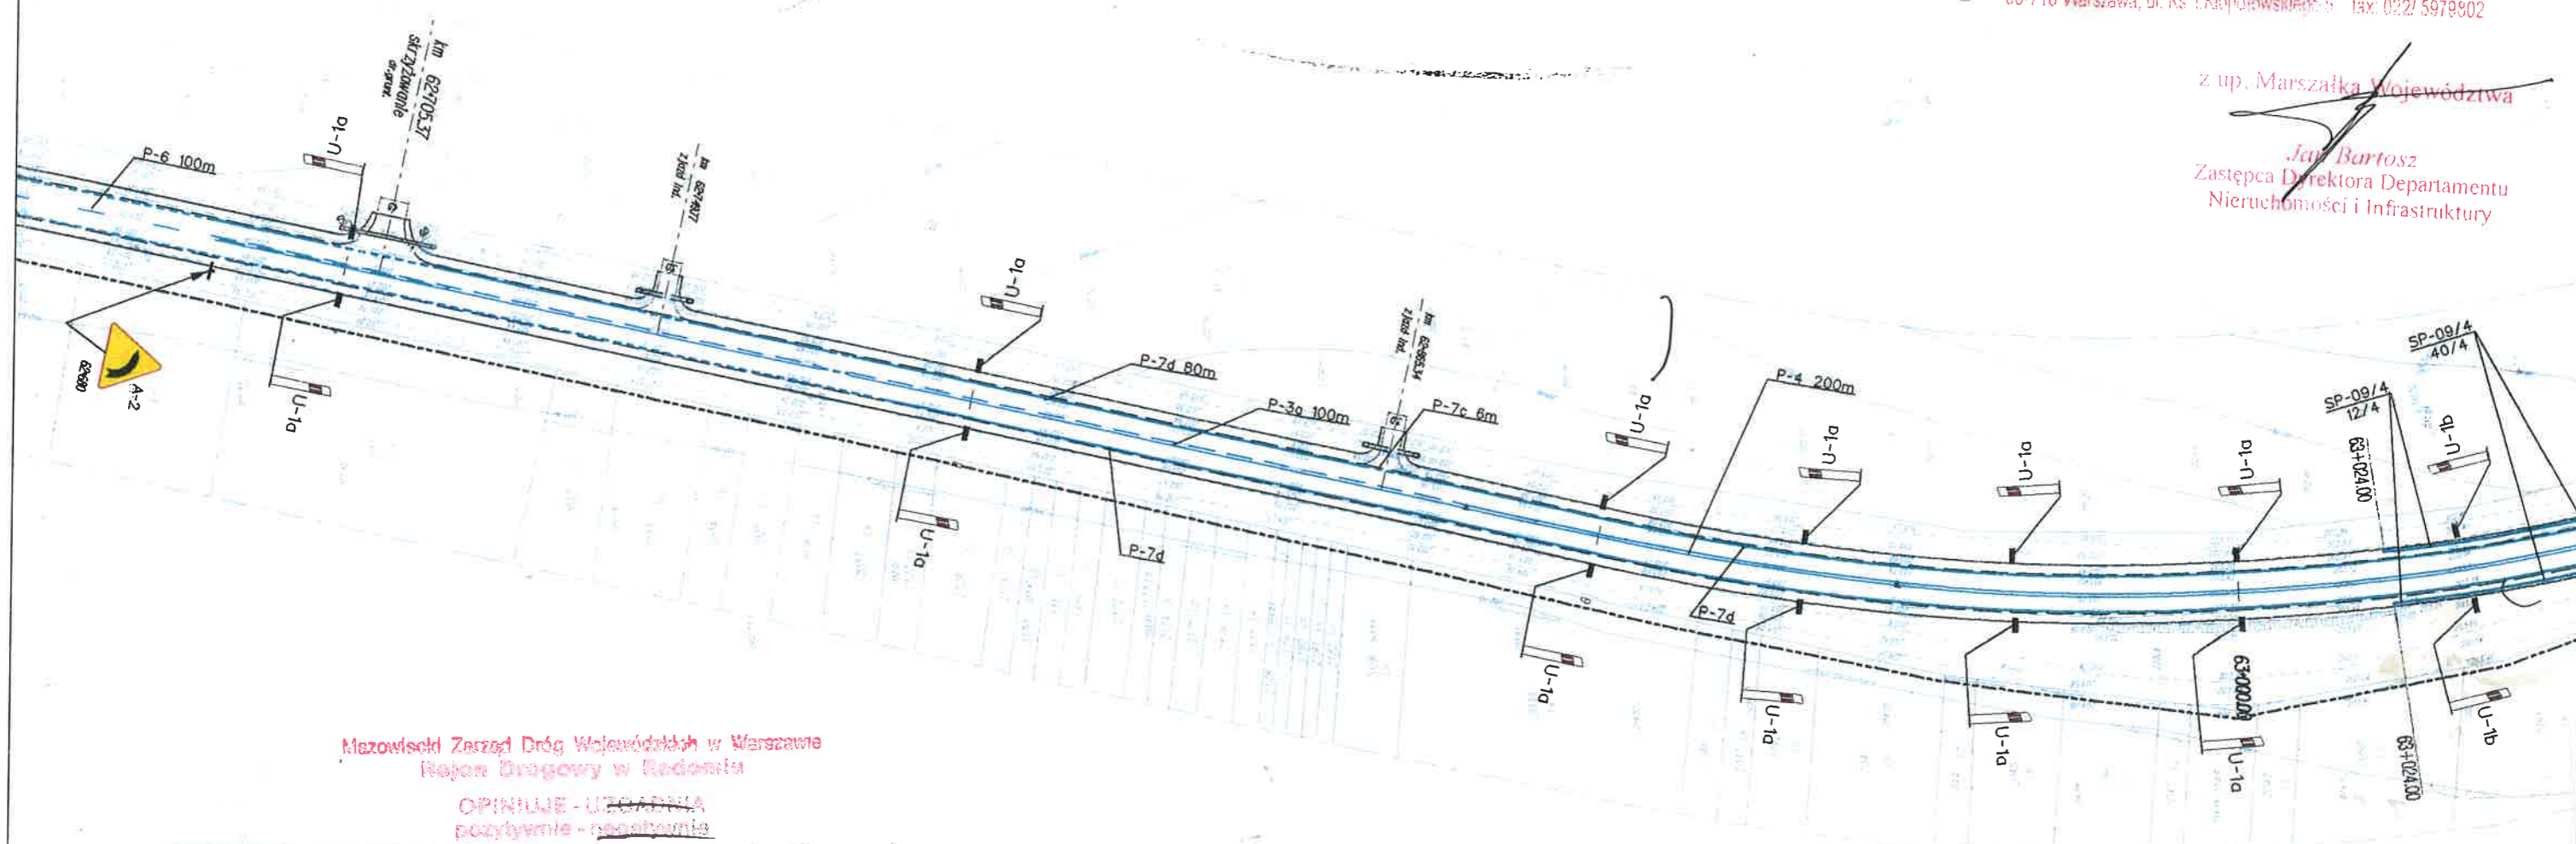

Mazowiecki Zarząd Dróg Wojewódzkich w Warszawie
Rejon Drogowy w Radomiu

OPINIJE - UZGADNIENIA
pozytywnie - negatywnie

projekt stałej organizacji ruchu (miesz.) 728
z następującymi warunkami:

Wnosimy o zmianę oznakowania
azyli na całym odcinku przebudowywanej
drogi ze znaku U-5b na znak
U-5a ze znakiem C-9 w umieszczeniu
na wysokości 1m KIEROWNIK

Radom, dn. 17.08.98 podpis: mgr inż. Zygmunt Zięba

DYREKTOR REJONU

mgr inż. Zygmunt Zięba
mgr inż. Zbysław Chojnacki

2008-09-13

z następującymi warunkami
pozytywnie - negatywnie
organizacji ruchu opiniuje
PROJEKT - SZKIC
Z UPOWAŻNIENIA
KOMENDANTA WOJEWÓDZKIEGO POLICJI
z siedzibą w RADOMIU
-03-

PROJEKT - SZKIC
organizacji ruchu opiniuje
pozytywnie - negatywnie
z następującymi warunkami

mgr. asp. p. Skiba

UWAGA:
1) Należy stosować znaki z folii odblaskowej typu 2 zgodnie z
SWT dla znaków drogowych pionowych.
2) Miejsca projektowanych azyli oraz wysp rozdzielających
wyposażyć w elementy odblaskowe U-1c.
3) Słupkach prowadzące wyposażyć należy odpowiednio w znak U-8 oraz
U-7, natomiast w hektometrach zerowych U-1f (728).
4) Projektowane bariery ochronne wyposażyć w elementy odblaskowe U-1c.


<p>KOL PROJEKT CENTRALNE BIURO PROJEKTOWO-BADAWCZE BUDOWNICTWA KOLEJOWEGO SP. Z O.O. 04-338 Warszawa, ul. Boremlowska 40A, tel. 4822 6730886</p>			
INWESTOR	MAZOWIECKI ZARZĄD DRÓG WOJEWÓDZKICH W WARSZAWIE ul. Kruczkowskiego 3, 00-380 Warszawa		
NAZWA DOKUMENTACJI	PROJEKT PRZEBUDOWY DRÓGI WOJEWÓDZKIEJ NR 728 NA TERENIE GMIN: NOWE MIASTO NAD PILICĄ, ODRZYWOŁ, GIELNIÓW		
TYTUŁ OPRACOWANIA	PROJEKT STAŁEJ ORGANIZACJI RUCHU	SKALA 1:1000	NR RYS. 258

MARSZAŁEK
WOJEWÓDZTWA MAZOWIECKIEGO


ZATWIERDZENIE

NI.D.I. 5418-..... ważne do 30/06/2009
Zatwierdzam do realizacji stałą organizację ruchu w całości - ze zmianami. Termin wprowadzenia niniejszej organizacji ruchu należy zgłosić do:
Departamentu Nieruchomości i Infrastruktury
03-718 Warszawa, ul. Ks. I. Kłopotowskiego 5 fax: 022/ 5979902
2008 -08- 0 5

z. up. Marszałka Województwa
Józef Bartosz
Zastępca Dyrektora Departamentu
Nieruchomości i Infrastruktury

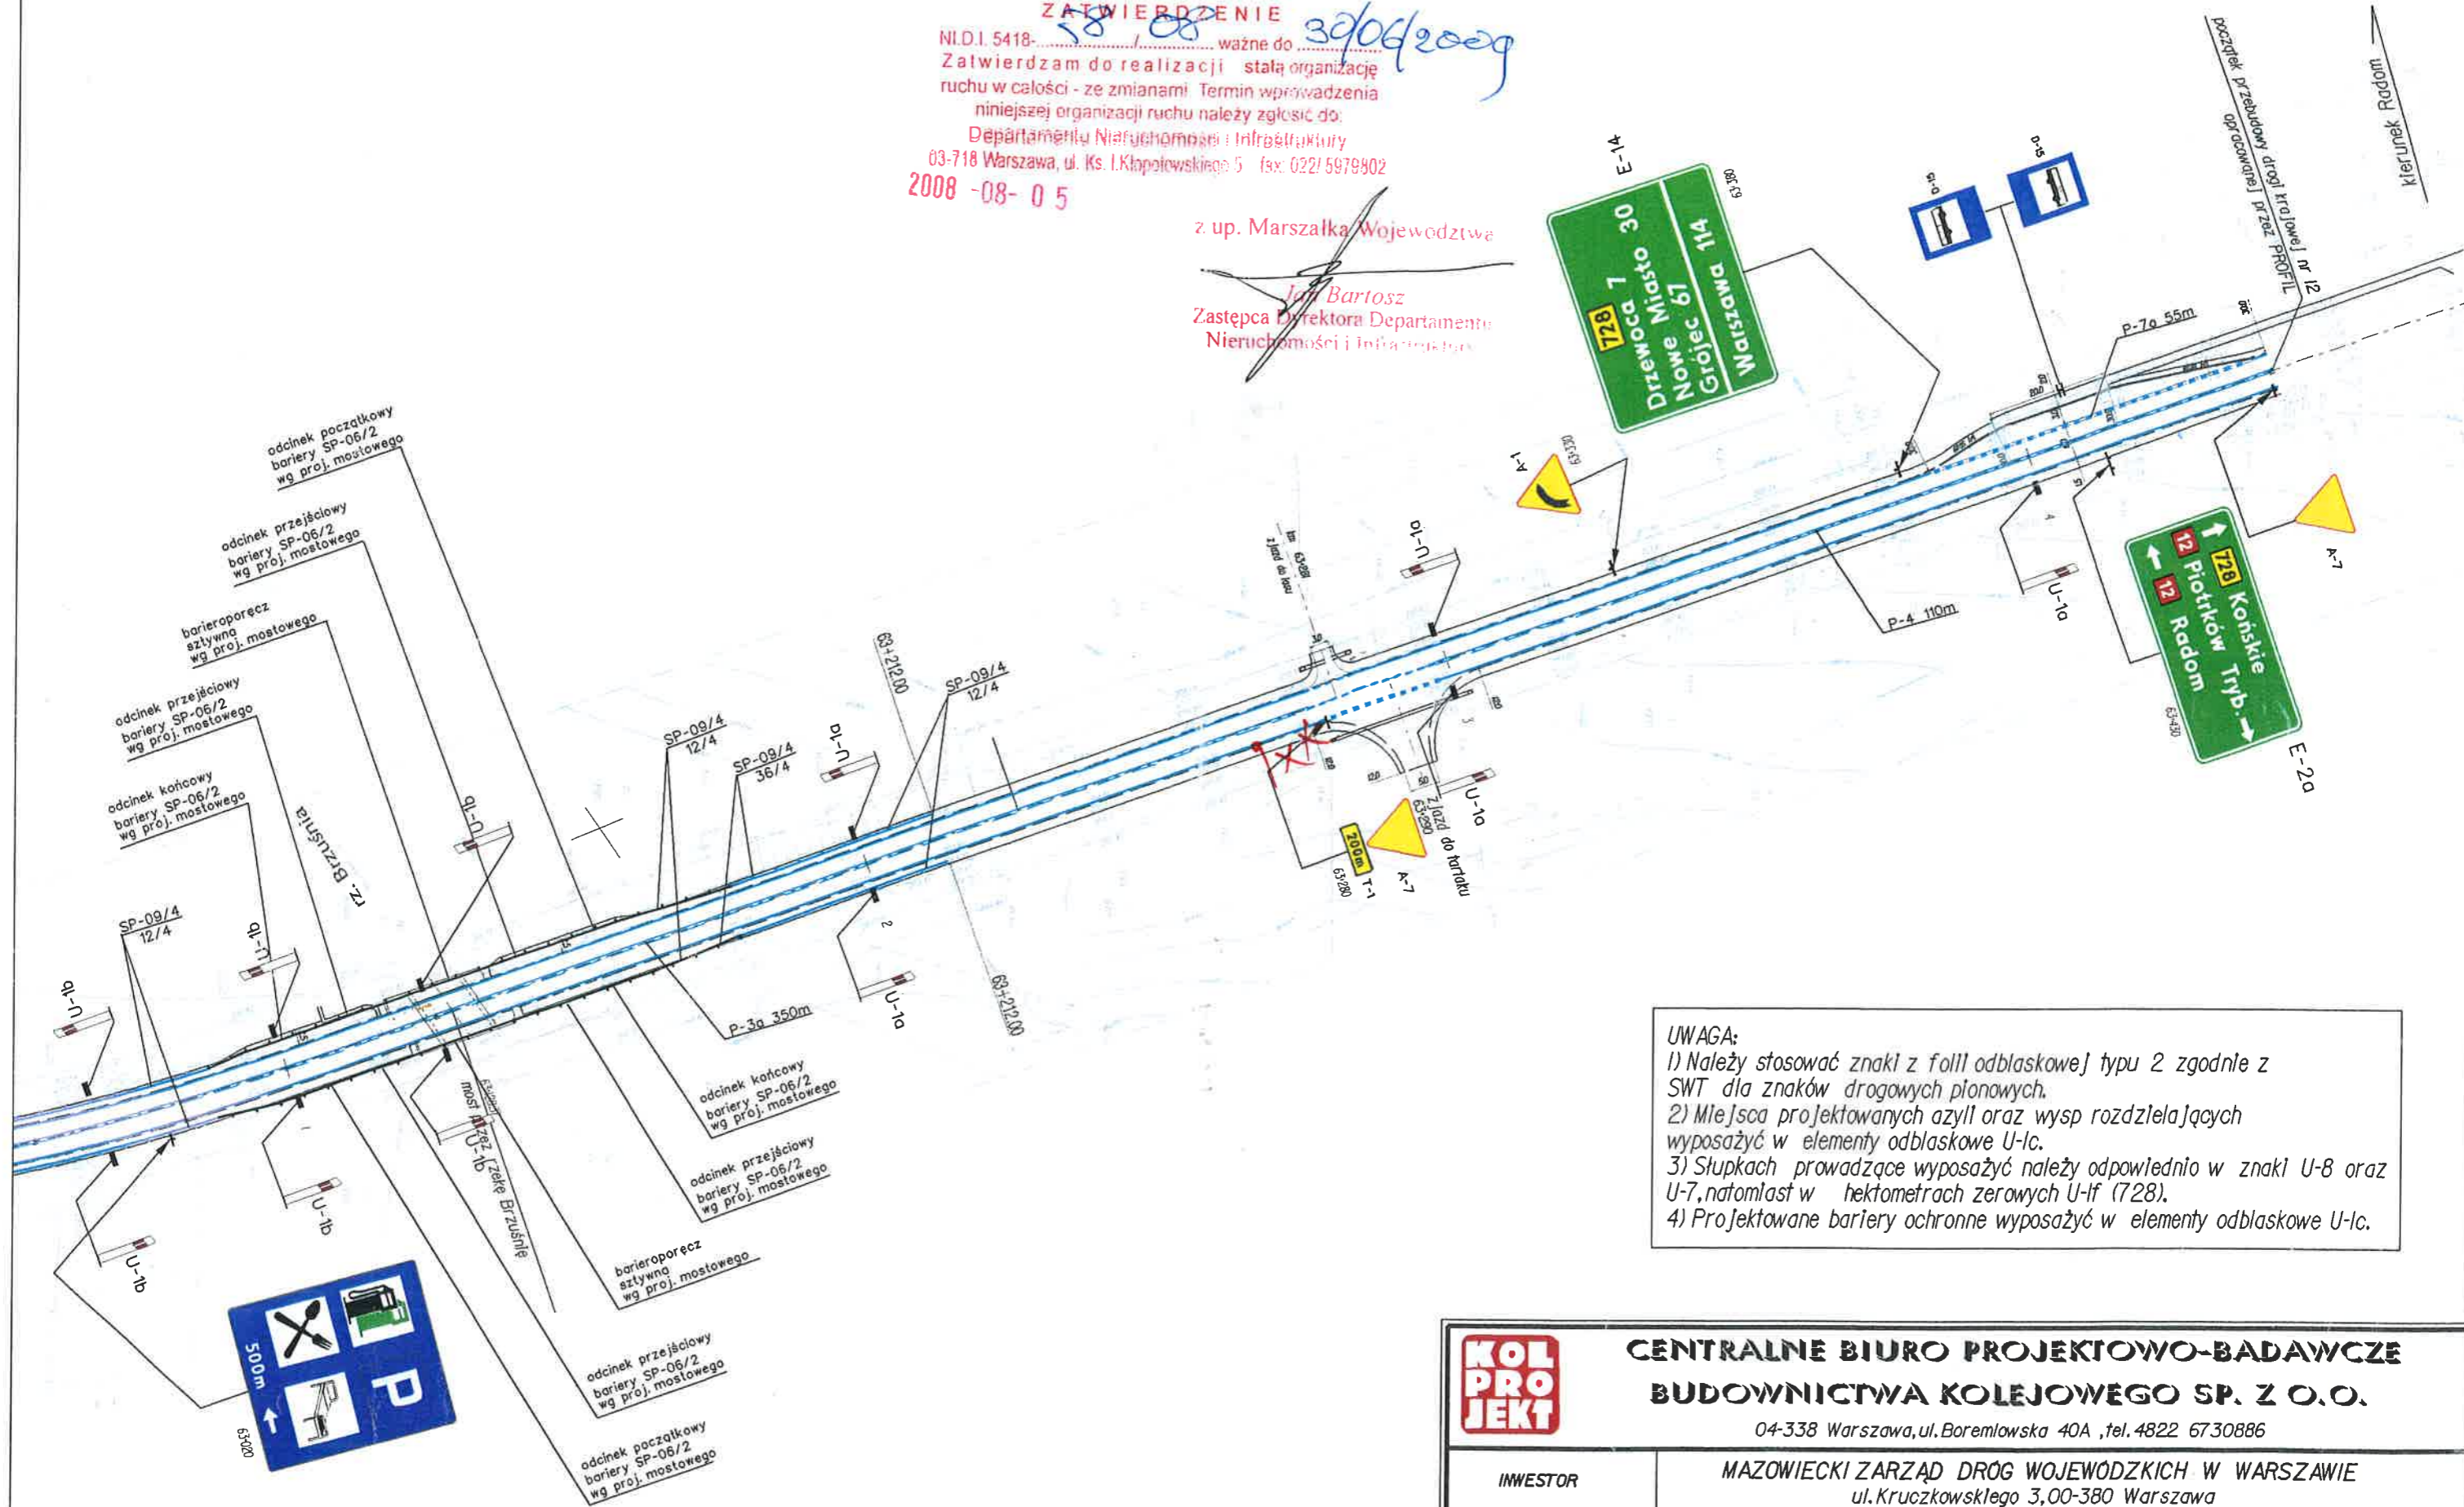

UWAGA:
1) Należy stosować znaki z folii odblaskowej typu 2 zgodnie z SWT dla znaków drogowych pionowych.
2) Miejsca projektowanych azylów oraz wysp rozdzielających wyposażać w elementy odblaskowe U-1c.
3) Słupkach prowadzące wyposażać należy odpowiednio w znaki U-8 oraz U-7, natomiast w hektometrach zerowych U-1f (728).
4) Projektowane bariery ochronne wyposażać w elementy odblaskowe U-1c.

 CENTRALNE BIURO PROJEKTOWO-BADAWCZE BUDOWNICTWA KOLEJOWEGO SP. Z O.O.	
04-338 Warszawa, ul. Boremlowska 40A, tel. 4822 6730886	
INWESTOR	MAZOWIECKI ZARZĄD DRÓG WOJEWÓDZKICH W WARSZAWIE ul. Kruczkowskiego 3, 00-380 Warszawa
NAZWA DOKUMENTACJI	PROJEKT PRZEBUDOWY DROGI WOJEWÓDZKIEJ NR 728 NA TERENIE GMIN: NOWE MIASTO NAD PILICĄ, ODRZYWÓŁ, GIELNIÓW
TYTUŁ OPRACOWANIA	PROJEKT STAŁEJ ORGANIZACJI RUCHU
	SKALA 1:1000
	NR RYS. 2.59

Zatwierdzam do realizacji stałą organizację ruchu w całości i w części / planowane / istniejące
 Niniejszą organizację ruchu należy wprowadzić do dnia **30.06.23**

Termin wprowadzenia organizacji ruchu należy zgłosić co najmniej na 7 dni przed wprowadzeniem organizacji ruchu do:
 Departamentu Nieruchomości i Infrastruktury


Do wprowadzenia niniejszej organizacji ruchu należy zastosować znaki:



Pionowość: wielkość: **średnia**
 Typ: **T**
 Rozmiar: **DOSTOSOWAĆ DO ISTNIEJĄCEGO**

Z up. Marszałka Województwa

02 MAR 2022

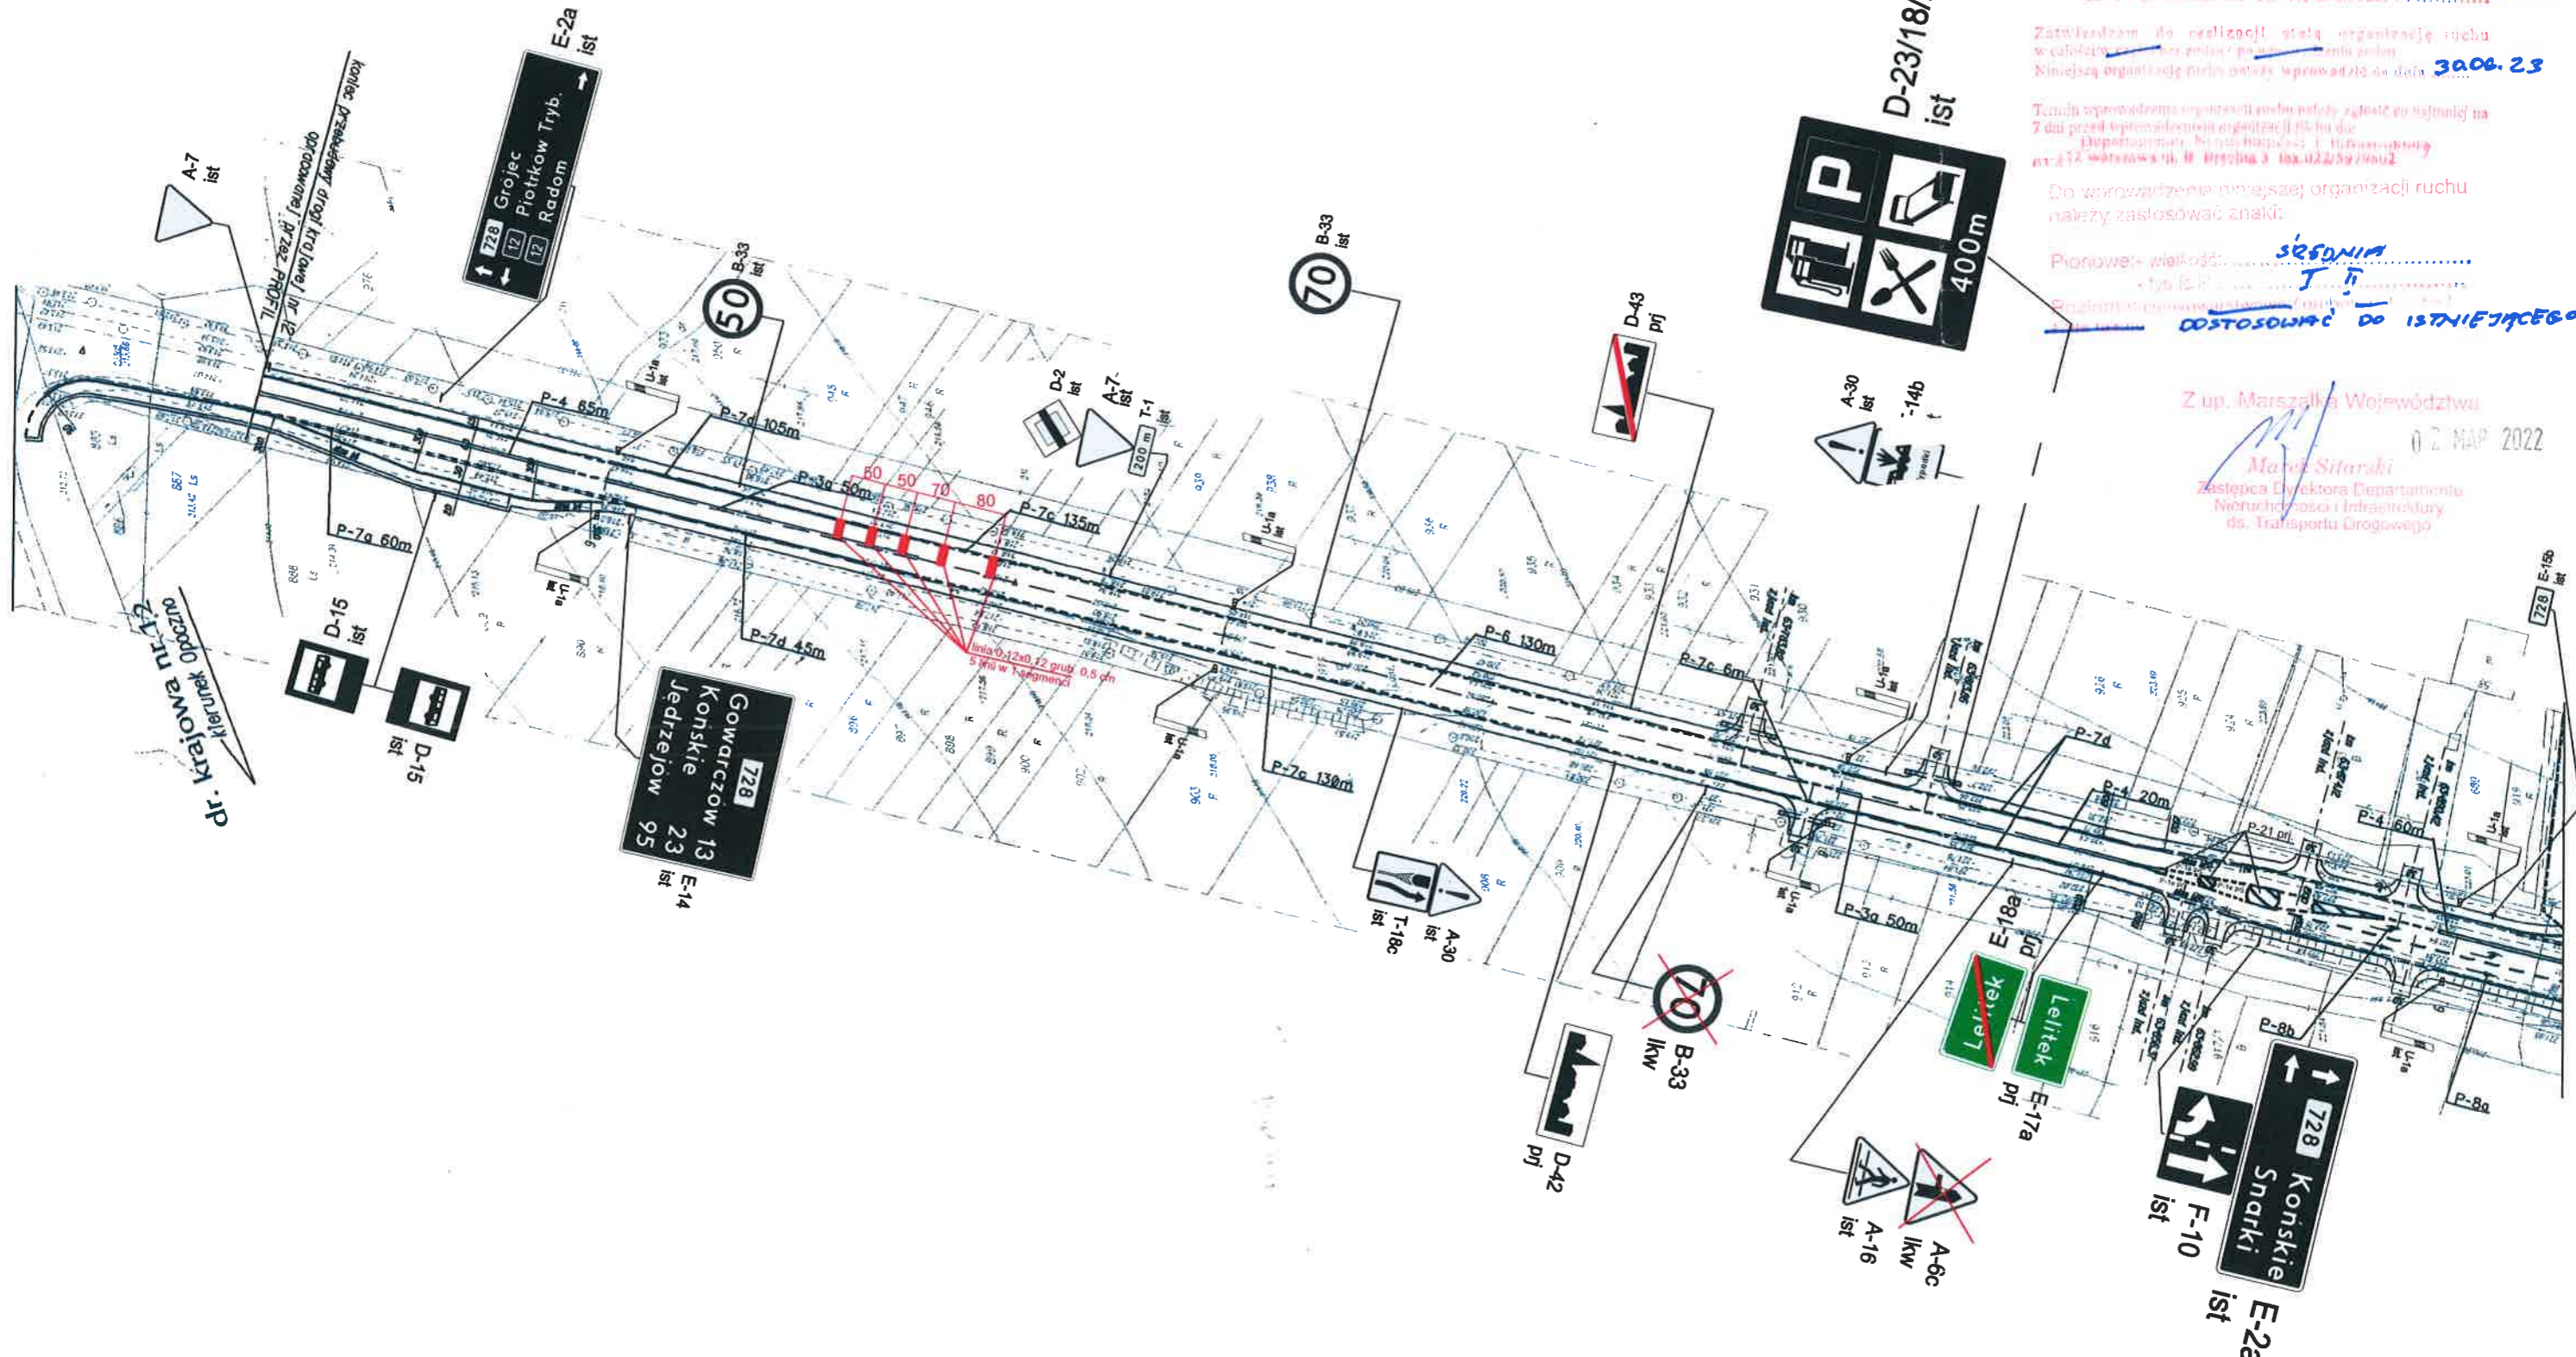Marek Sitariski
 Zastępca Dyrektora Departamentu Nieruchomości i Infrastruktury ds. Transportu Drogowego




PROJEKT STAŁEJ ORGANIZACJI RUCHU	
DROGA WOJEWÓDZKA NR 728 AKTUALIZACJA OZNAKOWANIA W CIĄGU DROGI WOJEWÓDZKIEJ	
PLAN SYTUACYJNY	
Rys. nr 1	Skala 1 : 1000
 B-6 prj - elementy projektowane  A-12a ist - elementy istniejące  D-35 lkw - elementy do likwidacji	
Projektował pracownik UMWM w Warszawie Paweł Zaleski: <i>Paweł Zaleski</i>	


Zatwierdzam do realizacji stałą organizację ruchu w całości bez zmian (zgodnie z projektem) z dnia 30.06.23
Niniejszą organizacją ruchu należy wprowadzić do dnia 30.06.23

Termin wprowadzenia organizacji ruchu należy zgłosić co najmniej na 7 dni przed wprowadzeniem organizacji ruchu do Departamentu Nieruchomości i Infrastruktury Marszałka Województwa Mazowieckiego
Do wprowadzenia niniejszej organizacji ruchu należy zastosować znaki:

Pionowo: wielkość: DO ŚREDNIM
typ: II
Pojamność: DOSTASOWAĆ DO ISTNIEJĄCEGO

Z up. Marszałka Województwa
Zastępca Dyrektora Departamentu Nieruchomości i Infrastruktury ds. Transportu Drogowego

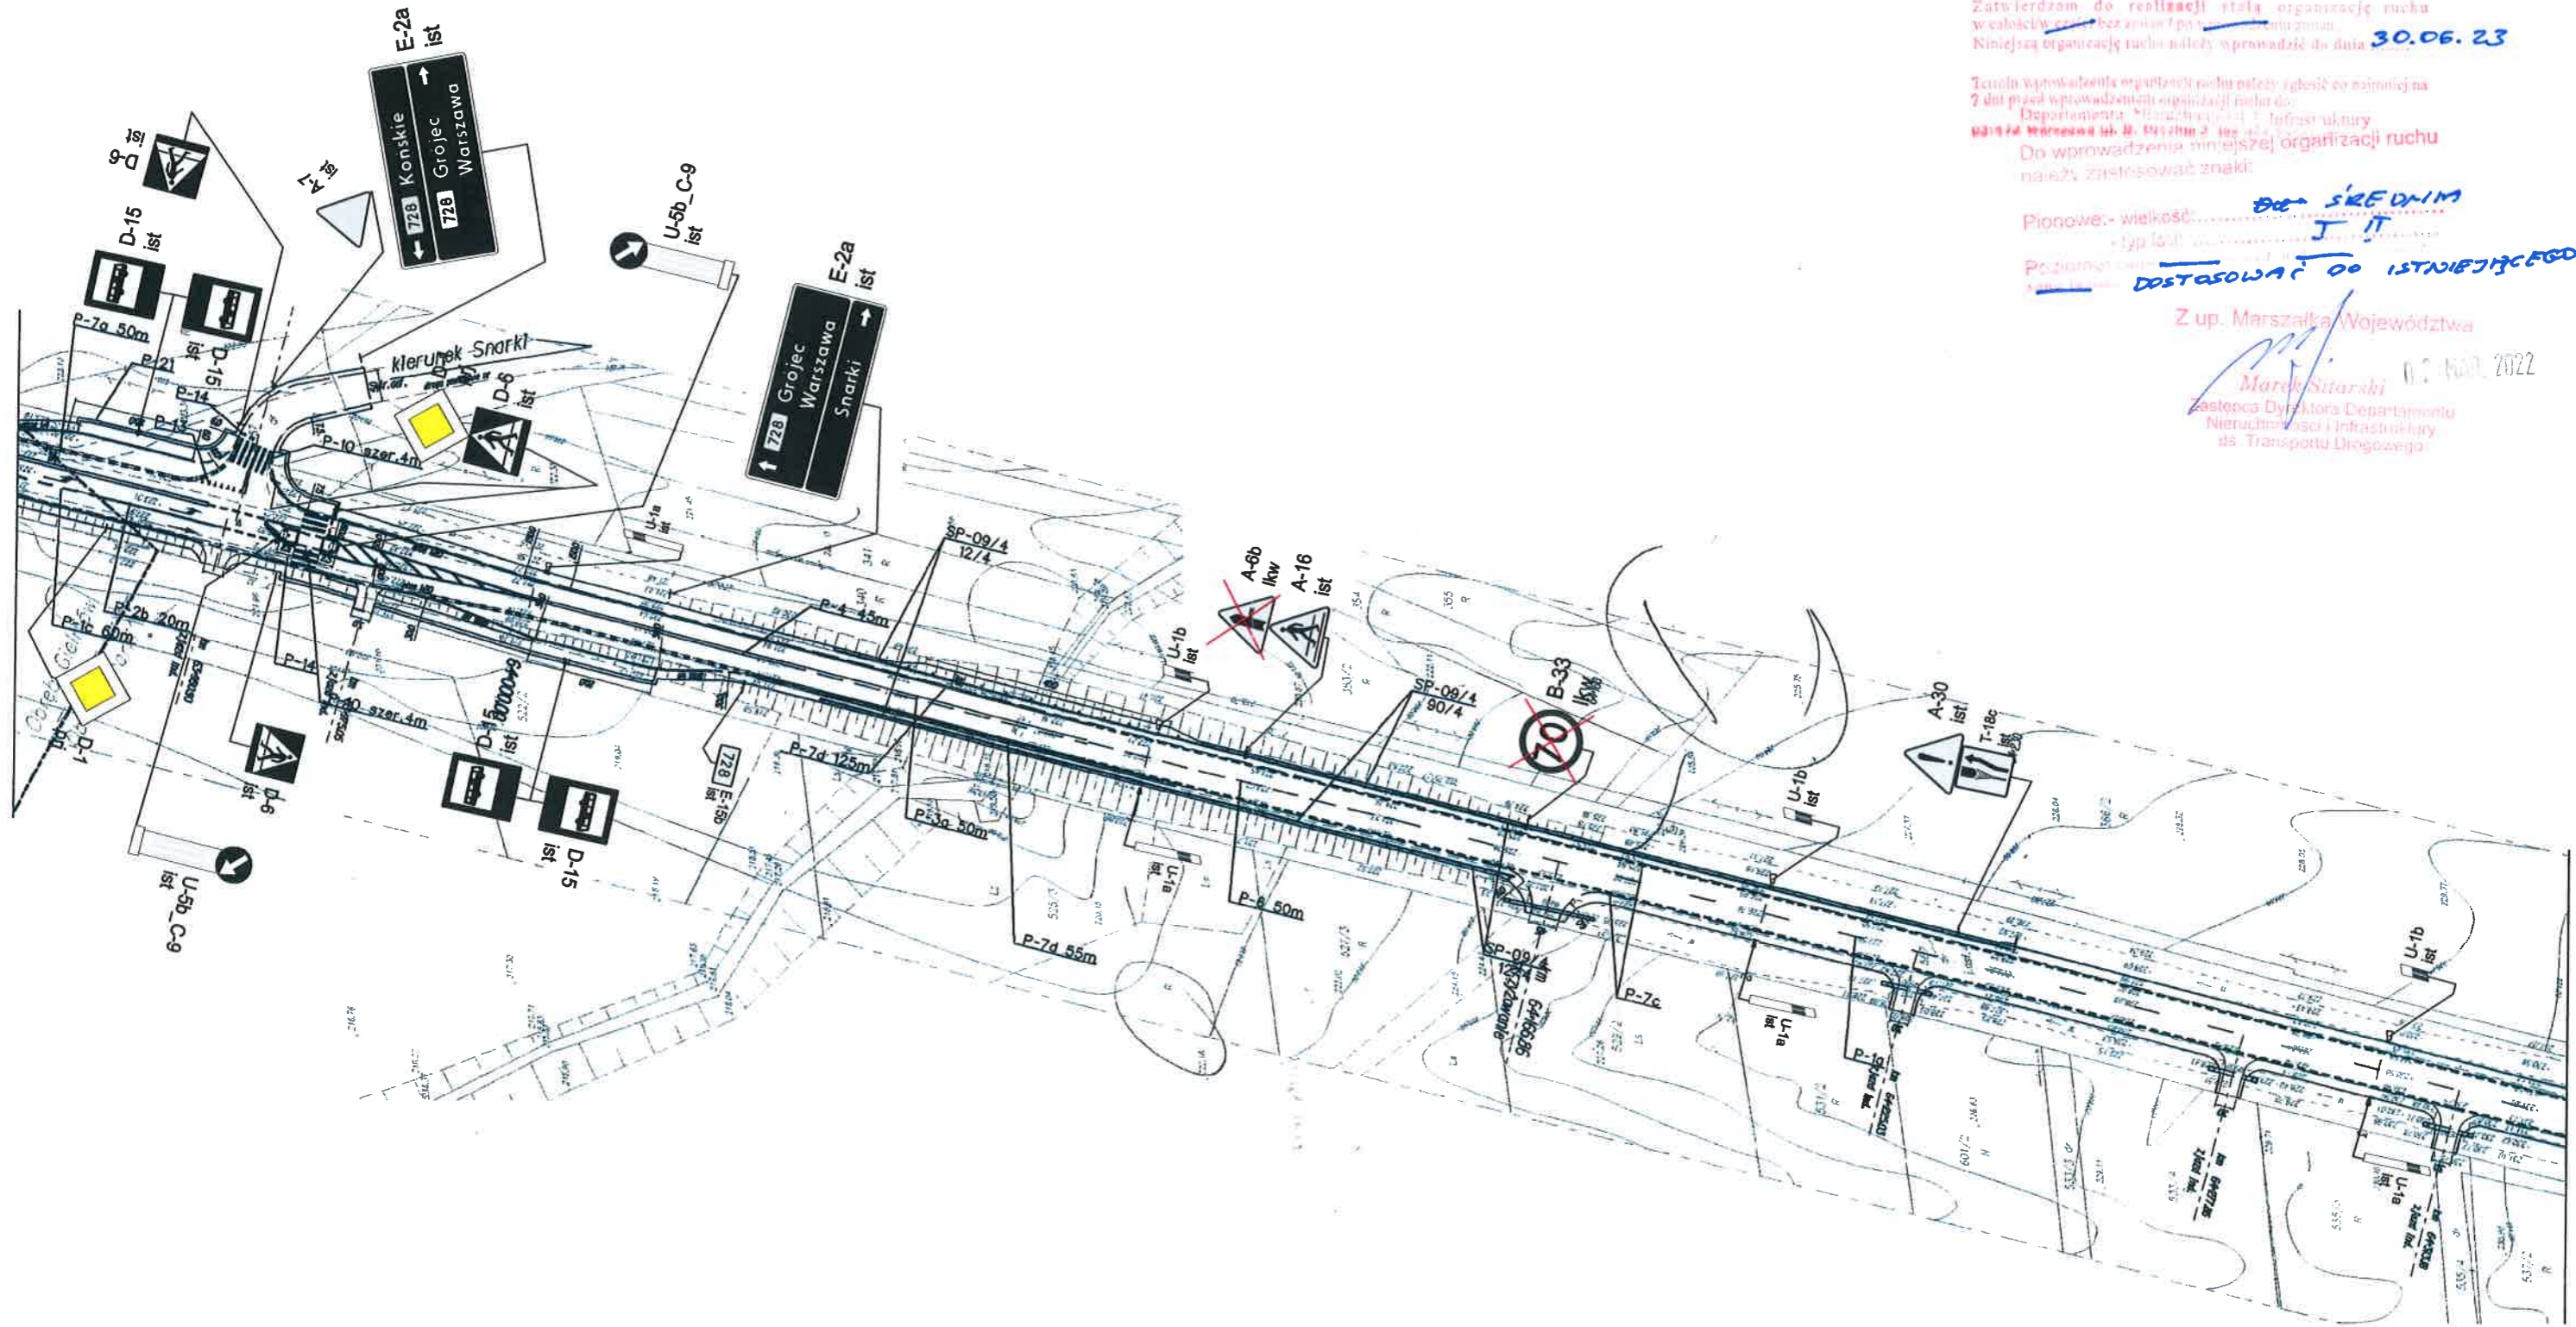


PROJEKT STAŁEJ ORGANIZACJI RUCHU	
DROGA WOJEWÓDZKA NR 728 AKTUALIZACJA OZNAKOWANIA W CIĄGU DROGI WOJEWÓDZKIEJ	
PLAN SYTUACYJNY	
Rys. nr 2	Skala 1 : 1000
 B-6 prj - elementy projektowane  A-12a list - elementy istniejące  D-35 lkw - elementy do likwidacji	
Projektował pracownik UMWM w Warszawie Paweł Zaleski: <i>Paweł Zaleski</i>	

Zatwierdzenie do realizacji stałej organizacji ruchu
w całości (z wyjątkiem I poz.) - 30.06.23
Niniejszą organizację ruchu należy wprowadzić do dnia

Termin wprowadzenia organizacji ruchu należy zgłosić co najmniej na
7 dni przed wprowadzeniem organizacji ruchu do
Urzędu Marszałkowskiego Województwa Mazowieckiego
Do wprowadzenia niniejszej organizacji ruchu
należy zastosować znaki:

Pionowa: - wielkość: **S ŚREDNIA**
- typ: **I II**
Pozioma: - omy: **OSTAT. DO ISTNIEJĄCEGO**
Z up. Marszałka Województwa

Marek Sitarski 02 MAR. 2022
Zastępca Dyrektora Departamentu
ds. Transportu Drogowego

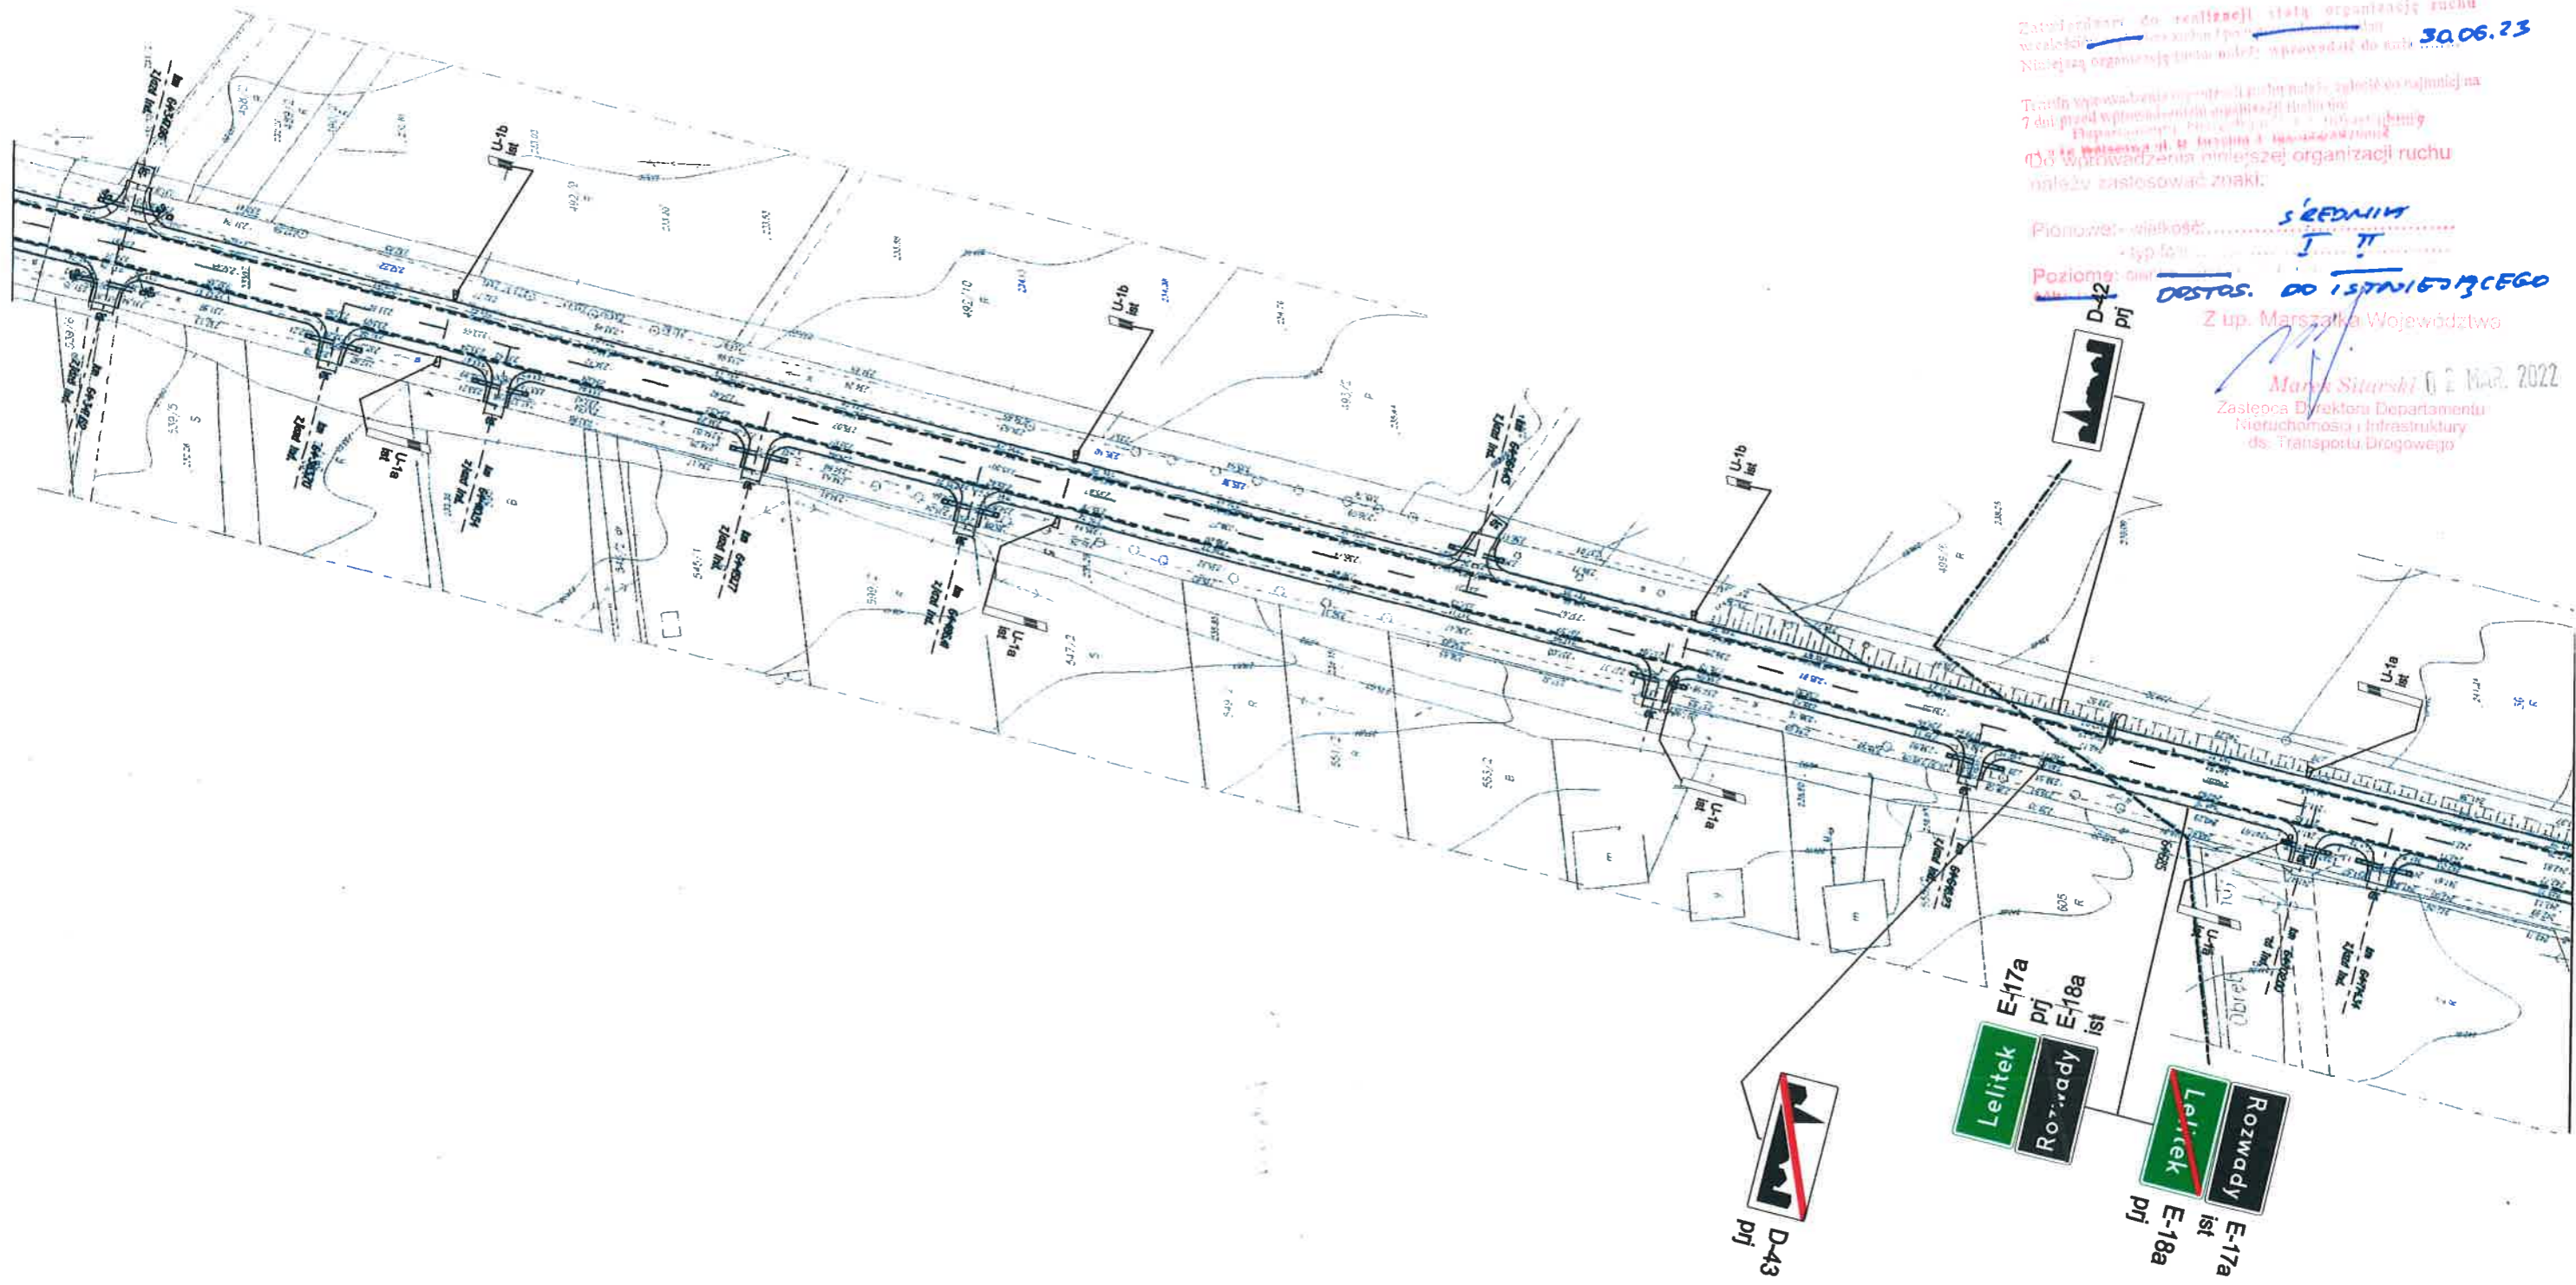

PROJEKT STAŁEJ ORGANIZACJI RUCHU	
DROGA WOJEWÓDZKA NR 728 AKTUALIZACJA OZNAKOWANIA W CIĄGU DROGI WOJEWÓDZKIEJ	
PLAN SYTUACYJNY	
Rys. nr 3	Skala 1 : 1000
 B-6 prj - elementy projektowane A-12a ist - elementy istniejące D-35 lkw - elementy do likwidacji	
Projektował pracownik UMWM w Warszawie Paweł Zaleski: <i>Paweł Zaleski</i>	

MARSZAŁEK
WOJEWÓDZTWA MAZOWIECKIEGO


ZATWIERDZENIE 18 08 30/05/2005

RD I.5418... ważne do 30/05/2006


2006 -08- 0 5 z up. Marszałka Województwa

~~Artur Bartosz~~
Zastępca Dyrektora Departamentu Nieruchomości i Infrastruktury

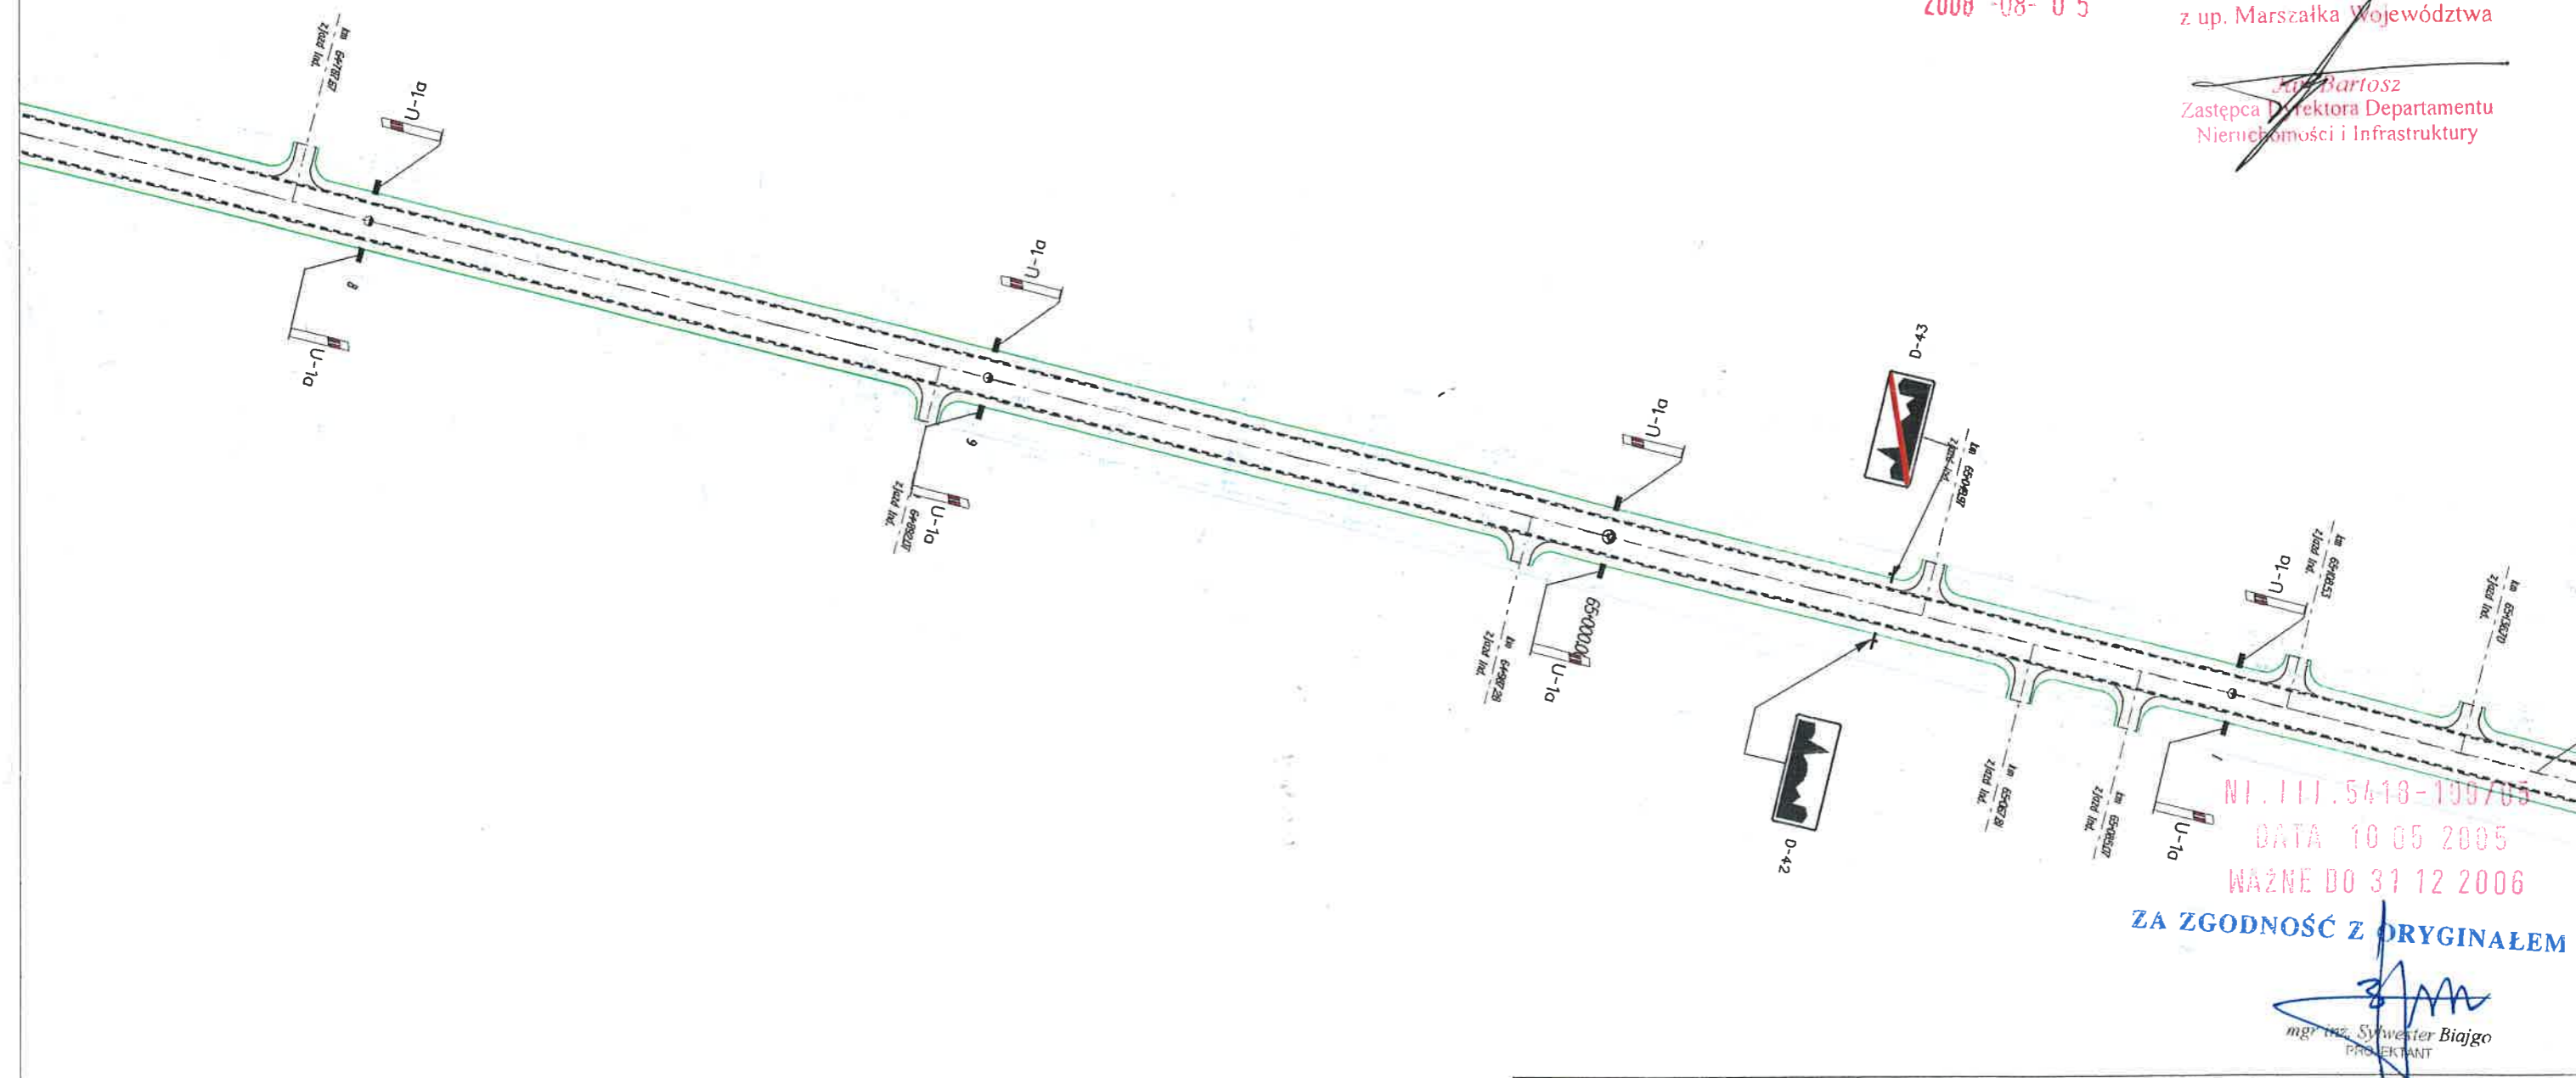

NI.111.5418-199/05
DATA 10 05 2005
WAŻNE DO 31 12 2006
ZA ZGODNOŚĆ Z ORYGINAŁEM

[Signature]
mgr inż. Sylwester Biajgo
PROJEKTANT

UWAGA:


- 1) Należy stosować znaki z folii odblaskowej typu 2 zgodnie z SWT dla znaków drogowych płonowych.
- 2) Miejsca projektowanych azyli oraz wysp rozdzielających wyposażać w elementy odblaskowe U-1c.
- 3) Słupkach prowadzące wyposażać należy odpowiednio w znaki U-8 oraz U-7, natomiast w hektometrach zerowych U-1f (728).
- 4) Projektowane barlery ochronne wyposażać w elementy odblaskowe U-1c.

 CENTRALNE BIURO PROJEKTOWO-BADAWCZE BUDOWNICTWA KOLEJOWEGO SP. Z O.O. 04-338 Warszawa, ul. Boremlowska 40A, tel. 4822 6730886	
INWESTOR	MAZOWIECKI ZARZĄD DRÓG WOJEWÓDZKICH W WARSZAWIE ul. Kruczkowskiego 3, 00-380 Warszawa
NAZWA DOKUMENTACJI	PROJEKT PRZEBUDOWY DRÓGI WOJEWÓDZKIEJ NR 728 NA TERENIE GMIN: NOWE MIASTO NAD PILCĄ, ODRZYWOŁ, GIELNIÓW
TYTUŁ OPRACOWANIA	PROJEKT STAŁEJ ORGANIZACJI RUCHU
	SKALA 1:1000
	NR RYS. 2.63

2016-11-08

PROJEKT - SZKIC
organizacji ruchu opiniuje
pozytywnie - negatywnie
z następującymi uwagami

KASPERKI
Wydział Ruchu Drogowego
KWF z siedzibą w Warszawie

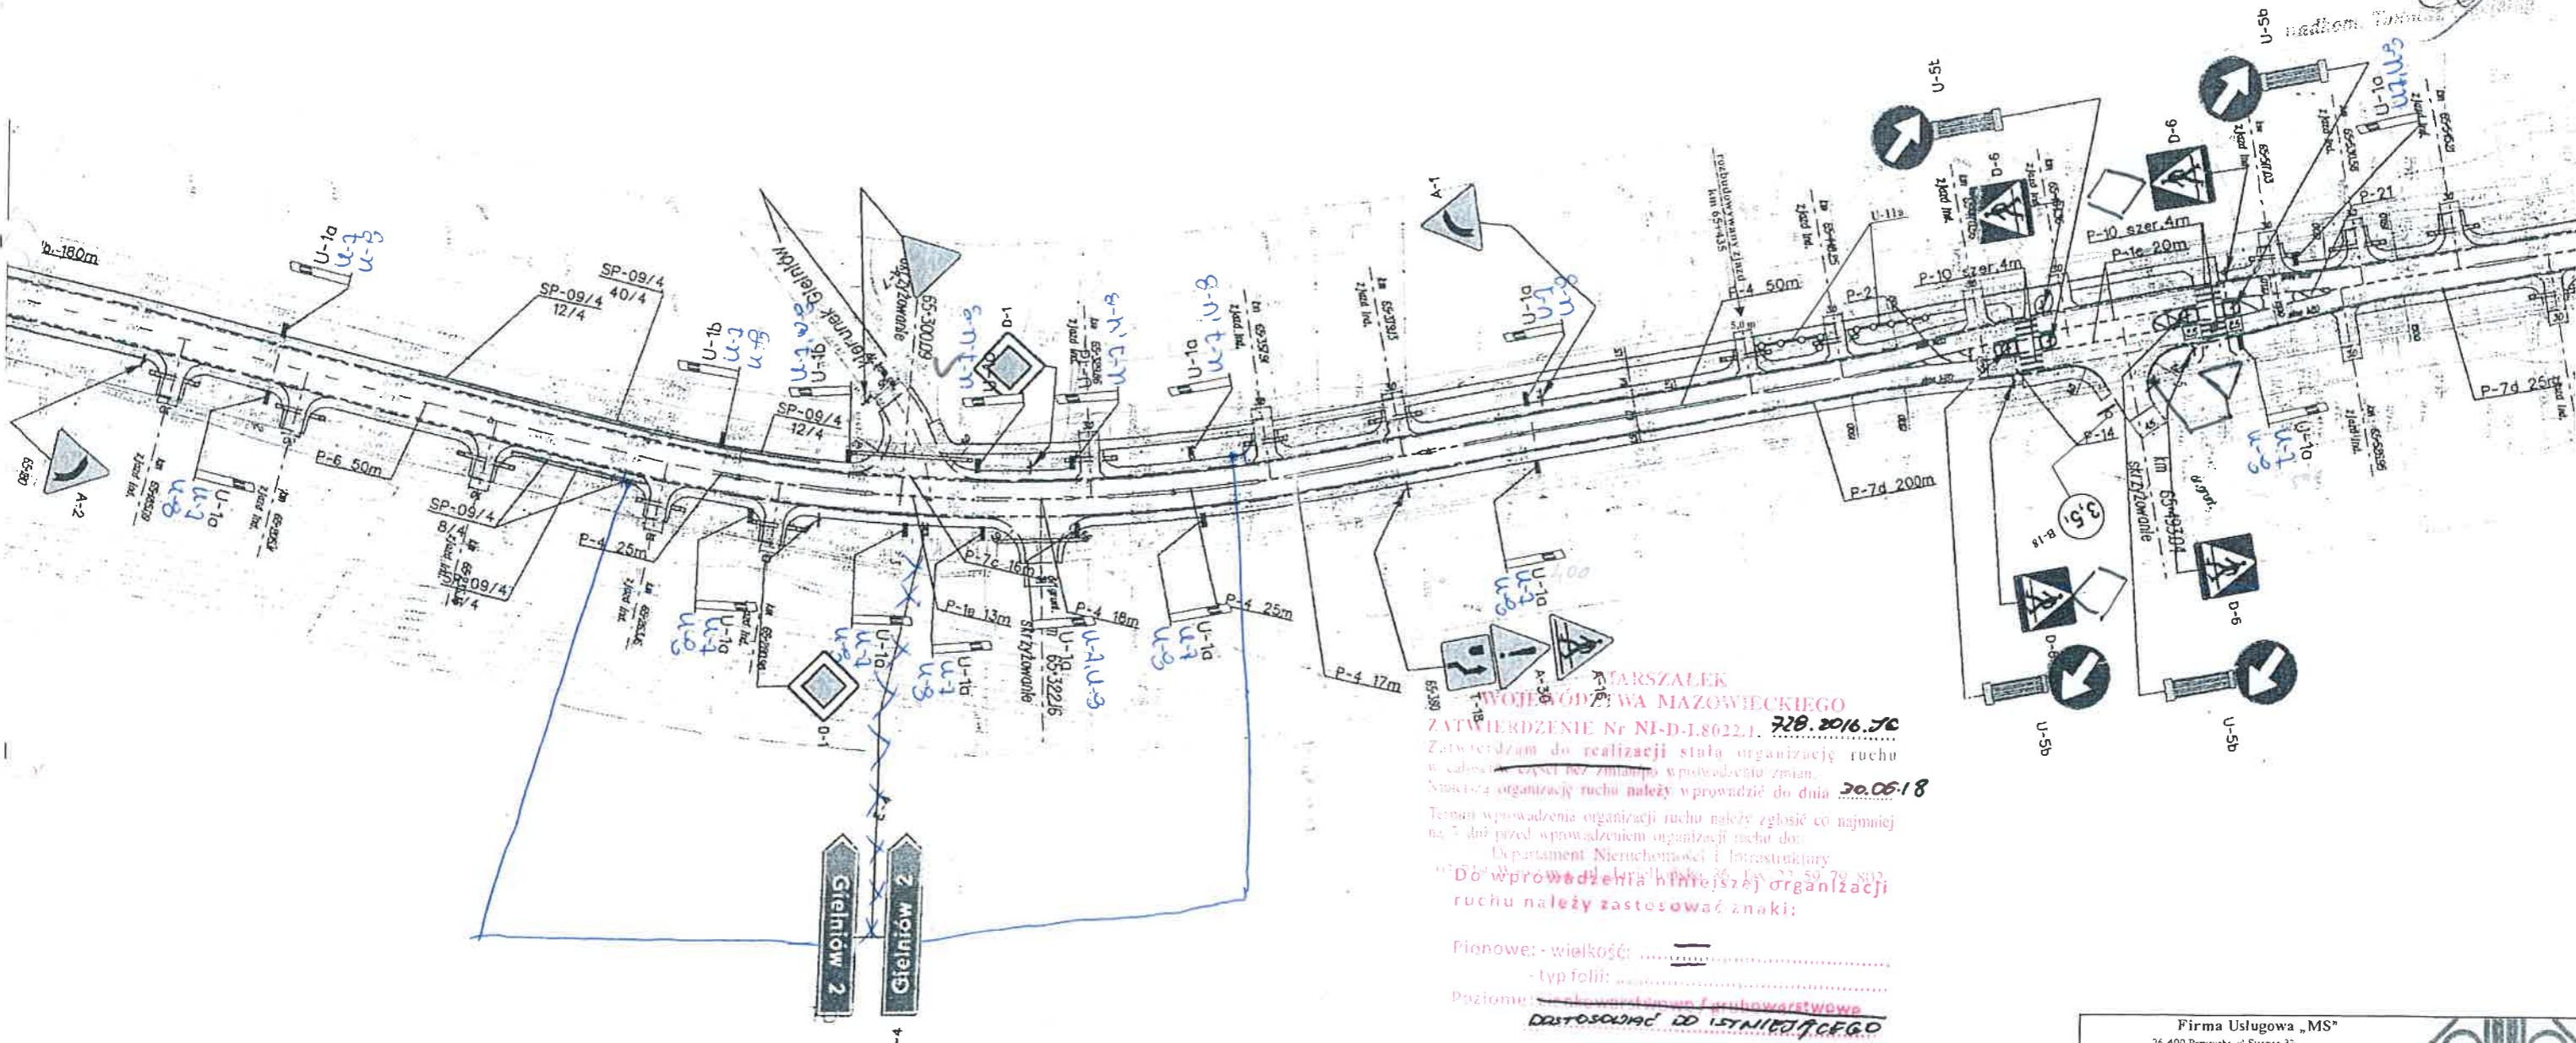

MARSZAŁEK
WOJEWÓDZTWA MAZOWIECKIEGO
ZATWIERDZENIE Nr NI-D-1.8022.1. 728.2016.JC
Zatwierdzam do realizacji stałą organizację ruchu
w całości części bez zmianą wprowadzeniu zmian.
Numer organizacji ruchu należy wprowadzić do dnia 30.06.18
Temat wprowadzenia organizacji ruchu należy zgłosić co najmniej
na 7 dni przed wprowadzeniem organizacji ruchu do:
Departament Nieruchomości i Infrastruktury
Do wprowadzenia niniejszej organizacji
ruchu należy zastosować znaki:


Pionowe: - wielkość:
- typ folii:
Poziome:
DOSTOSOWAĆ DO ISTNIĄCYCH

02-12-2016

z up. Marszałka Województwa

Tomasz Lewandowski
Zastępca Dyrektora Departamentu
Nieruchomości i Infrastruktury
ds. Transportu Drogowego

Firma Usługowa „MS” 25-400 Przysucha ul. Siszowa 32 REGON 67276623, NIP 799 143-89 26, mobil 509 024 080		
<ul style="list-style-type: none"> projektowanie drog i ulic monitoring jakości audyt inwestycyjny 	<ul style="list-style-type: none"> opracowanie projektów kierowanie budową podziękowania budowa 	
PROJEKT STAŁEJ ORGANIZACJI RUCHU		
temat DROGA WOJEWÓDZKA nr 728 ZJAZD INDYWIDUALNY w km 65+435 ROZWADY/ DZIAŁKA nr 128/5		
rysunek PLAN SYTUACYJNY		
nr rys	skala	legenda
1	1 : 1 000	<ul style="list-style-type: none"> ○ - elementy istniejące ⊗ - elementy istniejące do likwidacji ○ - elementy projektowane
projektował		
mgr inż. SZYMON MATEREK		

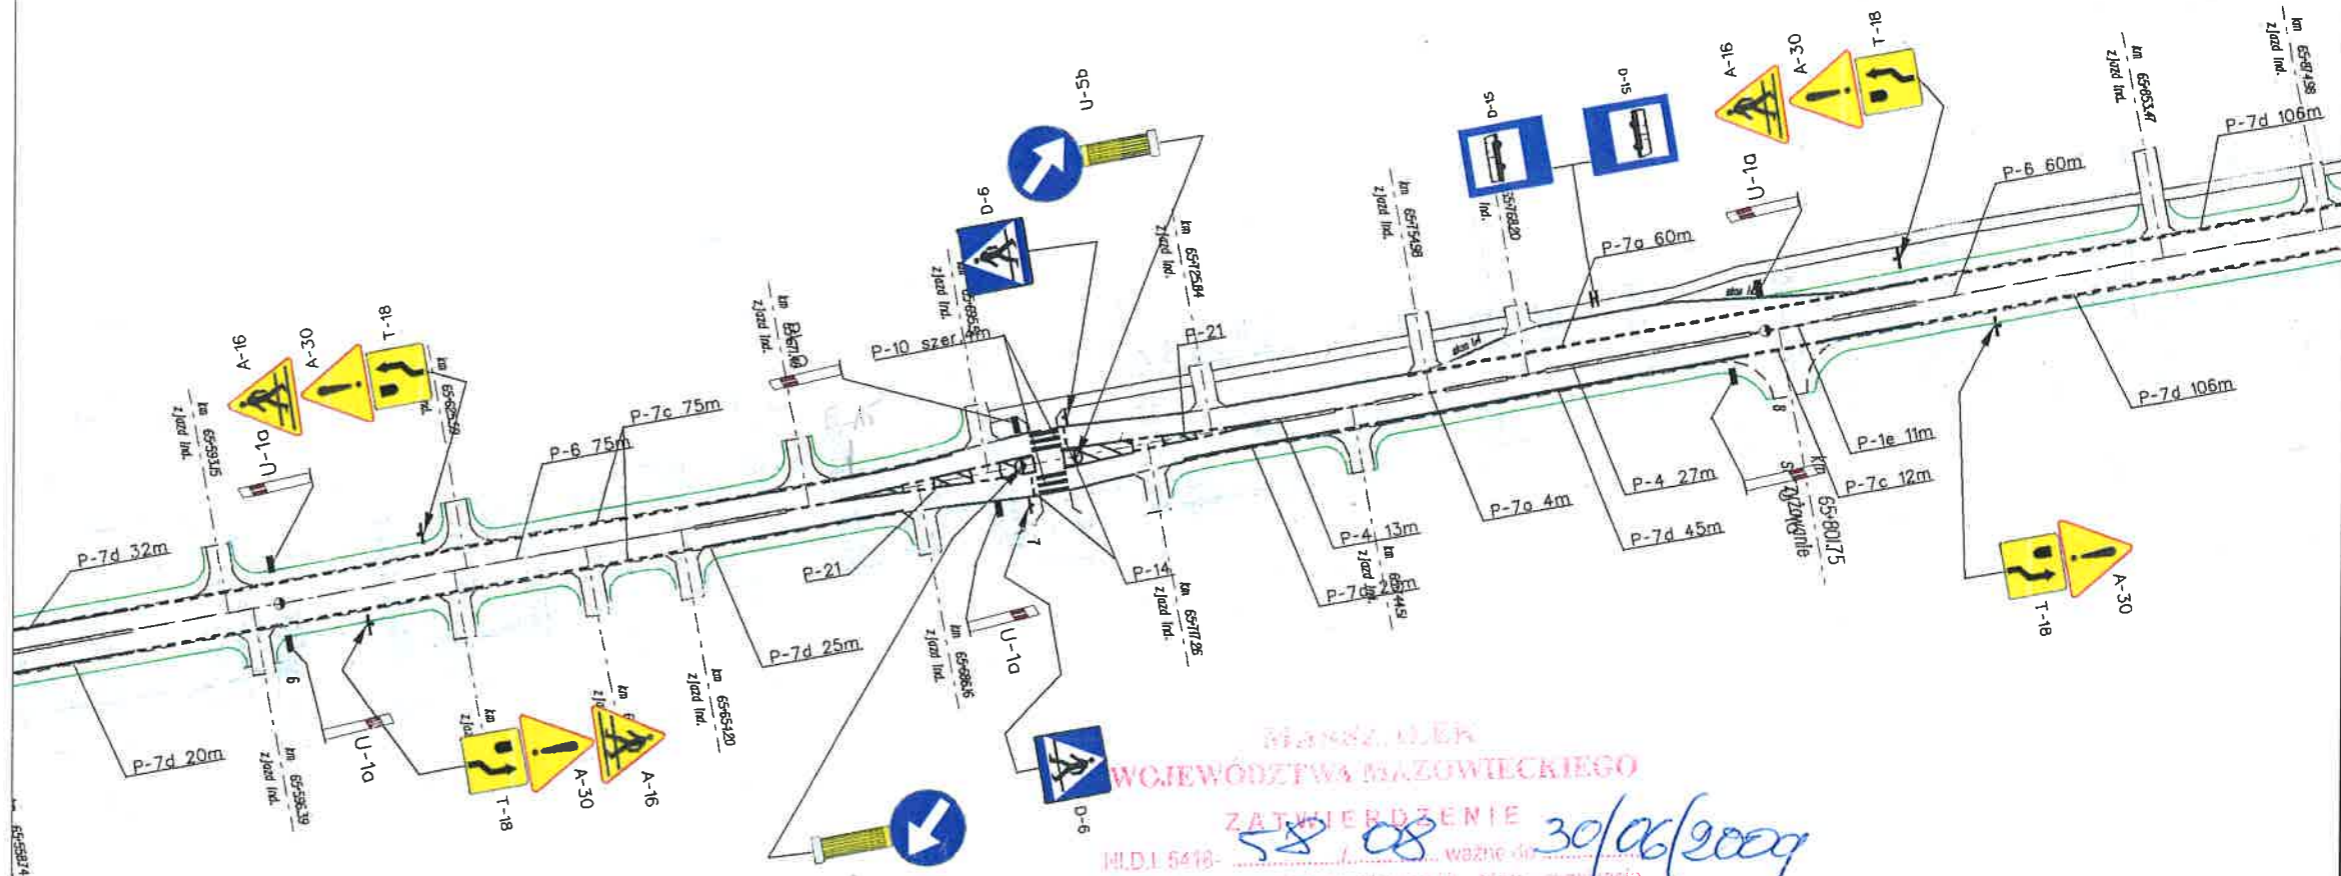

Marszałek
 WOJEWÓDZTWA MAZOWIECKIEGO
 ZATWIERDZENIE
 M.D.1 5418-58 08 30/06/2009
 Z zatwierdzam do realizacji stałą aparaturę
 ruchu w całości - ze zmianami. Termin wpi. przedzenia
 niniejszej organizacji ruchu należy zgłosić do:
 Departamentu Nieruchomości i Infrastruktury
 03-718 Warszawa, ul. Kr. i Kopcińskiego 5, fax 022/5979802
 2008-08-05

NI.1111.5418-100/05
 DATA 10.05.2005
 WAŻNE DO 31.12.2006

z up. Marszałka Województwa
 Jan Bartosz
 Zastępca Dyrektora Departamentu
 Nieruchomości i Infrastruktury
 ZA ZGODNOŚĆ Z ORYGINAŁEM
 mgr inż. Sylwester Biajgo
 PROJEKTANT

UWAGA:
 1) Należy stosować znaki z folii odblaskowej typu 2 zgodnie z
 SWT dla znaków drogowych pionowych.
 2) Miejsca projektowanych azylów oraz wysp rozdzielających
 wyposażać w elementy odblaskowe U-1c.
 3) Słupkach prowadzące wyposażać należy odpowiednio w znaki U-8 oraz
 U-7, natomiast w hektometrach zerowych U-1f (728).
 4) Projektowane barłery ochronne wyposażać w elementy odblaskowe U-1c.


KOLPROJEKT CENTRALNE BIURO PROJEKTOWO-BADAWCZE BUDOWNICTWA KOLEJOWEGO SP. Z O.O. 04-338 Warszawa, ul. Boremlowska 40A, tel. 4822 6730886	
INWESTOR	MAZOWIECKI ZARZĄD DRÓG WOJEWÓDZKICH W WARSZAWIE ul. Kruczkowskiego 3, 00-380 Warszawa
NAZWA DOKUMENTACJI	PROJEKT PRZEBUDOWY DRÓGI WOJEWÓDZKIEJ NR 728 NA TERENIE GMIN: NOWE MIASTO NAD PILICĄ, ODRZYWÓŁ, GIELNIÓW
TYTUŁ OPRACOWANIA	PROJEKT STAŁEJ ORGANIZACJI RUCHU
	SKALA 1:1000
	NR RYS. 2.65

MARSZAŁEK
WOJEWÓDZTWA MAZOWIECKIEGO
ZATWIERDZENIE Nr NI-D-I.802 z dn. 21.10.2011 r. JM.

Zatwierdzam do realizacji stałą organizację ruchu w całości / w części bez zmian / po wprowadzeniu zmian. Niniejszą organizację ruchu należy wprowadzić do dnia 30.09.2011

Termin wprowadzenia organizacji ruchu należy zgłosić co najmniej na 7 dni przed wprowadzeniem organizacji ruchu do Departamentu Nieruchomości i Infrastruktury
03-718 Warszawa, ul. Ks. I. Kłopotowskiego 5, fax. 22/5979802

25 STY. 2011
z up. Marszałka Województwa
Jan Bartosz
Zastępca Dyrektora Departamentu
Nieruchomości i Infrastruktury

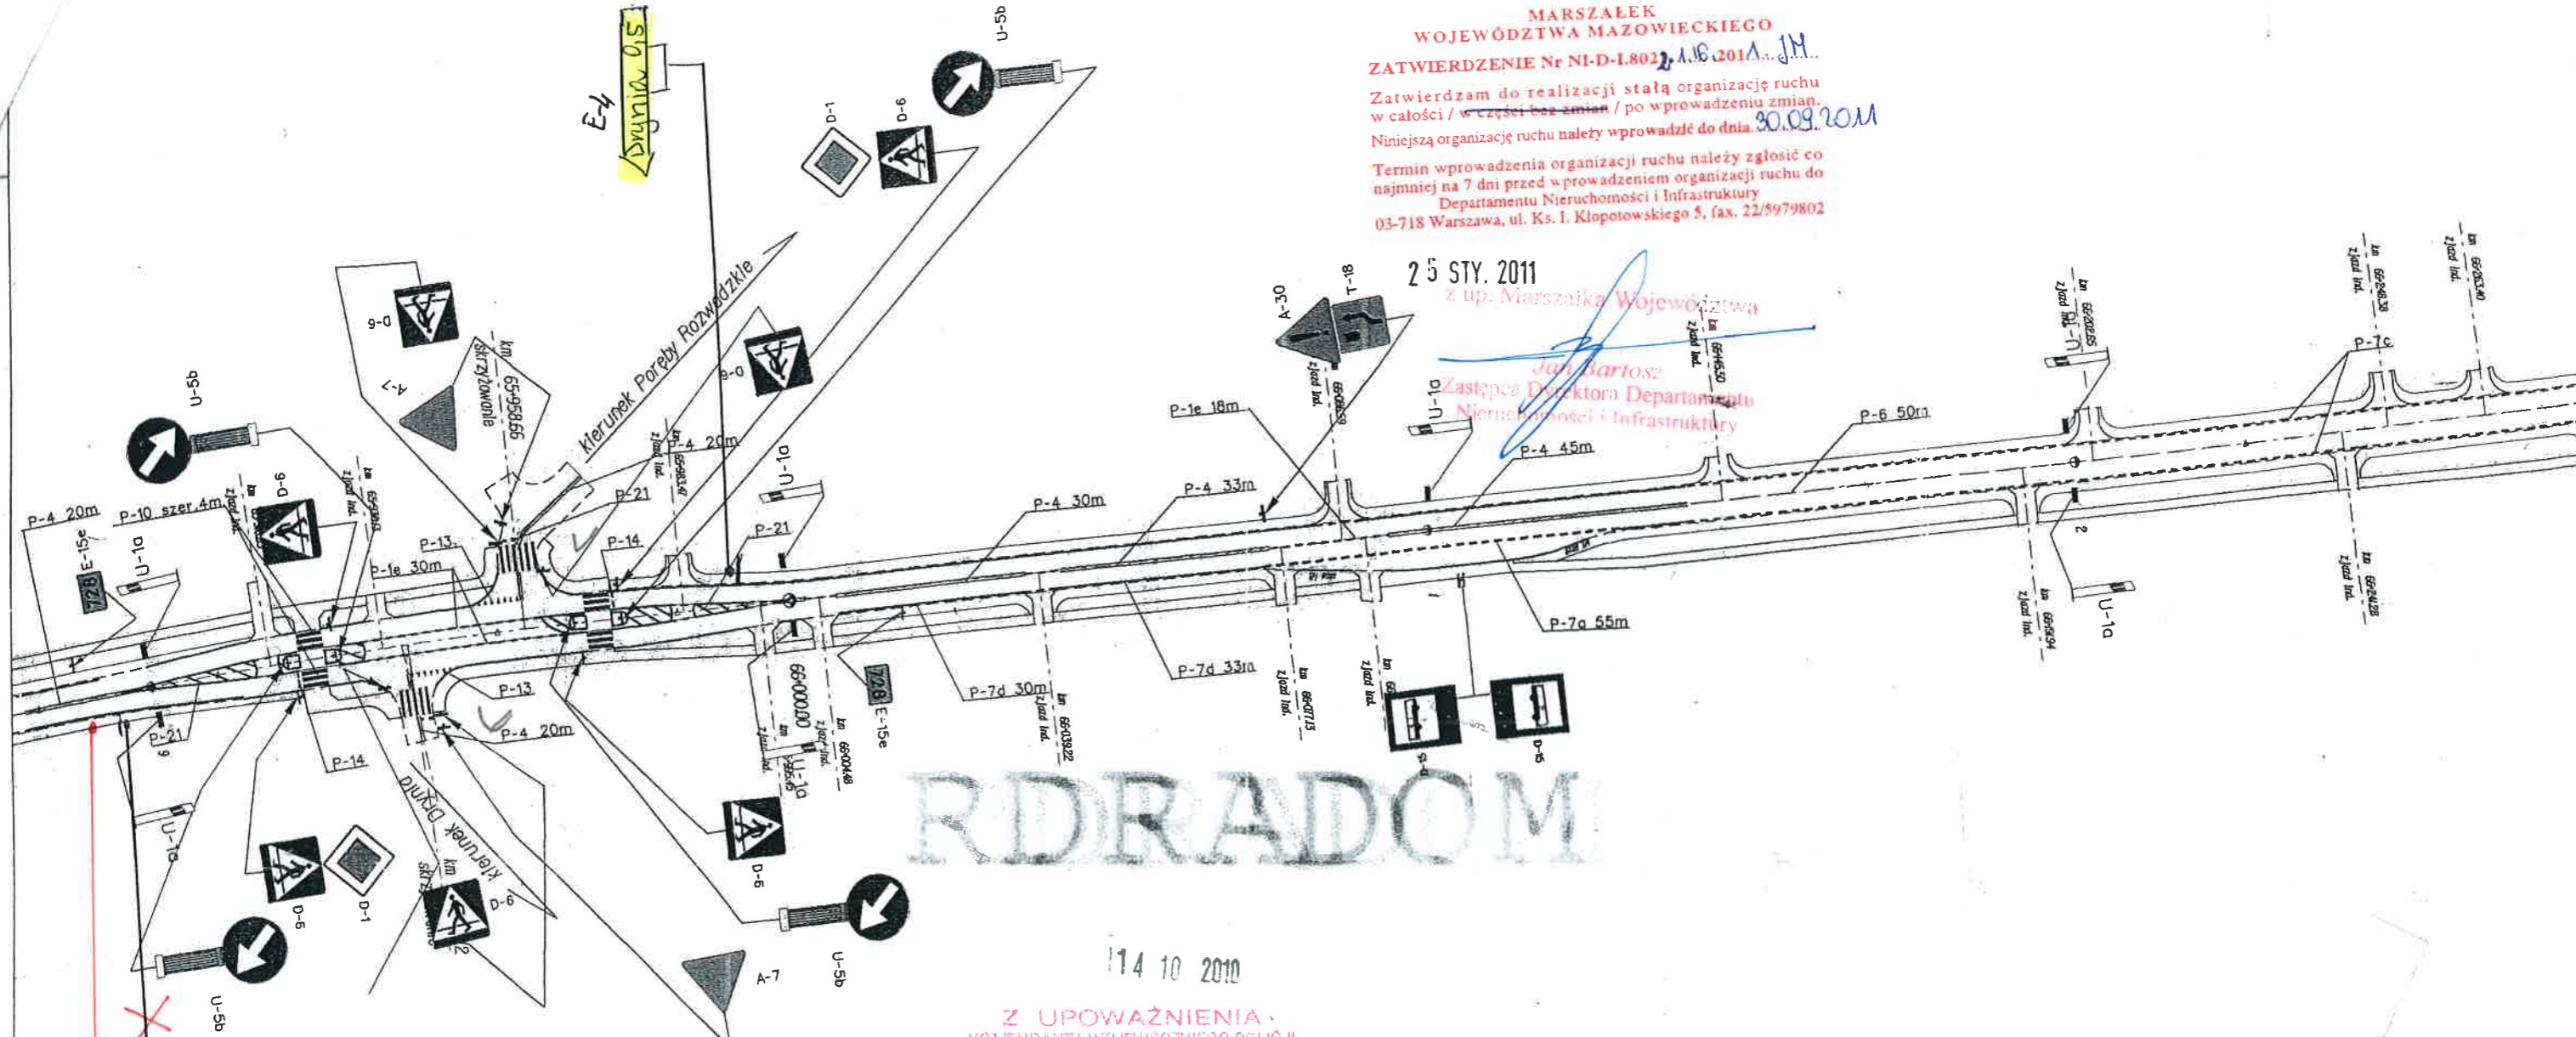

RDRADOM

14 10 2010

Z UPOWAŻNIENIA
KOMENDANTA WOJEWÓDZKIEGO POLICJI
z siedzibą w RADOMIU
-03-

PROJEKT - SZKIC
organizacji ruchu opiniuję

SPECJALISTA
Wydziału Ruchu Drogowego
KWP z siedzibą w Radomiu
podkom. Tomasz Ciecziela

projektowane oznakowanie

UWAGA:
1) Należy stosować znaki z folii odblaskowej typu 2 zgodnie z SWT dla znaków drogowych planowych.
2) Miejsca projektowanych azylów oraz wysp rozdzielających wyposażyć w elementy odblaskowe U-1c.
3) Słupkach prowadzące wyposażyć należy odpowiednio w znak U-8 oraz U-7, natomiast w hektometrach zerowych U-1f (728).
4) Projektowane barьеры ochronne wyposażyć w elementy odblaskowe U-1c.

KOLPROJEKT		CENTRALNE BIURO PROJEKTOWO-BADAWCZE BUDOWNICTWA KOLEJOWEGO SP. Z O.O.	
		04-338 Warszawa, ul. Boremlowska 40A, tel. 4822 6730886	
INWESTOR	MAZOWIECKI ZARZĄD DRÓG WOJEWÓDZKICH W WARSZAWIE ul. Kruczkowskiego 3, 00-380 Warszawa		
NAZWA DOKUMENTACJI	PROJEKT PRZEBUDOWY DROGI WOJEWÓDZKIEJ NR 728 NA TERENIE GMIN: NOWE MIASTO NAD PILICĄ, ODRZYWOŁ, GIELNIÓW		
TYTUŁ OPRACOWANIA	PROJEKT STAŁEJ ORGANIZACJI RUCHU	SKALA 1:1000	NR RYS. 2.6

MAZOWIECKI
WOJEWÓDZTWA MAZOWIECKIEGO


ZATWIERDZENIE

Nr.D.I. 5418- / SP / 30/06/2009
Zatwierdzam do realizacji stałą organizację ruchu w całości - ze zmianami. Termin wprowadzenia niniejszej organizacji ruchu należy zgłosić do Departamentu Nieruchomości i Infrastruktury
03-718 Warszawa, ul. Ks. i Ziobrowskiego 5 fax: 0221 5979802

2008-08-05

z up. Marszałka Województwa

Jan Bartosz
Zastępca Dyrektora Departamentu
Nieruchomości i Infrastruktury

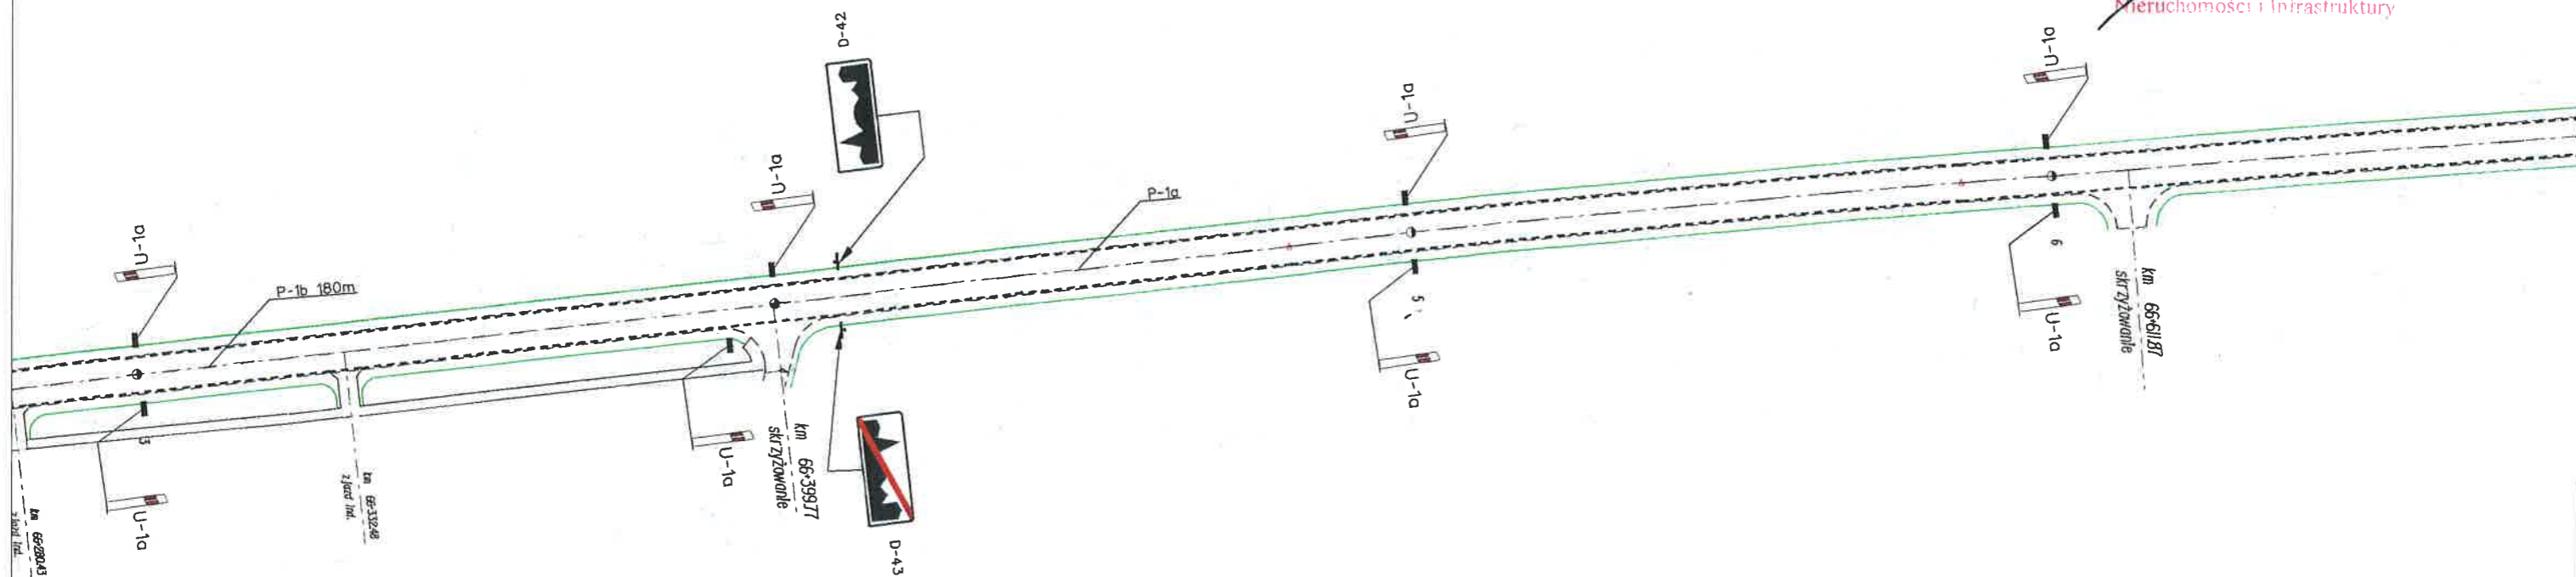

Nr. III. 5418-109/05

DATA 10.05.2005

WAŻNE DO 31.12.2006

ZA ZGODNOŚĆ Z ORYGINAŁEM

Z. M.
mgr inż. Zdzisław Białygo
PROJEKTANT



**CENTRALNE BIURO PROJEKTOWO-BADAWCZE
BUDOWNICTWA KOLEJOWEGO SP. Z O.O.**

04-338 Warszawa, ul. Boremlowska 40A, tel. 4822 6730886

INWESTOR	MAZOWIECKI ZARZĄD DRÓG WOJEWÓDZKICH W WARSZAWIE ul. Kruczkowskiego 3, 00-380 Warszawa		
NAZWA DOKUMENTACJI	PROJEKT PRZEBUDOWY DROGI WOJEWÓDZKIEJ NR 728 NA TERENIE GMIN: NOWE MIASTO NAD PILICĄ, ODRZYWOŁ, GIELNIÓW		
TYTUŁ OPRACOWANIA	PROJEKT STAŁEJ ORGANIZACJI RUCHU	SKALA 1:1000	NR RYS. 2.67

MARSZAŁEK
WOJEWÓDZTWA MAZOWIECKIEGO
ZATWIERDZENIE Nr NI-D-I.8022 z 10.10.2011 r. JM
Zatwierdzam do realizacji stałą organizację ruchu
w całości / w części bez zmian / po wprowadzeniu zmian.
Niniejszą organizację ruchu należy wprowadzić do dnia 30.09.2011
Termin wprowadzenia organizacji ruchu należy zgłosić co
najmniej na 7 dni przed wprowadzeniem organizacji ruchu do
Departamentu Nieruchomości i Infrastruktury
03-718 Warszawa, ul. Ks. I. Kłopotowskiego 5, fax. 22/5979802


17 07 2013

Z UPWAŻNIENIA
MAZOWIECKIEGO KOMENDANTA
WOJEWÓDZKIEGO POLICJI
PROJEKT - SZKIC
organizacji ruchu opiniuję
pozytywnie - negatywnie
z następującymi warunkami

EKSPERT
Wydział Ruchu Drogowego
KWP z siedzibą w Radomiu
Andrzej Kruczyński

25 STY 2011
ul. Marszałka Województwa

Jan Bartosz
Zastępca Dyrektora Departamentu
Nieruchomości i Infrastruktury

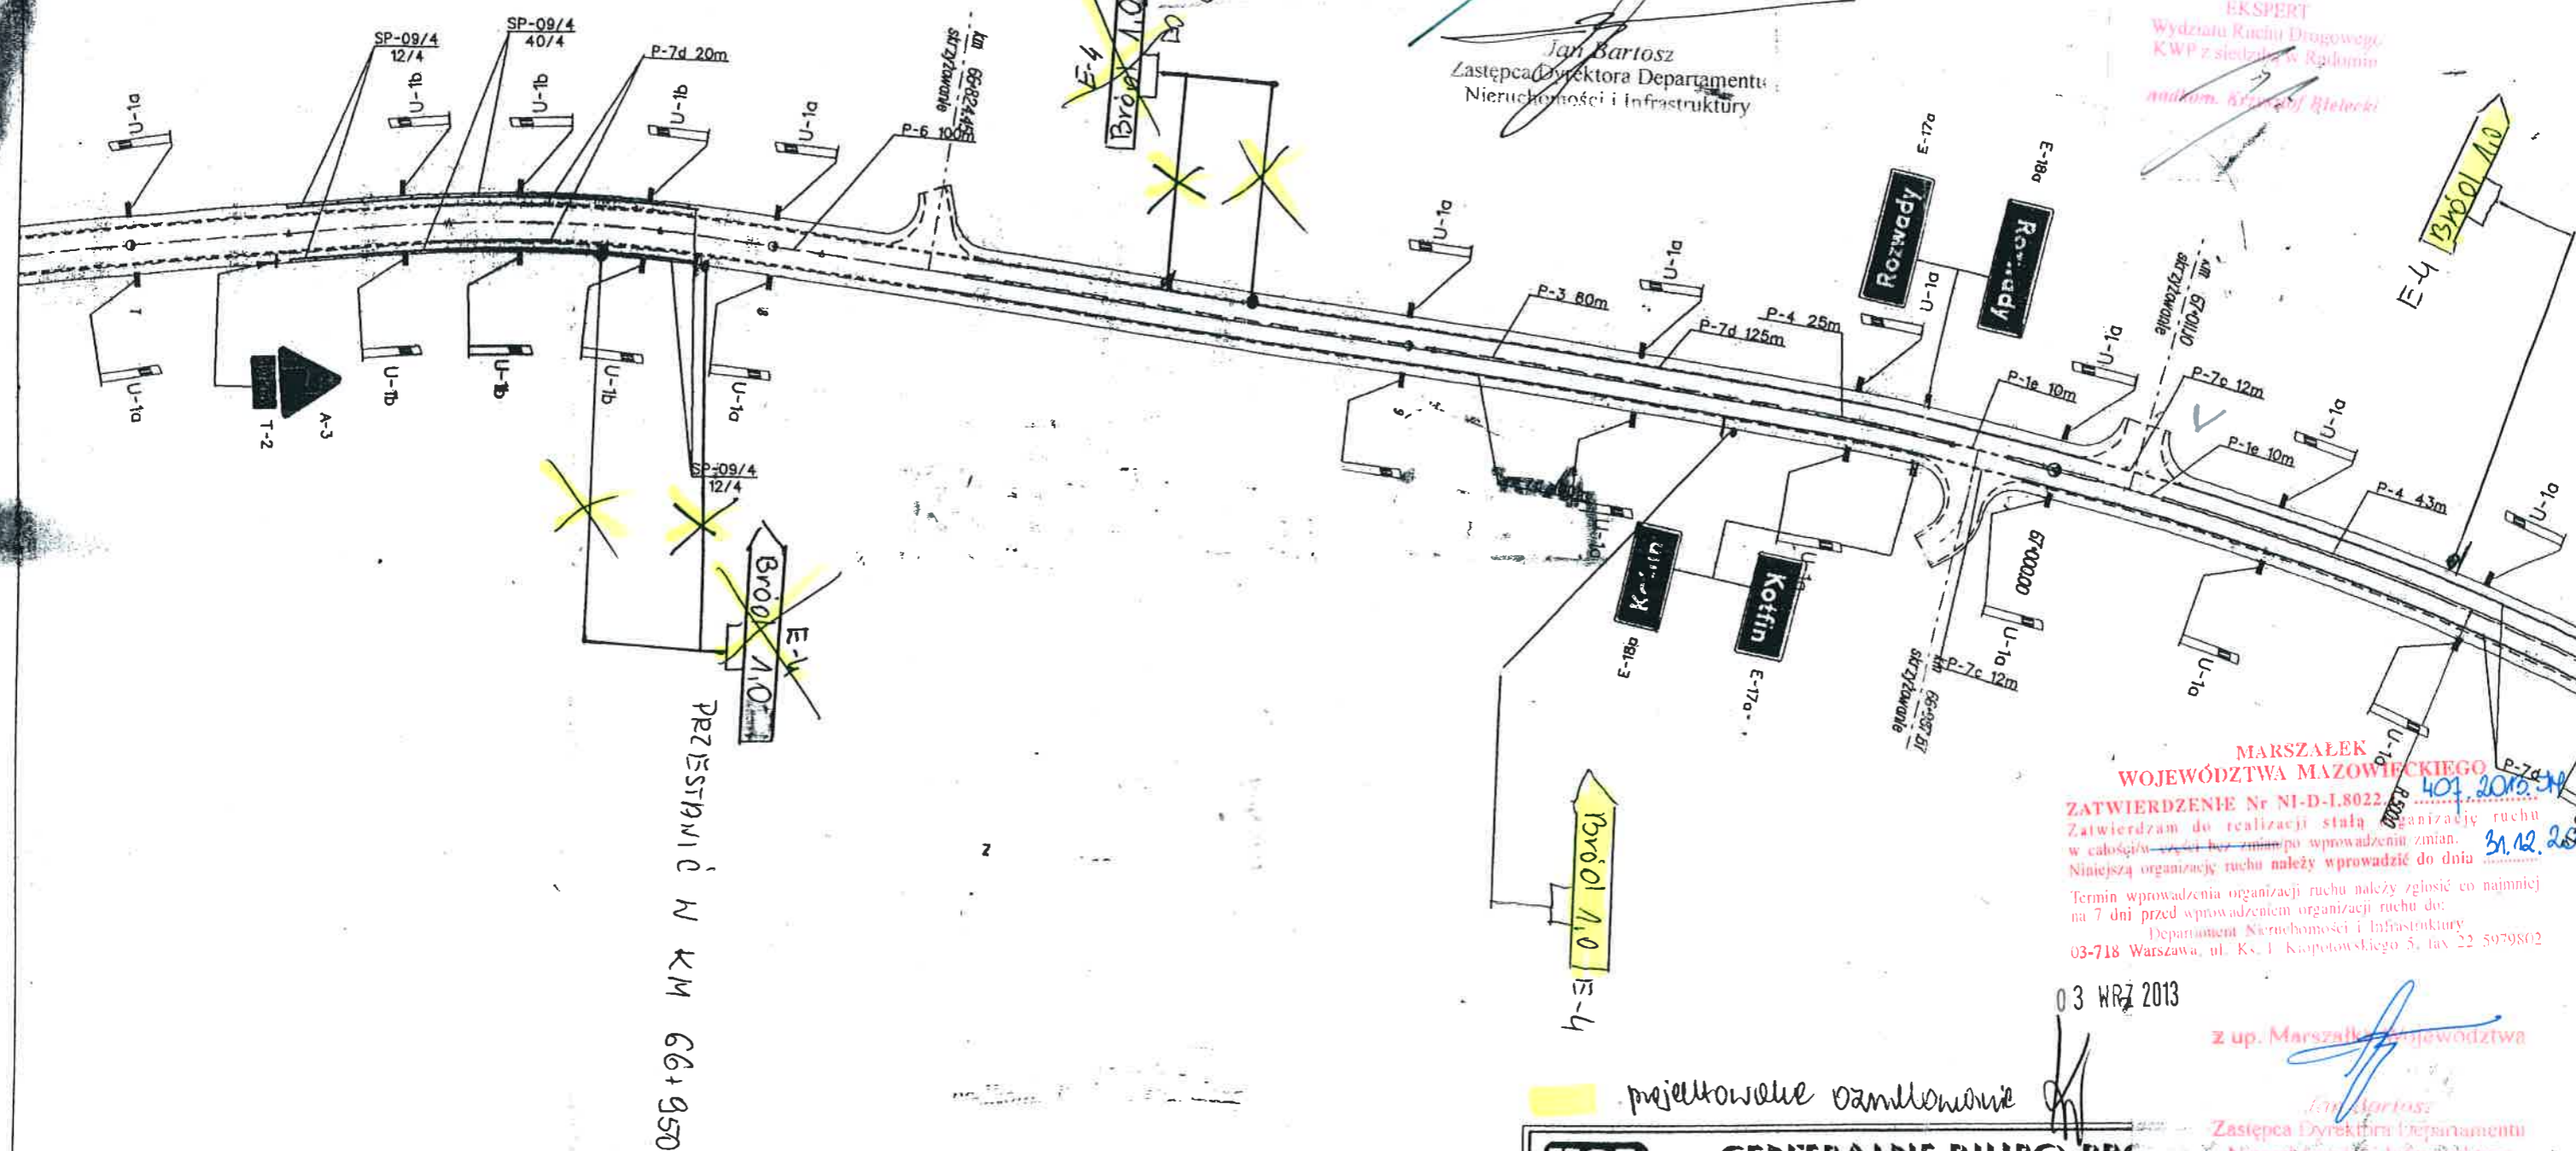

MARSZAŁEK
WOJEWÓDZTWA MAZOWIECKIEGO
Zatwierdzam do realizacji stałą organizację ruchu
w całości / w części bez zmian / po wprowadzeniu zmian.
Niniejszą organizację ruchu należy wprowadzić do dnia 31.12.2011
Termin wprowadzenia organizacji ruchu należy zgłosić co najmniej
na 7 dni przed wprowadzeniem organizacji ruchu do
Departamentu Nieruchomości i Infrastruktury
03-718 Warszawa, ul. Ks. I. Kłopotowskiego 5, fax. 22 5979802

03 WRZ 2013

z up. Marszałka Województwa
Jan Bartosz
Zastępca Dyrektora Departamentu
Nieruchomości i Infrastruktury

projektowe oznakowanie

KOL PROJEKT		CENTRALNE BIURO PROJEKTOWE BUDOWNICTWA KOL		
		04-338 Warszawa, ul. Borenia		
INWESTOR	MAZOWIECKI ZARZĄD DRÓG ul. Kruczkowskiej			
NAZWA DOKUMENTACJI	PROJEKT PRZEBUDOWY DRÓGI WOJEWÓDZKIEJ NR 728 NA TERENIE GMIN: NOWE MIASTO NAD PILICĄ, ODRZYWÓŁ, GIELNIÓW			
TYTUŁ OPRACOWANIA	PROJEKT STAŁEJ ORGANIZACJI RUCHU		SKALA 1:1000	NR RY 2.6

MAZOWIECKIE
WOJEWÓDZTWA MAZOWIECKIEGO


ZATWIERDZENIE

NLDJ.5418-...
Zatwierdzam do realizacji...
ruchu w odniesieniu do zmian...
Departamentu Infrastruktury
03-718 Warszawa, ul. Kałkowska 5, tel. 022 5979802

2008-08-05

z up. Marszałka Województwa

Jay Bartosz
Zastępca Dyrektora Departamentu
Nieruchomości i Infrastruktury

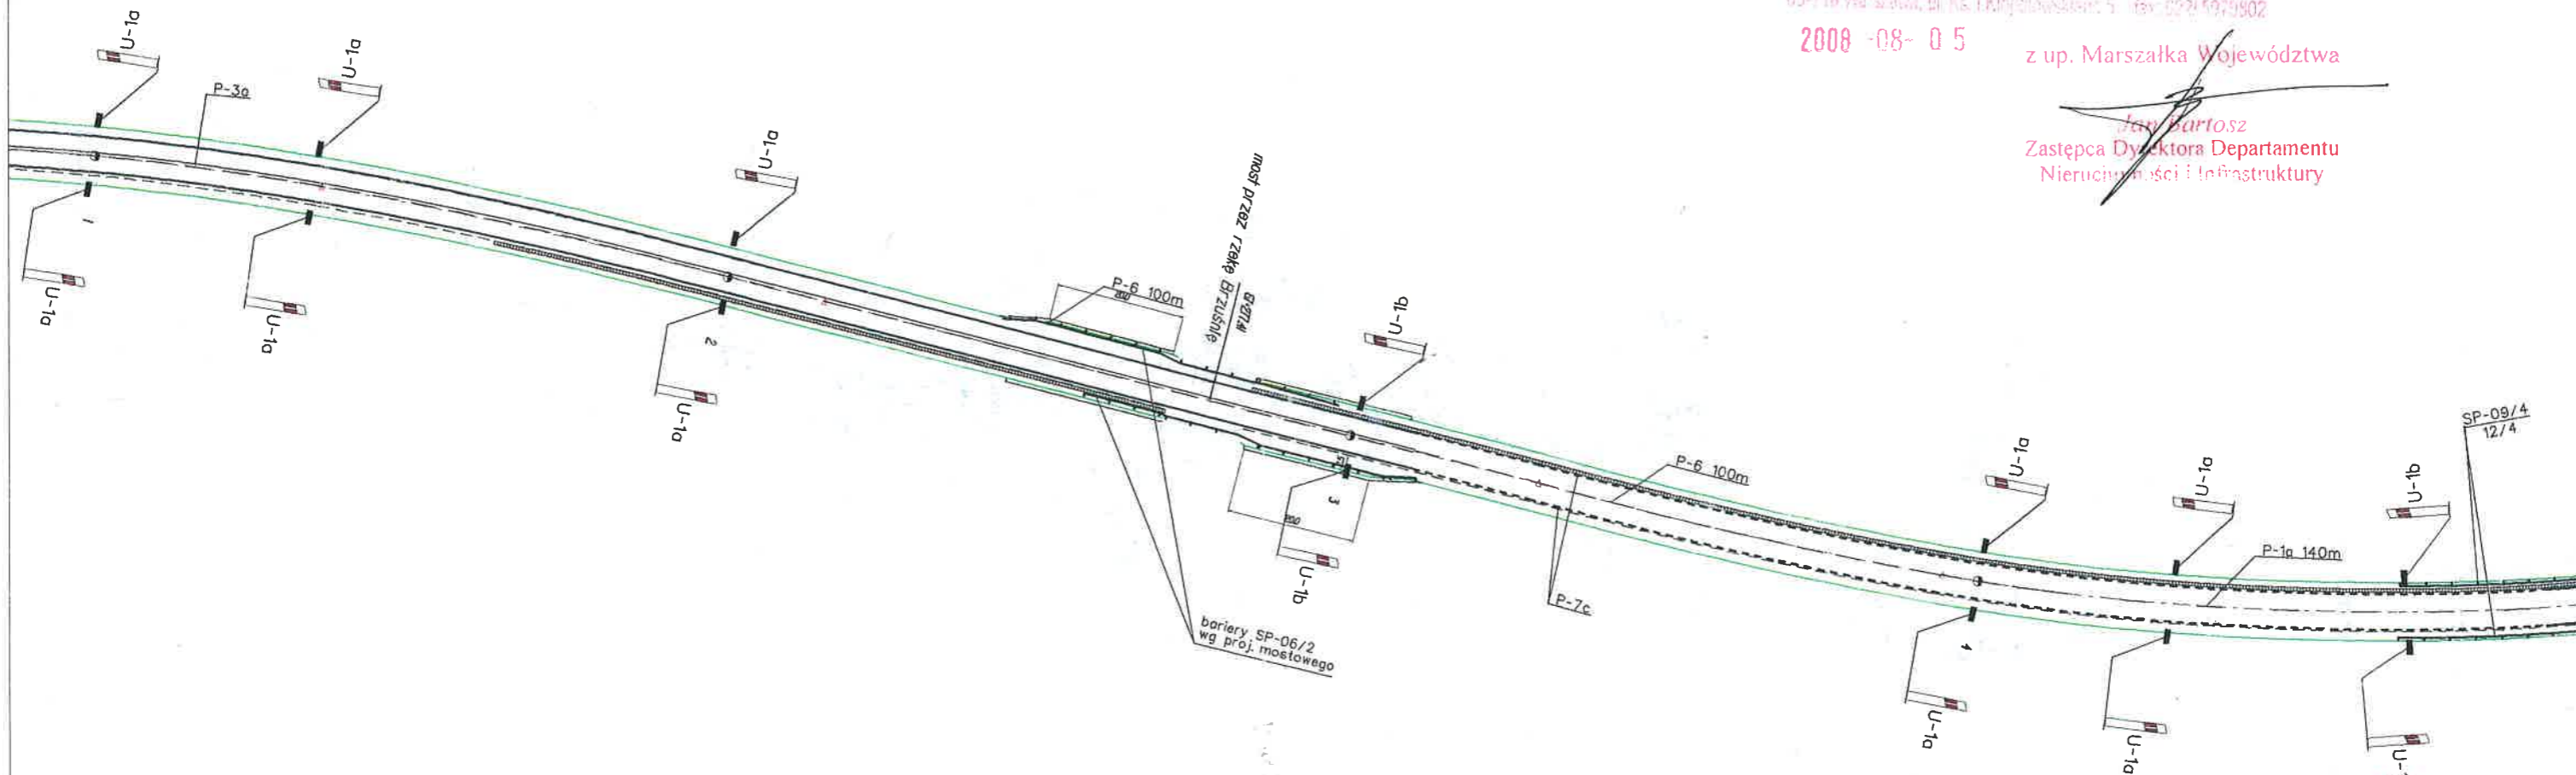

NI.111.5418-109/05


DATA 10 05 2005


WAŻNE DO 31 12 2006

ZA ZGODNOŚĆ Z ORYGINAŁEM

mgr inż. Sylwester Biajgo
PROJEKTANT

UWAGA:
1) Należy stosować znak z folii odblaskowej typu 2 zgodnie z SWT dla znaków drogowych płonowych.
2) Miejsca projektowanych azylu oraz wysp rozdzielających wyposażać w elementy odblaskowe U-1c.
3) Słupkach prowadzące wyposażać należy odpowiednio w znak U-8 oraz U-7, natomiast w hektometrach zerowych U-1f (728).
4) Projektowane bariery ochronne wyposażać w elementy odblaskowe U-1c.

 CENTRALNE BIURO PROJEKTOWO-BADAWCZE BUDOWNICTWA KOLEJOWEGO SP. Z O.O. 04-338 Warszawa, ul. Boremlowska 40A, tel. 4822 6730886			
INWESTOR	MAZOWIECKI ZARZĄD DRÓG WOJEWÓDZKICH W WARSZAWIE ul. Kruczkowskiego 3, 00-380 Warszawa		
NAZWA DOKUMENTACJI	PROJEKT PRZEBUDOWY DROGI WOJEWÓDZKIEJ NR 728 NA TERENIE GMIN: NOWE MIASTO NAD PILICĄ, ODRZYWÓŁ, GIELNIÓW		
TYTUŁ OPRACOWANIA	PROJEKT STAŁEJ ORGANIZACJI RUCHU	SKALA 1:1000	NR RYS. 2.69

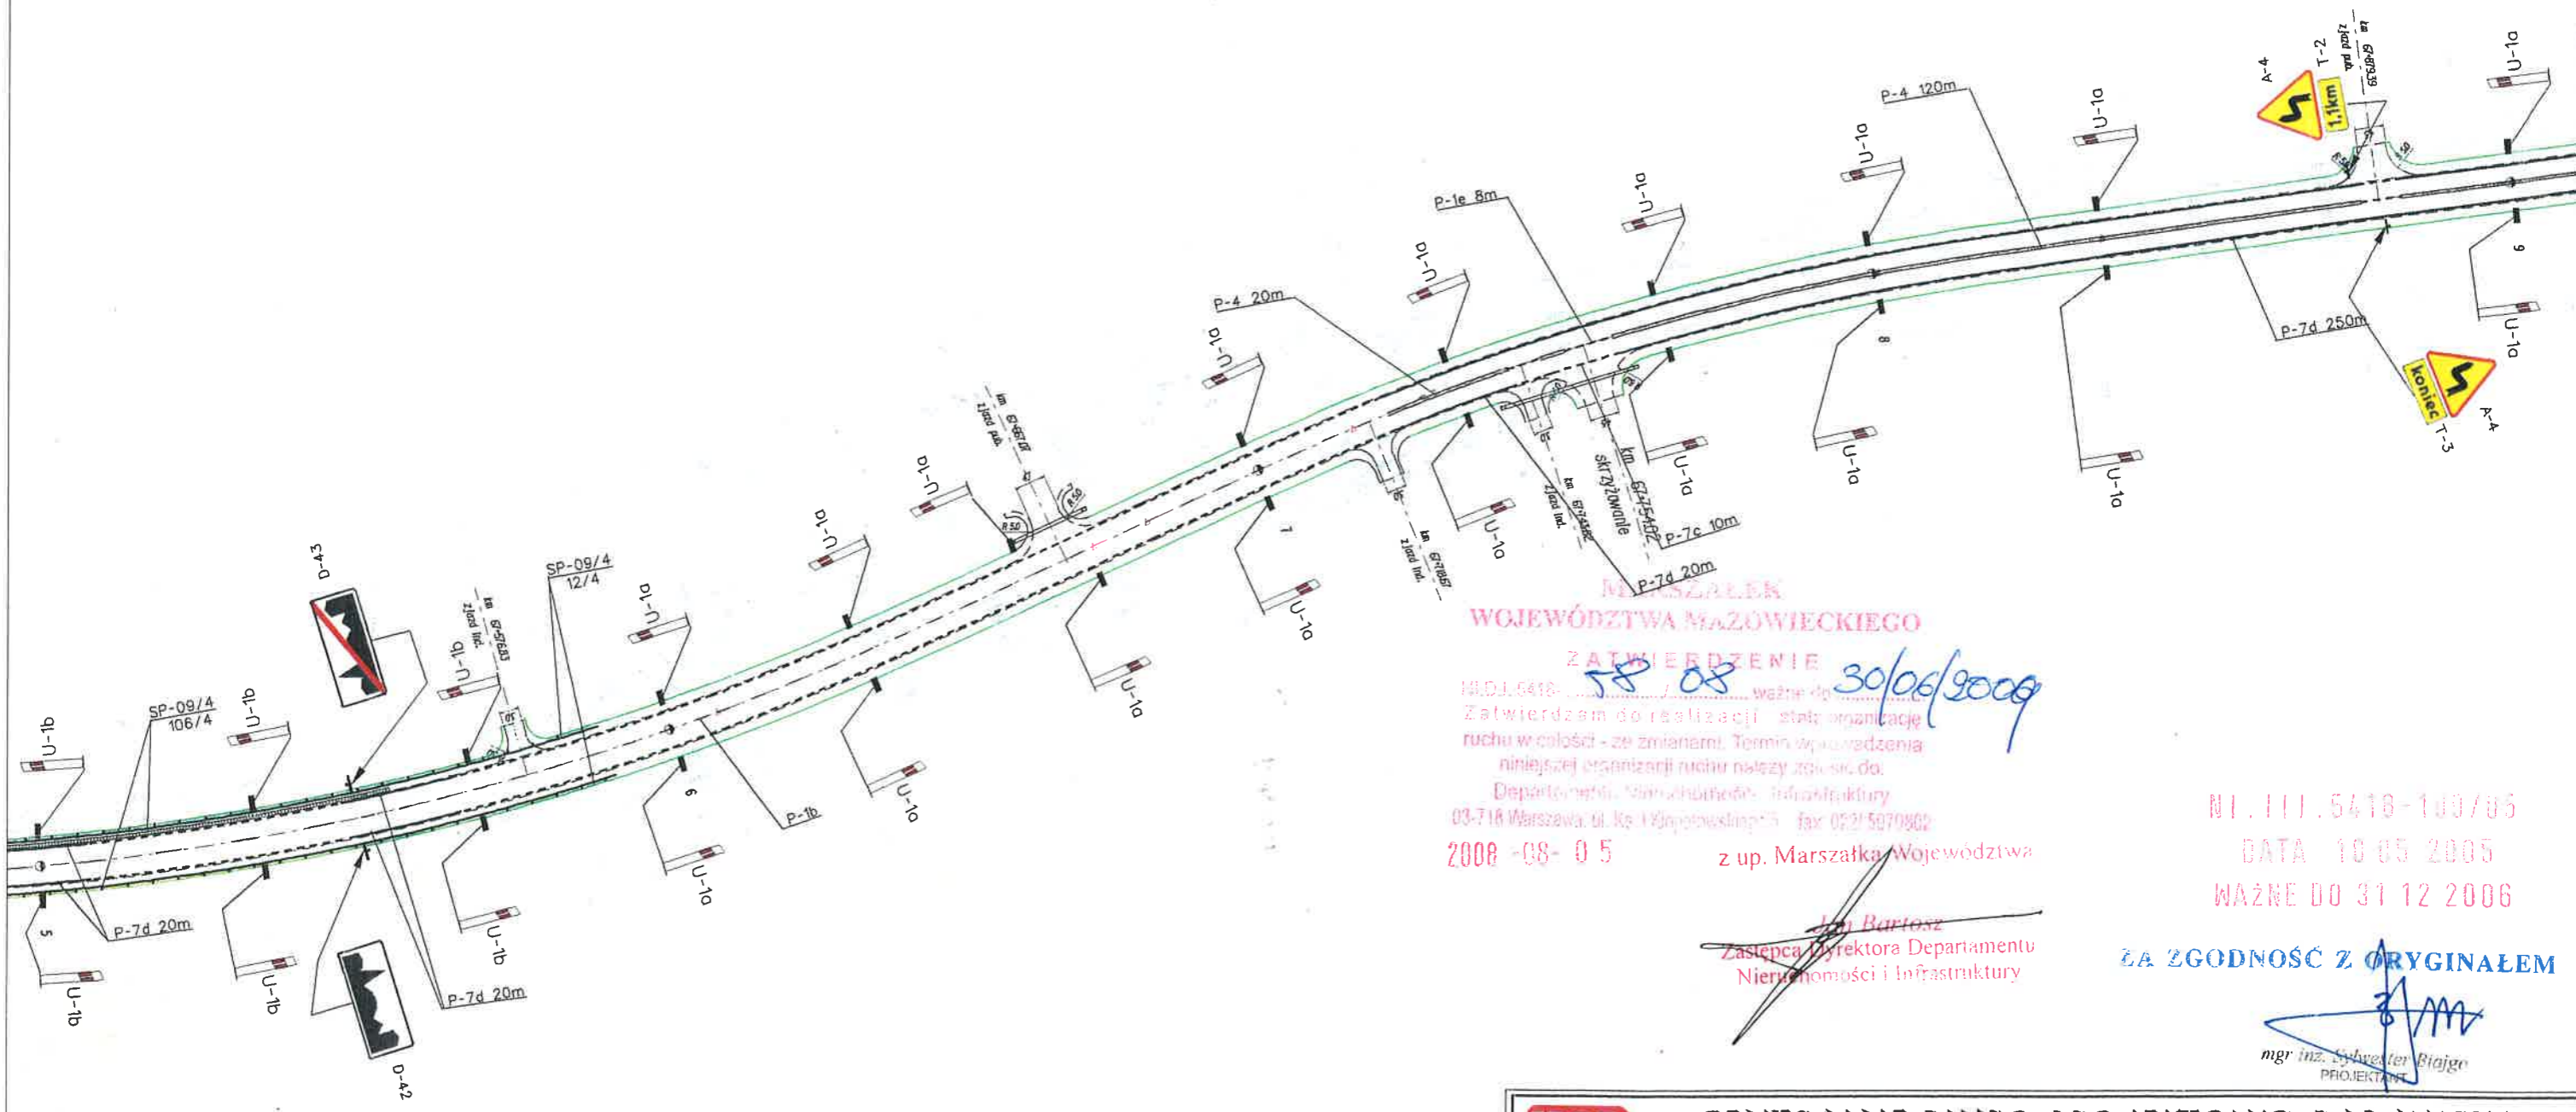

MUSZALEK
WOJEWÓDZTWA MAZOWIECKIEGO

ZATWIERDZENIE
 M.D. 5418-100/05
 Zatwierdzam do realizacji stałą organizację ruchu w całości - ze zmianami. Termin wprowadzenia niniejszej organizacji ruchu należy zgłosić do:
 Departamentu Infrastruktury

Jan Bartosz
 Zastępca Dyrektora Departamentu
 Nieruchomości i Infrastruktury

NI. 111.5418-100/05
 WAŻNE DO 31 12 2006

ZA ZGODNOŚĆ Z ORYGINAŁEM

mgr inż. Sylwester Biały
 PROJEKTANT


UWAGA:
 1) Należy stosować znaki z folii odblaskowej typu 2 zgodnie z SWT dla znaków drogowych planowych.
 2) Miejsca projektowanych azylów oraz wysp rozdzielających wyposażać w elementy odblaskowe U-1c.
 3) Słupkach prowadzące wyposażać należy odpowiednio w znaki U-8 oraz U-7, natomiast w hektometrach zerowych U-1f (728).
 4) Projektowane barłery ochronne wyposażać w elementy odblaskowe U-1c.

 CENTRALNE BIURO PROJEKTOWO-BADAWCZE BUDOWNICTWA KOLEJOWEGO SP. Z O.O. 04-338 Warszawa, ul. Boremlowska 40A, tel. 4822 6730886			
INWESTOR	MAZOWIECKI ZARZĄD DRÓG WOJEWÓDZKICH W WARSZAWIE ul. Kruczkowskiego 3, 00-380 Warszawa		
NAZWA DOKUMENTACJI	PROJEKT PRZEBUDOWY DROGI WOJEWÓDZKIEJ NR 728 NA TERENIE GMIN: NOWE MIASTO NAD PILICĄ, ODRZYWOŁ, GIELNIÓW		
TYTUŁ OPRACOWANIA	PROJEKT STAŁEJ ORGANIZACJI RUCHU	SKALA 1:1000	NR RYS. 270

NID.1.5418-1808, ważne do 30/06/2009
Zatwierdzam do realizacji stałą organizację ruchu w całości - ze zmianami. Termin wprowadzenia niniejszej organizacji ruchu należy zgłosić do:
Departamentu Nieruchomości i Infrastruktury
03-718 Warszawa, ul. Ks. J. Kłopotowskiego 5 fax: 022/5979802

z up. Marszałka Województwa

Jan Barłoch
Zastępca Dyrektora Departamentu
Nieruchomości i Infrastruktury

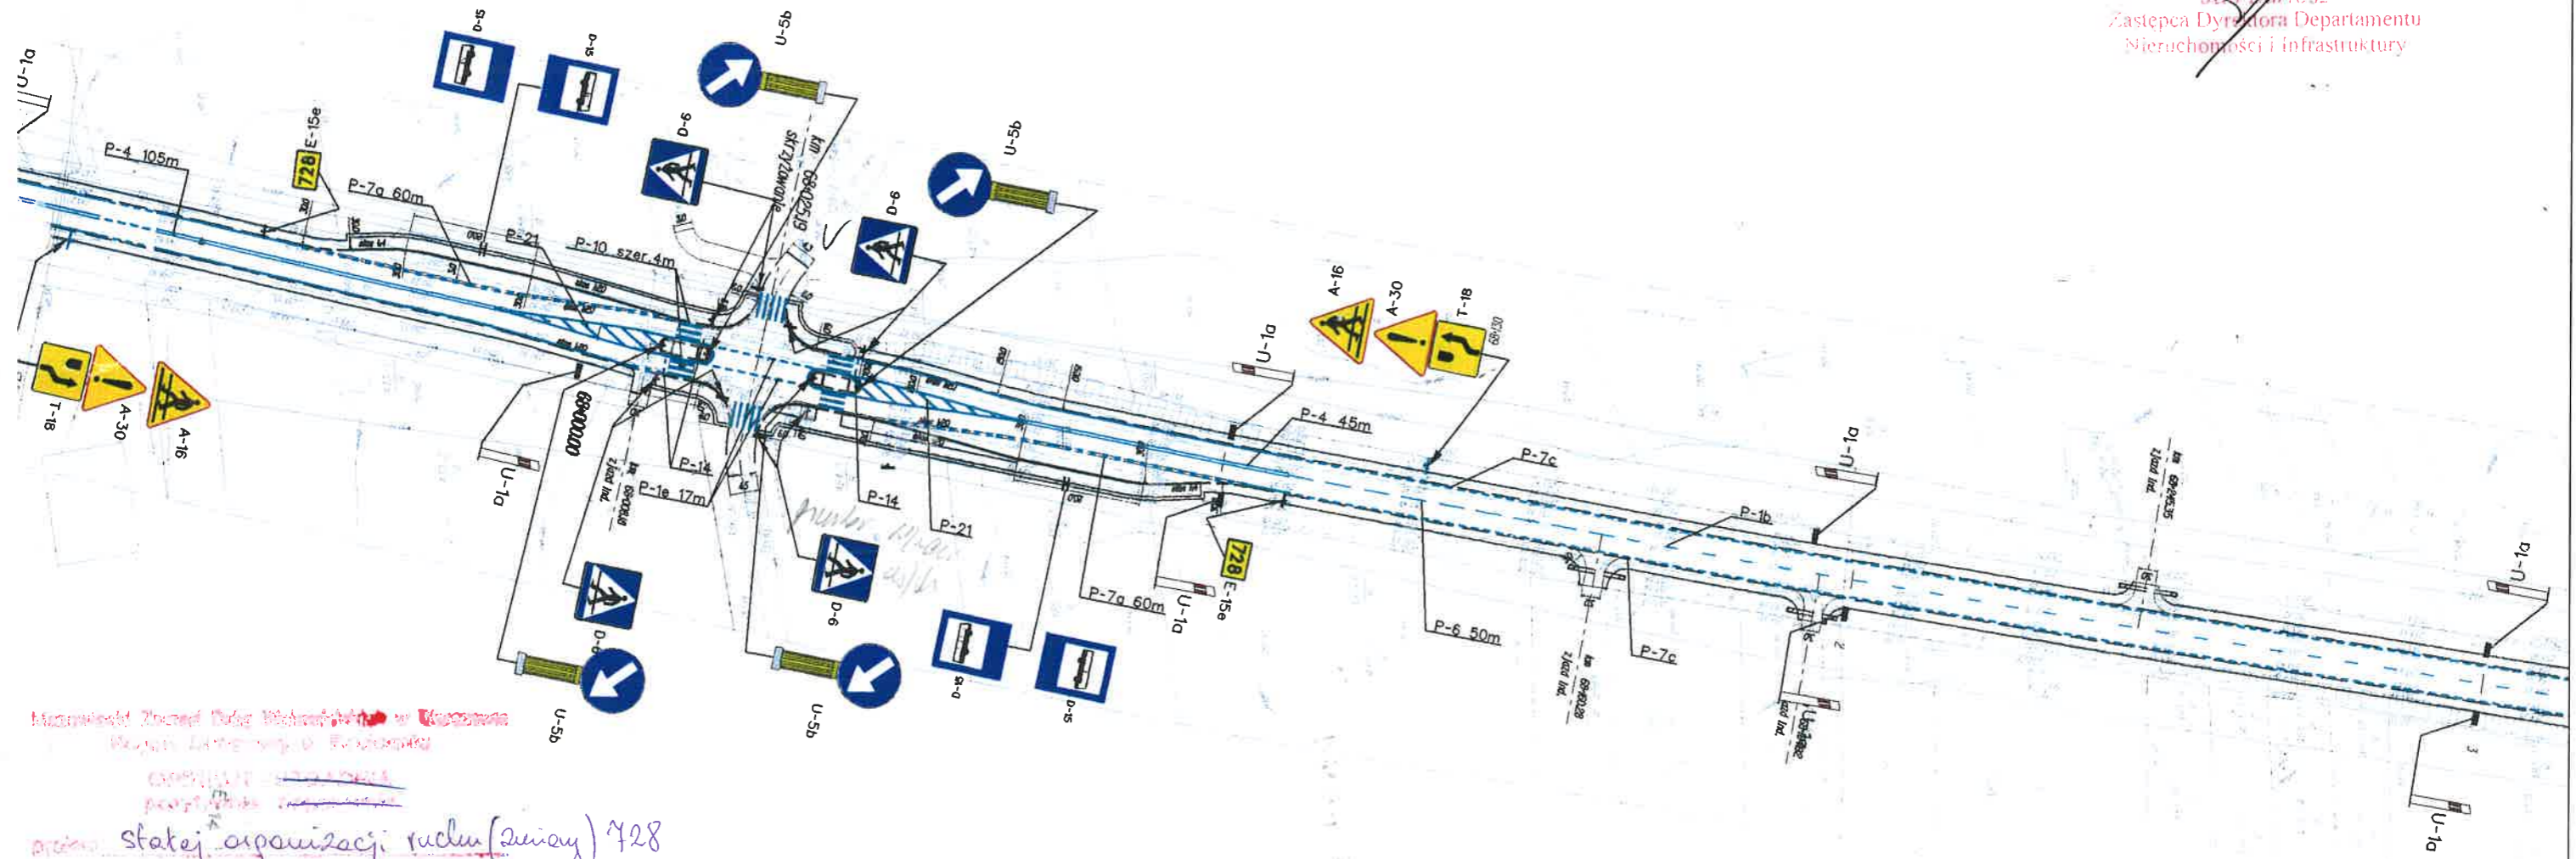

Mazowiecki Zarząd Dróg Wojewódzkich w Warszawie
Region Warszawa - Pruszków

projekt stałej organizacji ruchu (zmiary) 728

Wznowienie o zmianę oznakowanie
azyli na całym odcinku przebudowywanej
drogi ze znaków U-30 na znaki U-50
ze znakiem C-8 wywierającym
wypłosz 2 m

Radom, o.l. 13.08.08 podpis:

KIEROWNIK
Działu Technicznego
mgr inż. Zdzisław Gul

DYREKTOR REGIONU

[Signature]

mgr inż. Ryszard Chojacki

PROJEKT - SZKIC
organizacji ruchu opiniuję
pozytywnie - negatywnie
z następującymi warunkami

[Signature]
mgr inż. J. Skiba

UWAGA:
1) Należy stosować znaki z folii odblaskowej typu 2 zgodnie z
SWT dla znaków drogowych pionowych.
2) Miejsca projektowanych azyli oraz wysp rozdzielających
wypozażyć w elementy odblaskowe U-1c.
3) Słupkach prowadzące wypozażyć należy odpowiednio w znaki U-8 oraz
U-7, natomiast w hektometrach zerowych U-1f (728).
4) Projektowane barьеры ochronne wypozażyć w elementy odblaskowe U-1c.


 CENTRALNE BIURO PROJEKTOWO-BADAWCZE BUDOWNICTWA KOLEJOWEGO SP. Z O.O. 04-338 Warszawa, ul. Boremlowska 40A, tel. 4822 6730886	
INWESTOR	MAZOWIECKI ZARZĄD DRÓG WOJEWÓDZKICH W WARSZAWIE ul. Kruczkowskiego 3, 00-380 Warszawa
NAZWA DOKUMENTACJI	PROJEKT PRZEBUDOWY DROGI WOJEWÓDZKIEJ NR 728 NA TERENIE GMIN: NOWE MIASTO NAD PILICĄ, ODRZYWÓŁ, GIELNIÓW
TYTUŁ OPRACOWANIA	PROJEKT STAŁEJ ORGANIZACJI RUCHU
	SKALA 1:1000
	NR RYS. 271

MARSZAŁEK
WOJEWÓDZTWA MAZOWIECKIEGO
ZATWIERDZENIE Nr NI-D-1.8022.1. 417.2021.20

Zatwierdzam do realizacji stałą organizację ruchu
wskazaną w załączniku do niniejszego zatwierdzenia.
Niniejszą organizację ruchu należy wprowadzić do dnia 31.12.22
Termin wprowadzenia organizacji ruchu należy zgłosić co najmniej na
2 dni przed rozpoczęciem realizacji robót.
Biuro: ul. Włocławska 10, 01-650 Warszawa
tel. 472 Warszawa ul. B. Hrebta 3 fax. 0225979802


Do wprowadzenia niniejszej organizacji ruchu
należy zastosować znaki:

Pionowe: wielkość: SREJNIA
- typ folii: I
Pozostałe: z załącznika

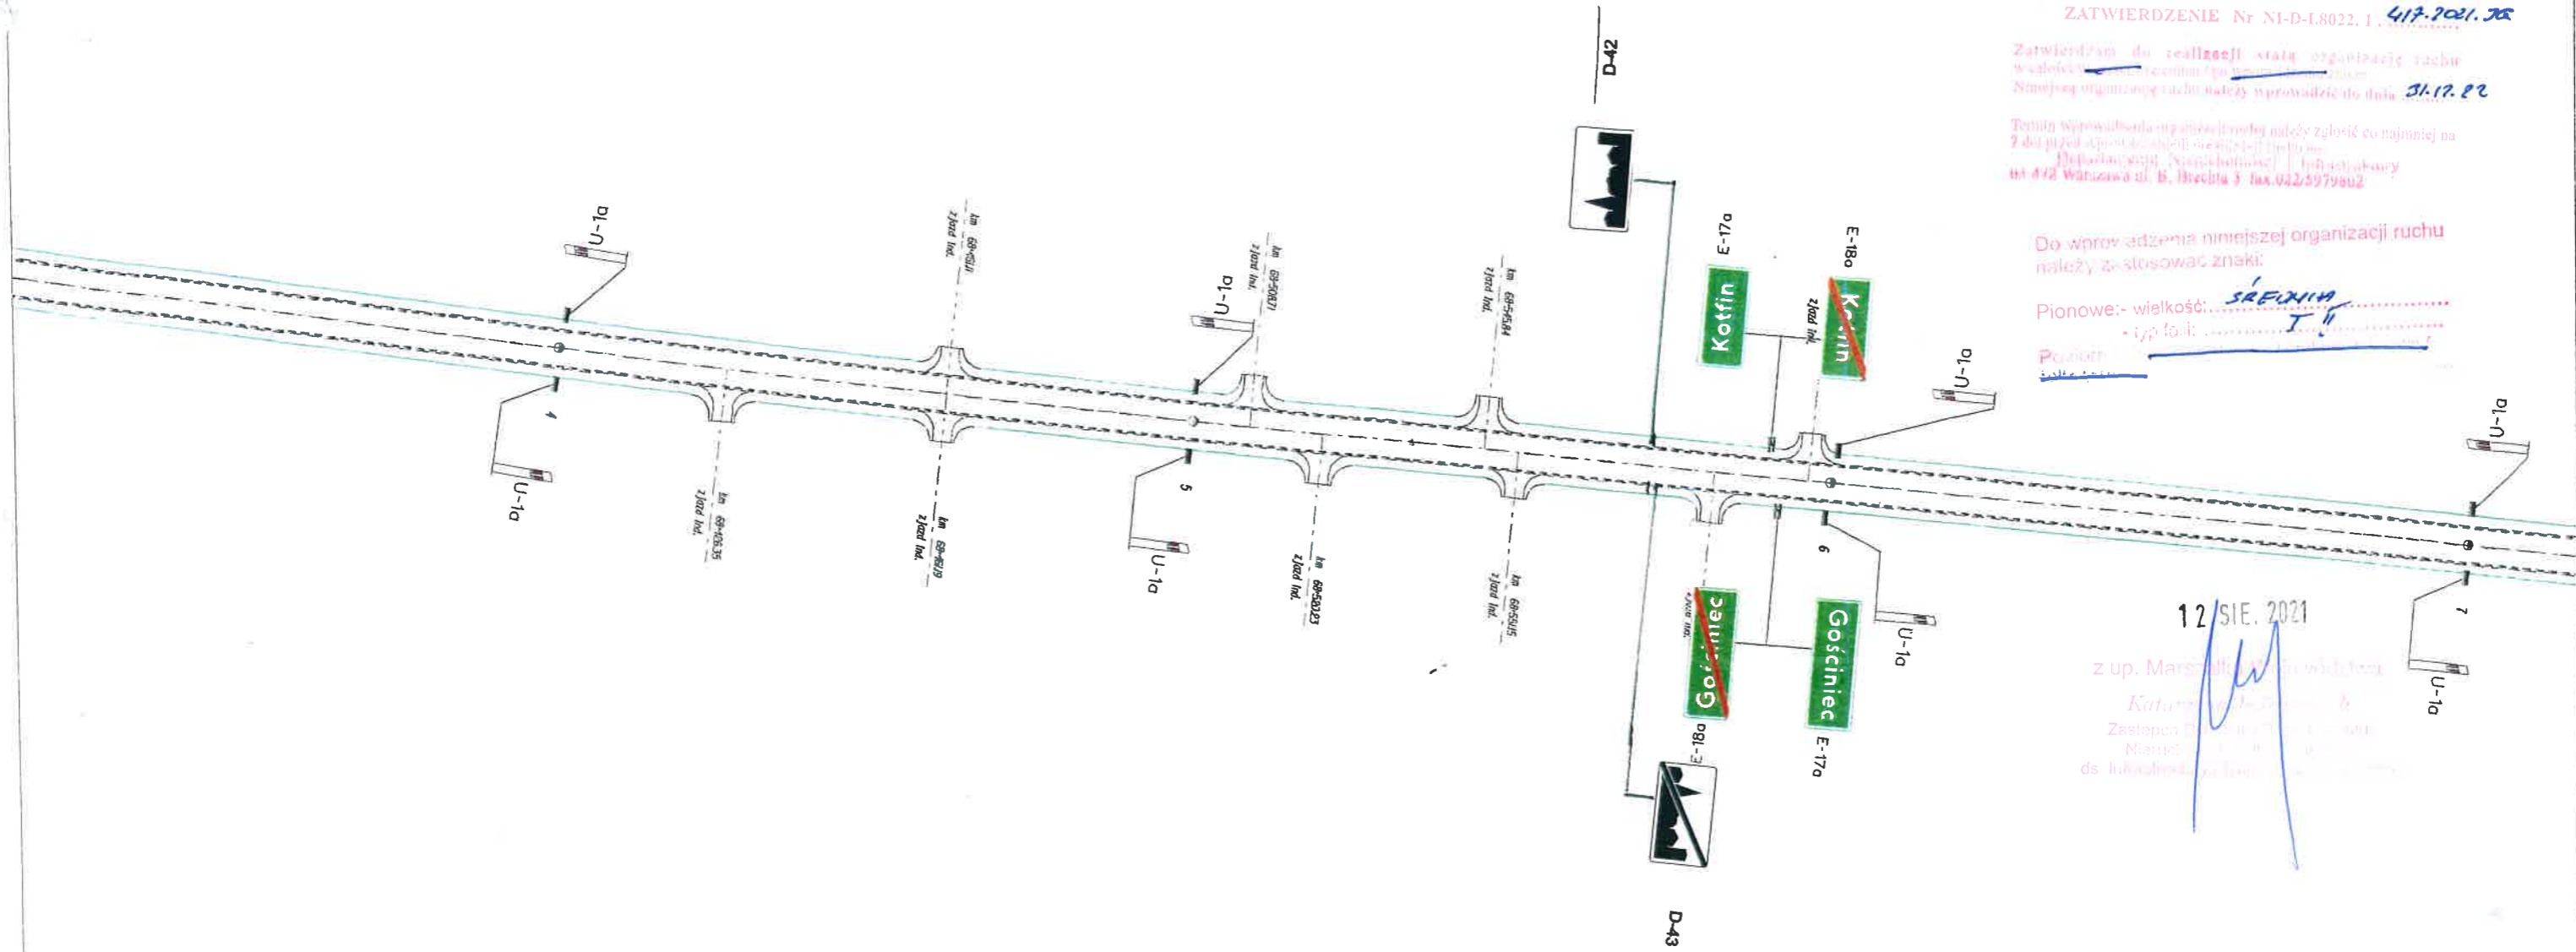

12 SIE. 2021

z up. Marszałka Województwa
Mazowieckiego
Katarzyna Jędrzejowska
Zastępca Dyrektora

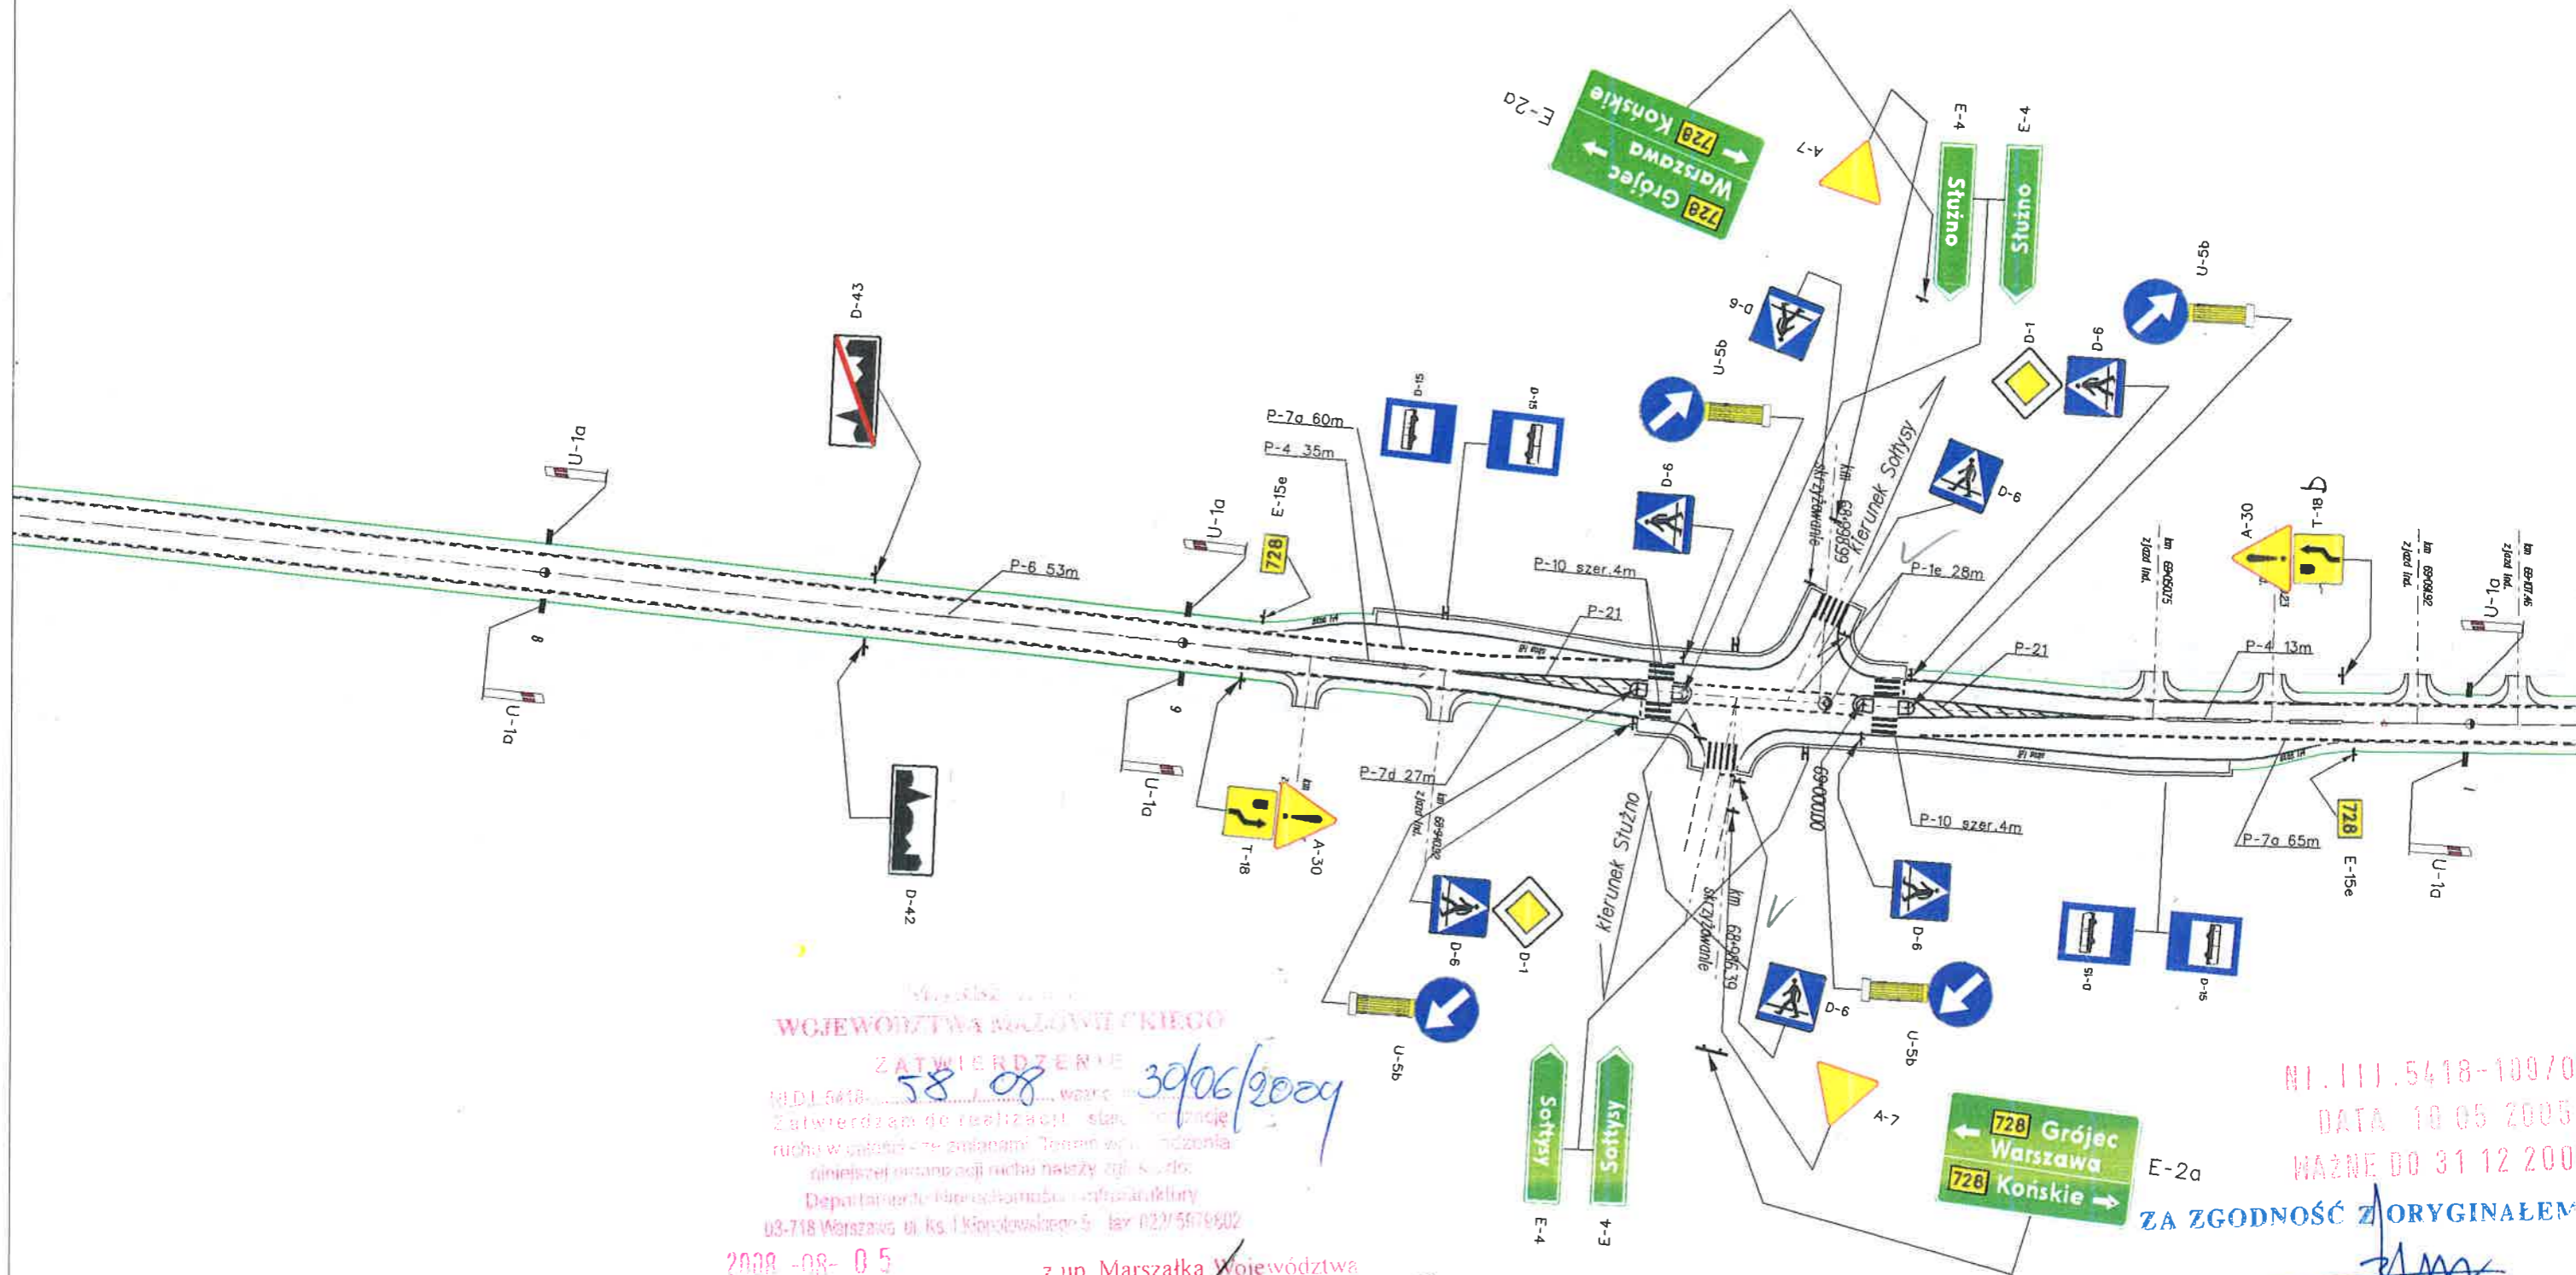

WOJEWÓDZTWA MAZOWIECKIEGO

ZATWIERDZENIE

 Zatwierdzam do realizacji stanowiącej drogę ruchu w całości - ze zmianami. Termin wykonania niniejszej organizacji ruchu należy zgłosić do:
 Departamentu Inżynierii Drogowej i Infrastruktury
 03-718 Warszawa ul. ks. J. Kisielewskiego 5, tel. 022/5979502

2008-08-05

z up. Marszałka Województwa

Jan Bartosz
 Zastępca Dyrektora Departamentu
 Inżynierii Drogowej i Infrastruktury


Nr. 111.5418-109/05
 DATA 10.05.2005
 WAŻNE DO 31.12.2006

ZA ZGODNOŚĆ Z ORYGINAŁEM

mgr inż. Sylwester Biały
 PROJEKTANT

UWAGA:
 1) Należy stosować znaki z folii odblaskowej typu 2 zgodnie z SWT dla znaków drogowych pionowych.
 2) Miejsca projektowanych azylów oraz wysp rozdzielających wyposażać w elementy odblaskowe U-1c.
 3) Słupkach prowadzące wyposażać należy odpowiednio w znaki U-8 oraz U-7, natomiast w hektometrach zerowych U-1f (728).
 4) Projektowane bariery ochronne wyposażać w elementy odblaskowe U-1c.

KOLPROJEKT CENTRALNE BIURO PROJEKTOWO-BADAWCZE BUDOWNICTWA KOLEJOWEGO SP. Z O.O. 04-338 Warszawa, ul. Boremlowska 40A, tel. 4822 6730886	
INWESTOR	MAZOWIECKI ZARZĄD DRÓG WOJEWÓDZKICH W WARSZAWIE ul. Kruczkowskiego 3, 00-390 Warszawa
NAZWA DOKUMENTACJI	PROJEKT PRZEBUDOWY DROGI WOJEWÓDZKIEJ NR 728 NA TERENIE GMIN: NOWE MIASTO NAD PILICĄ, ODRZYWOŁ, GIELNIÓW
TYTUL OPRACOWANIA	PROJEKT STAŁEJ ORGANIZACJI RUCHU
	SKALA 1:1000
	NR RYS. 2.7.3

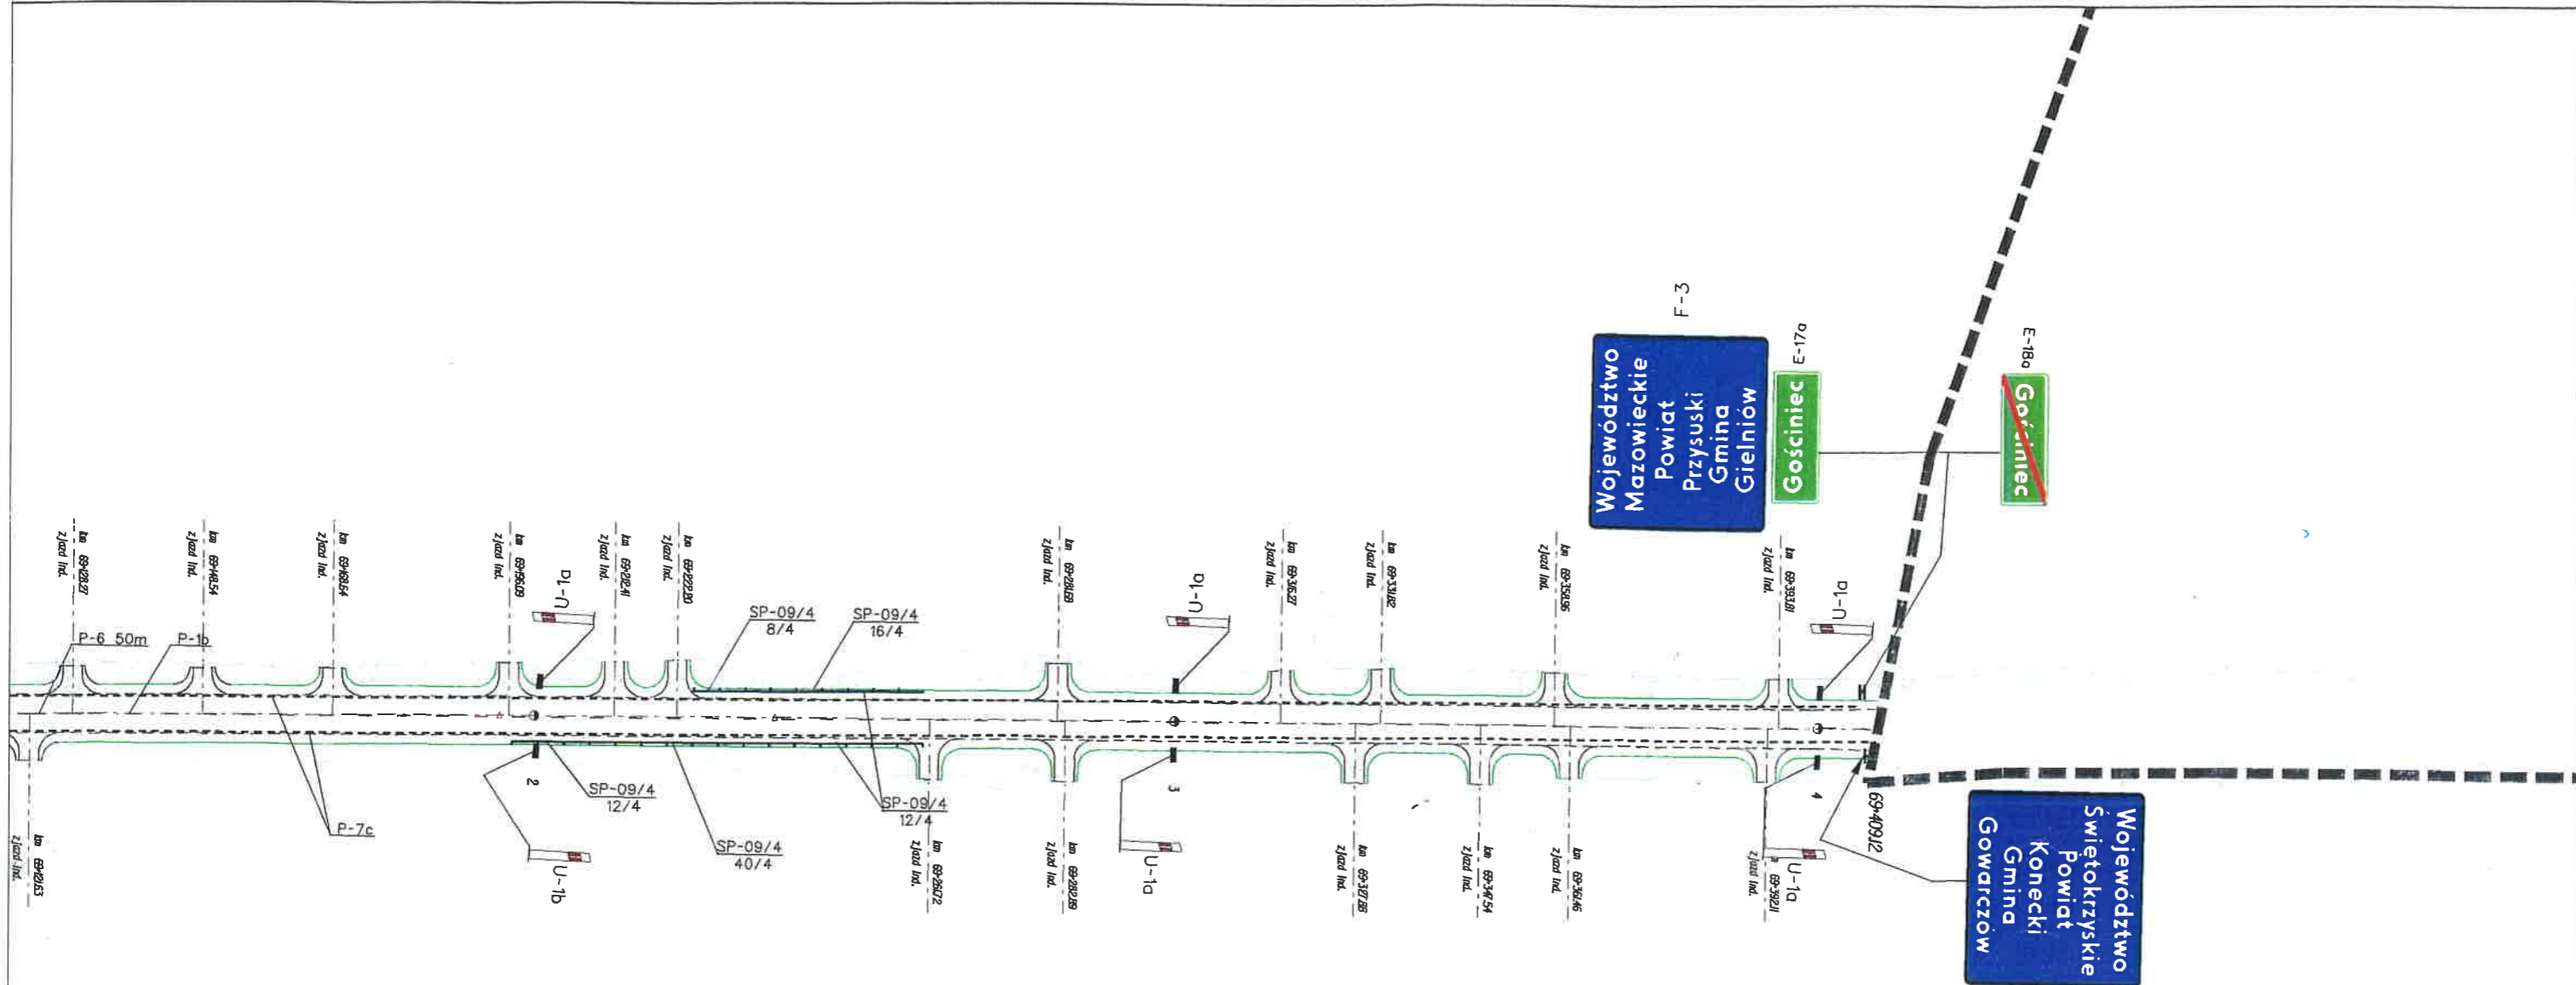

PLAN S.F.1.3.
WOJEWÓDZTWA MAZOWIECKIEGO

ZATWIERDZENIE

NID.1.5418-109/05
Zatwierdzam do realizacji stanowiącej
ruchu w całości ze zmianami. Termin wyprzedzenia
niezależnej organizacji ruchu należy zgłosić do:
Departamentu Nieruchomości i Infrastruktury
03-718 Warszawa, ul. Kasprzowska 1, tel. 022 5971662


2008-08-05

z up. Marszałka Województwa
Jan Barioz
Zastępca Dyrektora Departamentu
Nieruchomości i Infrastruktury

NID.1.111.5418-109/05
DATA 10 05 2005
WAŻNE DO 11 12 2006
ZA ZGODNOŚĆ Z ORYGINAŁEM

Sylwester Biajgo
mgr inż. Sylwester Biajgo
PROJEKTANT

UWAGA:
1) Należy stosować znaki z folii odblaskowej typu 2 zgodnie z SWT dla znaków drogowych pionowych.
2) Miejsca projektowanych azyli oraz wysp rozdzielających wyposażać w elementy odblaskowe U-1c.
3) Słupkach prowadzące wyposażać należy odpowiednio w znaki U-8 oraz U-7, natomiast w hektometrach zerowych U-1f (728).
4) Projektowane barłery ochronne wyposażać w elementy odblaskowe U-1c.

 CENTRALNE BIURO PROJEKTOWO-BADAWCZE BUDOWNICTWA KOLEJOWEGO SP. Z O.O. 04-338 Warszawa, ul. Boremlowska 40A, tel. 4822 6730886			
INWESTOR	MAZOWIECKI ZARZĄD DRÓG WOJEWÓDZKICH W WARSZAWIE ul. Kruczkowskiego 3, 00-380 Warszawa		
NAZWA DOKUMENTACJI	PROJEKT PRZEBUDOWY DROGI WOJEWÓDZKIEJ NR 728 NA TERENIE GMIN: NOWE MIASTO NAD PILICĄ, ODRZYWOŁ, GIELNIÓW		
TYTUL OPRACOWANIA	PROJEKT STAŁEJ ORGANIZACJI RUCHU	SKALA 1:1000	NR RYS. 2.74