



GENERALNY DYREKTOR
DRÓG KRAJOWYCH I AUTOSTRAD

Gdańsk, dnia 11.02.2016r.

O.GD.Z-3.4341.17.1.2016.ER

Polecony za zwrotnym potwierdzeniem odbioru

DECYZJA

Na podstawie art.39 ust.1a, ust.3, ust.3a pkt 2 i ust.5 ustawy z dnia 21 marca 1985r. o drogach publicznych (tekst jednolity Dz. U. z 2015r. poz.460 ze zm.) w nawiązaniu do § 140 Rozporządzenia Ministra Transportu i Gospodarki Morskiej z dnia 2 marca 1999r. w sprawie warunków technicznych, jakim powinny odpowiadać drogi publiczne i ich usytuowanie (t.j. Dz. U. z 2016r. poz.124) oraz art.104 ustawy z dnia 14 czerwca 1960r. - Kodeks Postępowania Administracyjnego (tekst jednolity Dz. U. z 2013r. poz.267 ze zm.)

po rozpatrzeniu wniosku z dnia 26.01.2016r. (data wpływu do GDDKiA O/Gdańsk: 28.01.2016r.) oraz wniosku uzupełniającego z dnia 04.01.2016r. (data wpływu do GDDKiA O/Gdańsk: 10.02.2016r.) Pana Pawła Borejko z firmy EcoTech Sp. z o.o. Sp.k. Oddział w Elblągu, ul.Junaków 3, 82-300 Elbląg występującego z pełnomocnictwa Gminy Kościerzyna, ul.Strzelecka 9, 83-400 Kościerzyna

w sprawie: zezwolenia na lokalizację kanalizacji sanitarnej w pasie drogowym drogi krajowej nr 20 – przejścia kanalizacji sanitarnej pod drogą krajową nr 20 w msc.Kłobuczyno

I.ZEZWALAM Gminie Kościerzyna, ul.Strzelecka 9, 83-400 Kościerzyna na jedno przejście kanalizacji sanitarnej pod drogą krajową nr 20 i na lokalizację ww. przejścia kanalizacji sanitarnej w pasie drogowym ww. drogi (dz. nr 293/3) w obr.Kłobuczyno na podstawie przedłożonego projektu z następującymi warunkami:

1. Przejście kanalizacji sanitarnej pod drogą krajową nr 20 (w km 271+362) wykonać bez naruszania konstrukcji nawierzchni jezdni metodą **przeziernego sterowanego** w rurze ochronnej na całej szerokości pasa drogowego drogi krajowej i na głębokości zgodnie z projektem.
2. Wszelkie roboty w pasie drogowym wykonać poza sezonem zimowym w okresie gwarantującym zachowanie wymagań technologicznych.
3. Szczegóły techniczne określi oraz nadzór nad pracami w pasie drogowym drogi krajowej będzie pełnił Rejon GDDKiA w Kościerzynie.
4. Przed rozpoczęciem robót budowlanych Inwestor jest zobowiązany do zgłoszenia robót zgodnie z ustawą z dnia 7 lipca 1994r. Prawo budowlane (t.j.Dz. U. z 2013r.,poz. 1409 z późn.zm.).
5. W Rejonie GDDKiA w Kościerzynie, ul.Drogowców 2, wniosek o wydanie decyzji na umieszczenie urządzenia w pasie drogowym drogi krajowej powinien złożyć Inwestor. W decyzji na umieszczenie urządzenia w pasie drogowym ww. drogi zostanie ustalona opłata roczna za umieszczenie urządzenia w pasie drogowym, którą zostanie obciążony Inwestor.
6. Odpowiedzialność wobec osób trzecich za szkody powstałe w trakcie realizacji inwestycji objętej niniejszą decyzją, a polegającej na jednym przejściu kanalizacji sanitarnej pod drogą krajową nr 20 i na lokalizacji ww. przejścia kanalizacji sanitarnej w pasie drogowym ww. drogi (dz. nr 293/3) w obr.Kłobuczyno ponosi Inwestor.
7. Inwentaryzację powykonawczą dostarczyć do Rejonu GDDKiA w Kościerzynie.

II.Uzgadniam projekt: „Budowa systemu kanalizacji sanitarnej strefy inwestycyjnej w miejscowości Kłobuczyno wraz z kolektorem przesyłowym z włączeniem do istniejącej sieci w miejscowości Mały Klincz” w zakresie przejścia kanalizacji sanitarnej pod drogą krajową nr 20 w msc.Kłobuczyno.

Decyzja niniejsza stanowi czasowe prawo do dysponowania nieruchomością na cele budowlane, zgodnie z art. 3 pkt 11 ustawy z dnia 7 lipca 1994r. Prawo budowlane (t.j.Dz.

U. z 2013r., poz. 1409 z późn.zm.), jednak nie stanowi podstawy do rozpoczęcia robót w pasie drogowym.
Strona może rozpocząć budowę urządzenia po uzyskaniu ostatecznej decyzji zezwalającej na zajęcie pasa drogowego – art. 40 ustawy z dnia 21.03.1985r. o drogach publicznych.

UZASADNIENIE

Pismem nr O.GD.Z-3.4350.11.2016.ER z dnia 01.02.2016r. zarządca drogi krajowej nr 20 wyraził zgodę na lokalizację sieci kanalizacji sanitarnej poza pasem drogowym drogi krajowej nr 20 na działkach nr 115/3, nr 115/4, nr 294/2 i na cz. działki nr 116/2 w msc.Kłobuczyno w odległości od zewnętrznej krawędzi jezdni ww. drogi mniejszej niż 25 metrów poza terenem zabudowy. Niniejszą decyzją zarządca drogi krajowej uzgodnił przejście kanalizacji sanitarnej pod drogą krajową nr 20 na dz. nr 293/3 w obr.Kłobuczyno.
Przejście ww. kanalizacji sanitarnej pod drogą krajową nr 20 w km 271+362 w obr.Kłobuczyno zaprojektowane zostało metodą przewiertu sterowanego w rurze ochronnej na całej szerokości pasa drogowego drogi krajowej nr 20. Z wyjątkiem przejścia pod drogą krajową kanalizacja sanitarna zaprojektowana została poza pasem drogowym drogi krajowej nr 20.
Biorąc powyższe pod uwagę Dyrektor Oddziału w Gdańsku GDDKiA zezwolił na jedno przejście kanalizacji sanitarnej pod drogą krajową nr 20 i na lokalizację ww. przejścia kanalizacji sanitarnej w pasie drogowym ww. drogi (dz. nr 293/3) w obr.Kłobuczyno oraz uzgodnił przedłożony projekt. W myśl art. 39 ust. 5 ustawy z dnia 21 marca 1985r. o drogach publicznych (tekst jednolity Dz. U. z 2015r. poz.460 ze zm.) jeżeli budowa, przebudowa lub remont drogi wymaga przełożenia urządzenia lub obiektu nie związanego z potrzebami zarządzania drogami lub potrzebami ruchu drogowego zlokalizowanego w pasie drogowym, koszt tego przełożenia ponosi jego właściciel. Zgodnie z art.40 ust.3 i ust.5 ustawy o drogach publicznych za umieszczenie urządzenia infrastruktury technicznej niezwiązanego z potrzebami zarządzania drogami w pasie drogowym Inwestor winien dokonać opłat rocznych za każdy rok umieszczenia urządzenia w pasie drogowym. Opłaty naliczane są w oparciu o stawki podane w rozporządzeniu Ministra Infrastruktury z dnia 18 lipca 2011r. w sprawie wysokości stawek opłat za zajęcie pasa drogowego dróg, których zarządcą jest Generalny Dyrektor Dróg Krajowych i Autostrad (t.j.Dz. U. z 2014r.poz.1608). W decyzji na umieszczenie urządzenia niezwiązanego z potrzebami zarządzania drogami lub potrzebami ruchu drogowego – jednego przejścia kanalizacji sanitarnej – w pasie drogowym, którą wyda Rejon GDDKiA w Kościerzynie Inwestor – **Gmina Kościerzyna, ul.Strzelecka 9, 83-400 Kościerzyna** - będzie obciążony opłatą za pierwszy rok umieszczenia urządzenia w pasie drogowym.
Za lata następne Inwestor będzie obowiązany uiścić opłatę roczną do dnia 15 stycznia każdego roku z góry za dany rok.
Obowiązek uiszczenia opłaty powstaje w momencie wykonania urządzenia i jego umieszczenia w pasie drogowym i trwa przez cały okres istnienia urządzenia w pasie drogowym.

POUCZENIE

Strona niezadowolona z niniejszej decyzji może zwrócić się z wnioskiem do Generalnego Dyrektora Dróg Krajowych i Autostrad w Warszawie o ponowne rozpatrzenie sprawy. Wniosek składa się za pośrednictwem Dyrektora Oddziału w Gdańsku Generalnej Dyrekcji Dróg Krajowych i Autostrad; adres: 80-354 Gdańsk ul. Subisława 5, w terminie 14 dni od dnia doręczenia stronie decyzji.
Integralną część powyższej decyzji stanowią opieczetowane pieczęcią GDDKiA O/Gdańsk załączniki graficzne (szt.2).

Dopuszczalne
Generalnej Dyrekcji Dróg Krajowych i Autostrad
DYREKTOR ODZIAŁU W GDAŃSKU

mgr inż. Robert Marszałek

Otrzymują:

1. Gmina Kościerzyna, ul. Strzelecka 9, 83-400 Kościerzyna - pełnomocnik: Pan Paweł Borejko, EcoTech Sp. z o.o.
Sp.k. Oddział w Elblągu, ul. Junaków 3, 82-300 Elbląg

2.a/a

Do wiadomości:

1. Rejon GDDKiA w Kościerzynie

Zwolnione z opłaty skarbowej zgodnie z załącznikiem do ustawy z dnia 16 listopada 2006r. o opłacie skarbowej (t.j. Dz. U. z 2014r. poz. 1628).


Sprawę prowadzi:

Elżbieta Ropel

tel. 58 51-12-428

e-mail: eropel@gddkia.gov.pl

MB

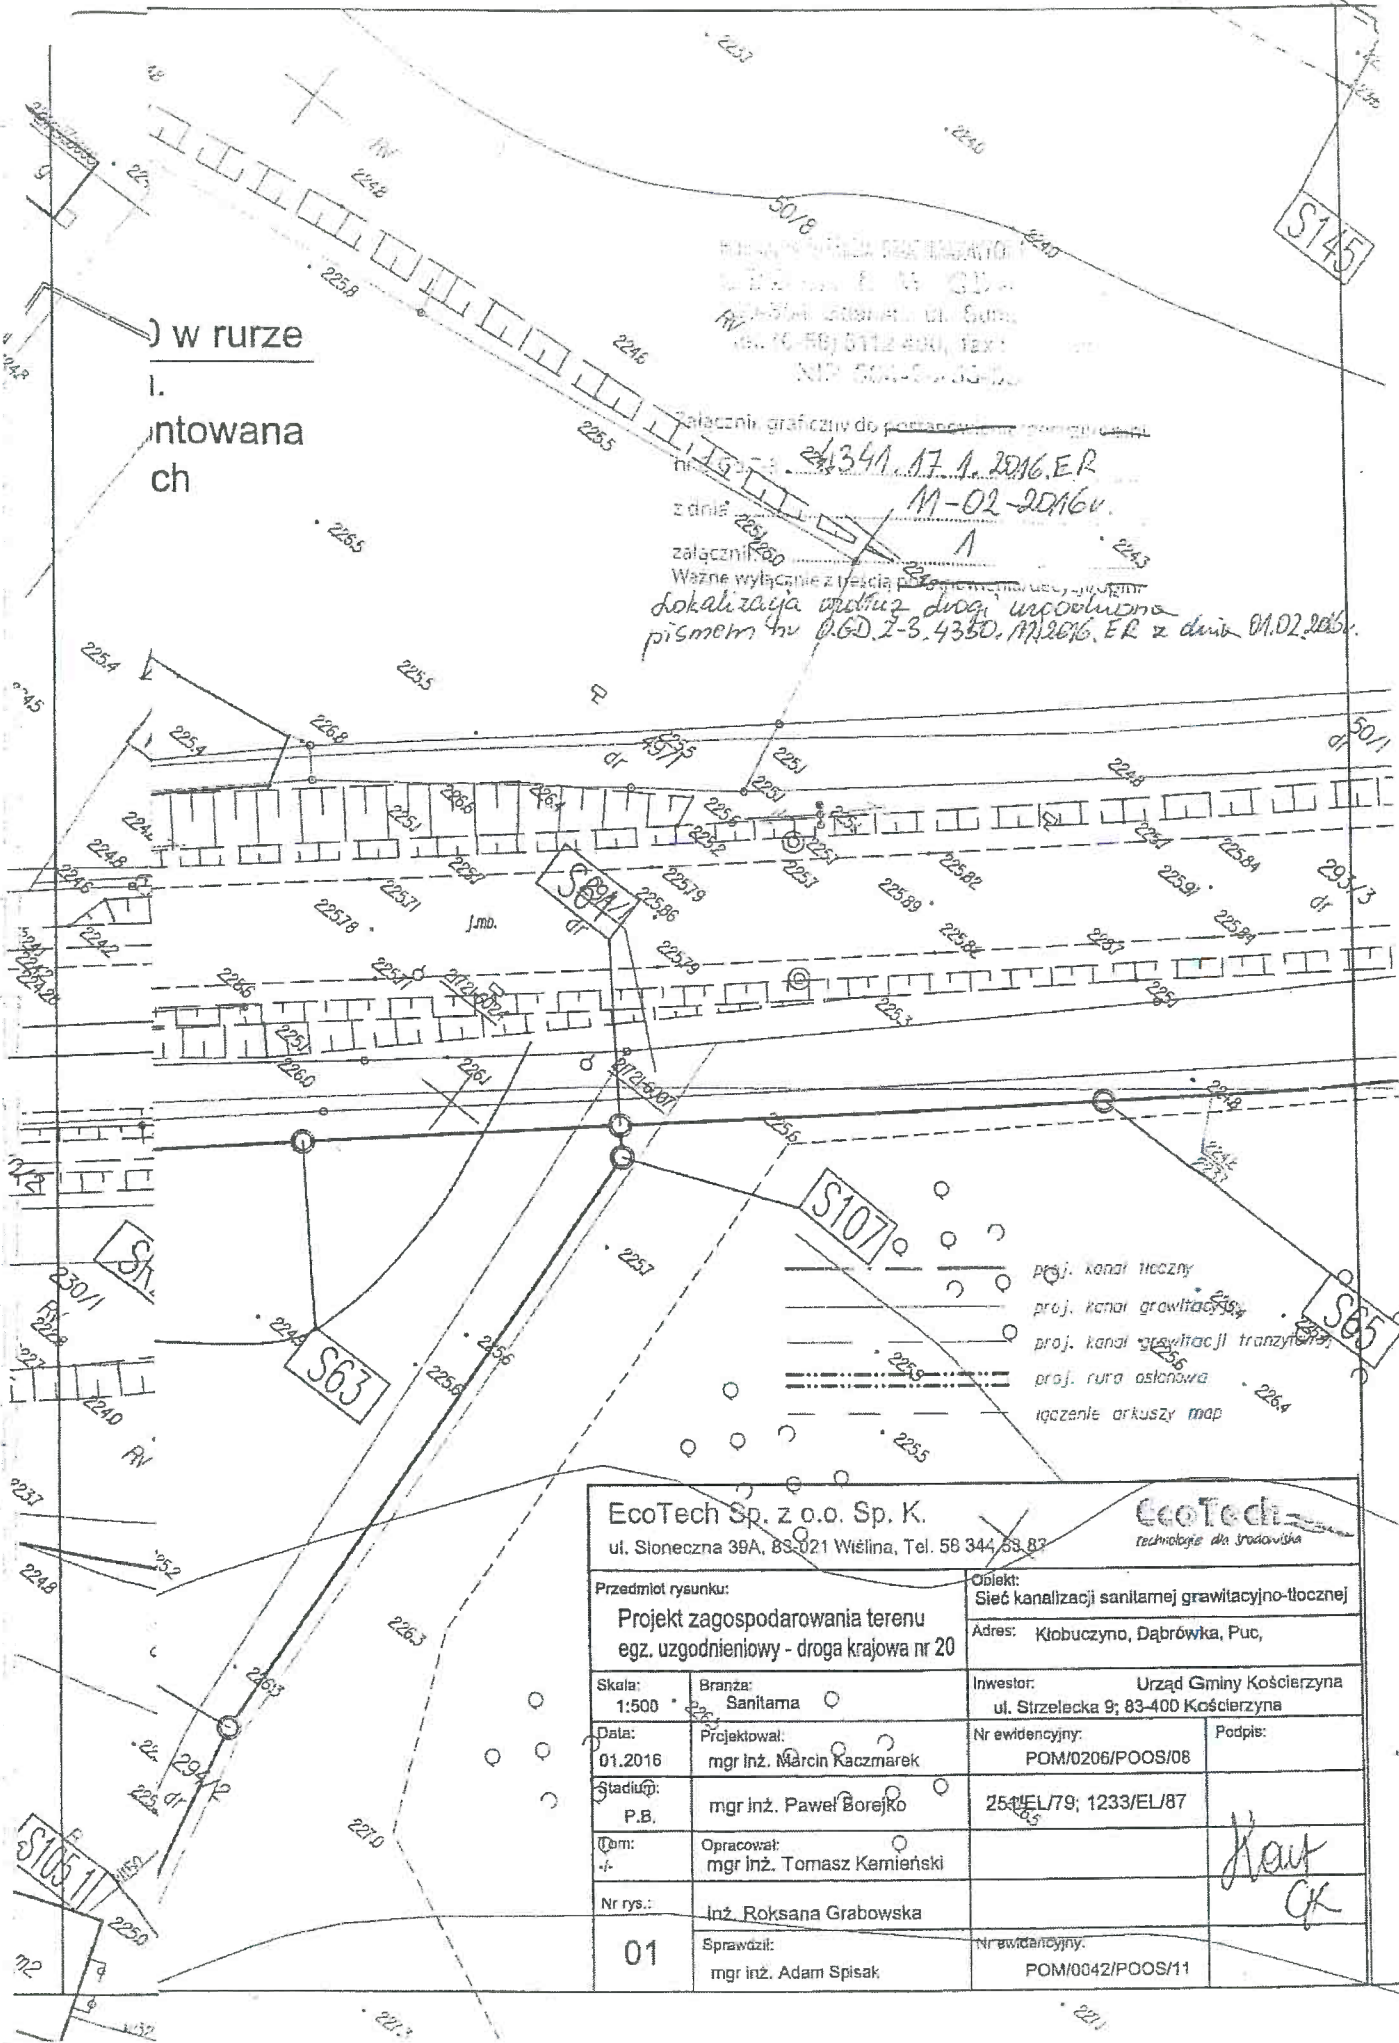

W rurze
I.
ntowana
ch

złączeni graficzny do planu...
ni... 24.3.17. A. 2016. ER
z dnia... M-02-2016v.
załącznik...
Ważne wyłączenie z tytułu...
lokalizacja...
pismem nr 0.60.1-3.4350. M.2016. ER z dnia 01.02.2016.

- proj. kanał tłoczny
- proj. kanał grawitacyjny
- proj. kanał grawitacyjny tranzytowy
- proj. rura osłonowa
- łączenie arkuszy map

EcoTech Sp. z o.o. Sp. K. ul. Słoneczna 39A, 83-021 Wiślina, Tel. 58 344 63 83		EcoTech technologie dla środowiska	
Przedmiot rysunku: Projekt zagospodarowania terenu egz. uzgodnieniowy - droga krajowa nr 20		Objekt: Sieć kanalizacji sanitarnej grawitacyjno-tłocznej Adres: Kłobuczyno, Dąbrówka, Puc,	
Skala: 1:500	Branża: Sanitarna	Inwestor: Urząd Gminy Kościerzyna ul. Strzelecka 9; 83-400 Kościerzyna	
Data: 01.2016	Projektował: mgr inż. Marcin Kaczmarek	Nr ewidencyjny: POM/0206/POOS/08	Podpis:
Stadium: P.B.	mgr inż. Paweł Borejko	25.11/79; 1233/EL/87	
Opis: +	Opracował: mgr inż. Tomasz Kamiński	Kaw OK	
Nr rys.:	inż. Roksana Grabowska		
01	Sprawdził: mgr inż. Adam Spisak	Nr ewidencyjny: POM/0042/POOS/11	

M. 9.