




DOKUMENTACJA
POWYKONAWCZA

get - pigto

**GAŚNICA PROSZKOWA
2KG BŁYDKA GAŚNICZEGO**

**ŚCIANY O KLASIE ODPORNOŚCI
OGNIOWEJ (R) EI 60**

**ŚCIANY O KLASIE ODPORNOŚCI
OGNIOWEJ REI 120**

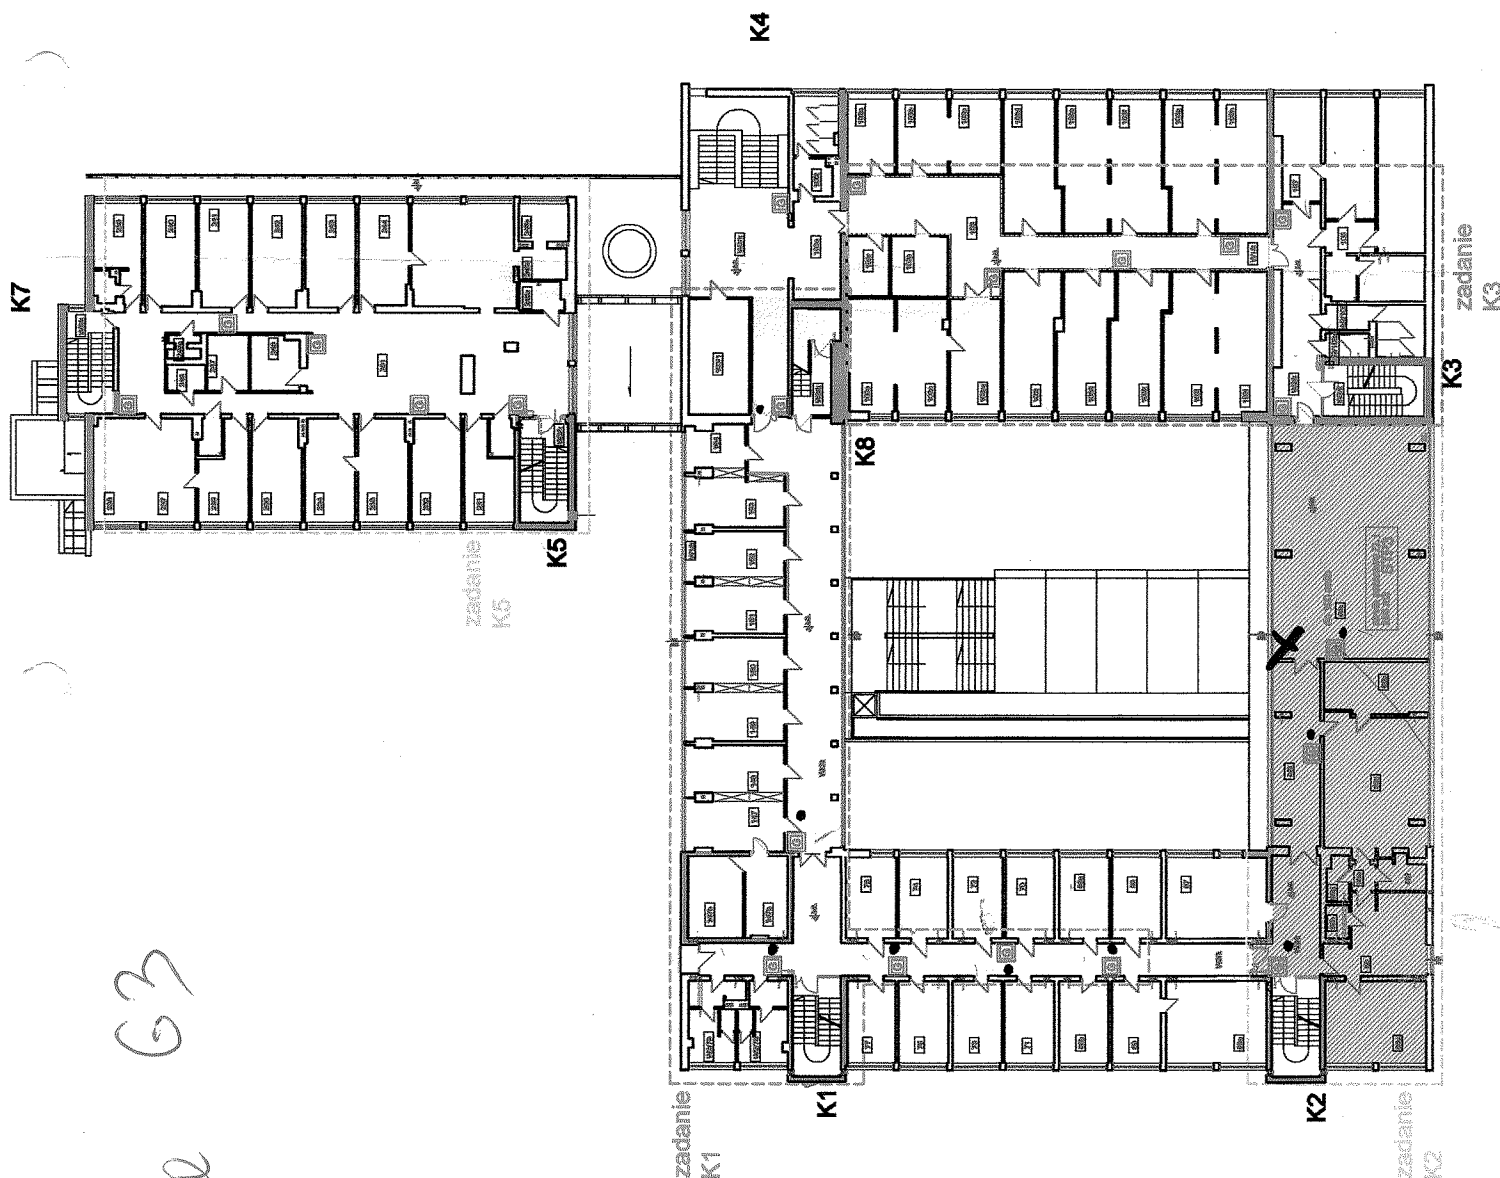

Dotyczy: Przebudowa i zmiany
w zakresie spełnienia warunków
ochrony przeciwpożarowej budynku
administracyjnego biurowego
przy ul. A. F. Białego 15
w Olsztynie

inż. Stanisław Strojek
Upr. bud. Nr OS-428/83, 51/98/Os
Spec. konstr. bud. tel. 764-34-17
07-410 Ostrołęka, ul. 11 Listopada 1935

[illegible]