

Dolnośląskie 14.08.2023

Zarząd Powiatu
Powiat Lubiński
ul. Jana Kilińskiego 12b
59-300 Lubin

Lubin, dnia 10 sierpnia 2023 r.

DIT.7134.6.7.2023

Gmina Lubin
ul. Księcia Ludwika I 3
59-300 Lubin

Dotyczy: uzgodnienia planowanej inwestycji polegającej na przebudowie drogi wewnętrznej (dz. nr 93, obręb Pieszków) i umieszczenia urządzeń oraz oświetlenia drogowego w dz. nr 125/3, obręb Pieszków, w pasie drogowym drogi powiatowej nr 1230D.


W nawiązaniu do wniosku z dnia 11.07.2023 r. (data wpływu do tut. urzędu 13.07.2023 r.) w ww. sprawie uprzejmie informuję, że **nie wyrażam zgody** na odprowadzanie wód opadowych z drogi wewnętrznej (dz. nr 93, obręb Pieszków) do rowu zlokalizowanego w pasie drogowym drogi powiatowej nr 1230D na działce nr 125/3, obręb Pieszków. Wody opadowe należy rozprowadzić i zagospodarować na działce nr 93, obręb Pieszków.

Wyrażam zgodę na lokalizację lampy oświetleniowej wraz z kablem zasilającym w pasie drogowym drogi powiatowej nr 1230D (dz. nr 125/3, obręb Pieszków) zgodnie z załącznikiem mapowym nr 1 do niniejszego pisma, na następujących warunkach:

1. Lokalizację lampy oświetleniowej w pasie drogowym dostosować do warunków technicznych zawartych w Rozporządzeniu Ministra Infrastruktury z dnia 24 czerwca 2022 r. w sprawie przepisów techniczno – budowlanych dotyczących dróg publicznych (Dz.U.2022.1518).
2. Zarządca drogi nie ponosi odpowiedzialności za kolizje z urządzeniami obcymi znajdującymi się w pasie drogowym.
3. Prowadzenie kabla zasilającego w poboczu ziemnym na głębokości minimum 0,80m od rzędnej terenu do urządzenia.
4. Za wszelkie szkody związane z nieprawidłowym wykonaniem lub utrzymaniem umieszczanych urządzeń odpowiadać będzie właściciel urządzeń.
5. Właściciel urządzeń obowiązany jest dokonywać kontroli stanu technicznego urządzeń i niezwłocznie zabezpieczać wszelkie nieprawidłowości związane z funkcjonowaniem urządzeń przed szkodą na osobach trzecich.
6. Właściciel zobowiązany będzie po umieszczeniu urządzeń do zgłaszania wszelkich prowadzonych napraw urządzeń do zarządcy drogi.
7. Na żądanie zarządcy drogi właściciel wnioskowanego oświetlenia będzie miał obowiązek jego usunięcia/przestawienia na swój koszt w przypadku kolizji wymagającej takich rozwiązań przy przebudowie drogi.

8. Do Departamentu Infrastruktury, Transportu i Rozwoju Starostwa Powiatowego w Lubinie dostarczyć 1 egz. geodezyjnej inwentaryzacji powykonawczej.
9. Niniejsze uzgodnienie lokalizacyjne jest zgodą na dysponowanie gruntem dz. nr 125/3, obręb Pieszków w obszarze przedmiotowych urządzeń na rzecz Inwestora na cele budowlane zgodnie z przepisami zawartymi w art. 30 ust 2 w związku z art. 32 ust. 4 pkt 2 ustawy z dnia 7 lipca 1994 r. Prawo budowlane (t.j. Dz.U.2023.682 z późn. zm.)
10. Niniejsze uzgodnienie **nie jest** zezwoleniem na wejście i zajęcie pasa drogowego celem wykonania robót, o które należy odrębnie wystąpić do zarządcy drogi przed planowanymi robotami, załączając dokumenty wymagane Rozporządzeniem Rady Ministrów z dnia 1 czerwca 2004 r. w sprawie określenia warunków udzielania zezwoleń na zajęcie pasa drogowego (t.j. Dz.U.2016.1264).
11. W przypadku występowania o zajęcie pasa drogowego wykonawcy działającego na zlecenie Inwestora, niniejszy winien dołączyć do wniosku stosowne oświadczenie Inwestora, z którego wynikać będzie, iż wykonawca działa na podstawie odrębnej umowy zawartej z Inwestorem i obowiązany jest do uzyskania od zarządcy drogi zgodę na zajęcie pasa drogowego.

Niniejsze uzgodnienie wygasa jeżeli w ciągu 2 lat od jej wydania inwestycja nie zostanie zrealizowana lub w przypadku niedotrzymania powyższych warunków.

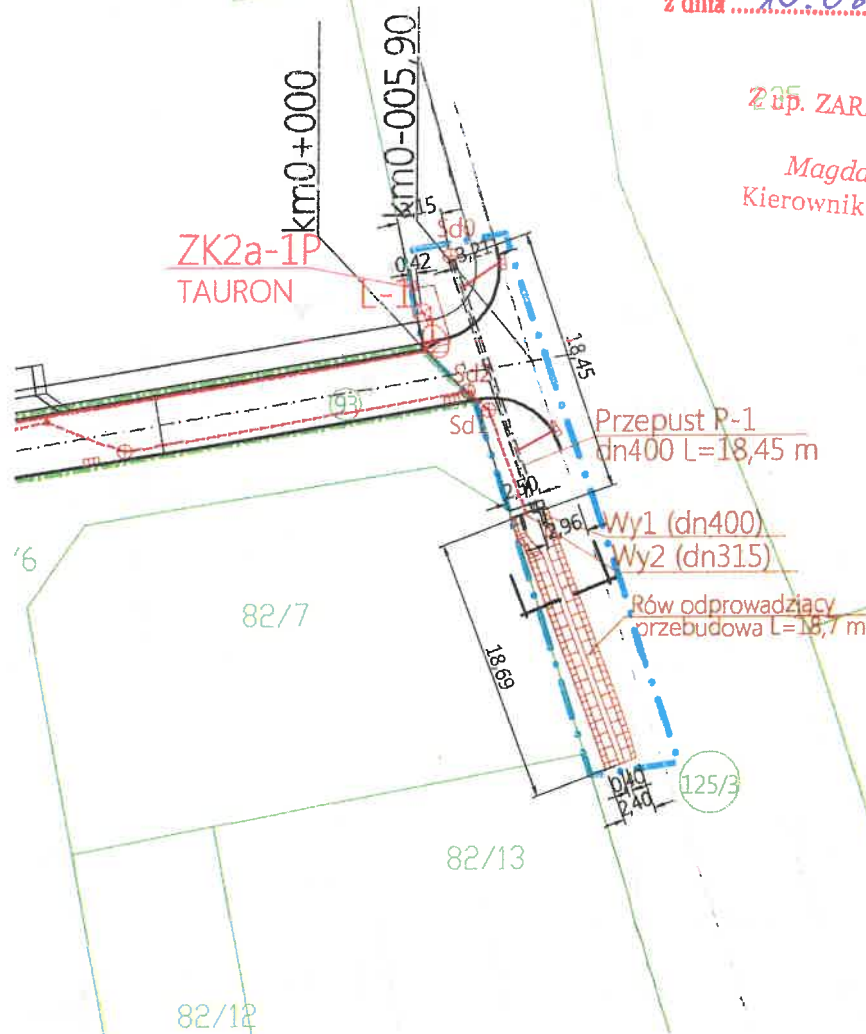
Z up. ZARZĄDU POWIATU

Magdalena Pińko
Kierownik Referatu Dróg

Otrzymują:

1. Pełnomocnik Inwestora
2. DIT w Starostwie Powiatowym w Lubinie aa

Załącznik mapowy nr - 1-
 do decyzji nr DIT.7134.6.7.2023
 z dnia 10.08.2023 r.

Z 35. ZARZĄDU POWIATU
 Magdalena Pieńko
 Kierownik Referatu Dróg



OZNACZENIA:

- Zakres inwestycji - w pasie drogi powiatowej
- Proj. sieć kanalizacji deszczowej z wylotem do rowu
- Proj. linie kablowe nn (WLZ i świetlenie drogowe)
- L-1 ⊕ ⊙ Proj. słupy oświetleniowe z oprawami LED h=6-7 m
- ===== Przepust pod zjazdem do przebudowy Dn 400
- ===== Istn. rów przydrożny - odprowadzający - do przebudowy



Wylot do rowu: 1) z przepustu pod zjazdem, 2) z kanalizacji deszczowej drogi wewn.

Obiekt budowlany	Droga wewnętrzna	Nr rysunku:
Adres	Pieszków gm. Lubin	ZP-2b
Nazwa Inwestycji	BUDOWA DROGI WEWNĘTRZNEJ Z SIECIĄ KANALIZACJI DESZCZOWEJ I LINIĄ OŚWIETLENIA DROGOWEGO	Skala:
Tytuł rysunku	URZĄDZENIA I INSTALACJE W PASIE DROGI POWIATOWEJ - Plan syt - wys.	1:500
Imię i nazwisko	mgr inż. Krzysztof Świątek	Specjalność
Opracował	mgr inż. Krzysztof Świątek	konstrukcyjno-budowlana - drogowa
		Nr uprawnień
		24/2002/Gw
		Data
		31.06.23
		Podpis
		[Signature]