




POCZĄTEK ZAKRESU  
od km 0+105,97

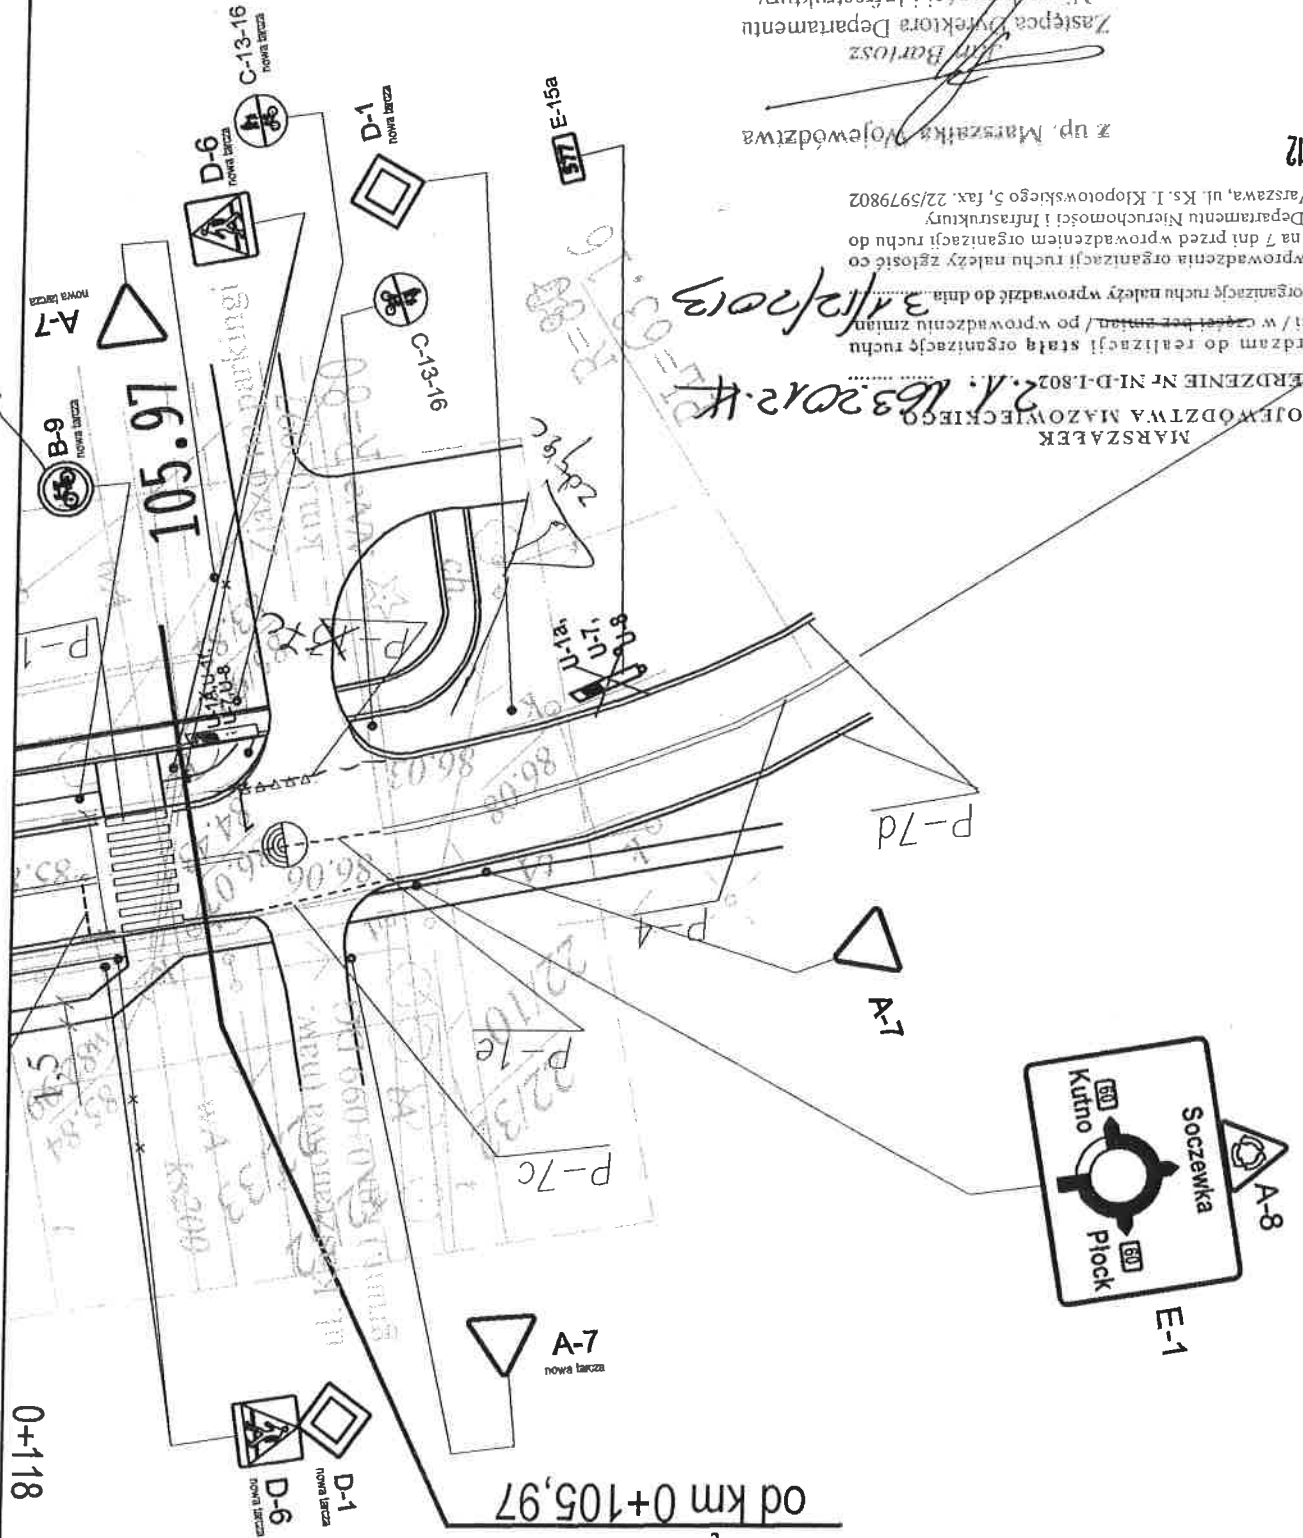

MARSZAŁEK  
WOJEWÓDZTWA MAZOWIECKIEGO  
ZATWIERDZENIE Nr NI-D-1.802.2.1. 163.2012.14  
31/12/2013  
Zatwierdzam do realizacji stałą organizację ruchu  
w całości / w części bez zmian / po wprowadzeniu zmian  
Niniejszą organizację ruchu należy wprowadzić do dnia  
Termin wprowadzenia organizacji ruchu należy zgłosić co  
najmniej na 7 dni przed wprowadzeniem organizacji ruchu do  
Departamentu Nieruchomości i Infrastruktury  
03-718 Warszawa, ul. Ks. I. Kłopotowskiego 5, fax. 22/5979802  
Zastępca Dyrektora Departamentu  
Nieruchomości i Infrastruktury  
z up. Marszałka Województwa  
26 KWI 2012

MARSZAŁEK  
WOJEWÓDZTWA MAZOWIECKIEGO  
ZATWIERDZENIE Nr NI-D-1.802.2.1. 163.2012.14  
31/12/2013  
Zatwierdzam do realizacji stałą organizację ruchu  
w całości / w części bez zmian / po wprowadzeniu zmian  
Niniejszą organizację ruchu należy wprowadzić do dnia  
Termin wprowadzenia organizacji ruchu należy zgłosić co  
najmniej na 7 dni przed wprowadzeniem organizacji ruchu do  
Departamentu Nieruchomości i Infrastruktury  
03-718 Warszawa, ul. Ks. I. Kłopotowskiego 5, fax. 22/5979802  
Zastępca Dyrektora Departamentu  
Nieruchomości i Infrastruktury  
z up. Marszałka Województwa  
26 KWI 2012

Początek DW nr 577 0+00  
Skrzyżowanie z DK nr 60

Znak pionowe (istniejące)	szt.	do budowy	nowa liczba	stara liczba	Znak pionowe (projektowane)	szt.
Typ A	2	4	0	0	Typ A	0
Typ B	0	1	0	1	Typ B	0
Typ C	1	2	0	1	Typ C	0
Typ D	0	4	0	4	Typ D	0
Typ E	2	0	0	0	Typ E	0
Typ F	0	0	0	0	Typ F	0
Typ G	0	0	0	0	Typ G	0
Typ H	0	0	0	0	Typ H	0
Typ I	0	0	0	0	Typ I	0
Inne (niepewne)	0	0	0	0	Inne (niepewne)	0

Urządzenia bezpieczeństwa ruchu (istniejące)	szt.	do budowy	nowa liczba	stara liczba	Urządzenia bezpieczeństwa ruchu (projektowane)	szt.
U-1a, U-7, U-8	1	1	0	0	U-1a, U-7, U-8	1

ZA ZGODNOŚĆ  
Z ORYGINAŁEM  
Sporządził: inż. Leszek Juckiewicz  
PROJEKTOWANIE I NADZÓR  
inż. LESZEK PIETRZAK  
09-407 Płock, ul. Targowa 18c  
NIP 774 174 93-67, Regon 141039412

Znak poziome (projektowane)	pow. (m <sup>2</sup> )	est.	dl. (m)	Liczba znaków poziomych
Linie krańcowe	34,5	—	—	4,0
Linie segregacyjne	—	—	—	0
Linie segregacyjne dla pieszych	6,0	—	—	1,5
Przejścia dla pieszych	8,0	—	—	16,0
Przejścia dla rowerzystów	0	—	—	0
Pow. wydzielone z ruchu	0	—	—	0
Strzałki	—	—	—	0
Linie zatrzymań	8,0	—	—	3,0
Inne	0	—	—	0
Łączna liczba znaków	24,5	—	—	24,5


Znak poziomo(pojętkowane)	dl (m )	szt	pow. (m <sup>2</sup> )
Linie rawędzone	715,0	---	79,0
Linie segregacyjne przerywane	22,5	---	2,5
Linie segregacyjne ciągłe	132,5	---	32,0
Przebiega dla pieszych	8,0	---	12,0
Przebiega dla rowerzystów	0	---	0
Pow. wyłożone z mucku	16,0	---	6,0
Sizaki	---	0	0
Linie zatrzyman	3,0	---	1,0
Inne	0	0	0
<b>Łącznie znaki poziome</b>			<b>132,5</b>



MARSZAŁEK  
WOJEWÓDZTWA MAZOWIECKIEGO  
ZATWIERDZENIE nr NI-D-I-802.2 z 1.16.3.2012 JK  
3/12/2013  
Załączam do realizacji stanę organizację ruchu  
w całości / w części bez zmian / po wprowadzeniu zmian  
Niniejszą organizację ruchu należy wprowadzić do dnia  
Termin wprowadzenia organizacji ruchu należy zgłosić co  
najmniej na 7 dni przed wprowadzeniem organizacji ruchu do  
Departamentu Nieruchomości i Infrastruktury  
03-718 Warszawa, ul. Ks. J. Kłopotowskiego 3, fax. 22/5979802

26 KWI 2012  
z up. Marszałka Województwa  
Jan Bujalski  
Zastępca Dyrektora Departamentu  
Nieruchomości i Infrastruktury

0+495

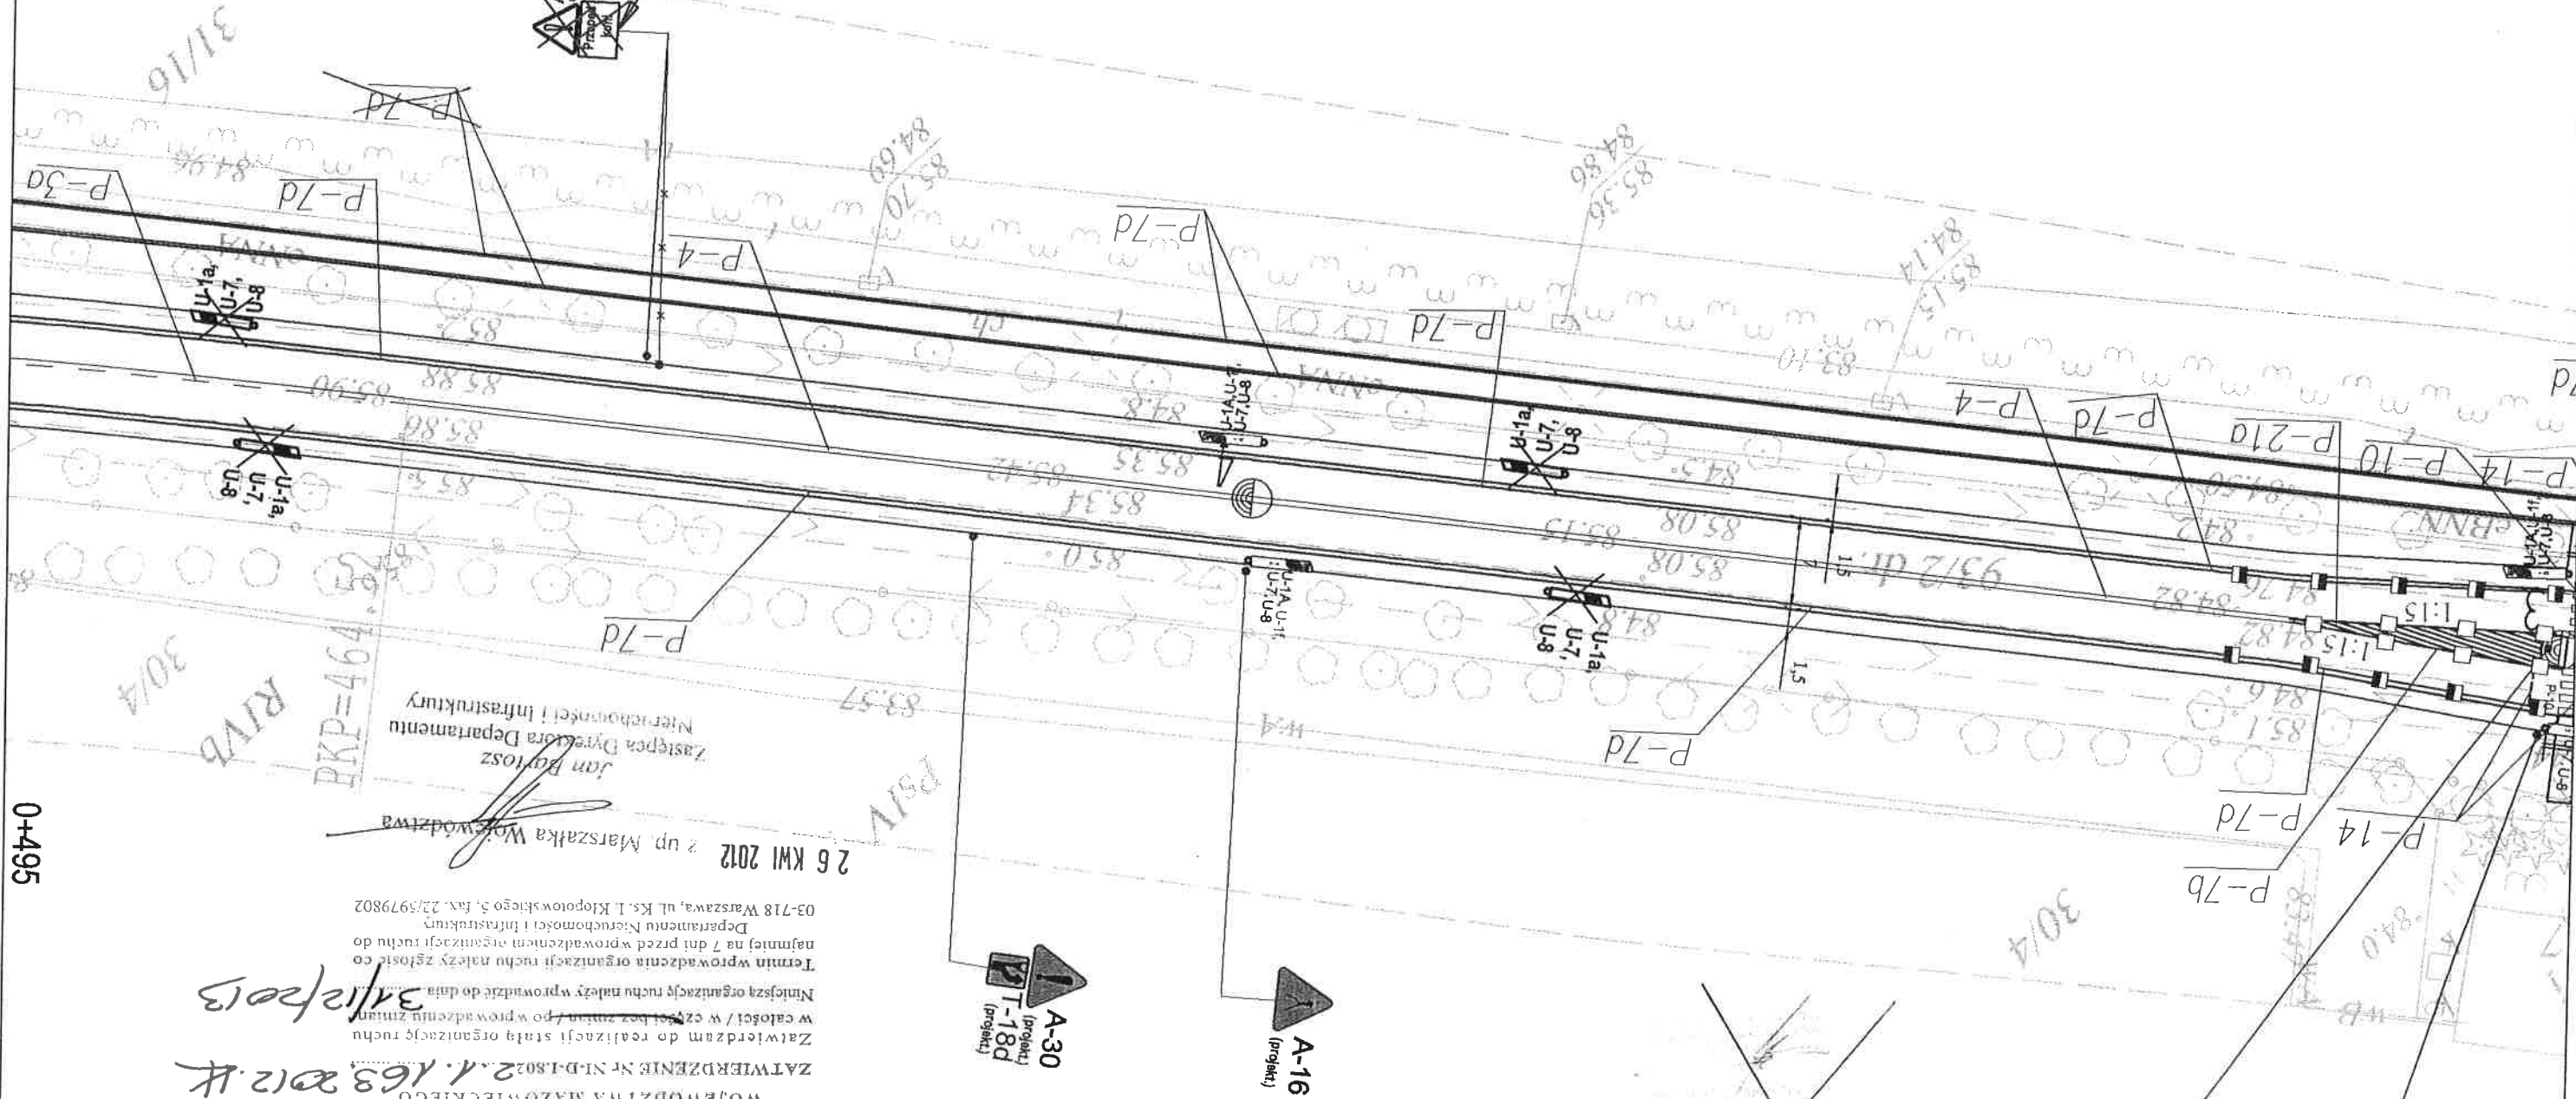

A-30  
[projekt]  
A-30A  
[projekt]


A-16  
[projekt]

C-9  
[projekt]

D-6  
[projekt]

Znak poziomy (projektowane)	szk.	pow. (m <sup>2</sup> )
Linie kręweżowe	780,0	94,0
Linie segregacyjne przywywane	0	0
Linie segregacyjne dla pieszych	215,0	50,5
Przejścia dla pieszych	0	0
Przejazdy dla rowerzystów	0	0
Pow. wyłączone z ruchu	20,0	7,5
Strzałki	0	0
Linie zatrzymywania	3,0	1,0
Inne	0	0
<b>Łącznie znaki poziome</b>	<b>153,0</b>	<b>153,0</b>

**ZA ZGODNOŚĆ**  
**Z ORYGINAŁEM**  
PROJEKTOWAŁ  
mgr inż. LESZEK PIETRZYK  
mgr inż. LESZEK PIETRZYK  
NIP 774-174-93-47, REGON 1428039412  
tel./fax 804 300 59 29  
konto 96 1050 1500 1000 0023 1943 9424

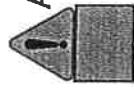

Tabl. inf. "Zamykanie  
drogi na czas  
przeprowadzania koni

Urządzenia bezpieczeństwa ruchu (projektowane)	szk.
U-1a, U-1b, U-7, U-8	4
U-3a	0
U-5a	0
U-12b	0
U-14a, U-1c	0
Sygnalizator 1 kolor.	0
PEO	17
<b>Łącznie</b>	<b>0</b>

Urządzenia bezpieczeństwa ruchu (istniejące)	szk.
U-1a, U-7, U-8	4
U-3a	0
U-5a	0
U-12b	0
U-14a	0
Sygnalizator 1 kolor.	0
PEO	17
<b>Łącznie</b>	<b>0</b>

Znak pionowy (projektowane)	szk.
Typ A	1
Typ B	0
Typ C	0
Typ D	0
Typ E	0
Typ F	0
Typ G	0
Typ H	0
Typ I	0
<b>Łącznie (niebypowe)</b>	<b>0</b>

Znak pionowy (istniejące)	szk.
Typ A	1
Typ B	0
Typ C	0
Typ D	0
Typ E	0
Typ F	0
Typ G	0
Typ H	0
Typ I	0
<b>Łącznie (niebypowe)</b>	<b>0</b>

0+299





MARSZAŁEK  
WOJEWÓDZTWA MAZOWIECKIEGO  
ZATWIERDZENIE Nr NI-D-1.802  
2.1.163.2012.4  
31/12/2013


Termin wprowadzenia organizacji ruchu należy zgłosić co najmniej na 7 dni przed wprowadzeniem organizacji ruchu do Departamentu Nieruchomości i Infrastruktury  
03-718 Warszawa, ul. Ks. I. Kłopotowskiego 5, fax. 22/5979802

26 KWI 2012

z up. Marszałka Województwa

Jan Bartosz

Zastępca Dyrektora Departamentu Nieruchomości i Infrastruktury

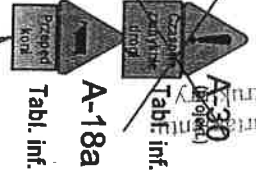

A-30  
Tabl. inf. "Zamykanie drogi na czas przeprowadzania koni"

0+690




Znaki pionowe (projekowane)	szt.	dotychczas	nowa liczba	stara liczba
Typ A	2	0	0	0
Typ B	0	0	0	0
Typ C	0	0	0	0
Typ D	1	0	0	0
Typ E	0	0	0	0
Typ F	0	0	0	0
Typ G	0	0	0	0
Typ H	0	0	0	0
Typ I	1	0	0	0
Inne (niepewne)	2	0	0	0

Znaki poziome (projekowane)	szt.	dotychczas	nowa liczba	stara liczba
Linie prowadzące	87,5	765,0	—	—
Linie segregacyjne przeznaczone	4,5	147,5	—	—
Przejścia dla pieszych	0	0	—	—
Przejazdy dla rowerzystów	0	0	—	—
Pow. wyłączone z ruchu	0	—	—	—
Szlaki	0	—	—	—
Linie zatrzymań	2,5	6,0	—	—
Inne	0	0	—	—
Liczba znaków poziomych	125,5	—	—	—

ZA ZGODNOŚĆ  
Z ORYGINAŁEM  
PROJEKTANT  
SPRZĄDZIŁ  
03-407/1000 ul. Karłowicza 18c  
ul. P. 774-174-93-57, Region 141039412  
tel/fax 024 366 59 29  
010 96 1050 1956 1000 0023 1943 9434

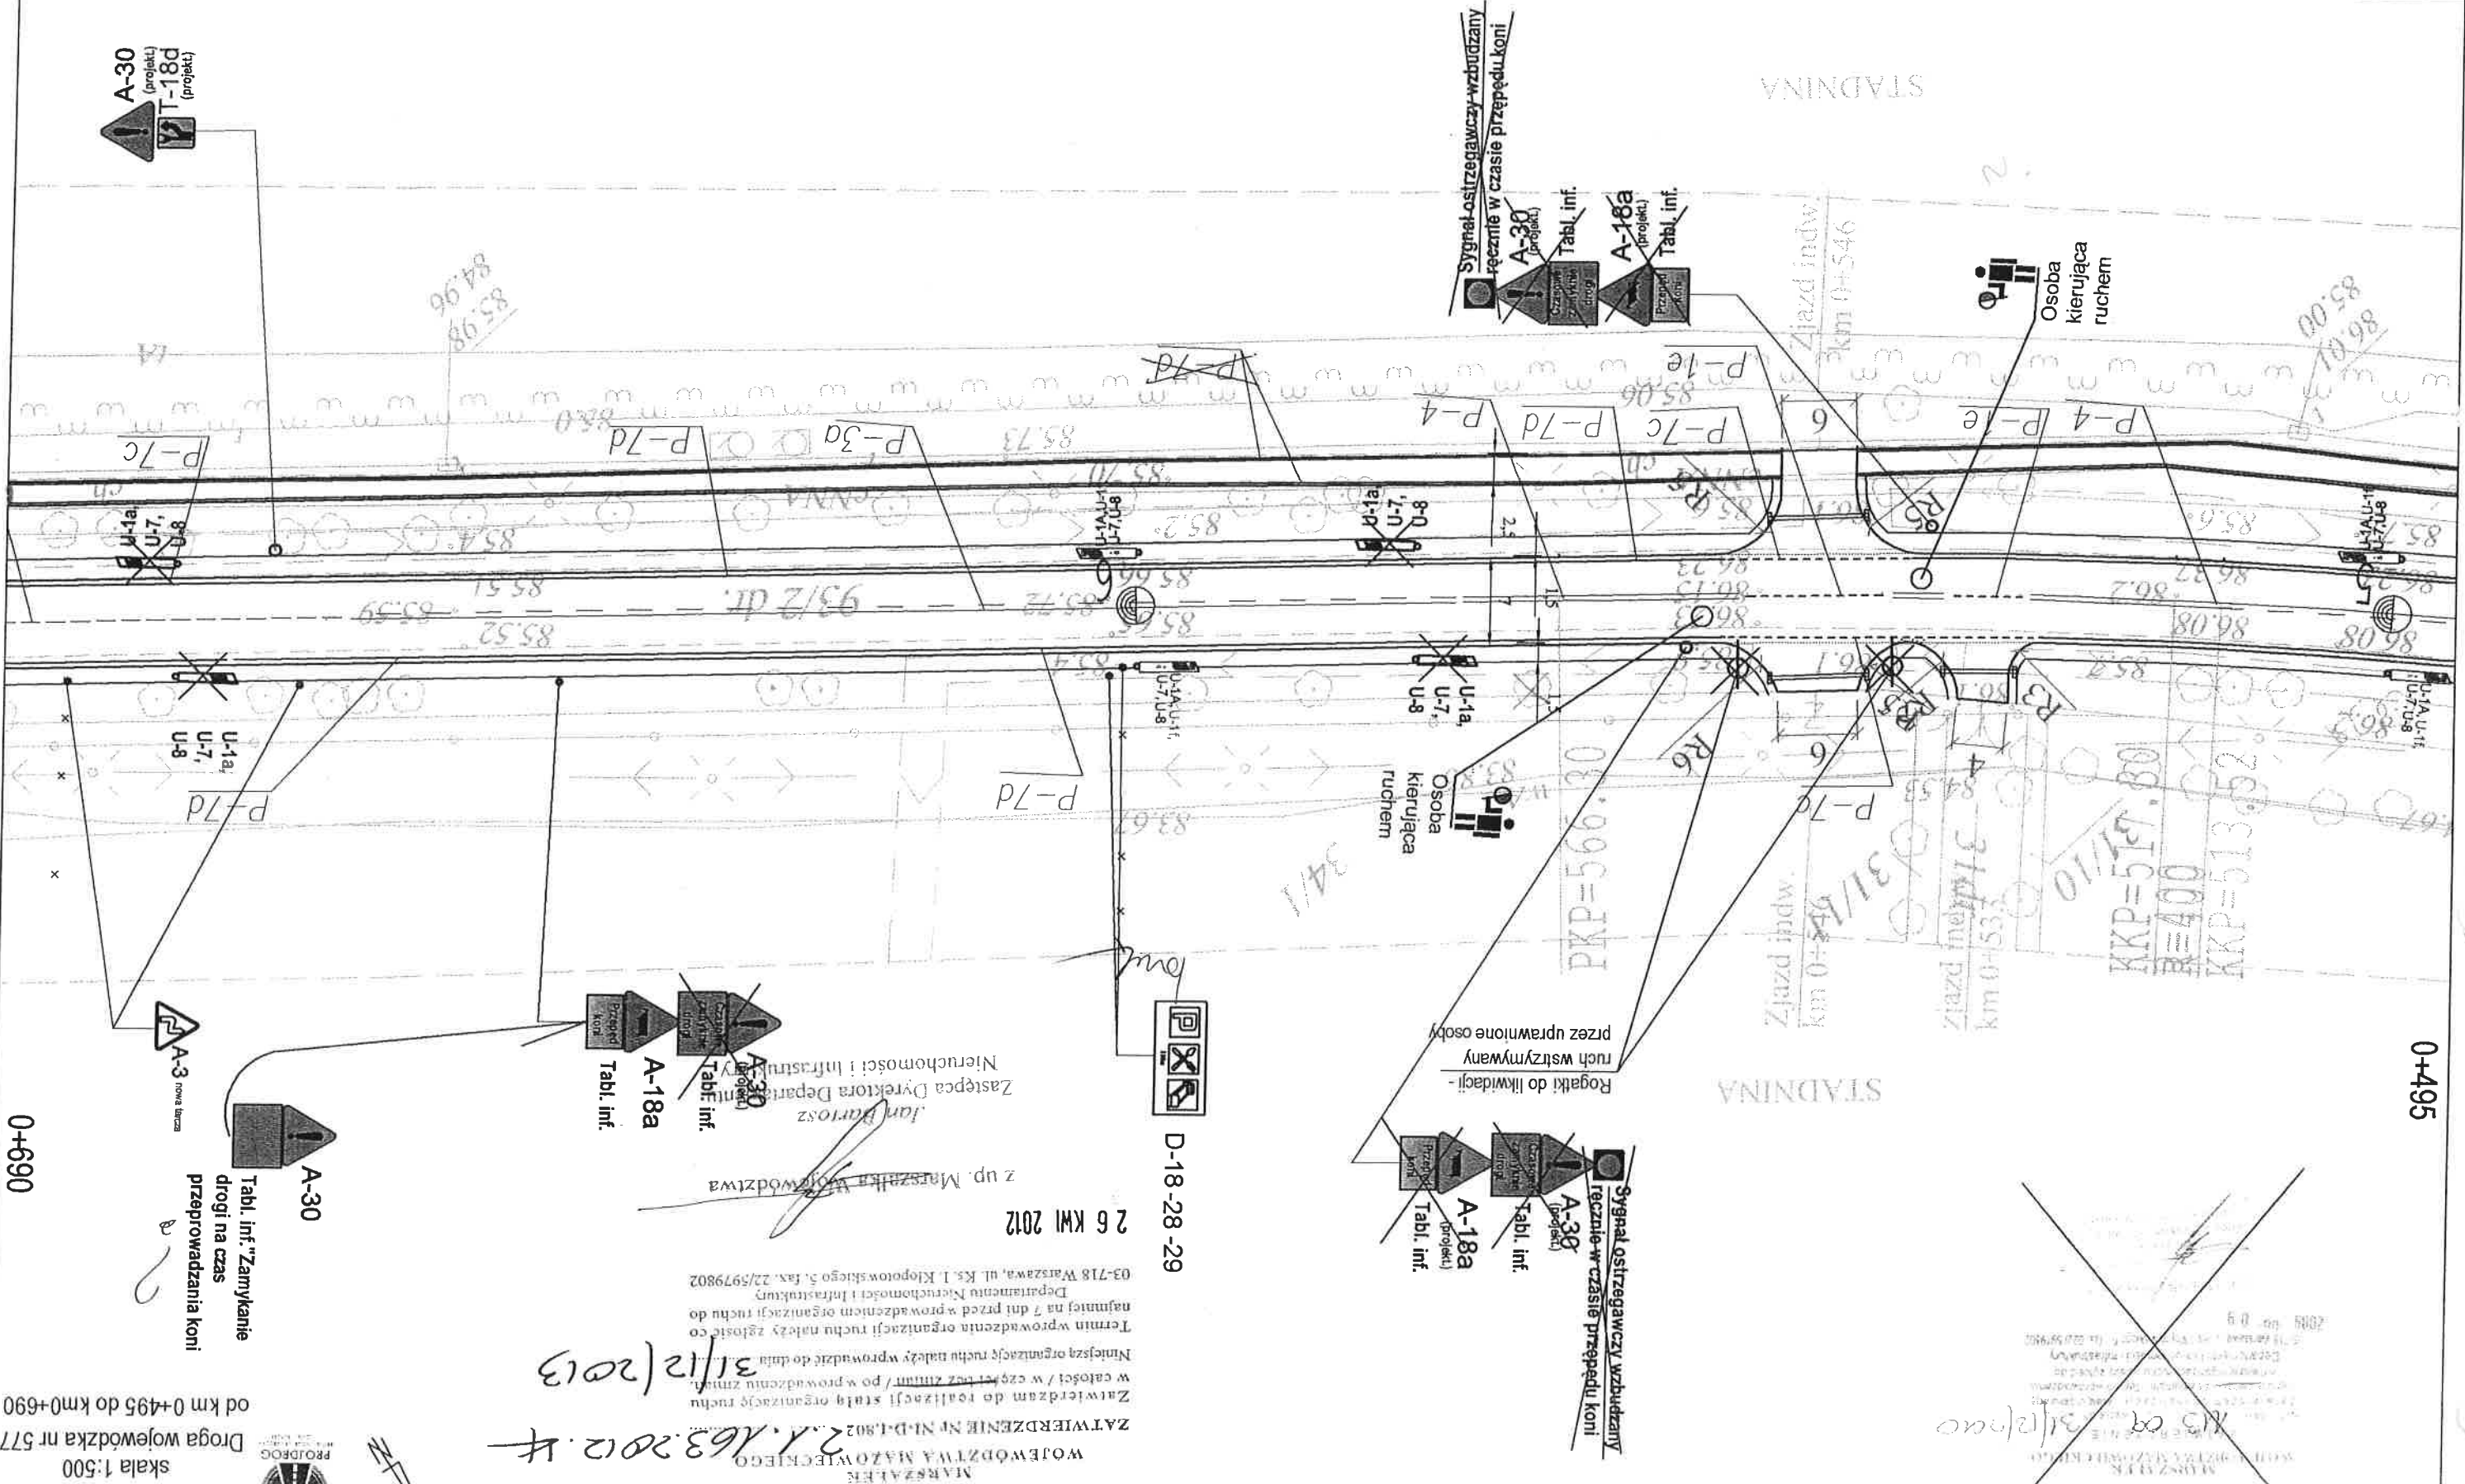

Urządzenia bezpieczeństwa ruchu (Projekowane)	szt.
U-1a, U-1e, U-7, U-8	4
U-3a	0
U-5a	0
U-12b	0
U-14a, U-1e	0
Sygnalizator 1 komor.	2
PEO	0

Urządzenia bezpieczeństwa ruchu (istniejące)	szt.
U-1a, U-7, U-8	4
U-9a, U-9b	0
U-13b (rogatki)	2
U-14a	0

Znaki pionowe (projekowane)	szt.
Typ A	3
Typ B	0
Typ C	0
Typ D	0
Typ E	0
Typ F	0
Typ G	0
Typ H	0
Typ I	1
Inne (niepewne)	2

Znaki pionowe (istniejące)	szt.
Typ A	2
Typ B	0
Typ C	0
Typ D	1
Typ E	0
Typ F	0
Typ G	0
Typ H	0
Typ I	0
Inne (niepewne)	0

0+495

MARSZAŁEK  
WOJEWÓDZTA MAZOWIECKIEGO  
2.1.163  
ZATWIERDZENIE Nr NI-D-1.802  
Zatwierdza do realizacji stałą organizację ruchu  
w całości / w części lub zmian / po wprowadzeniu zmian  
Termin wprowadzenia organizacji ruchu należy zgłosić co  
najmniej na 7 dni przed wprowadzeniem organizacji ruchu do  
Departamentu Nieruchomości i Infrastruktury  
03-718 Warszawa, ul. Ks. I. Kłopotowskiego 5, fax: 22/6979802


z up. Marszałka Województwa  
Zastępca Dyrektora Departamentu  
Nieruchomości i Infrastruktury

0+885

[illegible]

Znak p!onowe	(projekowane)	szt
Typ A		0
Typ B		0
Typ C		2
Typ D		3
Typ E		0
Typ F		0
Typ G		0
Typ T		0
!nne (niepewne)		0

U-3a		0
U-8a		2
U-12b		0
U-14a, U-1c		0
Signalizator 1 komor.		0
PEO		67
		0

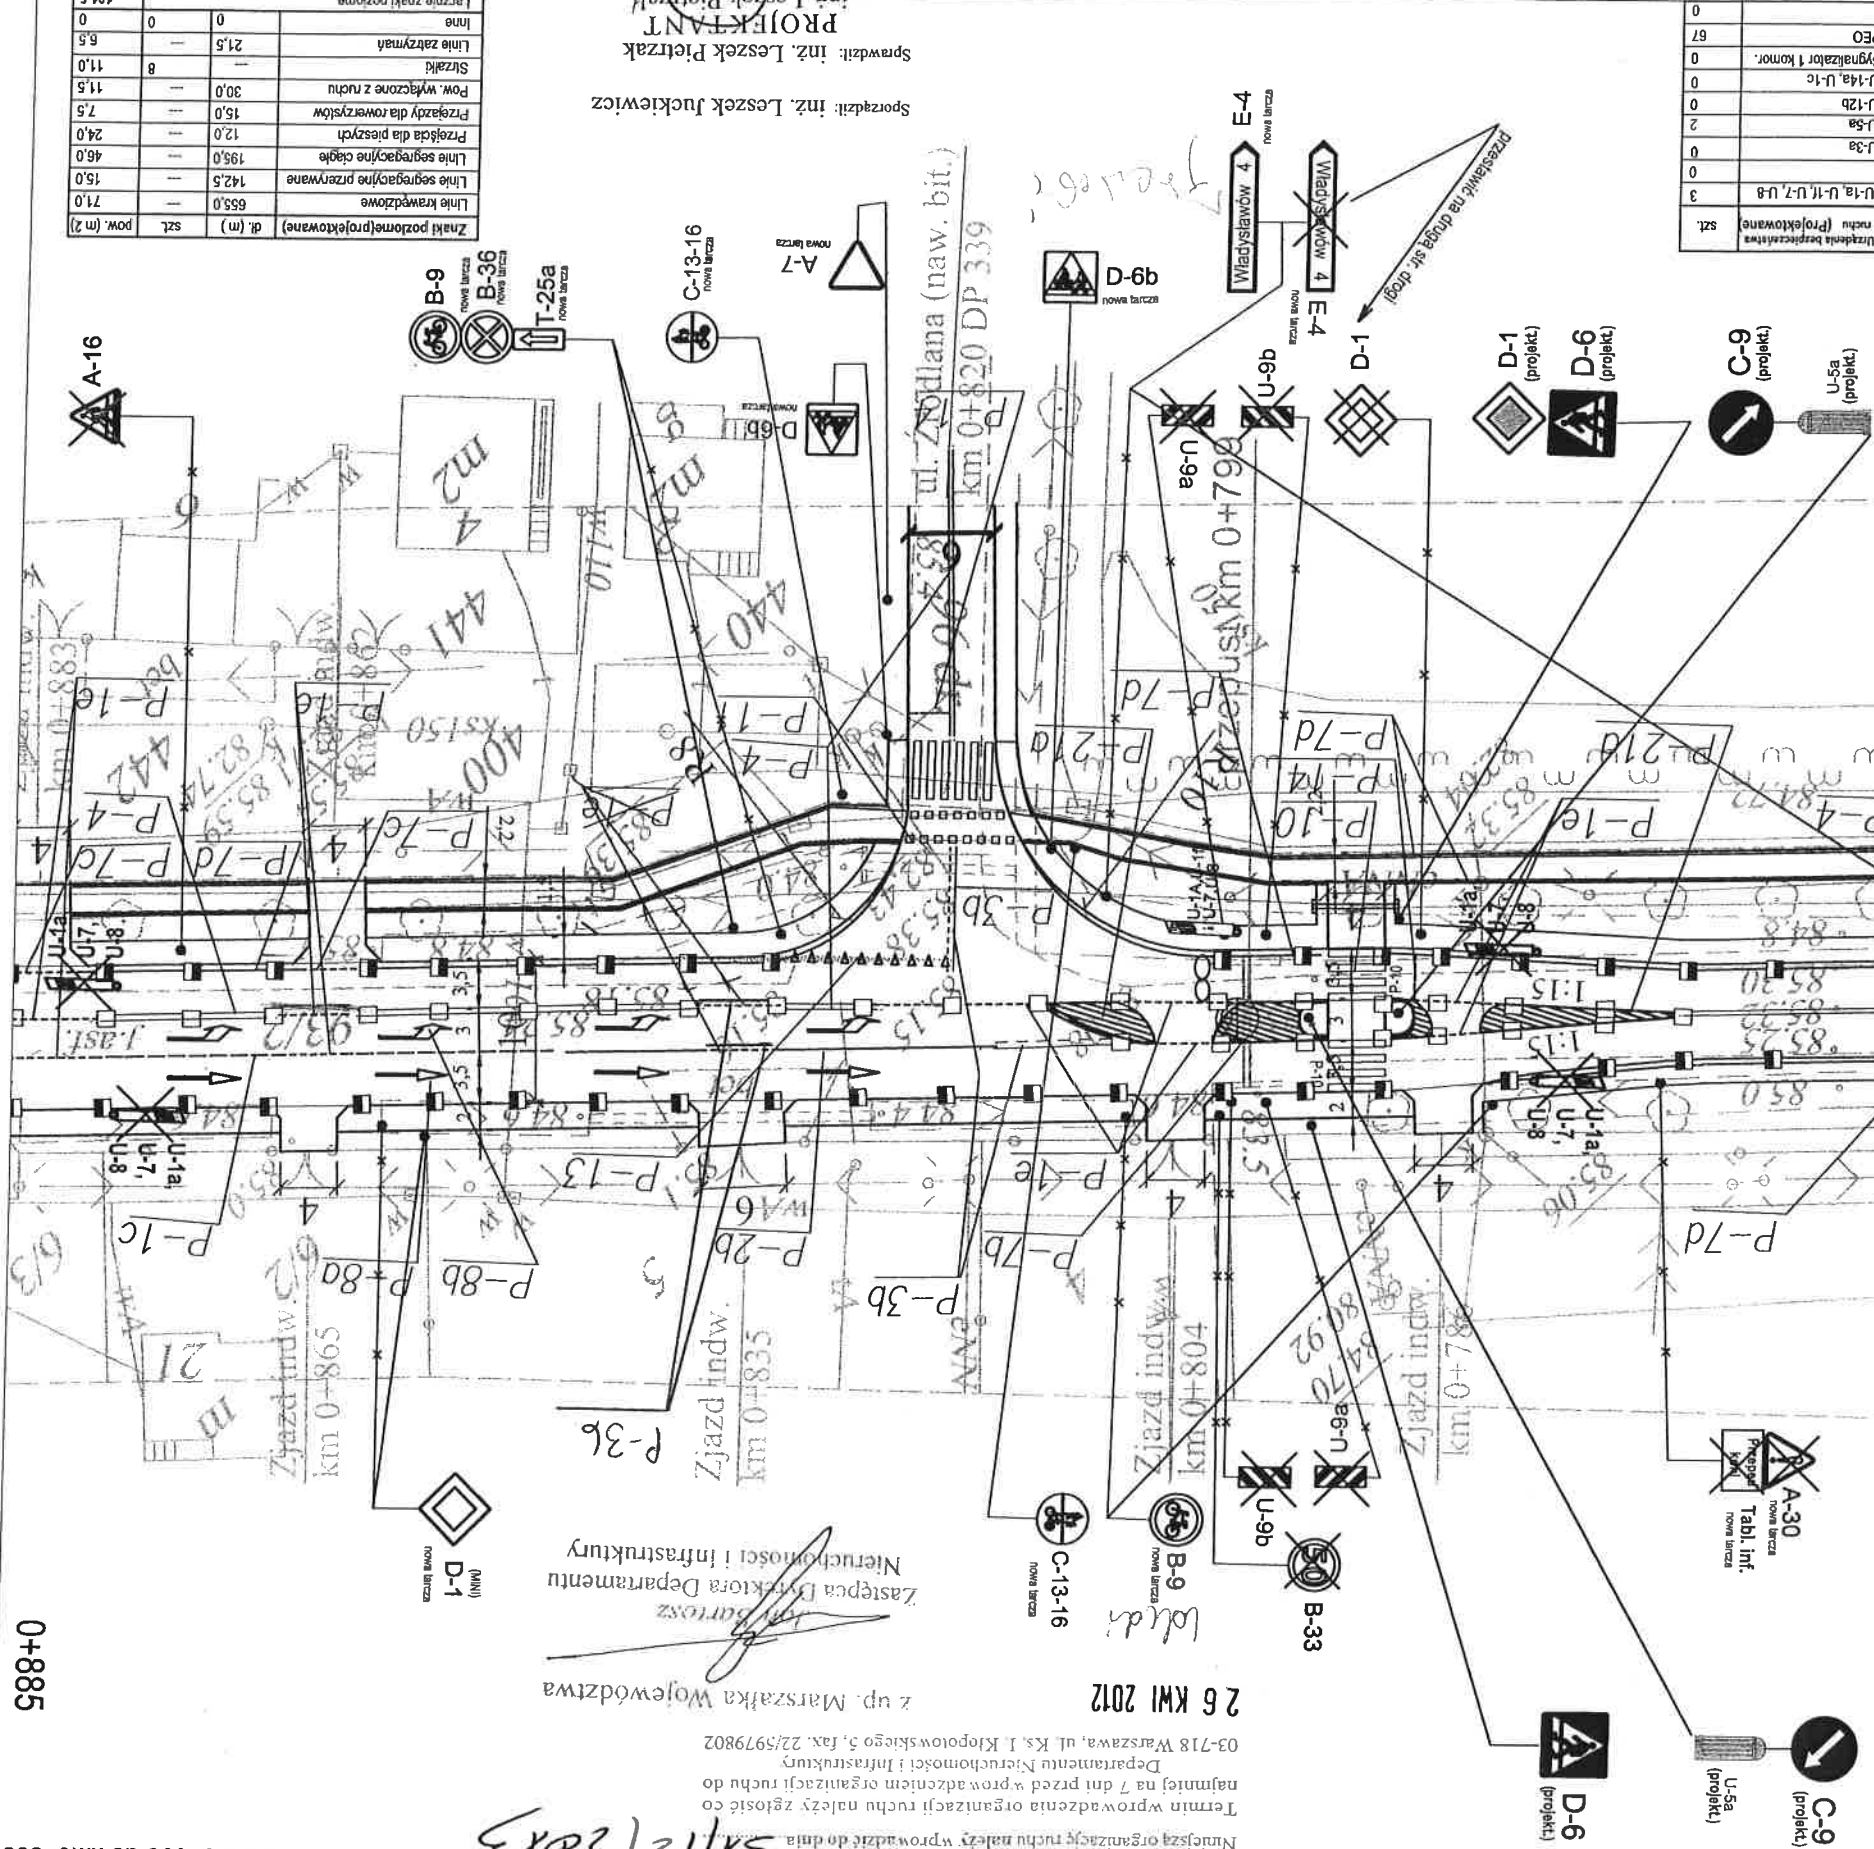



ARKUSZ nr 5  
skala 1:500  
Droga wojewódzka nr 577  
od km 0+885 do km 1+080



MARSZAŁEK  
WOJEWÓDZTWA MAZOWIECKIEGO

ZATWIERDZENIE Nr NI-D-1.802.2.1.163 2012.4  
Zatwierdzam do realizacji stałą organizację ruchu w całości / w części bez zmian / po wprowadzeniu zmian  
Niniejszą organizację ruchu należy wprowadzić do dnia 31/12/2013  

ZB  
KMI 2012

A-30  
(projekt)  
T-18d  
(projekt)


P  
D-18  
(projekt)

MARSZAŁEK  
WOJEWÓDZTWA MAZOWIECKIEGO  
Zatwierdzam do realizacji stałą organizację ruchu w całości / w części bez zmian / po wprowadzeniu zmian  

(projekt)

0+885

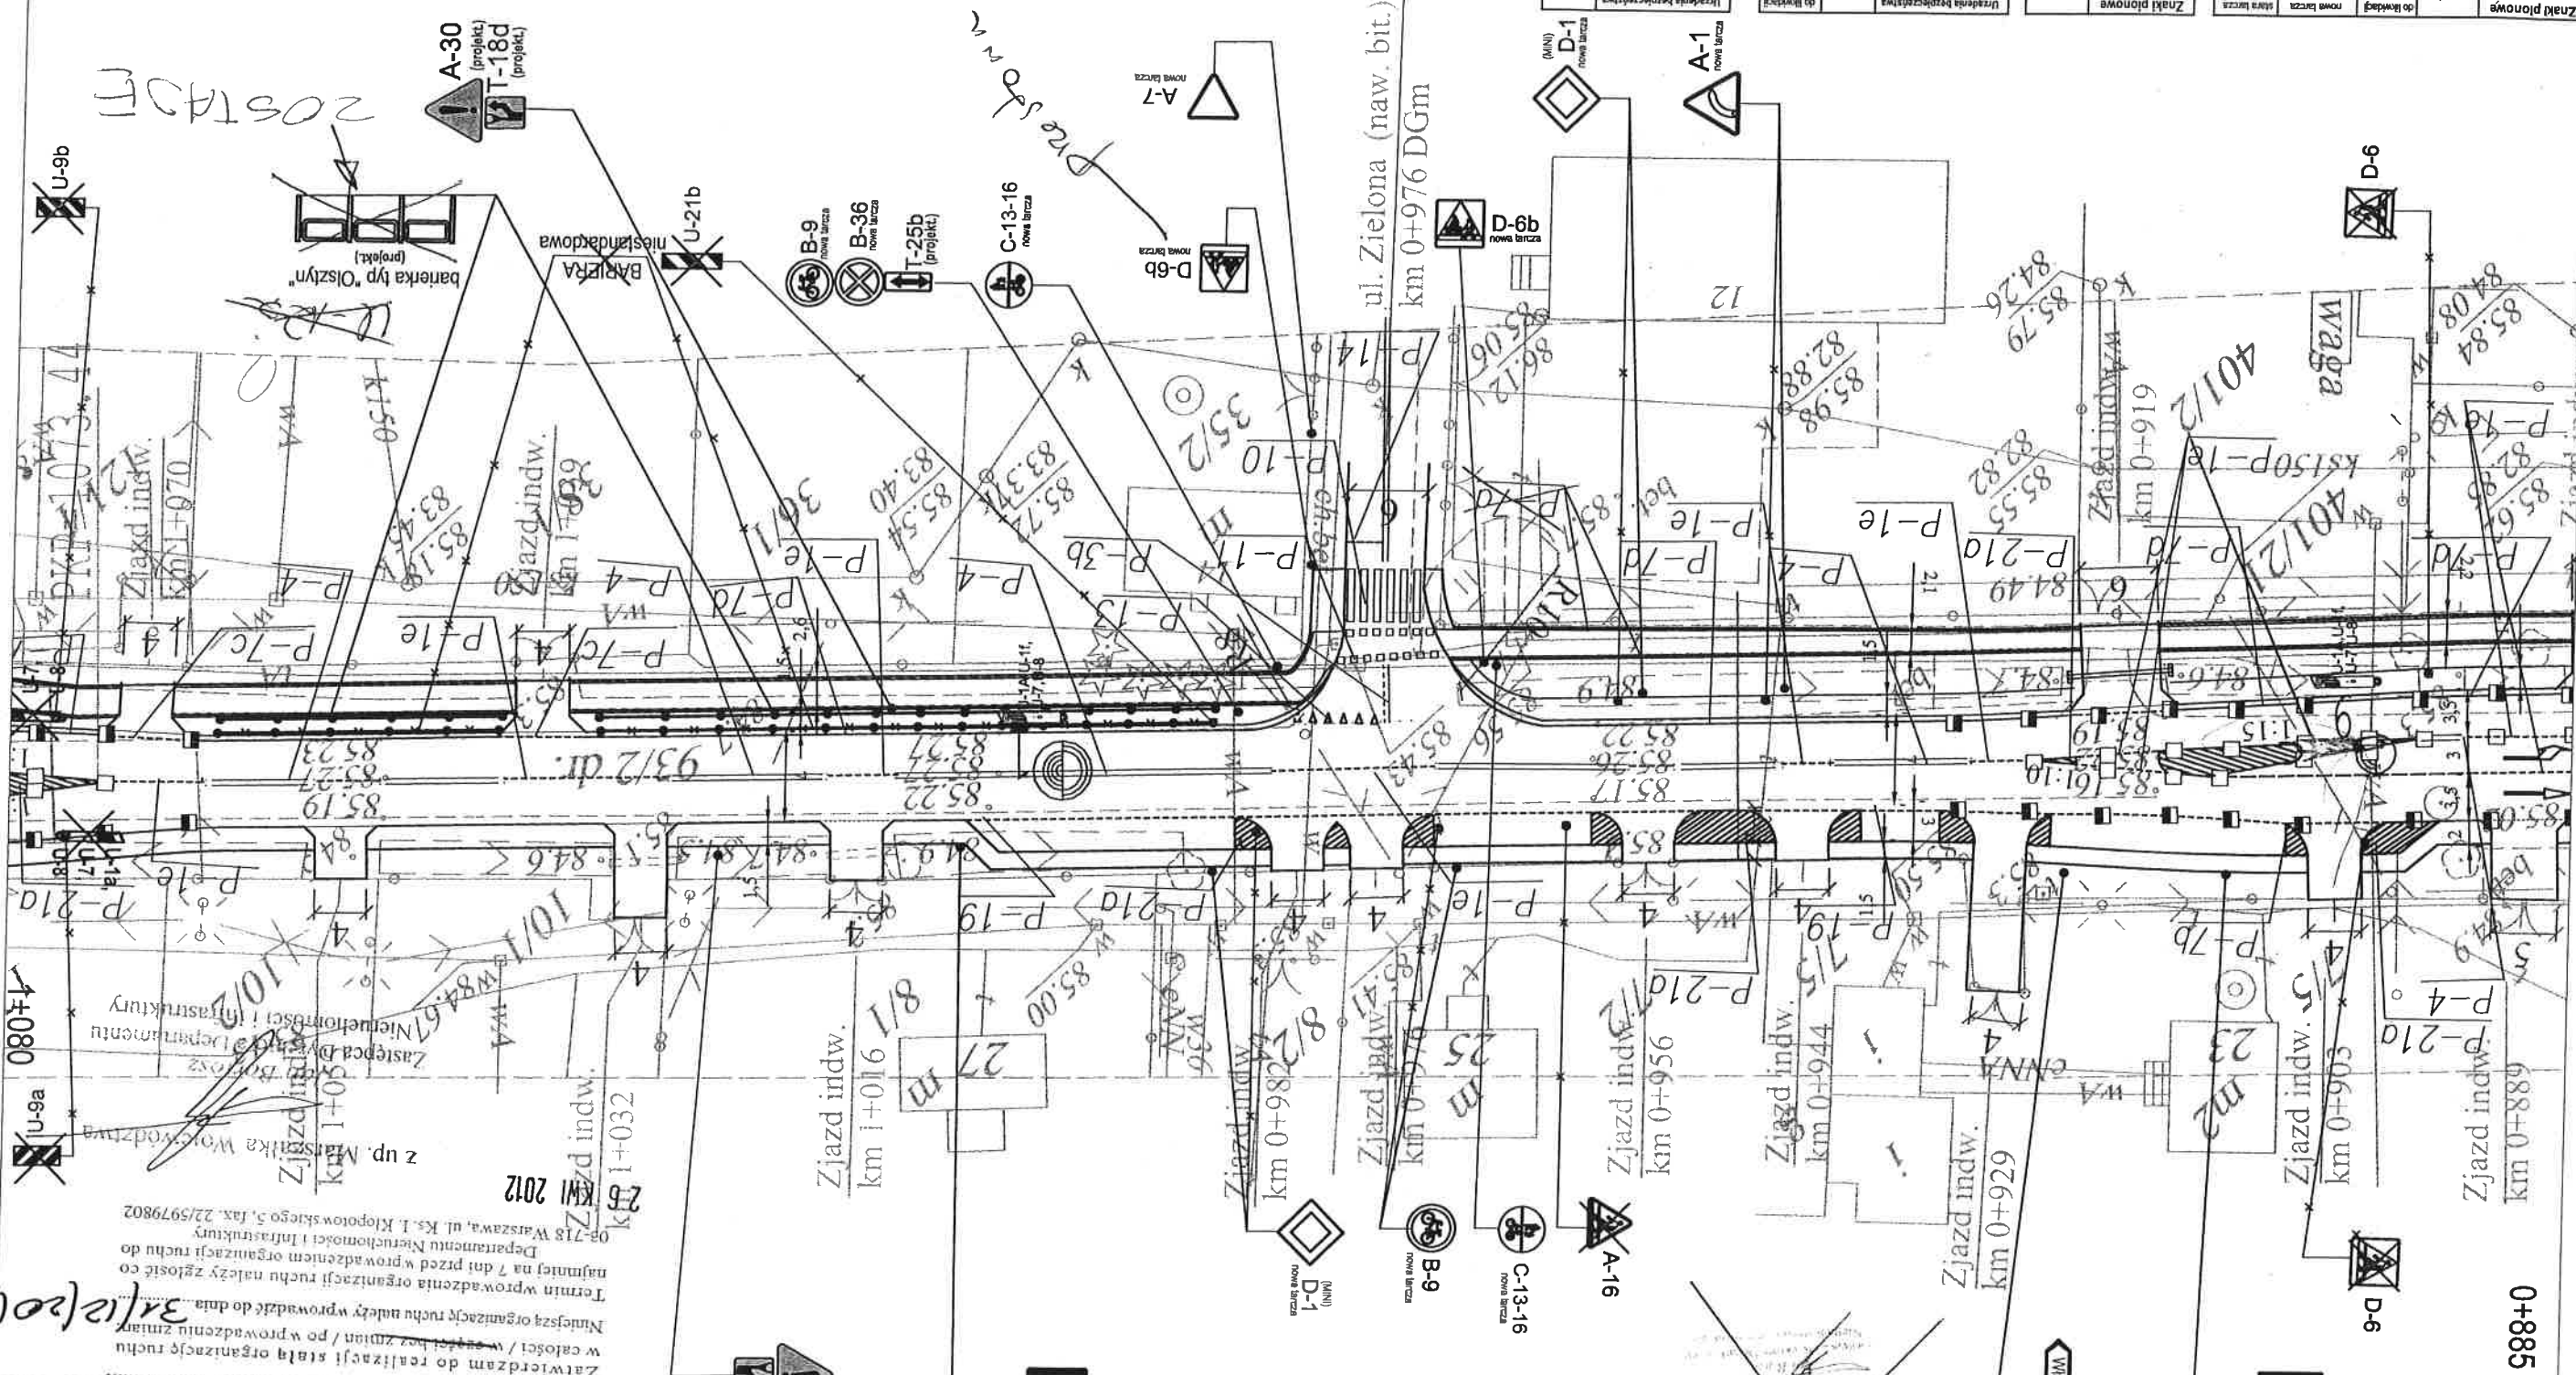


















**ZATWIERDZENIE** Nr NI-D-1.802  
**WOJEWÓDZTWA MAZOWIECKIEGO**  
2.1.16.3.2012.14  
31/12/2013  
Zatwierdzam do realizacji stałą organizację ruchu w całości / w części bez zmian / po wprowadzeniu zmian. Należy organizację ruchu należy wprowadzić do dnia...  
Termin wprowadzenia organizacji ruchu należy zgłosić co najmniej na 7 dni przed wprowadzeniem organizacji ruchu do Departamentu Nieruchomości i Infrastruktury  
03-718 Warszawa, ul. Ka. 1. Kłopotowskię 5, fax. 22/5979802  
26 KWI 2012

z up. Marszałek Województwa  
Jan Burtosz  
Zastępca Dyrektora i Departamentu  
Nieruchomości i Infrastruktury

2+095

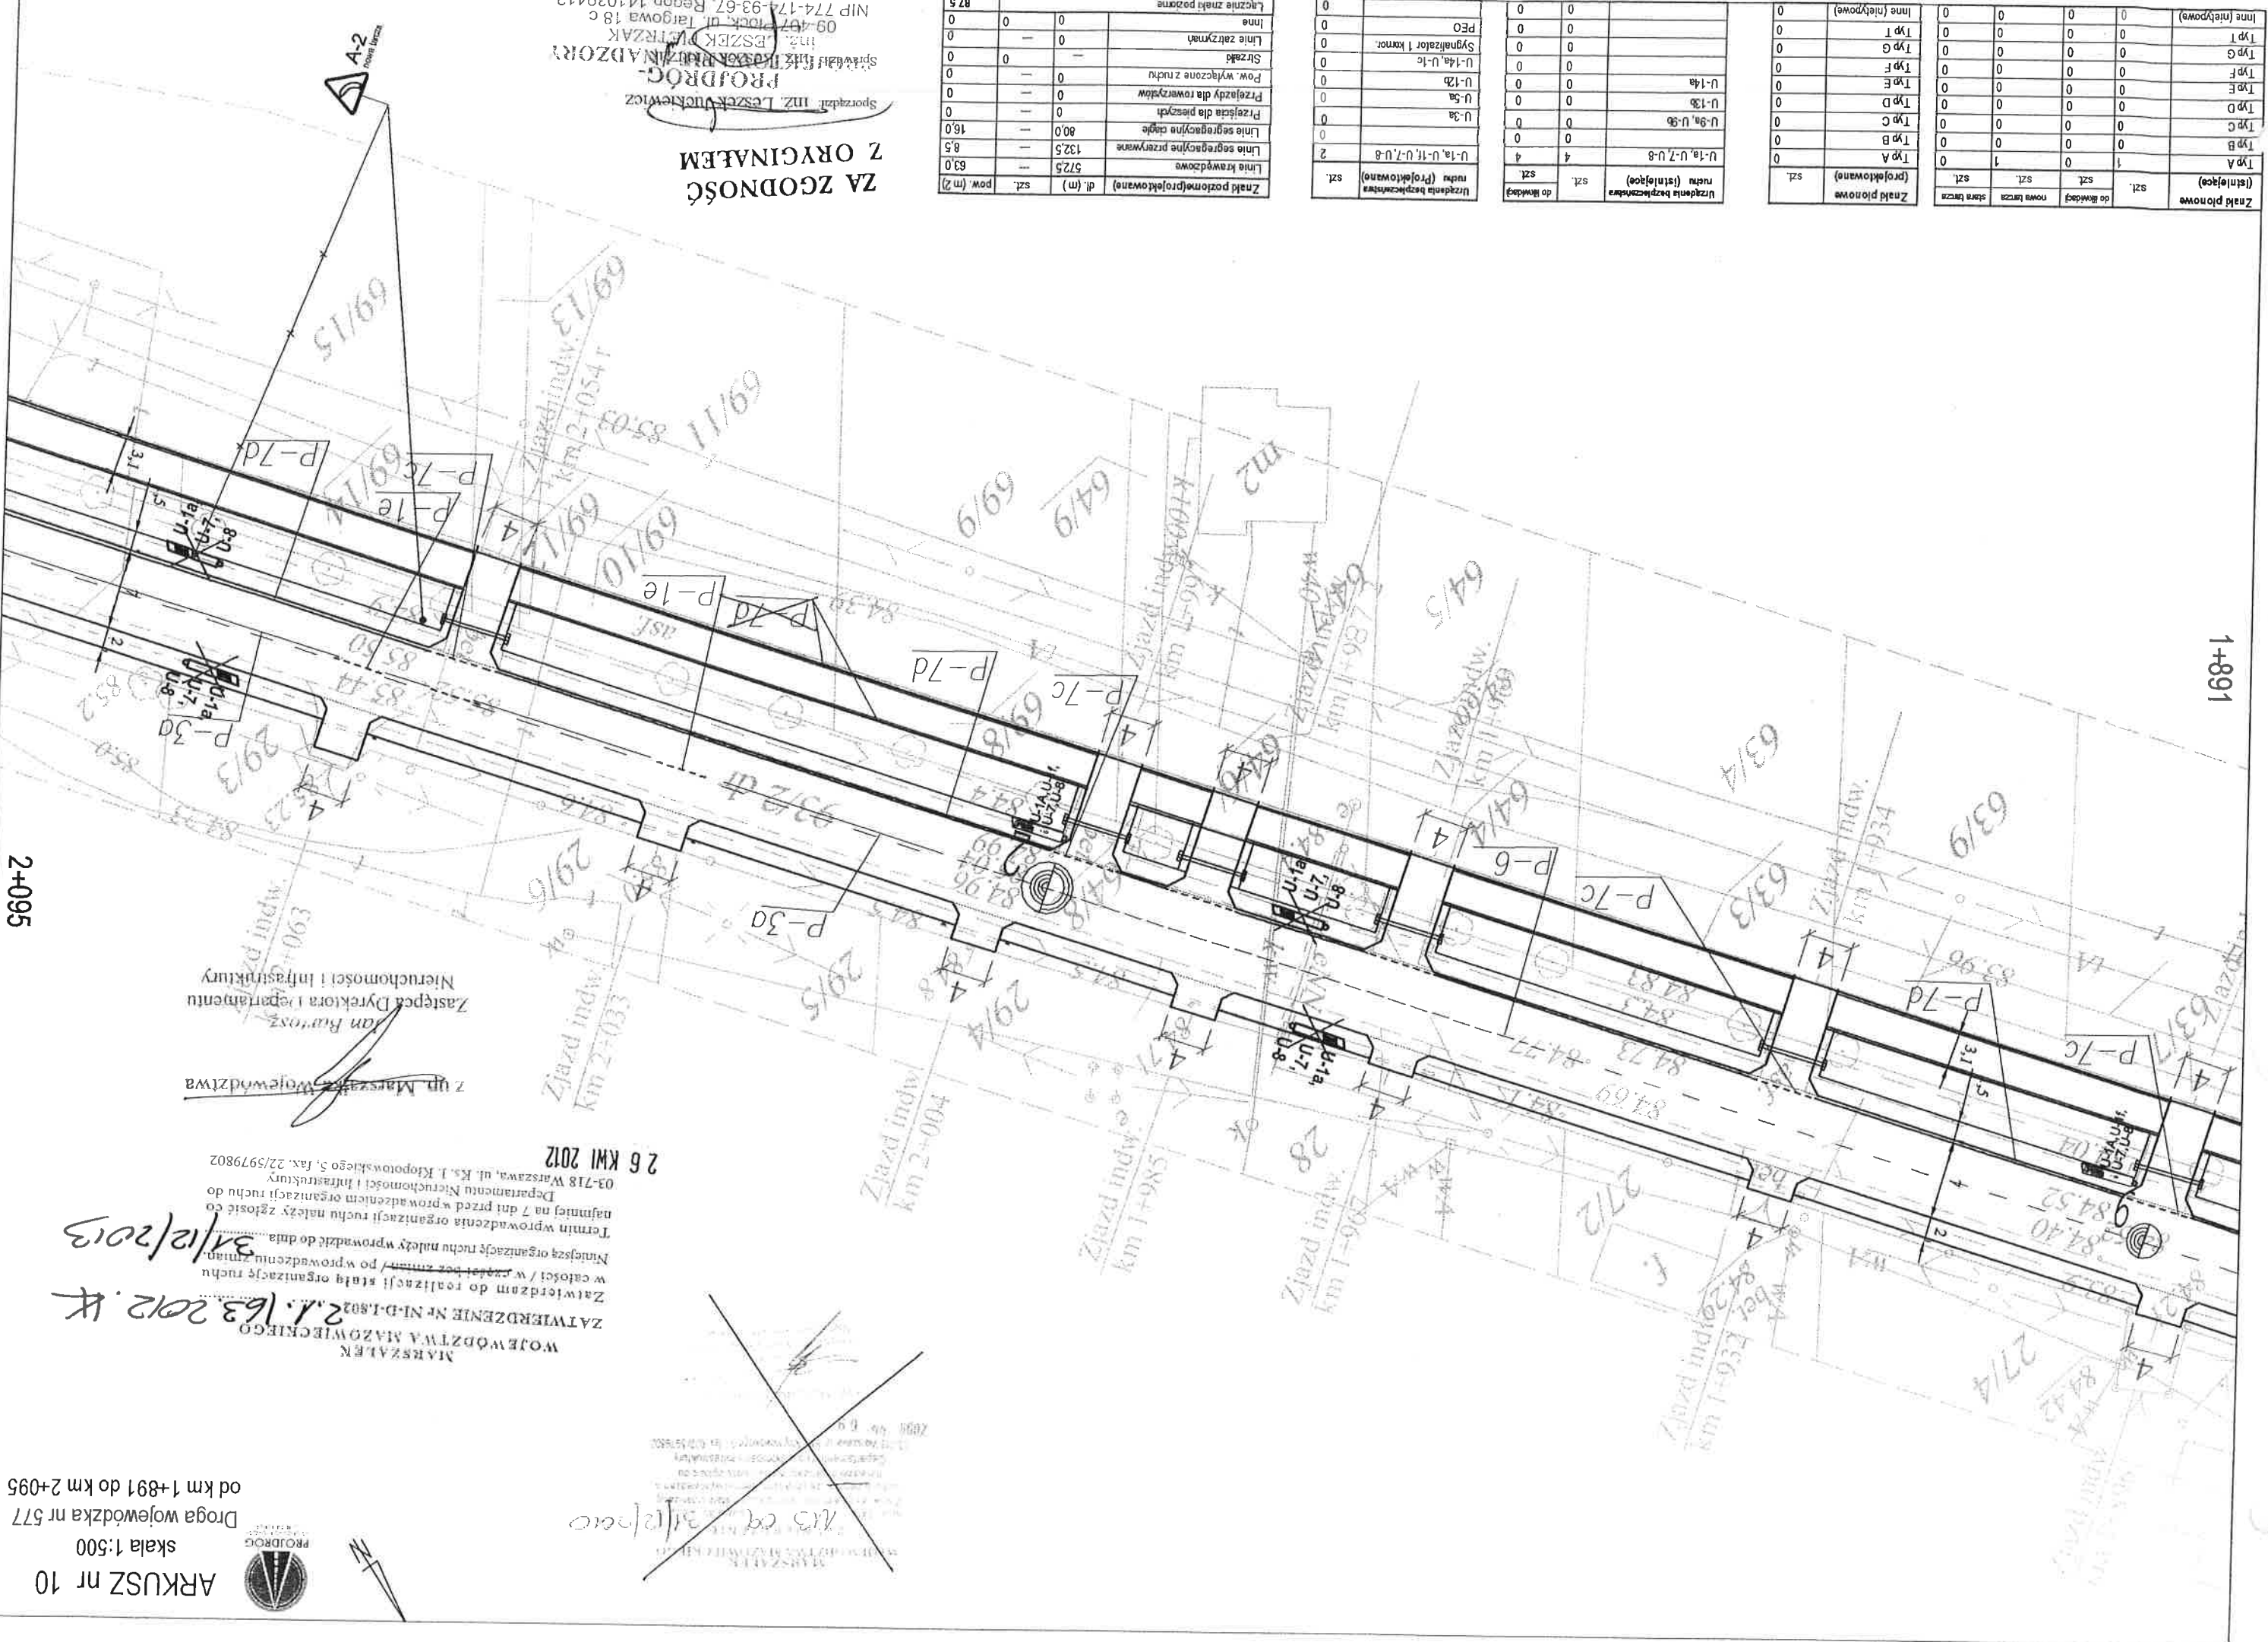

1+891

Znaki pionowe (istniejące)		szt.	do budowy	nowa linia	stara linia
Typ A	1	0	1	0	0
Typ B	0	0	0	0	0
Typ C	0	0	0	0	0
Typ D	0	0	0	0	0
Typ E	0	0	0	0	0
Typ F	0	0	0	0	0
Typ G	0	0	0	0	0
Typ I	0	0	0	0	0
linia (nieprow.)	0	0	0	0	0

Znaki pionowe (projektowane)		szt.	do budowy	nowa linia	stara linia
Typ A	4	4	4	0	0
Typ B	0	0	0	0	0
Typ C	0	0	0	0	0
Typ D	0	0	0	0	0
Typ E	0	0	0	0	0
Typ F	0	0	0	0	0
Typ G	0	0	0	0	0
Typ I	0	0	0	0	0
linia (nieprow.)	0	0	0	0	0

Urządzenia bezpieczeństwa ruchu (istniejące)		szt.	do budowy	nowa linia	stara linia
U-1a, U-7, U-8	2	2	2	0	0
U-3a	0	0	0	0	0
U-5a	0	0	0	0	0
U-12a	0	0	0	0	0
U-14a, U-1c	0	0	0	0	0
Sygnalizator 1 komor.	0	0	0	0	0
PEO	0	0	0	0	0

Znaki poziome (projektowane)		dl. (m)	szt.	pow. (m <sup>2</sup> )
Linia krawędziowa	572.5	—	—	63.0
Linia segregacyjna przerywana	132.5	—	—	8.5
Linia segregacyjna ciągła	80.0	—	—	16.0
Przejścia dla pieszych	0	—	—	0
Przejazdy dla rowerzystów	0	—	—	0
Pow. wyłączone z ruchu	0	—	—	0
Strzałki	—	—	—	0
Linia zatrzyman	0	—	—	0
Linia	0	—	—	0
Łącznie znaki poziome	87.5	—	—	87.5

**PROJEKT**  
Sporządził: inż. Leszek Wuckiewicz  
Sprawdził: inż. Leszek Wuckiewicz  
NIP 774-174-93-67, Regon 141039412  
09-407 Plock, ul. Jagowa 18 c  
inż. LESZEK WUCKIEWICZ

**ZA ZGODNOŚĆ**  
**Z ORYGINAŁEM**







—●

☐

☐

☐

przetworzyć na drugą stronę

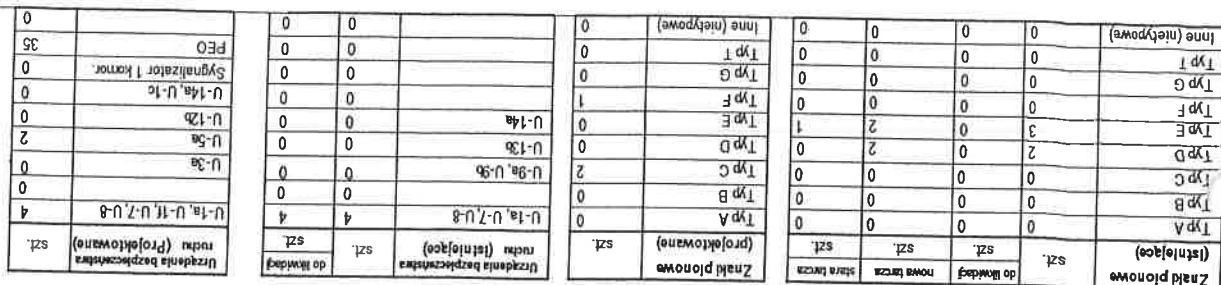


09-407 Plock, ul. Targowa 18 c  
tel./fax 023 366 59 29  
konto 96 1050 1966 1000 0003 1943 9424

Znak poziom (pokrakowane)	dl. (m)	szt.	pow. (m <sup>2</sup> )
Linie krawędzowe	782,5	—	68,0
Linie segregacyjne przyrywne	82,5	—	6,5
Linie segregacyjne ciągłe	195,0	—	44,0
Przebiegi dla pieszych	0	—	0
Pow. wyłączone z ruchu	50,0	—	19,0
Szlaki	—	0	0
Linie zazielenia	0	—	0
inne	0	0	0
Łączne znaki poziome			157,5













MAZOWIECKIE

ZATWIERDZENIE Nr NI-D-1802

Zawierdam do realizacji stałą organizację ruchu w całości / w części oraz zmian / po wprowadzeniu zmian. Niniejszą organizację ruchu należy wprowadzić do dnia 31/12/2013

Termin wprowadzenia organizacji ruchu należy zgłosić co najmniej na 7 dni przed wprowadzeniem organizacji ruchu do Departamentu Nieruchomości i Infrastruktury 03-718 Warszawa, ul. Ks. Ł. Kłopotowskiego 5, fax: 22/5979802

z up. Marszałka województwa

Zastępca Dyrektora Departamentu Nieruchomości i Infrastruktury

ZA ZGODNOŚĆ  
Z ORYGINAŁEM


PROJEKTOWANIE I NADZORY  
inż. Leszek Juckiewicz  
09-407 Płock, ul. Targowa 18 c  
Sprawdził: inż. Leszek Pietrzak  
tel/fax 024 366 59 29  
konto 96 1050 1966 1000 0023 1943 9424


2-6 KWI 2012


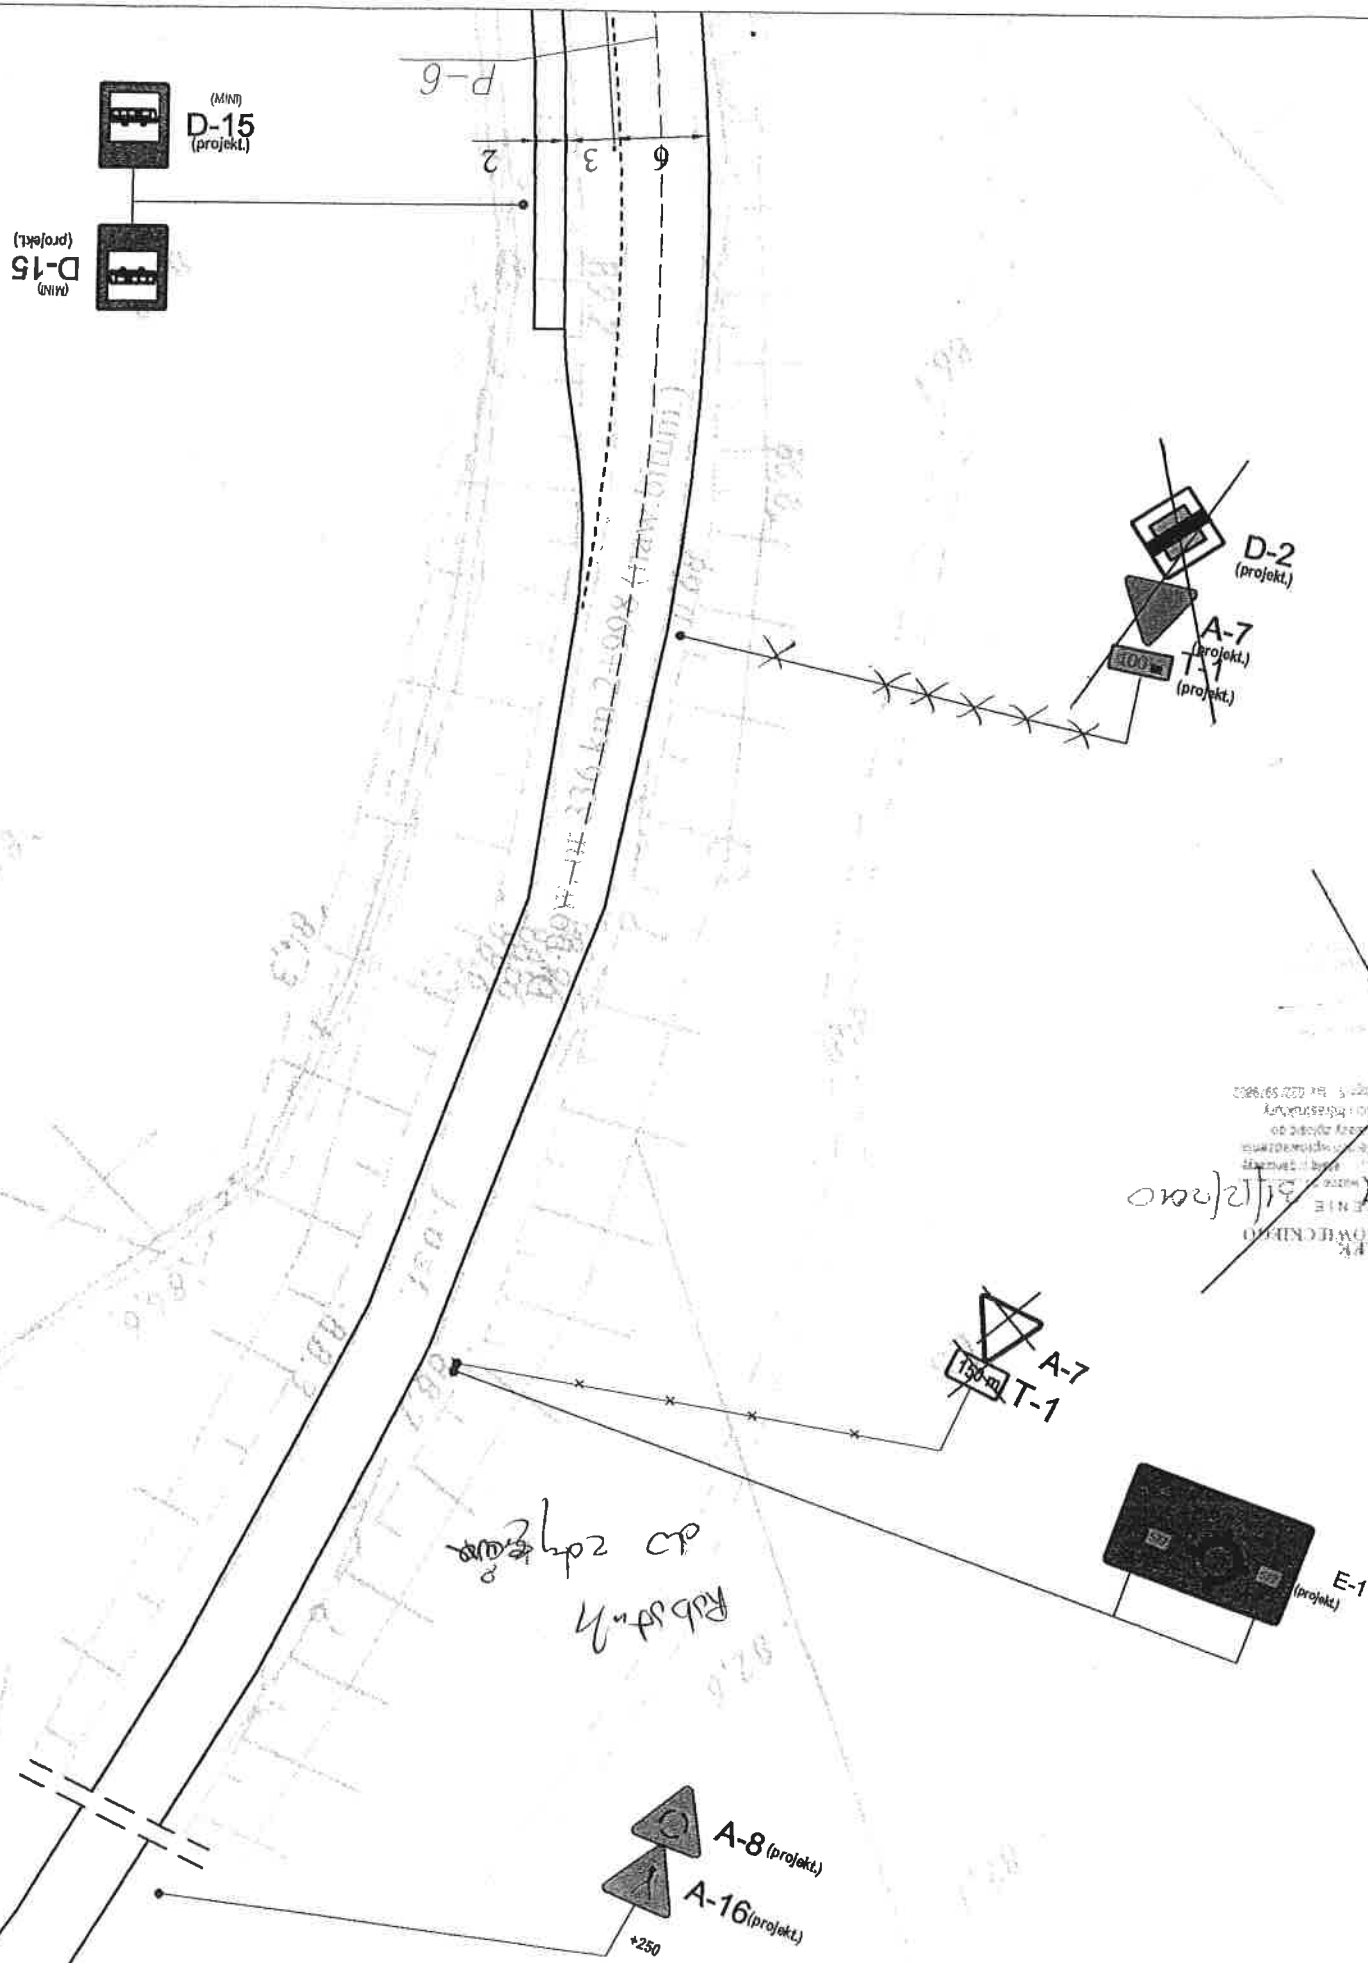

Znak pionowe	(nieistniejące)	szt.	do budowy	nowa linia	stara linia	szt.
Typ A	1	1	0	0	0	0
Typ B	0	0	0	0	0	0
Typ C	0	0	0	0	0	0
Typ D	0	0	0	0	0	0
Typ E	0	0	0	0	0	0
Typ F	0	0	0	0	0	0
Typ G	0	0	0	0	0	0
Typ I	1	1	1	1	1	0
Inne (nieistniejące)	0	0	0	0	0	0
Znak pionowe (projektowane)	szt.	szt.	szt.	szt.	szt.	szt.

Znak poziomy (projektowane)	dl (m)	szt.	pow (m <sup>2</sup> )
Linie krzyżowe	47,5	—	3,0
Linie segregacyjne przerwy	47,5	—	4,0
Linie segregacyjne ciągłe	0	—	0
Przejścia dla pieszych	0	—	0
Przejazdy dla rowerzystów	0	—	0
Pow. wyłączone z ruchu	0	—	0
Szlaki	—	0	0
Linie zatrzyman	0	—	0
Inne	0	—	0
Łącznie znaki poziome	95,0	—	7,0


MARSZAŁEK  
 WOJEWÓDZTWA MAZOWIECKIEGO  
 13.07.2013  
 2009-06-09

MARSZAŁEK  
 WOJEWÓDZTWA MAZOWIECKIEGO  
 ZATWIERDZENIE nr M-D-1.802  
 21.10.2011 K  
 31/12/2013  
 Termin wprowadzenia organizacji ruchu należy zgłosić co najmniej na 7 dni przed wprowadzeniem organizacji ruchu do Departamentu Nieruchomości i Infrastruktury  
 03-718 Warszawa, ul. Ks. J. Kłopotowskiego 3, fax. 22/5979802  
 26 KWI 2012

z upr. Marszałka Województwa  
 Jan Bartosz  
 Zastępca Dyrektora Departamentu  
 Nieruchomości i Infrastruktury

ZA ZGODNOŚĆ  
 Z ORYGINAŁEM

Sporządził: inż. Leszek Juckiewicz PROJEKT  
 PROJEKTOWANIE I NADZORY  
 inż. Leszek Pietrzak  
 ul. Targowa 18c  
 03-407 Płock, ul. Targowa 18c  
 tel./fax 024 366 59 29  
 NIP 14-174-93-67, Regon 141039412  
 0010 36 1050 1966 1000 0023 1943 9424

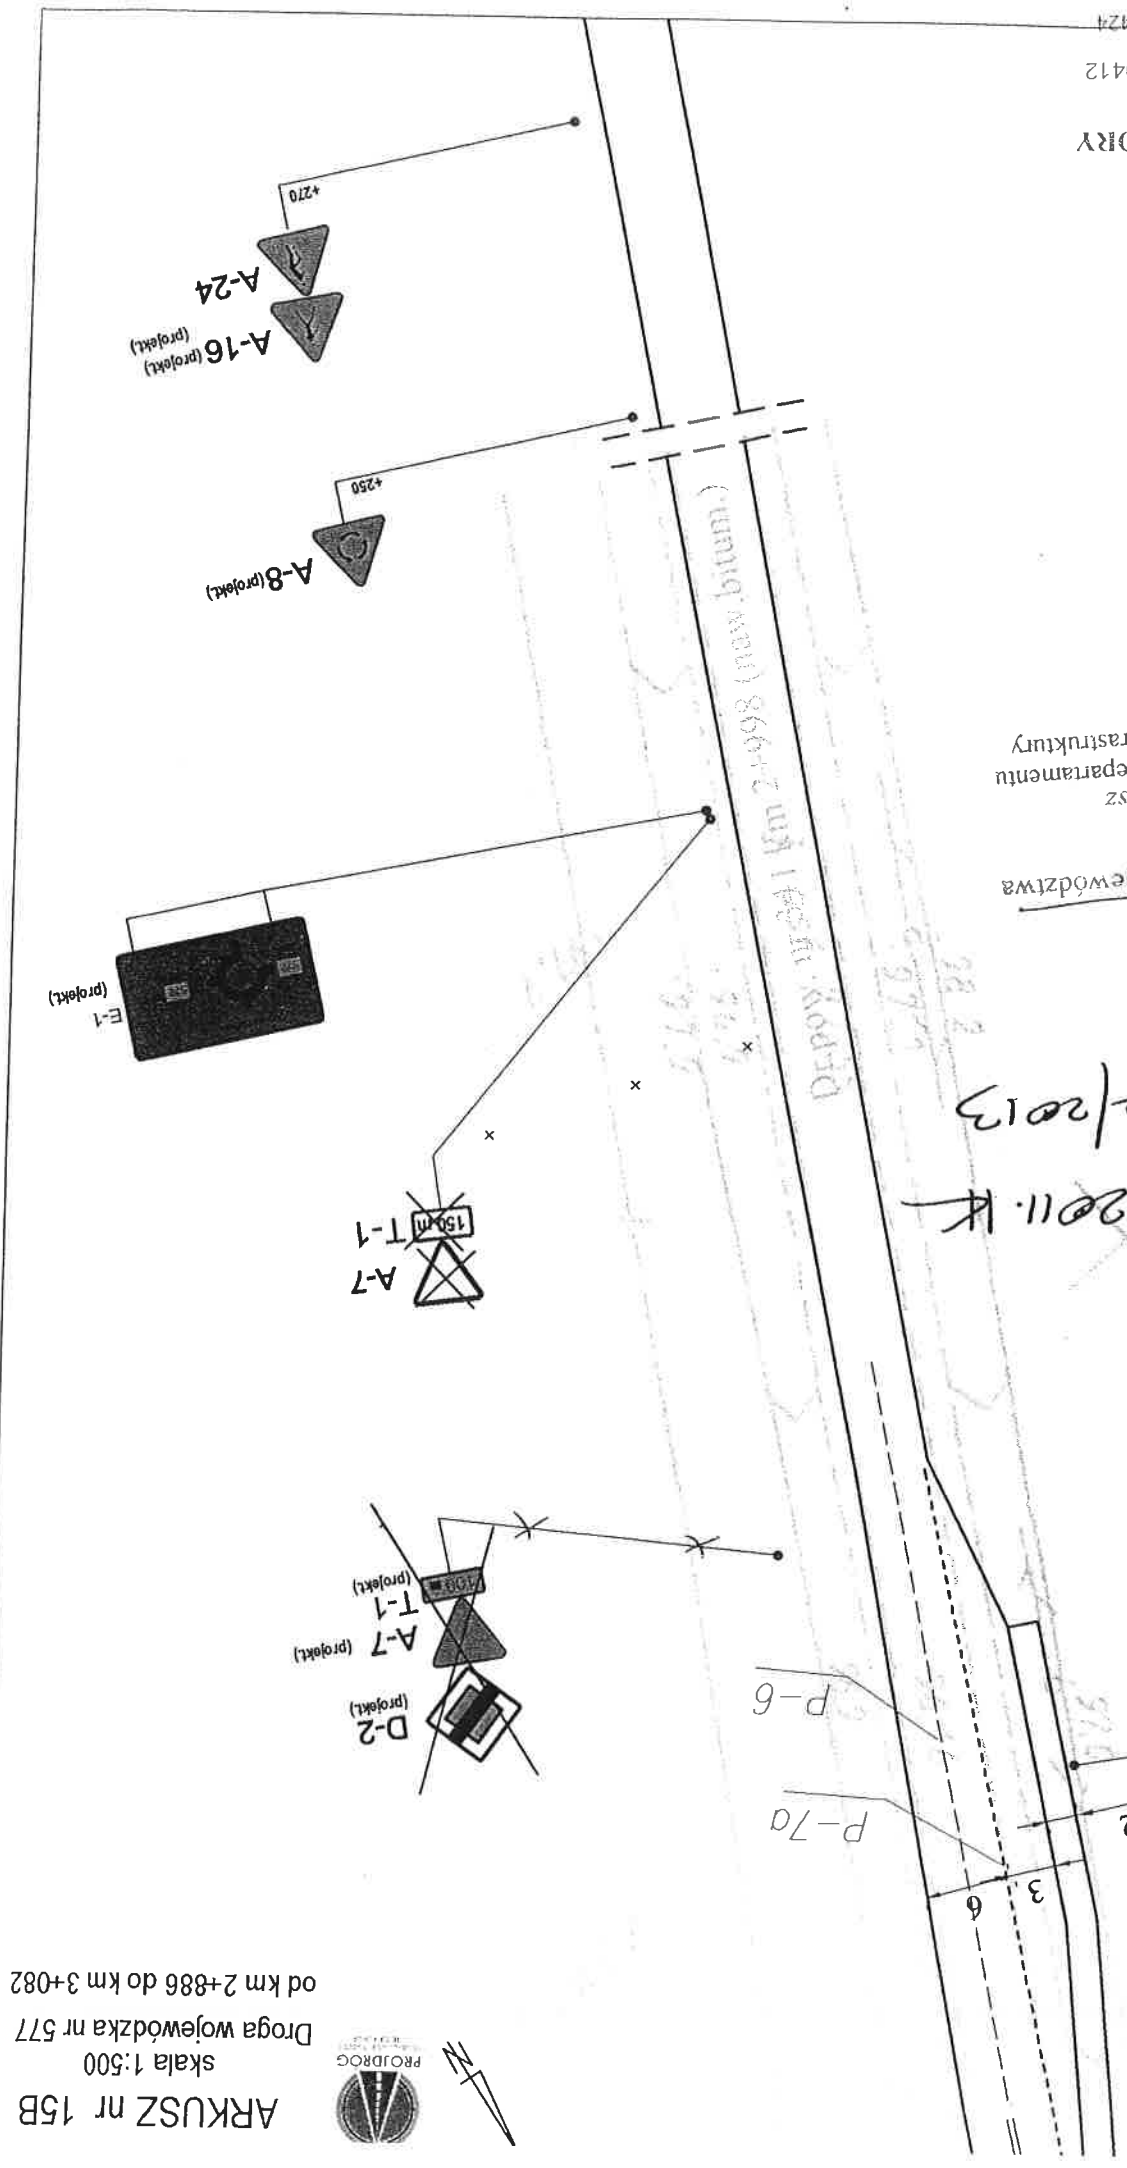

ARKUSZ nr 15B  
 skala 1:500  
 Droga wojewódzka nr 577  
 od km 2+886 do km 3+082






Zatwierdzam do realizacji stałą organizację ruchu w całości / w części / pod wprowadzeniem zmian

Termin wprowadzenia organizacji ruchu należy zgłosić do Nienagaz organizacji ruchu należy wprowadzić do dnia 31

Ważność: 7 dni przed wprowadzeniem organizacji ruchu do


Departament Nieruchomości i Infrastruktury

03-718 Warszawa, ul. Ks. J. Kłopotowskiego 5A, 22/5979802


z up. Marszałka Województwa  
Jan Barosz  
Zastępca Dyrektora Departamentu  
Nieruchomości i Infrastruktury

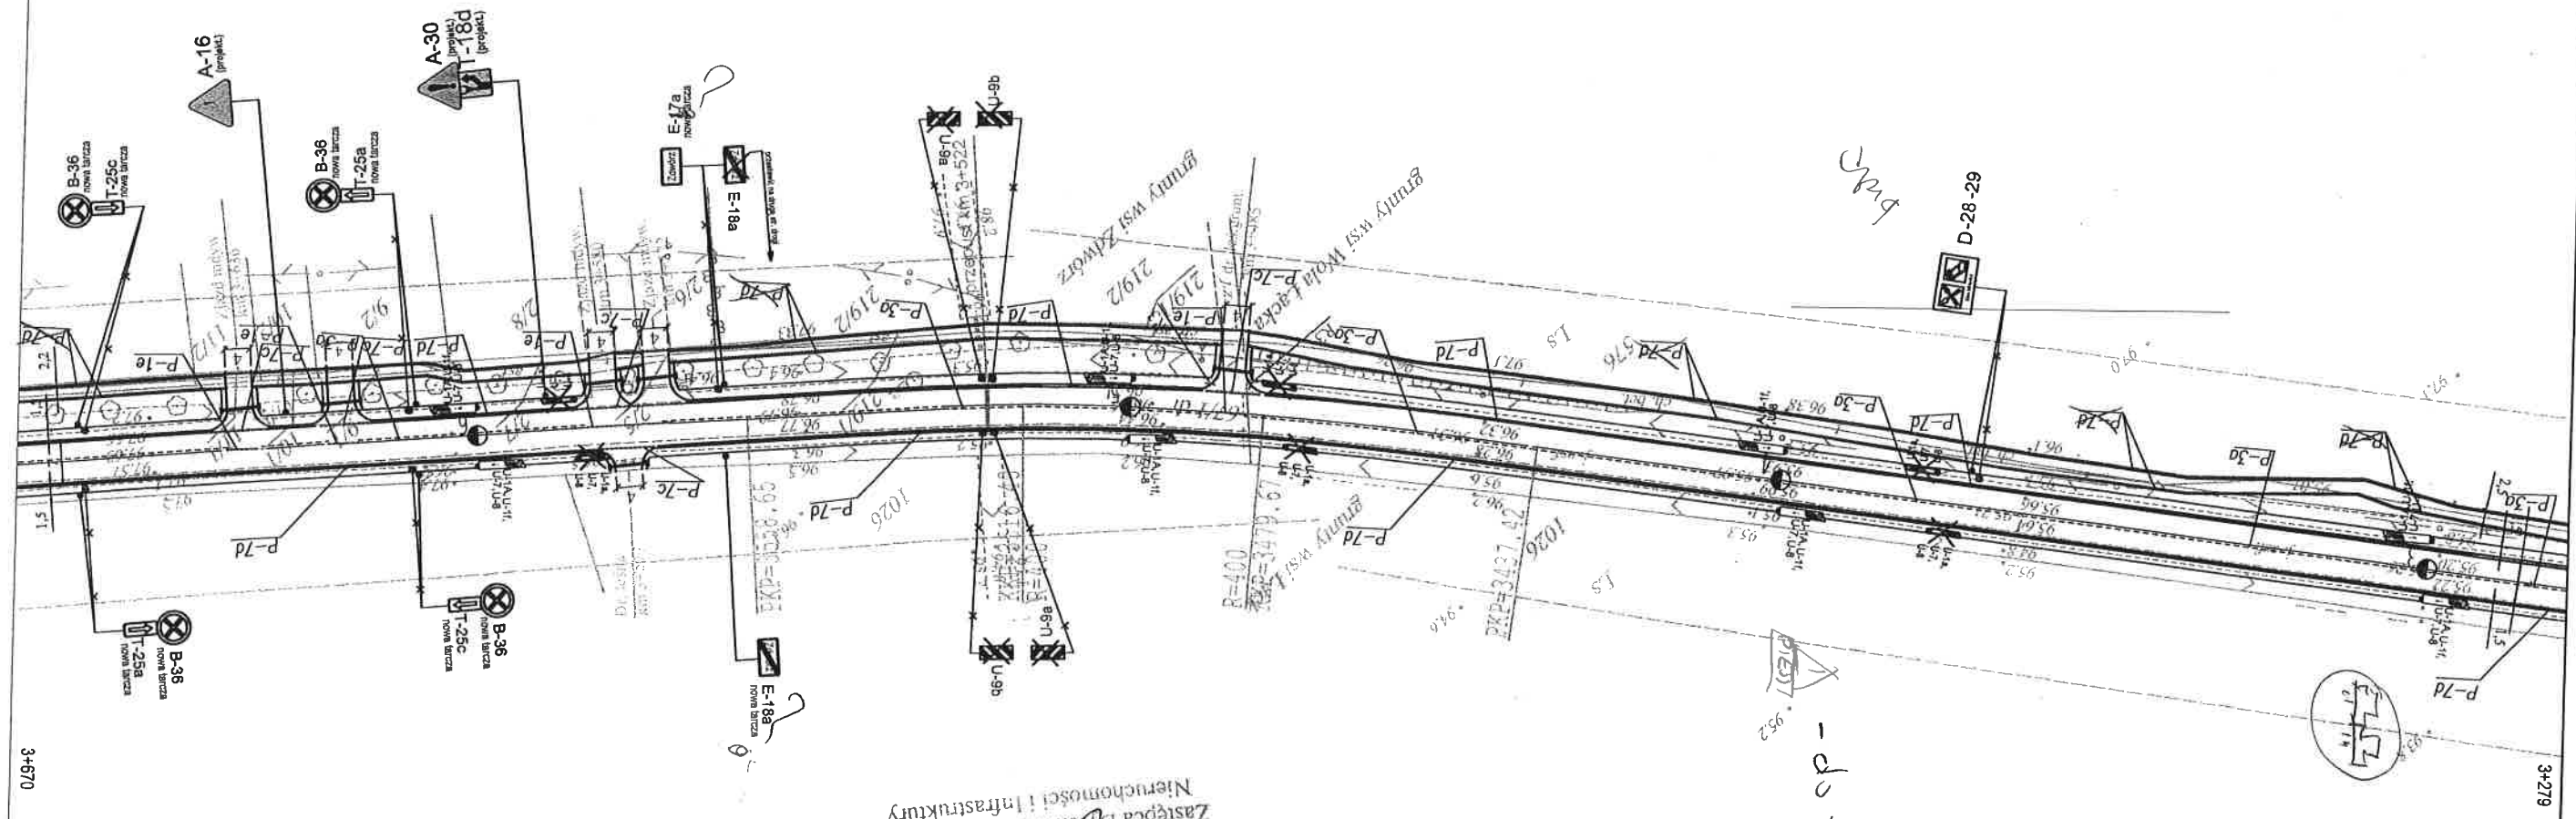

	PEO	0
		0

upr. budowl. 11/MZ/0174/POD/11  
w specjalności drogowej bez ograniczeń

PROJEKTANT  
inż. Leszek Pichlak

Spisane in: Leszek Juckiewicz  
Spisane in: Leszek Pietrzak

Znak poziomy(projekciowane)	dk. (m)	szt.	pow. (m <sup>2</sup> )
Linie krępkowe	1560,0	—	145,5
Linie segmentacyjne przerywane	25,0	—	3,0
Linie segmentacyjne ciągłe	366,0	—	73,0
Przebieg dla pieszych	0,0	—	0
Pow. wydzielone z ruchu	0	—	0
Szaki	—	0	0
Linie zabryzgni	0	—	0
Linie	0	0	0
Łączne znaki poziome			261,5






MARSZAŁEK  
WOJEWÓDZTWA MAZOWIECKIEGO  
ZATWIERDZENIE Nr NI-D-1.802 z dn. 16.3.2012. IK


Zatwierdzam do realizacji stałą organizację ruchu w całości / w części bez zmian / po wprowadzeniu zmian. Niniejszą organizację ruchu należy wprowadzić do dnia 31/12/2013. Termin wprowadzenia organizacji ruchu należy zgłosić co najmniej na 7 dni przed wprowadzeniem organizacji ruchu do Departamentu Inżynierii i Infrastruktury.

03-718 Warszawa, ul. Ks. J. Klepewskiego 5, fax. 22/5979802  
26 KWI 2012

z up. Marszałka Województwa


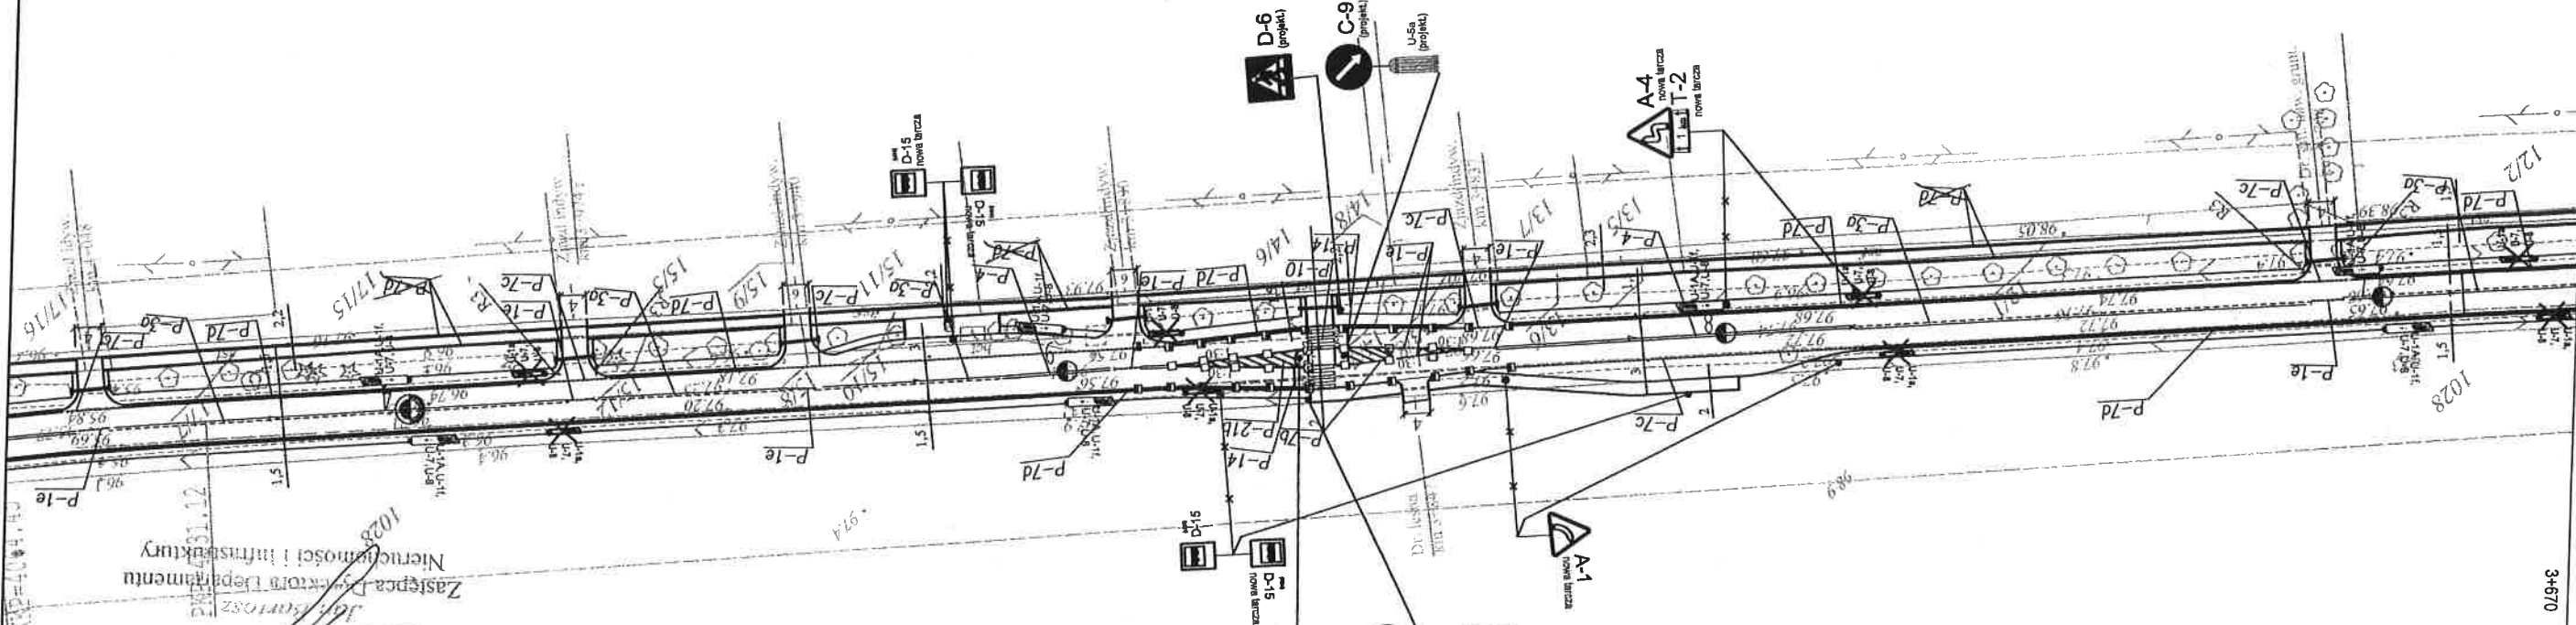

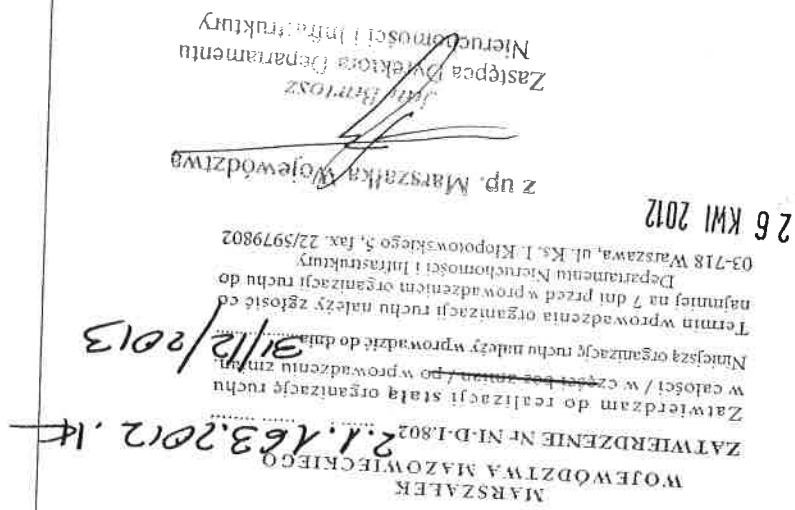[illegible]

~~PROJEKTANT~~  
~~inz. Leszek Pietrzak~~

Znaki podłomne (profektywane)		dl. (m)	szd.	pow. (m <sup>2</sup> )
linie krawędzowe	1510,0	—	—	177,5
linie segregacyjne przerywane	40,0	—	—	5,0
linie segregacyjne ciągłe	370,0	—	—	80,5
Przebieg dała przeszcz	0	—	—	0
Przebieg dała rowerzystów	0	—	—	0
Pow. wyłączone z ruchu	0	—	—	0
Szalki	—	—	—	0
Linie zabitych	—	—	—	0
linie	—	—	—	0
Łączne znaki podłomne	263,0	—	—	0

[illegible]









MARSZAŁK  
WOJEWÓDZTWA MAZOWIECKIEGO  
ZATWIERDZENIE  
31/12/2013  
2009-06-09  
03-718 Warszawa, ul. Kas. I. Kłopotowskiego 5, fax. 22/5979802  
Departamentu Infrastruktury  

MARSZAŁK  
WOJEWÓDZTWA MAZOWIECKIEGO  
ZATWIERDZENIE Nr M-D-1803  
2.1.16.3.2012.H  
31/12/2013  
26 KWI 2012  
03-718 Warszawa, ul. Kas. I. Kłopotowskiego 5, fax. 22/5979802  
Departamentu Infrastruktury  

ARKUSZ nr 22  
skala 1:500  
Droga wojewódzka nr 577  
od km 5+078 do km 5+273

