

Wydział GPK
w Urzędzie Miejskim

URZĄD MIEJSKI W DĘBNIE
WPŁYNĘŁO

10.06.2021

projektowana linia
oświetleniowa na parkingu
przy ul. Stenackiego w Dębnie
do akceptacji:

tylko wykop przeciskiem
z uzupełnieniem masochem przy kompiech.

MAPA DO CELÓW PROJEKTOWYCH
SKALA 1:500

id. Zgłoszenia GKN.6640.901.2021
Obszar opracowania:
Województwo: zachodniopomorskie
Powiat: myśliborski
Jednostka ewidencyjna: 321003_4, Dębno – miasto
Obręb: 321003_4.0005, Dębno
Obiekt: dz. nr 460/17

Układ współrzędnych płaskich 2000/15
Poziom odniesienia "Kronsztadt"
Mapa przedstawia granice działek wg. stanu ujawnionego w ewidencji gruntów na dzień 21.05.2021 r.
Zakres aktualizacji mapy do celów projektowych:
Nie wyklucza się istnienia w terenie innych urządzeń nie wykazanych na tej mapie, których nie zgłoszono do inwentaryzacji powykonawczej.

Kierownik prac geodezyjnych Henryk Kądziołka
Uprawnienia nr 9973 Zakres 1 i 2

Aktualność mapy do celów
projektowych na dzień: 21.05.2021 r.
Opracował: Henryk Kądziołka
Uprawnienia nr 9973 Zakres 1 i 2

ZAKŁAD USŁUG
GEODEZYJNO-KARTOGRAFICZNYCH
Henryk Kądziołka
ul. Grodzka 10 74-320 Barlinek
tel.kom. 0-601-953-256
NIP 597-106-33-07

LEGENDA


--- proj. kablowa linia oświetleniowa YAKY-żo 4x25mm²
długość 91m / 109m (długość trasy / długość kabla)


42m / 48m - długość trasy / długość kabla

□ - proj. słup oświetleniowy stalowy, rurowy stopniowany, spawany z rur o różnych średnicach, z powłoką cynkową nanoszoną zanurzeniowo na zewnętrzne i wewnętrzne powierzchnie słupa, posadowiony poprzez zagłębienie w gruncie, wysięgnik 0,5 m wysokość zawieszenia oprawy 8 m, z oprawą oświetleniową LED moc 64W/740, obudowa: IP 65 aluminium wtryskiwane wysokociśnieniowo, klosz: szyba hartowana

UWAGA:

Projektowany kabel oświetleniowy na całej długości układać w rurze osłonowej dwuściennej z polietylenu wysokiej gęstości, średnica zewnętrzna 75 ułożonej metodą przecisku. W miejscach A, B i C wykonać komory przecisku.

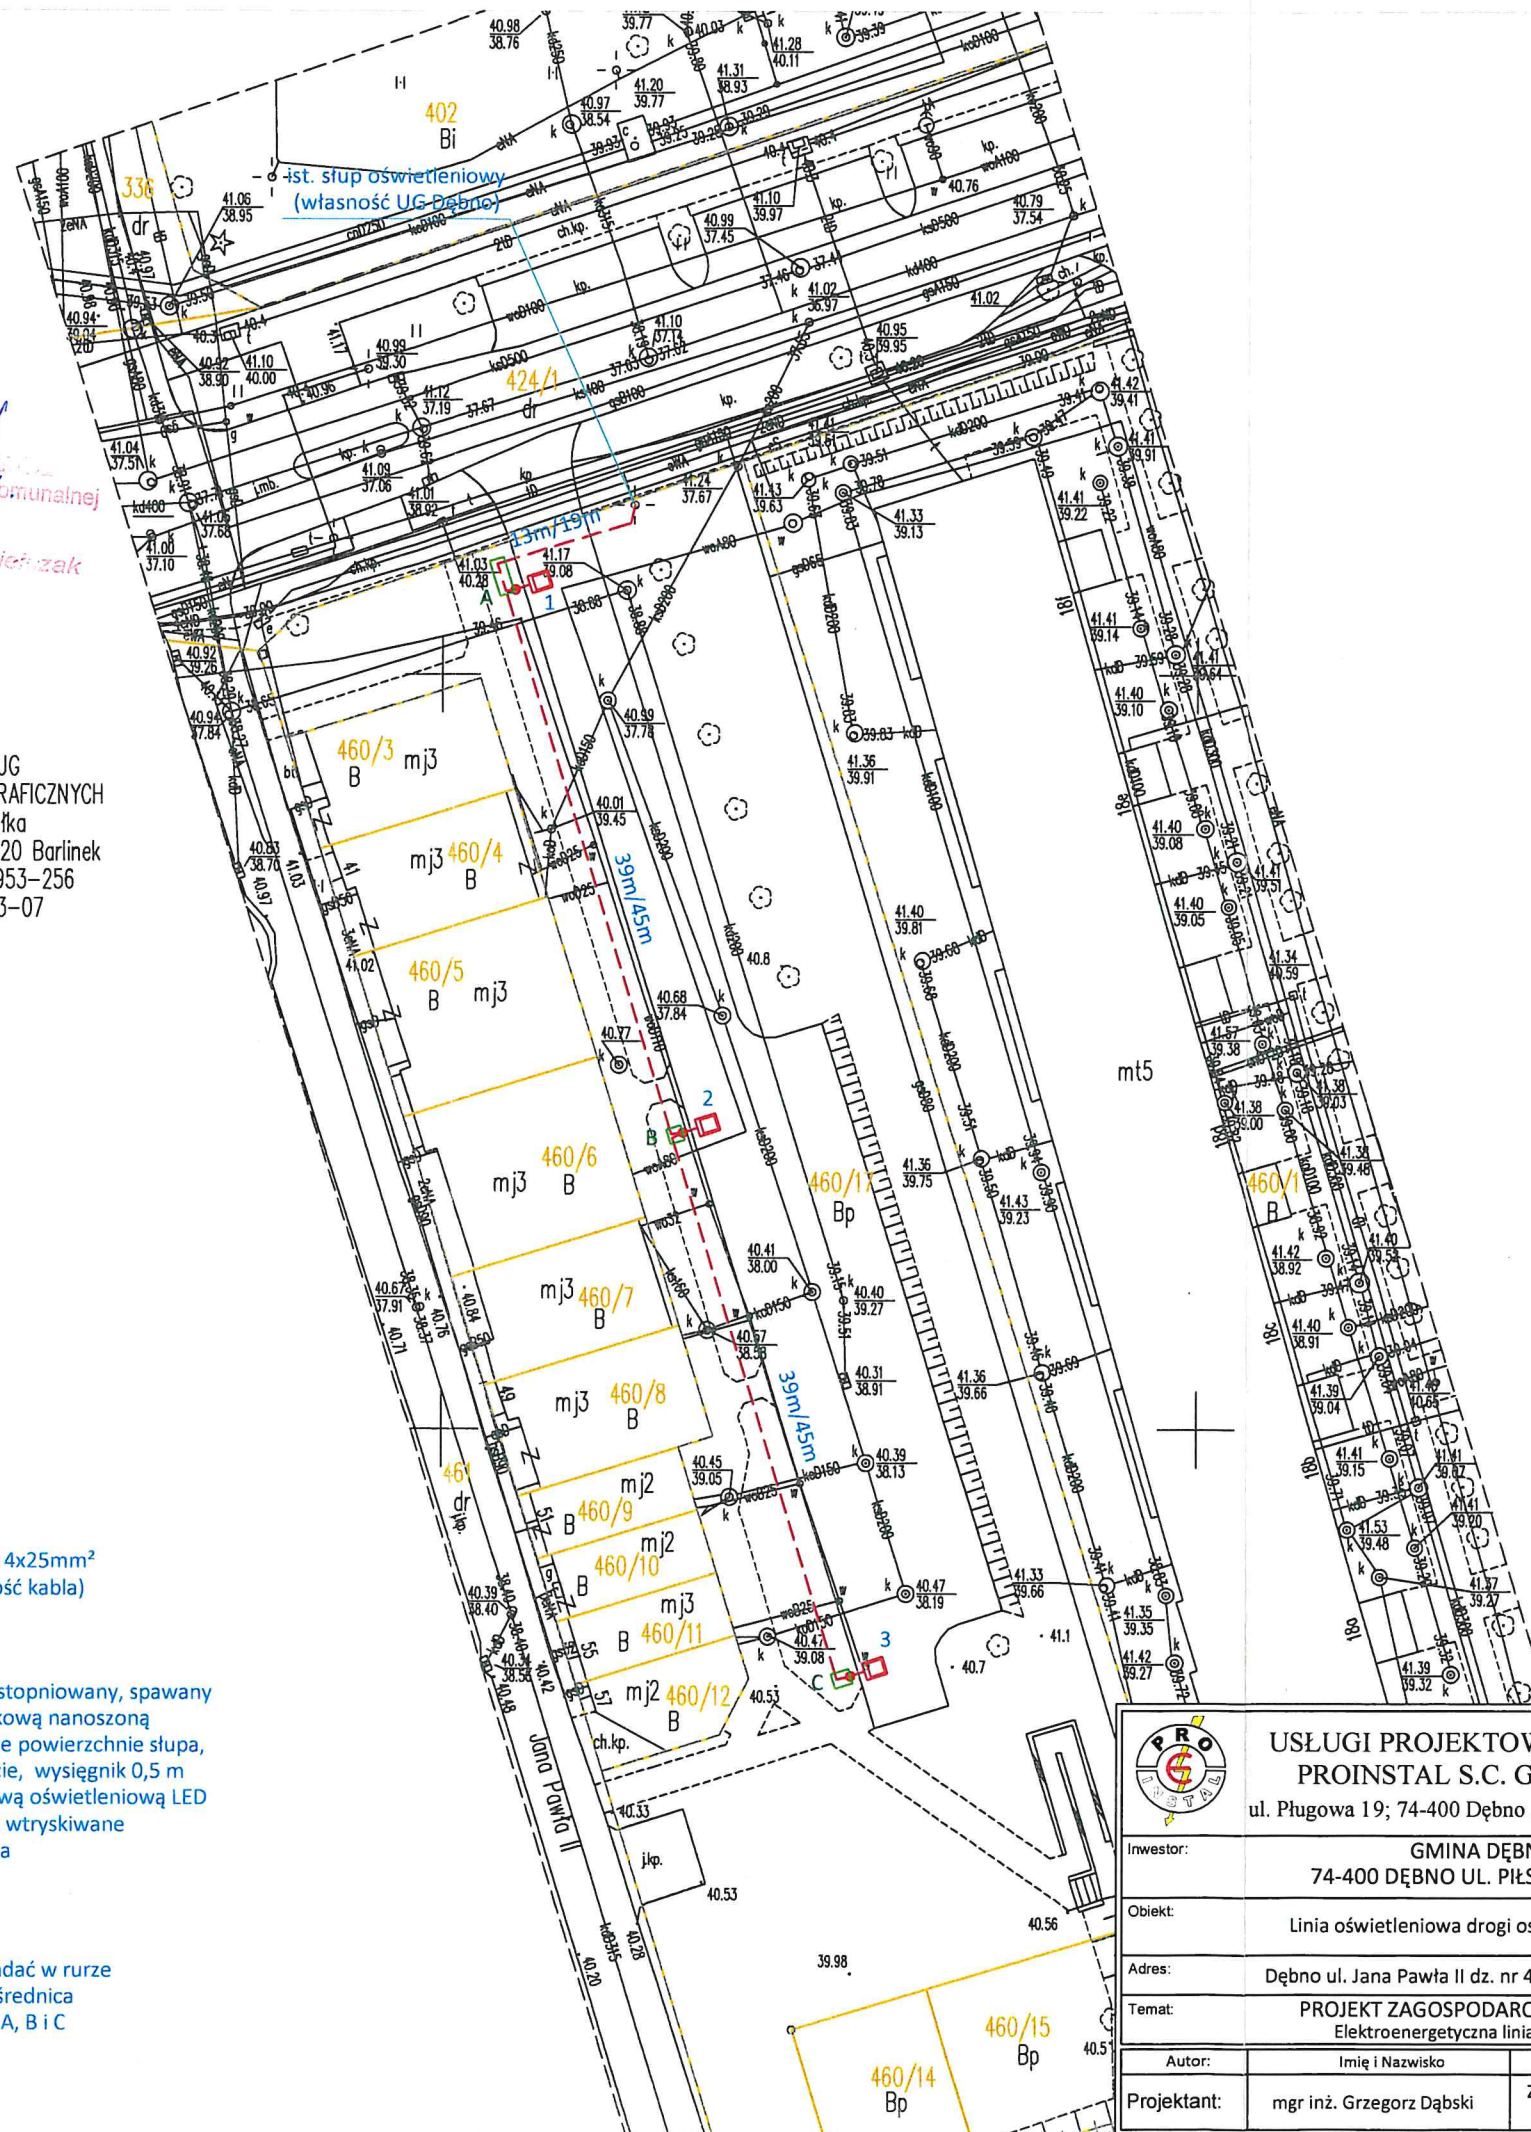

		USŁUGI PROJEKTOWO - WYKONAWCZE PROINSTRAL S.C. G. Dąbski, R. Frieske ul. Pługowa 19; 74-400 Dębno ; tel. 665080280; 603778498		Nr rysunku: E1	
Investor:	GMINA DĘBNO 74-400 DĘBNO UL. PIŁSUDSKIEGO 5			Skala: 1:500	
Obiekt:	Linia oświetleniowa drogi osiedlowej oraz parkingu				
Adres:	Dębno ul. Jana Pawła II dz. nr 460/17 obręb 0005 Dębno			Faza: PB	
Temat:	PROJEKT ZAGOSPODAROWANIA TERENU Elektroenergetyczna linia oświetleniowa				
Autor:	Imię i Nazwisko	Nr uprawnień i izby	Data:	Podpis	
Projektant:	mgr inż. Grzegorz Dąbski	ZAP/0069/POOE/05 ZAP/IE/0188/05	05.2021		