


# DOKUMENTACJA POWYKONAWCZA

Wykonano w ramach  
kalkulacji I-go etapu  
modernizacji inst. p.poz.  
w DPS u Koszelewie

08.08.2022 mgr inż. Jerzy Łukasz Franczak  
kierownik robót elektrycznych  
upr. nr ewid. 25/78

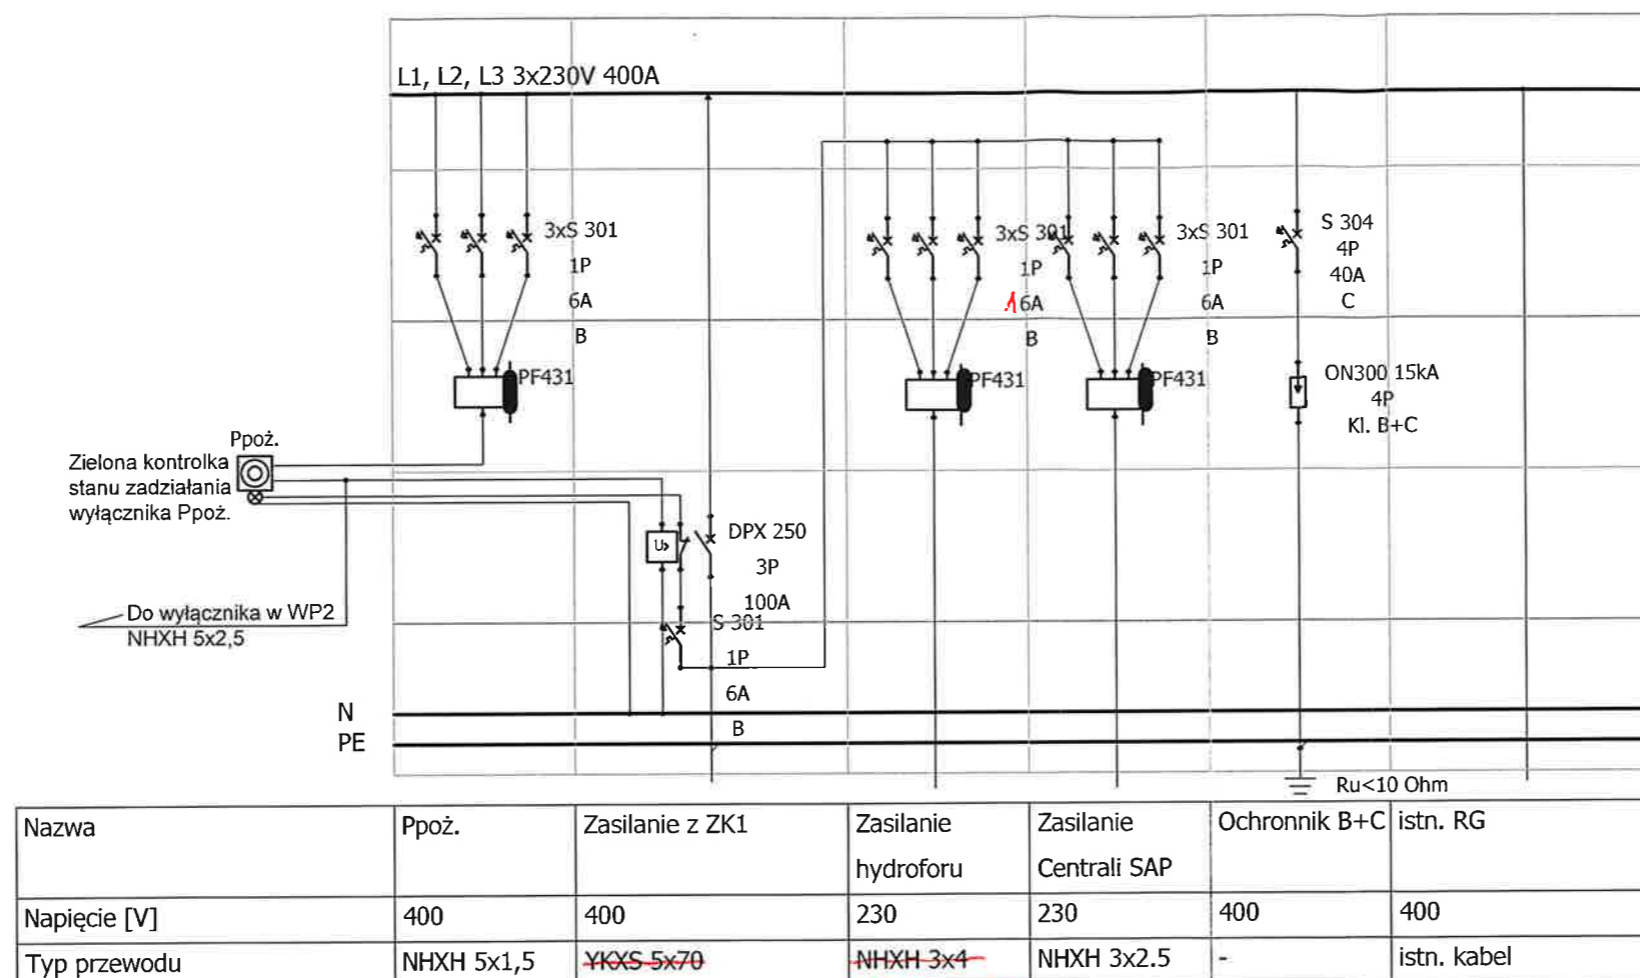

5xYKY 1x70 YKY 3x4

Układ sieci TN-S

Rys nr E03	Schemat WP1	Skala
obiekt	Budynek Oficyny Budynek Geriatryczny	
adres inwestycji	Koszelewie 2 09-530 Gąbin dz. nr ew. 79/2,215	
branża	elektryczna	
projektant br. elektryczna	inż. Jarosław Szczepny	upr. inst.-inż. VBP-AM-8386-S/46/80Wk
opracowanie br. elektryczna	inż. Robert Szafranski	E/1166/716/20 D/516/716/20
sprowadzający br. elektryczna	inż. Roman Pietrzak	upr. inst.-inż. UAN-N-V/147/81 Wk
data	sierpień 2021	