








**DOKUMENTACJA
POWYKONAWCZA**

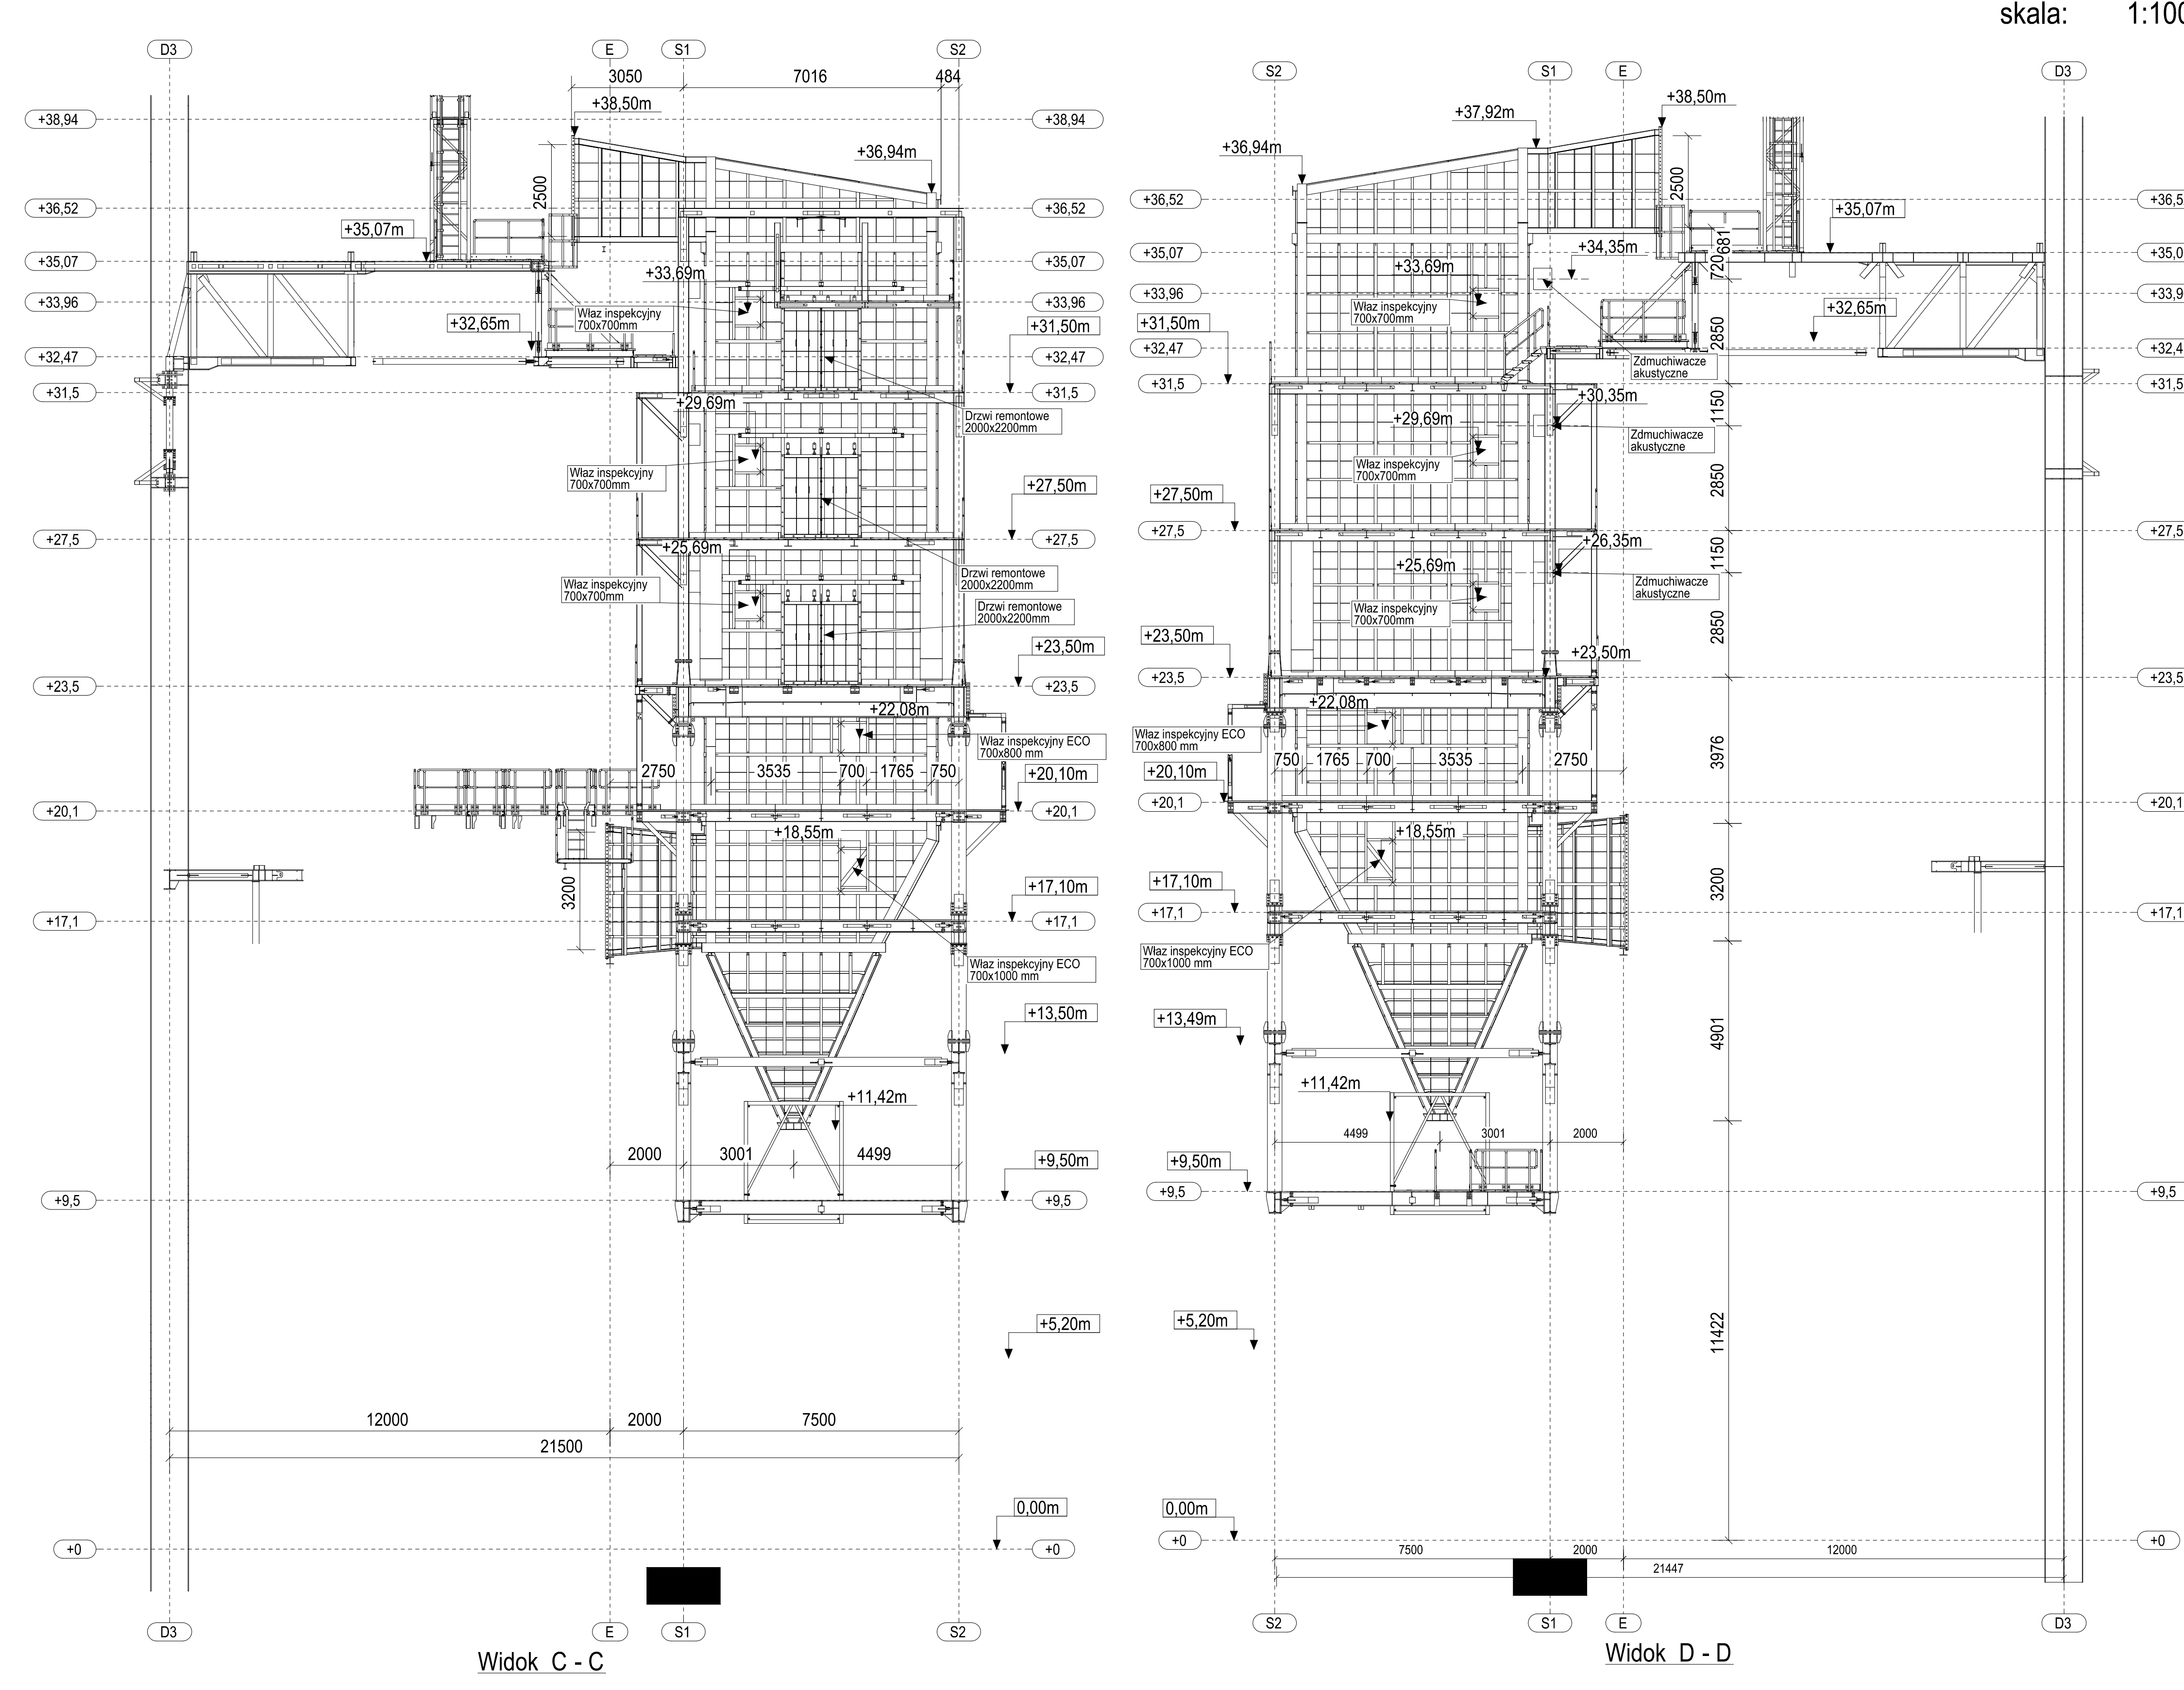

Historia zmian		02.02.15		K.Warczawski	T.Lubowski	B.Kochowski	M.Puchowski
0 Wydana piewszwa New. Opis zmiany		Date	Opis zmian	Przebieg Inwestycji	Przebieg Projektu		Sporoz.
Wykonawca/Consortium				ENERGA Elektrotermie Ostrołęka S.A.			
Załącznik		Instalacja KATALITYCZNEGO OZADZADZOWANIA SPALINOWA KOTŁOW OP-450 N 2 W ELEKTROWNI OSTROŁĘKA B		Brano:			
Opis zmian				BRANZA KONSTRUKCYJNA			
Tytuł dokumentu		Data		Nr identyfikacji		Rok	
Strona						0	
1-100							
