


W2

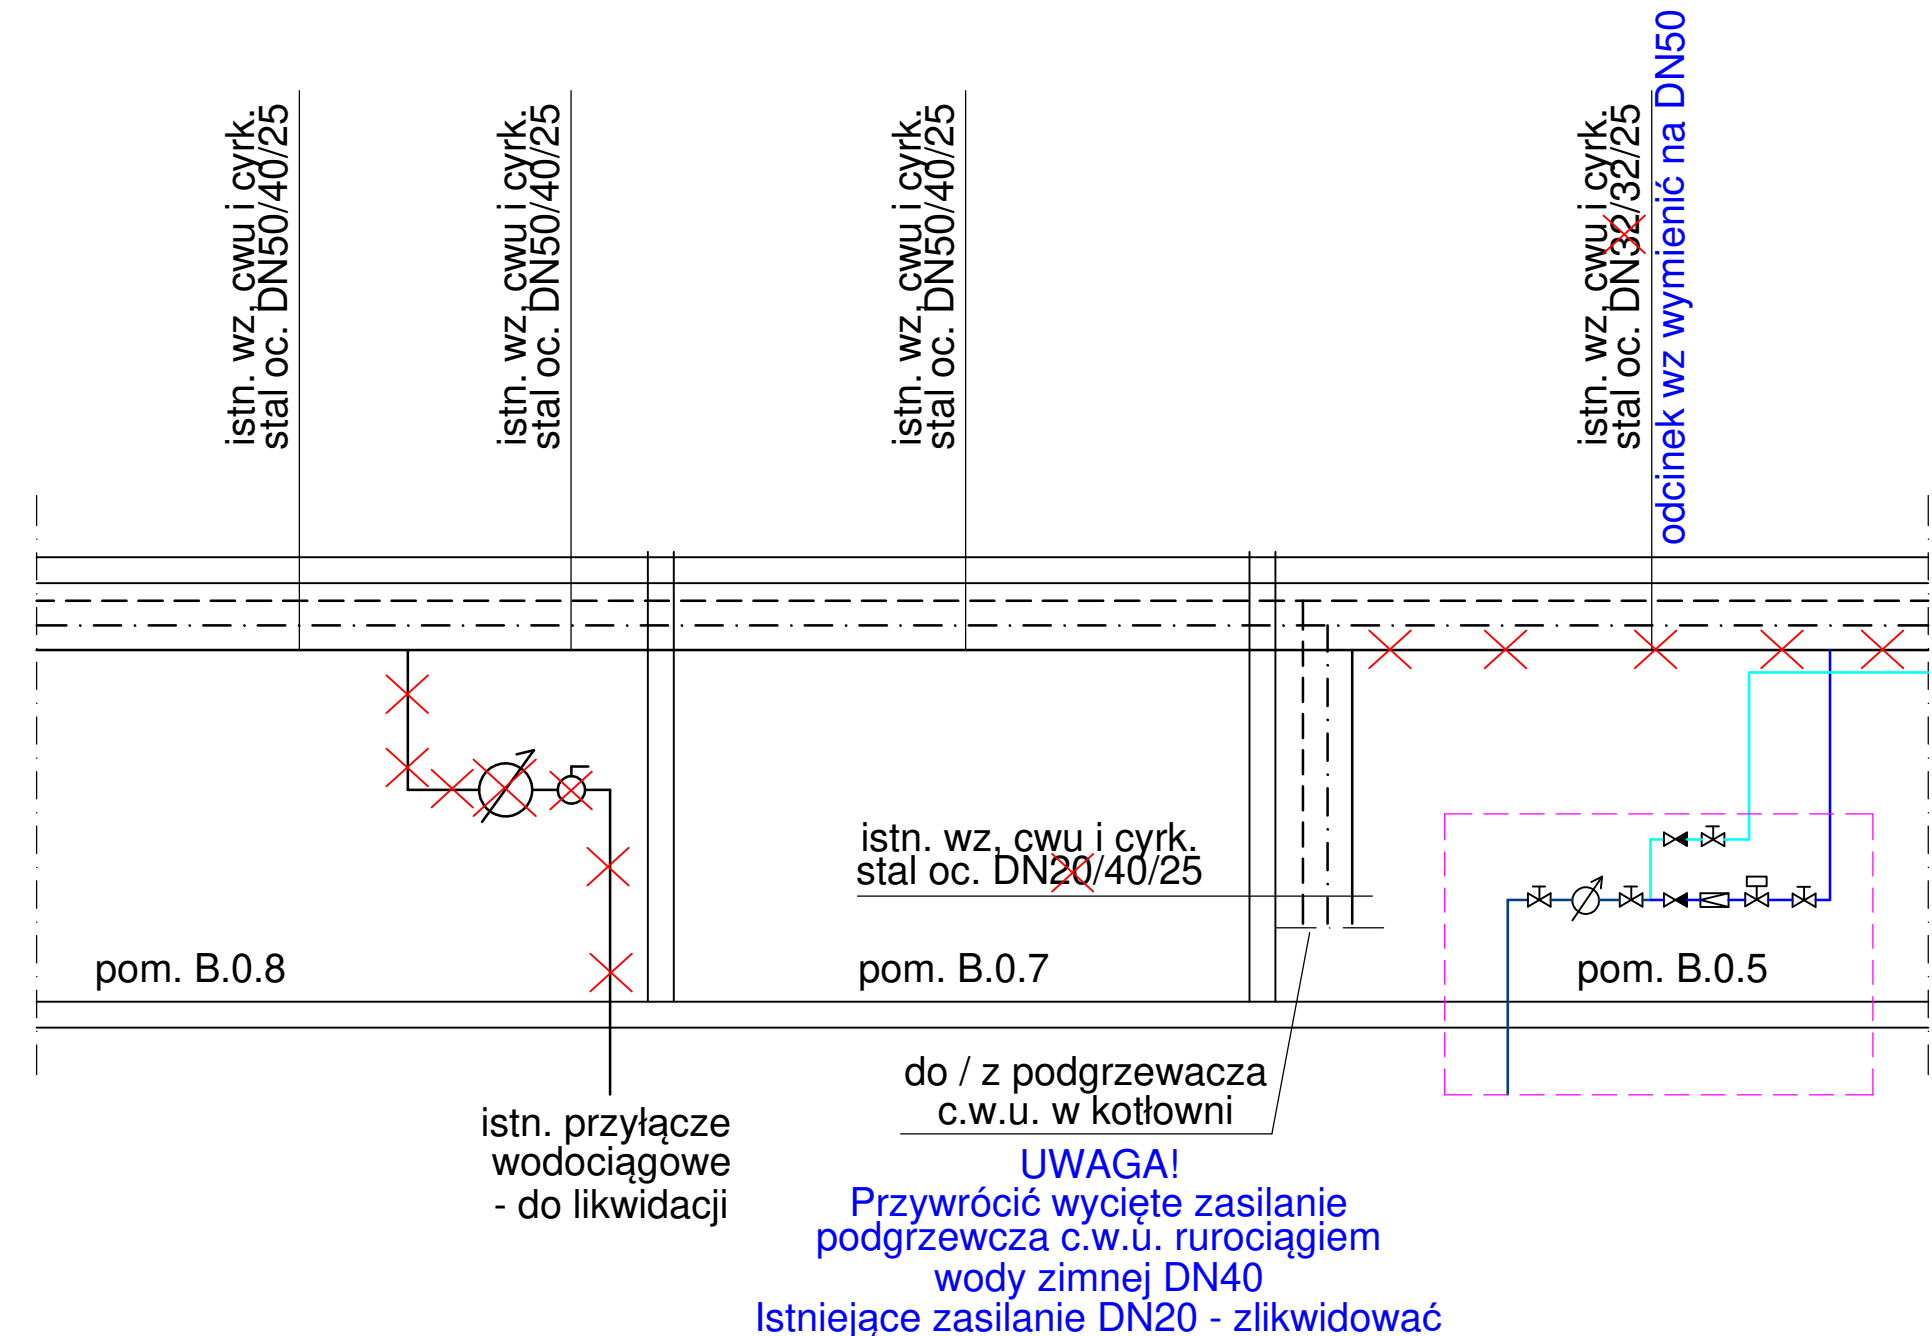

The diagram illustrates a water supply system starting from a 'Projektowane przyłącze wodociągowe DN50 PE100, SDR17, Ø63x3,8 - wg PZT' (Proposed water main connection). This connection leads to a 'PE/stal oc.' (PE/steel) pipe. The main line is labeled 'DN50 (stal oc.)'. It features several components: a 'Zawór antyskażeniowy klasy EA, DN50' (Anti-contamination valve class EA, DN50), a 'Zawór odcinający grzybkowy DN50' (Butterfly valve DN50), a 'Zawór pierwszeństwa DN50 - np. Honeywell VV300' (Priority valve DN50 - e.g., Honeywell VV300), a 'Filtr siatkowy, DN50' (Strainer filter, DN50), and another 'Zawór antyskażeniowy klasy EA, DN50'. The system then splits into two branches: a red line for 'zasilenie proj. instalacji hydrantowej DN50' (supply of the proposed fire hydrant installation DN50) and a blue line for 'zasilenie istniejącej instalacji bytowej DN50' (supply of the existing domestic installation DN50). The blue line also includes a 'Wodomierz do wody zimnej Q3=10,0m3/h, Q4=12,5m3/h, DN32' (Cold water meter Q3=10,0m3/h, Q4=12,5m3/h, DN32) and a 'Zawór odcinający grzybkowy DN50' (Butterfly valve DN50).

UWAGI / COPYRIGHT

RYSUNKI NIJ WOLNO SKŁADAM. WYMIARY PODANY W CENTYMETRACH
NIJ WOLNO BRAC ZAMÓWIENI WYMIAR. MIERZĄC BEZPOŚREDNIO Z RYSUNKU
WYKONANEGO PRZEZ MIE. WYMIARY WYKAZUJĄCE RÓŻNICĘ WYMIARÓW
W PRZYPADKU STwierdzenia niezgodności WYMIARÓW BUDYNKU Z
WYMIARAMI PODANYMI NA RYSUNKACH SKONTAKUJĄC SIĘ Z
PROJEKTEM ARCHYTEKTONICZNYM ROZPRAWIAJĄC ŁĄCZNIE Z PROJEKTEM
PROJEKTOWY I PRZECIWIENIEM BRANŻOWYM
WYKONANĄ PRZED PRZYSTĄPIENIEM DO ROBÓT ZOBOWIĄZANI JEST DO


NINIEJSZE OPRAWOWANIE ZOSTAŁO WYKONANE ZA POMOCĄ
LICENCJONOWANEGO OPROGRAMOWANIA ARCHICAD

Jakub Urbaniak
Pracownia Projektowa
ul. Katowicka 81A/10, 61-131 Poznań

Inwestor

Gmina Ślesin
ul. Kleczewska 15, 62-561 Ślesin

Tytuł projektu
Rozbudowa, nadbudowa i zmiany konstrukcji dachu części budynku
szkoły podstawowej w Ostrowążu w ramach zadania inwestycyjnego pn.
"Przebudowa budynku szkoły w Ostrowążu"
Ostrowąż 21, 62-561 Ślesin

Tytuł arkusza **Instalacja wodociągowa**
Rozwinięcie i schemat węzła wodomierzowego
 Faza **PROJEKT TECHNICZNY**

Branža	SANITARNA	Data	01.2022
--------	-----------	------	---------

Projektant	Uprawnienia	Podpis
mgr inż.	LOD/0618/POOS/06	

Marcin Straszewski	spec. instalacyjna	
Sprawdzający	Uprawnienia	

Skala rysunku		Korekta	Nr rysunku

1:- - -	00	S-10
---------	----	-------------