



Kraków, dnia 17.08.2023 r.

RU.461.2.1614.2023 (1)

Pełnomocnik
Pan Daniel Wąsik
Czułów 270
32-060 Liszki

Inwestor
Gmina Miejska Kraków
Reprezentowana przez
Zarząd Dróg Miasta Krakowa
ul. Centralna 53
31-586 Kraków

Dotyczy: wniosku z dnia 21.07.2023 r. w sprawie uzgodnienia lokalizacji przyłącza oświetlenia przejścia dla pieszych dla zadania pn.: *Opracowanie dokumentacji projektowej dla zadania Doświetlenie przejścia dla pieszych w ul. Sołtysowskiej (okolice sklepu Biedronka – na podstawie umowy nr 326/U/ZDMK/2023 z dnia 27.06.2023 r., w zakresie przebiegu w pasie drogowym ul. Sołtysowskiej w Krakowie.*

Po rozpatrzeniu załączonej do wniosku w sprawie jw. dokumentacji, Zarząd Dróg Miasta Krakowa **uzgadnia** trasę przyłącza oświetlenia przejścia dla pieszych dla zadania pn.: *Opracowanie dokumentacji projektowej dla zadania Doświetlenie przejścia dla pieszych w ul. Sołtysowskiej (okolice sklepu Biedronka – na podstawie umowy nr 326/U/ZDMK/2023 z dnia 27.06.2023 r., w zakresie przebiegu w pasie drogowym ul. Sołtysowskiej w Krakowie, z następującymi warunkami realizacji robót:*

1. Na czas prowadzonych robót należy zapewnić ciągłość i bezpieczeństwo ruchu pieszych oraz pojazdów w rejonie planowanej inwestycji.
2. Przedmiotowe uzbrojenie układać w odwodnionych i umocnionych wykopach wąskoprzestrzennych, na wyrównanym podłożu, na warstwie zagęszczonej podsypki piaskowej. Zasyp rozkopów gruntem zagęszczalnym wg normy PN-S-02205/1998 – „Roboty ziemne”.
3. Całość robót ziemnych należy wykonać ręcznie lub z wykorzystaniem lekkiego sprzętu mechanicznego, z zachowaniem szczególnej ostrożności. Rozkopy należy ograniczyć do niezbędnego minimum.
4. Zbliżenia i skrzyżowania z istniejącymi sieciami uzbrojenia technicznego należy uzgodnić z użytkownikami lub zarządcami tych sieci.

5. Zachować pozostałe warunki techniczne podane w piśmie znak: **RU.461.6.46.2022** z dnia 08.03.2022 r. – w zakresie oświetlenia.
6. O terminie rozpoczęcia i zakończenia prac powiadomić tut. Zarząd z min. 7-dniowym wyprzedzeniem.
7. Przypominamy, że zgodnie z art. 20 ustawy Prawo Budowlane - za przyjęte rozwiązania, ich zgodność z normami i obowiązującymi przepisami prawa oraz zasadami wiedzy technicznej, w tym za aktualność map, które są podstawą do opracowania dokumentacji projektowej- odpowiedzialność ponosi Projektant.
8. Integralną częścią pisma jest opieczetowany załącznik graficzny – mapa syt. – wys.
9. **Niniejsze uzgodnienie zachowuje ważność przez okres 3 lat od dnia wydania.**

Z up. Dyrektora ZDMK

Irena Lisak
Z-ca Kierownika Działu Uzgodnień

Otrzymują:

1 x Adresat;

1 x aa RU (94271/2023, ID: 3130045).

Daniel Napiłk
upr. Nr
MAP 100328/POLSKA

21.07.2023r.




5548100
7429500

LEGENDA :

- projektowany przyłącz oświetlenia
przebiegiem kablem YXS 5x16 w rurze ochronnej DVR 75

- projektowane słupy 6m wraz z oprawą LED

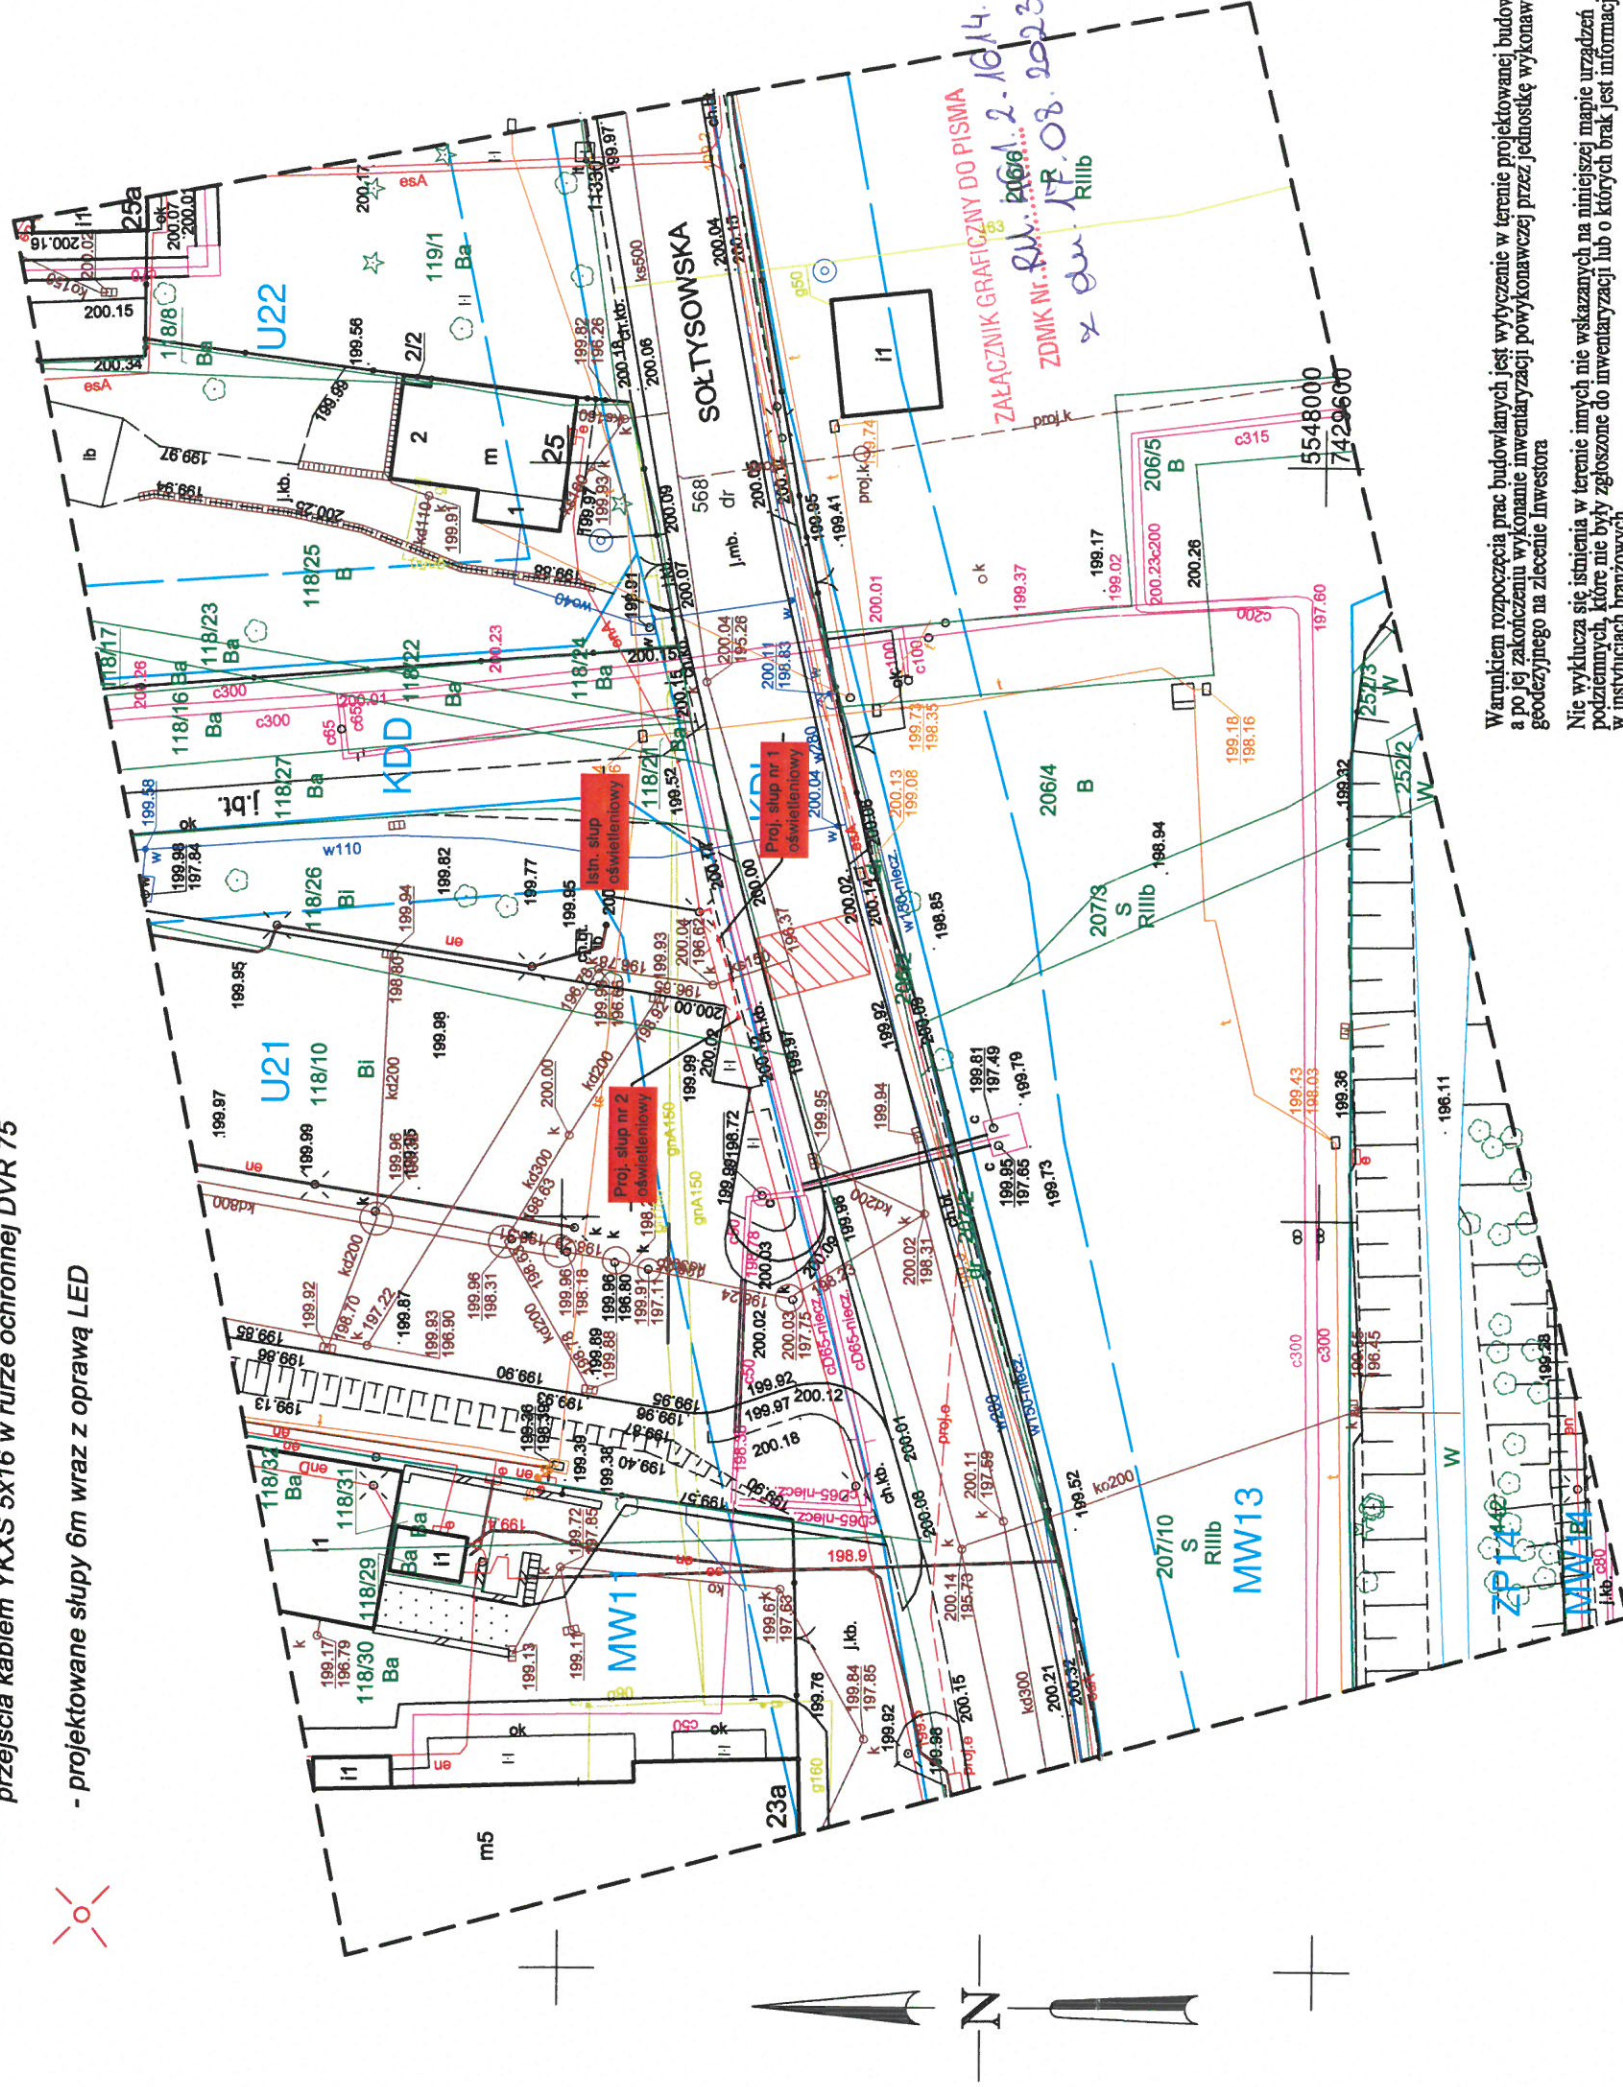

ID: GD-13.6640.4978.2023

MAPA DO CELÓW PROJEKTOWYCH

SEKCJE: 7.125.12.06.4.4, 7.125.12.07.3.3,
7.125.12.11.2.2
SKALA 1:500

woj: małopolskie
m. KRAKÓW
126103_9.0054 Nowa Huta
Nr ident. jedn. Nr obiektu Nazwa jedn. ewid.

PRZEDMIOT AKTUALIZACJI:
ul. Sołtysowska - dz. 568

Układ współrz. : "2000"
Układ wysokości : PL-EVRF2007-NH

Ks.rob.: 214/2023
23.06.2023r.
Data opracowania

Geodeta uprawniony
nr 2: Robert Dudziński
upr. nr 20151

Sporządził :

Prowadzącym, za niniejszy dokument został opracowany w wyniku prac geodezyjnych i kartograficznych, których rezultaty zawiera operat techniczny pozytywnie zweryfikowany. Jednocześnie informuję, że jestem świadomy odpowiedzialności karnej za złożenie fałszywego oświadczenia.	
Identyfikator zgłoszenia prac geodezyjnych	GD-13.6640.4978.2023
Organ służby geodezyjnej, który otrzymał zgłoszenie	Prezydent Miasta Krakowa
Wykonawca prac geodezyjnych	Biurow Usług Geodezyjnych GeoCentrum Robert Dudziński
Nr oraz data sporządzenia dokumentu zawierającego wynik pozytywnej weryfikacji	Protokół weryfikacji nr GD-13.6640.4978.2023_1_p1 z dnia 28.06.2023 r.
Imię i nazwisko oraz nr uprawnień zawodowych kierownika prac	Geodeta uprawniony nr 2: Robert Dudziński upr. nr 20151

Warunkiem rozpoczęcia prac budowlanych jest wytyczenie w terenie projektowanej budowli, a po jej zakończeniu wykonanie inwentaryzacji powykonawczej przez jednostkę wykonawstwa geodezyjnego na zlecenie Inwestora

Nie wyklucza się istnienia w terenie innych nie wskazanych na niniejszej mapie urządzeń podziemnych, które nie były zgłoszone do inwentaryzacji lub o których brak jest informacji w instytucjach branżowych.

W obrębie niniejszej mapy wyrysowano projektowane sieci uzbrojenia terenu. W obrębie niniejszej mapy wyrysowano obowiązujący miejscowy plan zagospodarowania przestrzennego obszaru "CZYŻYNY ŁĘG".

Granice działek przyjęto na podstawie danych ewidencji gruntów i budynków. Nie analizowano błędów położenia ich punktów granicznych zgodnie z § 51 ust. 1 rozporządzenia MR w sprawie standardów technicznych wykonywania geodezyjnych pomiarów sytuacyjnych i wysokościowych oraz opracowywania i przekazywania wyników tych pomiarów do państwowego zasobu geodezyjnego i kartograficznego z dn. 18.08.2020r. Niniejsza mapa nie może służyć do projektowania budynków w odległościach mniejszych bądź równych 4 m oraz innych obiektów budowlanych w odległościach mniejszych bądź równych 3 m od przyjętych granic.

Niniejsza mapa została wykonana bez ustalania obciążeń dot. służebności gruntowych.

LEGENDA MPZP:

- linie rozgraniczające tereny o różnym przeznaczeniu oraz różnym ich zabudowy i zagospodarowania
- maksymalne nieprzekraczalne linie zabudowy

Oznaczenia terenów:
MW - tereny zabudowy mieszkaniowej wielobrodzinnej
U - tereny zabudowy usługowej
ZP - tereny zieleni urządzonej
KDL - tereny dróg publicznych - drogi lokalne
KDD - tereny dróg publicznych - drogi dojazdowe

Oznaczenia dodatkowe:



- zarys projektowanego przejścia dla pieszych