


- przyłącza kanalizacji ogólnospławnej
- przyłącza wodociągowego ogólnego

www.geofort.pl

Wojciech Kujawski
ul. Terenowa 11, 93-473 Łódź
NIP: 7292511939 REGON: 101568389
tel. + 48 724 540 575

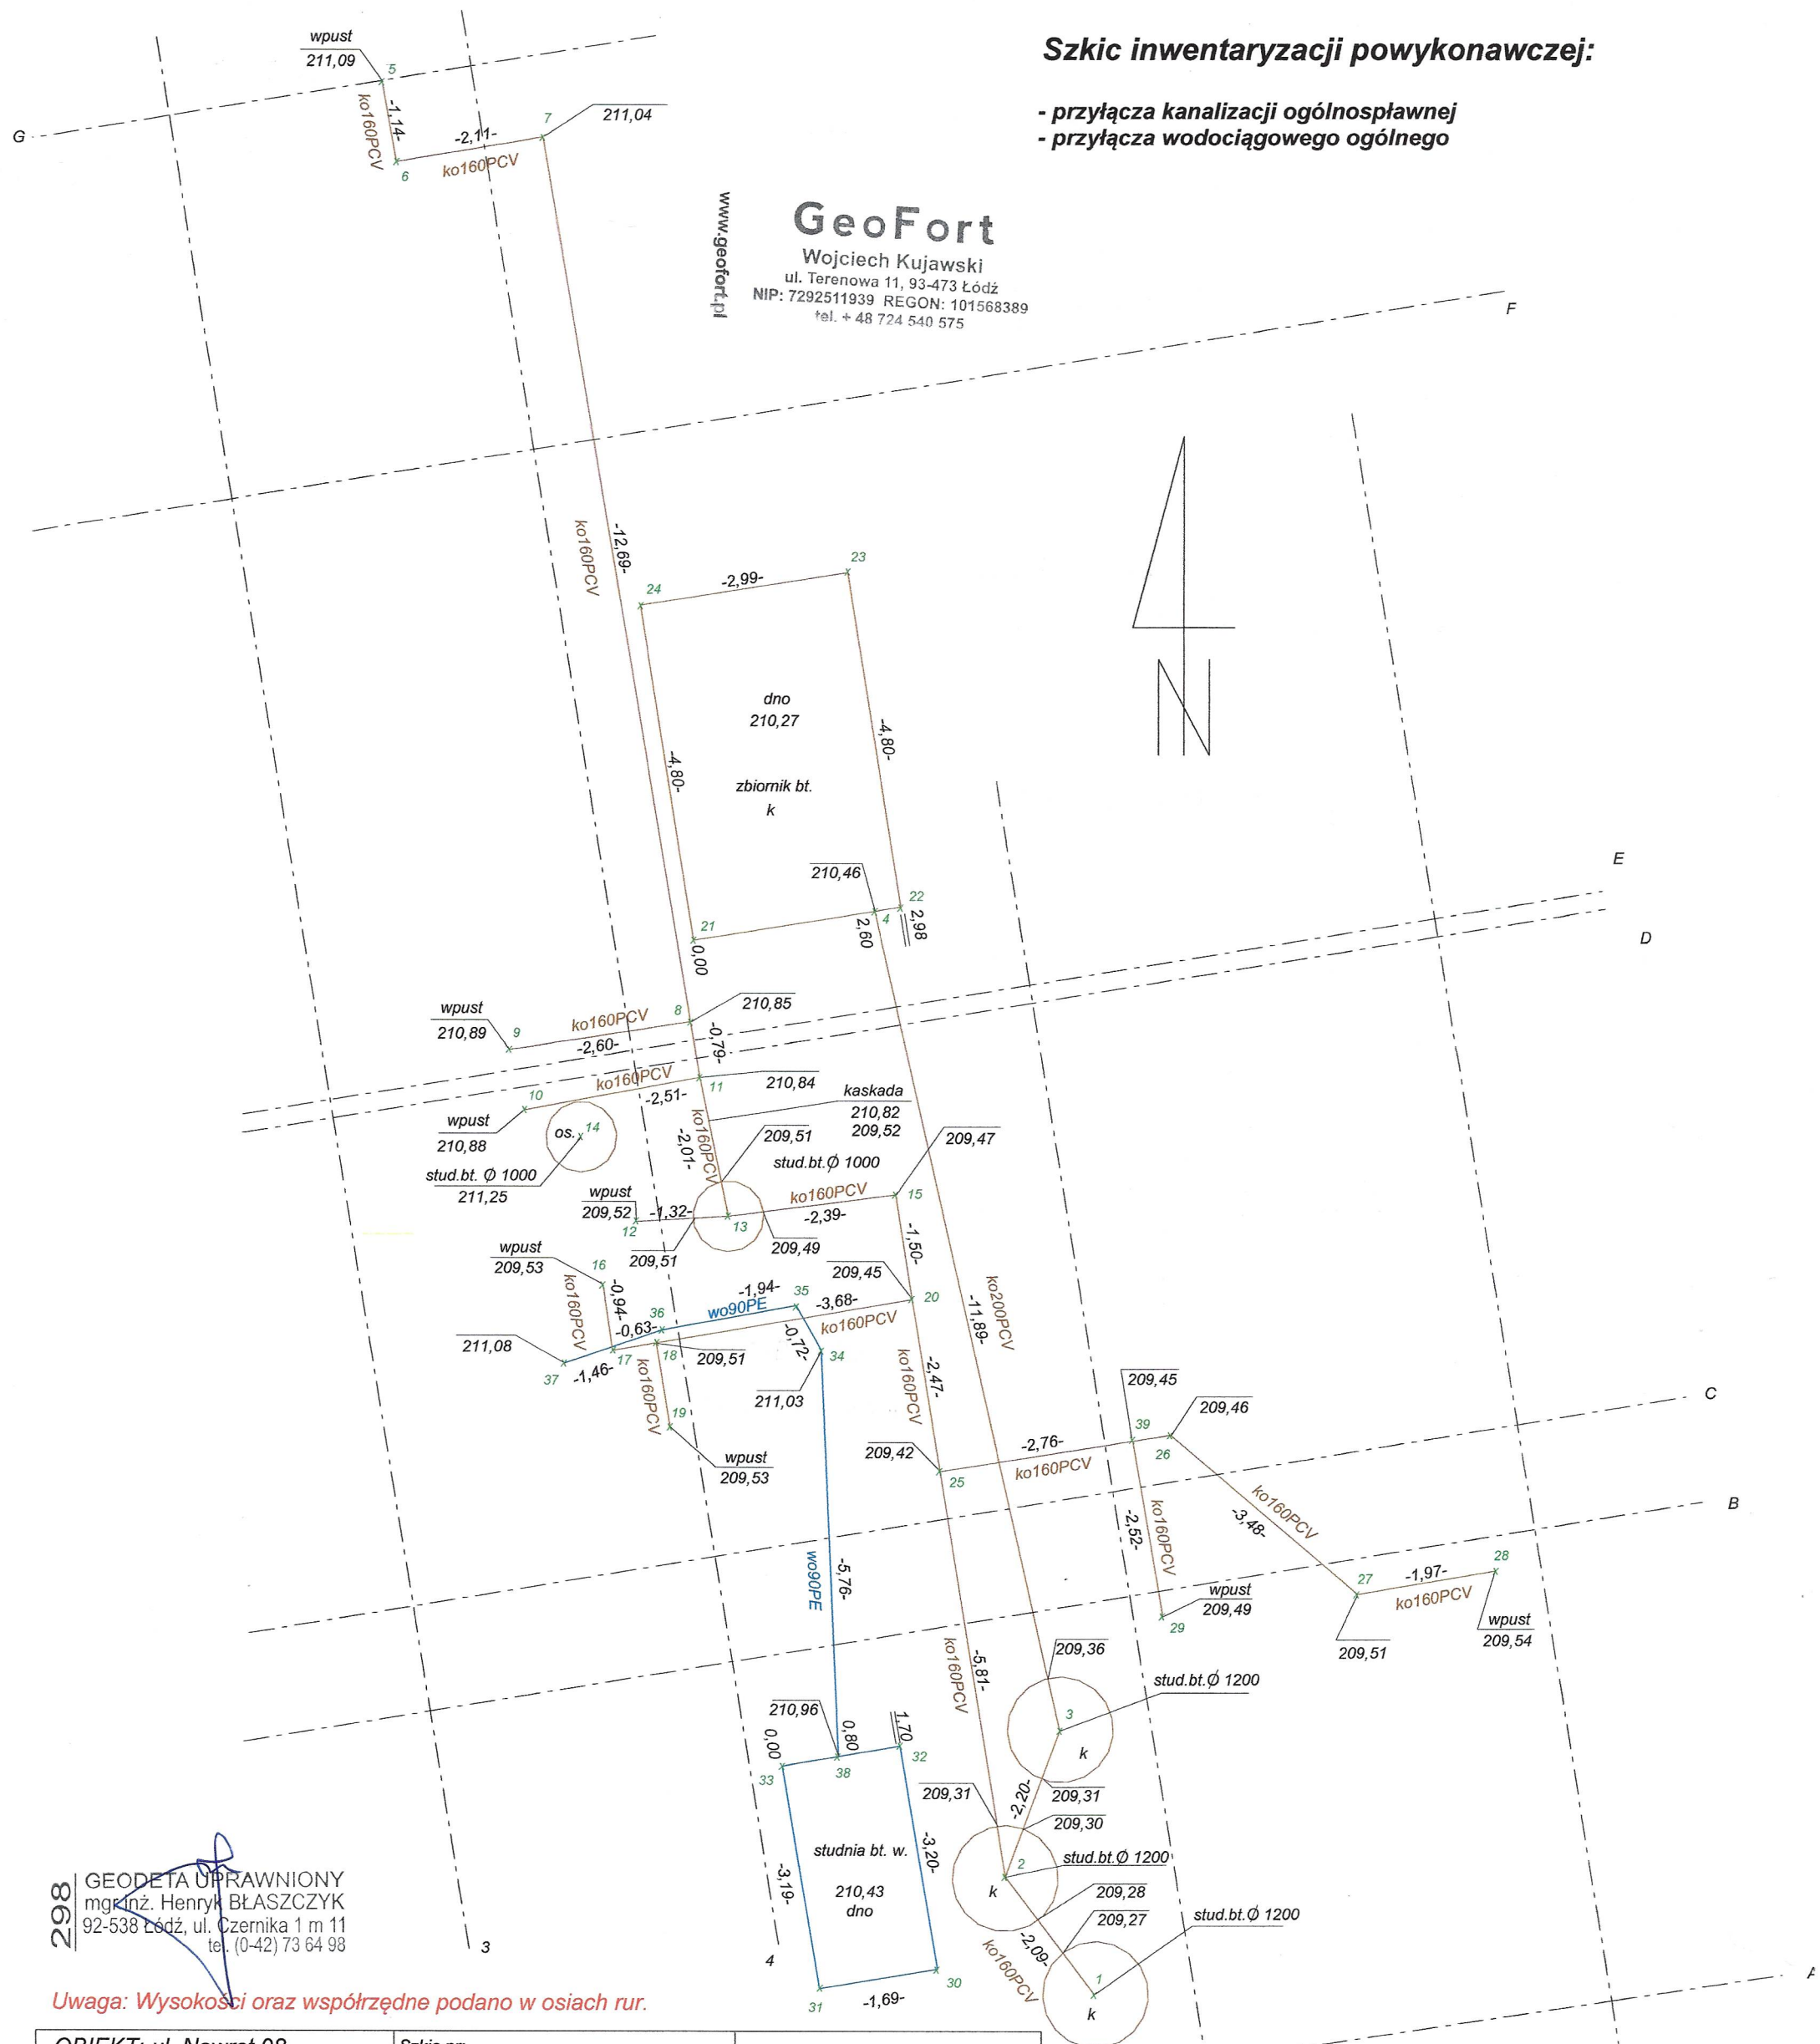

298 | GEODETA UPRAWNIONY
mgr inż. Henryk BŁASZCZYK
92-538 Łódź, ul. Czernika 1 m 11
tel. (0-42) 73 64 98

Uwaga: Wysokości oraz współrzędne podano w osiach rur.

OBIĘKT: ul. Nawrot 98 dz.198	Szkic nr: 1/1	
POMIAR: Inwentaryzacja powykonawcza Pomierzył dnia 07.12.2021 <div><div>GEODETA</div><div>mgr Wojciech Kujawski</div></div>	ZDT.ZOPG.4134.5539.2021	
Województwo łódzkie	<div><div>Godło</div><div><table><tr><td></td><td></td><td></td><td></td><td></td></tr><tr><td></td><td></td><td></td><td></td><td></td></tr><tr><td></td><td></td><td></td><td></td><td></td></tr><tr><td></td><td></td><td></td><td></td><td></td></tr><tr><td></td><td></td><td></td><td></td><td></td></tr><tr><td></td><td></td><td></td><td></td><td></td></tr><tr><td></td><td></td><td></td><td></td><td></td></tr><tr><td></td><td></td><td></td><td></td><td></td></tr><tr><td></td><td></td><td></td><td></td><td></td></tr><tr><td></td><td></td><td></td><td></td><td></td></tr></table></div></div>	
Miasto Łódź	<div><div>Godło</div><div><table><tr><td></td><td></td><td></td><td></td><td></td></tr><tr><td></td><td></td><td></td><td></td><td></td></tr><tr><td></td><td></td><td></td><td></td><td></td></tr><tr><td></td><td></td><td></td><td></td><td></td></tr><tr><td></td><td></td><td></td><td></td><td></td></tr><tr><td></td><td></td><td></td><td></td><td></td></tr><tr><td></td><td></td><td></td><td></td><td></td></tr><tr><td></td><td></td><td></td><td></td><td></td></tr><tr><td></td><td></td><td></td><td></td><td></td></tr><tr><td></td><td></td><td></td><td></td><td></td></tr></table></div></div>	
Obręb W-24	

Nawrot

6

Wykaz współrzędnych punktów

Nr	X	Y	H
1	5737708,22	6602169,32	
2	5737709,89	6602168,06	211,81
3	5737711,95	6602168,83	
4	5737723,55	6602166,20	210,46
5	5737735,27	6602159,22	211,09
6	5737734,14	6602159,42	
7	5737734,49	6602161,50	211,04
8	5737721,98	6602163,60	210,85
9	5737721,58	6602161,03	210,89
10	5737720,74	6602161,26	210,88
11	5737721,20	6602163,73	210,84
12	5737719,15	6602162,82	209,52
13	5737719,23	6602164,13	
14	5737720,35	6602162,05	211,25
15	5737719,53	6602166,50	209,47
16	5737718,26	6602162,36	209,53
17	5737717,33	6602162,49	212,29
18	5737717,43	6602163,11	209,51
19	5737716,26	6602163,31	209,53
20	5737718,05	6602166,74	209,45
21	5737723,14	6602163,64	212,29
22	5737723,61	6602166,57	212,32
23	5737728,33	6602165,81	212,35
24	5737727,86	6602162,88	212,36
25	5737715,62	6602167,13	209,42
26	5737716,13	6602170,40	209,46
27	5737713,88	6602173,04	209,51
28	5737714,21	6602174,99	209,54
29	5737713,56	6602170,29	209,49
30	5737708,57	6602167,10	212,72
31	5737708,30	6602165,44	212,73
32	5737711,73	6602166,57	212,74
33	5737711,45	6602164,91	212,76
34	5737717,33	6602165,45	211,03
35	5737717,97	6602165,10	
36	5737717,62	6602163,19	
37	5737717,14	6602161,81	211,08
38	5737711,58	6602165,70	210,96
39	5737716,05	6602169,86	209,45

GEODETA

mgr Wojciech Kujawski