

27 SZATNIA
13,24 lastrico

28 SZATNIA
15,51 lastrico

29 SZATNIA
15,85 lastrico

ATRIUM

32 Umywalnia
27,44 lastrico

33 NATRYSKI
12,48 pł.

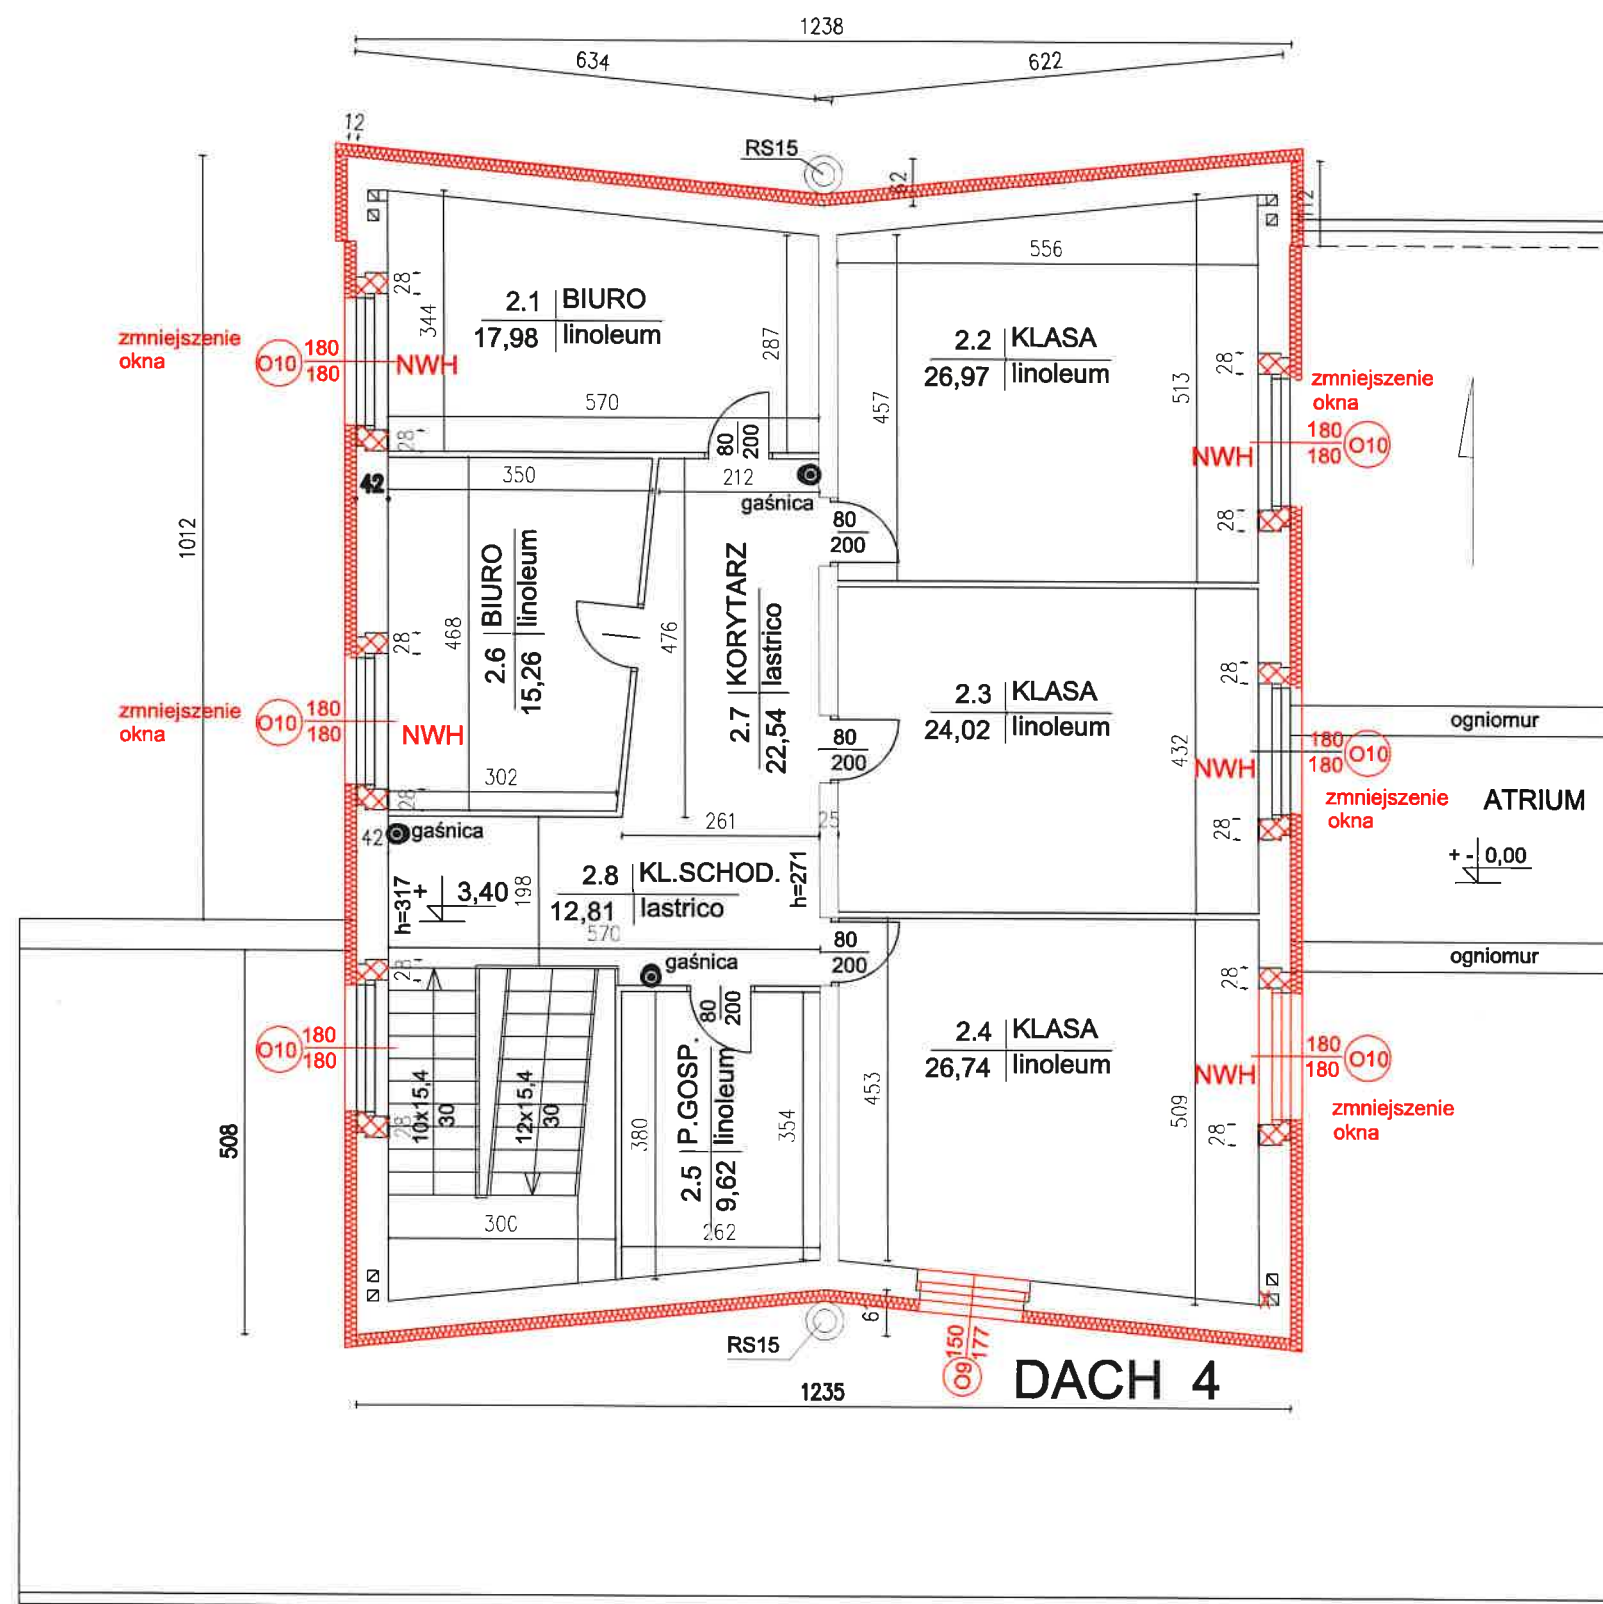
16a KORYTARZ
112,62 lastrico

gaśnica
p.komorowy

WYJŚCIE EWAKUACYJNE

TERMOMODERNIZACJA I PRZEBUDOWA BUDYNKU „B”
KŁODZKA SZKOŁA PRZEDSIĘBIORCZOŚCI, 57-300 KŁODZKO UL. SZKOLNA 8
TEMAT: INWENTARYZACJA TOALET

USŁUGI INWESTYCYJNE UL. DZIAŁKOWCA NR 8, 57-200 ZĄBKOWICE ŚLĄSKIE	
INWESTOR:	POWIAT KŁODZKO
ADRES:	57-300 KŁODZKO ul. OKRZEI 1
BRANŻA:	BUDOWLANA
architektura:	MGR INŻ. ARCH. KAROLINA URBANŚKA
KONSTRUKCJA:	MGR INŻ. GRZEGORZ PAPIERNIK
RYŚNIO:	UPR. PROJEKTOWE UAN-6/385/90
NAZWA RYSUNKU:	RZUT PRZYZIEMIA
STADIUM:	PB
DATA:	2021.01.15
SKALA:	1:100
NR:	2B



SZ2 $U=1,13 \text{ W/m}^2\text{K}$

tynk c-w 2 cm
cegła pełna 38 cm
tynk c-w 2 cm

SZ2p $U_p=0,19 \text{ W/m}^2\text{K}$

STYROPIAN EPS 70-033 15 cm
tynk c-w 2 cm
cegła pełna 38 cm
tynk c-w 2 cm

TEMAT : TERMOMODERNIZACJA I PRZEBUDOWA BUDYNKU „B”
KŁODZKA SZKOŁA PRZEDSIĘBIORCZOŚCI, 57-300 KŁODZKO UL. SZKOLNA 8

USŁUGI INWESTYCYJNE			
UL. DZIAŁKOWCA NR 8, 57-200 ZĄBKOWICE ŚLĄSKIE			
INWESTOR :	POWIAT KŁODZKO		
ADRES :	57-300 KŁODZKO ul. OKRZEI 1		
BRANŻA :	BUDOWLANA		STADIUM: PB
architektura :	MGR INŻ. ARCH. KAROLINA URBAŃSKA		
KONSTRUKCJA :	MGR INŻ. GRZEGORZ PAPIERNIK		
RYŚ :	UPR. PROJEKTOWE UAN-6/3/85/90		
NAZWA	RZUT I PIĘTRA		
RYŚ :	1:100	NR 3	

ISTNIEJĄCE

do rozbiórki

B

- ~~blacha trapezowa 35~~
- ~~łaty drew 4 cm~~
- ~~kontłaty drew 3 cm~~
- ~~2x papa na lepiku~~
- ~~2x płyta pilśniowa miękka (gr. 4 cm)~~
- ~~szlichta 3 cm~~
- ~~strop DZ-3 24 cm~~
- ~~tynek c-w 2 cm~~

E

- ~~blacha trapezowa~~
- ~~łaty drew~~
- ~~kontłaty~~
- ~~2x papa~~
- gładź cem. 4 cm
- płyty korytkowe 60/300
- puszka powietrza
- wełna mineralna 5 cm
- strop DZ-3
- tynek c-w 1,5 cm

budynek byłej kuźni - obecnie sala gimnastyczna

obróbka blacharska szer. 25 cm

W
W
W
W

blacha trapezowa
T15

PROJEKTOWANE POKRYCIE

+ 4,35

ogniomur

1559

1531

E

1012

ogniomur

gr, styropianu 20 cm

DACH 5
11,81x14,25 = 168,29 m2

papa termozgrzewalna

1%

PROJEKTOWANE POKRYCIE

1%

gr, styropianu 20 cm

ogniomur

RS15

żygacz Ø 30

DACH 4

8,30x37,02-12,35x5,08 = 244,53 m2

1,69 %

papa termozgrzewalna

1%

1%

+ 7,17 +0,20

1%

gr, styropianu 20 cm

1,69 %

gr, styropianu 20 cm

ogniomur

RS15

h=600

żygacz Ø 30

kratka ochronna wpustu dachowego
plus element grzejny

ogniomur

gr, styropianu 20 cm

112

R śr. 15 cm l=913

RS 12 cm

h=330

demontaz i montaz RS 12 cm
l=400

DACH 3

9,13x9,50-6,13x3,14 = 67,49 m2

633

280

ogniomur

593

h=449

ogniomur

h=429

Turbowent hybrydowy śr. 150 mm
montowany na czapie komina wentylacyjnego
wloty boczne komina na dachu do zamurowania

h=429

blacha trapezowa T15

PROJEKTOWANE POKRYCIE

wk

206

40

936

RS 1

214

40


TEMAT : TERMOMODERNIZACJA I PRZEBUDOWA BUDYNKU „B”
KŁODZKA SZKOŁA PRZEDSIĘBIORCZOŚCI, 57-300 KŁODZKO UL. SZKOŁNA 8

INWESTOR : POWIAT KŁODZKO		USŁUGI INWESTYCYJNE	
ADRES : 57-300 KŁODZKO ul. OKRZEJ 1		UL. DZIAŁKOWCA NR 8, 57-200 ZĄBKOWICE ŚLĄSKIE	
BRANŻA : BUDOWLANA		STADIUM : PB	
architektura : MGR INŻ. ARCH. KAROLINA URBANSKA		RODZAJ : 2021.01.15	
UPR. PROJEKTOWE 74/2010/DS OIA		NAZWA	
KONSTRUKCJA : MGR INŻ. GRZEGORZ PAPIERNIK		RYSUNKU : RZUT DACHU	
UPR. PROJEKTOWE UAN-6/3/85/90		SKALA	
		RYS : 1:100	

PROJEKTOWANE POKRYCIE

- papa termozgrzewalna NRO
- papa podkładowa
- styropian EPS 100 033 gr. 20 cm
- mocowany na tuleje dystansowe
- 13x165/100 3/4 / 6 szt./m2
- szlichta 4 cm
- strop DZ-3 24 cm
- tynek c-w 2 cm

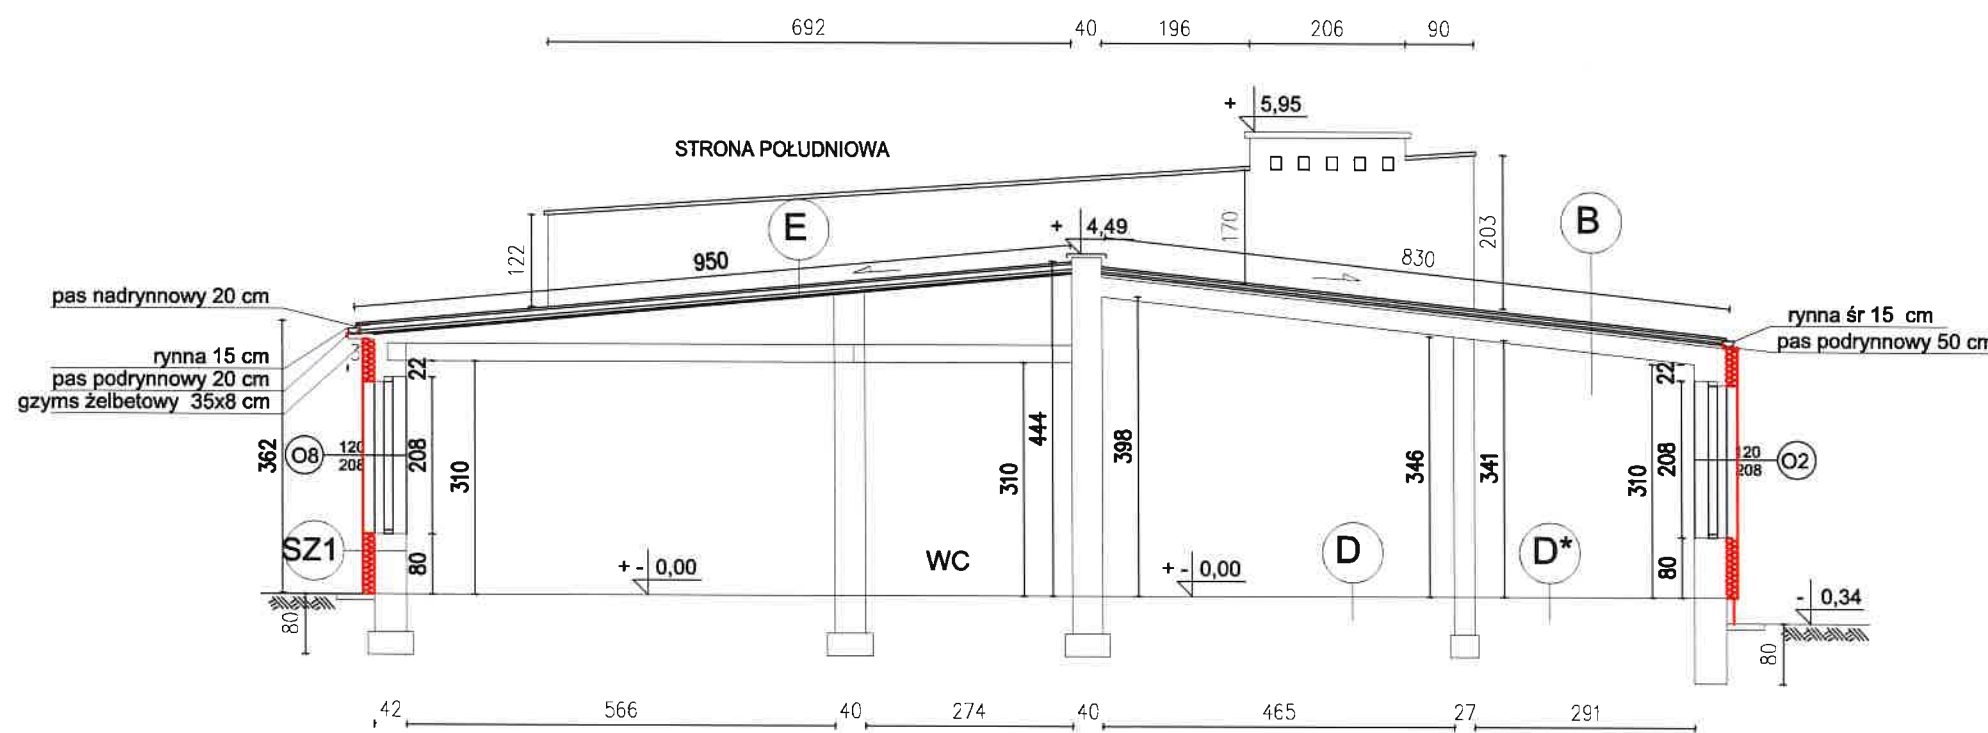- papa termozgrzewalna NRO
- papa podkładowa
- styropian EPS 100 033 gr. 20 cm
- mocowany na tuleje dystansowe
- 13x165/100 3/4 / 6 szt./m2
- gładź cem. 4 cm
- płyty korytkowe 60/300
- puszka powietrza
- wełna mineralna 5 cm
- strop DZ-3
- tynek c-w 1,5 cm



ISTNIEJĄCE

~~do rozbiórki~~

B

~~blacha trapezowa 35~~
~~łaty drew 4 cm~~
~~kontrłaty drew 3 cm~~
~~2x papa na lepiku~~
~~2x płyta pilśniowa miękka (gr. 4 cm)~~
 szlichta 3 cm
 strop DZ-3 24 cm
 tynk c-w 2 cm

D

U=1,09 w/m2K

lastrico 4 cm
 beton 10 cm
 2x papa
 chudy beton 8 cm
 piasek
 glina

D*

linoleum
 beton 10 cm
 2x papa
 chudy beton 8 cm
 piasek
 glina

E

~~blacha trapezowa~~
~~łaty drew~~
~~kontrłaty~~
~~2x papa~~
 gładź cem. 4 cm
 płyty korytkowe 60/300
 pustka powietrza
 wełna mineralna 5 cm
 strop DZ-3
 tynk c-w 1,5 cm

PROJEKTOWANE

B

U=0,147 W/m2K < U_{max}=0,15 W/m2K

papa termozgrzewalna NRO
 papa podkładowa
 styropian EPS 100 033 gr. 20 cm
 mocowany na tuleje dystansowe
 13x165/100 3/4 / 6 szt./m2
 szlichta 4 cm
 strop DZ-3 24 cm
 tynk c-w 2 cm

D

POSADZKA TOALET
 U=0,29 W/m2K < U_{max}=0,30 W/m2K

GRES
 szlichta cementowa 7 cm
 z włóknami polipropylenowymi
 folia
 styropian EPS 200 038 gr. 10 cm
 folia
 chudy beton B10 8 cm
 piasek 20 cm
 glina

SZ1 U=1,40 W/m2K

tynk c-w 2 cm
 cegła pełna 51 cm
 tynk c-w 2 cm

SZ1p Up=0,18 w/m2K

STYROPIAN EPS 70-033 15 cm
 tynk c-w 2 cm
 cegła pełna 51 cm
 tynk c-w 2 cm

SZ2 U=1,13 W/m2K

tynk c-w 2 cm
 cegła pełna 38 cm
 tynk c-w 2 cm

SZ2p Up= 0,19 W/m2K

STYROPIAN EPS 70-033 15 cm
 tynk c-w 2 cm
 cegła pełna 38 cm
 tynk c-w 2 cm

TEMAT : TERMOMODERNIZACJA I PRZEBUDOWA BUDYNKU „B”
 KŁODZKA SZKOŁA PRZEDSIĘBIORCZOŚCI, 57-300 KŁODZKO UL. SZKOLNA 8

UL. DZIAŁKOWCA NR 8, 57-200 ZĄBKOWICE ŚLĄSKIE			
INWESTOR :	POWIAT KŁODZKO		
ADRES :	57-300 KŁODZKO ul. OKRZEJ 1		
BRANŻA :	BUDOWLANA	STADIUM :	PB
architektura :	MGR INŻ. ARCH. KAROLINA URBANSKA		
	UPR. PROJEKTOWE 74/2010/DS OIA		
KONSTRUKCJA :	MGR INŻ. GRZEGORZ PAPIERNIK	PODPIS :	
	UPR. PROJEKTOWE UAN-6/3/85/90	DATA :	2021.01.15
NAZWA	PRZEKRÓJ B-B	SKALA	1:100
RYUNKU :		NR	5

PROJEKTOWANE

ISTNIEJĄCE

~~do rozbioru~~

B $U=0,147W/m^2K < U_{max}=0,15 W/m^2K$

papa termozgrzewalna NRO
papa podkładowa
styropian EPS 100 033 gr. 20 cm
mocowany na tuleje dystansowe
13x165/100 3/4 / 6 szt./m2
szlichta 4 cm
strop DZ-3 24 cm
tynk c-w 2 cm

B

~~blacha trapezowa 35~~
~~łaty drew 4 cm~~
~~kontłaty drew 3cm~~
~~2x papa na lepiku~~
~~2x płyta pilśniowa miękka (gr. 4 cm)~~
szlichta 3 cm
strop DZ-3 24 cm
tynk c-w 2 cm

D

lastrico 4 cm
beton 10 cm
2x papa
chudy beton 8 cm
piasek
głina

D*

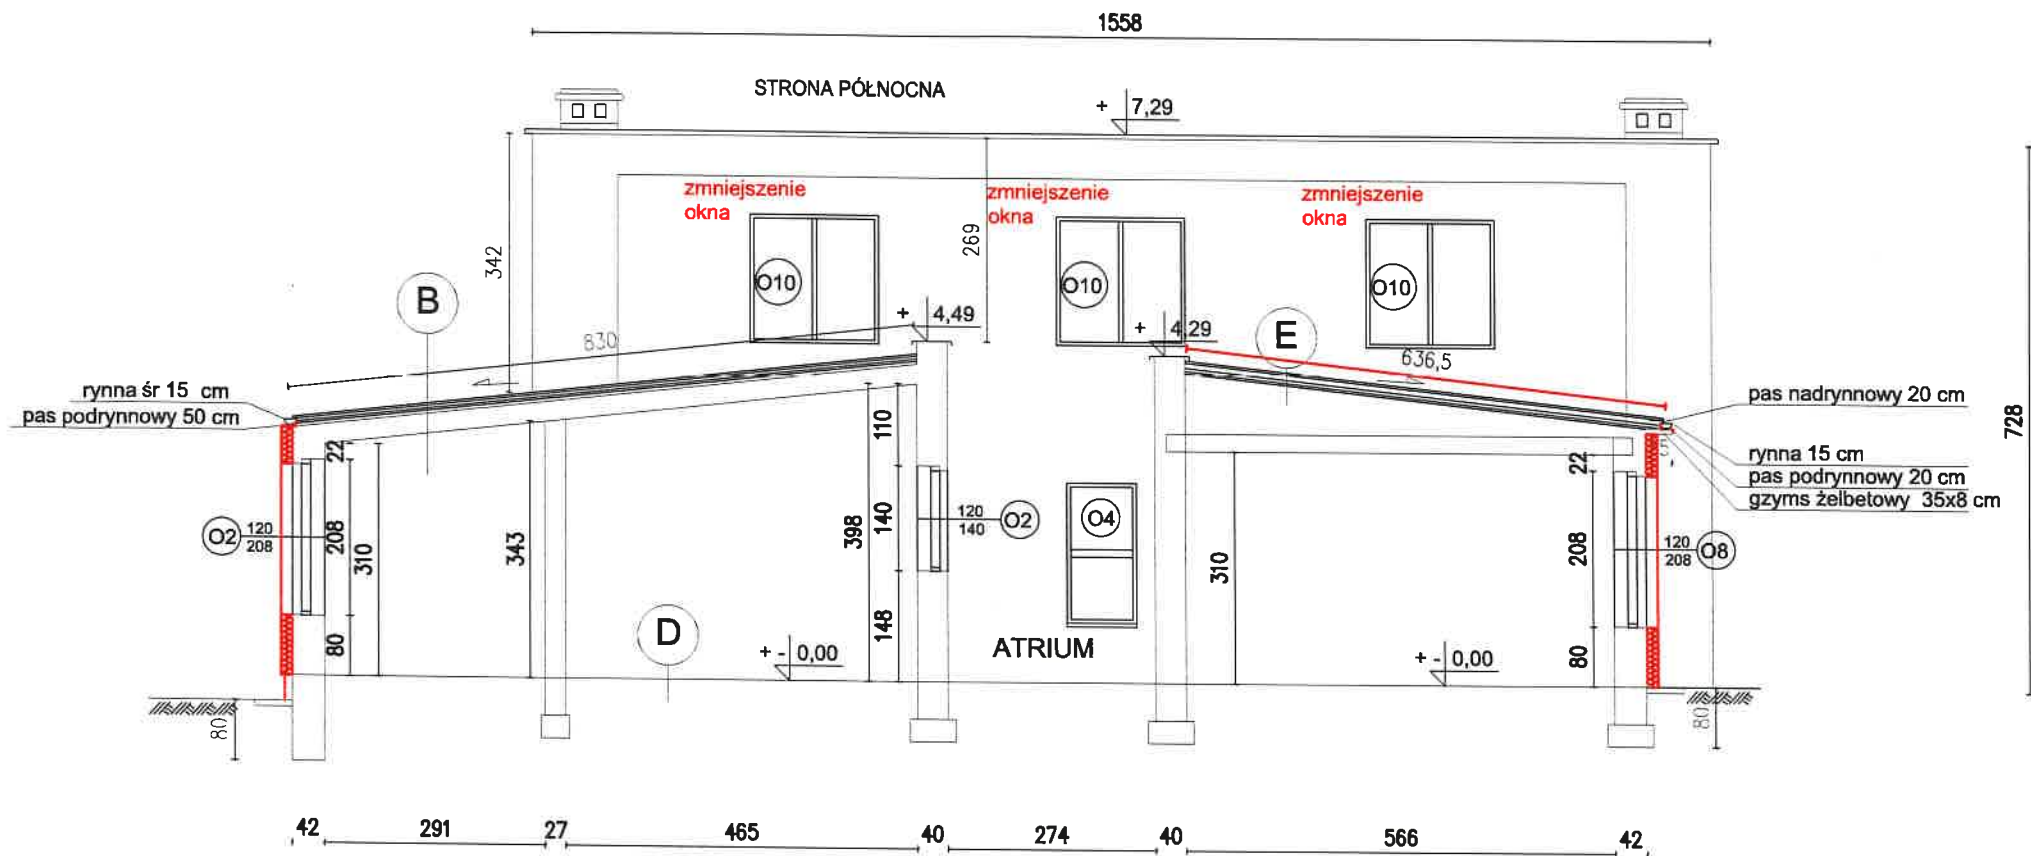
linoleum
beton 10 cm
2x papa
chudy beton 8 cm
piasek
głina

E

~~blacha trapezowa~~
~~łaty drew~~
~~kontłaty~~
~~2x papa~~
gładź cem. 4 cm
płyty korytkowe 60/300
pustka powietrza
wełna mineralna 5 cm
strop DZ-3
tynk c-w 1,5 cm

E $U=0,147W/m^2K < U_{max}=0,15 W/m^2K$

papa termozgrzewalna NRO
papa podkładowa
styropian EPS 100 033 gr. 20 cm
mocowany na tuleje dystansowe
13x165/100 3/4 / 6 szt./m2
gładź cem. 4 cm
płyty korytkowe 60/300
pustka powietrza
wełna mineralna 5 cm
strop DZ-3
tynk c-w 1,5 cm



SZ1 $U=1,40 W/m^2K$

tynk c-w 2 cm
cegła pełna 51 cm
tynk c-w 2 cm

SZ1p $U_p=0,18 w/m^2K$

STYROPIAN EPS 70-033 15 cm
tynk c-w 2 cm
cegła pełna 51 cm
tynk c-w 2 cm

SZ2 $U=1,13 W/m^2K$

tynk c-w 2 cm
cegła pełna 38 cm
tynk c-w 2 cm

SZ2p $U_p= 0,19 W/m^2K$

STYROPIAN EPS 70-033 15 cm
tynk c-w 2 cm
cegła pełna 38 cm
tynk c-w 2 cm

TEMAT : TERMOMODERNIZACJA I PRZEBUDOWA BUDYNKU „B”
KŁODZKA SZKOŁA PRZEDSIĘBIORCZOŚCI, 57-300 KŁODZKO UL. SZKOLNA 8

UL. DZIAŁKOWCA NR 8, 57-200 ZĄBKOWICE ŚLĄSKIE			
INWESTOR :	POWIAT KŁODZKO		
ADRES :	57-300 KŁODZKO ul. OKRZEI 1		
BRANŻA :	BUDOWLANA	STADIUM: PB	
architektura :	MGR INŻ. ARCH. KAROLINA URBANŚKA		
	UPR. PROJEKTOWE 74/2010/DS OIA		
KONSTRUKCJA :	MGR INŻ. GRZEGORZ PAPIERNIK		
	UPR. PROJEKTOWE UAN-63/85/90		
NAZWA RYSUNKU :	PRZEKROJ C-C	PODPIS :	
		DATA :	2021.01.15
		SKALA :	1:100
		NR :	6

ISTNIEJĄCE

~~do rozbiórki~~

B

~~blacha trapezowa 35~~
~~łaty drew 4 cm~~
~~kontakty drew 3 cm~~
~~2x papa na lepiku~~
~~2x płyta pilśniowa miękka (gr. 4 cm)~~
 szlichta 3 cm
 strop DZ-3 24 cm
 tynk c-w 2 cm

B

 $U=0,147\text{W/m}^2\text{K} < U_{\text{max}}=0,15\text{W/m}^2\text{K}$

papa termozgrzewalna NRO
 papa podkładowa
 styropian EPS 100 033 gr. 20 cm
 mocowany na tuleje dystansowe
 13x165/100 3/4 / 6 szt./m²
 szlichta 4 cm
 strop DZ-3 24 cm
 tynk c-w 2 cm

F

linoleum
 szlichta 3 cm
 strop DZ-3 24 cm
 tynk c-w 2 cm

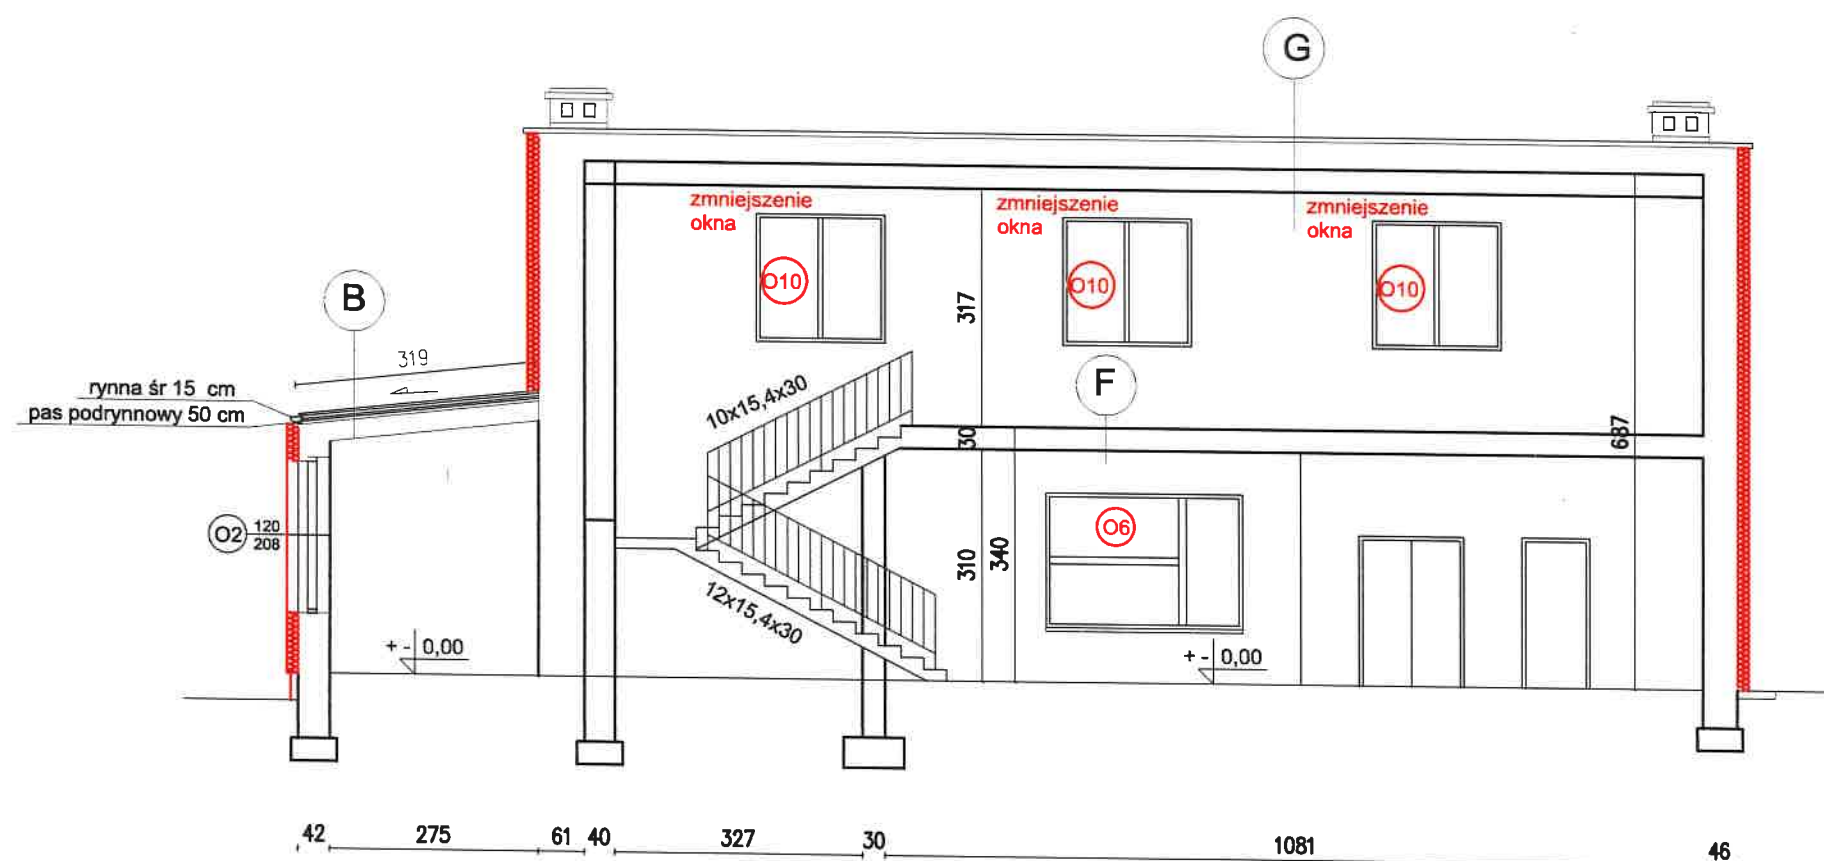
G

papa termozgrzewalna
 2x papa na lepiku
 wylewka cem. 5 cm
 żużel 10-30 cm
 strop DZ-3 24 cm ze spakiem 5%
 tynk c-w 2 cm

E

 $U=0,147\text{W/m}^2\text{K} < U_{\text{max}}=0,15\text{W/m}^2\text{K}$

papa termozgrzewalna NRO
 papa podkładowa
 styropian EPS 100 033 gr. 20 cm
 mocowany na tuleje dystansowe
 13x165/100 3/4 / 6 szt./m²
 gładź cem. 4 cm
 płyty korytkowe 60/300
 pustka powietrza
 wełna mineralna 5 cm
 strop DZ-3
 tynk c-w 1,5 cm

SZ1 $U=1,40\text{W/m}^2\text{K}$

tynk c-w 2 cm
 cegła pełna 51 cm
 tynk c-w 2 cm

SZ1p $U_p=0,18\text{W/m}^2\text{K}$

STYROPIAN EPS 70-033 15 cm
 tynk c-w 2 cm
 cegła pełna 51 cm
 tynk c-w 2 cm

SZ2 $U=1,13\text{W/m}^2\text{K}$

tynk c-w 2 cm
 cegła pełna 38 cm
 tynk c-w 2 cm

SZ2p $U_p=0,19\text{W/m}^2\text{K}$

STYROPIAN EPS 70-033 15 cm
 tynk c-w 2 cm
 cegła pełna 38 cm
 tynk c-w 2 cm

elewacja

15

styropian EPS 70 033 15 cm

cokoły

10

styropian ekstrudowany XPS 100 033 15 cm

TEMAT: TERMOMODERNIZACJA I PRZEBUDOWA BUDYNKU „B”
 KŁODZKA SZKOŁA PRZEDSIĘBIORCZOŚCI, 57-300 KŁODZKO UL. SZKOLNA 8

UL. DZIAŁKOWCA NR 8, 57-200 ZĄBKOWICE ŚLĄSKIE	
INWESTOR:	POWIAT KŁODZKO
ADRES:	57-300 KŁODZKO ul. OKRZEJ 1
BRANŻA:	BUDOWLANA
architektura:	MGR INŻ. ARCH. KAROLINA URBANŚKA
KONSTRUKCJA:	MGR INŻ. GRZEGORZ PAPIERNIK
NAZWA RYSUNKU:	PRZEKRÓJ D-D
STADIUM:	PB
DATA:	2021.01.15
SKALA:	1:100
NR:	7

ISTNIEJĄCE

do rozbioru

B $U=0,147W/m^2K < U_{max}=0,15 W/m^2K$

B

~~blacha trapezowa 35~~
~~łaty drew 4 cm~~
~~kontakty drew 3cm~~
~~2x papa na lepiku~~
2x płyta pilśniowa miękka (gr. 4 cm)
szlichta 3 cm
strop DZ-3 24 cm
tynk c-w 2 cm

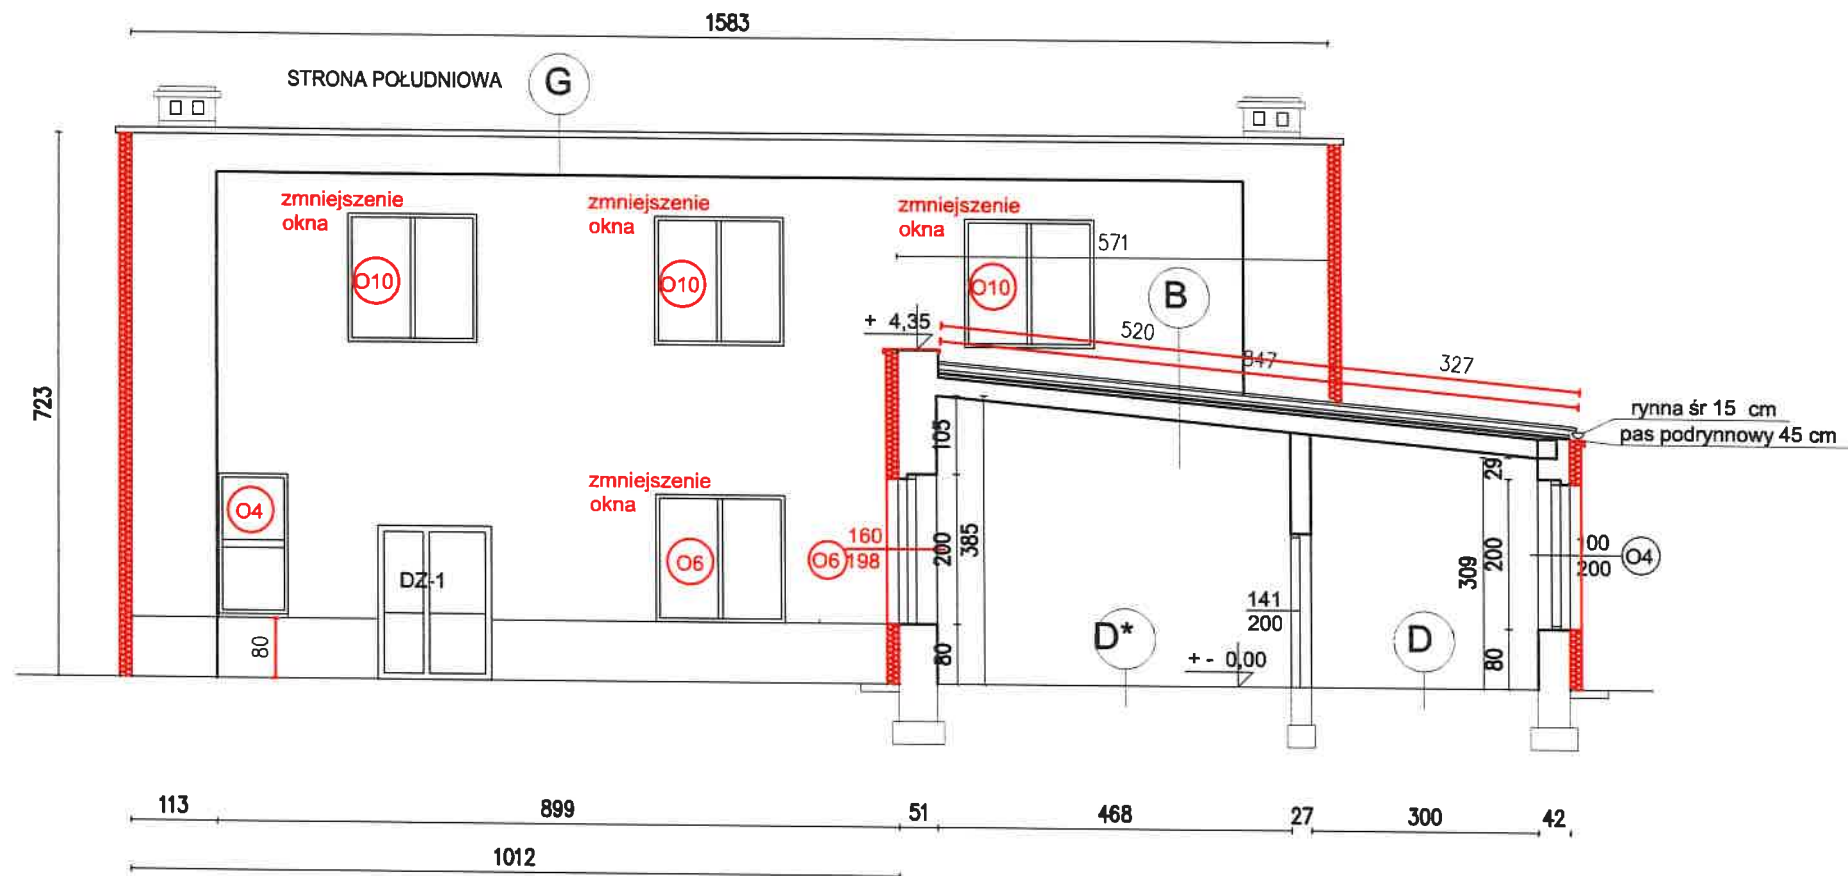
papa termozgrzewalna NRO
papa podkładowa
styropian EPS 100 033 gr. 20 cm
mocowany na tuleje dystansowe
13x165/100 3/4 / 6 szt./m2
szlichta 4 cm
strop DZ-3 24 cm
tynk c-w 2 cm

D

lastrico 4 cm
beton 10 cm
2x papa
chudy beton 8 cm
piasek
głina

D*

linoleum
beton 10 cm
2x papa
chudy beton 8 cm
piasek
głina



ELEWACJA POŁUDNIOWA 1:100
BOCZNA - WEJŚCIE DO BUDYNKU

KOLORYSTYKA PROJEKTOWANA JAK
Środowiskowy Dom Samopomocy - pobytu dziennego
z termomodernizacją obiektu w roku 2011
dz. nr. 73/2




elewacja kolor jasno-żółty
cokoły kolor tynku żywicznego

15 elewacja styropian EPS 70 033 15 cm
10 cokoły styropian ekstrudowany XPS 100 033 15 cm


TEMAT: TERMOMODERNIZACJA I PRZEBUDOWA BUDYNKU „B”
KŁODZKA SZKOŁA PRZEDSIĘBIORCZOŚCI, 57-300 KŁODZKO UL. SZKOLNA 8

INWESTOR: POWIAT KŁODZKO		UL. DZIAŁKOWCA NR 8, 57-200 ZĄBKOWICE ŚLĄSKIE	
ADRES: 57-300 KŁODZKO ul. OKRZEJ 1		STADIUM: PB	
BRANŻA: BUDOWLANA			
architektura: MGR INŻ. ARCH. KAROLINA URBANŚKA			
KONSTRUKCJA: MGR INŻ. GRZEGORZ PAPIERNIK			
NAZWA RYSUNKU: PRZEKROJ E-E		DATA: 2021.01.15	
		SKALA: 1:100	
		NR 8	

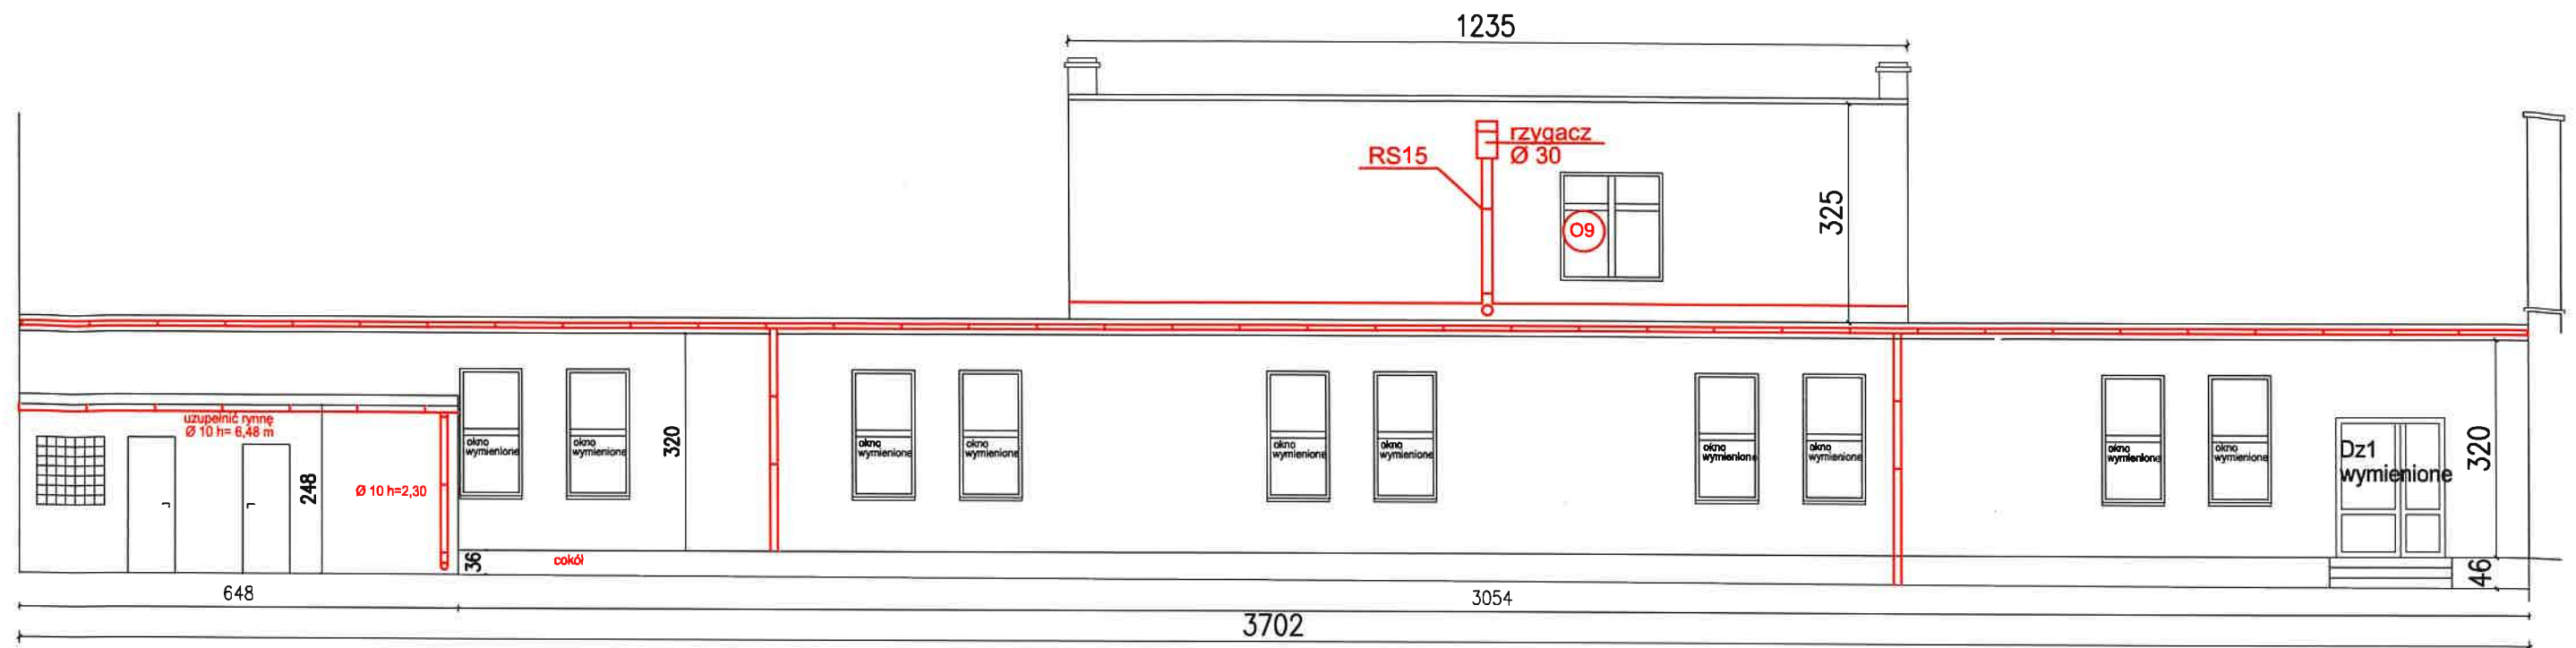

ELEWACJA WSCHODNIA 1:100
TYLNA

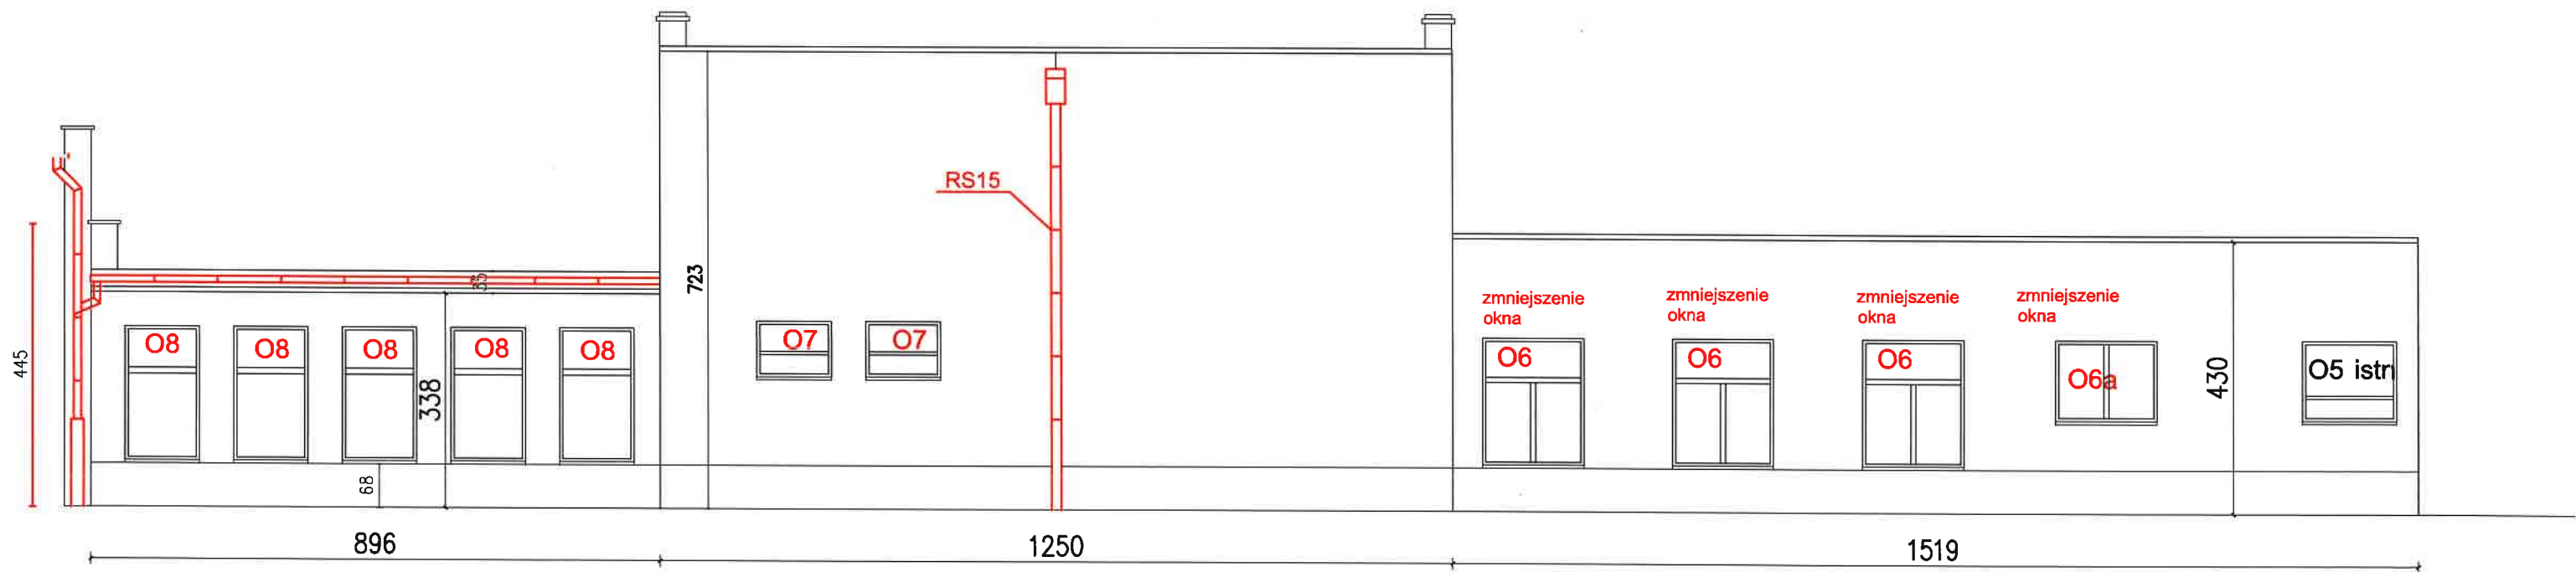15 elewacja styropian EPS 70 033 15 cm
10 cokoły styropian ekstrudowany XPS 100 033 10 cm



ELEWACJA ZACHODNIA 1:100
FRONTOWA

15 elewacja styropian EPS 70 033 15 cm
10 cokoły styropian ekstrudowany XPS 100 033 15 cm

KOLORYSTYKA PROJEKTOWANA JAK
Środowiskowy Dom Samopomocy - pobytu dziennego
z termomodernizacją obiektu w roku 2011
dz. nr. 73/2










elewacja kolor jasno-żółty
cokoły kolor tynku żywicznego

TEMAT : TERMOMODERNIZACJA I PRZEBUDOWA BUDYNKU „B”
KŁODZKA SZKOŁA PRZEDSIĘBIORCZOŚCI, 57-300 KŁODZKO UL. SZKOLNA 8





UL. DZIAŁKOWCA NR 8, 57-200 ZĄBKOWICE ŚLĄSKIE			
INWESTOR :	POWIAT KŁODZKO		
ADRES :	57-300 KŁODZKO ul. OKRZEI 1		
BRANŻA :	BUDOWLANA	STADIUM: PB	
architektura :	MGR INŻ. ARCH. KAROLINA URBANSKA		
	UPR. PROJEKTOWE 74/2010/DS OIA		
KONSTRUKCJA :	MGR INŻ. GRZEGORZ PAPIERNIK		
	UPR. PROJEKTOWE UAN-6/3/85/90		
NAZWA	ELEWACJA WSCH. i ZACH.	SKALA	1:100
RYUNKU:		NR	9

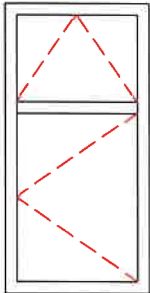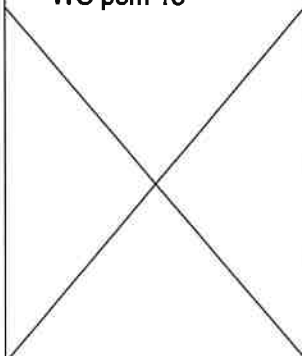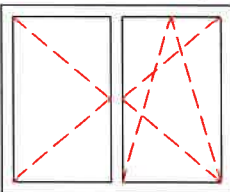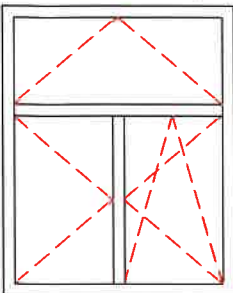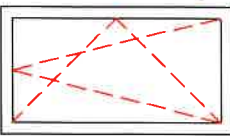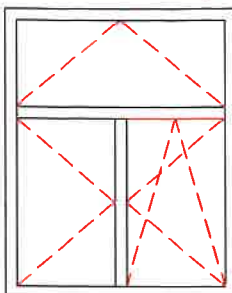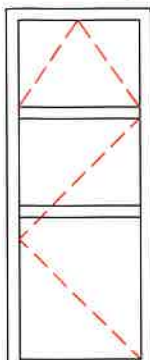Wymiana okien budynek B

NR.		O4	O5	O6a	O6	O7	O8	OB1		
SYMBOL			okno PCV nowe	zmniejszenie okna				parter pom 27 SZATNIA ATRIUM		
SCHEMAT okien PCV		NAWIEWNIK 1 SZT. 	okno wymienione WC pom 15 	NAWIEWNIK 1 SZT. 	NAWIEWNIK 4 SZT. 	NAWIEWNIK 2 SZT. 	NAWIEWNIK 3 SZT. 	NAWIEWNIK 1 SZT.  (30) od podłogi		
		wymiary w świetle muru	So	104	(164)	164	164	122	124	104
			Ho	202	(136)	136	202	92	204	252
		wymiary po ościeżnicy	S	100	(160)	160	160	118	120	100
			H	200	(132)	130	198	88	208	250
ILOŚĆ szt.		1	(1)	1	4	2	5	1		

zmniejszenie okna
270x130
na 160x130

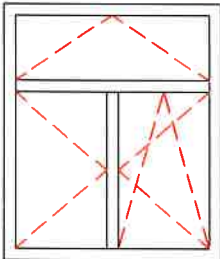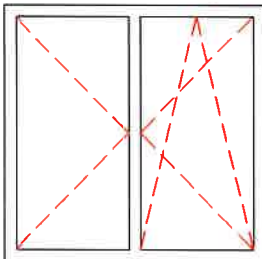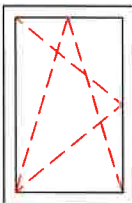zmniejszenie okna
270x130
na 160x198

NR.		O09	O10	O11	O12			
SYMBOL		I piętro	I piętro	WC 32b I WC 32d	31 WC			
SCHEMAT okien PCV		NAWIEWNIK 0 SZT. 	NAWIEWNIK 6 SZT. 	 PRZEBUDOWA TOALET				
		wymiary w świetle muru		So	152	184	92	64
				Ho	180	184	144	94
		wymiary po ościeżnicy		S	150	180	90	60
				H	177	180	140	90
ILOŚĆ szt.		1	6	2	2	razem 25		

zmniejszenie okna
235x180
na 180x180

zmniejszenie okna
274x140
na 90x140

- OPIS OKNA
- ościeżnica PCV (gł.92 mm , wys. 83 , 6k)
 - Uf <1,10 W/m2K
 - kolor ościeżnicy i klamki biały
 - szyba 4th/18Ar/4/18Ar/4th Ug=0,50

NWH
nawiewniki higrosterowalne w oknach

Okna Uś=0,85 < 0,90 W/m2 K
WT 2021

TEMAT : TERMOMODERNIZACJA I PRZEBUDOWA BUDYNKU „B”
KŁODZKA SZKOŁA PRZEDSIĘBIORCZOŚCI , 57-300 KŁODZKO UL. SZKOLNA 8

UL. DZIAŁKOWCA NR 8, 57-200 ZĄBKOWICE ŚLĄSKIE	
INWESTOR :	POWIAT KŁODZKO
ADRES :	57-300 KŁODZKO ul. OKRZEI 1
BRANŻA :	BUDOWLANA
architektura :	MGR INŻ. ARCH. KAROLINA URBĄSKA UPR. PROJEKTOWE 74/2010/DS OIA
KONSTRUKCJA :	MGR INŻ. GRZEGORZ PAPIERNIK UPR. PROJEKTOWE UAN-6/3/85/90
NAZWA RYSUNKU :	STOLARKA OKIENNA
STADIUM :	PB
PODPIS :	
DATA :	2021.01.15
SKALA :	1:100
NR :	10



ELEWACJA ZACHODNIA
FRONTOWA



ELEWACJA POŁUDNIOWA
BOCZNA - WEJŚCIE DO BUDYNKU
12.2020 r.

mgr inż. GRZEGORZ PAPIERNIK
upr. do kierowania, nadzorowania
i projektowania w specj. konstr. budow.
UAN . VI-1/3/73/90 UAN . VI-6/3/85/90
§ 2 ust.1 pkt 1 § 5 ust.1 pkt 1 § 6 ust.1 i 3
§ 7 i § 13 ust.1 pkt 2
57-200 ZĄBKOWICE ŚLĄSKIE
ul. Działkowca 8 tel. 74/ 815 24 65

BUDYNEK „B”
KŁODZKA SZKOŁA PRZEDSIĘBIORCZOŚCI
57-300 KŁODZKO UL. SZKOLNA 8
DOKUMENTACJA FOTOGRAFICZNA 1



ELEWACJA WSCHODNIA
TYLNA



ELEWACJA WSCHODNIA
TYLNA
12.2020 r.

mgr inż. GRZEGORZ PAPIERNIK
upr. do kierowania, nadzorowania
i projektowania w specj. konstr. budow.
UAN - VI-6/3/73/90 UAN - VI-6/3/85/90
§ 2 ust. 1 pkt 1 § 5 ust. 1 pkt 1 § 6 ust. 1 i 3
§ 7 i § 13 ust. 1 pkt 2
57-200 ZĄBKOWICE ŚLĄSKIE /
ul. Działkowca 8 tel. 74/ 815 24 65

BUDYNK „B”
KŁODZKA SZKOŁA PRZEDSIĘBIORCZOŚCI
57-300 KŁODZKO UL. SZKOLNA 8
DOKUMENTACJA FOTOGRAFICZNA 2



mgr inż. GRZEGORZ PAPIERNIK
 upr. do kierowania, nadzorowania
 i projektowania w specj. konstr. budow.
 UAN . VI-1/3/73/90 UAN . VI-6/3/85/90
 § 2 ust.1 pkt 1 § 5 ust.1 pkt 1 § 6 ust.1 i 3
 § 7 i § 13 ust.1 pkt 2
 57-200 ZĄBKOWICE ŚLĄSKIE /
 ul. Działkowca 8 tel. 74/ 815 24 65



STROPODACH NAD I PIĘTREM
 2011 r.

BUDYNEK „B”
 KŁODZKA SZKOŁA PRZEDSIĘBIORCZOŚCI
 57-300 KŁODZKO UL. SZKOLNA 8
 DOKUMENTACJA FOTOGRAFICZNA 3