
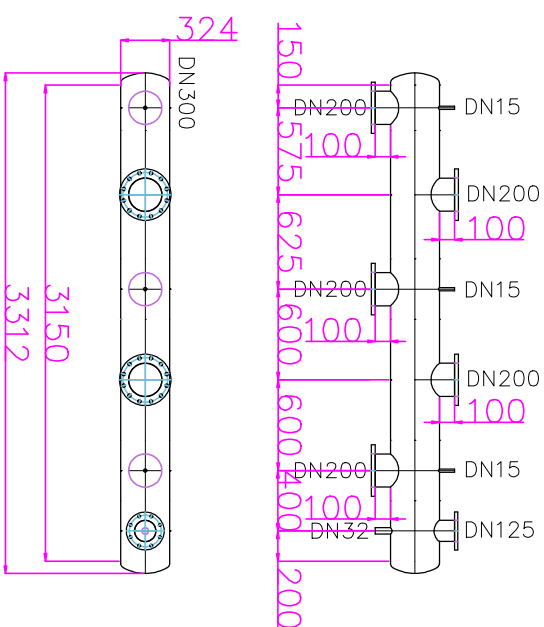
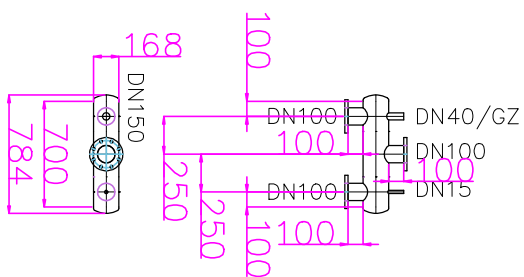




KOLEKTOR KLSC-SSĄCY POMP  
ŁADOWANIA C.W.U.  
STAL P235GH  
kotłownice płaskie PN16

KOLEKTOR KLTC-TŁOCZNY POMP  
ŁADOWANIA C.W.U.  
STAL P235GH  
kotłownice płaskie PN16



KOLEKTOR KLS-SSĄCY POMP SIECIOWYCH  
STAL P235GH  
kołnierze płaskie PN16

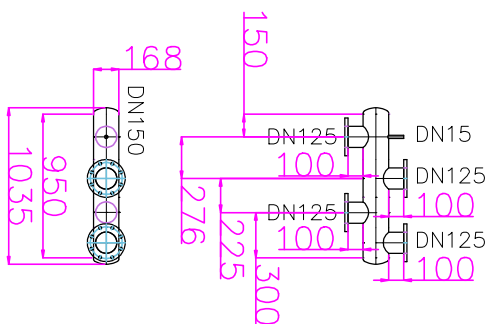

wysokość króćców 100 100 100 212 100 150 150 192 150

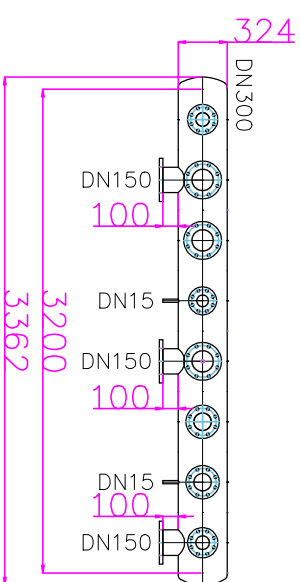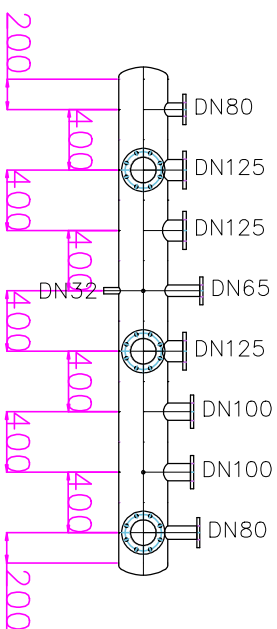

wysokość króćców 100	100	212	100	150	150	192	150	100
----------------------	-----	-----	-----	-----	-----	-----	-----	-----

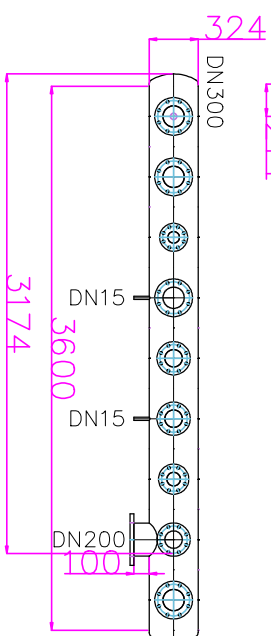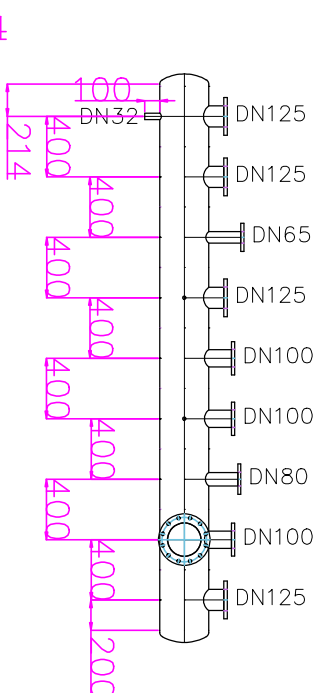

<b>TEMAT:</b> Remont kotłowni gazowo-olejowej w ramach przedsięwzięcia pn.: „Modernizacja kotłowni gazowo – olejowej zlokalizowanej w SP ZOZ Państwowym Szpitalu dla Nerwowo i Psychicznie Chorych w Rybniku”			
<b>ADRES OBIEKTU BUDOWLANEGO:</b> SP ZOZ Państwowy Szpitalu dla Nerwowo i Psychicznie Chorych w Rybniku ul. Gliwicka 33, 44 - 201 Rybnik Obreńb ewidencyjny: 247301_1.0089 Rybnik nr. działki: 432/15			
<b>INWESTOR:</b> SP ZOZ Państwowy Szpitalu dla Nerwowo i Psychicznie Chorych w Rybniku ul. Gliwicka 33, 44 - 201 Rybnik			
<b>GENERALNY WYKONAWCA:</b>		<b>ENERGIS S.A.</b> ul. Kisielskiego 18/28 B 42-215 Częstochowa, tel/fax: (34) 366 91 18, (34) 366 91 13, e-mail: biuro@energis.pl	
<b>BRANŻA TECHNOLOGICZNO-SANITARNA</b>			
<b>PROJEKTOWAŁ:</b>	mgr inż. Marek Potok upr. nr <b>MAP/0230/PWB5/20</b> w specjalności sanitarnej		
<b>SPRAWDZIŁ:</b>			
<b>TEMAT RYSUNKU:</b> <b>RYŚ. WARSZTATOWE KOLEKTORÓW-STR. KOTŁOWA</b>			
<b>TOM III</b> <b>DOKUMENTACJA POWYKONAWCZA</b>	<b>STADIUM:</b> <b>DP</b>	<b>DATA:</b> <b>11.2022</b>	
<b>SKALA:</b> <b>1 : 50</b>	<b>FORMAT:</b> <b>A3</b>	<b>NR ARCHIWALNY:</b> <b>DP.TS-07-00</b>	