



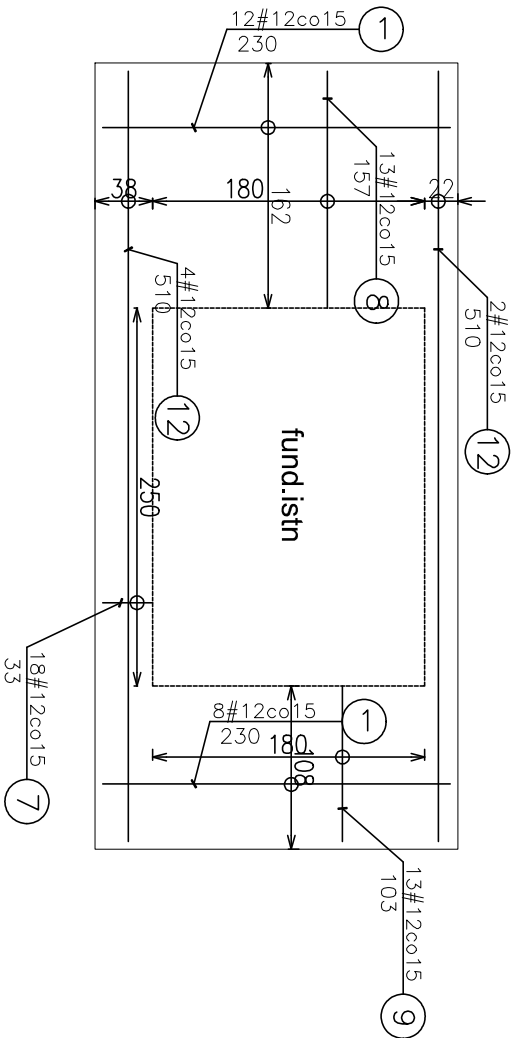



FUNDAMENT

1:50 1 szt

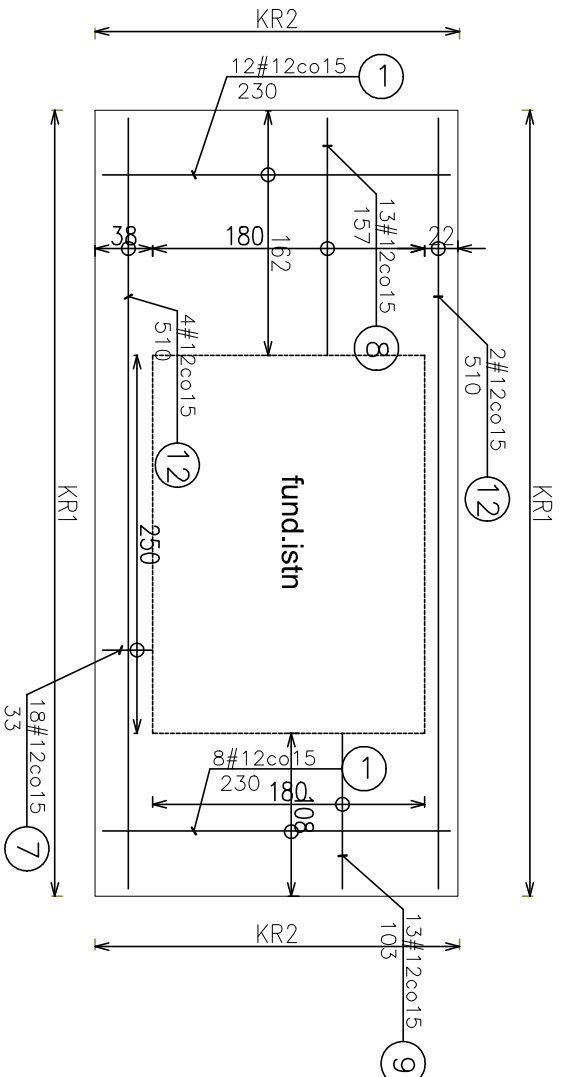



FUNDAMENT STZ

1:50 1 szt

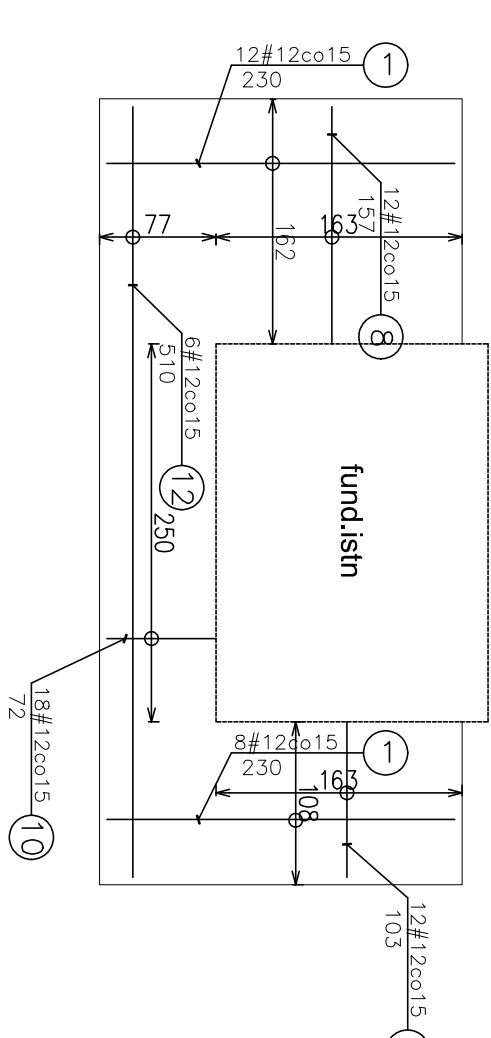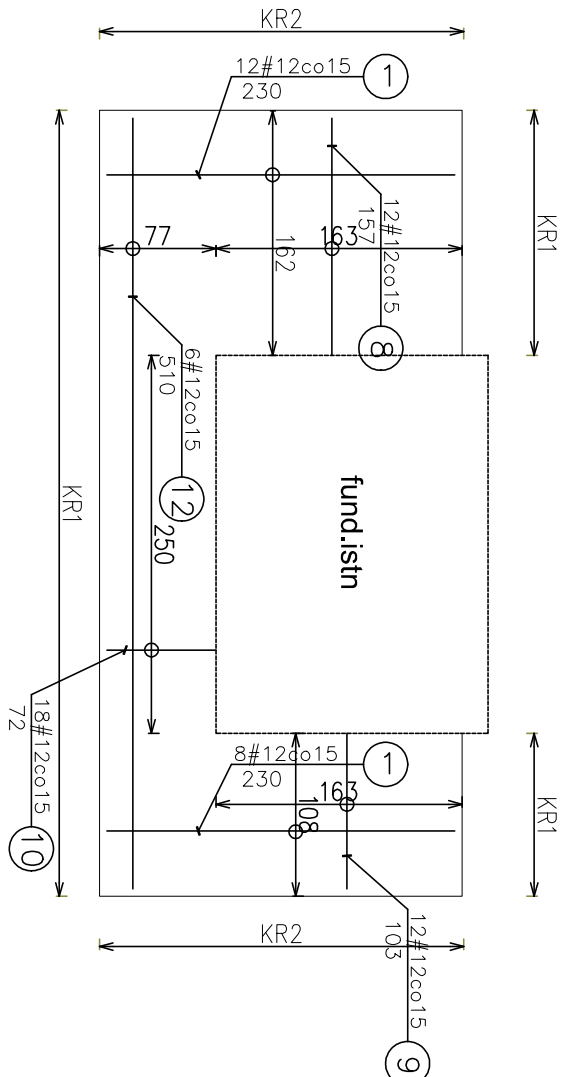



FUNDAMENT

1:50 1SZT

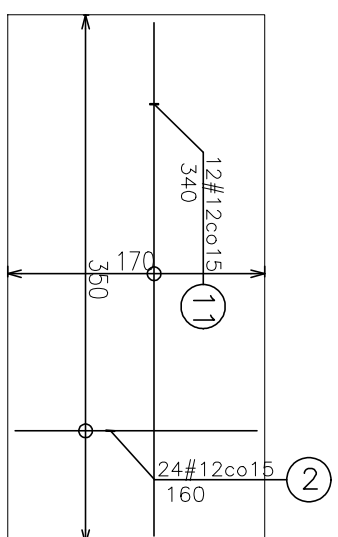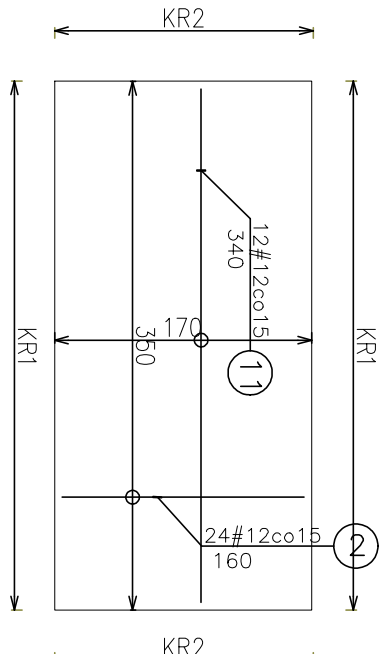



FUNDAMENT

1:50 1 szt

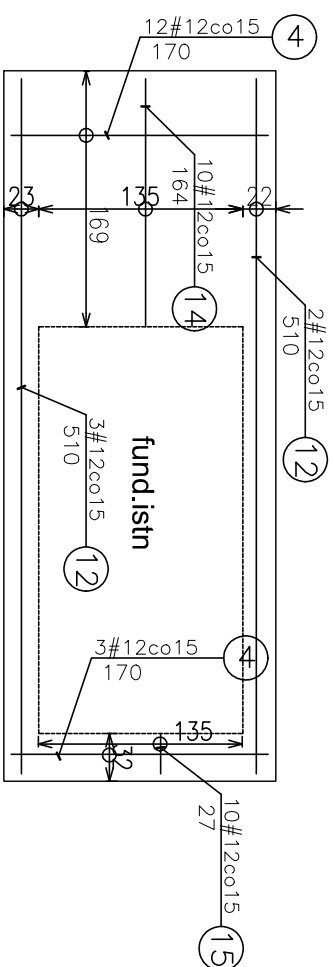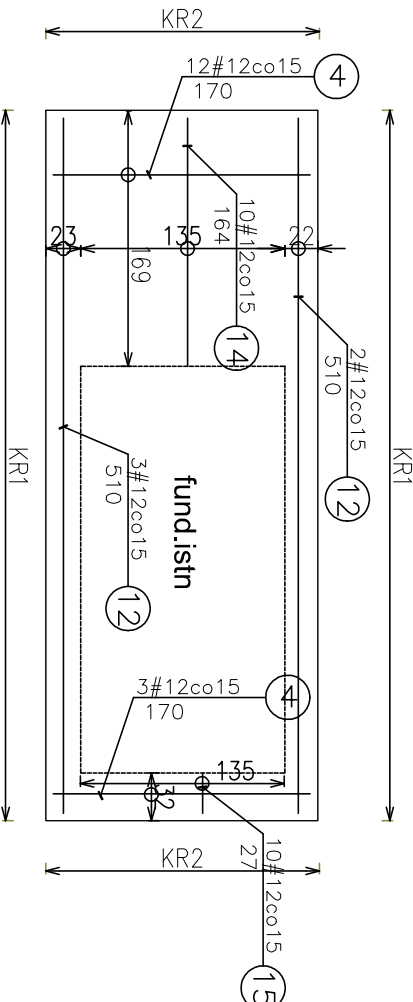



FUNDAMENT STS

1:50 1 szt

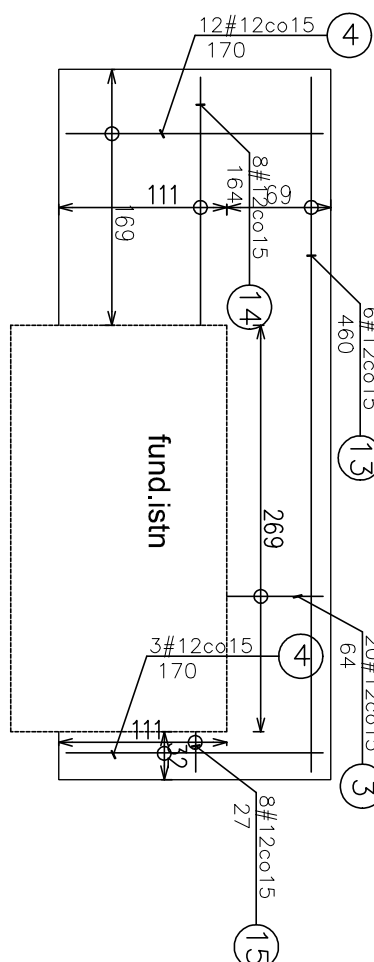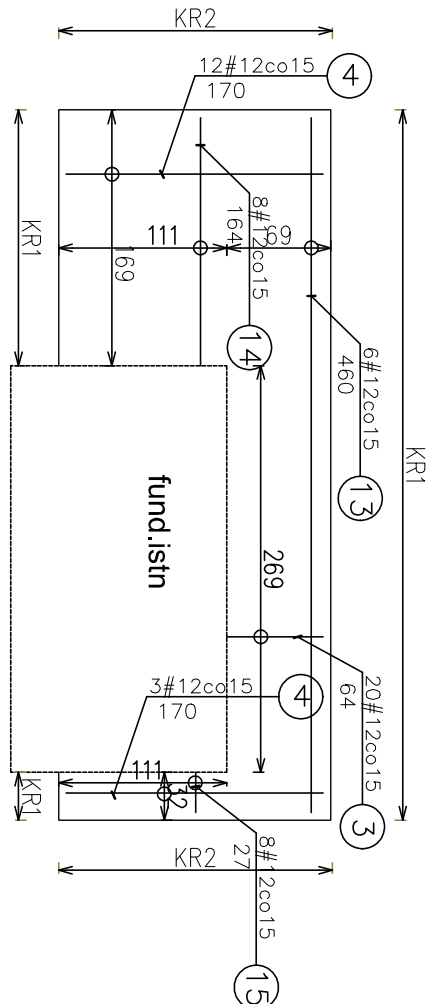





FUNDAMENT St6

1:50 1 szt

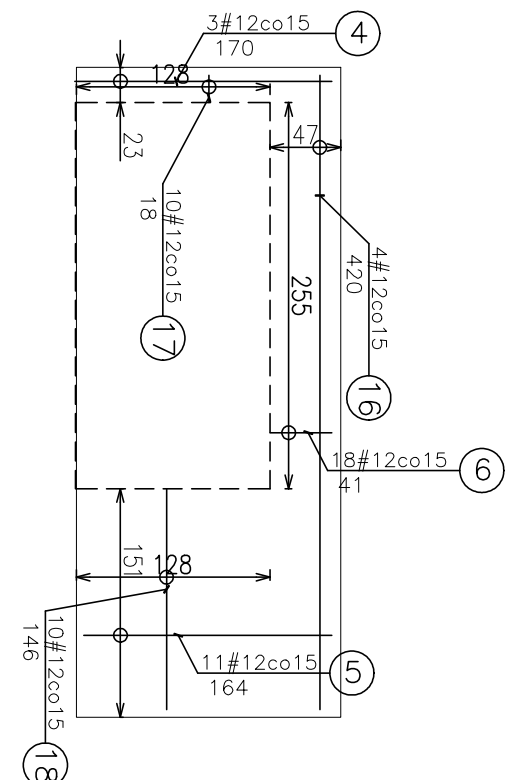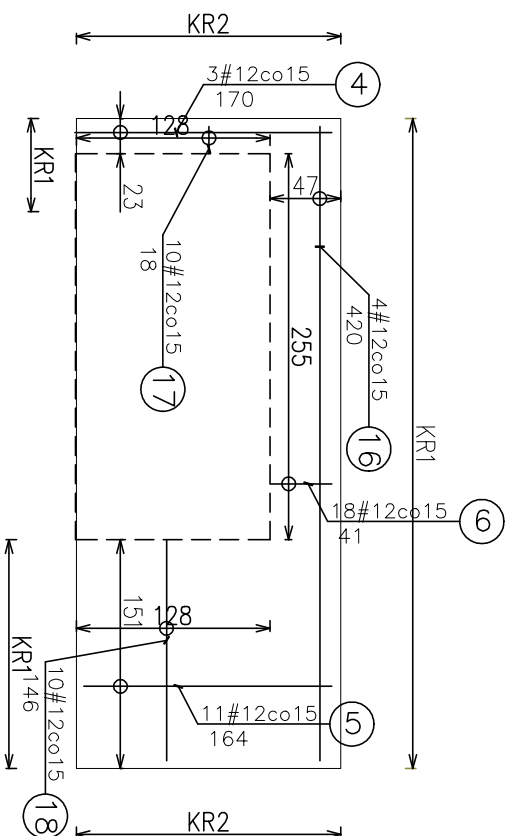



FUNDAMENT ST7

1:50 1 szt

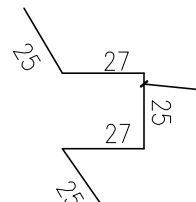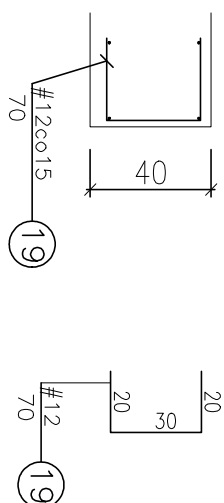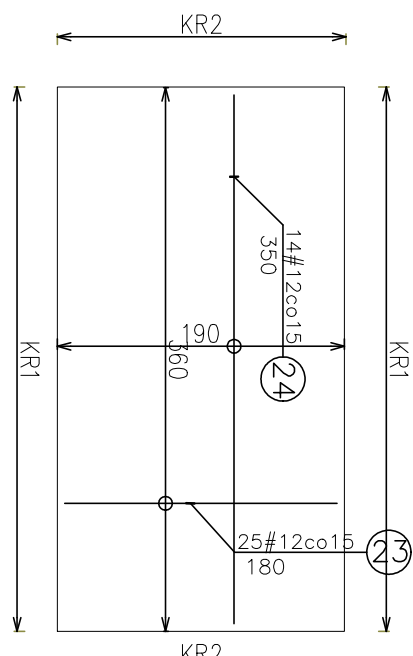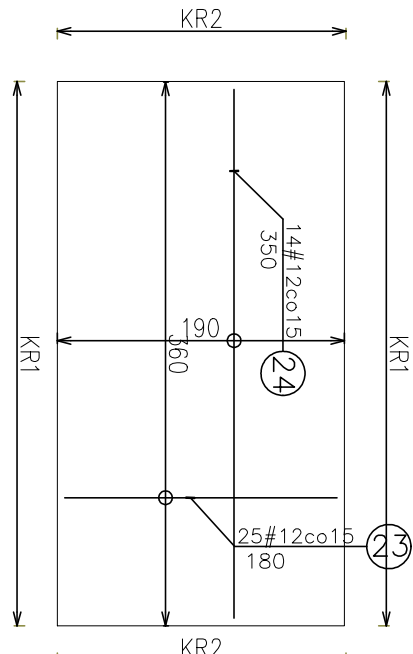

POZOSTAWE Z PIYT? ISTNIEJ?C?

1:25 48, 1mb

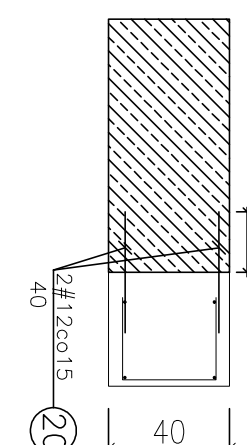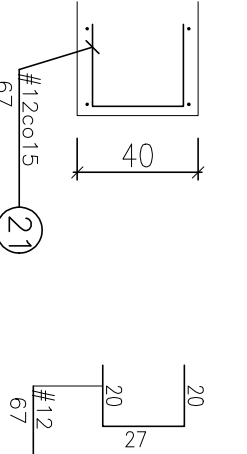

pręty wklejać na kleju
Hilti RE500, lub innym
wg doboru wykonawcy

1	#12	12,3		80		184			
2	#12	16		48		176,8			
3	#12	0,64		40		236			
4	#12	1,7		66		112,2			
5	#12	1,64		22		36,08			
6	#12	0,41		36		14,76			
7	#12	0,33		36		11,88			
8	#12	1,57		50		175,5			
9	#12	1,03		50		51,5			
10	#12	0,22		36		25,92			
11	#12	3,4		24		81,6			
12	#12	5,1		34		173,4			
13	#12	4,6		12		55,2			
14	#12	1,64		36		59,04			
15	#12	0,27		36		9,72			
16	#12	4,2		8		3,36			
17	#12	0,18		20		3,6			
18	#12	1,46		20		29,2			
19	#12	0,7		374		261,8			
20	#12	0,4		96		38,4			
21	#12	0,67		187		175,29			
22	#12	1,29		40		51,6			
23	#12	1,6		50		90			
24	#12	3,5		28		98			
			0	1533,9	
MASA CALCOMITA					
			1533,9		

<p>INWESTOR: SP ZC Państwowego Szpitala dla Nerwowo i Psychicznie Chorych w Rybniku ul. Gliwicka 33, 44 - 201 Rybnik</p>		<p>INWENIAR: INERGIS S. A. ul. Kiełkowskiego 18/28 B 44-100 Rybnik telefon: 034 366 01 15, 034 366 01 13, e-mail: biuro@inergis.pl</p>	
<p>INWENIAR: INERGIS S. A. ul. Kiełkowskiego 18/28 B 44-100 Rybnik telefon: 034 366 01 15, 034 366 01 13, e-mail: biuro@inergis.pl</p>		<p>INWENIAR: INERGIS S. A. ul. Kiełkowskiego 18/28 B 44-100 Rybnik telefon: 034 366 01 15, 034 366 01 13, e-mail: biuro@inergis.pl</p>	
<p>BRANŻA KONSTRUKCYJNA</p>		<p>PROJEKTOWAŁ: mgr inż. Bartosz Wrońska upr. nr MWP/0043/POKOK/07 w specjalności: konstrukcyjno-budowlanej</p>	
<p>SPRAWDZIŁ:</p>		<p>ZESPÓŁ PROJEKTOWY:</p>	
<p>TEMAT RYSUNKU:</p>		<p>FUNDAMENTY-ZBRÓJENIE</p>	
<p>TM III</p>		<p>STADIUM:</p>	
<p>DOKUMENTACJA POWYKONAWCZA</p>		<p>DP</p>	
<p>SKALA:</p>		<p>NR ARCHIWALNY:</p>	
<p>1 : 50</p>		<p>DP.R-04.00</p>	
<p>4206/20</p>		<p>11.2022</p>	