




KOLEKTOR KLSW-SSĄCY POMP
ŁADOWANIA BUFORÓW
STAL NIERDZEWNA 1.4404
końnierze płaskie PN16

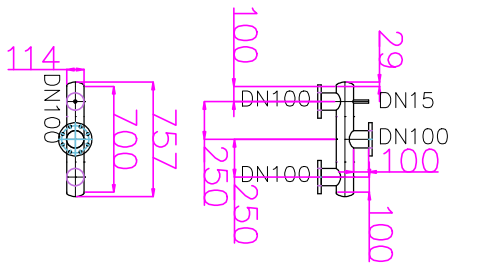


KOLEKTOR KLTW-TŁOCZNY POMP
ŁADOWANIA BUFORÓW
STAL NIERDZEWNA 1.4404
końnierze płaskie PN16

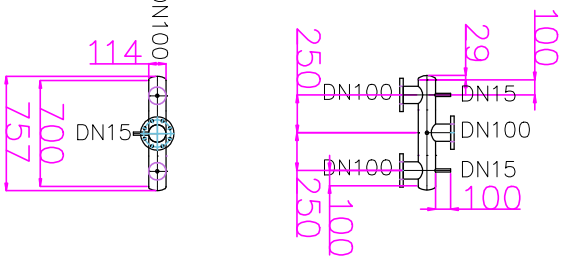


KOLEKTOR KLGyr-SSĄCY POMP CYRK
STAL NIERDZEWNA 1.4404
końnierze płaskie PN16

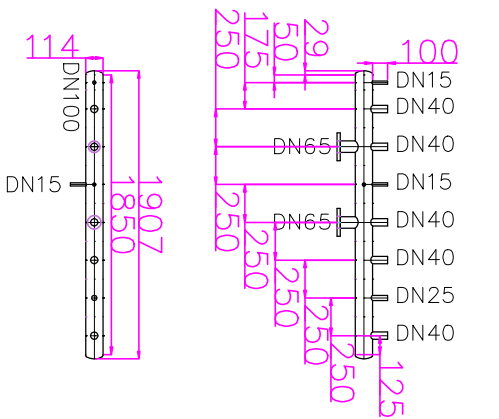


KOLEKTOR KLTGyr-TŁOCZNY POMP CYRK
STAL NIERDZEWNA 1.4404
końnierze płaskie PN16

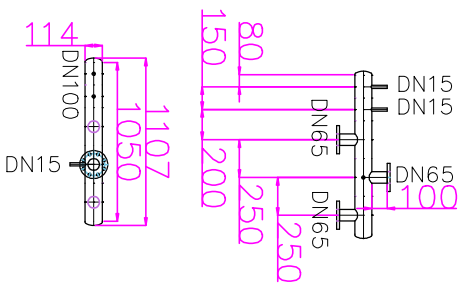

KOLEKTOR KLCwu-ZASILANIE CWU
STAL NIERDZEWNA 1.4404
końnierze płaskie PN16

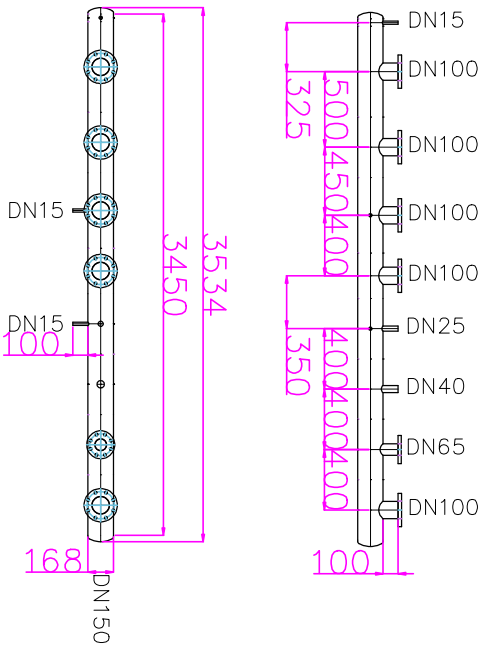

TEMAT: Remont kotłowni gazowo-olejowej w ramach przedsięwzięcia pn.: „Modernizacja kotłowni gazowo – olejowej zlokalizowanej w SP ZOZ Państwowym Szpitalu dla Nerwowo i Psychicznie Chorych w Rybniku”			
ADRES OBIEKTU BUDOWLANEGO: SP ZOZ Państwowy Szpitalu dla Nerwowo i Psychicznie Chorych w Rybniku ul. Gliwicka 33, 44 - 201 Rybnik Obręb ewidencyjny: 247301_1.0089 Rybnik nr. działki: 432/15			
INWESTOR: SP ZOZ Państwowy Szpitalu dla Nerwowo i Psychicznie Chorych w Rybniku ul. Gliwicka 33, 44 - 201 Rybnik			
GENERALNY WYKONAWCA: <div> INERGIS</div>		INERGIS S.A. ul. Kisielewskiego 18/28 B 42-215 Częstochowa, tel/fax: (34) 366 91 18, (34) 366 91 13, e-mail: biuro@inergis.pl	
BRANŻA TECHNOLOGICZNO-SANITARNA			
PROJEKTOWAŁ:	mgr inż. Marek Potok upr. nr MAP/0230/PWBs/20 w specjalności sanitarnej		
SPRAWDZIŁ:			
TEMAT RYSUNKU: RYS. WARSZTATOWE KOLEKTORÓW-STR. C.W.U.			
TOM III	STADIUM:	DATA:	
DOKUMENTACJA POWYKONAWCZA	DP	11.2022	
SKALA:	FORMAT:	NR ARCHIWALNY:	
1 : 50	A3	DP.TS-06-00	