

UZGODNIENIE

Nr rej. **67/2020**
ZAKŁAD WODOCIĄGÓW I KANALIZACJI
 Spółka z o.o. w Świeciu n.W.

Projekt niniejszy uzgodniono z zastrzeżeniami
 wyszczególnionymi w załączonym piśmie


z dnia **11.06.2020** r. **poniżej**
zgodziliśmy się do dalszej budowy.

- Termin rozpoczęcia robót należy zgłosić w Zakładzie Wodociągów i Kanalizacji Sp. z o.o. z wyprzedzeniem 14 dniowym
- Wykopy w pobliżu naszych urządzeń wykonać ręcznie
- Po zakończeniu robót proszę dostarczyć inwentaryzację geodezyjną, powykonawczą do naszego zakładu.

Świecie dnia **25.06.2020** r.

- Uzgodnienie dokumentacji traci ważność po upływie 2 lat.

Zup. Zarządu Spółki
 inż. **Adam Radnarek**

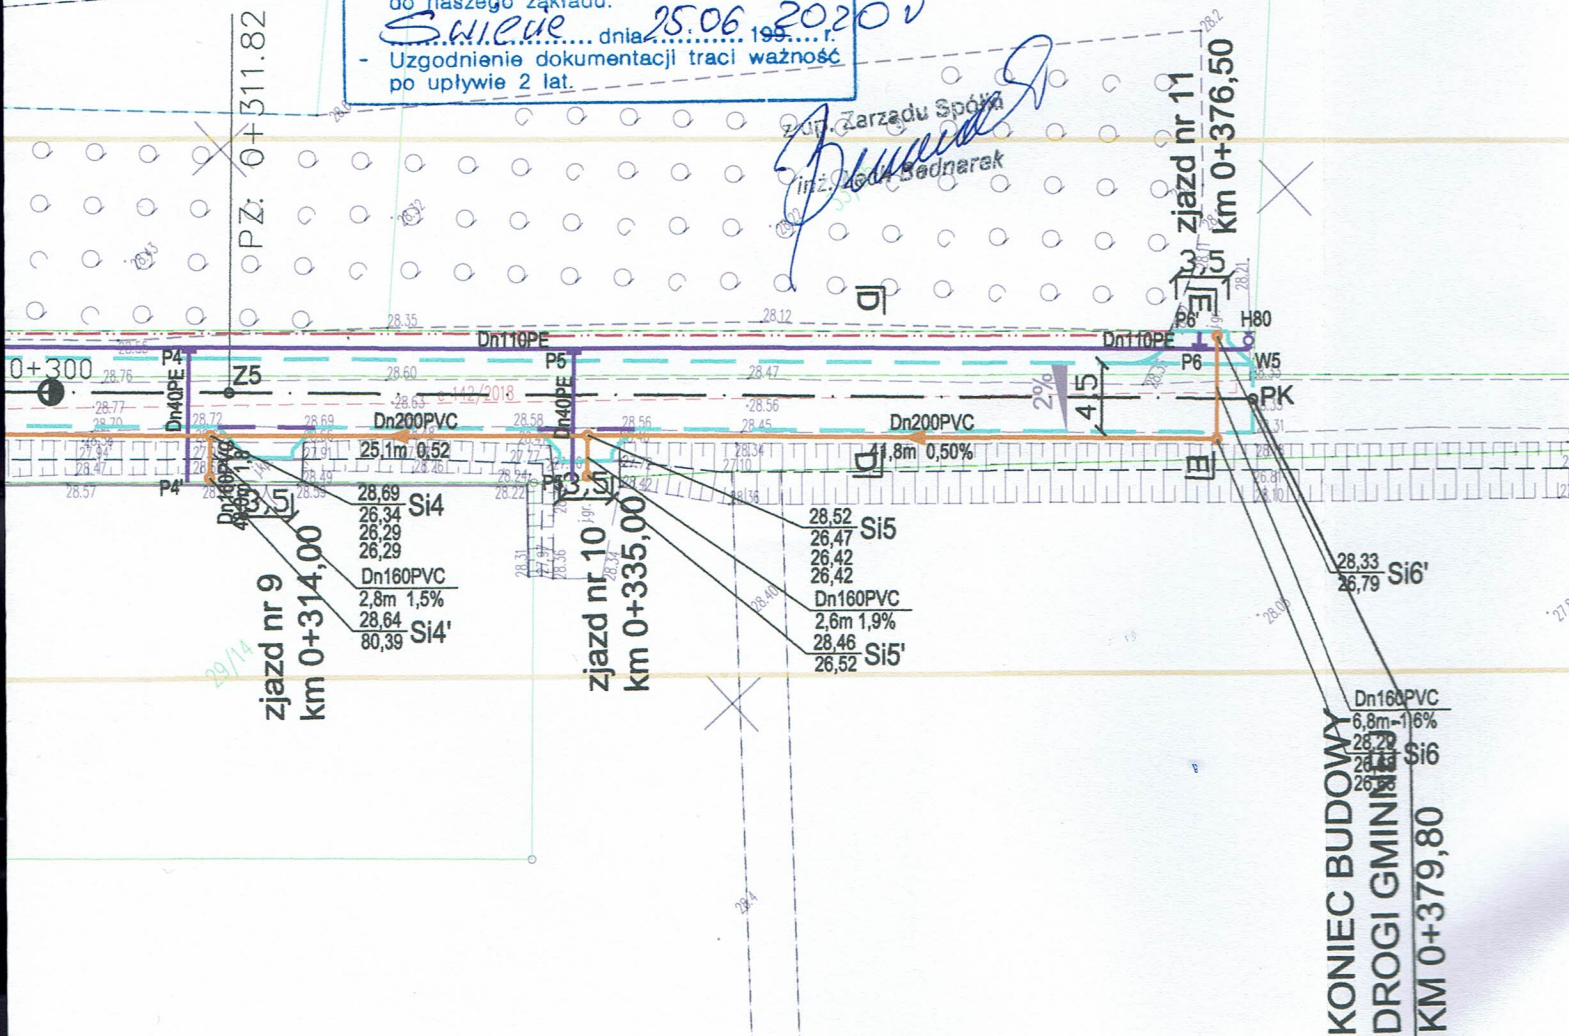

KONIEC BUDOWY
DROGI GMINNEJ
KM 0+379,80