

jednostka ewidencyjna: 041409_4, Szwecja
 obręb: ewidencyjny: 0002, Przechowice
 działka nr 456/32, 445/4

SKALA 1 : 500³

~~Ks. rob. 9176/20³⁰
Id. zgotosez 1953 084
38.48~~


~~Ks. rob. 9176/20³⁰
Id. zgotosez 1953 084
38.48~~

~~Sieci projektowane – stan na dzień 09.12.2020r~~

Koronowo, dnia 16.04.2021r.

Wykonat: Andrzej Izbaner upr 16722

Opis przesłanej partii wzywań zostało przesłanych 1 kartogonometryczny	STRASOSTA SWIECKA 6 36.6
Identyfikator zgłoszenia pracy (głoszący)	66-40.3146.2020
Imię, nazwisko i nr uprawnień osoby kierownika prac	Andrzej RZbomer upr 16732

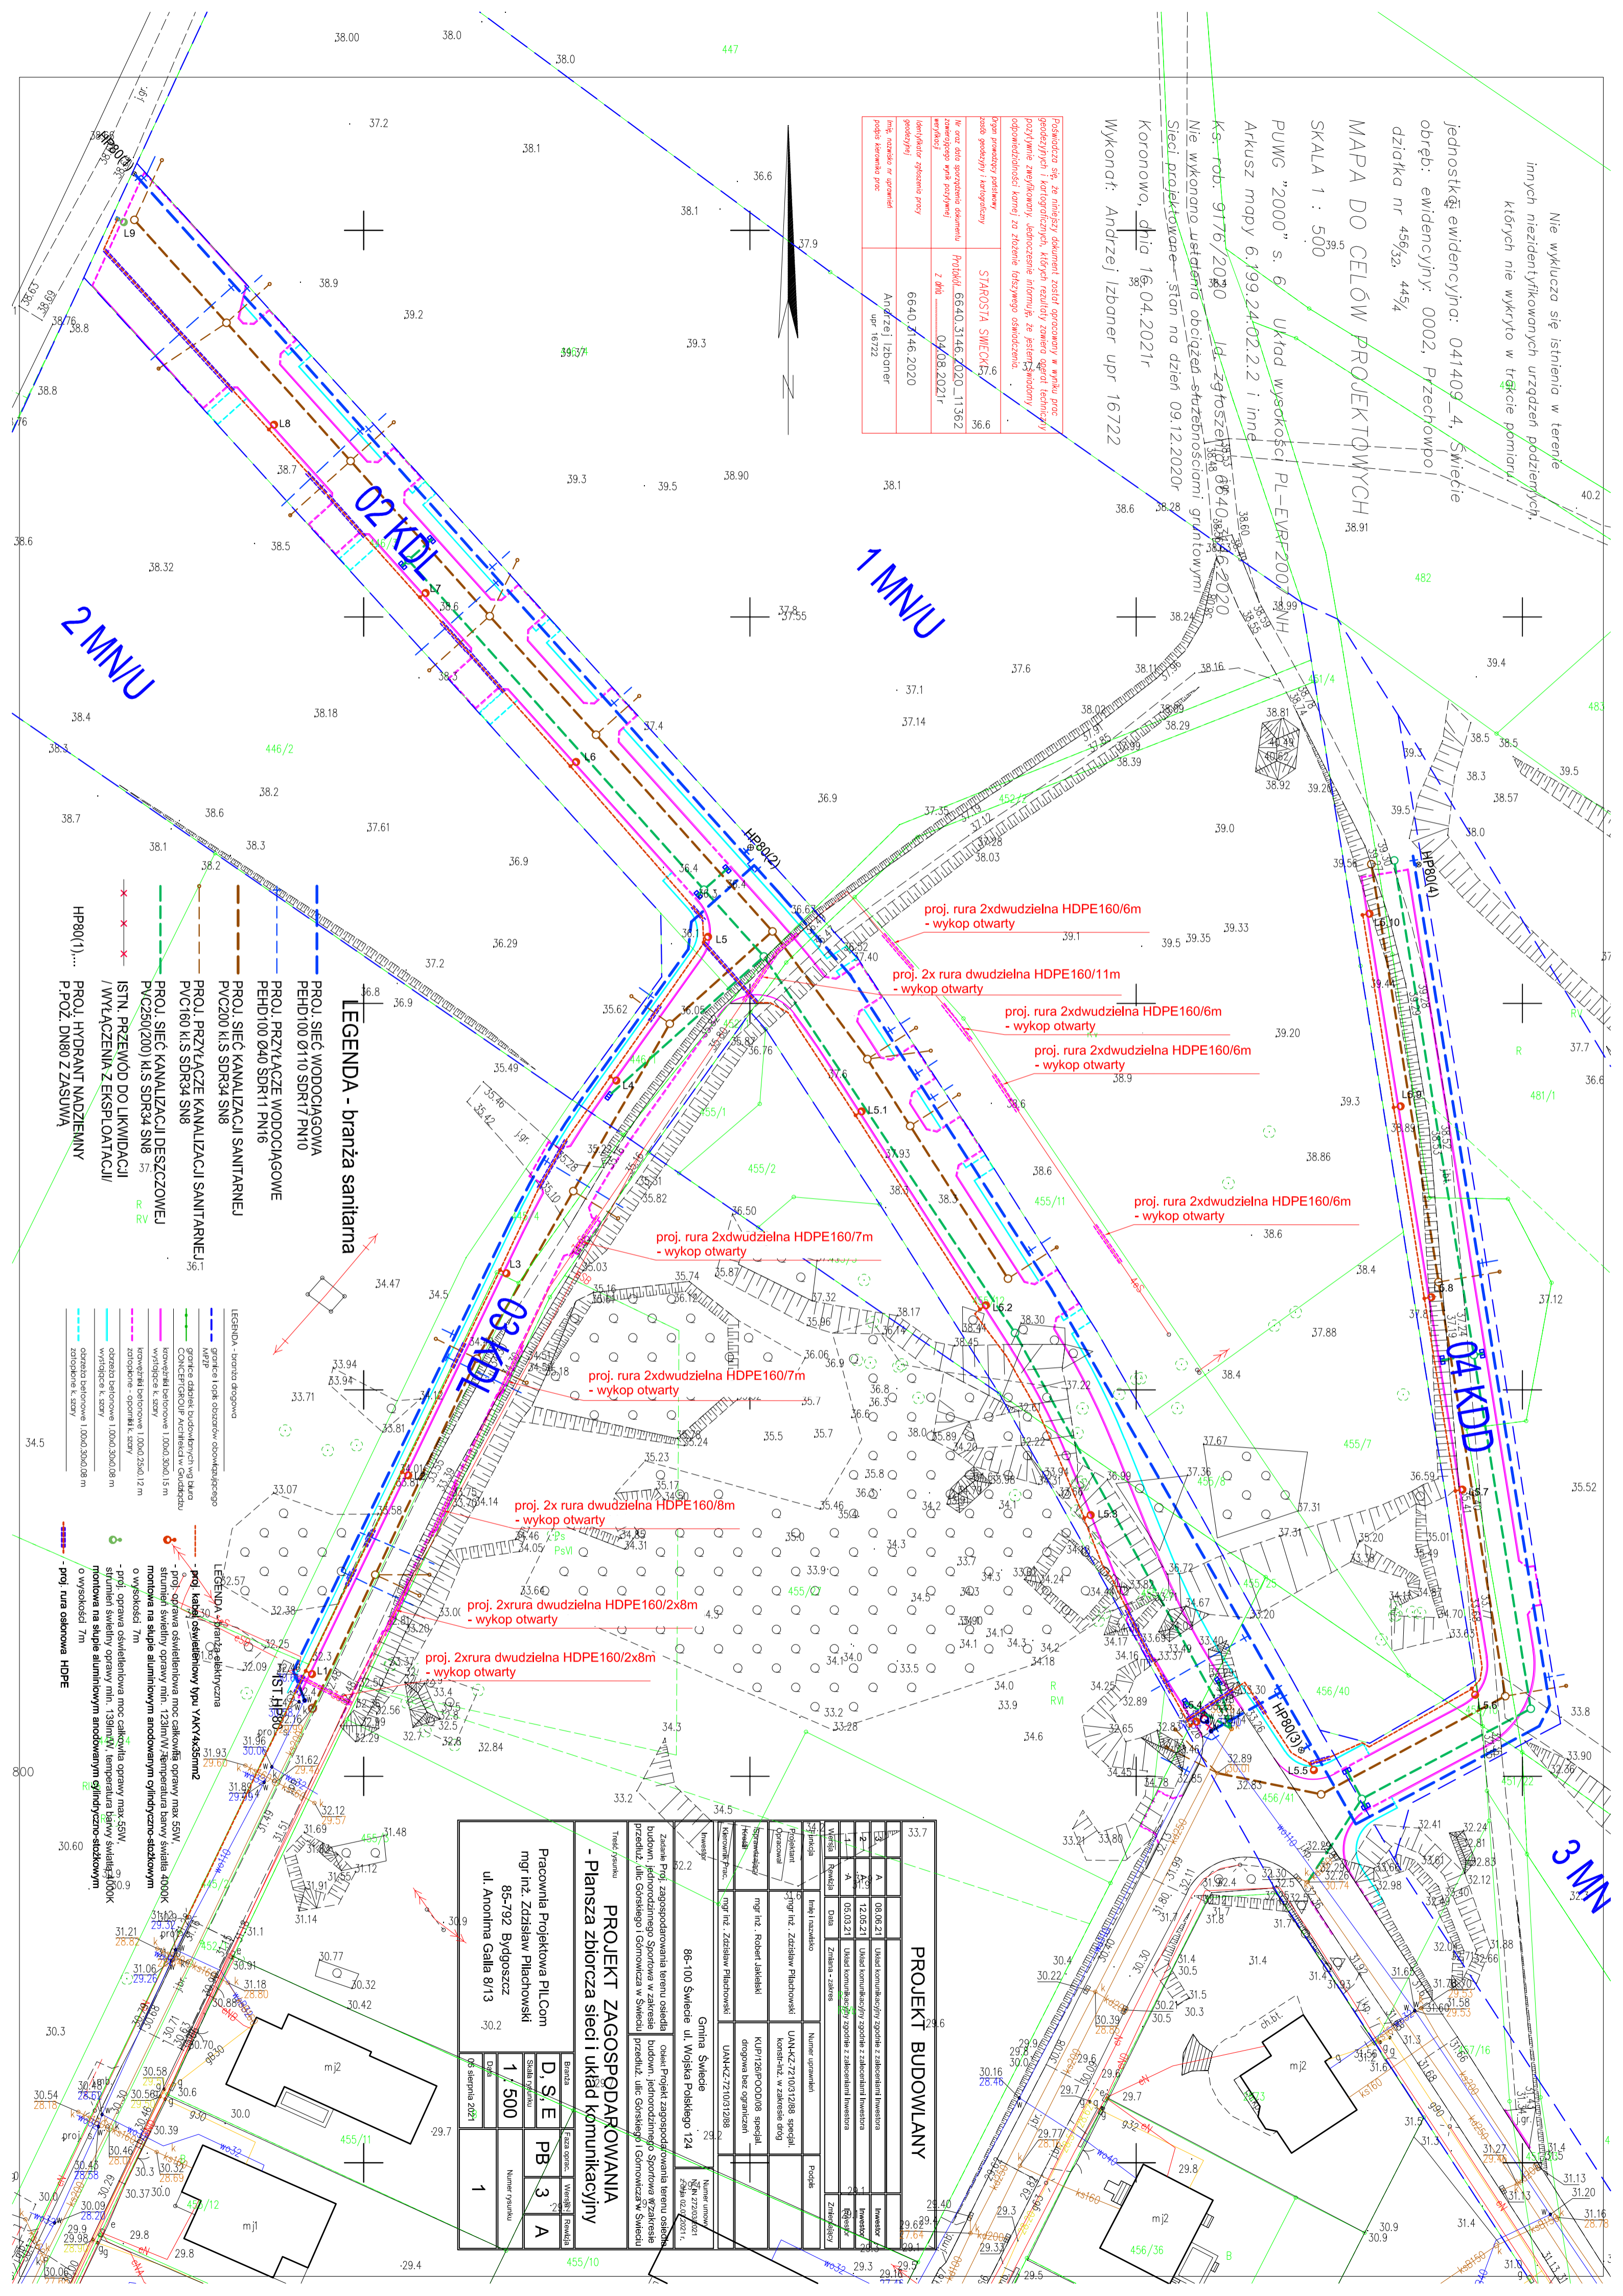

PROJEKT BUDOWLANY

3	A	08.06.21	Uklad komunikacjiny zgodnie z załączanymi Inwestora	Inwestor
2	A	12.05.21	Uklad komunikacjiny zgodnie z załączanymi Inwestora	Inwestor
1	A	05.03.21	Uklad komunikacjiny zgodnie z załączanymi Inwestora	Inwestor

Imię i nazwisko	Numer uprawnień	Podpis
mgr inż. Zdzisław Pielichowski	UA-NK-72/10/01288 specj. konst.-mz. w zakresie drogowo	
mgr inż. Robert Jabełski	KJ.12/03POOD08 specj. drogowo bez uprawnień	
mgr inż. Zdzisław Pielichowski	UA-NK-72/10/0131088	

PROJEKT ZAGOSPODAROWANIA sza zbiorcza sieci i układ komunikacyjny

Pracownia Projektowa PIU.Com mgr inż. Zdzisław Plichowski 85-792 Bydgoszcz ul. Aniolina Gała 8/13		30.2	
6		6	
