

PAPA WIERZCHNIEGO KRYCIA  
SUPER WERNER PYE PV 250 S52  
PŁYTA STYROPIANOWA GR. 8CM LAMINOWANA  
PAPA EPS 100-38 (SCHEDPOL)  
MASA BITUMICZNO-KAUCZUKOWA  
HYDROIZOLACJA KLEJĄCA STYRBIT 2000 (IZOLEX)  
ISTNIEJĄCE WARTSWY STROPODACHU

3



SZCZEGÓŁ "A"

FARBA SILIKONOWA-ATLAS 0537  
TYNK AKRYLOWY ATLAS CERMIT SN 15/00  
PODKŁAD TYNKARSKI ATLAS CERPLAST  
SIATKA Z WŁÓKNA SZKLANEGO ZATOPIONA  
W ZAPRAWIE KLEJOWEJ ATLAS STOPTER K-20  
STYROPIAN EPS 70-040 GR.7CM  
MOCOWANY MECHANICZNIE NA ZAPRAWIE  
KLEJOWEJ ATLAS STOPTER K-20

FARBA SILIKONOWA-ATLAS 0624  
TYNK MINERALNY ATLAS CERMIT SN 15/00  
PODKŁAD TYNKARSKI ATLAS CERPLAST  
SIATKA Z WŁÓKNA SZKLANEGO ZATOPIONA  
W ZAPRAWIE KLEJOWEJ ATLAS STOPTER K-20  
STYROPIAN EPS 70-040 GR.5CM  
MOCOWANY MECHANICZNIE NA ZAPRAWIE  
KLEJOWEJ ATLAS STOPTER K-20

PŁYTKI GRANITOGRESOWE 30x30  
ELASTYCZNA, MINERALNA ZAPRAWA KLEJOWA DO PŁYTEK  
PODWÓJNA SIATKA Z WŁÓKNA SZKLANEGO  
ZATOPIONA W ZAPRAWIE KLEJOWEJ  
ATLAS STOPTER K-20  
PŁYTY STYROPIANOWE EPS 100-038 GR. 5,0 CM  
NA ZAPRAWIE KLEJOWEJ ATLAS STOPTER K-20  
IZOLACJA PIONOWA EUROLAN 3KX2 WARSTWY (DEITERMANN)

PŁYTY Z POLISTYRENU WODOODPORNĄ  
EPS-P AQUA 120 GR.8CM(YETICO)  
BEZROZPUSZCZALNIKOWY KLEJ BITUMICZNY  
NA ZIMNO PC56  
ISTNIEJĄCA ŚCIANA

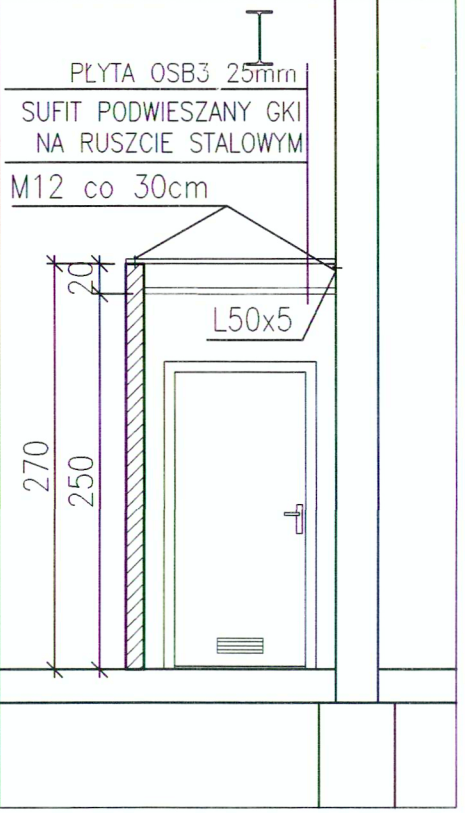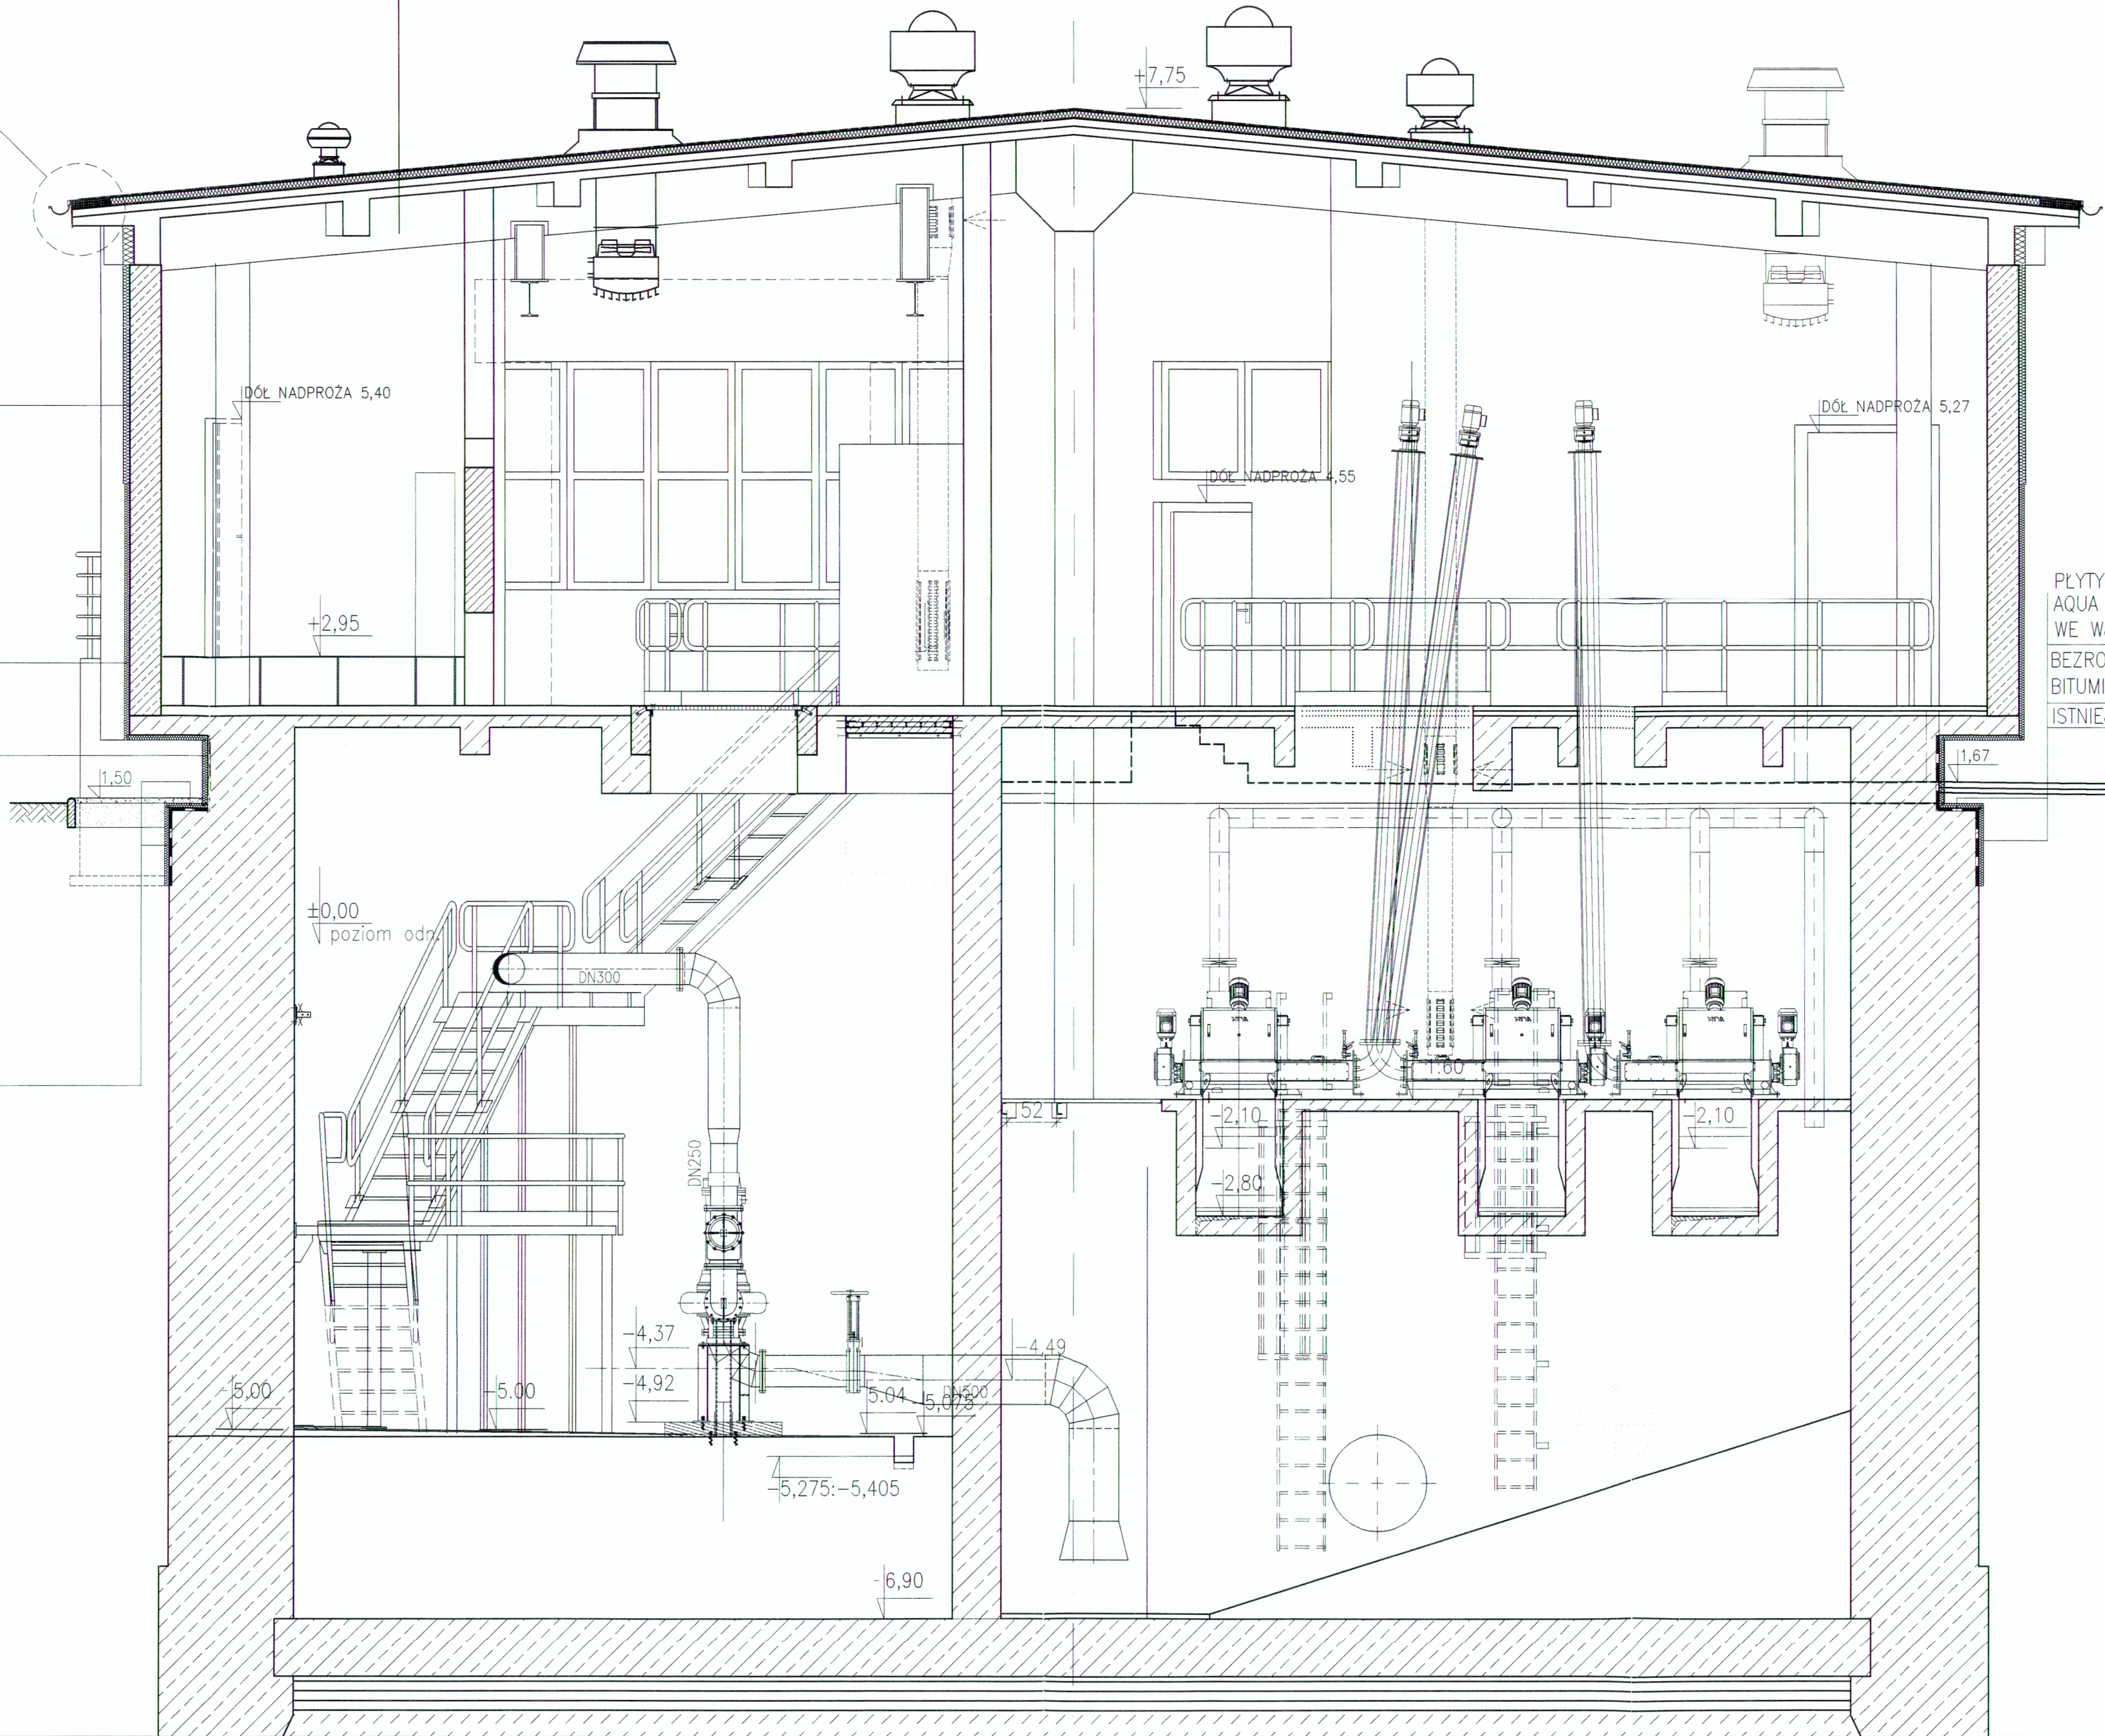

PRZEKRÓJ A-A

PRZEKRÓJ PRZYZ WC

UWAGA: NA PRZEKROJU PODANO RZĘDNE BEZWZGLĘDNE

Aktualizacja przekroju zgodnie z opisem zmian na rzutach i w karcie przekazania rewizji.			02.09.08	B
opis		podpis	data	rewizja
PROTECTIVE NOTE: Conveying and copying of this document, utilization and information about its contents prohibited as long as not permitted expressly. Any contravention will oblige to compensation. All rights reserved for case of patenting or TM-registration.				
 <b>WTE Wassertechnik (Polska) Sp. z o.o.</b> ul. Ryżowa 45 02-495 Warszawa Tel : 48 (22) 331 46 50 Fax: 48 (22) 331 46 51 e-mail: office@wte-pl.com		 <b>Polimex Mostostal</b> ul. Terespolska 12 08-110 Siedlce Tel. (+48) 25 / 644 31 20 Fax (+48) 25 / 644 55 52		
Inwestycja : MODERNIZACJA I ROZBUDOWA O CZĘŚĆ BIOLOGICZNĄ MECHANICZNO-CHEMICZNEJ OCZYSZCZALNI ŚCIEKÓW "ZDROJE" w SZCZECINIE adres : 70-762 SZCZECIN, ul.WSPÓLNA 41/43				
tytuł rysunku : POMPOWNIĄ GŁÓWNA-MODERNIZACJA BUDYNEK NR 101 PRZEKRÓJ A-A		stadium : PROJEKT POWYKONAWCZY branża : ARCHITEKTURA		
opracował : mgr inż. arch. M. Boruc nr uprawnień : 7131/40/P/2003 w specjalności architektonicznej podpis : data/date : 10.2009		nr umowy : 2000/PL/16/P/PE/016-12 skala : 1:50 nr rysunku : 10.2009 nr rysunku wewn. : SZZ101APW06-B		
projektował : mgr inż. arch.Stefan Bajer nr uprawnień : 44/75/Pm w specjalności architektonicznej podpis : data : 10.2009		nr planu : format: A1		