



załącznik nr 1

■ - płyty z TWS do wymiany


RZUT POMPOWNI NA POZ. +1.50

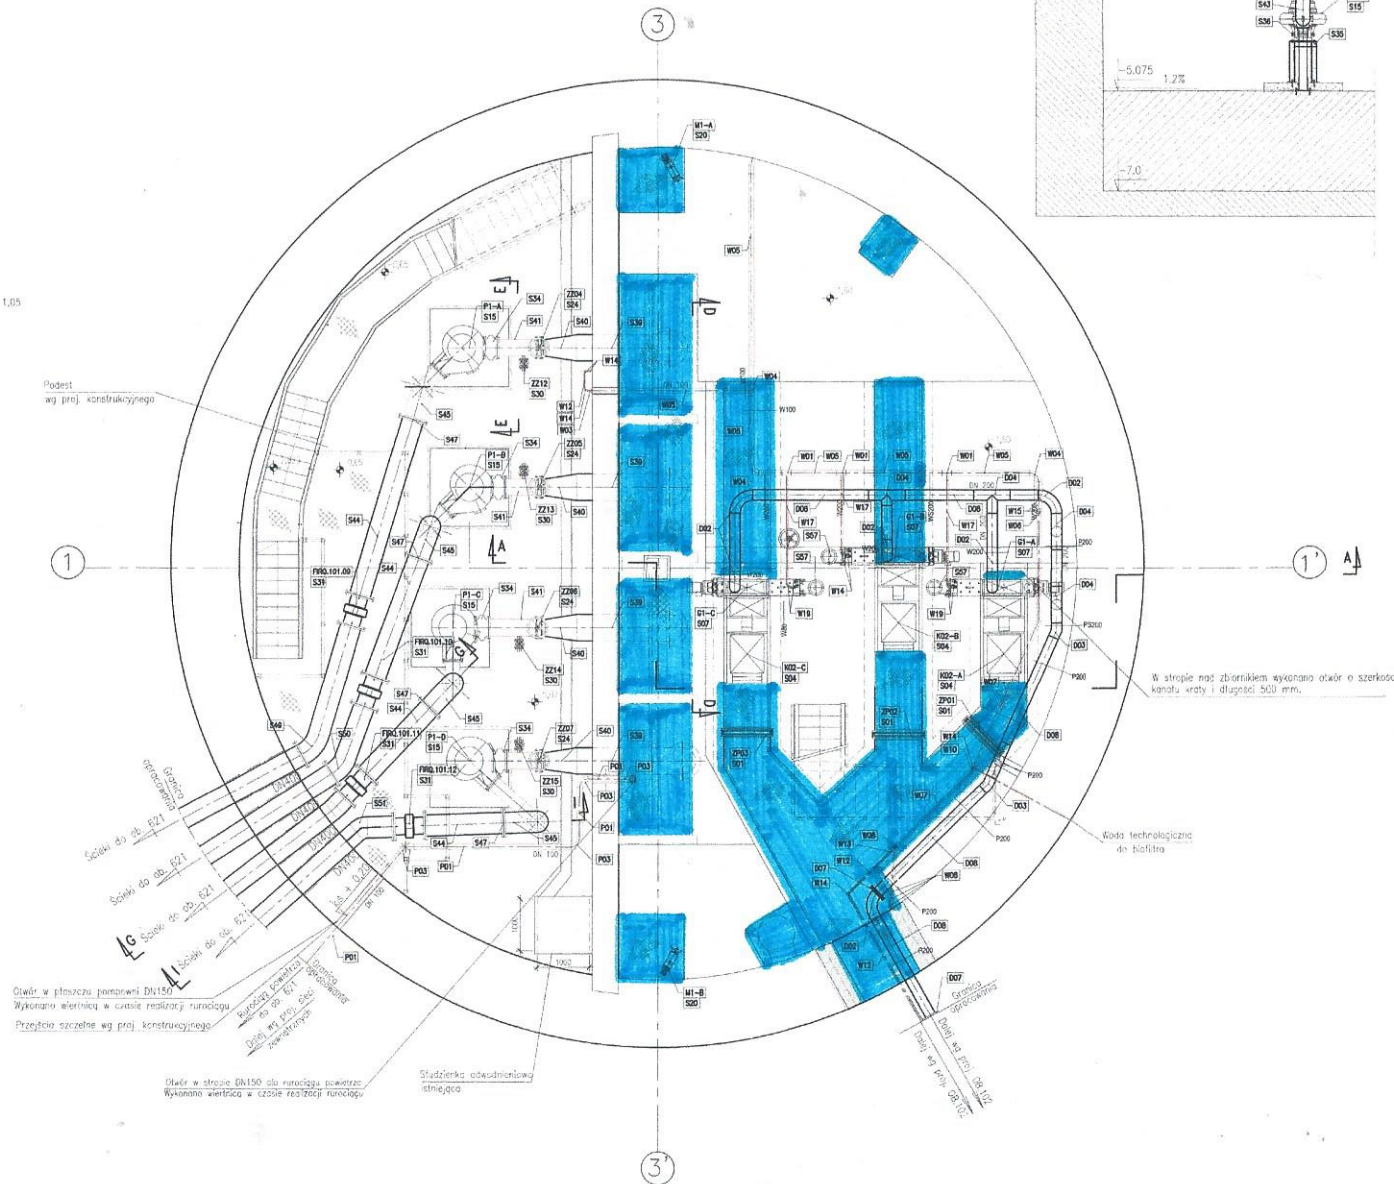


PRZEKRÓJ G-G

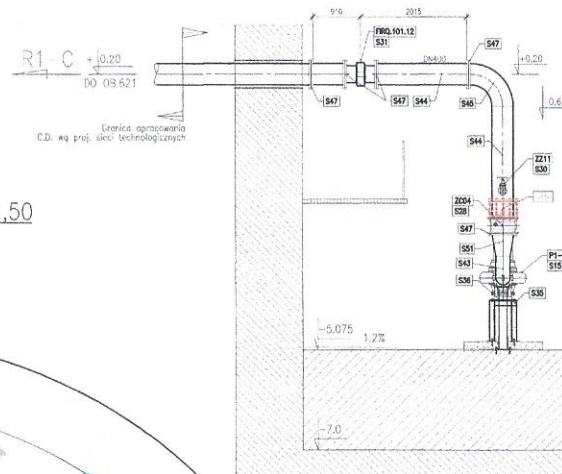

PRZEKRÓJ I-I

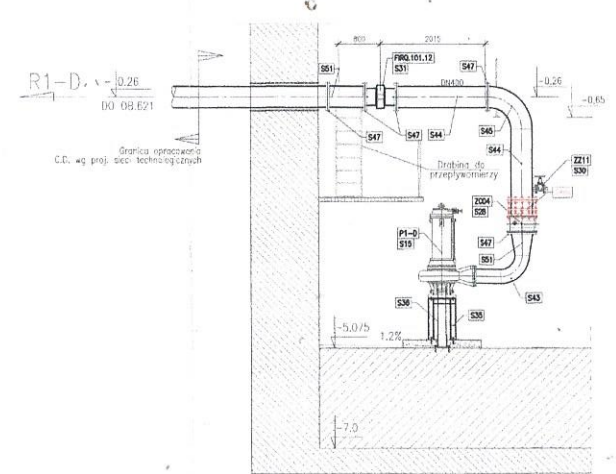

PRZEKRÓJ E-E

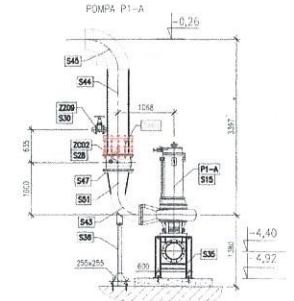

<p>PROJEKT POWYKONAWCZY</p> <p>POMPOWNI GŁÓWNA</p> <p>OBIEKT 101</p> <p>Rzut poziomu +1.50; Przekroje E-E, G-G, I-I;</p> <p>TECHNOLOGICZNA</p>		
