
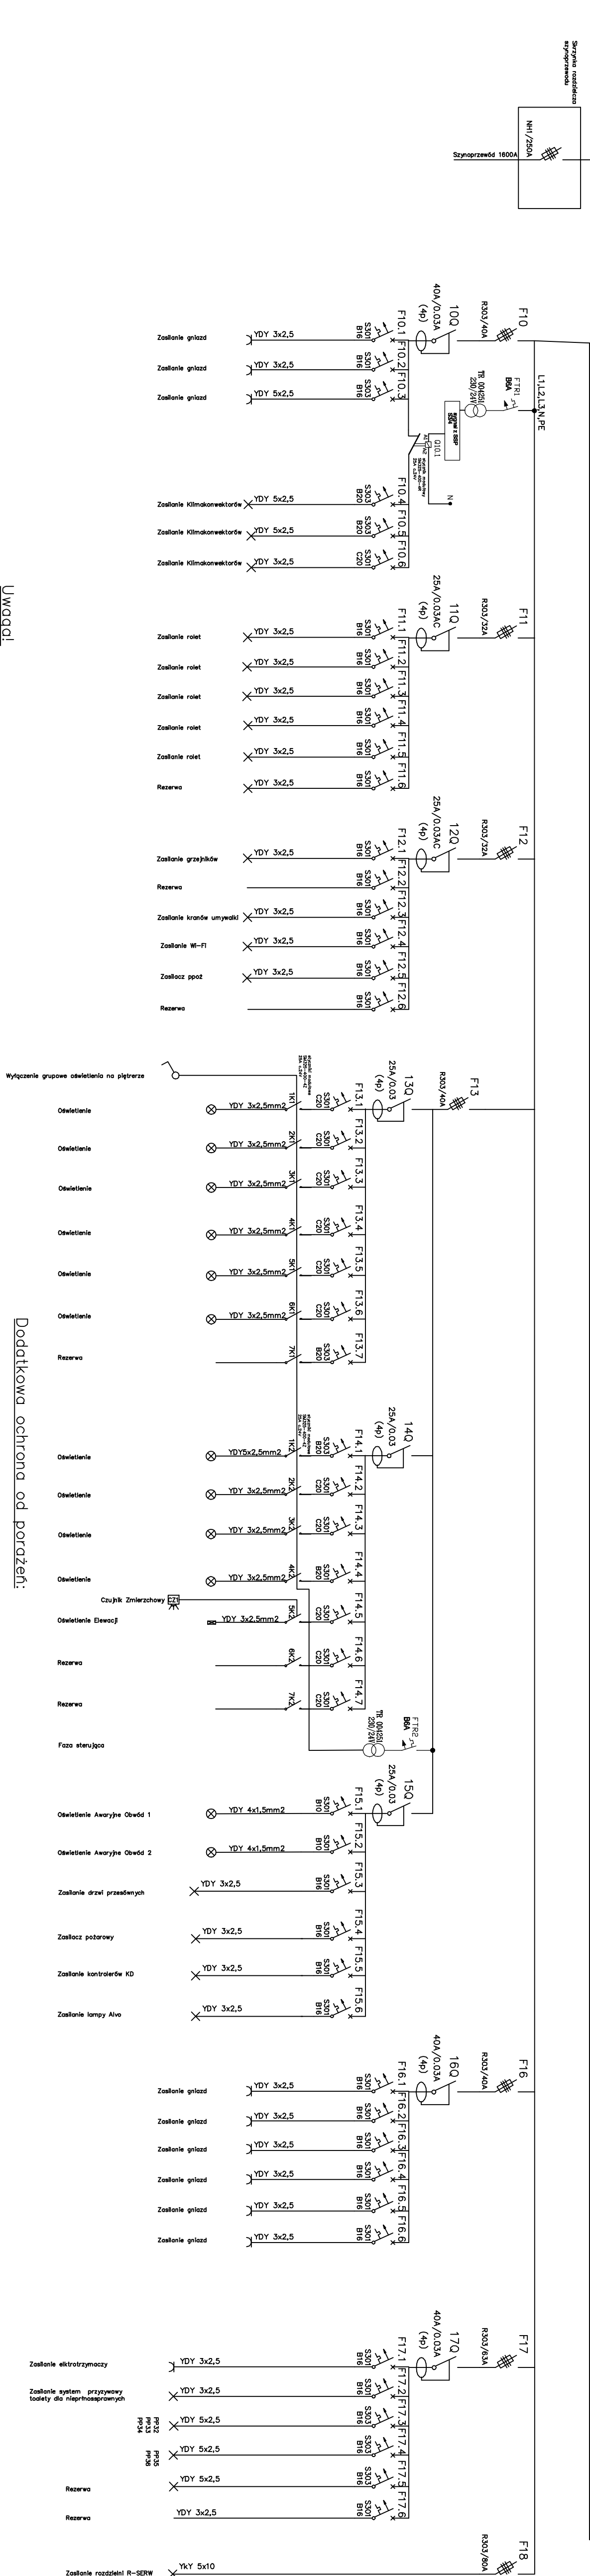


RP-3

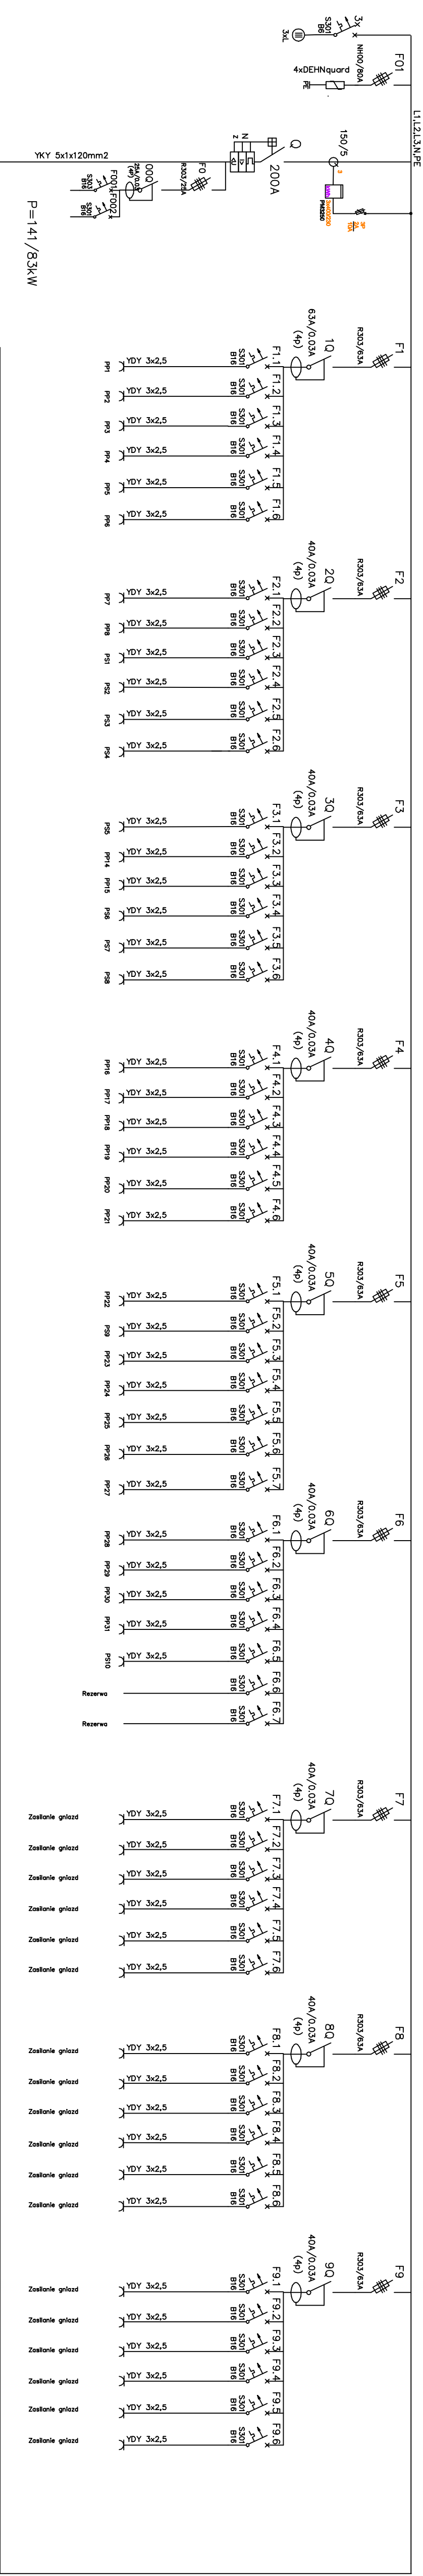

Uwaga!

Aparaturę zabezpieczeniową – rozdzielczą, zabudować w szafce / szafkach / zamkniętej drzwiami z zachowaniem 20% rezerwy miejsca. Typ dostosować do ostatecznej organizacji pomieszczeń IP41 Klasa II.

- Dodatkowa ochrona od porażenia:**
- połączenia wyrównawcze
 - wyl. ochronne różnicowo-prądowe
 - szybkie samoczynne wyłączenie

DOKUMENTACJA POWYKONAWCZA			
Jednostka projektowa:			
PRECISE BUILDING Sp. z o.o.			
ul. Przemysłowa 13, Kononiki			
Nazwa inwestycji:			
Centrum Symulacji Medycznej			
Inwestor:			
Uniwersytet Medyczny im. Karola Marcinkowskiego			
ul. Fredy 10, 61-701 Poznań			
Adres inwestycji:			
ul. Rolnictwa, działka 671 skł. 07.			
Projektant:			
mgr inż. Jacek Węgr			
Data:			
03.2017			
Sprawdził:			
mgr inż. Marcin Wierński			
Data:			
03.2017			
Rozdział:			
Elektryczna			
Rozdział: RY-3			
Rozdział: E/22			