

20+720 ÷ 21+110

MARSZAŁEK
WOJEWÓDZTWA MAZOWIECKIEGO

ZATWIERDZENIE

NI.II.5418-146-06... ważne do 30.10.06

Zatwierdzam do realizacji stałą organizację ruchu w całości - ze zmianami. Termin wprowadzenia niniejszej organizacji ruchu należy zgłosić do:

Departamentu Nieruchomości i Infrastruktury
01-402 Warszawa, ul. E. Ciołka 10 a fax: 022/ 533 10 02

2006-06-30

Z up. Marszałka Województwa...

mgr inż. Michał Lesiński
Kierownik Biura Inżynierii Ruchu

Urząd Marszałkowski Województwa Mazowieckiego
Departament Nieruchomości i Infrastruktury
ul. Ciołka 10a, 01-402 Warszawa fax (0-22) 533-10-02

ZATWIERDZENIE


NI.II.5418-66-05... ważne do 30.05.06

Zatwierdzam do realizacji projektu - szkic stałej organizacji ruchu w całości - ze zmianami wniesionymi na projekcie. Termin wprowadzenia niniejszej organizacji ruchu należy zgłosić do tutejszego departamentu

2005-04-28

Z up. Marszałka Województwa

mgr inż. Michał Lesiński
Kierownik Biura Inżynierii Ruchu

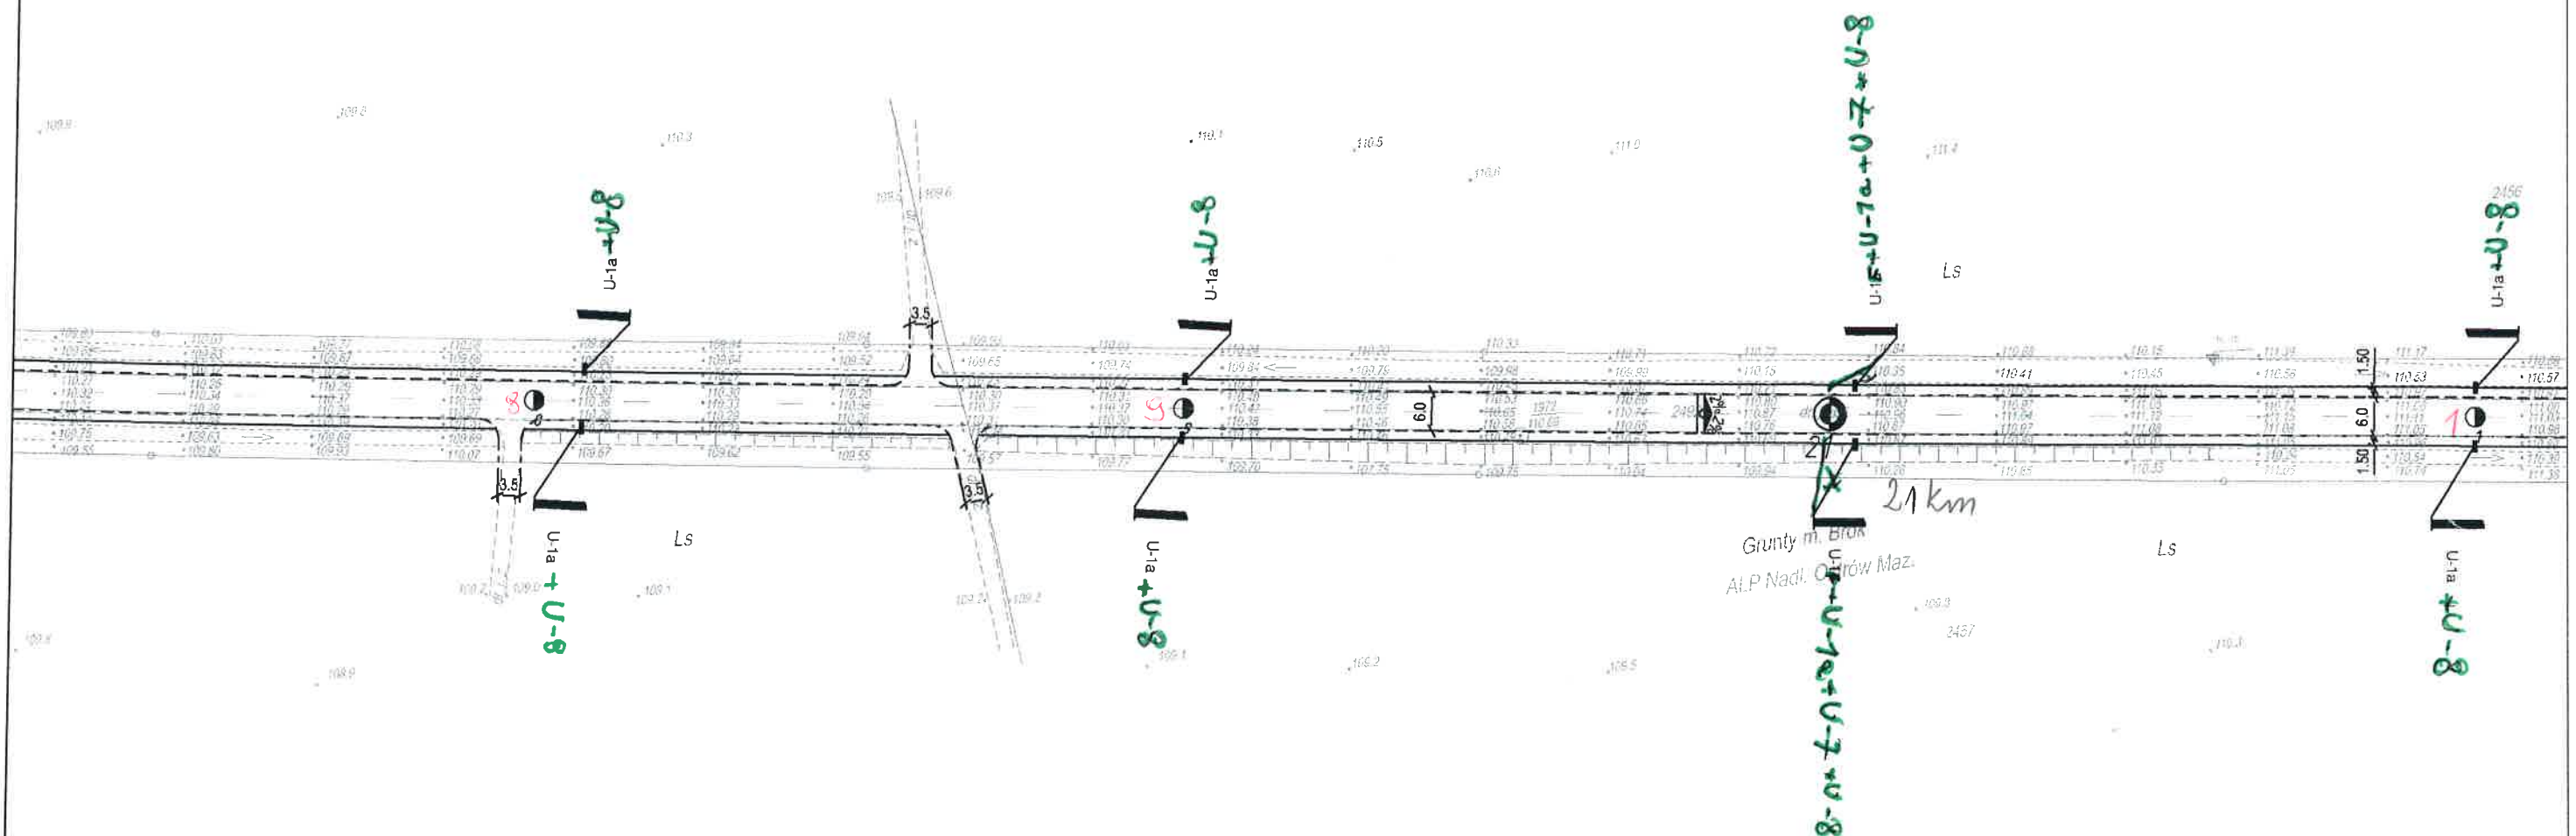

UWAGA:
Ustawienie znaków pionowych w poboczu ziemnym zgodnie z załącznikiem do rozporządzenia Ministra Infrastruktury z dnia 3 lipca 2003r. poz.2181 Dziennik Ustaw Nr 220 z dnia 23 grudnia 2003r. poza poboczem użytkowym (1,5m)


LEGENDA



- PROJEKTOWANE OZNAKOWANIE PIONOWE

- PROJEKTOWANE OZNAKOWANIE POZIOME



CGM Projekt Sp. z o. o.		Projekt budowlany drogi wojewódzkiej nr 694 na odcinkach:	
NAZWA OBIEKTU		III - od km 15+470,00 do km 24+374,00	
NAZWA RYSUNKU		STAŁA ORGANIZACJA RUCHU	
Projektant	mgr inż. Marek Chojnacki - Czajka	08.2004r.	Nr rysunku
Opracował	mgr inż. Bogusław Ogólczyk	08.2004r.	20
Opracował	mgr inż. Mariusz Jan	08.2004r.	Skala
Opracował		08.2004r.	1:1000
Sprawił		08.2004r.	

	CGM Projekt Sp. z o. o.		Projekt budowlany drogi wojewódzkiej nr 694 na odcinkach:		
	NAZWA OBIEKTU		III - od km 15 + 470,00 do km 24 + 374,00		
NAZWA RYUNKU		STAŁA ORGANIZACJA RUCHU			
Projektant	mgr inż. Marek Chęciński - Czajka	Płyta <input type="text"/> <input type="text"/> <input type="text"/> <input type="text"/> <input type="text"/>	09.2004r.	Nr rysunku	Skala
Opracował	mgr inż. Bogusław Ogólczyk		09.2004r.		
Opracował	mgr inż. Marcin Jon		09.2004r.		
Opracował			09.2004r.		
Sprawdził			09.2004r.		
Liczba <input type="text"/> <input type="text"/> <input type="text"/> <input type="text"/> <input type="text"/>		Data <input type="text"/> <input type="text"/> <input type="text"/> <input type="text"/> <input type="text"/>	21		1:1000




Projektowane oznakowanie poziome należy wykonać w technologii grubowarstwowej.

<p>Oznaczenia:</p> <div style="display: flex; align-items: center;">  <div style="margin-left: 10px;">D-6</div> </div> <p>istn. znak pionowy</p>	
<div style="display: flex; align-items: center;">  <div style="margin-left: 10px;">D-6</div> </div> <p>proj. znak pionowy</p>	
<p>oznaczenie P-14 (3 m)</p> <p>oznaczenie P-14 (3 m)</p> <p><input type="checkbox"/></p> <p><input type="checkbox"/></p>	<p>istn. znak poziomy do pozostawienia</p> <p>proj. znak poziomy</p> <p>proj. punktowy element odblaskowy, biały</p> <p>proj. punktowy element odblaskowy, biało-czerwony</p>

21+500 ÷ 21+688

**MARSZAŁEK
WOJEWÓDZTWA MAZOWIECKIEGO**

ZATWIERDZENIE

NI.II.5418-146/06 ważne do 30.10.06
Zatwierdzam do realizacji stałą organizację ruchu w całości - ze zmianami. Termin wprowadzenia niniejszej organizacji ruchu należy zgłosić do:

Departamentu Nieruchomości i Infrastruktury
01-402 Warszawa, ul. E. Ciołka 10 a fax: 022/533 10 02
03-718 Warszawa, ul. Kłopotowskiego 5 fax: 8973802

2006-06-30

Z up. Marszałka Województwa

mgr inż. Michał Lesiński
Kierownik Biura Inżynierii Ruchu

**MARSZAŁEK
WOJEWÓDZTWA MAZOWIECKIEGO**

ZATWIERDZENIE

NI.II.5418-281/05 ważne do 30.11.05
Zatwierdzam do realizacji stałą organizację ruchu w całości - ze zmianami. Termin wprowadzenia niniejszej organizacji ruchu należy zgłosić do:

Departamentu Nieruchomości i Infrastruktury
01-402 Warszawa, ul. E. Ciołka 10 a fax: 022/533 10 02

2005-10-10

Z up. Marszałka Województwa

mgr inż. Michał Lesiński
Kierownik Biura Inżynierii Ruchu

Urząd Marszałkowski Województwa Mazowieckiego
Departament Nieruchomości i Infrastruktury
ul. Ciołka 10, 01-402 Warszawa tel. 022/533 10 02

ZATWIERDZENIE

NI.II.5418-66/05 ważne do 30.05.06
Zatwierdzam do realizacji projektu stałej organizacji ruchu w całości - ze zmianami wniesionymi na projekcie. Termin wprowadzenia niniejszej organizacji ruchu należy zgłosić do właściwego departamentu

Z up. Marszałka Województwa


mgr inż. Michał Lesiński
Kierownik Biura Inżynierii Ruchu

2455.175
Anuluje się zatwierdzenie

nr 54/8-66/05 z dnia 28.04.05

Za zgodność
z oryginałem

PROJEKTANT DROGOWY
mgr inż. Marek Chęciński-Czajka
ul. Wolska 11, 01-650 Warszawa
tel. 22 830 85 00

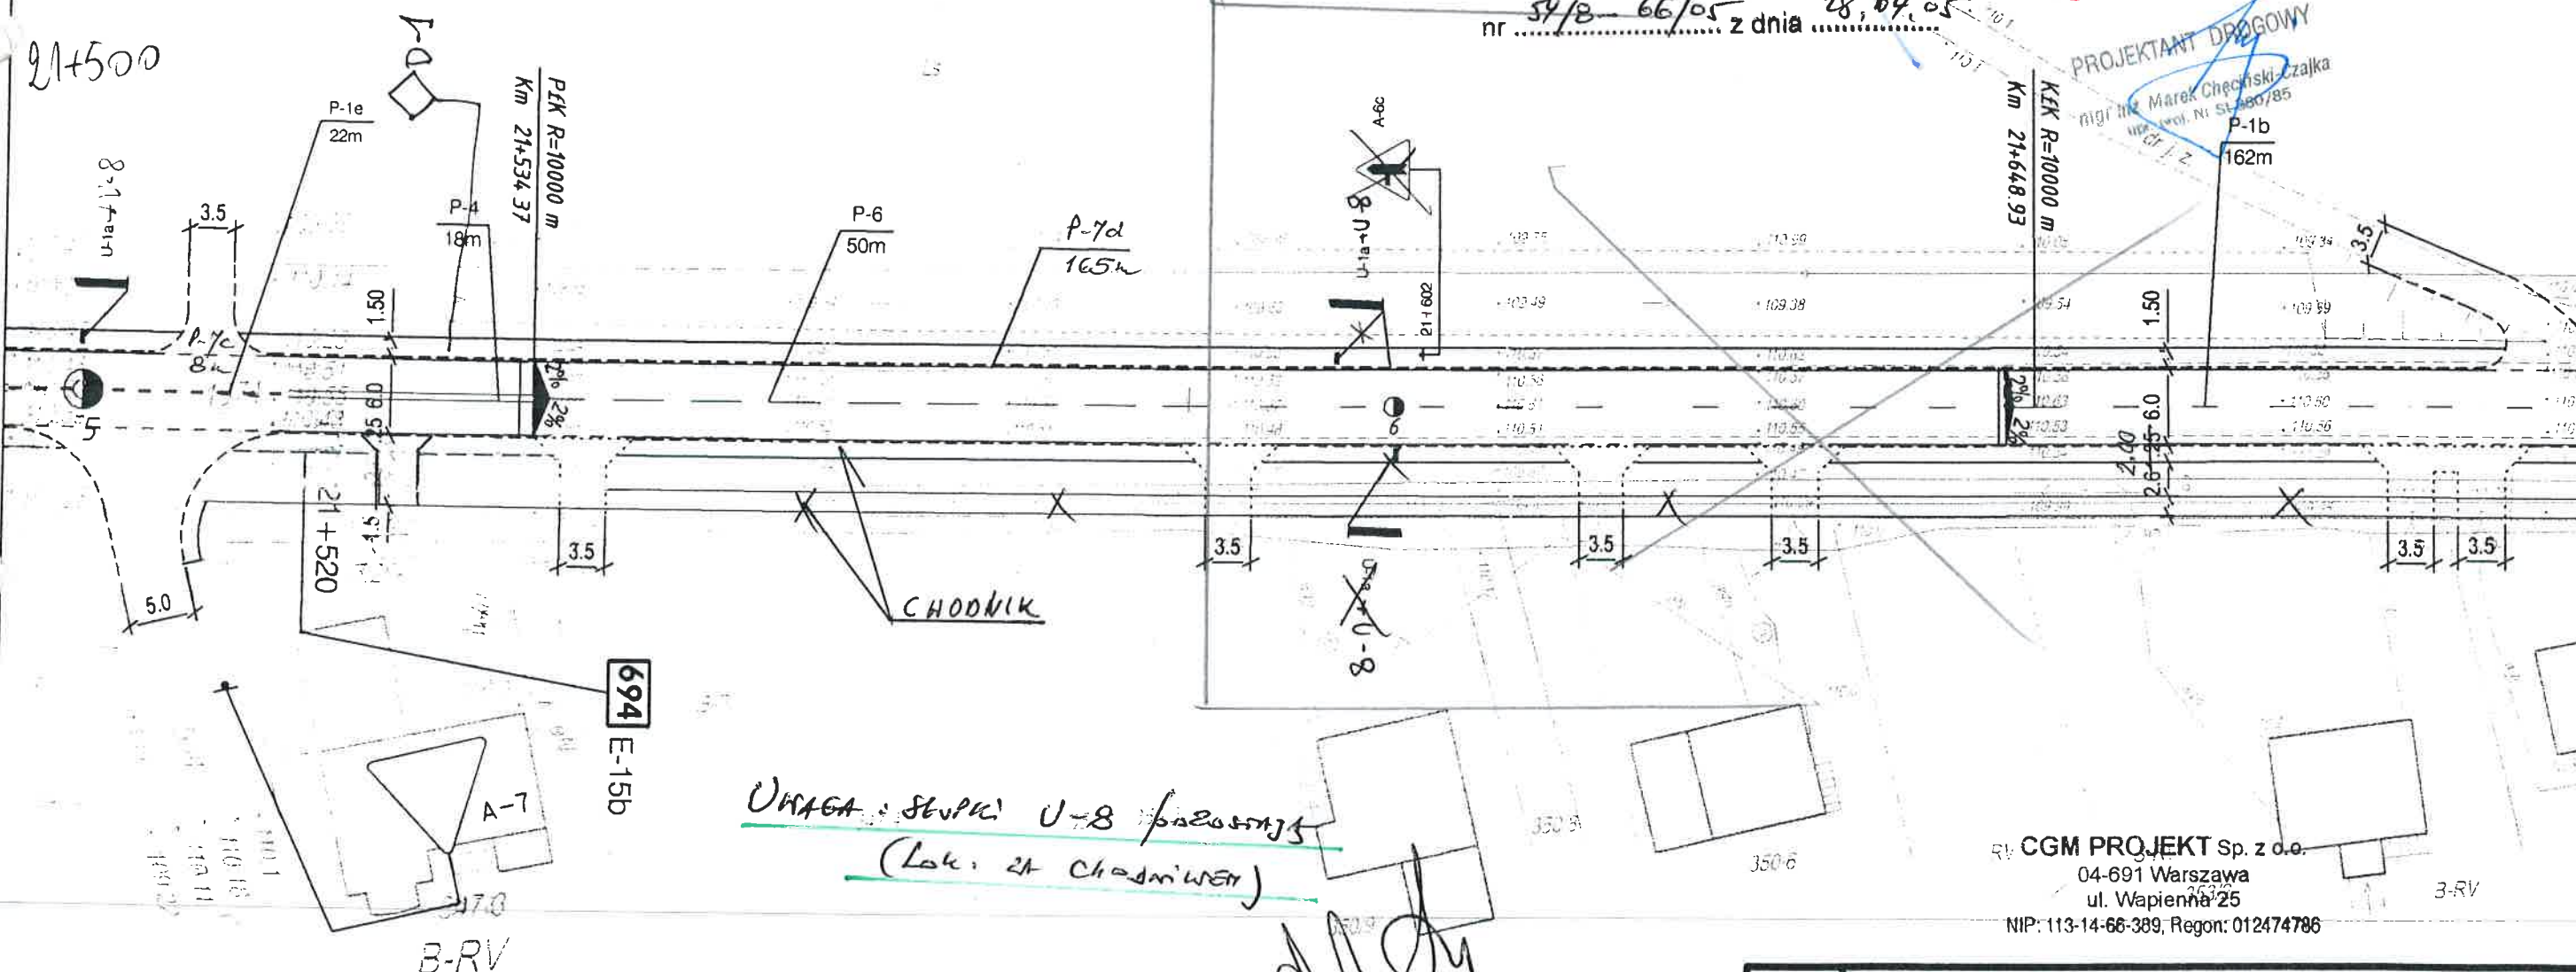

UWAGA: słupki U-8 pasowca
(Lok. 2A Chodnik)

LEGENDA



- PROJEKTOWANE OZNAKOWANIE PIONOWE




- PROJEKTOWANE OZNAKOWANIE POZIOME

UWAGA:

Ustawienie znaków pionowych w poboczu ziemnym zgodnie z załącznikiem do rozporządzenia Ministra Infrastruktury z dnia 3 lipca 2003r. poz.2181 Dziennik Ustaw Nr 220 z dnia 23 grudnia 2003r. poza poboczem użytkowym (1,5m)

CGM PROJEKT Sp. z o.o.
04-691 Warszawa
ul. Wapienna 25
NIP: 113-14-66-389, Regon: 012474786

CGM Projekt Sp. z o.o.		Projekt budowlany drogi wojewódzkiej nr 694 na odcinkach:	
NAZWA OBIEKTU		III - od km 15+470,00 do km 24+374,00	
NAZWA RYSUNKU		STAŁA ORGANIZACJA RUCHU	
Projektant	mgr inż. Marek Chęciński-Czajka	Nr rysunku	22
Opracował	mgr inż. Bogusław Ogórek	Skala	1:500
Opracował	mgr inż. Marek Jan		
Opracował	mgr inż. Marek Jan		
Sprawdził	mgr inż. Marek Jan		

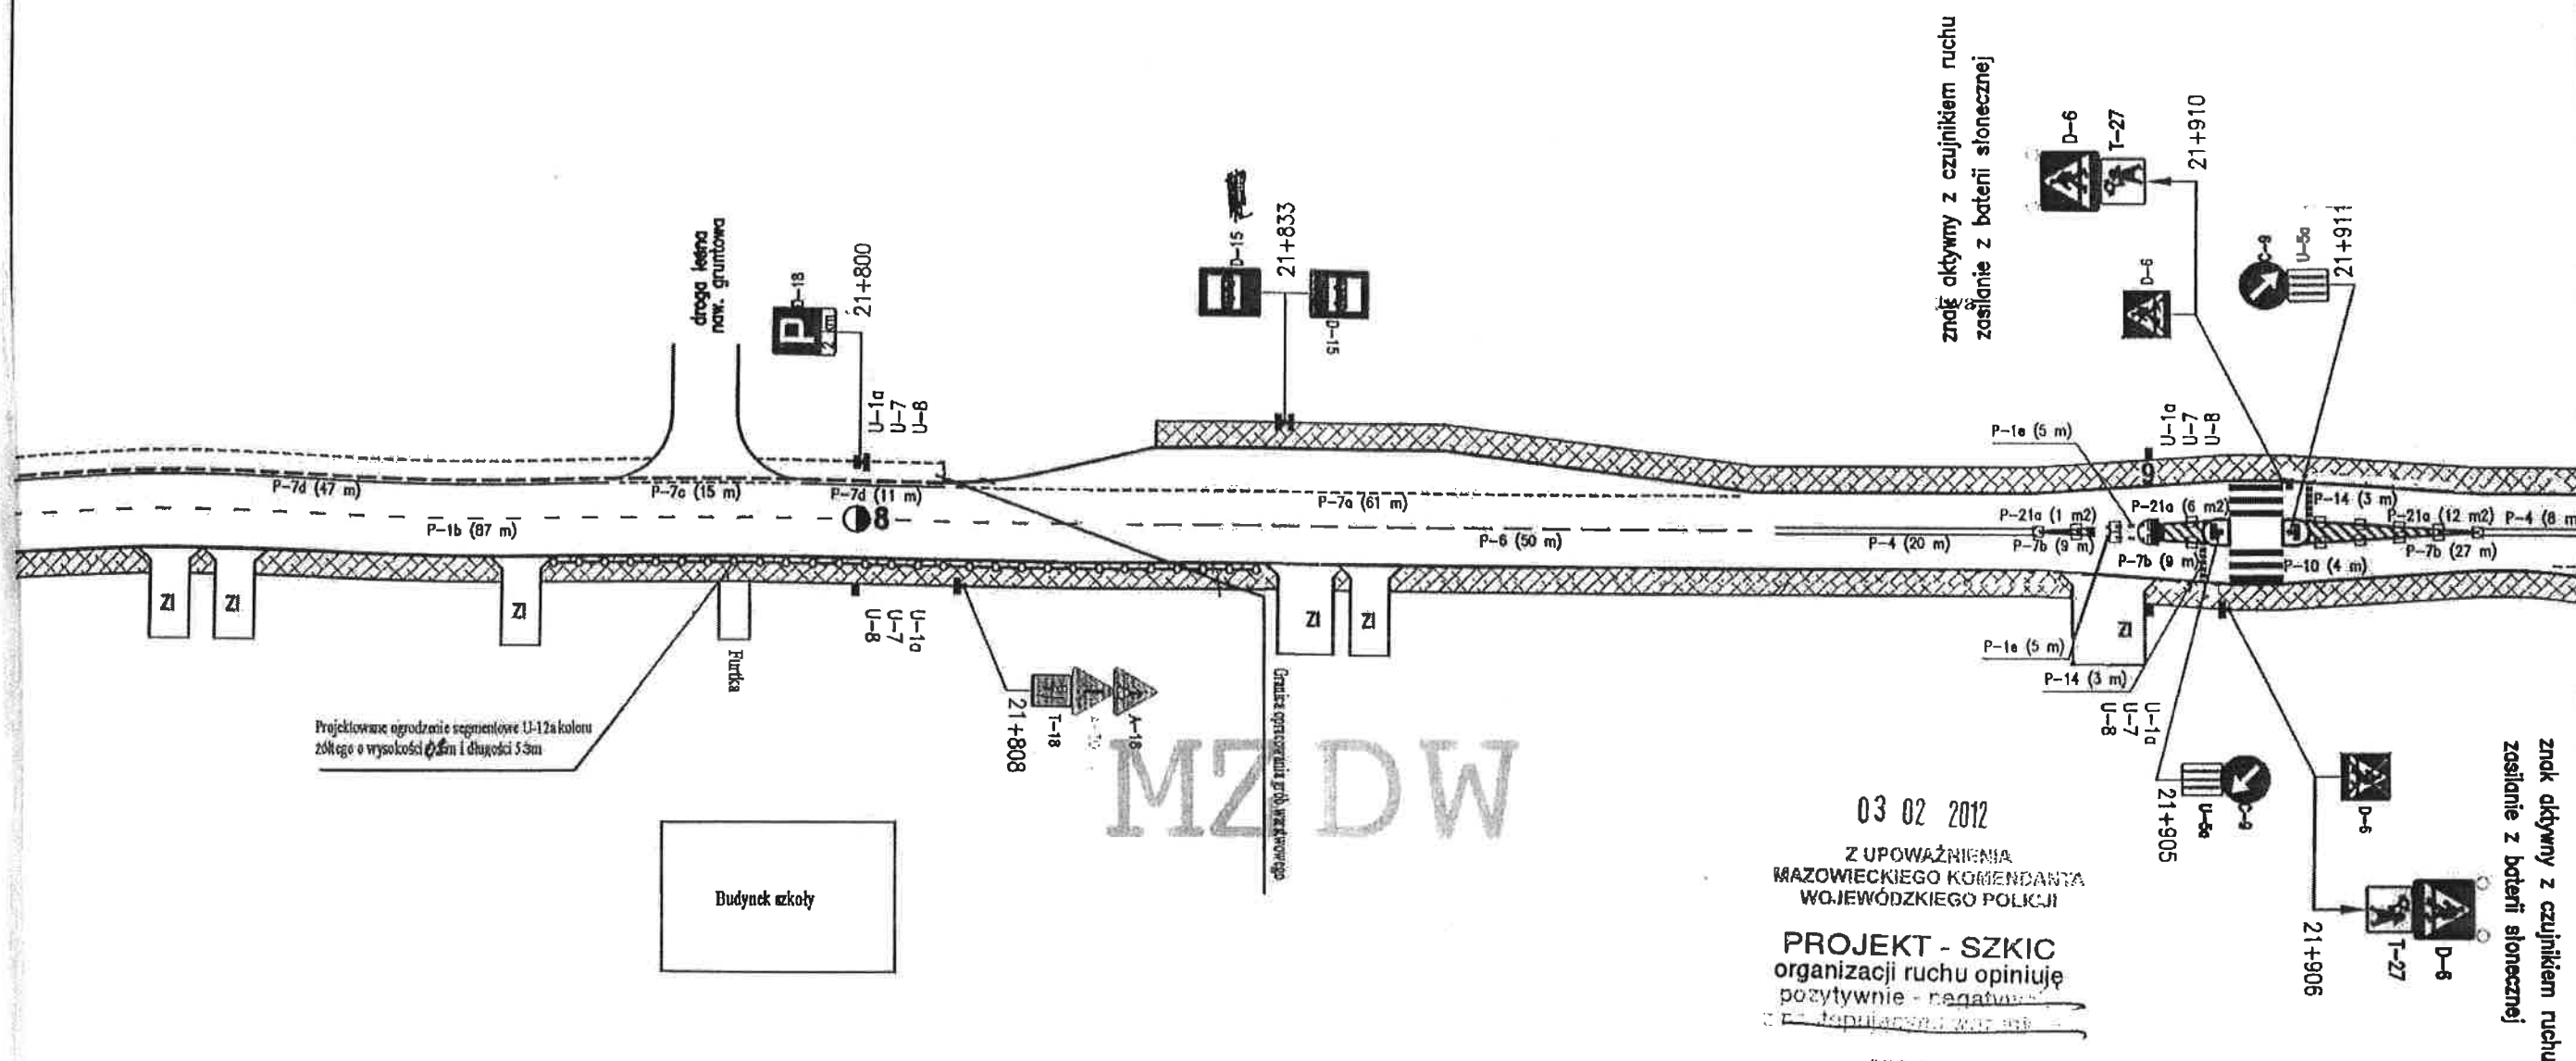

03 02 2012
Z UPOWAŻNIENIA
MAZOWIECKIEGO KOMENDANTA
WOJEWÓDZKIEJ POLICJI
PROJEKT - SZKIC
organizacji ruchu opiniuję
pozytywnie - negatywnie
populawski




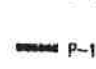


EKSPERT
Wydziału Ruchu Drogowego
KWP z siedzibą w Radomiu
podpis Krzysztof Bielecki

MARSZAŁEK
WOJEWÓDZTWA MAZOWIECKIEGO
ZATWIERDZENIE Nr NL-D-LS02.1.85.2012.RS
Zatwierdzam do realizacji stałą organizację ruchu
w całości / ~~z wyjątkami~~ bez zmian / ~~po wprowadzeniu zmian~~.
Niniejszą organizację ruchu należy wprowadzić do dnia 31.12.2012.
Termin wprowadzenia organizacji ruchu należy zgłosić co
najmniej na 7 dni przed wprowadzeniem organizacji ruchu do
Departamentu Nieruchomości i Infrastruktury
03-718 Warszawa, ul. Ka. I Kłopotowskiego 5, fax: 22/5979802

20 LUT. 2012

z up. Marszałka Województwa
podpis
Zastępca Dyrektora Departamentu
Infrastruktury

Projektowane oznakowanie poziome należy wykonać w technologii grubowarstwowej.

<p>Oznaczenie:</p> <p> D-6 istn. znak pionowy</p> <p> D-6 proj. znak pionowy</p> <p> P-14 (3 m) istn. znak poziomy do pozostawienia</p> <p> P-14 (3 m) proj. znak poziomy</p> <p> P-14 (3 m) proj. punktowy element odblokowy, biały</p> <p> P-14 (3 m) proj. punktowy element odblokowy, biało-czerwony</p>		<p>Tematyka:</p> <p>Aktualizacja oznakowania w rejonach szkół i placówek oświatowych zlokalizowanych przy drogach wojewódzkich województwa mazowieckiego</p> <p>Jednostka projektowa:</p> <p>SIGNUM - Inżynieria Ruchu ul. Koszyki 8, 07-100 Węgrów, NIP: 624-164-71-32, Regon: 140773805</p> <p>Adres do korespondencji: ul. Fiełdorka 10/19, 03-884 Warszawa, tel.: 0-22 396 74 40, 0-800 397 433, fax 0-22 396 74 41, e-mail: signum@aster.pl</p> <p>Projekt:</p> <p>ZADANIE NR 82 - PROJEKT STAŁEJ ORGANIZACJI RUCHU droga wojewódzka nr 694, miejscowość Głina, powiat ostrowski.</p> <p>Rysunek:</p> <p>PLAN SYTUACYJNY od km 21+585 do km 22+043</p> <p>Projektant:</p> <p>Robert Kucharek</p> <p>Podpis:</p> <p><i>podpis</i></p> <p>Wersja:</p> <p>Nazwa: Zestaw Drogowy ul. Wesołowskiego 3, 03-200 Warszawa</p> <p>Skala:</p> <p>1:500</p> <p>Data:</p> <p>12.2009</p> <p>Nr rysunku:</p> <p>2.2</p>	
---	--	--	--

MARSZAŁEK
WOJEWÓDZTWA MAZOWIECKIEGO

ZATWIERDZENIE

NI.II. 5418-146-06 ważne do 30.10.06
Zatwierdzam do realizacji stałą organizację
ruchu w całości - ze zmianami. Termin wprowadzenia
niniejszej organizacji ruchu należy zgłosić do:
Departamentu Nieruchomości i Infrastruktury
01-402 Warszawa, ul. E. Ciołka 10 a fax: 022/ 533 10 02

2006-06-30

Z up. Marszałka Województwa

mgr inż. Michał Lesiński
Kierownik Biura Inżynierii Ruchu

MARSZAŁEK
WOJEWÓDZTWA MAZOWIECKIEGO

ZATWIERDZENIE

NI.II. 5418-281-05 ważne do 30.11.05
Zatwierdzam do realizacji stałą organizację
ruchu w całości - ze zmianami. Termin wprowadzenia
niniejszej organizacji ruchu należy zgłosić do:
Departamentu Nieruchomości i Infrastruktury
01-402 Warszawa, ul. E. Ciołka 10 a fax: 022/ 533 10 02

2005-04-28

Z up. Marszałka Województwa


mgr inż. Michał Lesiński
Kierownik Biura Inżynierii Ruchu

Za zgodność
z oryginałem

Anuluje się zatwierdzenie

nr 54/8-66/05 z dnia 28.04.05

Grunty m. Brok
ALP Nadl. Ostrów Maz.
mgr inż. Marek Chęciński-Czajka
Nr 380/85

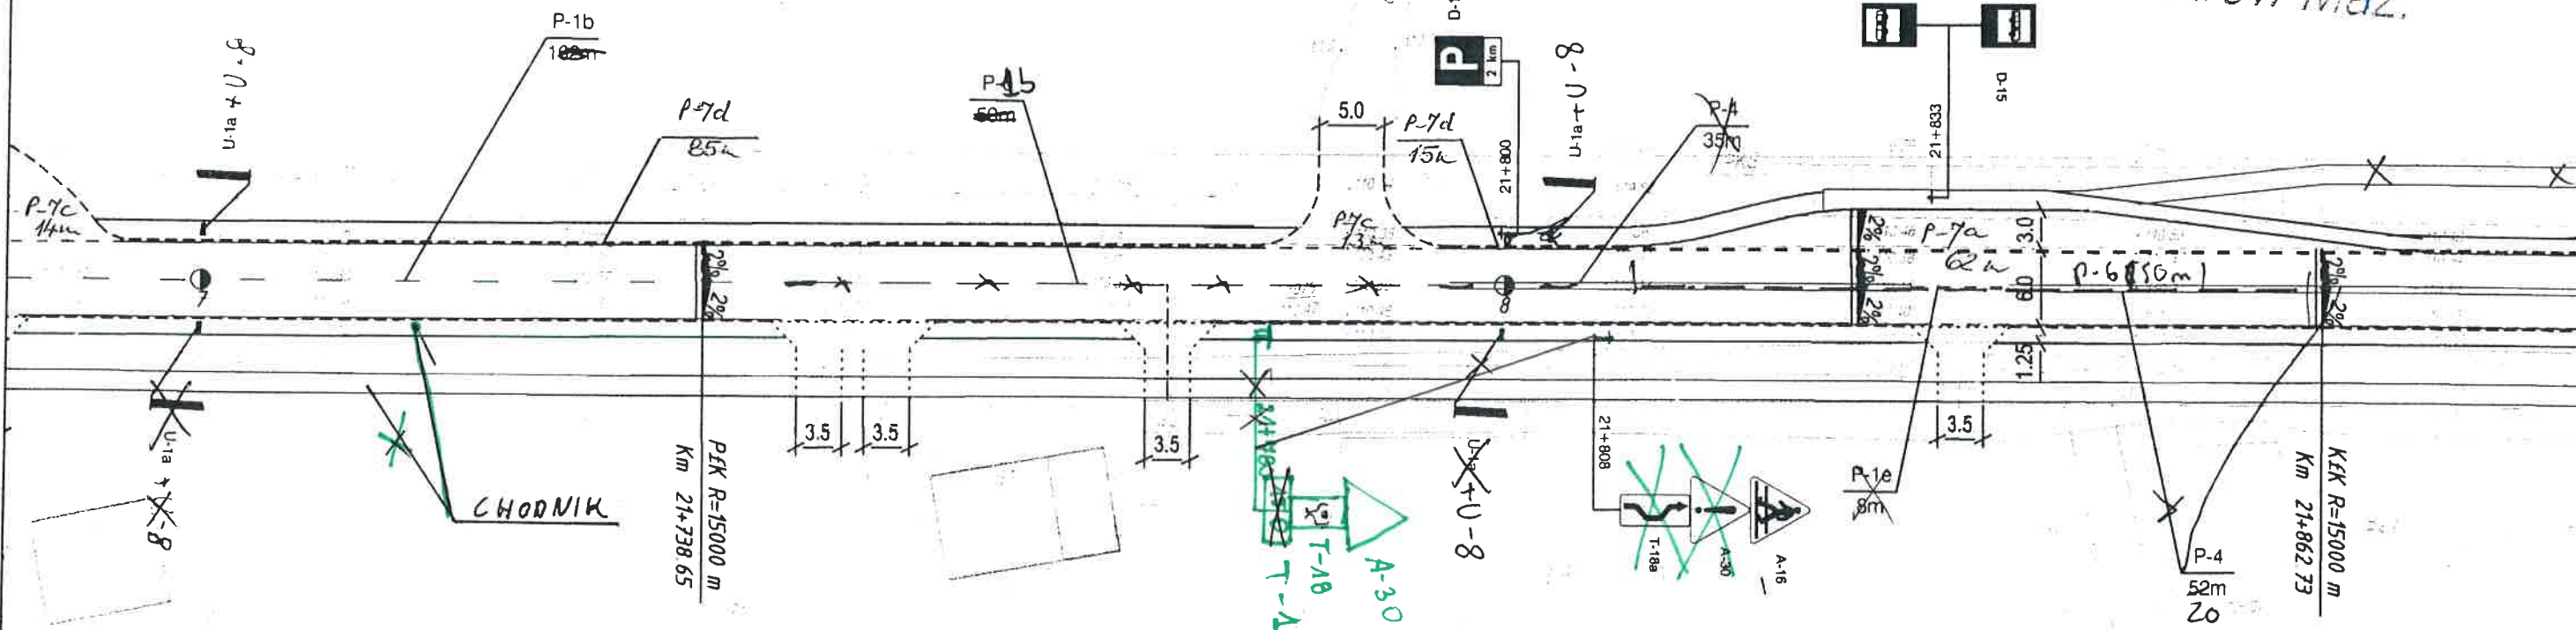

UWAGA:
Ustawienie znaków pionowych w poboczu ziemnym
zgodnie z załącznikiem do rozporządzenia Ministra
Infrastruktury z dnia 3 lipca 2003r. poz.2181 Dziennik
Ustaw Nr 220 z dnia 23 grudnia 2003r. poza poboczem
użytkowym (1,5m)

LEGENDA



- PROJEKTOWANE OZNAKOWANIE PIONOWE





- PROJEKTOWANE OZNAKOWANIE POZIOME

CGM Projekt Sp. z o.o.		Projekt budowlany drogi wojewódzkiej nr 694 na odcinkach:	
NAZWA OBIEKTU		III - od km 15+470,00 do km 24+374,00	
NAZWA RYSUNKU		STAŁA ORGANIZACJA RUCHU	
Projektant	mgr inż. Marek Chęciński - Czajka	Nr rysunku	23
Opracował	mgr inż. Bogusław Ogłowski	Skala	1:500
Opracował	mgr inż. Marcin Jan		
Sprawdził			

[Handwritten signature]



Projektowane oznakowanie poziome należy wykonać w technologii grubowarstwowej.

Oznaczenie:		Zamówienie:	
	D-6	Aktualizacja oznakowania w rejonach szkół i placówek oświatowych zlokalizowanych przy drogach wojewódzkich województwa mazowieckiego	
	D-6	Indywidualne projekcje:	
błn. znak pionowy		SIGNUM - Inżynieria Ruchu	
proj. znak pionowy		ul. Koszyków 8, 07-106 Węgrów, MP: 824-106-71-32, Regon: 149773068	
P-14 (3 m)		Adres do korespondencji:	
P-14 (3 m)		ul. Fiedorka 10/19, 03-964 Warszawa, tel.: 0-22 368 74 40, 0-800 367 433, fax 0-22 368 74 41, e-mail: signum@aster.pl	
proj. znak poziomy		Projekt:	
proj. punktowy element odbłaskowy, biały		ZADANIE NR 62 - PROJEKT STAŁEJ ORGANIZACJI RUCHU	
proj. punktowy element odbłaskowy, biało-czerwony		droga wojewódzka nr 694, miejscowość Głina, powiat ostrowski.	
Rysunek:		PLAN SYTUACYJNY	
Projektant:		od km 21+585 do km 22+043	
Robert Kucharek		Podpis:	
Mazowiecki Zarząd Dróg Wojewódzkich		Skala:	
ul. Wesołobog 3, 05-380 Warszawa		Data:	
1:500		12.2009	
2.3		2.3	

21+880 ÷ 22+070

**MARSZAŁEK
WOJEWÓDZTWA MAZOWIECKIEGO**

ZATWIERDZENIE

NI.II. 5418-146 06 ważne do 30.10.06
Zatwierdzam do realizacji stałą organizację ruchu w całości - ze zmianami. Termin wprowadzenia niniejszej organizacji ruchu należy zgłosić do:

Departamentu Nieruchomości i Infrastruktury
01-402 Warszawa, ul. E. Ciołka 10 a fax: 022/ 533 10 02

2006-06-30

Z up. Marszałka Województwa

mgr inż. Michał Lesiński
Kierownik Biura Inżynierii Ruchu

**MARSZAŁEK
WOJEWÓDZTWA MAZOWIECKIEGO**

ZATWIERDZENIE

NI.II. 5418-284 05 ważne do 30.11.07
Zatwierdzam do realizacji stałą organizację ruchu w całości - ze zmianami. Termin wprowadzenia niniejszej organizacji ruchu należy zgłosić do:

Departamentu Nieruchomości i Infrastruktury
01-402 Warszawa, ul. E. Ciołka 10 a fax: 022/ 533 10 02

2005-10-10 Z up. Marszałka Województwa

mgr inż. Michał Lesiński
Kierownik Biura Inżynierii Ruchu

2005-04-28


mgr inż. Michał Lesiński
Kierownik Biura Inżynierii Ruchu

Anuluje się zatwierdzenie

nr 54/8-P-6 P-15 z dnia 28.04.05
nr 66/05

Za zgodność
z oryginałem

PROJEKTANT DROGOWY
mgr inż. Marek Chęciński-Czajka
upr. proj. 380/85

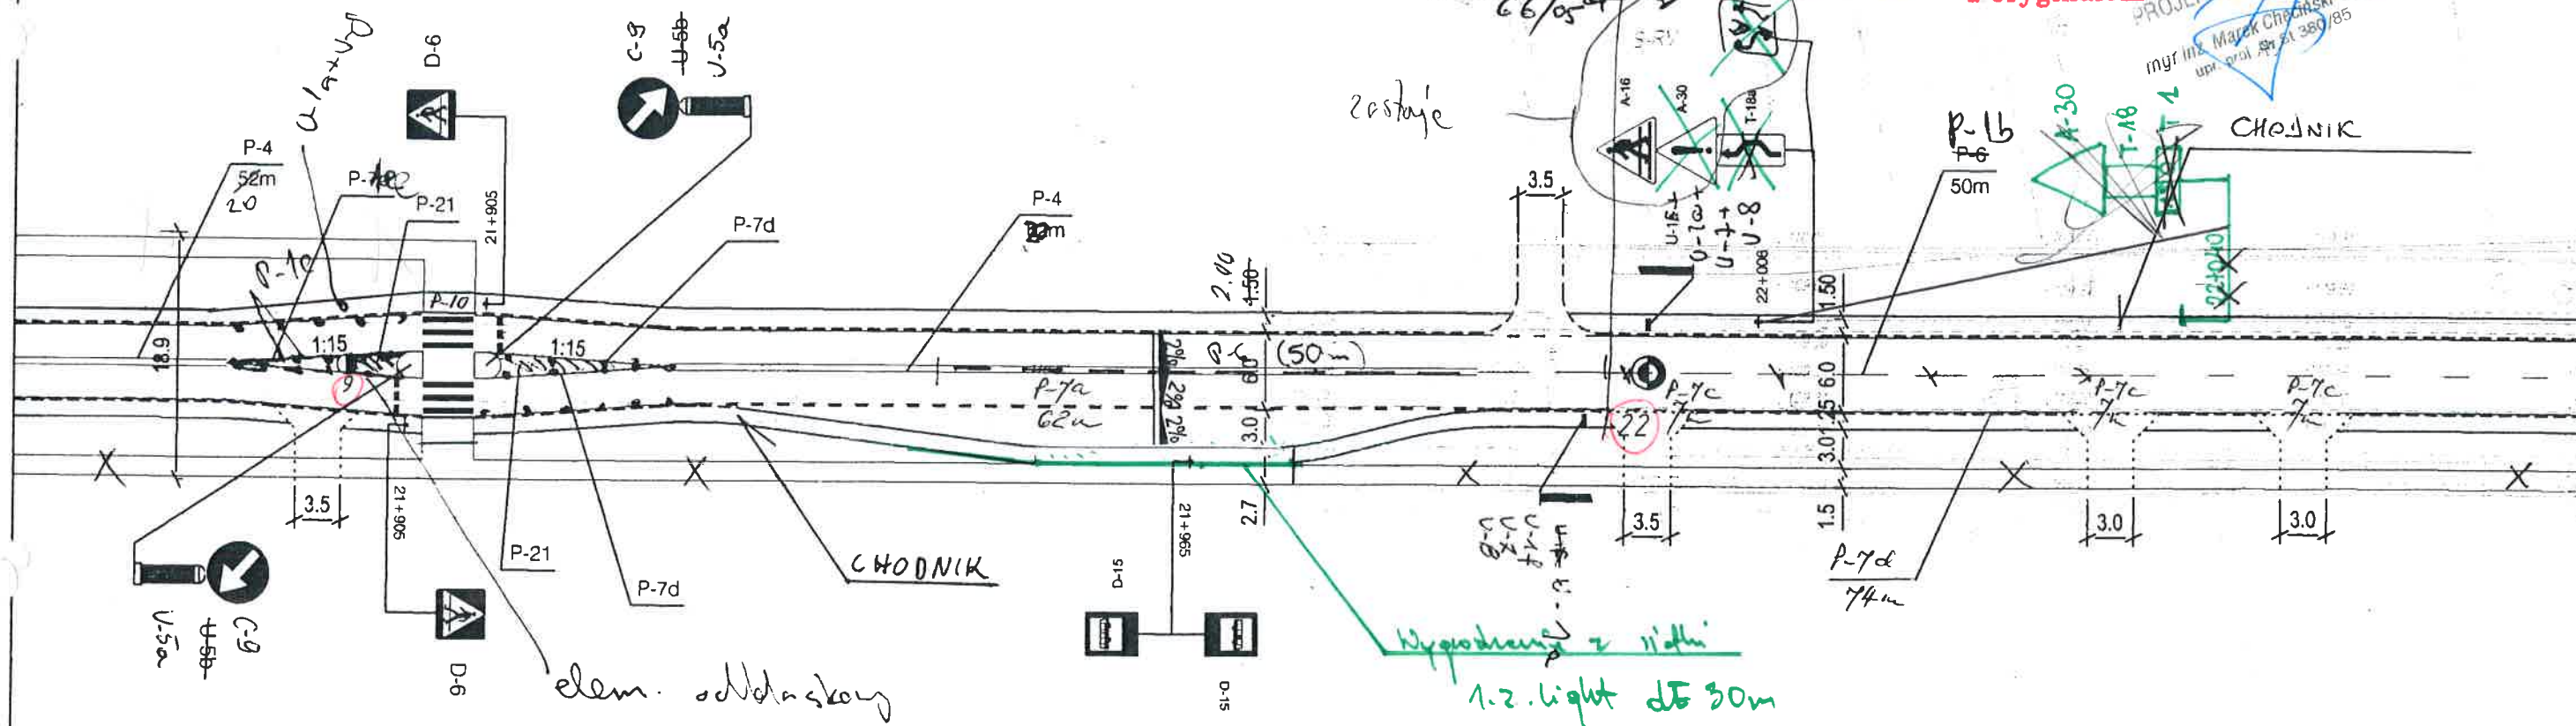

UWAGA:
Ustawienie znaków pionowych w poboczu ziemnym zgodnie z załącznikiem do rozporządzenia Ministra Infrastruktury z dnia 3 lipca 2003r. poz.2181 Dziennik Ustaw Nr 220 z dnia 23 grudnia 2003r. poza poboczem użytkowym (1,5m)

LEGENDA



- PROJEKTOWANE OZNAKOWANIE PIONOWE



- PROJEKTOWANE OZNAKOWANIE POZIOME

CGM PROJEKT Sp. z o.o.
04-691 Warszawa
ul. Wapienna 25
NIP: 113-14-66-389, Regon: 012474786

CGM Projekt Sp. z o.o.		Projekt budowlany drogi wojewódzkiej nr 894 na odcinkach:	
NAZWA OBIEKTU		III - od km 15+470,00 do km 24+374,00	
NAZWA RYSUNKU		STAŁA ORGANIZACJA RUCHU	
Projektant	mgr inż. Marek Chęciński-Czajka	Nr rysunku	24
Opracował	mgr inż. Bogusław Ogiński	Skala	1:500
Opracował	mgr inż. Mirosław Jan		
Opracował			
Sprawił			

22+070 ± 22+261

**MARSZAŁEK
WOJEWÓDZTWA MAZOWIECKIEGO**

ZATWIERDZENIE

NI.II. 5418-146-06 ważne do 30.10.06
Zatwierdzam do realizacji stałą organizację ruchu w całości - ze zmianami. Termin wprowadzenia niniejszej organizacji ruchu należy zgłosić do:

Departamentu Nieruchomości i Infrastruktury
01-402 Warszawa, ul. E. Ciołka 10 a fax: 022/ 533 10 02

2006-06-30

Z up. Marszałka Województwa

mgr inż. Michał Lesiński
Kierownik Biura Inżynierii Ruchu

**MARSZAŁEK
WOJEWÓDZTWA MAZOWIECKIEGO**

ZATWIERDZENIE

NI.II. 5418-287-05 ważne do 30.11.05
Zatwierdzam do realizacji stałą organizację ruchu w całości - ze zmianami. Termin wprowadzenia niniejszej organizacji ruchu należy zgłosić do:

Departamentu Nieruchomości i Infrastruktury
01-402 Warszawa, ul. E. Ciołka 10 a fax: 022/ 533 10 02

2005-10-10

Z up. Marszałka Województwa

mgr inż. Michał Lesiński
Kierownik Biura Inżynierii Ruchu


Anuluje się zatwierdzenie

nr 54/8-66/05 z dnia 28.04.05

Za zgodność
z oryginałem

PROJEKTANT DROGOWY
mgr inż. Marek Chęciński - Osajka
upr. drogi Nr 51 380/85

ruć wsi Sumiejska

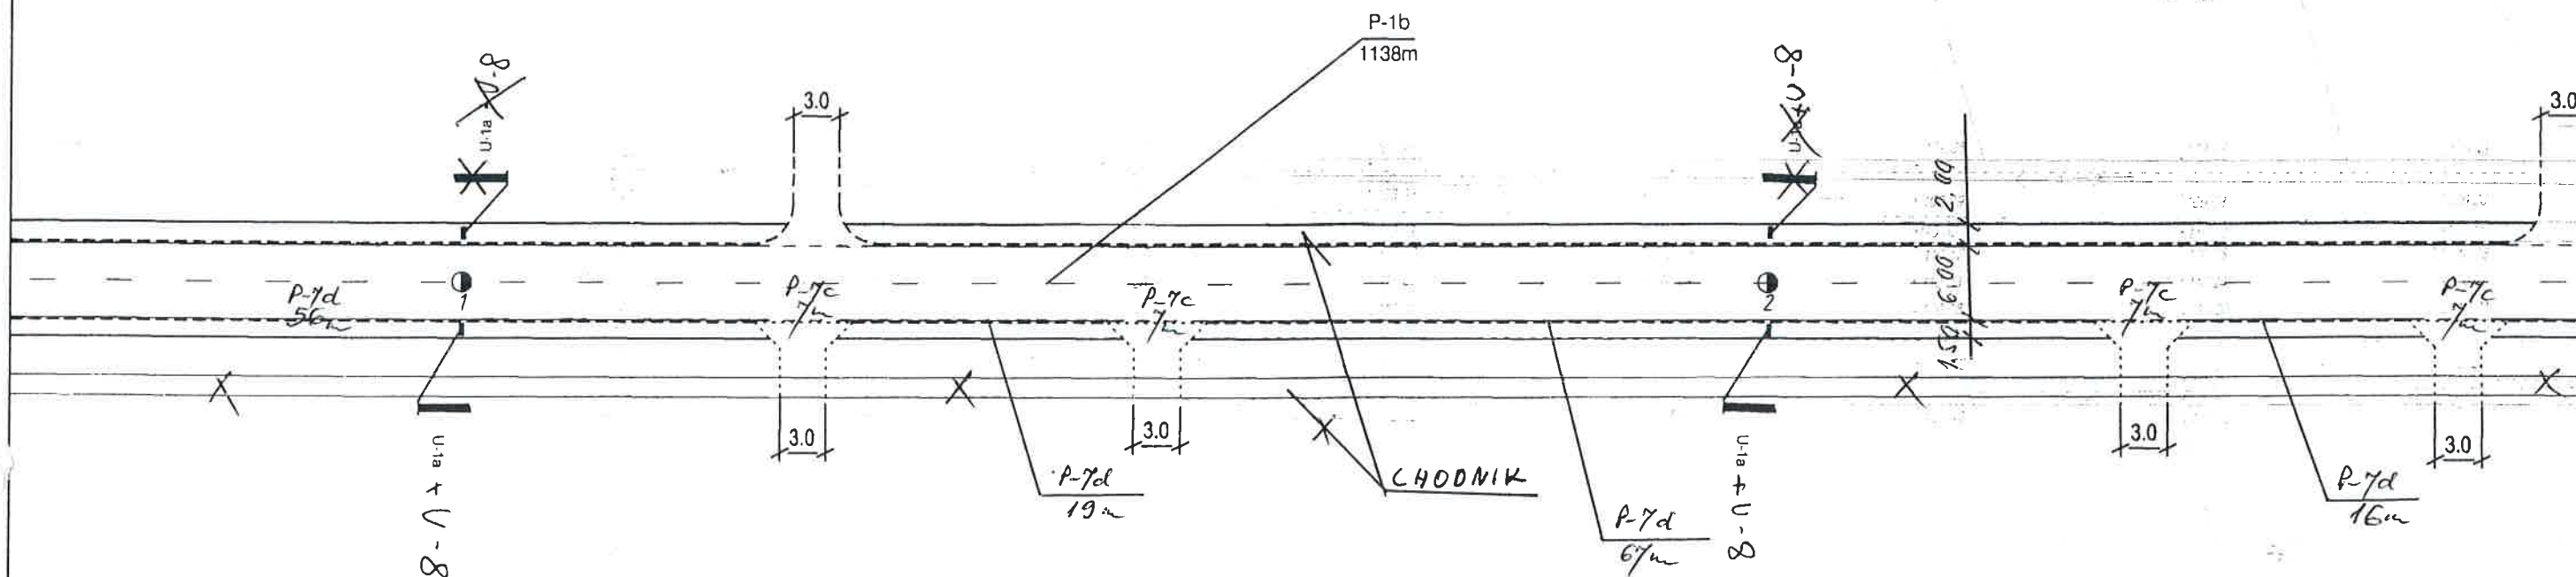

UWAGA:

Ustawienie znaków pionowych w poboczu ziemnym zgodnie z załącznikiem do rozporządzenia Ministra Infrastruktury z dnia 3 lipca 2003r. poz.2181 Dziennik Ustaw Nr 220 z dnia 23 grudnia 2003r. poza poboczem użytkowym (1,5m)

LEGENDA



- PROJEKTOWANE OZNAKOWANIE PIONOWE



- PROJEKTOWANE OZNAKOWANIE POZIOME

CGM PROJEKT Sp. z o.o.
04-691 Warszawa
ul. Wapienna 25
NIP: 113-14-66-389, Regon: 012474786

CGM Projekt Sp. z o.o.	
NAZWA OBIEKTU	Projekt budowlany drogi wojewódzkiej nr 894 na odcinkach:
	III - od km 15+470,00 do km 24+374,00
NAZWA RYSUNKU	STAŁA ORGANIZACJA RUCHU
Projektant	mgr inż. Marek Chęciński - Osajka
Opracował	mgr inż. Bogusław Ogórcz
Opracował	mgr inż. Marcin Jan
Sprawdził	mgr inż. Marek Chęciński - Osajka
Skala	
25	
1:500	

MARSZAŁEK
WOJEWÓDZTWA MAZOWIECKIEGO

ZATWIERDZENIE

NR 5418-146 06, ważne do 30.10.06

Zaświadczam do realizacji: stałą organizację ruchu w całości - ze zmianami. Termin wprowadzenia niniejszej organizacji ruchu należy zgłosić do:

Departamentu Nieruchomości i Infrastruktury
91-402 Warszawa, ul. E. Dłotki 10 a fax: 022/533-10-02

2006-06-30


**MARSZAŁEK
WOJEWÓDZTWA MAZOWIECKIEGO**

ZATWIERDZENIE


Zatwierdzam do realizacji stałą organizację ruchu w całości - ze zmianami. Termin wprowadzenia niniejszej organizacji ruchu należy zgłosić do:

Departamentu Nieruchomości i Infrastruktury
01-402 Warszawa, ul. E. Ciołka 10 a fax: 022/ 533 10 02

2005-10-18

Z up. Marszałka Województwa

mgr mż *Michał Lesiński*
Kierownik Biura Inżynierii Ruchu


2005 -04- 28

Asaka W. W. 1947

Za zgodność
z oryginałem

Anuluje się zatwierdzenie

nr 54/8-66/05 z dnia 28.04.05

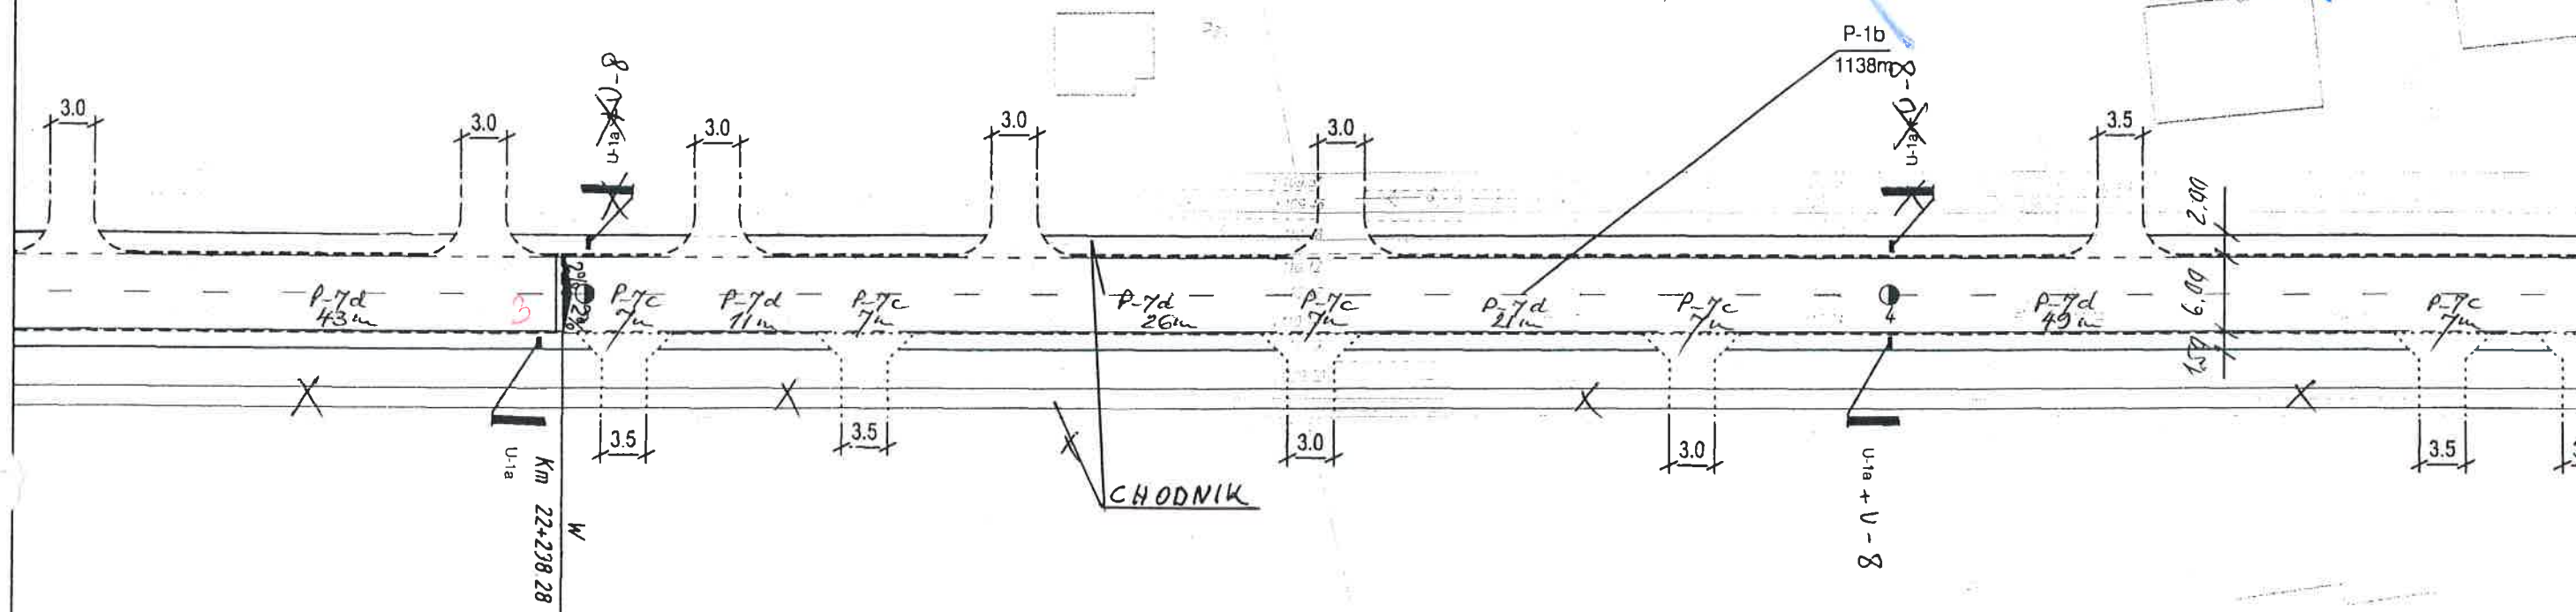

UWAGA:

Ustawienie znaków pionowych w poboczu ziemnym
zgodnie z załącznikiem do rozporządzenia Ministra
Infrastruktury z dnia 3 lipca 2003r. poz.2181 Dziennik
Ustaw Nr 220 z dnia 23 grudnia 2003r. poza poboczem
użytkowym (1,5m)

LEGENDA



- PROJEKTOWANE OZNAKOWANIE PIONOWE


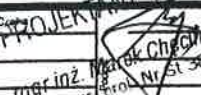


- PROJEKTOWANE OZNAKOWANIE POZIOME

CGM PROJEKT Sp. z o.o.

04-691 Warszawa
ul. Waplna 25

NIP: 113-14-66-389, Regon: 012474786

	CGM Projekt Sp. z o. o.		Projekt budowlany drogi wojewódzkiej nr 694 na odcinkach:	
	NAZWA OBIEKTU		III - od km 15+470,00 do km 24+374,00	
Projektant	mgr inż. Marek Chociński - Główny		Nr rysunku	Skala
Opracował	mgr inż. Bogusław Ogiński		06.3004	<div>26</div> <div>1:500</div>
Opracował	mgr inż. Marcin Jon		06.2004	
Opracował			06.3004	
Spis treści			06.3004	

22+452 ÷ 22+642

**MARSZAŁEK
WOJEWÓDZTWA MAZOWIECKIEGO**

ZATWIERDZENIE

N.I.I. 5418-146-06 ważne do 30.10.06
Zatwierdzam do realizacji stałą organizację ruchu w całości - ze zmianami. Termin wprowadzenia niniejszej organizacji ruchu należy zgłosić do
Departamentu Nieruchomości i Infrastruktury
01-402 Warszawa, ul. E. Ciołka 10 a fax: 022/533 10 02

2006-06-30

Z up. Marszałka Województwa
mgr inż. Michał Lesiński
Kierownik Biura Inżynierii Ruchu

**MARSZAŁEK
WOJEWÓDZTWA MAZOWIECKIEGO**

ZATWIERDZENIE

N.I.I. 5418-281-05-05 ważne do 30.11.05
Zatwierdzam do realizacji stałą organizację ruchu w całości - ze zmianami. Termin wprowadzenia niniejszej organizacji ruchu należy zgłosić do:
Departamentu Nieruchomości i Infrastruktury
01-402 Warszawa, ul. E. Ciołka 10 a fax: 022/533 10 02

2005-10-10

Z up. Marszałka Województwa

mgr inż. Michał Lesiński
Kierownik Biura Inżynierii Ruchu

N.I.I. 5418-66-05-06 ważne do 30.05.06

Zatwierdzam do realizacji stałą organizację ruchu w całości - ze zmianami. Termin wprowadzenia niniejszej organizacji ruchu należy zgłosić do Departamentu Nieruchomości i Infrastruktury

2005-04-28 Z up. Marszałka Województwa


mgr inż. Michał Lesiński
Kierownik Biura Inżynierii Ruchu

Anuluje się zatwierdzenie

nr 34/8-66/05 z dnia 28.04.05

Za zgodność
z oryginałem

PROJEKTANT DROGOWY
mgr inż. Marek Chęciński-Czajka
upr. proj. Nr SI 380/85

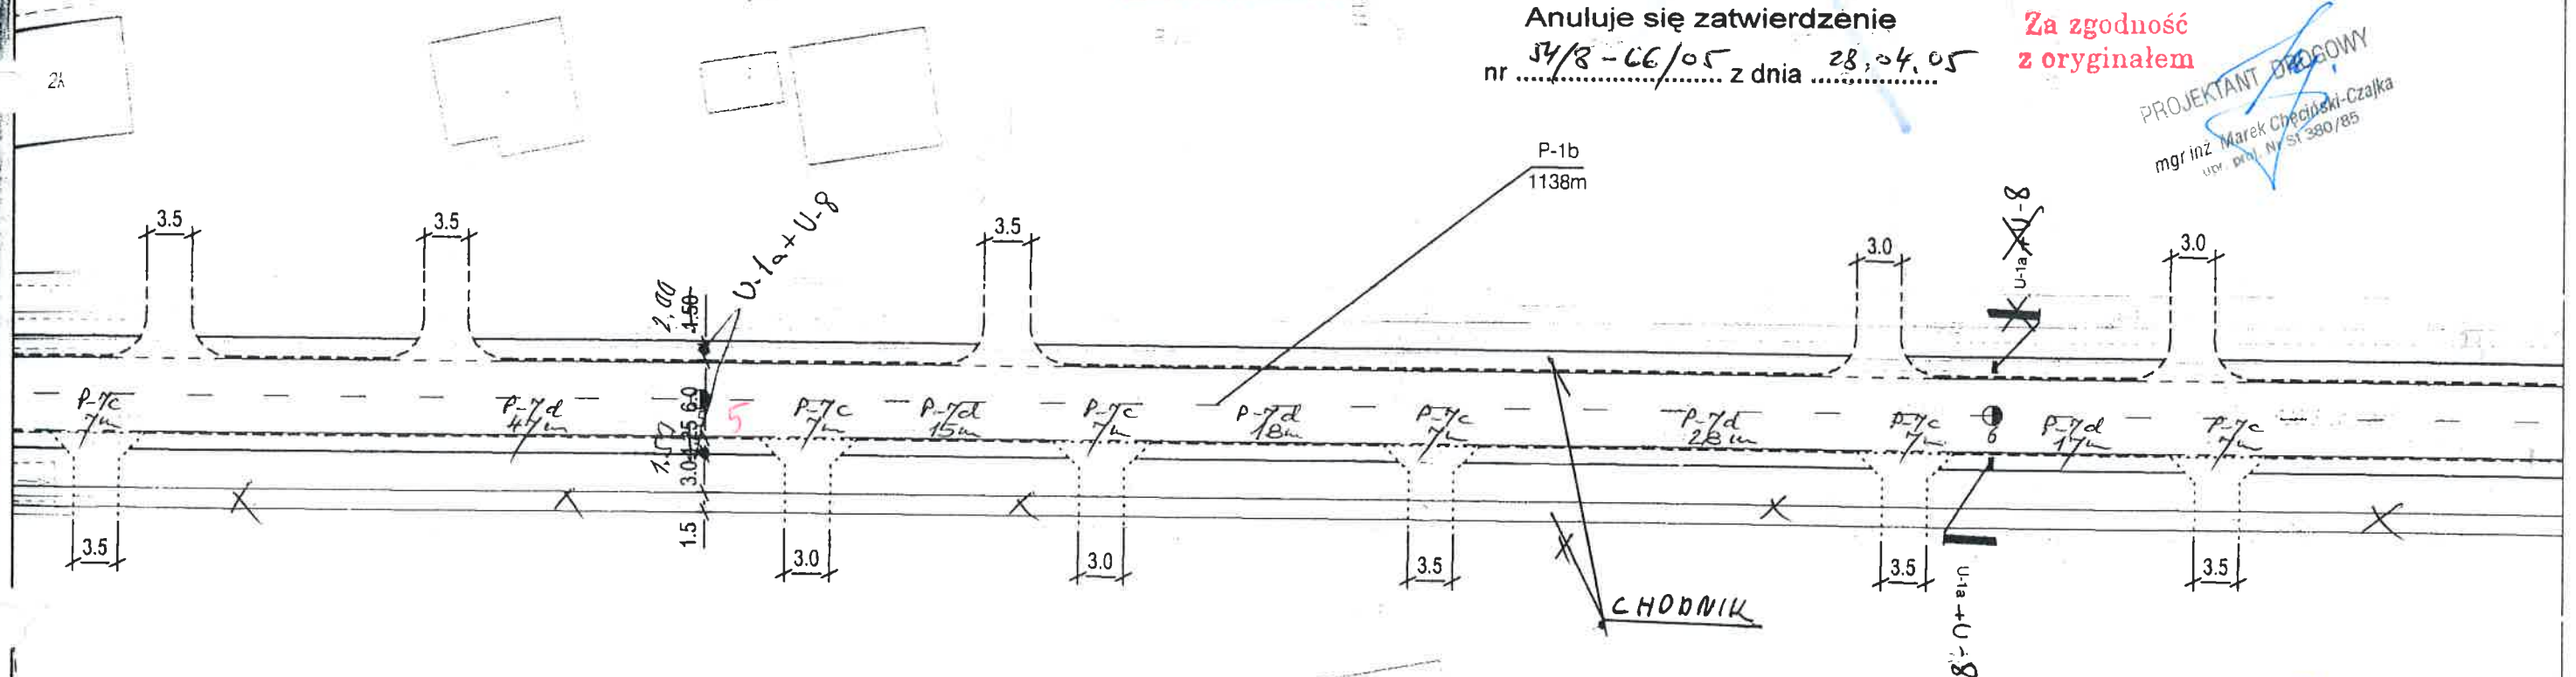

UWAGA:
Ustawienie znaków pionowych w poboczu ziemnym zgodnie z załącznikiem do rozporządzenia Ministra Infrastruktury z dnia 3 lipca 2003r. poz.2181 Dziennik Ustaw Nr 220 z dnia 23 grudnia 2003r. poza poboczem użytkowym (1,5m)

LEGENDA



- PROJEKTOWANE OZNAKOWANIE PIONOWE



- PROJEKTOWANE OZNAKOWANIE POZIOME

CGM PROJEKT Sp. z o.o.
04-691 Warszawa
ul. Wapienna 25
NIP: 113-14-06-339, Regon: 012474786

CGM Projekt Sp. z o.o.			
NAZWA OBIEKTU Projekt budowlany drogi wojewódzkiej nr 694 na odcinkach:			
III - od km 15+470,00 do km 24+374,00			
NAZWA RYSUNKU STAŁA ORGANIZACJA RUCHU			
Projektant	mgr inż. Marek Chęciński-Czajka	06.2004	Nr rysunku 27
Opracował	mgr inż. Bogusław Ogiński	06.2004	
Opracował	mgr inż. Marcin Jan	06.2004	
Opracował	mgr inż. Marek Chęciński-Czajka	06.2004	
Skontrolował		06.2004	Skala 1:500
		06.2004	

MARSZAŁEK
WOJEWÓDZTWA MAZOWIECKIEGO
ZATWIERDZENIE Nr NI-D-1.8022.1. 443.2012.4
Zatwierdzam do realizacji stałą organizację ruchu
w całości lub części bez zmian, wprowadzając zmiany.
Niniejszą organizację ruchu należy wprowadzić do dnia 31/12/2013
Termin wprowadzenia organizacji ruchu należy zgłosić co najmniej
na 7 dni przed wprowadzeniem organizacji ruchu do:
Departamentu Nieruchomości i Infrastruktury
03-718 Warszawa, ul. ks. J. Kłopotowskiego 5, fax 22 5979802
Z up. Marszałka Województwa
Zastępca Dyrektora Departamentu
Nieruchomości i Infrastruktury

15 PAZ 2012

LV

541/1

542/1

543/1

544/1

545/1

546/1

547/1

548/1

548/2

549/1

414/3

414/2

417/2

421/2

421/3

424/2

430/2

434/2

1277

MARSZAŁEK
WOJEWÓDZTWA MAZOWIECKIEGO
ZATWIERDZENIE Nr NI-D-1.8022.1. 617.2013.4.
Zatwierdzam do realizacji stałą organizację ruchu
w całości lub części bez zmian, wprowadzając zmiany.
Niniejszą organizację ruchu należy wprowadzić do dnia 30/06/2015
Termin wprowadzenia organizacji ruchu należy zgłosić co najmniej
na 7 dni przed wprowadzeniem organizacji ruchu do:
Departamentu Nieruchomości i Infrastruktury
03-718 Warszawa, ul. ks. J. Kłopotowskiego 5, fax 22 5979802
Z up. Marszałka Województwa
Zastępca Dyrektora Departamentu
Nieruchomości i Infrastruktury

13 STY 2014

412/3 LV

RV

LEGENDA

- istniejący znak poziomy
- projektowany znak poziomy

Jednostka projektowa:		USŁUGI PROJEKTOWE, NADZORY BUDOWLANE "ALEKS" Aleksander Grabarczyk ul. B. Prusa 20, 07-100 Węgrów, tel.: 25 792 00 35, 510 899 640 NIP: 824-107-71-90, Regon: 140799434					
Tytuł projektu: Budowa zjazdu indywidualnego z drogi wojewódzkiej nr 694 Przyjmy - Brok - Ciechanowiec w m. Gilna gm. Małkinia Górna (działka drogowa nr 536/3 i 536/4) w km 22+645 strona prawa na teren działki o nr ew. 421/2							
Tytuł rysunku: PROJEKT STAŁEJ ORGANIZACJI RUCHU							
Projektant:	Aleksander Grabarczyk upr. projektowe nr Gp-7342/283-257-94	Inwestor:	Izabela i Daniel Łukasik ul. Przedszkolna 1 A/5 07-320 Małkinia Górna				
Branża:	Inżynieria ruchu	Stadium:	stała organizacja ruchu	Data:	sierpień 2012	Skala 1:500	Rys. 2

		CGM Projekt Sp. z o.o.	
		Projekt budowlany drogi wojewódzkiej nr 694 na odcinkach: OBIEKTU III - od km 15+470,00 do km 24+374,00	
