

**MARSZAŁEK
WOJEWÓDZTWA MAZOWIECKIEGO**

ZATWIERDZENIE

N.I.I. 5418-281-05 ważne do 30.11.05
Zatwierdzam do realizacji stałą organizację
ruchu w całości - ze zmianami. Termin wprowadzenia
niniejszej organizacji ruchu należy zgłosić do:

Departamentu Nieruchomości i Infrastruktury
01-402 Warszawa, ul. E. Ciołka 10 a fax: 022/ 533 10 02

2005 -10- 1 0

Z up. Marszałka Województwa

mgr inż. Michał Jesiński
Kierownik Biura Inżynierii Ruchu

Anuluje się zatwierdzenie
nr 54/8 - 66/05 z dnia 28.04.05

Za zgodność
z oryginałem

PROJEKTANT DROGOWY
mgr inż. Marek Chęciński-Czałka
mgr inż. Jan 380/85

2005 -04- 2 8

Urząd Marszałkowski Województwa Mazowieckiego
Departament Nieruchomości i Infrastruktury
ul. E. Ciołka 10 a 01-402 Warszawa fax: 022/ 533 10 02

ZATWIERDZENIE


N.I.I. 5418-66-05 ważne do 30.05.06

Zatwierdzam do realizacji stałą organizację ruchu
w całości - ze zmianami wniesionymi na projekcie
Termin wprowadzenia niniejszej organizacji ruchu
należy zgłosić do tegoż departamentu

Z up. Marszałka Województwa

mgr inż. Michał Jesiński
Kierownik Biura Inżynierii Ruchu

Grunty wsi Małkinia Górna

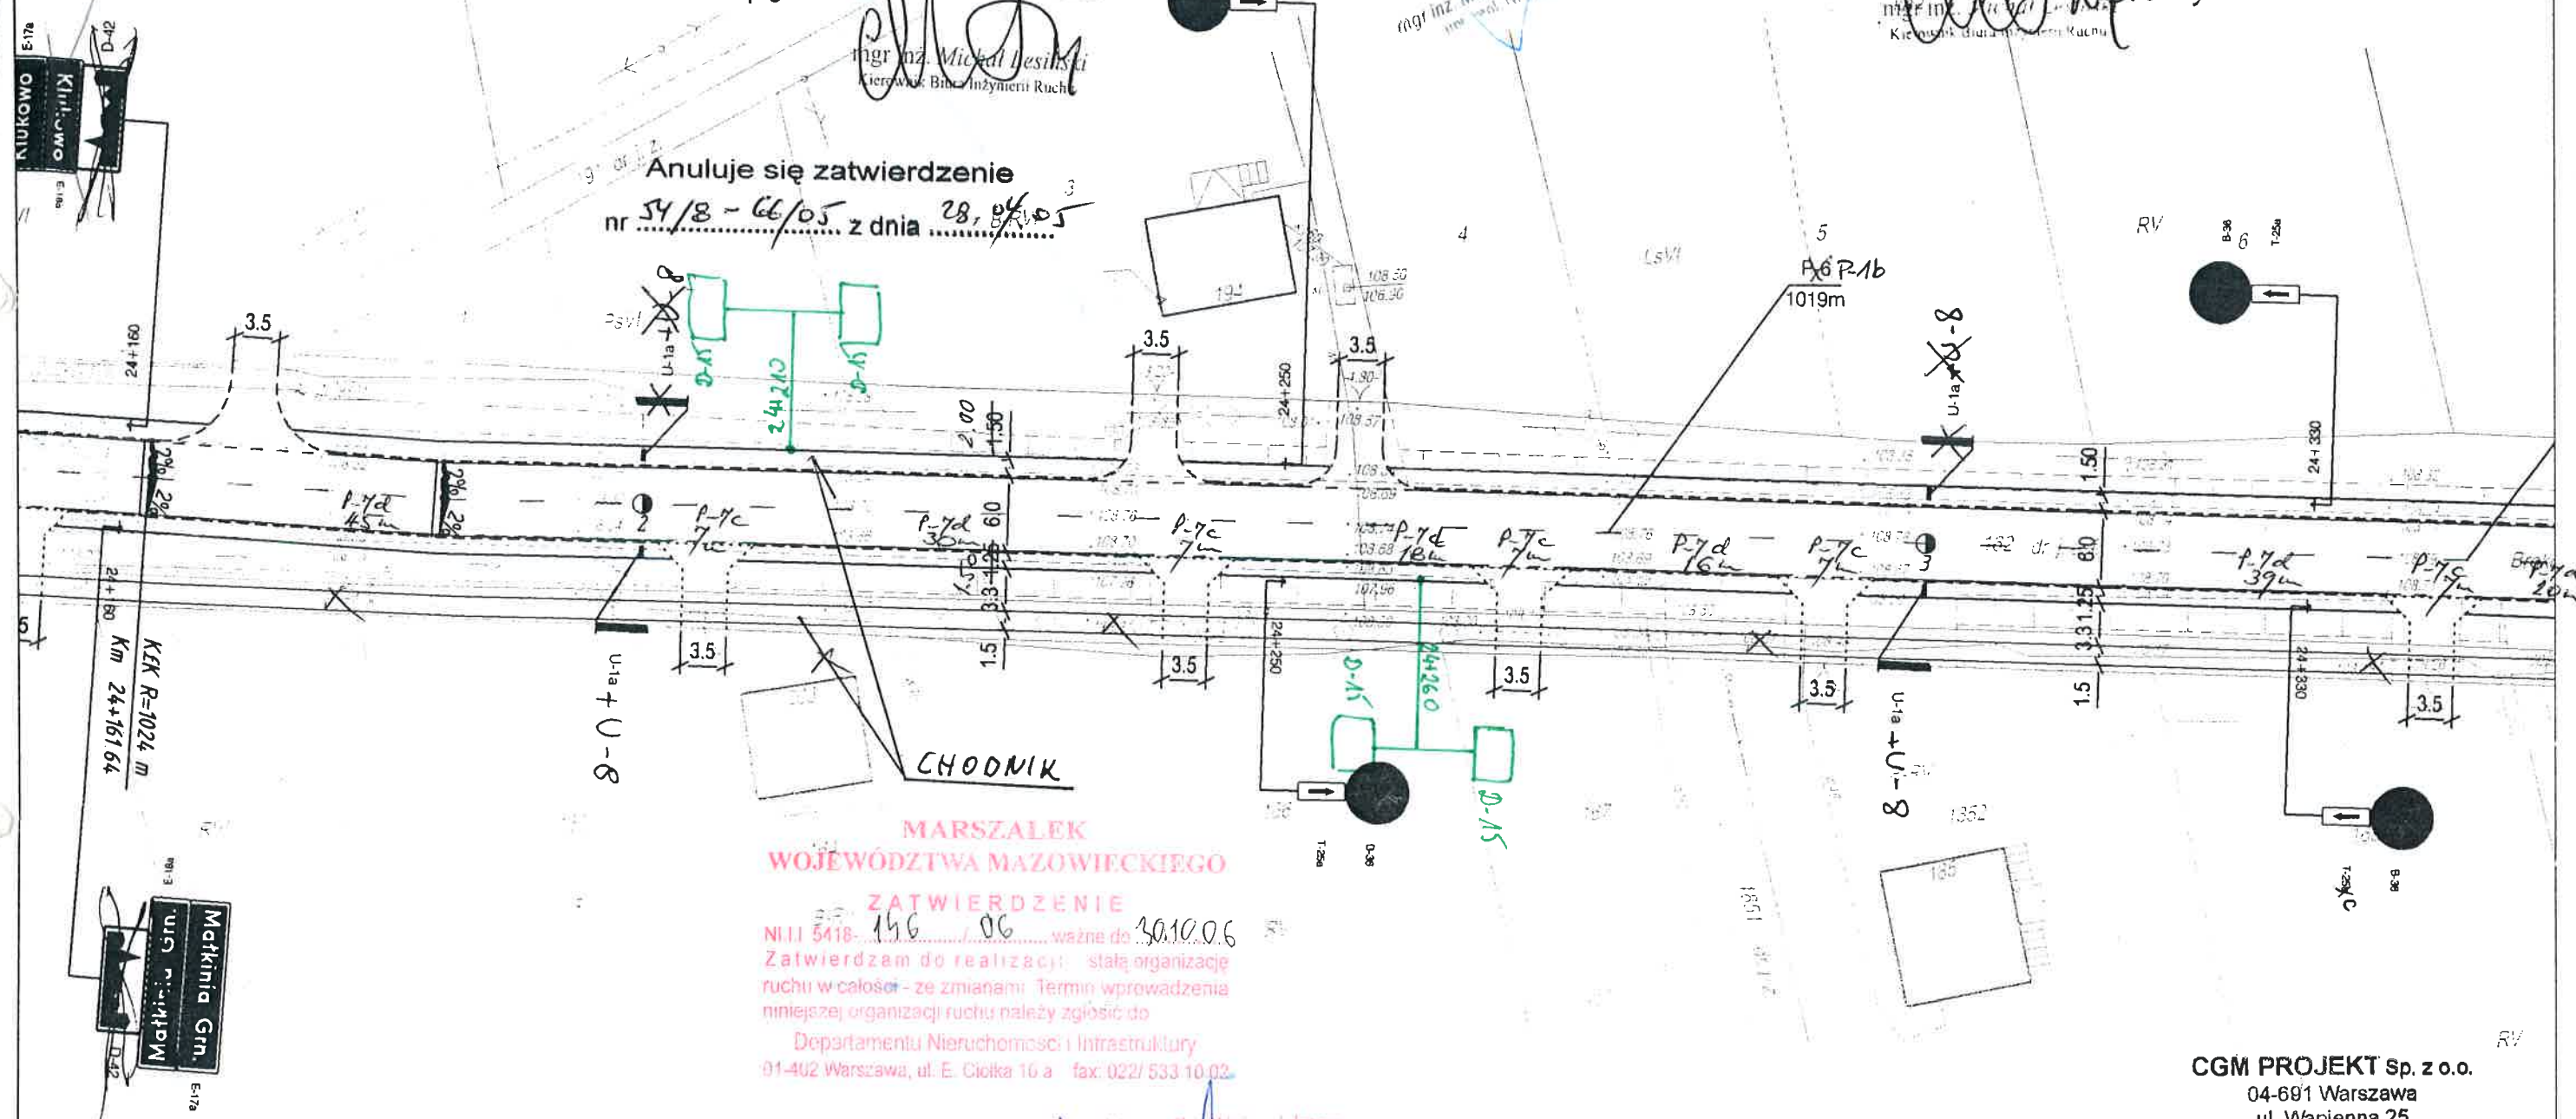

**MARSZAŁEK
WOJEWÓDZTWA MAZOWIECKIEGO**

ZATWIERDZENIE

Zatwierdzam do realizacji stałą organizację
ruchu w całości - ze zmianami. Termin wprowadzenia
niniejszej organizacji ruchu należy zgłosić do:

Departamentu Nieruchomości i Infrastruktury
01-402 Warszawa, ul. E. Ciołka 10 a fax: 022/ 533 10 02

2006 -06- 3 0

Z up. Marszałka Województwa
mgr inż. Michał Jesiński
Kierownik Biura Inżynierii Ruchu

LEGENDA



- PROJEKTOWANE OZNAKOWANIE PIONOWE



- PROJEKTOWANE OZNAKOWANIE POZIOME

UWAGA:

Ustawienie znaków pionowych w poboczu ziemnym
zgodnie z załącznikiem do rozporządzenia Ministra
Infrastruktury z dnia 3 lipca 2003r. poz.2181 Dziennik
Ustaw Nr 220 z dnia 23 grudnia 2003r. poza poboczem
użytkowym (1,5m)

CGM PROJEKT Sp. z o.o.
04-691 Warszawa
ul. Wapienna 25
NIP: 113-14-66-389, Regon: 012474786

CGM Projekt Sp. z o.o.			
NAZWA OBIEKTU		Projekt budowlany drogi wojewódzkiej nr 894 na odcinkach:	
		III - od km 15+470,00 do km 24+374,00	
NAZWA RYSUNKU		STAŁA ORGANIZACJA RUCHU	
Projektant	mgr inż. Marek Chęciński-Czałka	Nr rysunku	Skala
Opracował	mgr inż. Bogusław Czapka	08.2004	36
Opracował	mgr inż. Marcin Jan	08.2004	1:500
Opracował	mgr inż. Marek Chęciński-Czałka	08.2004	
Sprawdził		08.2004	

PROJEKTANT DROGOWY
2. Gieciński Cza
1/85

mgr inż. Marek Chęciński Czajka
ul. Tward. Nr 51 320/85

2005-04-28



Grunty wsi Małkinia Górna

2015-10-14


PROJEKT - SZKIC
organizacji ruchu opiniuje
pozytywnie - ~~nie~~ nie ~~nie~~ nie
z uwzględnieniem uwag

p.o. ZASTĘPCA NACZELNIKA
Wydziału Ruchu Drogowego

~~podpis Kazimierz Bielecki~~

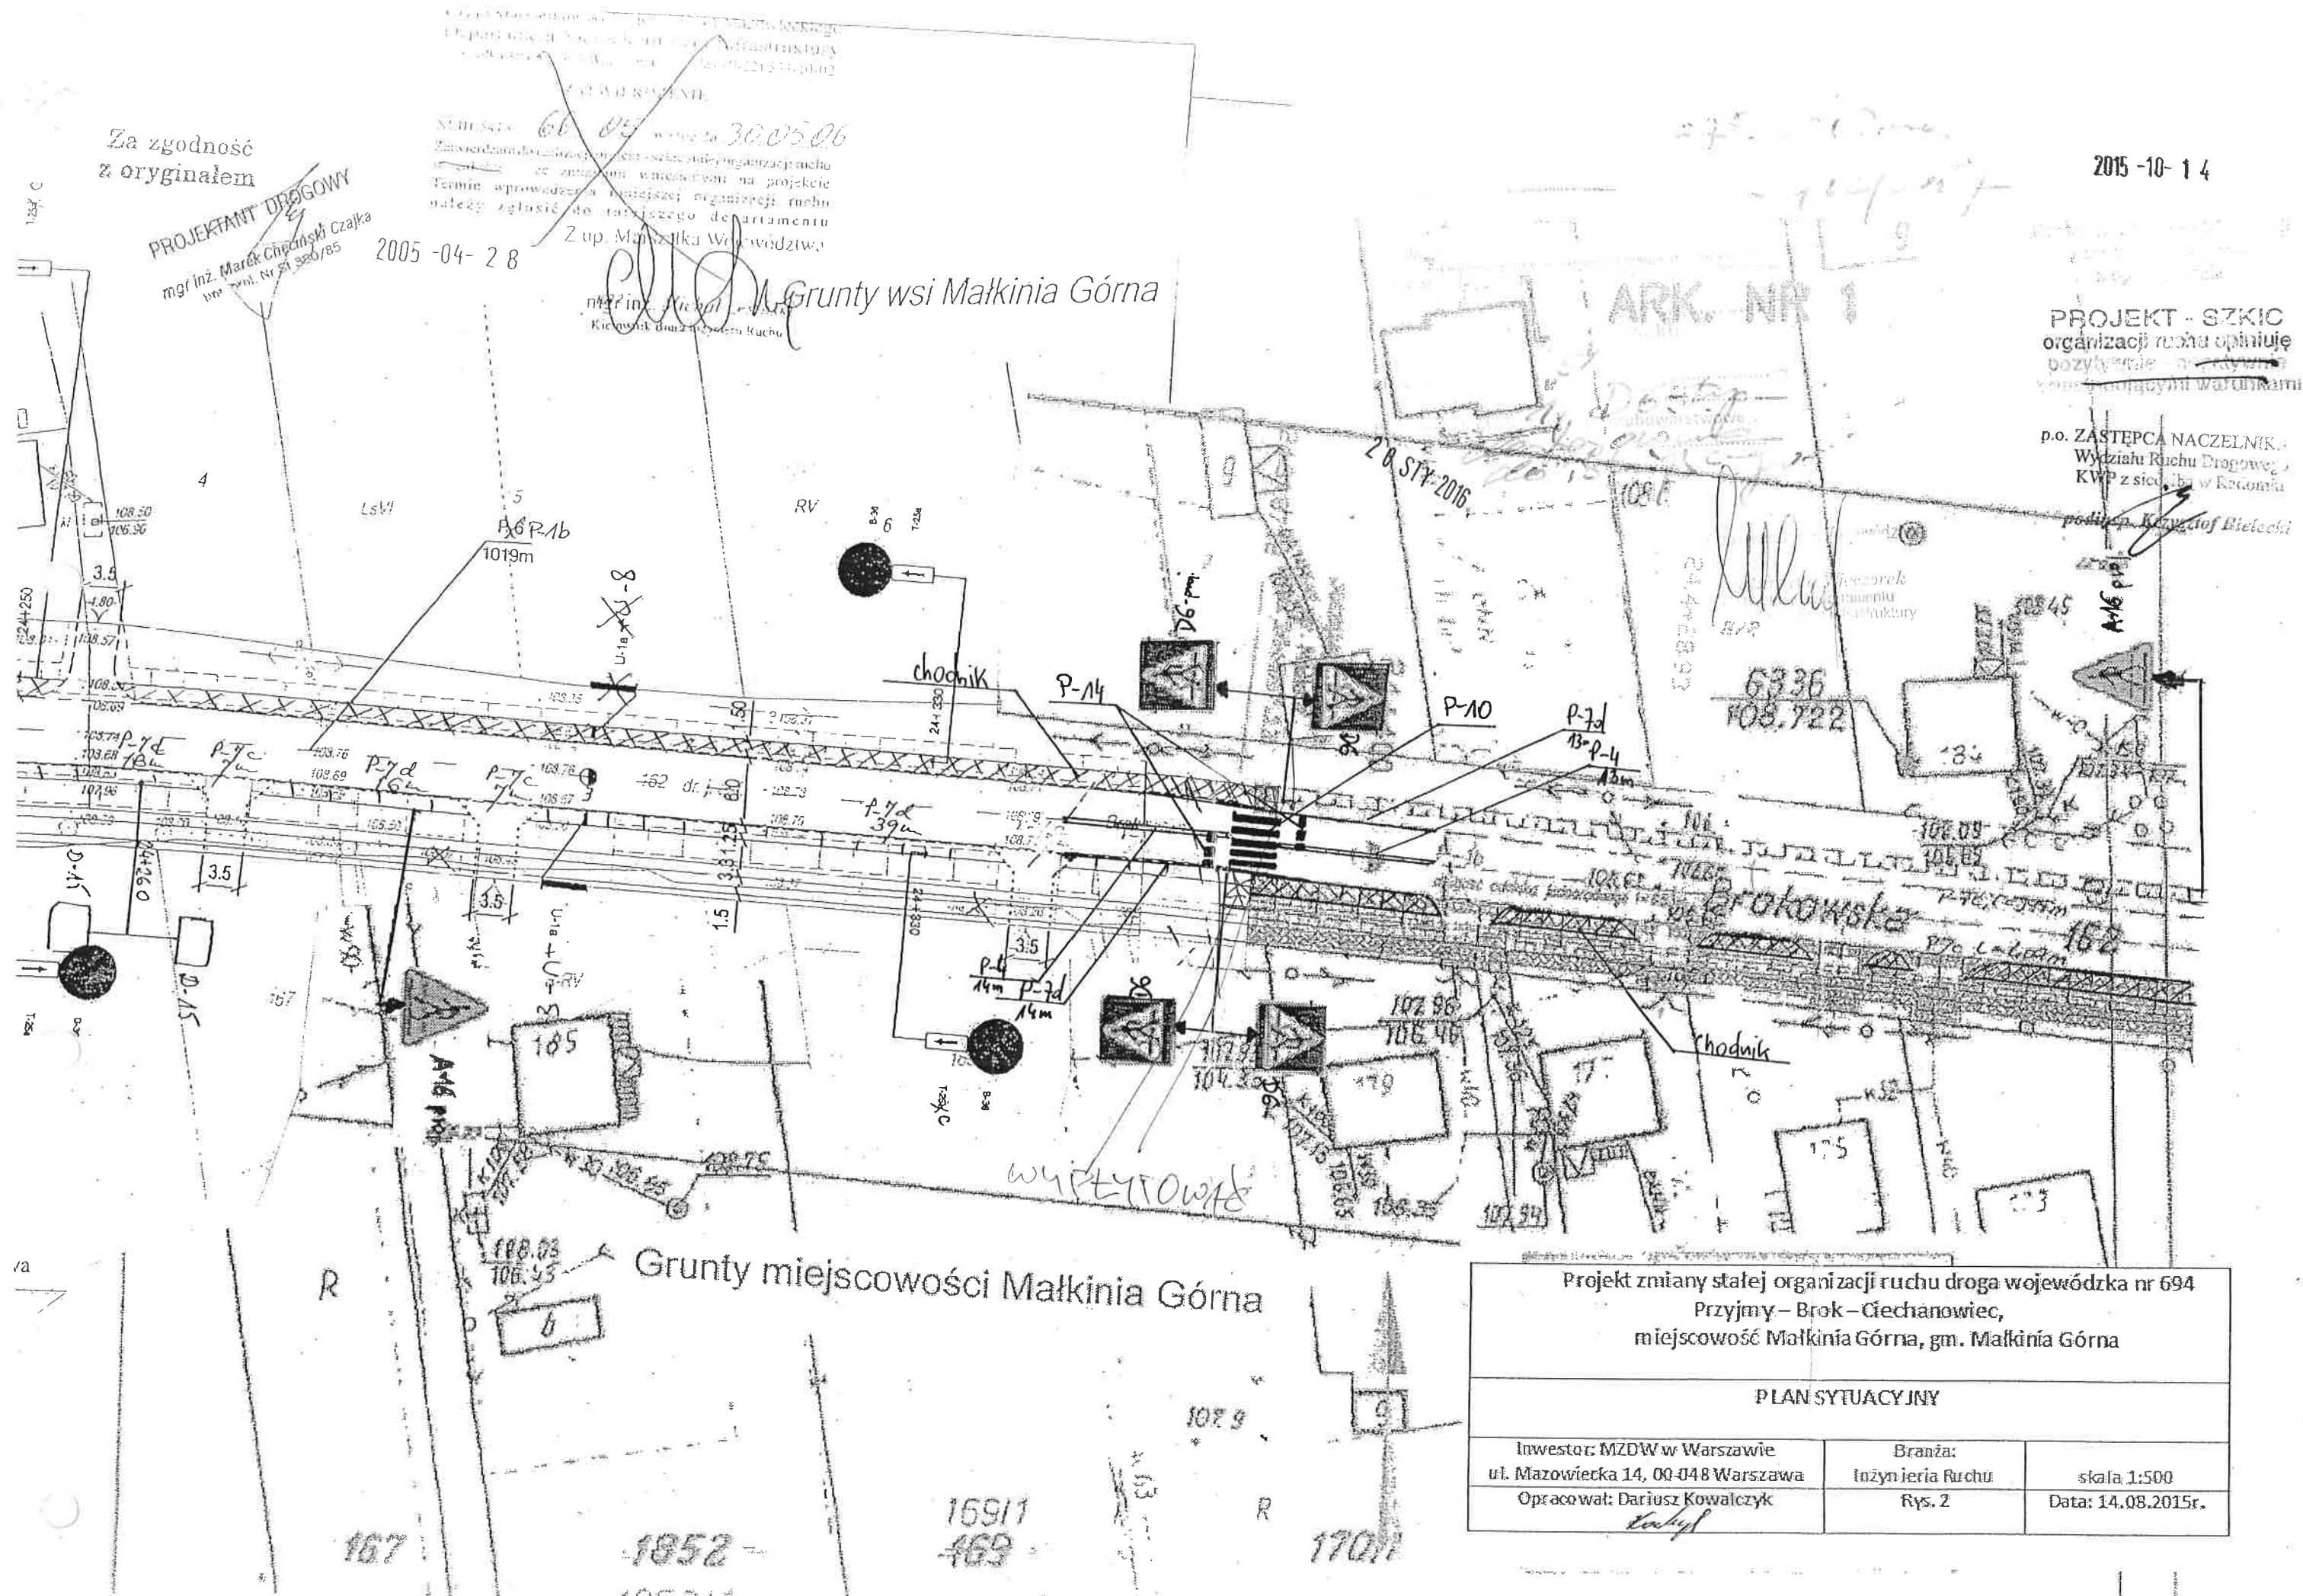

Małkinia Górna

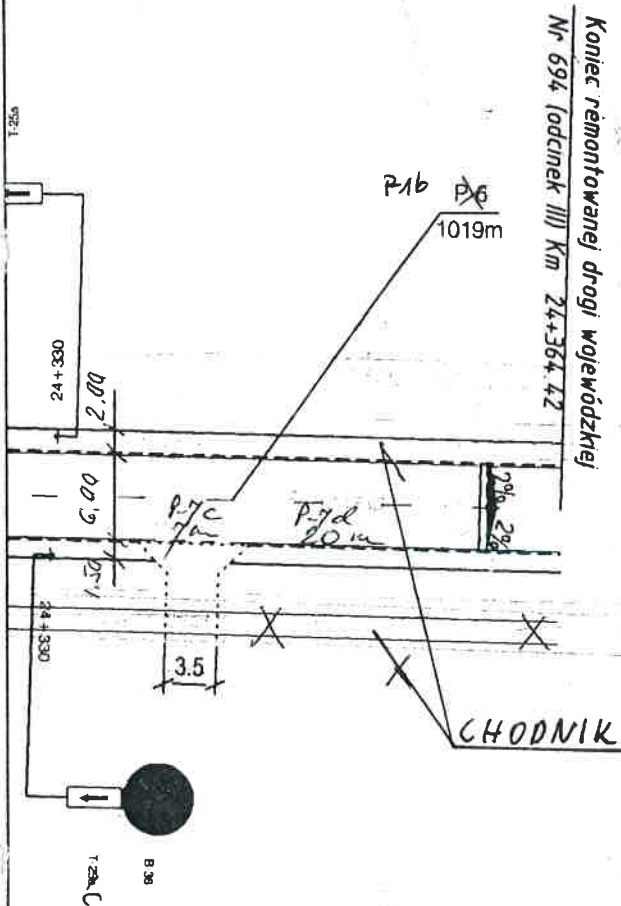

**MARSZAŁEK
WOJEWÓDZTWA MAZOWIECKIEGO**

ZATWIERDZENIE
NI.II.5418-116 06 ważna do 30.10.06
Zatwierdzam do realizacji stałą organizację ruchu w całości - ze zmianami. Termin wprowadzenia niniejszej organizacji ruchu należy zgłosić do:
Departamentu Nieruchomości i Infrastruktury
01-402 Warszawa, ul. E. Ciołka 10 a fax: 022/ 533 10 02

2006-06-30

Z up. Marszałka Województwa
mgr inż. Michał Lesiński
Kierownik Biura Inżynierii Ruchu

3/2

**MARSZAŁEK
WOJEWÓDZTWA MAZOWIECKIEGO**

ZATWIERDZENIE
NI.II.5418-284 1 05 ważna do 30.11.05
Zatwierdzam do realizacji stałą organizację ruchu w całości - ze zmianami. Termin wprowadzenia niniejszej organizacji ruchu należy zgłosić do:
Departamentu Nieruchomości i Infrastruktury
01-402 Warszawa, ul. E. Ciołka 10 a fax: 022/ 533 10 02

2005-10-10

Z up. Marszałka Województwa
mgr inż. Michał Lesiński
Kierownik Biura Inżynierii Ruchu

Anuluje się zatwierdzenie
nr 54/8-66/05 z dnia 28.04.05

Urząd Marszałkowski Województwa Mazowieckiego
Departament Nieruchomości i Infrastruktury
ul. Ciołka 10 a 01-402 Warszawa tel. 022/ 533-10-02

ZATWIERDZENIE

NI.II.5418-66 05 ważna do 30.05.06
Zatwierdzam do realizacji projektu - stałą organizację ruchu w całości - ze zmianami wniesionymi na projekcie. Termin wprowadzenia niniejszej organizacji ruchu należy zgłosić do właściwego departamentu

2005-04-28

Z up. Marszałka Województwa
mgr inż. Michał Lesiński
Kierownik Biura Inżynierii Ruchu

**Za zgodność
z oryginałem**

PROJEKTANT DROGOWY
mgr inż. Marek Chęciński-Czajka
Nr St 380/85

UWAGA:
Ustawienie znaków pionowych w poboczu ziemnym zgodnie z załącznikiem do rozporządzenia Ministra Infrastruktury z dnia 3 lipca 2003r. poz.2181 Dziennik Ustaw Nr 220 z dnia 23 grudnia 2003r. poza poboczem użytkowym (1,5m)

LEGENDA



- PROJEKTOWANE OZNAKOWANIE PIONOWE




- PROJEKTOWANE OZNAKOWANIE POZIOME

CGM PROJEKT Sp. z o.o.
04-691 Warszawa
ul. Wapienna 25
NIP: 113-14-66-389, Regon: 012474786

CGM Projekt Sp. z o.o.		Projekt budowlany drogi wojewódzkiej nr 694 na odcinkach:	
NAZWA OBIEKTU		III - od km 15+470,00 do km 24+374,00	
NAZWA RYSUNKU		STAŁA ORGANIZACJA RUCHU	
Projektant	mgr inż. Marek Chęciński-Czajka	Nr rysunku	37
Opracował	mgr inż. Bogusław Dębski	Skala	1:500
Opracował	mgr inż. Marek Jan		
Opracował	mgr inż. Marek Chęciński-Czajka		
Opracował	mgr inż. Marek Chęciński-Czajka		

2003 -11- 2

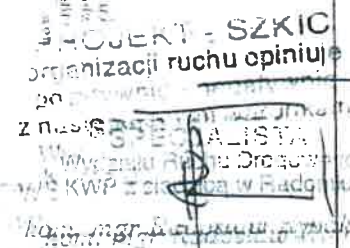

Profil 	STRONA
SKALA 1 : 2000	38