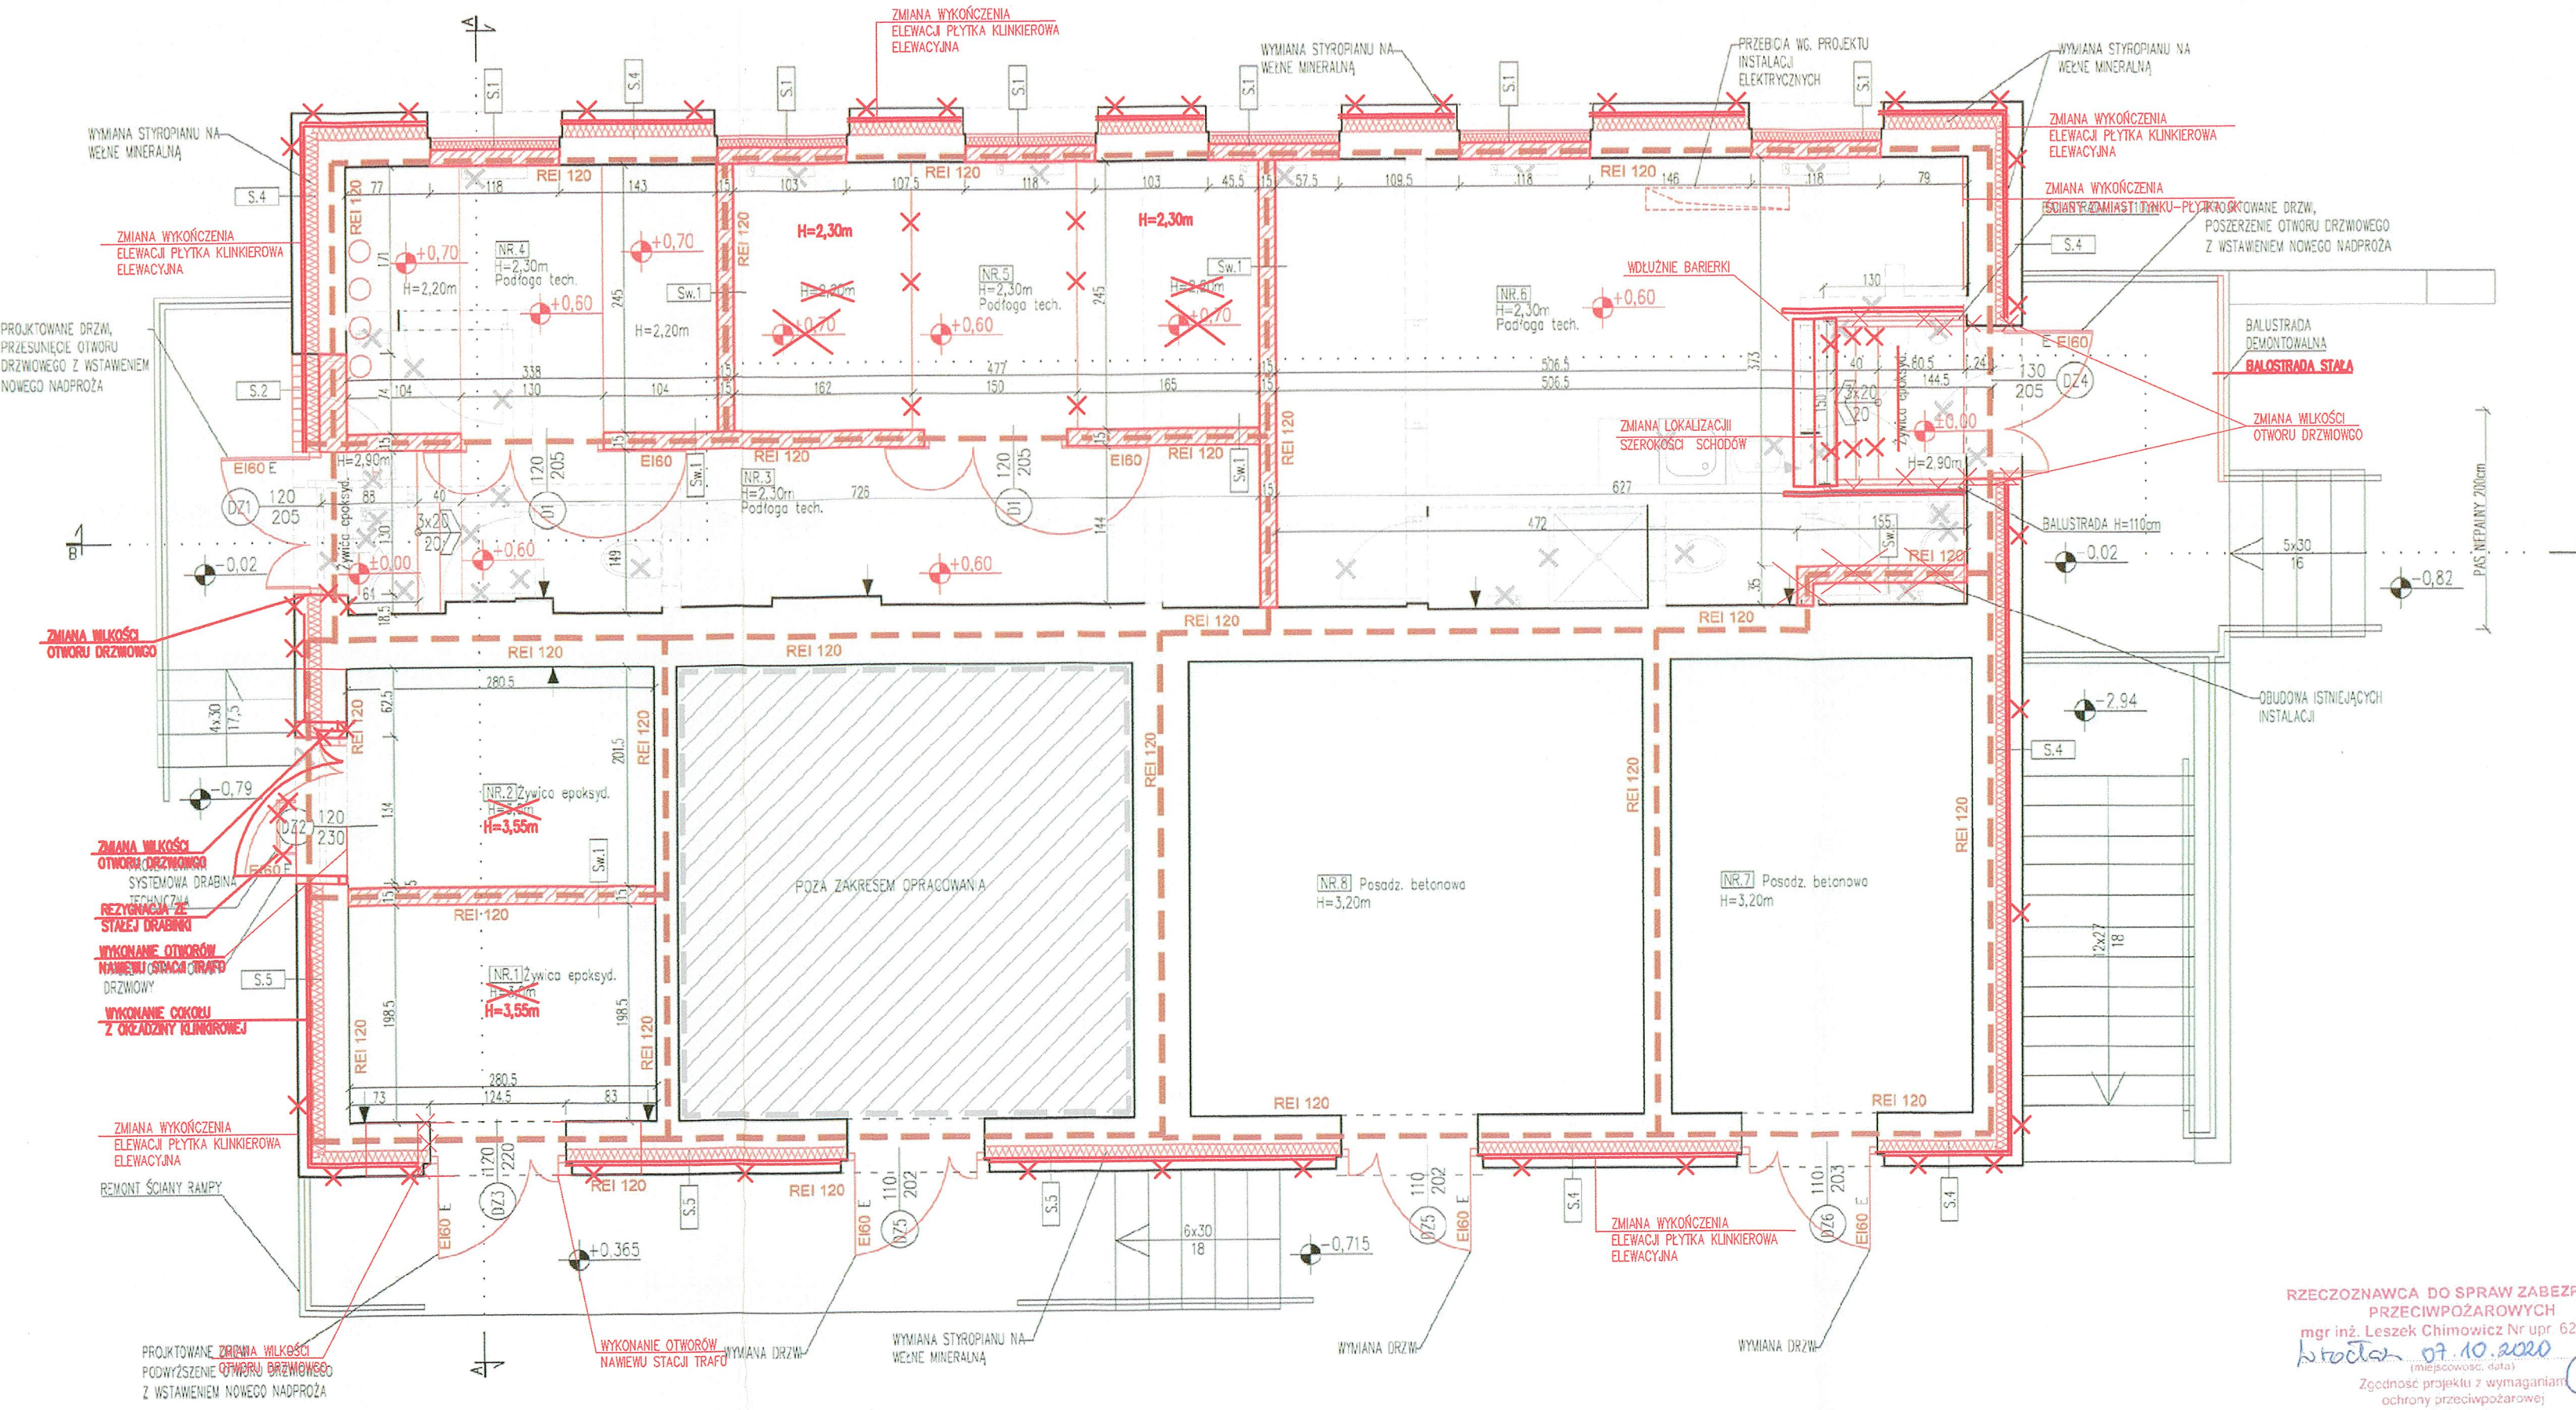

ZESTAWIENIE POWIERZCHNI

NR.	POMIESZCZENIE	POW. [m2]
1	Komora transformatora T2	5,89
2	Komora transformatora T1	5,65
3	Komunikacja	12,25
4	Pom. rozdzielni SN - Tauron	8,28
5	Pom. rozdzielni SN - Odbiorca	11,65
6	Pom. rozdzielni NN	25,12
7	Cent. stacja próżni	11,07
8	Cent. stacja sprężarek	16,77
	RAZEM	**96,68**

UWAGA: Podane powierzchnie są powierzchniami inwentaryzacyjnymi, należy wziąć pod uwagę, że po zdjęciu okładzin ściennych (płyty gk, płytki etc.) powierzchnie mogą ulec zmianie!

S.1	PROJEKTOWANE ZAMUROWANIE WNĘK OKIENNYCH	d [cm]
	Umax = 0,45 W/m2K	27,5
	elewacyjne płytki klinkierowe na zaprawie klejowej	3
	termoizolacja - wełna mineralna λ=0,036	8
	ściana z bloczków silikatowych	15
	tynk wewnętrzny cem-wap IV kategorii II kategorii	1,5
S.2	PROJEKTOWANE ZAMUROWANIE WNĘKI DRZWOWEJ	d [cm]
	Umax = 0,45 W/m2K	48,5
	elewacyjne cegły klinkierowe płytki klinkierowe na zaprawie klejowej	12
	termoizolacja - wełna mineralna λ=0,036	10
	ściana z bloczków silikatowych	25
	tynk wewnętrzny cem-wap IV kategorii II kategorii	1,5
S.3	PROJEKTOWANE ZAMUROWANIE WNĘKI DRZWOWEJ	d [cm]
	Umax = 0,45 W/m2K	48,5
	elewacyjne cegły klinkierowe płytki klinkierowe na zaprawie klejowej	12
	termoizolacja - wełna mineralna λ=0,036	15
	ściana żelbetowa	20
	tynk wewnętrzny cem-wap IV kategorii II kategorii	1,5
S.4	PROJEKTOWANA WYMIANA OCIEPLENIA ŚCIANY ISTNIEJĄCEJ elewacyjne płytki klinkierowe cegły klinkierowe do odtworzenia na zaprawie klejowej	d [cm]
		12
	termoizolacja - wełna mineralna λ=0,036	12
	istniejąca ściana ceramiczna	25
	tynk wewnętrzny cem-wap IV kategorii II kategorii	1,5
S.5	PROJEKTOWANA WYMIANA OCIEPLENIA ŚCIANY ISTNIEJĄCEJ elewacyjne płytki klinkierowe cegły klinkierowe do odtworzenia na zaprawie klejowej	d [cm]
		12
	termoizolacja - wełna mineralna λ=0,036	12
	istniejąca ściana żelbetowa	25
	tynk wewnętrzny cem-wap IV kategorii II kategorii	1,5
Sw.1	PROJEKTOWANE ŚCIANY WEWNĘTRZNE	d [cm]
	tynk wewnętrzny cem-wap IV kategorii II kategorii	1,5
	ściana z bloczków silikatowych	15
	tynk wewnętrzny cem-wap IV kategorii II kategorii	1,5
Sw.2	PROJEKTOWANE ŚCIANY WEWNĘTRZNE	d [cm]
	tynk wewnętrzny cem-wap IV kategorii II kategorii	1,5
	ściana z bloczków silikatowych	18
	tynk wewnętrzny cem-wap IV kategorii II kategorii	1,5

RZECZOZNAWCA DO SPRAW ZABEZPIECZEŃ PRZECIWPOŻAROWYCH
mgr inż. Leszek Chimowicz Nr upr. 620/2015
Wrocław 07.10.2020 (miejscowość, data)
Zgodność projektu z wymaganiami ochrony przeciwpożarowej stwierdzam bez uwag

DOKUMENTACJA POWYKONAWCZA

LEGENDA:
- POZA ZAKRESEM OPRACOWANIA
- ELEMENTY ISTNIEJĄCE
- ELEMENTY NOWOPROJEKTOWANE
- ELEMENTY PRZEZNACZONE DO LIKWIDACJI
- HYDRANTY WEWNĘTRZNE ISTNIEJĄCY GRZEJNIK
- ELEMENTY O WYMAGANCJ ODPORNOŚCI OGNIOWEJ
- REI 120
- REI 60

mgr inż. Mirosław Arch. Mich. upr. do projektowania w specjalności architektonicznej bez ograniczeń nr ewid. MAZ/0001/POOK/05

MGR INŻ. ARCHITEKT AGNIESZKA MAZERANTOWSKA DYBIZBAŃSKA uprawnienia budowlane do projektowania bez ograniczeń w specjalności architektonicznej NR 5/R-367/DOLNOŚLĄSKIE/10

1. WYMIARY I RZĘDNE SPRAWDZIĆ NA BUDOWIE A ZAISTNIAŁE ROZBIEŻNOŚCI WYJAŚNIĆ Z PROJEKTANTEM.
2. WYKONAWCA JEST ZOBOWIĄZANY DO KOORDYNACJI MIĘDZYBRANŻOWEJ NA BUDOWIE.
3. PROJEKT ROZPATRYWAĆ ŁĄCZNIE Z CZĘŚCIAMI PROJEKTU DOT. KONSTRUKCJI I INSTALACJI A ZAISTNIAŁE WĄTPLIWOŚCI WYJAŚNIAĆ Z PROJEKTANTEM.
4. PODCZAS REALIZACJI INWESTYCJI, W RAZIE WYKRYCIA W TERENIE URZĄDZEŃ PODZIEMNYCH NIE WYKAZANYCH NA MAPIE DO CELÓW PROJEKTOWYCH, NALEŻY JE ZLOKALIZOWAĆ LUB PODŁĄCZYĆ DO INSTALACJI NOWOPROJEKTOWANEJ, W KONSULTACJI Z PROJEKTANTEM INSTALACJI.
5. WSZELKIE PRACE BUDOWLANE WYKONYWAĆ ZGODNIE ZE SZTUKĄ BUDOWLANĄ.
6. PRACE BUDOWLANE WYKONYWAĆ ZGODNIE Z INSTRUKCJAMI PRODUCENTÓW MATERIAŁÓW STOSOWANYCH W OBIEKCIE.
7. WSZYSTKIE UŻYTE MATERIAŁY BUDOWLANE I URZĄDZENIA MUSZĄ POSIADAĆ ODPOWIEDNIE ATESTY I ŚWIADECTWA DOPUSZCZAJĄCE DO STOSOWANIA W BUDOWNICTWIE ORAZ ZEZWALAJĄCE NA ICH ZASTOSOWANIE W ODPOWIEDNICH SYSTEMACH.
8. WSZELKIE WSKAZANE Z NAZWY MATERIAŁY (WYROBY) NALEŻY ROZUMIEĆ, JAKO OKREŚLENIE WYMAGANYCH PARAMETRÓW TECHNICZNYCH LUB STANDARDÓW JAKOŚCIOWYCH. OZNACZA TO, ŻE W PRZYPADKU WSKAZANYCH Z NAZWY MATERIAŁÓW I WYROBÓW, DOPUSZCZA SIĘ ZASTOSOWANIE RÓWNOWAŻNYCH MATERIAŁÓW (WYROBÓW) NIE GORSZEJ JAKOŚCI NIŻ OPISANE. CIĘŻAR UDOWODNIENIA, ŻE MATERIAŁ (WYRÓB) JEST RÓWNOWAŻNY W STOSUNKU DO WYROBU OKREŚLONEGO W DOKUMENTACJI, SPOCZYWA NA WYKONAWCY.
9. WYPOSAŻENIE DRZWI (OKUCIA, ZAMKI) ZWERYFIKOWAĆ Z UŻYTKOWNIKIEM I INSPEKTOREM NADZORU

ARCH IMOD ICUS
ARCHIMMODICUS SP. Z O.O. SP. K.
UL. KLUCZBORSKA 13/1A
50-323 WROCŁAW
TEL.: 503 176 036, 717 584 595

INWESTOR:	SAMODZIELNY PUBLICZNY ZAKŁAD OPIEKI ZDROWOTNEJ MSWiA WE WROCŁAWIU
ADRES:	50-233 WROCŁAW, UL. OŁBIŃSKA 32
OBIEKT:	SZPITAL MSWiA
ADRES:	50-233 WROCŁAW, UL. OŁBIŃSKA 32
ADRES GEOD.:	DZ. NR 147 AM-18, OBRĘB PLAC GRUNWALDZKI
TEMAT PROJEKTU:	WYKONANIE INSTALACJI ZASILANIA SZPITALA WRAZ Z PRZEBUDOWĄ POMIESZCZEŃ STACJI TLENOWNI NA STACJE TRANSFORMATOROWĄ ORAZ WYKONANIEM LINII ZASILAJĄCYCH PROJEKTOWANE I ISTNIEJĄCE ROZDZIELNICE NN
TEMAT RYSUNKU:	RZUT PARTERU DOKUMENTACJA POWYKONAWCZA

ARCHITEKTURA		DATA	NR UPR.	PODPIS
PROJEKTOWAŁA:	MGR INŻ. ARCH. AGNIESZKA MAZERANTOWSKA DYBIZBAŃSKA	10.2020	DOLNOŚLĄSKIE/10	
SPRAWDZIŁ:	DR INŻ. ARCH. PRZEMYSŁAW NOWAKOWSKI	10.2020	294/94/W	
WSPÓŁPRACA:	MGR INŻ. ARCH. JOLANTA GRZYBOWSKA	10.2020	-	
ARCHM-39-20	PROJEKT BUDOWLANY ZMIAN.	1:50	ARCHITEKTURA	A-32
NR PROJEKTU	FAZA	SKALA	BRANŻA	NR RYS.