Uwaga : Na obiekcie nie zastosowano opraw ozanaczonych AW1 zastąpiono je oprawami AW9 I AW4

LEGENDA:

AW9	- oprawa oświetlenia ewakuacyjnego/awaryjnego typu LOVATO P AREA 1x3W CB, IP20, dostropowa podukcji AWEX LED
AW4	- oprawa oświetlenia ewakuacyjnego/awaryjnego typu LOVATO P ROAD 1x3W CB, IP20, dostropowa podukcji AWEX LED
AW9	- oprawa oświetlenia ewakuacyjnego/awaryjnego typu HELIOS HWM 2,5m 1x3,2W CB, IP65, nastropowa podukcji AWEX LED
AW9	- oprawa oświetlenia ewakuacyjnego/awaryjnego typu HELIOS HWM 2,5m 1x3,2W CB, IP65, nastropowa podukcji AWEX LED
AW7	- oprawa oświetlenia ewakuacyjnego/awaryjnego typu HELIOS H CB 8 1x8W, IP65, nastropowa podukcji AWEX
AW8	- oprawa oświetlenia ewakuacyjnego/awaryjnego typu HELIOS H CB 11 1x11W, IP65, nastropowa podukcji AWEX
AW8	- oprawa oświetlenia ewakuacyjnego/awaryjnego typu HELIOS H CB 18 1x18W, IP65, nastropowa podukcji AWEX
EW1	- oprawa oświetlenia ewakuacyjnego/awaryjnego typu TIGER 8W CB , IP44, naścienna z pojedynczym piktogramem, podukcji AWEX
EW2	- oprawa oświetlenia ewakuacyjnego/awaryjnego typu TIGER 8W DS , IP44, naścienna z pojedynczym piktogramem, podukcji AWEX
EW6	- oprawa oświetlenia ewakuacyjnego/awaryjnego typu TIGER 8W DS , IP44, naścienna z pojedynczym piktogramem, podukcji AWEX
EW5	- oprawa oświetlenia ewakuacyjnego/awaryjnego typu HELIOS 8W CB, IP65,naścienna z pojedynczym piktogramem, podukcji AWEX klosz mleczny
EW8	- oprawa oświetlenia ewakuacyjnego/awaryjnego typu HELIOS DS, HLD 8W CB, IP65, nastropowa z dwustronnym piktogramem produkcji AWEX
EW7	- oprawa oświetlenia ewakuacyjnego/awaryjnego typu TIGER 8W DS , IP44, naścienna z dwustronnym piktogramem, podukcji AWEX
TPR	OZNACZENIE ROZDZIELNI PIĘTROWYCH BUDYNKOWYCH, PRZYPISANIE DO NICH CZUJNIKA ZANIKU FAZY
EW1.1	- oprawa oświetlenia ewakuacyjnego/awaryjnego typu ARROW N LED (ARN/1WZ/CB/ADP/WH), podukcji AWEX (wykonano w ramach zadania PTB Nickiel)
EW9.1	- oprawa oświetlenia ewakuacyjnego/awaryjnego typu HELIOS IP 65 (HWM/3,2WIZ/CB/ADP/WH), podukcji AWEX (wykonano w ramach zadania PTB Nickiel)
AW8.1	- oprawa oświetlenia ewakuacyjnego/awaryjnego typu HELIOS IP 65 (HWM/3,2WIZ/CB/ADP/WH), podukcji AWEX (wykonano w ramach zadania PTB Nickiel)

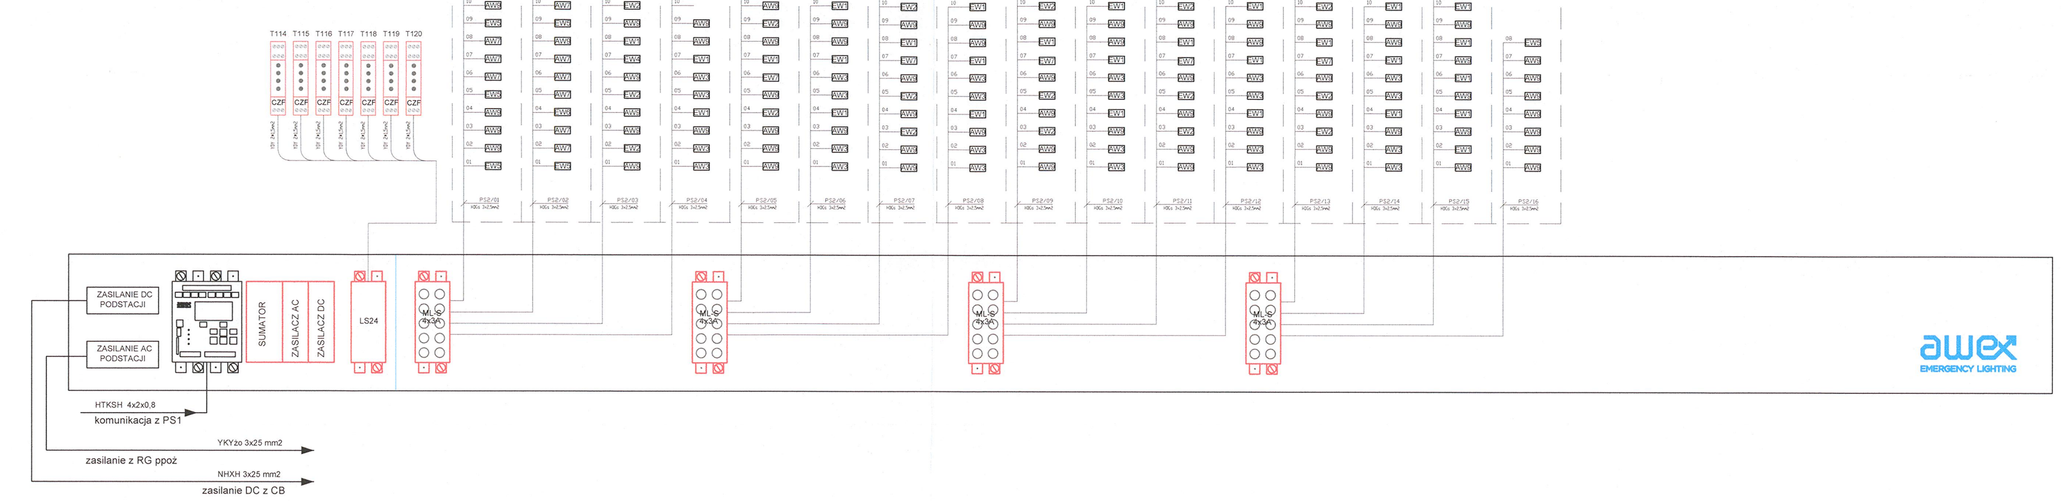

DOKUMENTACJA POWYKONAWCZA
mgr inż. Łukasz Piasecki
Uprawnienia budowlane do kierowania robotami budowlanymi bez ograniczeń w specjalności instalacyjnej w zakresie sieci, instalacji i urządzeń elektrycznych i elektroenergetycznych
upr. bud. WKP/0027/5/UDT
CROPUS 3316/15/UC

DOKUMENTACJA POWYKONAWCZA ETAPU 2b

Opracował:
mgr inż. Łukasz Piasecki

Rysunek został opracowany na podstawie DPW z poprzednich etapów inwestycji (1 i 2a) oraz obejmuje zmiany i rozbudowy wprowadzone w instalacji na etapie 2b projektu dostosowania budynku CA do aktualnych przepisów ppoż.

Data opracowania	Rev. 1	Rev. 2
24.11.2022 r.		

Jednostka projektowa
attik
Attik Projektowanie i Nadzór Inwestycji, Postolin 21a, 56-300 Milicz
tel. 601 70 70 70, e-mail: biuro@attik.pl, www.attik.pl
Nazwa i adres inwestora
Uniwersytet Ekonomiczny w Poznaniu
al. Niepodległości 10, 61-875 Poznań
Nazwa i lokalizacja inwestycji
Dostosowanie budynku Collegium Altum do aktualnych przepisów ppoż.
ul Powstańców Wielkopolskich 16, Poznań
Etap projektu
Projekt budowlany
Nazwa rysunku
SCHEMAT IDEOWY CENTRALNEJ BATERII

branża	nr rysunku
Instalacje elektryczne	EB-04-23

autorzy opracowania	nr uprawnień	podpis
mgr inż. Rafał Radajewski	WKP/0018/POOD/09 w spec. elektrycznej	
Bartosz Andrzejewski	KWT 2020/09 w spec. DSO	
mgr inż. Lech Buszewski	LUBU-7342-21/02 w spec. elektrycznej	

skala rysunku	data opracowania	nr strony
1:100	15.06.2013	