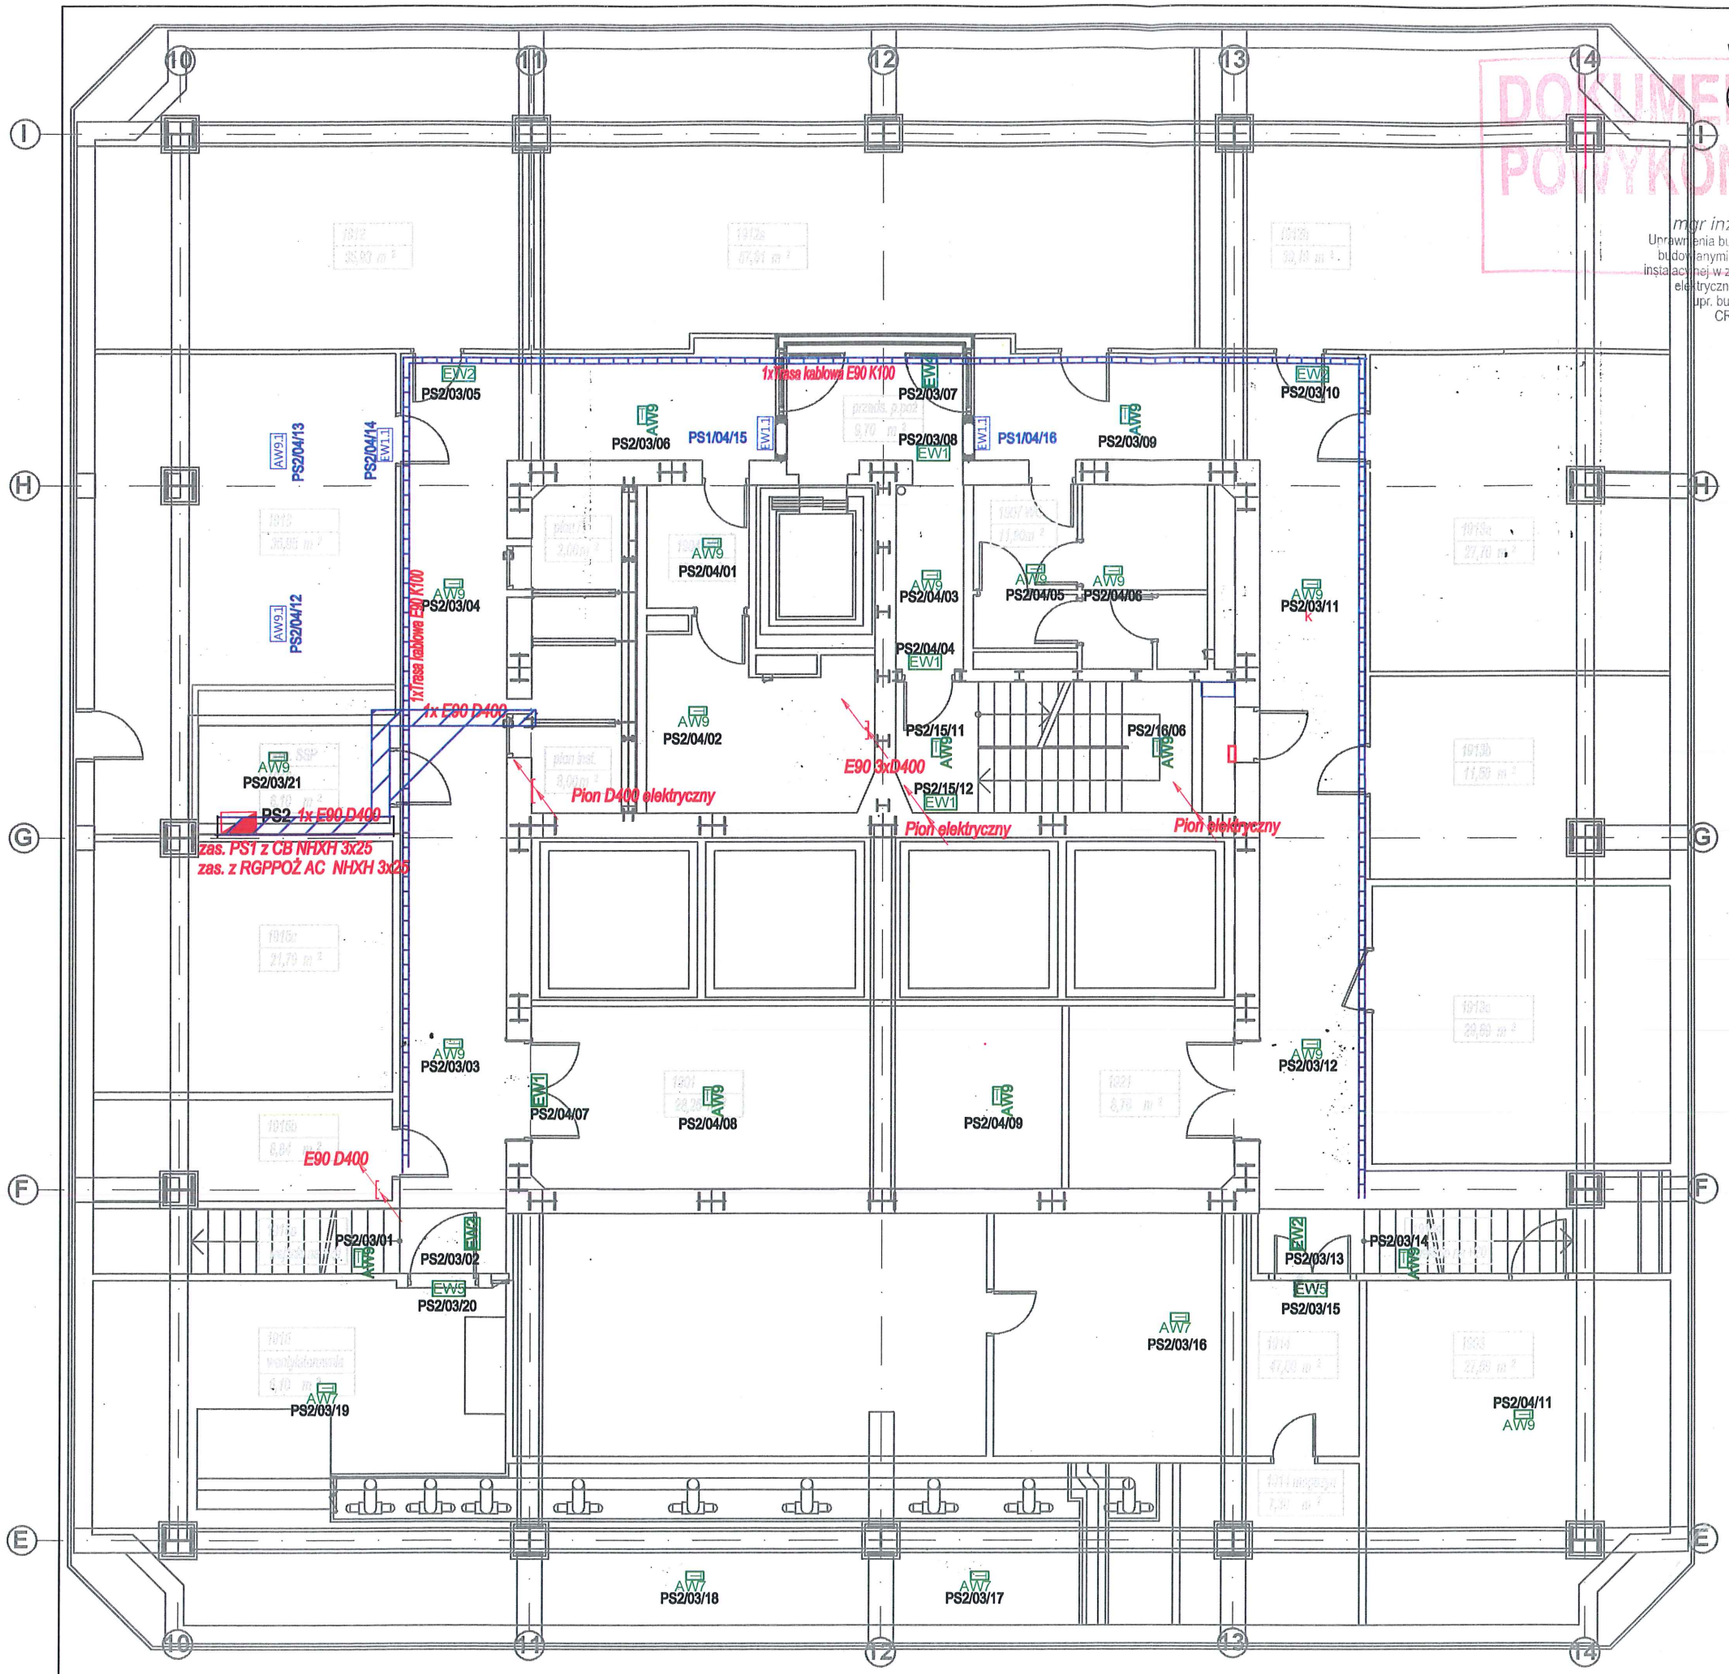

DOKUMENTACJA POWYKONAWCZA

mgr inż. Łukasz Piasecki
Uprawnienia budowlane do kierowania robotami budowlanymi bez ograniczeń w specjalności instalacyjnej w zakresie sieci, instalacji i urządzeń elektrycznych i elektroenergetycznych
upr. bud. WKP/0227/OWOE/16
CROPUB 3816/15/U/C

LEGENDA	
AW3	– oprawa oświetlenia ewakuacyjnego/awaryjnego typu LOVATO P AREA 1x3W CB, IP20, dostropowa podsufitowa AWEX LED
AW4	– oprawa oświetlenia ewakuacyjnego/awaryjnego typu LOVATO P ROAD 1x3W CB, IP20, dostropowa podsufitowa AWEX LED
AW5	– oprawa oświetlenia ewakuacyjnego/awaryjnego typu HELIOS HWM 2,5m 1x3,2W CB, IP65, nastropowa podsufitowa AWEX LED
AW6	– oprawa oświetlenia ewakuacyjnego/awaryjnego typu HELIOS HWM 2,5m 1x3,2W CB, IP65, nastropowa podsufitowa AWEX LED
AW7	– oprawa oświetlenia ewakuacyjnego/awaryjnego typu HELIOS H CB 8 1x8W, IP65, nastropowa podsufitowa AWEX
AW8	– oprawa oświetlenia ewakuacyjnego/awaryjnego typu HELIOS H CB 11 1x11W, IP65, nastropowa podsufitowa AWEX
AW9	– oprawa oświetlenia ewakuacyjnego/awaryjnego typu HELIOS H CB 18 1x18W, IP65, nastropowa podsufitowa AWEX
EW1	– oprawa oświetlenia ewakuacyjnego/awaryjnego typu TIGER 8W CB , IP44, naścienna z pojedynczym piktogramem, podsufitowa AWEX
EW2	– oprawa oświetlenia ewakuacyjnego/awaryjnego typu TIGER 8W DS , IP44, naścienna z pojedynczym piktogramem, podsufitowa AWEX
EW4	– oprawa oświetlenia ewakuacyjnego/awaryjnego typu TIGER 8W DS , IP44, naścienna z pojedynczym piktogramem, podsufitowa AWEX
EW5	– oprawa oświetlenia ewakuacyjnego/awaryjnego typu HELIOS 8W CB, IP65,naścienna z pojedynczym piktogramem, podsufitowa AWEX
EW6	– oprawa oświetlenia ewakuacyjnego/awaryjnego typu HELIOS DS, HLD 8W CB, IP65, nastropowa z dwustronnym piktogramem podsufitowa AWEX
EW7	– oprawa oświetlenia ewakuacyjnego/awaryjnego typu TIGER 8W DS , IP44, naścienna z dwustronnym piktogramem, podsufitowa AWEX
A1	– oprawa oświetlenia do wbudowania 4x14W NOVALUNA 4x14 KLOSZ HDPE
	– piony elektryczne
R..	– istniejące rozdzielnice elektryczne na obiekcie rozbowane o dodatkowe obwody el.
CB/PS	– nowo projektowana centralna bateria i podstacja
CSKD	– centrala D+H BAZ–04–N–UT sterowanie zwolnieniem elektrozaczepu
P.AW	– przycisk otwarcia awaryjnego
EZ	– elektrozaczep rewersyjny 24 VDC
EW1.1	oprawa oświetlenia ewakuacyjnego/awaryjnego typu ARROW N LED (ARN/1W/Z/CB/ADP/WH), podsufitowa AWEX (wykonano w ramach etapu 2b – PTB Nickiel)
EW9.1	oprawa oświetlenia ewakuacyjnego/awaryjnego typu HELIOS IP 65 (HWM/3,2W/Z/CB/ADP/WH), podsufitowa AWEX (wykonano w ramach etapu 2b – PTB Nickiel)
AW8.1	oprawa oświetlenia ewakuacyjnego/awaryjnego typu HELIOS IP 65 (HWM/3,2W/Z/CB/ADP/WH), podsufitowa AWEX (wykonano w ramach etapu 2b – PTB Nickiel)

DOKUMENTACJA POWYKONAWCZA ETAPU 2b

Opracował:
mgr inż. Łukasz Piasecki

Rysunek został opracowany na podstawie DPW z poprzednich etapów inwestycji (1 i 2a) oraz obejmuje zmiany i rozbudowy wprowadzone w instalacji na etapie 2b projektu dostosowania budynku CA do aktualnych przepisów ppoż.

Data opracowania	Rev. 1	Rev. 2
24.11.2022 r.		

Jednostka projektowa
attik Attik Projektowanie i Nadzór Inwestycji, Postolin 21a, 56-300 Milicz
Kopiowanie opracowania zabronione jest prawem autorskim. Kopiowanie, wprowadzanie oraz wykorzystanie osobom trzecim bez pisemnej zgody autora jest zabronione.

Nazwa i adres inwestora
Uniwersytet Ekonomiczny w Poznaniu
al. Niepodległości 10, 61-875 Poznań

Nazwa i lokalizacja inwestycji
Dostosowanie budynku Collegium Altum do aktualnych przepisów ppoż.
ul Powstańców Wielkopolskich 16, Poznań

Etap projektu
Projekt budowlany

Nazwa rysunku
RZUT 19 PIĘTRA

branża	nr rysunku	
Instalacje elektryczne	EB-OA-21	
autorzy opracowania	nr uprawnień	podpis
proj. mgr inż. Rafał Radajewski	WKP/0180/POOE/09 w spec. elektrycznej	
Bartosz Andraszewski	KNP 2/2/2008 w spec. DSO	
spr. mgr inż. Lech Buszewski	UAN-7342-21/92 w spec. elektrycznej	
skala rysunku	data opracowania	nr strony
1:100	15.06.2013	