TURBINA TURBINE
TYP. TYPE: DEK630AAX-525 (DE PRETTO)
CIĘŻAR WEIGHT: 24'000 Kg

PRZEKŁADNIA GEARBOX
TYP. TYPE: TX71/5C (FLENDER)
CIĘŻAR WEIGHT: ~ 10'000 Kg

GENERATORA GENERATOR
TYP. TYPE: GSCR 900 Z4 (NIDEC)
CIĘŻAR WEIGHT: 35'500 Kg

NORTH PLANT
KIERUNEK PÓŁNOCNY DLA BLOKU
NORTH GEOGRAPHICAL
PÓŁNOC GEOGRAFICZNA

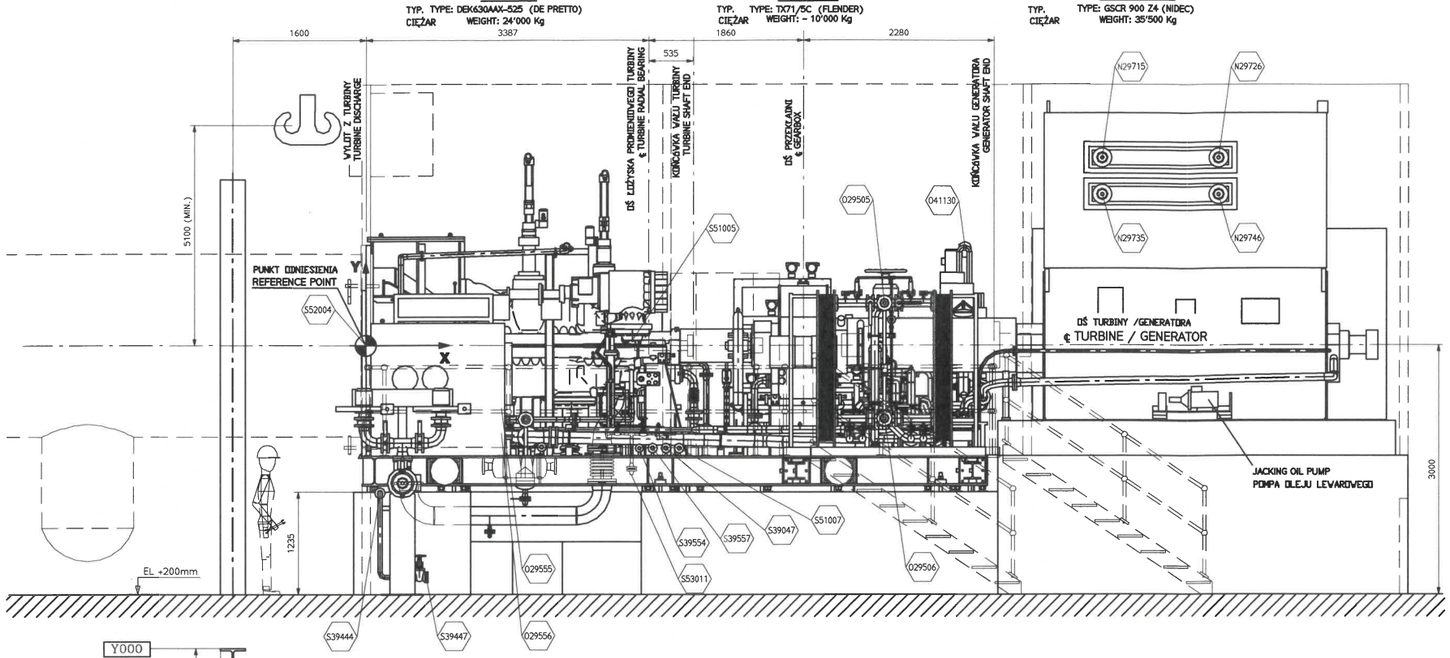

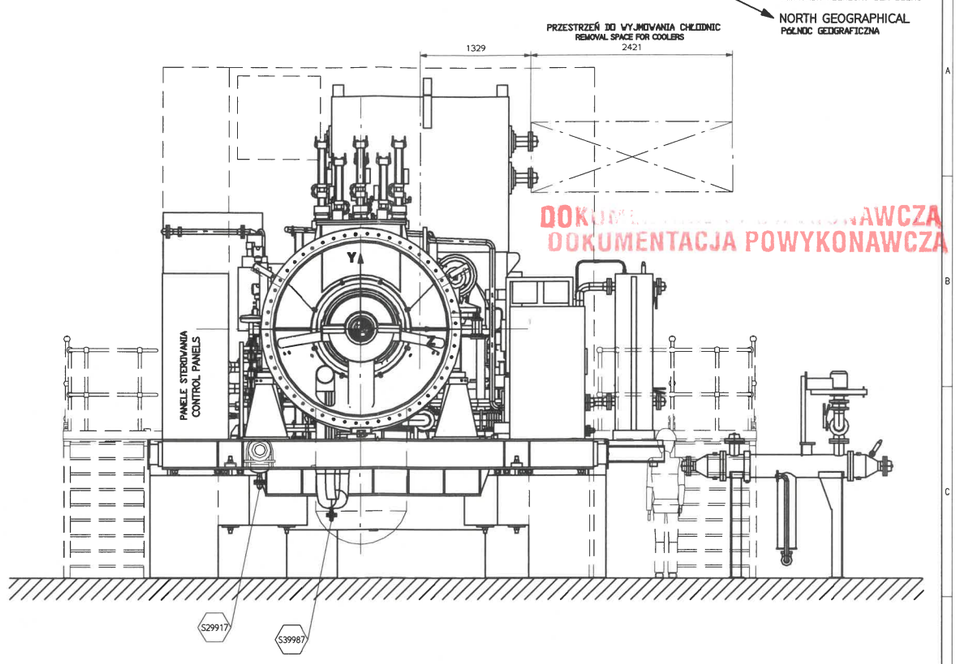

DOKUMENTACJA POWYKONAWCZA
DOKUMENTACJA POWYKONAWCZA

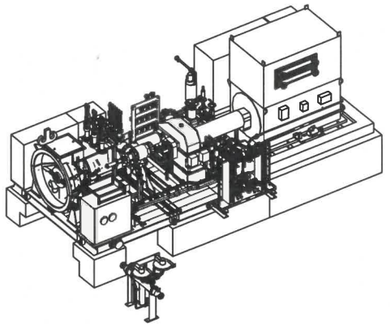

WSPÓŁRZĘDNE PRZYŁĄCZY TURBINY PAROWEJ
W STOSUNKU DO PUNKU ODNIESIENIA

POSITIONS OF THE TERMINAL POINTS STEAM TURBINE
WITH RESPECT TO THE REFERENCE POINT

TP	X	Z	Y	Dir.	Remarks/Uwagi
N29715	+8827	+2117	+2260	+Z	
N29726	+10227	+2117	+2260	+Z	
N29735	+8827	+2117	+1820	+Z	
N29746	+10227	+2117	+1820	+Z	
029505	+6218	+3652	+508	+Z	
029506	+6218	+3652	-880	+Z	
029555	+1617	+2450	-750	+X	Prelim./Wstępnie
029556	+1617	+2450	-1050	+X	Prelim./Wstępnie
041130	+7184	-2400	+1172	-Z	
S29001	+2100	+2800	-1221	+Z	
S29905	+435	+3864	-1655	-Z	
S29906	+435	+6375	-1655	+Z	
S29908	+408	+6145	-1508	-X	
S29917	+1901	-1227	-1914	-Y	
S39047	+3596	+2800	-1236	+Z	
S39444	+165	+5001	-1775	-Z	
S39447	+721	+5120	-2792	+X	
S39554	+3276	+2800	-1236	+Z	
S39557	+3436	+2800	-1236	+Z	
S39987	+1477	-360	-2302	-Y	
S51005	+3192	+1140	+67	-Y	
S51007	+3756	+2800	-1236	+Z	
S52004	0	0	+0	-X	
S53003	+1910	+2806	-890	+Z	
S53006	+435	+4492	-1274	+Y	
S53011	+3182	-1132	-1558	-Y	
S56116	+2252	-379	-656	-Z 60° -Y	
S56216	+1561	+260	-854	-Y	
S56816	+2457	+166	-757	-Y	
S59055	+2962	+280	-637	-Y	
S79461	+4329	-1175	-300	+Y	
S99448	+253	+6047	-762	+Z	
S99449	+1177	+6047	-762	+Z	

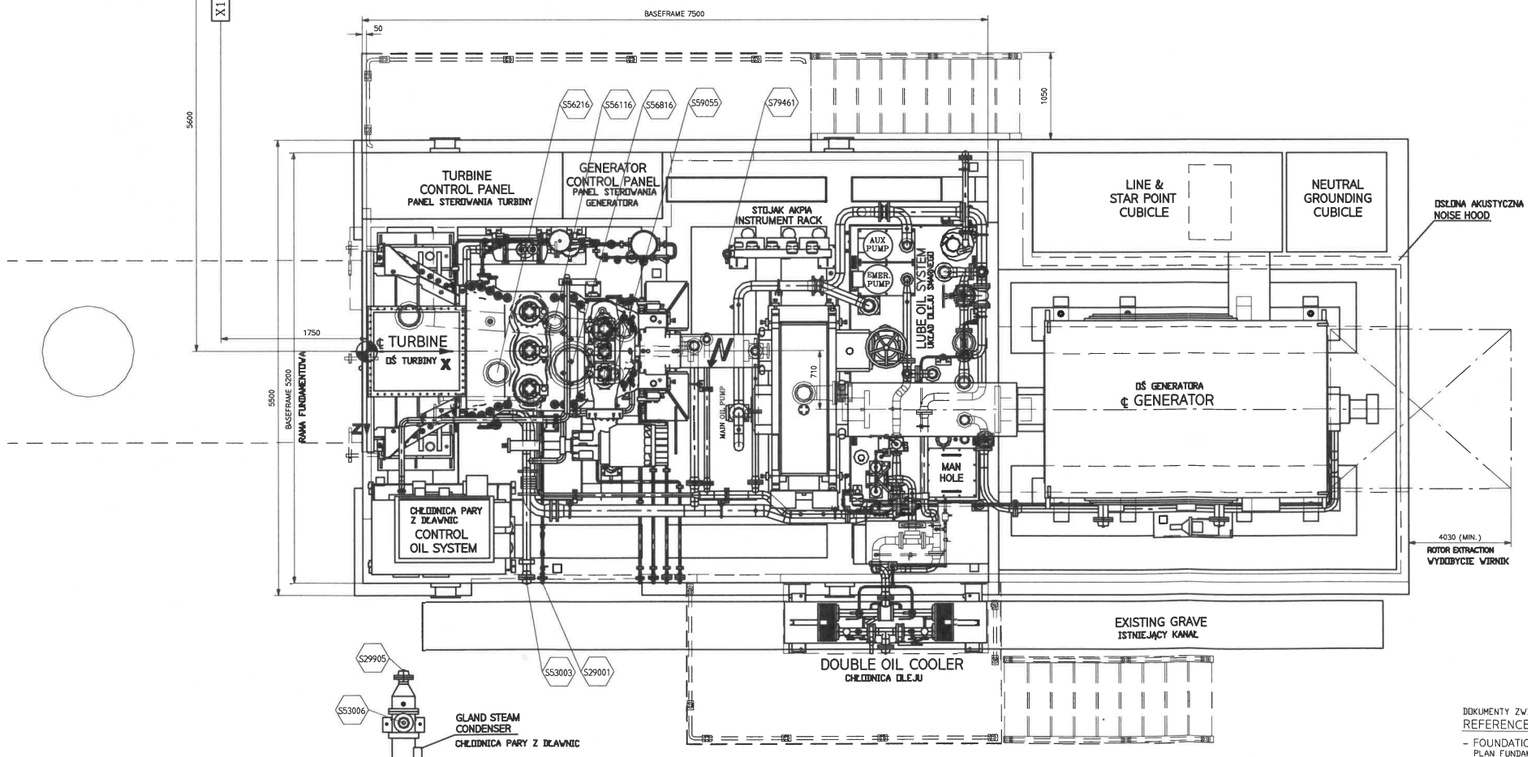

ZA ZGODNOŚĆ Z ORYGINAŁEM
'2015 -02- 20

DOKUMENTY ZWIĄZANE
REFERENCE DOCUMENTS:
- FOUNDATION PLAN 10168 EDMD071 20000002506
PLAN FUNDAMENTÓW

Rev.	Index	Changed	Date	Checked	Date	Change No.	Change Description
02		DALLA VECCHIA D.	10.09.2014	RAMPON G	10.09.2014		
01		DALLA VECCHIA D.	06.03.2014	JURSIC I.	06.03.2014		
00		Designed	Date	Checked	Date	Released	Date
					Weight	Original Scale 1:25	

CAD: PDMS
PROJ: SAF
DRWG: 20000002507
SHEE: B001
USER: I00572

De Pretto Industrie
Via A. Pacinotti 3,36015 Schiavon

BYDGOSZCZ 2014
H.B100004.B1

Description: GENERAL ARRANGEMENT TURBO GENERATOR
Doc. Type: DRW
Document No.: 20000002507
Doc. Part: 001
Rev.: 02
Sheet: 001 001
Size: A0
Lang.: EN
Similar Drawing
Substitute for

DOKUMENT DOSTAWCY - DO ZATWIERDZENIA
Supplier's Document - Approval Status

ZATWIERDZONY
Approved

ZATWIERDZONY JAK SKORYGOWANO
Approved as corrected

NIE ZATWIERDZONY
Not Approved

NIE WYMAGA ZATWIERDZENIA
Approval not required

Name, signature, date
Imię, nazwisko, podpis, data

ZASTRZEŻENIE PRZY TAKŻ NIE ZWALNIA DOSTAWCY Z OBOWIĄZKU WYPEŁNIENIA POSTANOWIEŃ KONTRAKTOWYCH I Z OBOWIĄZKÓW Z NIMI WYNIKAJĄCYCH.
THAT, approval does not exempt the supplier from observing the contractual obligations and from the consequent responsibilities.

Rev.	Date	Issue No.	Issue Code	Description	Checked By	Approved By
02	10.09.2014	-		AKTUALIZACJA UPDATED	DALLA VECCHIA	RAMPON
01	13.06.2014	-		AKTUALIZACJA UPDATED	DALLA VECCHIA	RAMPON
00	10.03.2014	P		PIERWSZY WYDANIE FIRST ISSUE	DALLA VECCHIA	JURSIC
REV.	DATA WYDANIA ISSUE DATE	KOD. WYDANIA ISSUE CODE		OPIS REWIZJI REVISION DESCRIPTION	PRZYGOTOWAŁ PREPARED BY	SPRAWDZONY PRZEZ CHECKED BY / AUTORYZACJA WYDANIA/APPROVAL ISSUE

INFRASTRUKTURA I ŚRODOWISKO
UNIA EUROPEJSKA FUNDUSZ SPÓJNOŚCI

ZASTĘPUJE DOKUMENT NR /SUBSTITUTES DOC. NO.: -
ZLECENIE NR /JOB NO.: 10168
WYDANY PRZEZ/ISSUED BY: DE PRETTO
NAZWA OBIEKTU BUDOWLANEGO, ADRES/OBJECT'S NAME AND ADDRESS: ZAKŁAD TERMICZNEGO PRZEKSZTAŁCANIA ODPADÓW KOMUNALNYCH BYDGOSZCZ, UL. Emeta Pelanowa 22, CZ, NR 2101, 2108 OBRĘB 6133
INWESTOR/INVESTOR: ProNatura Międzygminny Kompleks Unieszkodliwiania Odpadów ProNatura Sp. z o. o.
Budowa Zakładu Termicznego Przekształcania Odpadów Komunalnychdla Bydgosko-Toruńskiego Obszaru MetropolitalnegoPROJEKTY WYKONAWCZY
TYTUŁ/TITLE: GENERAL ARRANGEMENT DYSPOZYCJA OGÓLNA TURBO GENERATOR TURBOZESPOŁU
POCHODZĄCY OD/ORIGINATED FROM: -
KLASYFIKACJA KLASSIFICATION: KOMPLEX Part | SYSTEM | JEDN. FUNK. FUN. UN. | TYP DOK. DOC. TYPE | FORMAT/SIZE: A0 | SKALA/SCALE: 1:25
SIFN41000GLA
DOKUMENT NR /DOCUMENT NO.: 10168EDMD070
STRONA/SHEET: 001 | Z/OF: 001
PROJEKTANT PROWADZĄCY: STEFANO CALVANI
SPECJALNOŚĆ: TECHNOLOG DS. PROCESU OCZYSZCZANIA
NR UPRAWNIEŃ/ER:
PROJEKTANT:
SPECJALNOŚĆ:
NR UPRAWNIEŃ/ER:
SPRAWDZAJĄCY:
SPECJALNOŚĆ:
NR UPRAWNIEŃ/ER:
INFORMACJE ZASTRZEŻONE – NIE UŻYWAĆ W CELACH INNYCH NIŻ TE DLA KTÓRYCH ZOSTAŁY DOSTARCZONE
CONFIDENTIAL PROPERTY – NOT TO BE USED FOR ANY PURPOSE OTHER THAT FOR WHICH IT IS SUPPLIED
NAZWA PLIKU/FILE IDENTIFICATION