



Kraków, 02.09.2022r.

RU.461.2.2118.2022

Pełnomocnik
Pan Marek Sz wajda
M.S.J. ELEKTROINSTAL
ul. Balicka 100
30-149 Kraków

Inwestor
Gmina Miejska Kraków
reprezentowana przez
Zarząd Dróg Miasta Krakowa

Dotyczy: uzgodnienia lokalizacji budowy elektroenergetycznego przyłącza oświetlenia przejścia dla pieszych dla zadania pn.: „Doświetlenie przejść dla pieszych na skrzyżowaniu ul. Wystouchów - Turniejowa” w Krakowie – w ramach programu doświetleń przejść dla pieszych – umowa nr 330/U/ZDMK/2022 z dnia 15.07.2022r.

Zarząd Dróg Miasta Krakowa w nawiązaniu do złożonego wniosku wraz z załączonymi materiałami, po przeprowadzonej analizie informuje, że **uzgadnia** lokalizację elektroenergetycznego przyłącza oświetlenia przejścia dla pieszych na skrzyżowaniu ul. Wystouchów - Turniejowa w zakresie przebiegu w pasie drogowym, z następującymi warunkami realizacji inwestycji:

1. Akceptuje się lokalizację projektowanej infrastruktury pokazaną na załączniku graficznym, który stanowi integralną część niniejszego uzgodnienia.
2. Realizacja zadania na warunkach podanych w piśmie znak RU.461.6.81.2022 z dnia 06.04.2022r. Niniejsze uzgodnienie zachowuje ważność wyłącznie w przypadku spełnienia wszystkich założeń w/w warunków w tym uzgodnienie projektu wykonawczego budowy doświetlenia przejścia.
3. Na zakresach robót zapewnić powiązanie sytuacyjno-wysokościowe ze stanem istniejącym.
4. Instalację zasilającą oświetlenie wykonać linią kablową doziemną umieszczoną w rurach ochronnych (w miejscach przecisku lub przewiertu zastosować rurę np.: typu DVR). Przejście pod drogą wykonać metodą bezrozkopową na głębokości min. 1,2 m. licząc od nawierzchni jezdni do górnej powierzchni rury osłonowej.



5. Ustawić nowe słupy oświetleniowe z dedykowaną oprawą LED zgodne z wymaganiami stawianymi nowo projektowanym sieciom oświetlenia oraz zgodnie wytycznymi ZDMK. Aktualne wymagania dostępne na www.zdmk.krakow.pl
6. Odcinki robót zabezpieczyć zgodnie z instrukcją robót prowadzonych w pasie drogowym przy zachowaniu ciągłości ruchu kołowego i pieszego. W czasie trwania robót ich wykonawca ponosi pełną odpowiedzialność za szkody wyrządzone w stosunku do osób trzecich.
7. Na czas trwania prac zapewnić ciągłość działania istniejącego oświetlenia w porze wieczorno - nocnej.
8. W miejscach skrzyżowań i zbliżeń do istniejącego uzbrojenia, prace ziemne prowadzić ręcznie z zachowaniem szczególnej ostrożności oraz uzgodnić rozwiązania ewentualnych kolizji branżowych z zarządcami lub użytkownikami tych sieci.
9. Zgodę na wejście w teren dla ulicy objętej uzgodnieniem uzyskać w tut. Zarządzie w odrębnym trybie. Warunkiem uzyskania zgody jest uzgodnienie projektu wykonawczego.
10. O terminie rozpoczęcia i zakończenia prac powiadomić tut. Zarząd z co najmniej 7 dniowym wyprzedzeniem.
11. Uzgodnienie zachowuje ważność przez okres 3 lat od daty wydania pisma.

Pouczenie

1. Przypominamy, że zgodnie z art. 20 ustawy Prawo Budowlane- za przyjęte rozwiązania, ich zgodność z normami i obowiązującymi przepisami prawa oraz zasadami wiedzy technicznej, w tym za aktualność map, które są podstawą do opracowania dokumentacji projektowej- odpowiedzialność ponosi Projektant. Usytuowanie słupów oświetlenia ulicznego musi być zgodne z załącznikiem do obwieszczenia MliB (Dz.U. z 2016r. poz 124) w sprawie warunków technicznych jakim powinny odpowiadać drogi i ich usytuowanie, w szczególności § 109.

Załącznik:

1. Mapa do celów projektowych x 1

Z up. DYREKTORA ZDMK


Pietermyślów Czech
Kierownik Działu Uzgodnień

Otrzymują:

- 1 x Adresat + załącznik
- 1 x aa (101151/2022, ID: 2779817).

Inspektor
Adam Skinder

Zarząd Dróg Miasta Krakowa
tel. +48 12 616 70 00 (centrala) +48 12 616 75 55 (Centrum Sterowania Ruchem)
fax: +48 12 616 7417, sekretariat@zdmk.krakow.pl
31-586 Kraków ul. Centralna 53
ZDMK / IT / SkrytkaESP

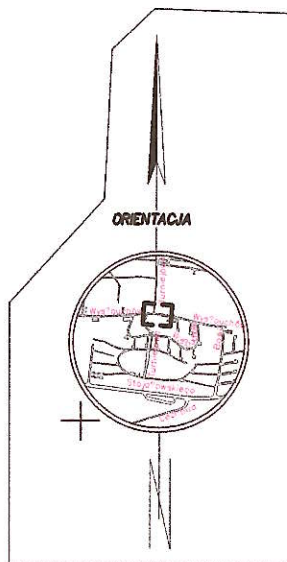

Biurow Usług Geodezyjnych
GEO
centrum
Robert Dudziński
ul. Włocławska 11
31-326 Włocławek, tel. 011 428 281
www.geo-centrum.pl

Ważnym zastrzeżeniem jest wyłączenie w terenie projektowanej budowlanej, a po jej zakończeniu wykonanie inwentaryzacji powykonawczej przez jednostkę wykonawczą podlegającą na terenie inwestycji.
Nie wyklucza się istnienia w terenie innych nie wykazanych na niniejszej mapie urządzeń podziemnych, które nie będą podlegały do aktualizacji lub o których brak jest informacji w archiwizacji branżowej.
W obrębie niniejszej mapy wyrysowano projektowane sieci i urządzenia terenowe. W obrębie niniejszej mapy wyrysowano obowiązujący MPZP.
Granice działek przyjęto na podstawie danych ewidencji gruntów i budynków. Nie analizowano bieżącej sytuacji faktycznej granic działek z 1:1 i 1:200. 
Niniejsza mapa nie może służyć do projektowania budynków w odległościach mniejszych niż 4 m od istniejących obiektów budowlanych 
Niniejsza mapa została wykonana bez wzięcia pod uwagę danych dot. dostępności geodezyjnych.

LEGENDA MPZP dla obszaru "Osiedle Kurdwanów"
- linie rozgraniczające
- nieprzekraczające linie zabudowy
- obowiązujące linie zabudowy
- istniejące i projektowane trasy rowerowe

MW - tereny zabudowy mieszkaniowej wielorodzinnej (MW.1-MW.98)
U - tereny zabudowy usługowej (U.1-U.24)
KDL - tereny dróg publicznych klasy lokalnej (KDL.1-KDL.3)
ZP - tereny zieleni urządzonej wewnątrzosiadkowej (ZP.1-ZP.46)

ID: GD-13.6640.6491.2022

MAPA DO CELÓW PROJEKTOWYCH

SEKCJA: 7.124.11.19.1.2
SKALA 1:500

woj. małopolskie
m. KRAKÓW
126104_9.0063 Podgórze


PRZEDMIOT AKTUALIZACJI
ul. Turniejowa/ul. Wystouchów dz. 200/4, 200/20

Układ współrz. "2000"
Układ wysokościowy: PL-EVRF 2002 NH

31.07.2022r.
Stan na dzień

26.07.2022r.
Data opracowania

Pobieżaczem, jeżeli niniejszy dokument został opracowany w wyniku pracy geodezyjnych, kartograficznych i innych usług, to niniejszym oświadczam, że jestem świadomy odpowiedzialności karnej za złożenie fałszywego oświadczenia.	
Kierownik projektu geodezyjnego	GD-13.6640.6491.2022
Organ służby geodezyjnej, który otrzymał zgłoszenie	Pracowni M. Miasta Krakowa
Wykonawca robót geodezyjnych	Biuro Usług Geodezyjnych "GeoCentrum"
Jeżeli data i godzina sporządzenia dokumentu zawierającego wyniki powyższych prac	nr GD-13.6640.6491.2022, ul. Włocławska 11, 31-326 Włocławek, data 26.07.2022r.

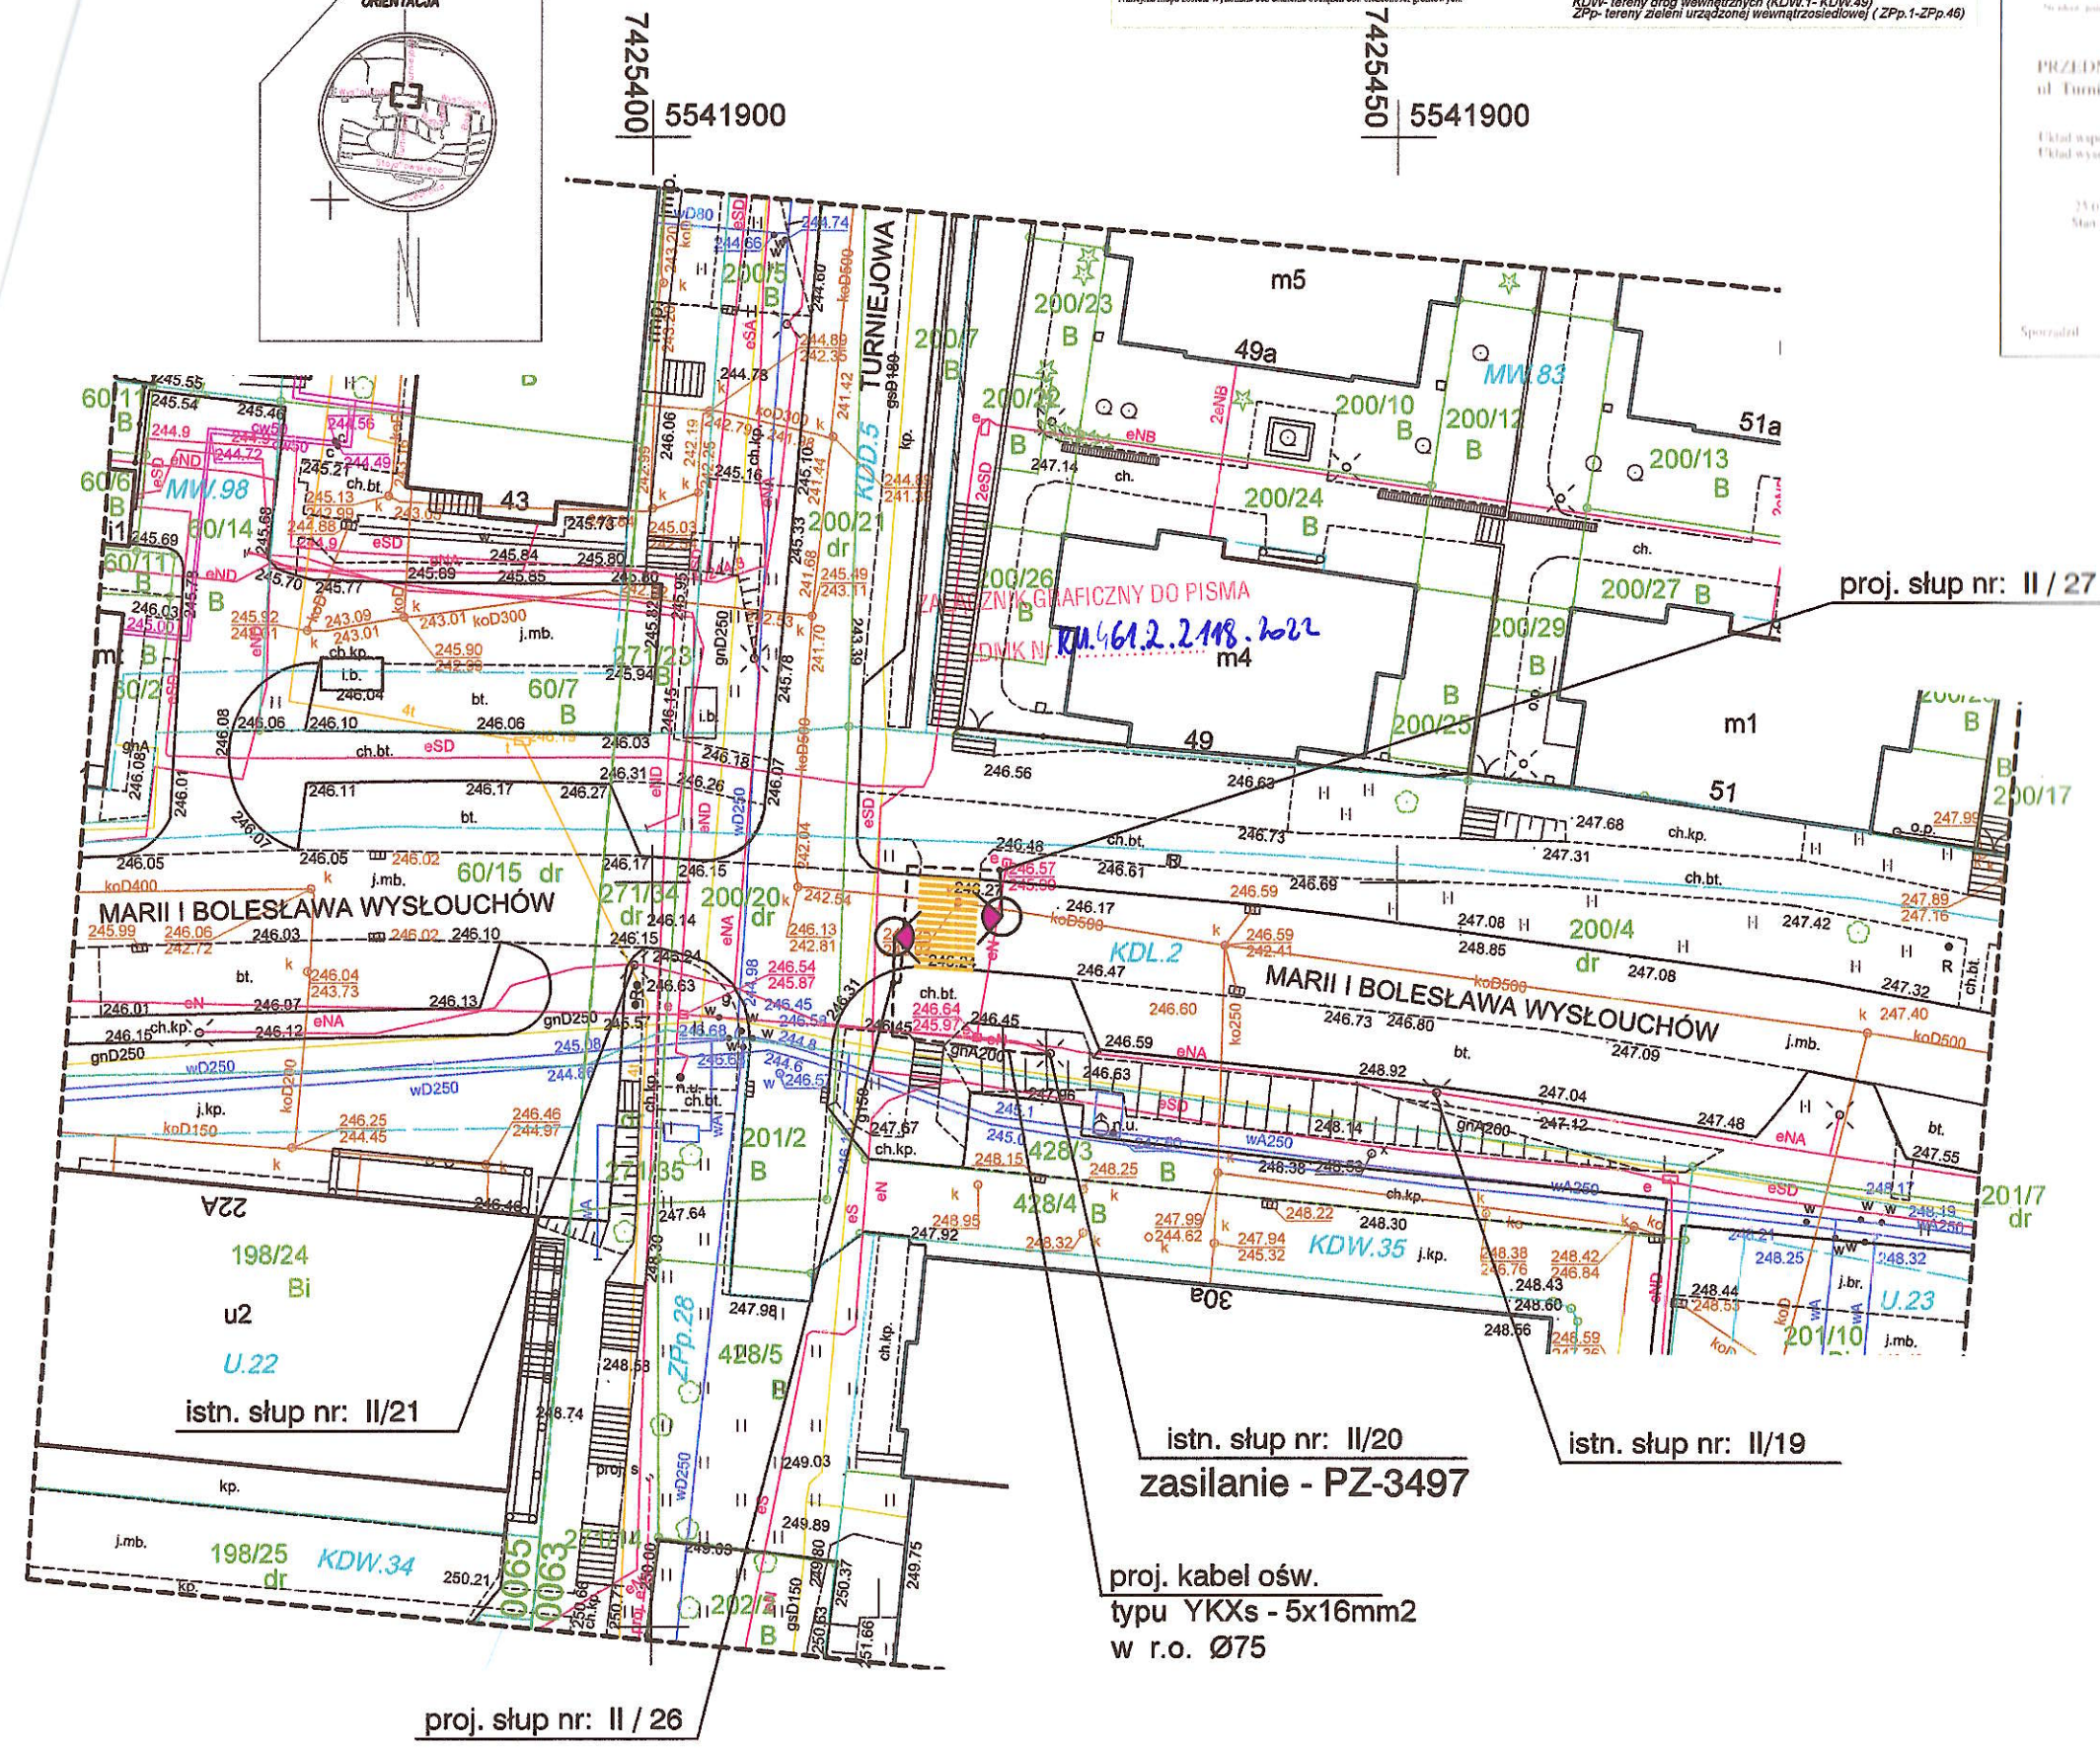

OBJAŚNIENIA

proj. słup oświetlenia przejścia z oprawką ośw.

proj. kabel ośw. ul. YKXs 5x16mm² w r.o. Ø 75mm

istn. słup ośw. b.zm.

DCHRONA DO PORAZEN:
SIEĆ KABLOWA DŁ. UL. W UKŁADZIE TN-C
SAMODZIELNE SZYBKIE WYŁĄCZENIE DLA t ≤ 5s

M.S.J. "ELEKTROINSTAL"			
30-149 Kraków, ul. Balicka 100, tel: 012 638 18 99			
Inwestor:	ZARZĄD DRÓG MIASTA KRAKOWA 31-586 Kraków ul. Centralna 53		
Obiekt:	Oświetlenie uliczne.		
Zamierzenie budowlane. Temat. Lokalizacja:	Budowa oświetlenia przejścia dla pieszych. Skrzyżowanie ul. Wystouchów i ul. Turniejowej w Krakowie.		
Brutto	Elektryczna.		
Temat rysunku	PROJEKT ZAGOSPODAROWANIA TERENU		skala: 1: 500
Plan projektowanego energetycznego kablowego przyłącza oświetlenia przejścia dla pieszych. Skrzyżowanie ul. Wystouchów i ul. Turniejowej w Krakowie.			
	Nazwisko i imię	data	Podpis
Opracował/			
Projektant Upr. nr LAN-347/06	Marek Szwajda	26 lipiec 2022r.	
			Nr rys: uzg.lok. 16E-02/2022

PRACA AUTORSKA. PRAWO WŁASNOŚCI. ZOBOWIĄZANIE Z USTAWĄ Z DNIA 4 LUTEGO 1994. WYKONANIE NIE MOŻE BYĆ WOPRZECZNE. UZUPELNIENIA LUB ODPRAWDNIENIA BEZ PRZEBIEGU ZGODY AUTORÓW