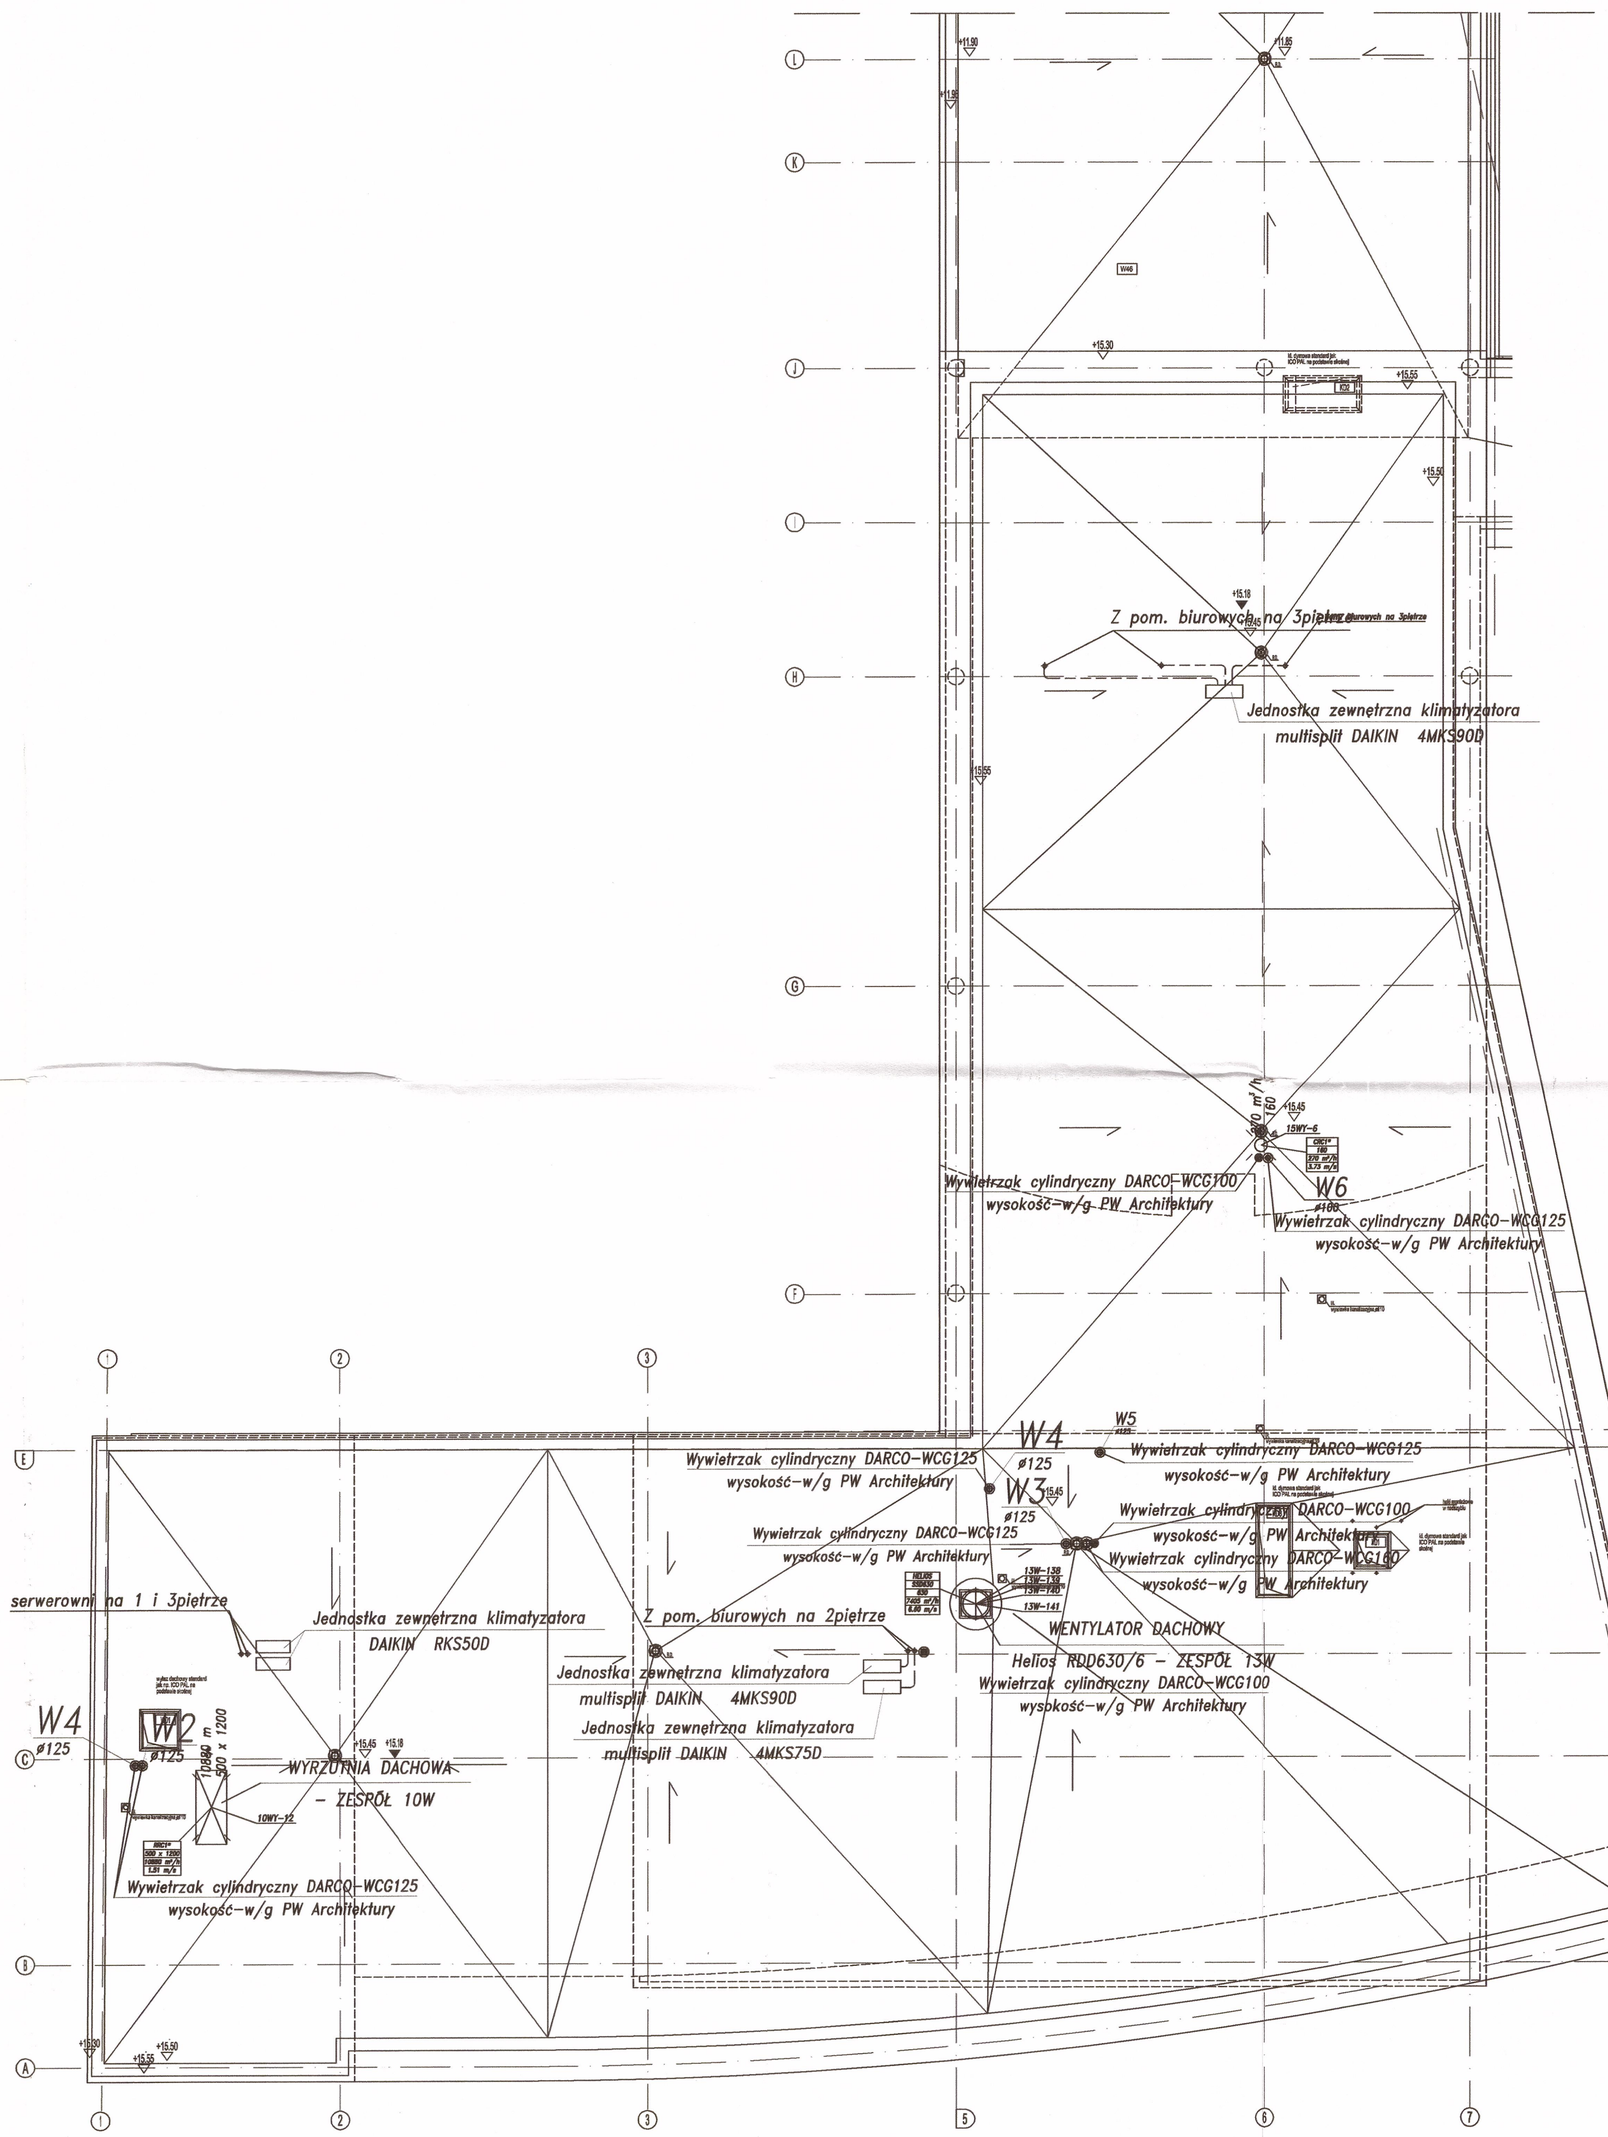

OZNACZENIA:

- sufitowy anemostat nawiewny RNT firmy GRYFIT ze skrzynką rozprężną i przepustnicą regulacyjną z przepustnicą regulacyjną VFP (wielkość w/g opisu na rysunku)
- przewód elastyczny izolowany akustycznie (średnica w/g opisu na rysunku)
- ø125 – przewód spiro np. system LindabSafe (średnica w/g opisu na rysunku)
- 100m³/h SKE125 – zawory nawiewne lub wyciągowe np.VentureIndustries typu SKE lub SKK
- przepustnica regulacyjna wielopłaszczyznowa
- przepustnica regulacyjna jednopłaszczyznowa
- odcinająca klapa przeciwpożarowa GRYFIT typu LX-4 wyposażona w wyzwalacz elektromagnetyczny, siłownik i wskaźniki krańcowe.
- kanałowy tłumik szumu o przekroju prostokątnym firmy INSTAL typ TP -wymiary w/g schematu.

UWAGI OGÓLNE

1. Piony wentylacji jednorurowej ELS(ozn.W1-W6) i wyloty indywidualnych pionów mechanicznej wentylacji wyciągowej zakończone są nad dachem wywietrzakami cylindrycznymi z blachy ocynkowanej DARCO typu WCG. Wysokość montażu wywietrzaków uzgodnić z Architektem.
2. Przejścia instalacji wentylacyjnej i freonowej przez dach należy wykonać ze szczególną starannością. Uszczelnienie, izolacja, obudowy i obróbki blacharskie w/g detali architektonicznych.
3. Wentylatory dachowe montowane są na podstawach tłumiących hałas. Montaż i uruchomienie wentylatorów zgodnie z instrukcją producenta. Obróbki blacharskie w/g detali architektonicznych.
4. Zasilenie i sterowanie central wentylacyjnych, wentylatorów dachowych i agregatów skraplających w/g projektu elektrycznego. Montaż i uruchomienie tych urządzeń zaleca się powierzyć firmom serwisowym posiadającym autoryzację producentów urządzeń.
5. Podstawy dachowe pod centrale wentylacyjne i agregaty chłodnicze należy wykonać w/g projektu konstrukcyjnego.
6. Zmiany w zakresie posadowienia urządzeń i obciążenia dachów - -wymagają akceptacji Konstruktora
7. Prace wykonawcze prowadzić zgodnie ze Sztuką Budowlaną oraz postanowieniami DU nr 75, przywołanymi normami przedmiotowymi i Warunkami technicznymi wykonania robót.

Dokumentacja została uzgodniona w zakresie realizacji zasad i rozwiązań technicznych i materiałowych podanych w projekcie wykonawczym. Szczegółowe rozwiązania, detale, rozprowadzenia itp. zostaną uzgodnione z akceptacją i uzgodnieniem Inspektora nadzoru robót instalac.

Warszawa, dn. ..... podpis

mgr inż. Iwona Łazarska

UWAGA:
Wszelkie zmiany, które Wykonawca robót zdecyduje się wprowadzić należy przedstawić Nadzorowi Autorskiemu do akceptacji. Zmiany nie mogą obniżać założonej jakości technicznej instalacji. Prace wykonawcze prowadzić zgodnie ze Sztuką Budowlaną oraz postanowieniami DU nr 75 i normami przedmiotowymi przywołanymi oraz Warunkami technicznymi wykonania robót.

ROZPOWSZECHNIANIE NINIEJSZEGO OPRACOWANIA, JAK TEŻ JEGO FRAGMENTÓW, W TYM KONCEPCJI, WYKONANYCH RYSUNKÓW, A PONADTO UMIESZCZANIE W SYSTEMACH PRZECHOWYWANIA DANYCH - ZA WYJĄTKIEM WŁAŚCIWYCH ORGANÓW ADMINISTRACJI PRZEKAZYWANIE W JAKIEJKOLWIEK FORMIE, W TYM: ELEKTRONICZNEJ, MECHANICZNEJ, FOTOKOPII, REPRODUKCJI, PRZEDRUKU ORAZ DOKONYWANIE ZMIAN BEZ ZGODY AUTORA JEST ZABRONIONE I PODLEGA ODPOWIEDZIALNOŚCI KARNEJ Z MOCY ART.116,117,118 USTAWY Z DNIA 4 LUTEGO 1994 R. O PRAWIE AUTORSKIM I PRAWACH POKREWNYCH. (DZ.U. NR 24, POZ.83 Z 1994 R.)

DOKUMENTACJA POWYKONAWCZA

		C
		B
		A
RODZAJ ZMIAN	DATA	PODPIS

INWESTYCJA
CENTRUM INFORMACYJNO-ADMINISTRACYJNE
LEGIONOWO UL. MARSZ. J. PIŁSUDSKIEGO/J. SOWIŃSKIEGO

INWESTOR
URZĄD MIASTA LEGIONOWO
LEGIONOWO UL. MARSZ. J. PIŁSUDSKIEGO 3

PRACOWNIA PROJEKTOWA JANUSZ PACHOWSKI
05-080 IZABELIN KWARSZAWY ul. PRĄDZYŃSKIEGO 5 tel./fax. (022) 722 62 07 tel./fax. (022) 721 67 91, tel.kom. 0 601 658 881
www.pppp.pl, e-mail: pppp@pppp.pl, pppp@wp.pl, pppp@poczta.wp.pl

PRACOWNIA PROJEKTOWA MIKS
UL. Villardczyków 8/32, 02-793 WARSZAWA
TEL. 448-28-40 FAX 448-28-41

PROJEKTOWAŁ: mgr inż. IWONA ŁAZARSKA Wa-761/92	
OPRACOWAŁ: mgr inż. MACIEJ BIENIEK	Bieniek
SPRAWDZIŁ: mgr inż. MACIEJ JANOWICZ St-855/83	
TREŚĆ: RZUT POZIOMU "+4"	SKALA 1:100
BRANŻA: WENTYLACJA MECHANICZNA	TOM IS-3
FAZA: PROJEKT WYKONAWCZY	IS3.00.04
DATA LISTOPAD 2005	NUMER 0000052

P.W. "KLIMA - WENT" KIEROWNIK BUDOWY
WIESŁAW PSZCZOŁA upr. bud. Nr 305/Bi/91

Przedsiębiorstwo Obsługi Inwestycji w Białymstoku
INSPEKTOR NADZORU
mgr inż. Eliza Teresa Wierzbowska upr. nr Bi/167/89, Bi/58/98