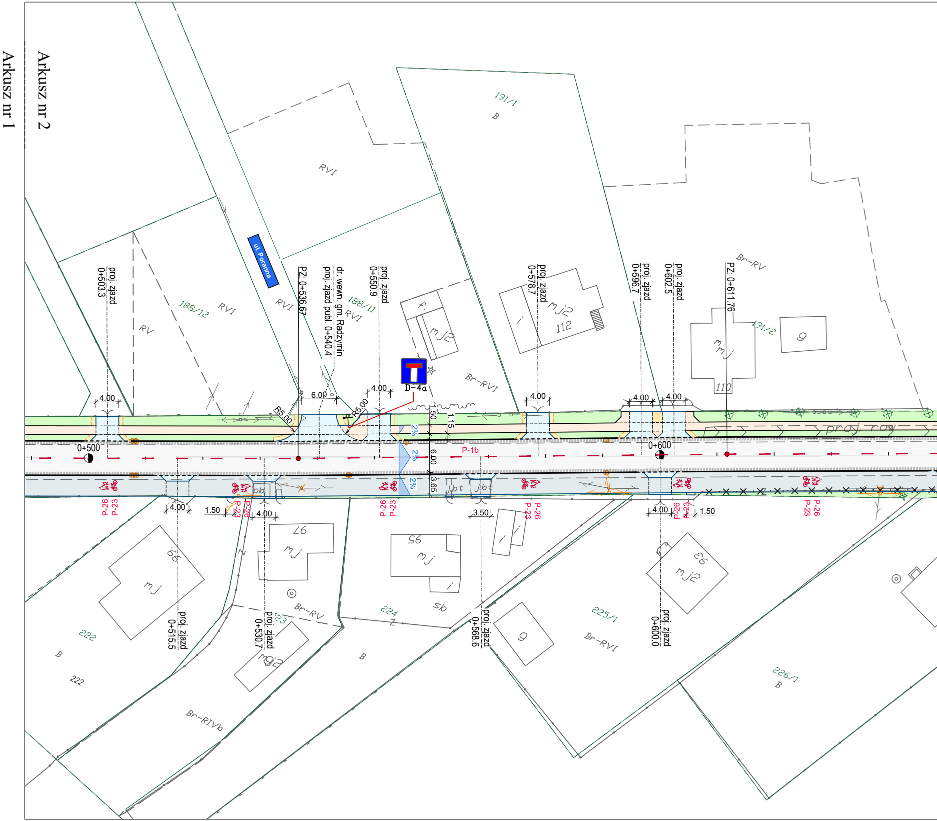
Arkusz nr 2
Arkusz nr 1
ul. Poranna
191/1
B
RVI
188/12
RVI
RV
188/11
RVI
proj. zjazd 0+503,3
PZ. 0+536,67
dr. wewn. gm. Radzymin proj. zjazd publ. 0+540,4
proj. zjazd 0+550,9
proj. zjazd 0+578,7
proj. zjazd 0+596,7
proj. zjazd 0+602,5
PZ. 0+611,76
Br-RV
191/2
mj
mj2
112
110
g
f
i
D-4a
Br-RVI
4.00
6.00
R5.00
1.50
1.15
2%
6.00
3.65
0+500
0+600
P-1b
P-26
P-23
proj. rów
1.50
3.50
jbt
ob
97
95
99
93
mj
mj2
222
B
224
Z
225/1
Br-RVI
226/1
B
Br-RV
Br-RIVb
223
sb
proj. zjazd 0+515,5
proj. zjazd 0+530,7
proj. zjazd 0+568,6
proj. zjazd 0+600,0

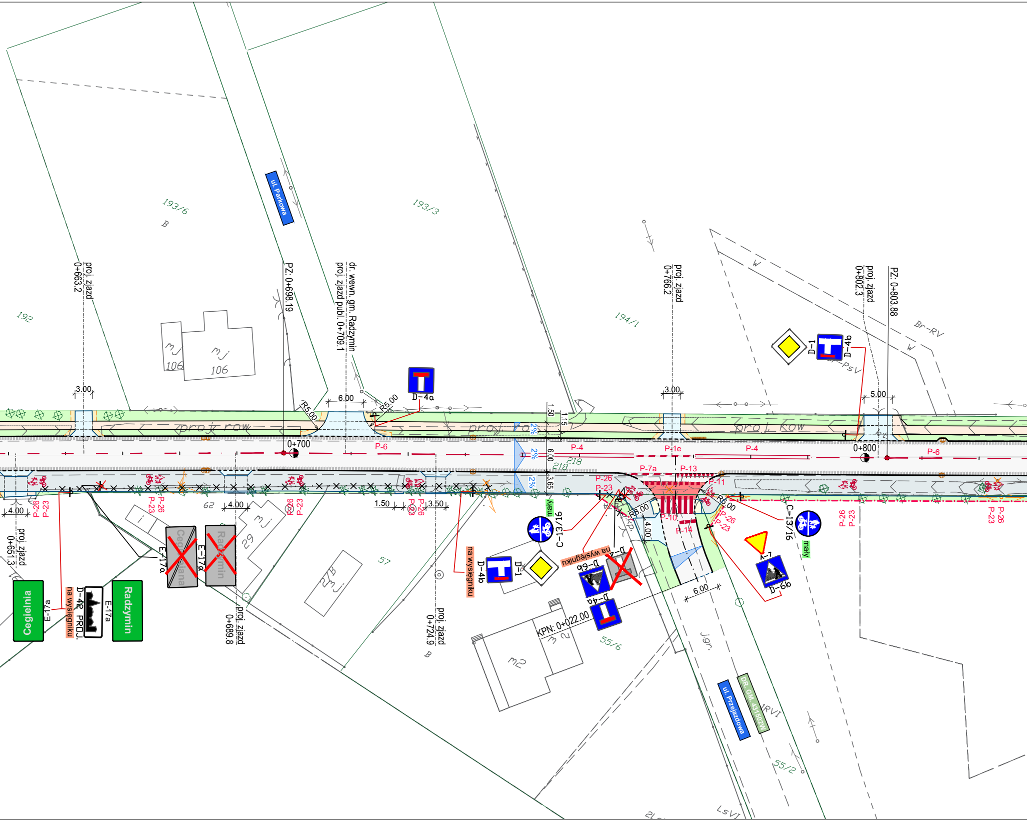
ul. Parkowa
193/6
193/3
194/1
192
B
proj. zjazd 0+663.2
PZ: 0+698.19
proj. zjazd publ. 0+709.1
dr. wewn. gm. Radzymin
proj. zjazd 0+766.2
proj. zjazd 0+802.3
PZ: 0+803.88
Br-RV
W
mj 106
3.00
6.00
R5.00
D-4a
D-1
D-4b
5.00
1.50
1.15
6.00
3.65
2%
proj. rów
0+700
0+800
P-6
P-4
P-1e
P-7a
P-13
P-11
P-26
P-23
P-10
P-14
218
R6.00
R8.00
4.00
3.50
62
29
57
mj
mały
C-13/16
D-1
D-4b
na wysięgniku
D-6b
D-4a
A-7
D-6b
KPN: 0+022.00
m2
55/6
55/2
jgr.
ul. Przejazdowa
DR. GM. 451502W
RVI
LsVI
proj. zjazd 0+651.3
proj. zjazd 0+689.8
proj. zjazd 0+724.9
Cegielnia
E-17a
D-42 PRZ.J.
na wysięgniku
E-17a
Radzymin
E-17a
E-17a
Cegielnia
Radzymin

STAROSTA WOŁOMIŃSKI
ul. Prądzyńskiego 3, 05-200 Wołomin
zatwierdzenie STAŁEJ organizacji ruchu
nr ew. WID.7120.1. 236.2019 PS
18-11-2019
Data i podpis ...

Z up. Starosty Wołomińskiego
GŁÓWNY SPECJALISTA
Wydziału Inwestycji i Drogownictwa
Piotr Szymaniak

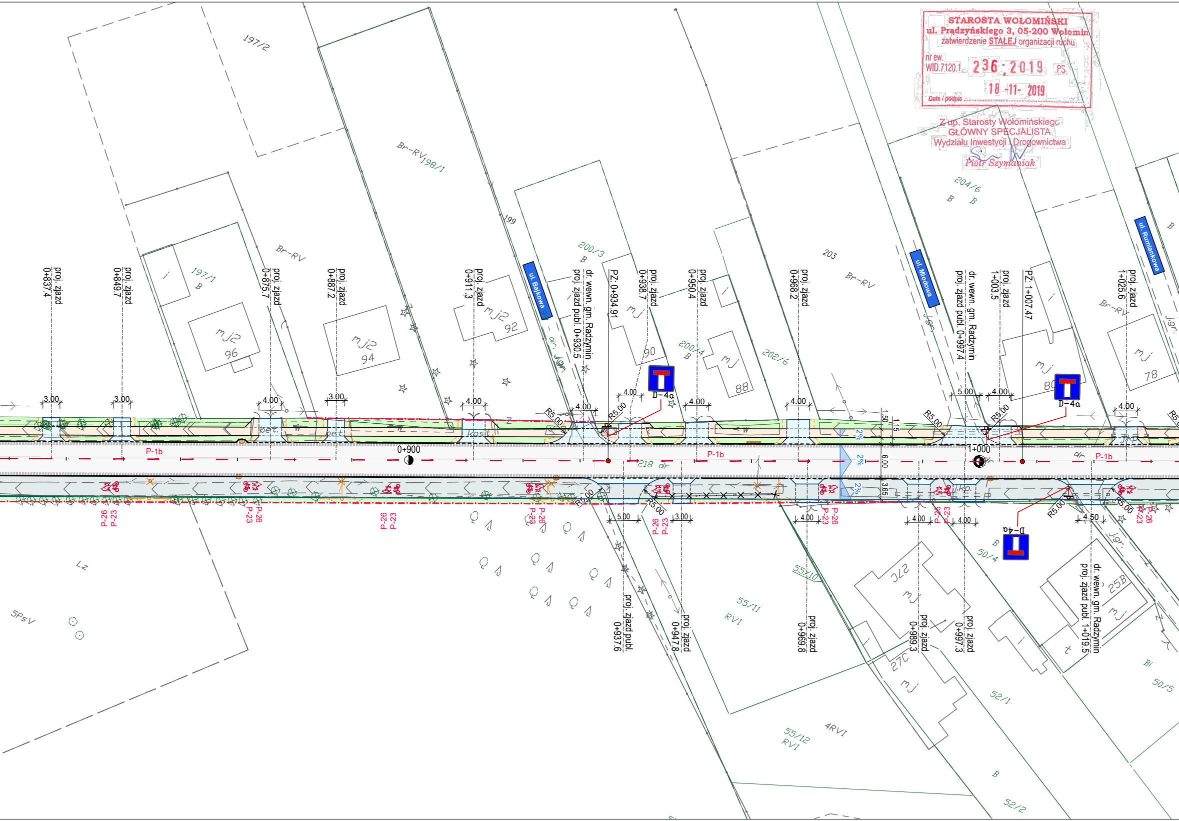

197/2
Br-RV 198/1
199
Br-RV
197/1
B
mj2 96
mj2 94
mj2 92
200/3
B
ul. Bajkowa
dr. jgr.
dr. wewn. gm. Radzymin
proj. zjazd publ. 0+930.5
PZ: 0+934.91
proj. zjazd 0+837.4
proj. zjazd 0+849.7
proj. zjazd 0+875.7
proj. zjazd 0+887.2
proj. zjazd 0+911.3
proj. zjazd 0+938.7
proj. zjazd 0+950.4
proj. zjazd 0+968.2
mj 90
200/4
B
mj 88
202/6
203
Br-RV
ul. Miodowa
jgr.
dr. wewn. gm. Radzymin
proj. zjazd publ. 0+997.4
proj. zjazd 1+003.5
PZ: 1+007.47
proj. zjazd 1+025.6
204/6
B
mj 80
mj 78
ul. Rumiankowa
Br-RV
jgr.
3.00
4.00
4.50
5.00
1.50
1.15
6.00
3.65
R5.00
D-4a
bet.
kost.
P-1b
0+900
1+000
218 dr
2%
P-26
P-23
Lz
5PsV
proj. zjazd publ. 0+937.6
proj. zjazd 0+947.8
proj. zjazd 0+969.8
proj. zjazd 0+989.3
proj. zjazd 0+997.3
dr. wewn. gm. Radzymin
proj. zjazd publ. 1+019.5
55/10
55/11
RVI
55/12
RVI
4RVI
27C
27C
mj
50/4
B
25B
mj
52/1
52/2
B
Bi
50/5
jgr.

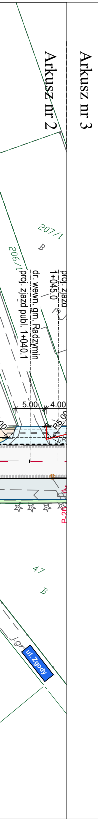
Arkusz nr 2
Arkusz nr 3
207/1
206/1
B
proj. zjazd
1+045.0
dr. wewn. gm. Radzymin
proj. zjazd publ. 1+040.1
5.00
4.00
R5.00
P-26
47
B
ul. Zgody

RYS. NR 2.2 PLAN SYTUACYJNY
ARKUSZ 2
SKALA 1:500

LEGENDA:

⬜	**projektowane jezdnie** (o nawierzchni bitumicznej)
⬜	**projektowane jezdnie** (z kostki betonowej grafitowej, gr. 8 cm)
⬜	**projektowane chodniki** (z kostki betonowej czerwonej, gr. 6 cm)
⬜	**projektowane ciągi pieszorowerowe** (o nawierzchni bitumicznej)
⬜	**projektowane zjazdy** (z kostki betonowej szarej, gr. 8 cm)
⬜	**projektowane zatoki autobusowe** (z kostki kamiennej, gr. 10 cm)
⬜	**projektowane zatoki postojowe** (z kostki betonowej szarej, gr. 8 cm)
🟨	**projektowane pobocza i nawierzchnie kruszywowe** (Cnr)
⬜	**projektowane rampy** (z płytek betonowych 35x35 cm o fakturze rozpoznawalnej przez niewidomych)
▨	**projektowane umocnienia skarp** (z geokraty)
🟩	**projektowane zieleńce**
━━━	**projektowane krawężniki** (betonowe 15x30 cm)
- - - -	**projektowane krawężniki** (betonowe 15x22 cm)
- - - -	**projektowane obrzeża** (betonowe 6x20 cm)
───	**projektowane obrzeża** (betonowe 8x30 cm na ławie betonowej)
───	**projektowane obrzeża** (betonowe 8x30 cm)
- - - -	**projektowane oporniki** (betonowe 12x25 cm na ławie betonowej)
— — —	**projektowane krawędzie jezdni**
- - - -	**projektowane krawędzie poboczy**
oooooooooooo	**projektowane bariery drogowe**
oooooooooooo	**projektowane balustrady**
-o-o-o-o-o-o-o-	**projektowane ogrodzenia łańcuchowe**
IIIIIIIIIIIIIIIII	**projektowane ścieki przykrawężnikowe** (dwa rzędy kostki betonowej)
—·—·—·—	**projektowane podziały działek**
───	**istniejące oznakowanie poziome**
───	**projektowane oznakowanie poziome**
▽ A-7	**istniejące znaki pionowe**
◇ D-1	**istniejące znaki pionowe do likwidacji**
◆ D-1	**projektowane znaki pionowe**

URZĄD MIASTA I GMINY RADZYMIN
Referat Budowy i Utrzymania Dróg
05-250 Radzymin, Pl. T. Kościuszki 2
tel. 22 667 67 67
REGON 00053614

Projekt uzgodniono ~~bez uwag~~
(z uwagami) dnia 08.05.2019 r.

NA SKRZYŻOWANIACH DROGI POWIATOWEJ
Z DROGAMI GMINNYMI NALEŻY ZASTOSOWAĆ
ZNAK A-7.

z up. Burmistrza
mgr inż. Marcin Sojecki
Kierownik Referatu
Budowy i Utrzymania Dróg

KOMENDANT POWIATOWY POLICJI
w WOŁOMINIE
OPINIA NR 5/37/10B
Projekt organizacji ruchu
[✓ - stałej -] ~~- czasowej -~~
Opiniuje w zakresie dróg powiatowych
~~- negatywnie -~~ [✓ - pozytywnie -]
- z poniższymi uwagami:
2 3 MAJ. 2019
z up. uzupełnić znakiem D-42 po znakach E-17a

NACZELNIK
Wydziału Ruchu Drogowego
KPP w Wołominie
asp. szt. Marcin ZDUNEK

DROGOWIEC Sp. z o.o.

DROGOWIEC Sp. z o.o.
ul. Zwierzyniecka 10 lok. 3; 15-333 Białystok
tel. 796 166 476; e-mail: biuro@spdrogowiec.pl
KRS 0000583625; NIP: 9662100389; REGON: 362887758

INWESTOR:	Zarząd Powiatu Wołomińskiego ul. Prądzyńskiego 3 05-200 Wołomin		
NAZWA OBIEKTU:	Rozbudowa drogi powiatowej nr 4304W (ul. Polnej w miejscowości Cegielnia oraz Radzymin) na odcinku od ul. Szkolnej w miejscowości Słupno do drogi wojewódzkiej nr 635 (Al. Jana Pawła II) w Radzyminie		
STADIUM:	Projekt stałej organizacji ruchu		Nr rysunku: 2.2
NAZWA RYS.:	PLAN SYTUACYJNY - ARKUSZ 2		Skala: 1:500
ZESPÓŁ PROJEKTOWY: Branża/Projektant			Data: 19.03.2019
DROGOWA: mgr inż. Łukasz Milewski PDL/0098/POOD/11 PDL/BD/0030/12	Podpis	DROGOWA: mgr inż. Piotr Jakubecki PDL/0037/POOD/10 PDL/BD/0131/10	Podpis
DROGOWA: mgr inż. Paweł Sietejko PDL/0103/POOD/12 PDL/BD/0017/13	Podpis	DROGOWA: mgr inż. Paweł Grzybek PDL/0121/PBD/17 PDL/BD/0173/17	Podpis