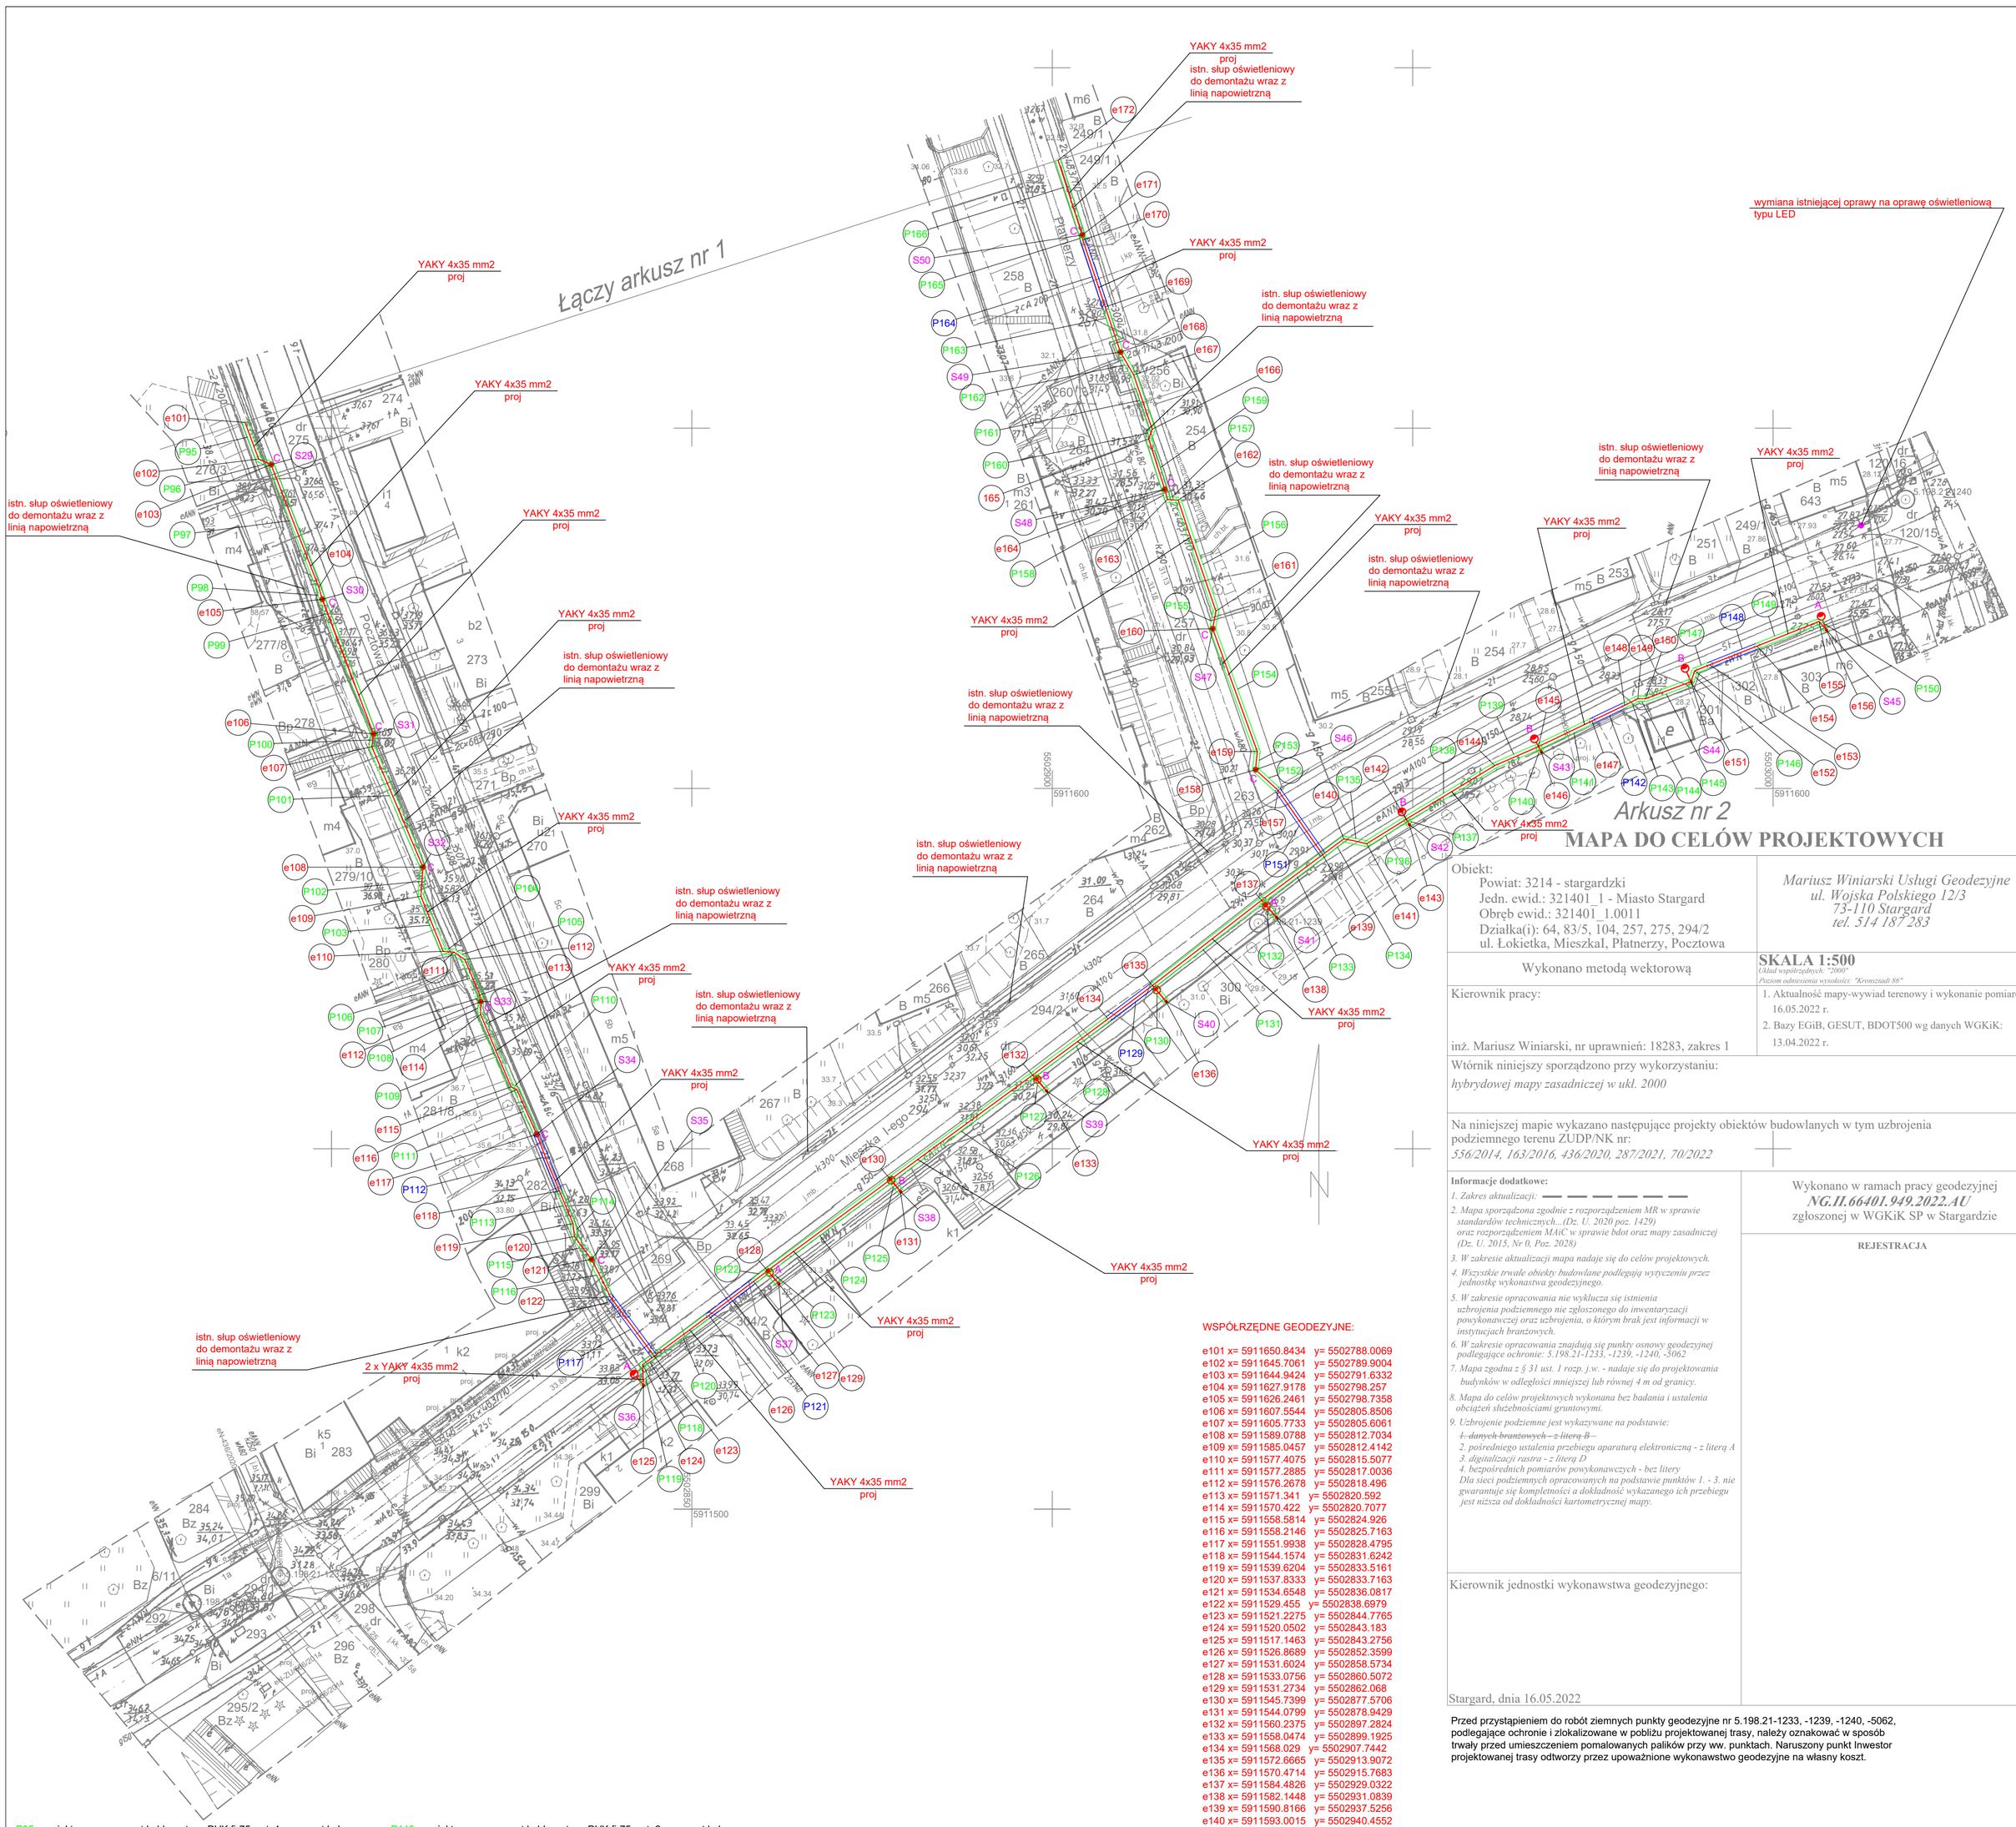

MAPA DO CELÓW PROJEKTOWYCH

Obiekt:
Powiat: 3214 - stargardzki
Jedn. ewid.: 321401_1 - Miasto Stargard
Obręb ewid.: 321401_1.0011
Działka(i): 64, 83/5, 104, 257, 275, 294/2
ul. Łokietka, Mieszkal, Płatnerzy, Pocztowa

Mariusz Winiarski Usługi Geodezyjne
ul. Wojska Polskiego 12/3
73-110 Stargard
tel. 514 187 283

Wykonano metodą wektorową

SKALA 1:500
Układ współrzędnych: "2000"
Poziom odniesienia wysokości: "Kronsztadt 86"

Kierownik pracy:
inż. Mariusz Winiarski, nr uprawnień: 18283, zakres 1

1. Aktualność mapy-wywiad terenowy i wykonanie pomiarów: 16.05.2022 r.
2. Bazy EGiB, GESUT, BDOT500 wg danych WGKiK: 13.04.2022 r.

Wtórnik niniejszy sporządzono przy wykorzystaniu:
hybrydowej mapy zasadniczej w ukł. 2000

Na niniejszej mapie wykazano następujące projekty obiektów budowlanych w tym uzbrojenia podziemnego terenu ZUDP/NK nr:
556/2014, 163/2016, 436/2020, 287/2021, 70/2022

Informacje dodatkowe:

1. Zakres aktualizacji: — — — — — —

2. Mapa sporządzona zgodnie z rozporządzeniem MR w sprawie standardów technicznych...(Dz. U. 2020 poz. 1429) oraz rozporządzeniem MAiC w sprawie bdot oraz mapy zasadniczej (Dz. U. 2015, Nr 0, Poz. 2028)

3. W zakresie aktualizacji mapa nadaje się do celów projektowych.

4. Wszystkie trwale obiekty budowlane podlegają wytyczeniu przez jednostkę wykonawstwa geodezyjnego.

5. W zakresie opracowania nie wyklucza się istnienia uzbrojenia podziemnego nie zgłoszonego do inwentaryzacji powykonawczej oraz uzbrojenia, o którym brak jest informacji w instytucjach branżowych.

6. W zakresie opracowania znajdują się punkty osnowy geodezyjnej podlegające ochronie: 5.198.21-1233, -1239, -1240, -5062

7. Mapa zgodna z § 31 ust. 1 rozp. j.w. - nadaje się do projektowania budynków w odległości mniejszej lub równej 4 m od granicy.

8. Mapa do celów projektowych wykonana bez badania i ustalenia obciążeń służebnościami gruntowymi.

9. Uzbrojenie podziemne jest wykazywane na podstawie:
~~1. danych branżowych - z literą B~~
2. pośredniego ustalenia przebiegu aparaturą elektroniczną - z literą A
3. digitalizacji rastra - z literą D
4. bezpośrednich pomiarów powykonawczych - bez litery
Dla sieci podziemnych opracowanych na podstawie punktów 1. - 3. nie gwarantuje się kompletności a dokładność wykazanego ich przebiegu jest niższa od dokładności kartometrycznej mapy.

Wykonano w ramach pracy geodezyjnej
NG.II.66401.949.2022.AU
zgłoszonej w WGKiK SP w Stargardzie

REJESTRACJA

Kierownik jednostki wykonawstwa geodezyjnego:

Stargard, dnia 16.05.2022

Przed przystąpieniem do robót ziemnych punkty geodezyjne nr 5.198.21-1233, -1239, -1240, -5062, podlegające ochronie i zlokalizowane w pobliżu projektowanej trasy, należy oznakować w sposób trwały przed umieszczeniem pomalowanych palików przy ww. punktach. Naruszony punkt Inwestor projektowanej trasy odtworzy przez upoważnione wykonawstwo geodezyjne na własny koszt.

WSPÓŁRZĘDNE GEODEZYJNE:

e101 x= 5911650.8434 y= 5502788.0069
e102 x= 5911645.7061 y= 5502789.9004
e103 x= 5911644.9424 y= 5502791.6332
e104 x= 5911627.9178 y= 5502798.257
e105 x= 5911626.2461 y= 5502798.7358
e106 x= 5911607.5544 y= 5502805.8506
e107 x= 5911605.7733 y= 5502805.6061
e108 x= 5911589.0788 y= 5502812.7034
e109 x= 5911585.0457 y= 5502812.4142
e110 x= 5911577.4075 y= 5502815.5077
e111 x= 5911577.2885 y= 5502817.0036
e112 x= 5911576.2678 y= 5502818.496
e113 x= 5911571.341 y= 5502820.592
e114 x= 5911570.422 y= 5502820.7077
e115 x= 5911558.5814 y= 5502824.926
e116 x= 5911558.2146 y= 5502825.7163
e117 x= 5911551.9938 y= 5502828.4795
e118 x= 5911544.1574 y= 5502831.6242
e119 x= 5911539.6204 y= 5502833.5161
e120 x= 5911537.8333 y= 5502833.7163
e121 x= 5911534.6548 y= 5502836.0817
e122 x= 5911529.455 y= 5502838.6979
e123 x= 5911521.2275 y= 5502844.7765
e124 x= 5911520.0502 y= 5502843.183
e125 x= 5911517.1463 y= 5502843.2756
e126 x= 5911526.8689 y= 5502852.3599
e127 x= 5911531.6024 y= 5502858.5734
e128 x= 5911533.0756 y= 5502860.5072
e129 x= 5911531.2734 y= 5502862.068
e130 x= 5911545.7399 y= 5502877.5706
e131 x= 5911544.0799 y= 5502878.9429
e132 x= 5911560.2375 y= 5502897.2824
e133 x= 5911558.0474 y= 5502899.1925
e134 x= 5911568.029 y= 5502907.7442
e135 x= 5911572.6665 y= 5502913.9072
e136 x= 5911570.4714 y= 5502915.7683
e137 x= 5911584.4826 y= 5502929.0322
e138 x= 5911582.1448 y= 5502931.0839
e139 x= 5911590.8166 y= 5502937.5256
e140 x= 5911593.0015 y= 5502940.4552
e141 x= 5911592.3273 y= 5502943.6303
e142 x= 5911595.7303 y= 5502949.1005
e143 x= 5911594.9935 y= 5502949.5302
e144 x= 5911603.1758 y= 5502961.3965
e145 x= 5911605.755 y= 5502967.4806
e146 x= 5911605.0919 y= 5502967.8311
e147 x= 5911609.366 y= 5502974.8792
e148 x= 5911611.5384 y= 5502979.412
e149 x= 5911612.461 y= 5502981.2447
e150 x= 5911612.461 y= 5502982.3221
e151 x= 5911614.8071 y= 5502988.6157
e152 x= 5911616.3277 y= 5502989.1298
e153 x= 5911617.1487 y= 5502991.2006
e154 x= 5911619.7476 y= 5502997.7558
e155 x= 5911623.1676 y= 5503006.3819
e156 x= 5911621.9911 y= 5503007.3856
e157 x= 5911599.7349 y= 5502931.3287
e158 x= 5911602.6108 y= 5502928.1943
e159 x= 5911605.1199 y= 5502928.4373
e160 x= 5911622.1763 y= 5502922.2551
e161 x= 5911624.6041 y= 5502922.7037
e162 x= 5911640.0047 y= 5502917.4741
e163 x= 5911640.101 y= 5502915.9817
e164 x= 5911641.5036 y= 5502915.6051
e165 x= 5911648.5039 y= 5502913.3868
e166 x= 5911649.8436 y= 5502913.8675
e167 x= 5911657.3832 y= 5502911.3021
e168 x= 5911660.5489 y= 5502909.4518
e169 x= 5911666.8154 y= 5502907.3486
e170 x= 5911676.095 y= 5502904.2361
e171 x= 5911676.7968 y= 5502904.1562
e172 x= 5911687.1838 y= 5502900.81

P95 - projektowany przepust kablowy typu DVK fi-75, szt. 1, przepust koloru niebieskiego dl.=5.5m, pogrążony na gł.=0.7m, wykonany metodą odkrywkową
P96 - projektowany przepust kablowy typu DVK fi-75, szt. 1, przepust koloru niebieskiego dl.=2m, pogrążony na gł.=0.7m, wykonany metodą odkrywkową
P97 - projektowany przepust kablowy typu DVK fi-75, szt. 1, przepust koloru niebieskiego dl.=19m, pogrążony na gł.=0.7m, wykonany metodą odkrywkową
P98 - projektowany przepust kablowy typu DVK fi-75, szt. 1, przepust koloru niebieskiego dl.=2m, pogrążony na gł.=0.7m, wykonany metodą odkrywkową
P99 - projektowany przepust kablowy typu DVK fi-75, szt. 1, przepust koloru niebieskiego dl.=20m, pogrążony na gł.=0.7m, wykonany metodą odkrywkową
P100 - projektowany przepust kablowy typu DVK fi-75, szt. 1, przepust koloru niebieskiego dl.=2m, pogrążony na gł.=0.7m, wykonany metodą odkrywkową
P101 - projektowany przepust kablowy typu DVK fi-75, szt. 1, przepust koloru niebieskiego dl.=19m, pogrążony na gł.=0.7m, wykonany metodą odkrywkową
P102 - projektowany przepust kablowy typu DVK fi-75, szt. 1, przepust koloru niebieskiego dl.=4m, pogrążony na gł.=0.7m, wykonany metodą odkrywkową
P103 - projektowany przepust kablowy typu DVK fi-75, szt. 1, przepust koloru niebieskiego dl.=8.5m, pogrążony na gł.=0.7m, wykonany metodą odkrywkową
P104 - projektowany przepust kablowy typu DVK fi-75, szt. 1, przepust koloru niebieskiego dl.=1.5m, pogrążony na gł.=0.7m, wykonany metodą odkrywkową
P105 - projektowany przepust kablowy typu DVK fi-75, szt. 1, przepust koloru niebieskiego dl.=2m, pogrążony na gł.=0.7m, wykonany metodą odkrywkową
P106 - projektowany przepust kablowy typu DVK fi-75, szt. 1, przepust koloru niebieskiego dl.=5.5m, pogrążony na gł.=0.7m, wykonany metodą odkrywkową
P107 - projektowany przepust kablowy typu DVK fi-75, szt. 1, przepust koloru niebieskiego dl.=1m, pogrążony na gł.=0.7m, wykonany metodą odkrywkową
P108 - projektowany przepust kablowy typu DVK fi-75, szt. 1, przepust koloru niebieskiego dl.=2m, pogrążony na gł.=0.7m, wykonany metodą odkrywkową
P109 - projektowany przepust kablowy typu DVK fi-75, szt. 1, przepust koloru niebieskiego dl.=10m, pogrążony na gł.=0.7m, wykonany metodą odkrywkową
P110 - projektowany przepust kablowy typu DVK fi-75, szt. 1, przepust koloru niebieskiego dl.=1m, pogrążony na gł.=0.7m, wykonany metodą odkrywkową
P111 - projektowany przepust kablowy typu DVK fi-75, szt. 1, przepust koloru niebieskiego dl.=7m, pogrążony na gł.=0.7m, wykonany metodą odkrywkową
P112 - projektowany przepust kablowy typu SRS fi-75, szt. 2, przepust koloru niebieskiego dl.=7m, pogrążony na gł.=1.1m, wykonany metodą przecisku
P113 - projektowany przepust kablowy typu DVK fi-75, szt. 1, przepust koloru niebieskiego dl.=5m, pogrążony na gł.=0.7m, wykonany metodą odkrywkową
P114 - projektowany przepust kablowy typu DVK fi-75, szt. 1, przepust koloru niebieskiego dl.=2m, pogrążony na gł.=0.7m, wykonany metodą odkrywkową
P115 - projektowany przepust kablowy typu DVK fi-75, szt. 1, przepust koloru niebieskiego dl.=4m, pogrążony na gł.=0.7m, wykonany metodą odkrywkową
P116 - projektowany przepust kablowy typu DVK fi-75, szt. 1, przepust koloru niebieskiego dl.=6m, pogrążony na gł.=0.7m, wykonany metodą odkrywkową
P117 - projektowany przepust kablowy typu SRS fi-75, szt. 2, przepust koloru niebieskiego dl.=12m, pogrążony na gł.=1.1m, wykonany metodą przecisku
P118 - projektowany przepust kablowy typu DVK fi-75, szt. 2, przepust koloru niebieskiego dl.=2m, pogrążony na gł.=0.7m, wykonany metodą odkrywkową
P119 - projektowany przepust kablowy typu DVK fi-75, szt. 2, przepust koloru niebieskiego dl.=3m, pogrążony na gł.=0.7m, wykonany metodą odkrywkową
P120 - projektowany przepust kablowy typu DVK fi-75, szt. 2, przepust koloru niebieskiego dl.=10m, pogrążony na gł.=0.7m, wykonany metodą odkrywkową
P121 - projektowany przepust kablowy typu SRS fi-75, szt. 2, przepust koloru niebieskiego dl.=8m, pogrążony na gł.=1.1m, wykonany metodą przecisku
P122 - projektowany przepust kablowy typu DVK fi-75, szt. 1, przepust koloru niebieskiego dl.=2.5m, pogrążony na gł.=0.7m, wykonany metodą odkrywkową
P123 - projektowany przepust kablowy typu DVK fi-75, szt. 2, przepust koloru niebieskiego dl.=2.5m, pogrążony na gł.=0.7m, wykonany metodą odkrywkową
P124 - projektowany przepust kablowy typu DVK fi-75, szt. 1, przepust koloru niebieskiego dl.=22m, pogrążony na gł.=0.7m, wykonany metodą odkrywkową
P125 - projektowany przepust kablowy typu DVK fi-75, szt. 2, przepust koloru niebieskiego dl.=2.5m, pogrążony na gł.=0.7m, wykonany metodą odkrywkową
P126 - projektowany przepust kablowy typu DVK fi-75, szt. 1, przepust koloru niebieskiego dl.=25m, pogrążony na gł.=0.7m, wykonany metodą odkrywkową
P127 - projektowany przepust kablowy typu DVK fi-75, szt. 2, przepust koloru niebieskiego dl.=3m, pogrążony na gł.=0.7m, wykonany metodą odkrywkową
P128 - projektowany przepust kablowy typu DVK fi-75, szt. 1, przepust koloru niebieskiego dl.=14m, pogrążony na gł.=0.7m, wykonany metodą odkrywkową
P129 - projektowany przepust kablowy typu SRS fi-75, szt. 2, przepust koloru niebieskiego dl.=8m, pogrążony na gł.=1.1m, wykonany metodą przecisku
P130 - projektowany przepust kablowy typu DVK fi-75, szt. 2, przepust koloru niebieskiego dl.=3m, pogrążony na gł.=0.7m, wykonany metodą odkrywkową
P131 - projektowany przepust kablowy typu DVK fi-75, szt. 1, przepust koloru niebieskiego dl.=20m, pogrążony na gł.=0.7m, wykonany metodą odkrywkową
P132 - projektowany przepust kablowy typu DVK fi-75, szt. 2, przepust koloru niebieskiego dl.=3.5m, pogrążony na gł.=0.7m, wykonany metodą odkrywkową
P133 - projektowany przepust kablowy typu DVK fi-75, szt. 1, przepust koloru niebieskiego dl.=11m, pogrążony na gł.=0.7m, wykonany metodą odkrywkową
P134 - projektowany przepust kablowy typu DVK fi-75, szt. 2, przepust koloru niebieskiego dl.=4m, pogrążony na gł.=0.7m, wykonany metodą odkrywkową
P135 - projektowany przepust kablowy typu DVK fi-75, szt. 2, przepust koloru niebieskiego dl.=3.5m, pogrążony na gł.=0.7m, wykonany metodą odkrywkową
P136 - projektowany przepust kablowy typu DVK fi-75, szt. 2, przepust koloru niebieskiego dl.=6.5m, pogrążony na gł.=0.7m, wykonany metodą odkrywkową
P137 - projektowany przepust kablowy typu DVK fi-75, szt. 3, przepust koloru niebieskiego dl.=1m, pogrążony na gł.=0.7m, wykonany metodą odkrywkową
P138 - projektowany przepust kablowy typu DVK fi-75, szt. 1, przepust koloru niebieskiego dl.=15m, pogrążony na gł.=0.7m, wykonany metodą odkrywkową
P139 - projektowany przepust kablowy typu DVK fi-75, szt. 1, przepust koloru niebieskiego dl.=7m, pogrążony na gł.=0.7m, wykonany metodą odkrywkową

P140 - projektowany przepust kablowy typu DVK fi-75, szt. 2, przepust koloru niebieskiego dl.=1m, pogrążony na gł.=0.7m, wykonany metodą odkrywkową
P141 - projektowany przepust kablowy typu DVK fi-75, szt. 1, przepust koloru niebieskiego dl.=8.5m, pogrążony na gł.=0.7m, wykonany metodą odkrywkową
P142 - projektowany przepust kablowy typu SRS fi-75, szt. 2, przepust koloru niebieskiego dl.=6m, pogrążony na gł.=1.1m, wykonany metodą przecisku
P143 - projektowany przepust kablowy typu DVK fi-75, szt. 1, przepust koloru niebieskiego dl.=2m, pogrążony na gł.=0.7m, wykonany metodą odkrywkową
P144 - projektowany przepust kablowy typu DVK fi-75, szt. 1, przepust koloru niebieskiego dl.=1m, pogrążony na gł.=0.7m, wykonany metodą odkrywkową
P145 - projektowany przepust kablowy typu DVK fi-75, szt. 1, przepust koloru niebieskiego dl.=7m, pogrążony na gł.=0.7m, wykonany metodą odkrywkową
P146 - projektowany przepust kablowy typu DVK fi-75, szt. 1, przepust koloru niebieskiego dl.=2m, pogrążony na gł.=0.7m, wykonany metodą odkrywkową
P147 - projektowany przepust kablowy typu DVK fi-75, szt. 1, przepust koloru niebieskiego dl.=2.5m, pogrążony na gł.=0.7m, wykonany metodą odkrywkową
P148 - projektowany przepust kablowy typu SRS fi-75, szt. 2, przepust koloru niebieskiego dl.=8m, pogrążony na gł.=1.1m, wykonany metodą przecisku
P149 - projektowany przepust kablowy typu DVK fi-75, szt. 1, przepust koloru niebieskiego dl.=10m, pogrążony na gł.=0.7m, wykonany metodą odkrywkową
P150 - projektowany przepust kablowy typu DVK fi-75, szt. 1, przepust koloru niebieskiego dl.=2m, pogrążony na gł.=0.7m, wykonany metodą odkrywkową
P151 - projektowany przepust kablowy typu SRS fi-75, szt. 2, przepust koloru niebieskiego dl.=11m, pogrążony na gł.=1.1m, wykonany metodą przecisku
P152 - projektowany przepust kablowy typu DVK fi-75, szt. 1, przepust koloru niebieskiego dl.=4.5m, pogrążony na gł.=0.7m, wykonany metodą odkrywkową
P153 - projektowany przepust kablowy typu DVK fi-75, szt. 1, przepust koloru niebieskiego dl.=2.5m, pogrążony na gł.=0.7m, wykonany metodą odkrywkową
P154 - projektowany przepust kablowy typu DVK fi-75, szt. 1, przepust koloru niebieskiego dl.=19m, pogrążony na gł.=0.7m, wykonany metodą odkrywkową
P155 - projektowany przepust kablowy typu DVK fi-75, szt. 1, przepust koloru niebieskiego dl.=2.5m, pogrążony na gł.=0.7m, wykonany metodą odkrywkową
P156 - projektowany przepust kablowy typu DVK fi-75, szt. 1, przepust koloru niebieskiego dl.=17m, pogrążony na gł.=0.7m, wykonany metodą odkrywkową
P157 - projektowany przepust kablowy typu DVK fi-75, szt. 1, przepust koloru niebieskiego dl.=1.5m, pogrążony na gł.=0.7m, wykonany metodą odkrywkową
P158 - projektowany przepust kablowy typu DVK fi-75, szt. 1, przepust koloru niebieskiego dl.=1.5m, pogrążony na gł.=0.7m, wykonany metodą odkrywkową
P159 - projektowany przepust kablowy typu DVK fi-75, szt. 1, przepust koloru niebieskiego dl.=7.5m, pogrążony na gł.=0.7m, wykonany metodą odkrywkową
P160 - projektowany przepust kablowy typu DVK fi-75, szt. 1, przepust koloru niebieskiego dl.=1.5m, pogrążony na gł.=0.7m, wykonany metodą odkrywkową
P161 - projektowany przepust kablowy typu DVK fi-75, szt. 1, przepust koloru niebieskiego dl.=8m, pogrążony na gł.=0.7m, wykonany metodą odkrywkową
P162 - projektowany przepust kablowy typu DVK fi-75, szt. 1, przepust koloru niebieskiego dl.=4m, pogrążony na gł.=0.7m, wykonany metodą odkrywkową
P163 - projektowany przepust kablowy typu DVK fi-75, szt. 1, przepust koloru niebieskiego dl.=7m, pogrążony na gł.=0.7m, wykonany metodą odkrywkową
P164 - projektowany przepust kablowy typu SRS fi-75, szt. 2, przepust koloru niebieskiego dl.=10m, pogrążony na gł.=1.1m, wykonany metodą przecisku
P165 - projektowany przepust kablowy typu DVK fi-75, szt. 1, przepust koloru niebieskiego dl.=1m, pogrążony na gł.=0.7m, wykonany metodą odkrywkową
P166 - projektowany przepust kablowy typu DVK fi-75, szt. 1, przepust koloru niebieskiego dl.=11m, pogrążony na gł.=0.7m, wykonany metodą odkrywkową

LEGENDA:

YAKY 4x35 mm2 / proj - projektowana linia kablowa nn 0,4 kV typu YAKY 4x35 mm2

A - projektowany słup oświetleniowy aluminiowy (h = 8m) z wysięgnikiem z fundamentem + oprawa oświetleniowa typu LED

B - projektowany słup oświetleniowy aluminiowy (h = 8m) wraz z wysięgnikiem z fundamentem + oprawa oświetleniowa typu LED

C - projektowany słup oświetleniowy aluminiowy (h = 6m) z fundamentem + oprawa oświetleniowa typu LED

KOPIOWANIE, PUBLIKACJA ORAZ WSZELKIE INNE FORMY WYKORZYSTANIA PROJEKTU LUB JEGO CZĘŚCI BEZ ZGODY AUTORÓW, BĘDĄ NARUSZENIEM PRZEPISÓW WYNIKAJĄCYCH Z USTAWY Z DNIA 4 LUTEGO 1994 ROKU O PRAWIE AUTORSKIM I PRAWACH POKREWNYCH

Elpromad

Temat:	Budowa oświetlenia wybranych ulic: Łokietka, Mieszka I-go, Pocztowa, Płatnerzy, Złotników
Adres:	dz. nr 83/5, 104, 64, 275, 257, 294/2, obręb 11, gmina Miasto Stargard
Inwestor:	**Gmina-Miasto Stargard** **ul. Czarnieckiego 17** **73-110 Stargard**
Faza:	Projekt budowlano-wykonawczy
Projektant:	inż. RYSZARD MADEJSKI upr. ZAP/0160/PWOE/05
Skala: 1:500	Data: 09.2022
Tytuł rysunku:	Rys. Nr :
Projekt zagospodarowania terenu - plan oświetlenia (arkusz nr 2)	E1.2