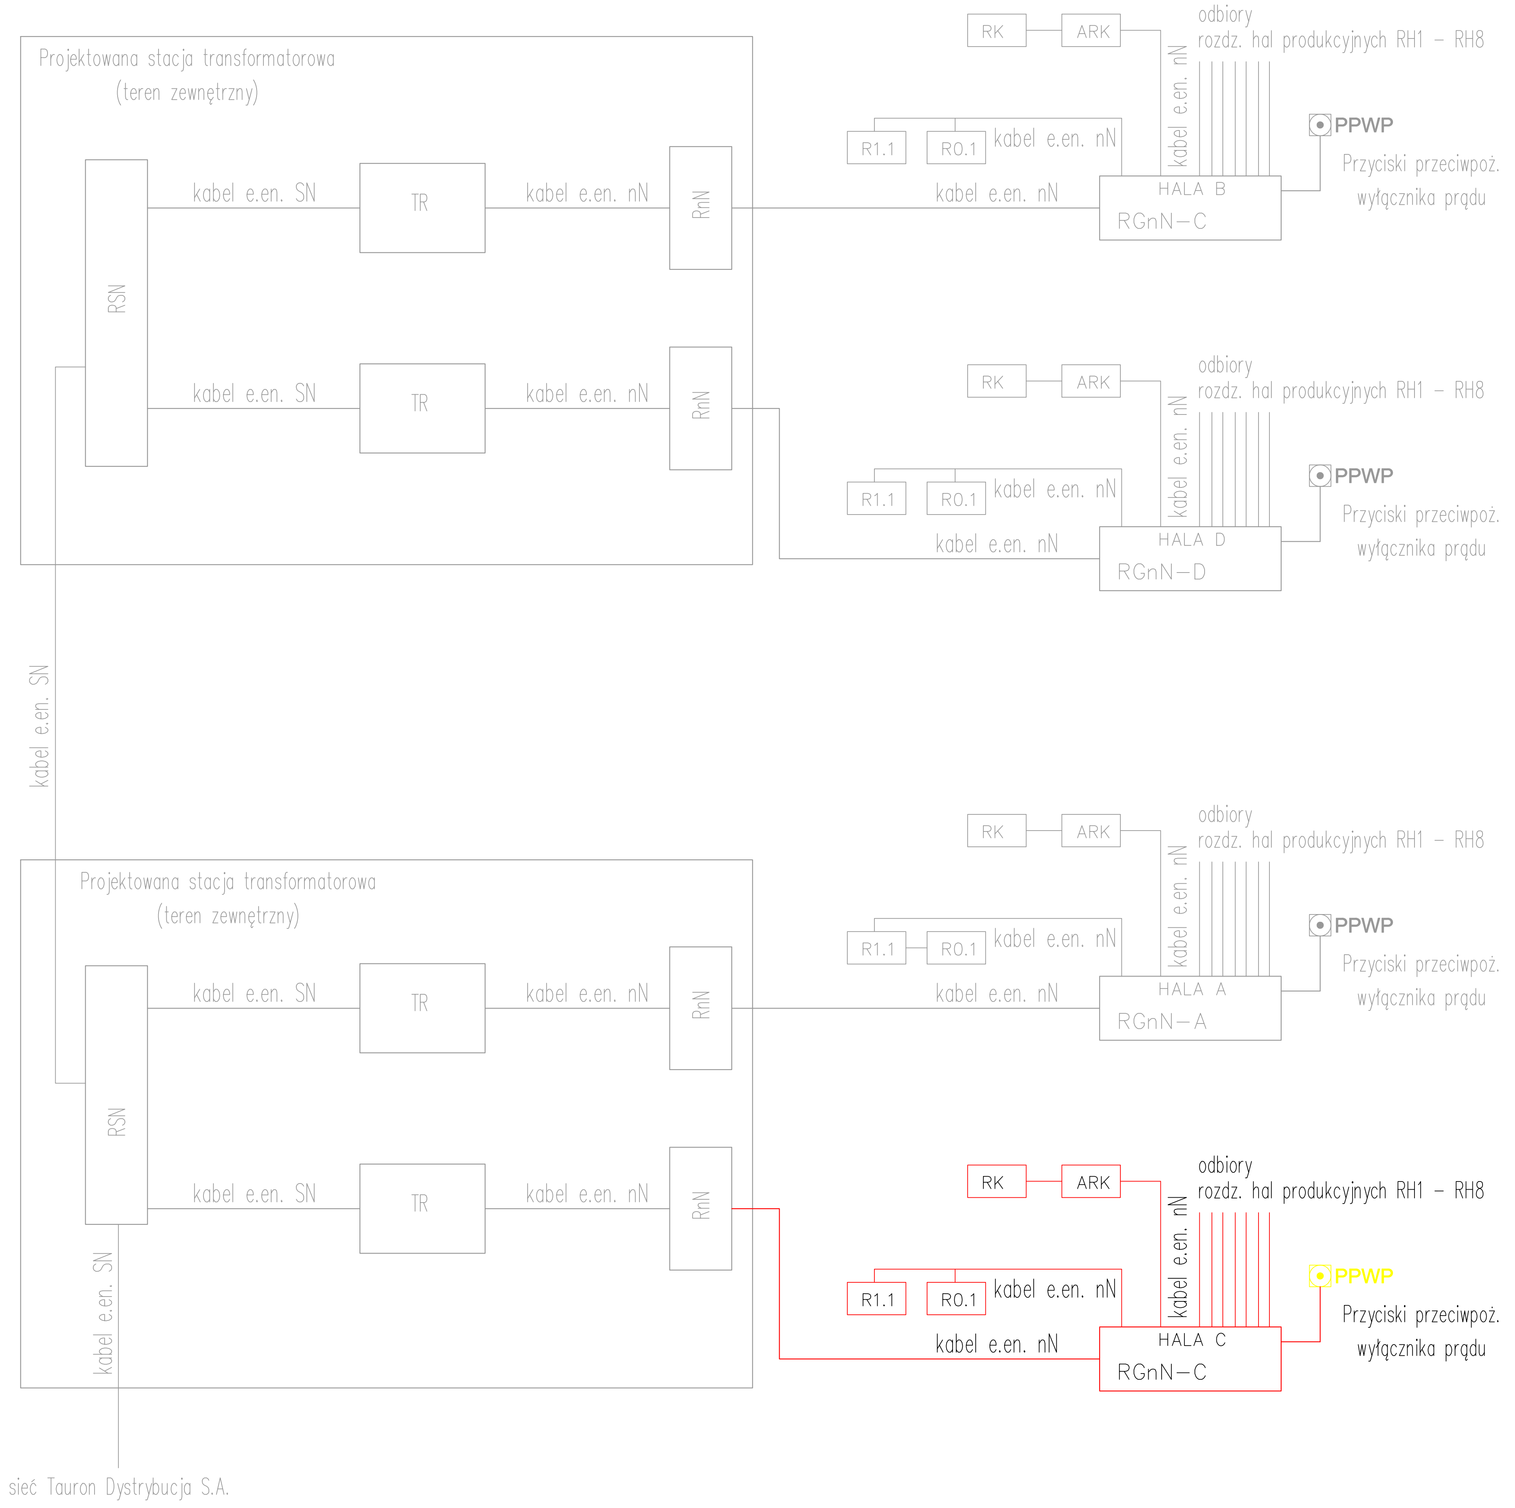

DOKUMENTACJA POWYKONAWCZA

PROJEKT	"AKCELERATOR BIZNESOWY KSIĘKINY" - BUDOWA KOMPLEKSU CZTERECH HAL PRZEMYSŁOWYCH WRAZ Z CZĘŚCIĄ USŁUGOWĄ, ORAZ BUDOWĄ, ROZBUDOWĄ, I PRZEBUDOWĄ INFRASTRUKTURY TECHNICZNEJ I TOWARZYSZĄCEJ - ETAP 1
INWESTOR	KATOWICKA SPECJALNA STREFA EKONOMICZNA S.A. 40-026 KATOWICE, UL. WOJEWÓDZKA 42
FAZA	DOKUMENTACJA POWYKONAWCZA
BRANŻA	ELEKTRYCZNA
WYKONAWCA	budimex Budimex S.A. 01-204 Warszawa, ul. Siedmiogrodzka 9 tel.: 22 623 60 00 e-mail: info@budimex.pl
PODWYKONAWCA	Elektromontaż Rzeszów SA ELEKTROMONTAŻ RZESZÓW S.A. 35-210 Rzeszów ul. Baczyńskiego 7a Tel: 12 630 17 62 e-mail: krakow@elektromontaz.com.pl
SPRAWDZAŁ/A	mgr inż. Jakub Druzkowski
OPRACOWAŁ	mgr inż. Kamil Stramowski
SKALA	DATA 06.2023 REWIZJA 00
NAZWA	SCHEMAT IDEOWY ZASILANIA BUDYNEK C
NR RYSUNKU	E-01

mgr inż. Jakub Druzkowski
Projektant uprawnienia budowlane do projektowania bez ograniczeń w specjalności instalacyjnej w zakresie sieci, instalacji i urządzeń elektrycznych i elektroenergetycznych
nr uprawnień MAZ/0001/PWOE/20 z dnia 30.12.2020 r.

BUDIMEX S.A. 01-204 WARSZAWA, UL. SIEDMIOGRODZKA 9, TEL. 22 623 60 00, FAX 22 623 60 01, WWW.BUDIMEX.PL, KRS 0000026438, SĄD REJONOWY DLA M. ST. WARSZAWY, XIII WYDZIAŁ GOSPODARCZY KRAJOWEGO REJESTRU SĄDOWEGO, KAPITAŁ ZAKŁADOWY 1 000 000 PLN, NIP 526-030-32-75, REGON 930041341