W2-W2

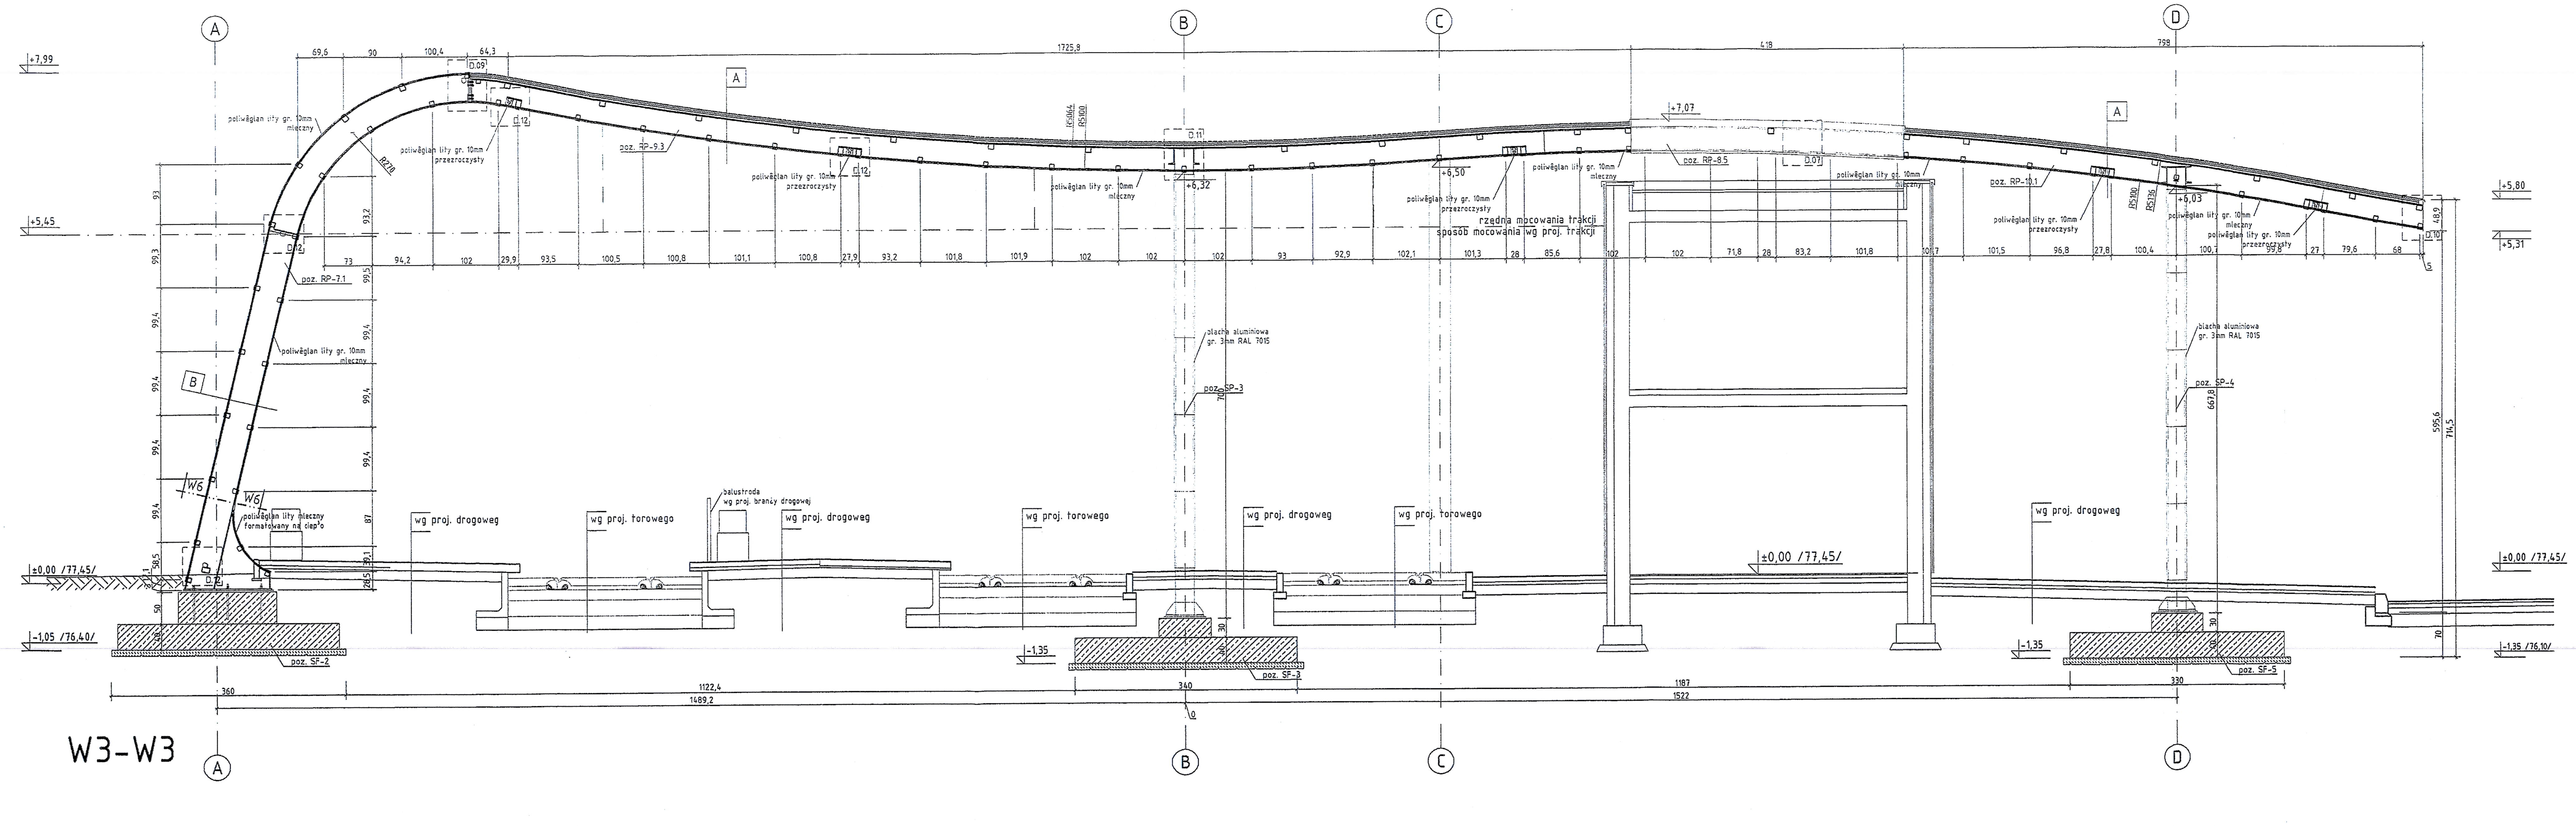

W3-W3

A

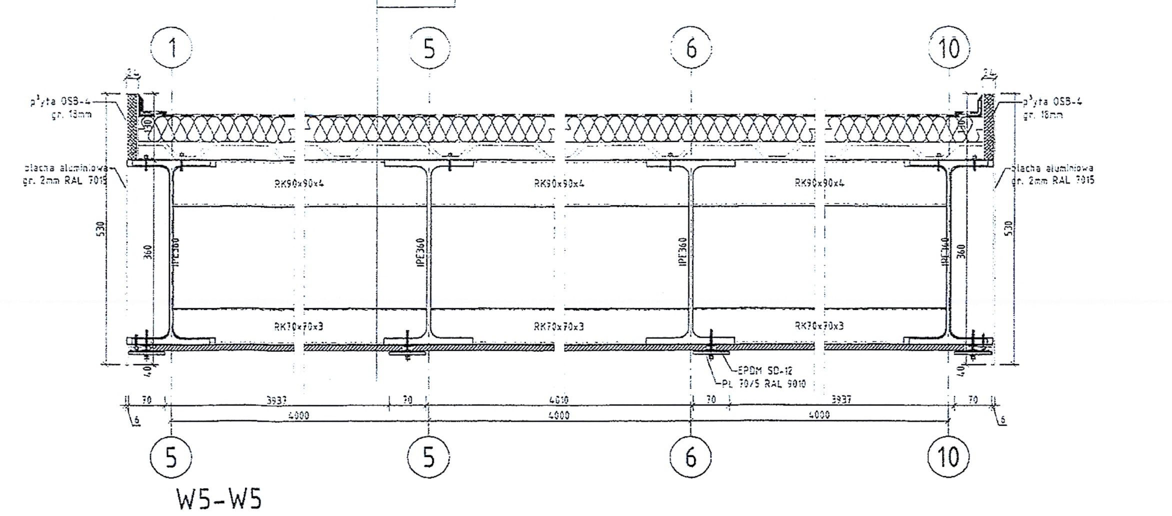

W5-W5

B

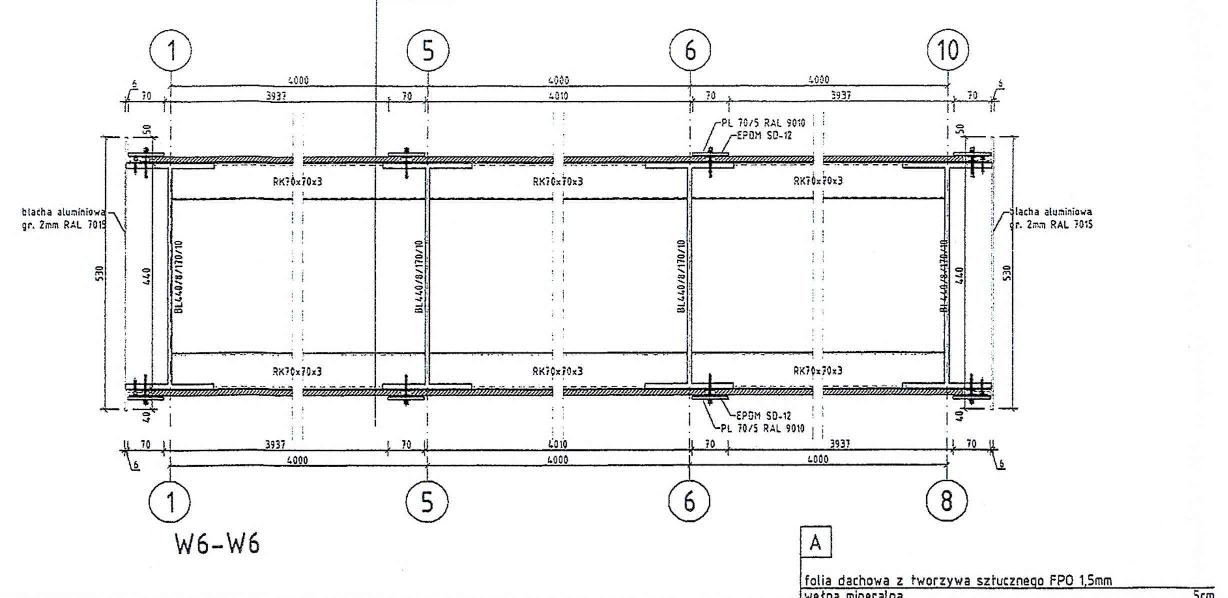

W6-W6

A

| | |
|---|---|
| folia dachowa z tworzywa sztucznego FPO 1,5mm | |
| wełna mineralna | 5cm |
| paroizolacja bitumiczna - układana w pasach na zakład | |
| blacha trapezowa T35 0,7mm | 3,5cm |
| konstrukcja stalowa | 36cm |
| poliwęglan lity mleczny | 1cm |

B

| | |
|---|---|
| poliwęglan lity mleczny | 1cm |
| konstrukcja stalowa | 44cm |
| poliwęglan lity mleczny | 1cm |

UWAGA:

- projekt architektoniczny rozpatrywać łącznie z proj. konstrukcji oraz proj. branżowymi
- warstwy przegród wg opisu technicznego
- w sprawach nie określinych w dokumentacji obowiązują:
  - Warunki techniczne wykonywania i odbioru robót budowlano-montażowych /wg Ministerstwa Infrastruktury i Instytutu Techniki Budowlanej/
  - normy Polskiego Komitetu Normalizacyjnego /PKN/
  - instrukcje, wytyczne, świadectwa dopuszczenia, atesty Instytutu Techniki Budowlanej
  - instrukcje, wytyczne i warunki techniczne producentów i dostawców materiałów budowlano-instalacyjnych
  - przepisy techniczne instytucji kontrolujących jakość materiałów i wykonywanych robót

**TEBODIN** Consultants & Engineers

**Tebodin Poland Sp. z o.o**
ul. Taśmowa 7, Budynek B • 02-677 Warszawa
ADRES DO KORESPONDENCJI:
ul. Abp. A. Baraniaka 88B • 61-131 Poznań • Polska
tel. +48 61 668 76 00, fax +48 61 668 76 99
info_poznan@tebodin.pl
www.tebodin.com • www.tebodin.pl

Inwestor zastępczy / Replacement Investor
**Infrastruktura Euro Poznań 2012 Sp. z o.o.**
Al. Niepodległości 27
61-714 Poznań

WYKONANO ZGODNIE Z PROJEKTEM
mgr inż. Jarosław Krasicki
Uprawnienia budowlane do kierowania ... bez ograniczeń w specjalności konstrukcyjno-budowlanej
nr ewid. 375/01/DUW

Infrastruktura Euro Poznań 2012

Inwestorzy / Investors
**Zarząd Transportu Miejskiego w Poznaniu**
ul. Grunwaldzka 104
60-307 Poznań

ZTM POZNAŃ

Za zgodność z oryginałem

**Zarząd Dróg Miejskich**
ul. Wilczak 16
61-623 Poznań

ZDM POZNAŃ

Projekt/Project
Opracowanie dokumentacji projektowej dla ul. Grunwaldzkiej w Poznaniu

Projekt/Project
Wykonanie prac projektowych dotyczących wspólnej Inwestycji dla zadań: "Przebudowa ul. Grunwaldzkiej do układu dwujezdniowego na odcinku od ul. Smoluchowskiego do ul. Malwowej" oraz "Odnowa infrastruktury transportu publicznego w związku z organizacją EURO 2012 w Poznaniu etap II"

Obiekt/Object
PĘTLA AUTOBUSOWO-TRAMWAJOWA "JUNIKOWO"
ZADASZENIA PERONÓW

Za zgodność z oryginałem
KIEROWNIK ROBÓT
mgr inż. Marcin Zaorski

Tytuł/Tittle
# PRZEKROJE P2-P2 P3-P3 P5-P5 P6-P6

DOKUMENTACJA POWYKONAWCZA

| Imię i Nazwisko | Nr upr. proj. | data/date | podpis/sign. | Faza projektu/project phase |
|---|---|---|---|---|
| Projektant/Designer: mgr inż. arch. Adam Sparażyński | WP-OIA/OKK/Up8/9/2007 | 01.2011 | | PROJEKT WYKONAWCZY |
| | | | | Branża/Craft: ARCHITEKTURA ARCHITECTURE |
| Sprawdzający/Verified: mgr inż. arch. Grzegorz Klemens | WP-OIA/OKK/Up8/31/2006 | 01.2011 | | |
| Lokalizacja biura/Office localization: POZNAŃ | Nr proj./Emp. nr | Skala/Scale 1:50 | Format 1260x600 | Numer rysunku/Drew number P.04, Ark. 1, Nr 1, Nr rew. 0 |

Wszelkie prawa zastrzeżone, łącznie z prawem reprodukcji lub udostępniania osobom trzecim tego rysunku lub jego części, bez wyraźnego upoważnienia Projektanta