OBIEKT : Mory2 3 dz. 48	Informacje dodatkowe :
Obręb Mory2 3 Gmina Mory2 Powiat grajzki Województwo zachodniopomorskie	1.Zakres pomiaru – – – – – – 2.Podstawa rozpoczęcia MAJĄ z dnia 02.11.2015 r. (Dz.U.2015 poz. 2028) z dnia 21.10.2015 r. (Dz.U.2015 poz. 1935). 3.Data nadania aktualności – – – – – – 4.Akta sporządzono zgodnie z rozporządzeniem MSWiA z dnia 03.12.2011 r. w sprawie standardów technicznych wykonywania geodezyjnych pomiarów sytuacyjnych i wysokościowych oraz opracowania i przekazywania wyników tych pomiarów do PZGiK (Dz.U.2011 nr 263 poz. 1572). 5.Wszystkie trwałe obiekty budowlane podlegał wykonaniu geodezyjnego. 6.We wykazu są istnienia w terenie rzmienę uzbrojenia o którym brak było informacji brano/owych i nie zostało ondeloziione w czasie inwentaryzacji geodezyjnej.
Autorzy : Mory2 3 dz. 48 Data : 21.01.2020 r. Wykonawca : Waldemar Jorzło Nr upr. 2891	Uzbrojenie opracowano na podstawie : 1.Przekazanego uzgodnionego przez ZUDP i no elektronicznej – z dnia 2.Bezprzednich pomiarów powykonawczych – bez ilości
Kierownik jednostki wykonawstwa geodezyjnego: Waldemar Jorzło Nr upr. 2891	

Mapa do celów projektowych sporządzono przy wykorzystaniu :
1.bazy BDOT500 , EGiB ,BDOO .
2.opracowań projektowych oraz projektów budowlanych mających wpływ na obecny bezpieczeństwo użytkowania obiektów budowlanych oraz projektów zagospodarowania terenu.
3.wskazanym przez projektanta lub inwestora ;
4.pozwoleniem na budowę,przeprowadzone przez uprawnionego geodetę.
Granice nieruchomości.
Granice i nr działek ewidencyjnych ,kontury użytków gruntowych ; klasyfikacyjnych oraz ich oznaczenia wykonane na mapie do celów projektowych według danych PODGiK w Gryfinie z dnia 21.01.2020 r.

Na mapie do celów projektowych wykazano następujące uzgodnione przez ZUDP i no norodzoi koordynacyjnych projekty sieci uzbrojenia terenu :
1.Istn. kan. sanitarna – przyłącze e 1.553/2008 – przyłącze w i ks 2.554/2008 – przyłącze e
Istn. 1 rozpoczęcia MRiRB z dnia 29.03.2001 r. w sprawie ewidencji gruntów i budynków (Dz.U.2015 poz. 520 z p22 zm) .
Mapa nadaje się do projektowania budynków w odległości mniejszej niż 4,0 m od granicy nieruchomości.

Granice i nr działek ewidencyjnych ,kontury użytków gruntowych i klasyfikacyjnych oraz ich oznaczenia wykonane na mapie do celów projektowych według danych PODGiK w Gryfinie z dnia 21.01.2020 r.

podległe ochronie na podst. art. 15 ust. 48 ust. 1 pkt 3 ustawy Prawo geodezyjne i kartograficzne.

W zakresie opracowania znajdują się punkty osnowy geodezyjnej nr : 350.444-1404 ,1405 , 1251 ,1252 ,1253 ,1229 .

Wykonano w oparciu o Standardy techniczne wykonywania geodezyjnych pomiarów sytuacyjno-wysokościowych i opracowania i przekazywania wyników tych pomiarów do PZGiK (Dz.U.2011 nr 263 poz. 1572).

Wykonano w czasach roboty geodezyjnej:
zgłoszonej w Starostwie Powiatowym w Gryfinie

SKALA 1:500	Wykonano metodą : wektorowo
Układ współrzędnych : 2000 Poziom odniesienia wysokości : Kronsztadt	

Jednostka wykonawcza geodezyjna

Usługi geodezyjne ,Kartograficzne
i fotogrametryczne Waldemar Jorzło
ul. Bolesława Prusa 5 ,74-500 Chojno
NIP 8580003582 ,REGON 810413755
tel. kom. 604951150 ,91 414 29 81
e-mail :pwgeopol@gmail.com

ozna:zenia :
zasuwa dn 80 mm GGG40 , obudowa teleskop. skrzynka kl.D400 na pod. beton.
wody 1w- 16w- wmiana nawiertek wodociągowych
dn 90;32 mm zal. obudowa teleskop skrzynka kl. D 400 na pod. beton.
wymiana przyłączy wodociągowych dn 32 mm PE SDR 11 do wejdów wd 1-10
wymiana kanalizacji sanitarnej dn 160 mm PVC-S od 1k-11k
wraz z przyłączami ks dn 160 mmPVC-S
SK.S10- studzienka ks dn 1000 mm beton, klasa zbiorcza, wlaz kl. D400
na kątach zalb odcinających
S2-S11 - studzienka dn 315 mm, S12 dn 600 mm PE, klasa zbiorcza, wlaz kl. D400 na kątach zalb.
na rurze teleskopowej i kątach zalbet. odcinających

przyłącze wody do odbiorcia i zalepienia

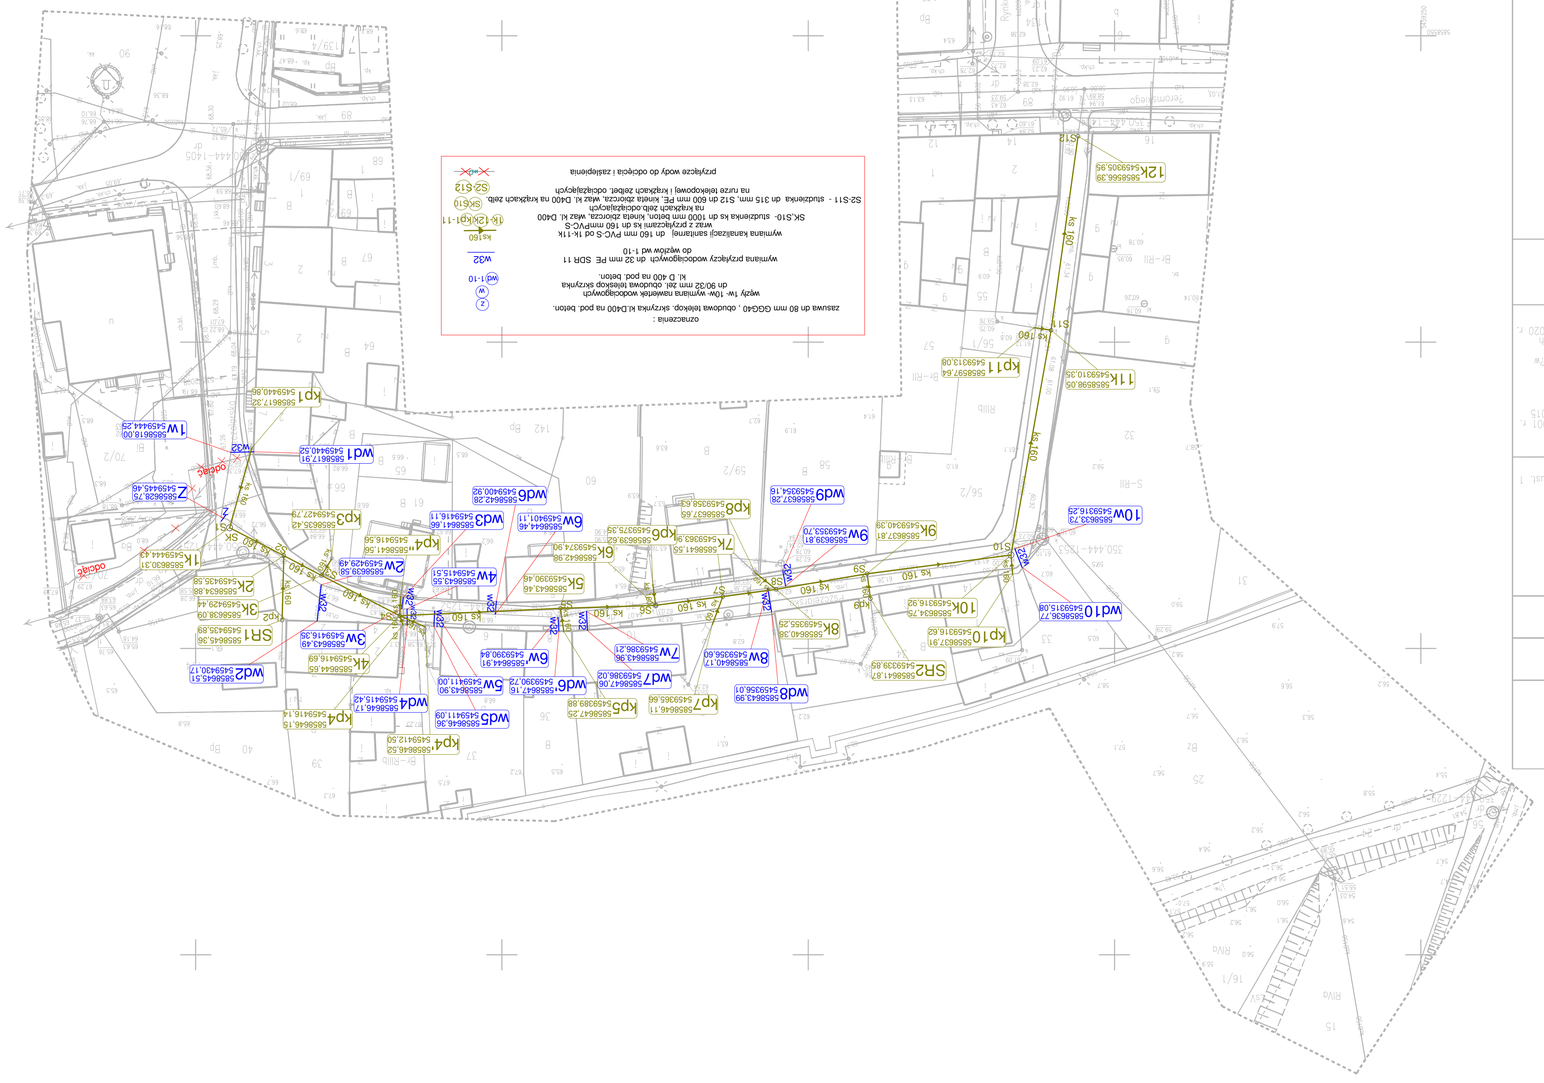
12k 5458656.39 5458905.99
11k 5458598.05 5459310.35
kp11 5458597.64 5459313.08
1w 5459444.29
2w 5459429.49
3w 5459429.44
4w 5459415.51
5w 5459411.09
6w 5459390.84
7w 5459308.21
8w 5459356.60
9w 5459353.70
10w 5459316.25
11w 5459444.43
wd1 5458617.91 5459440.52
wd2 5458644.65 5459430.17
wd3 5458644.66 5459416.17
wd4 5458646.17 5459415.42
wd5 5458646.36 5459411.09
wd6 5458647.16 5459390.73
wd7 5458647.08 5459308.02
wd8 5458643.99 5459356.01
wd9 5458637.78 5459354.16
wd10 5458636.77 5459315.09
kp1 5459440.85
kp2 5458646.15 5459416.14
kp3 5459427.29
kp4 5459416.56
kp5 5458647.28 5459389.88
kp6 5459373.35
kp7 5458646.11 5459356.66
kp8 5459356.63
kp9 5459354.90
kp10 5459313.62
kp11 5458597.64 5459313.08
k1 5458644.65
k2 5458644.49
k3 5458644.46
k4 5458644.38
k5 5458644.46
k6 5458642.38
k7 5458641.55
k8 5458640.38
k9 5458637.81
k10 5458634.79
k11 5458633.03
k12 5458632.79
SR1 5458645.36 5459435.89
SR2 5458643.87 5459339.85
Z 5458628.79 5459445.48
ogrodz
ogrodz
ogrodz