6127.320442 | 6127.320451
6127.320443 | 6127.320444

6127.320442 | 6127.320451
6127.320443 | 6127.320444

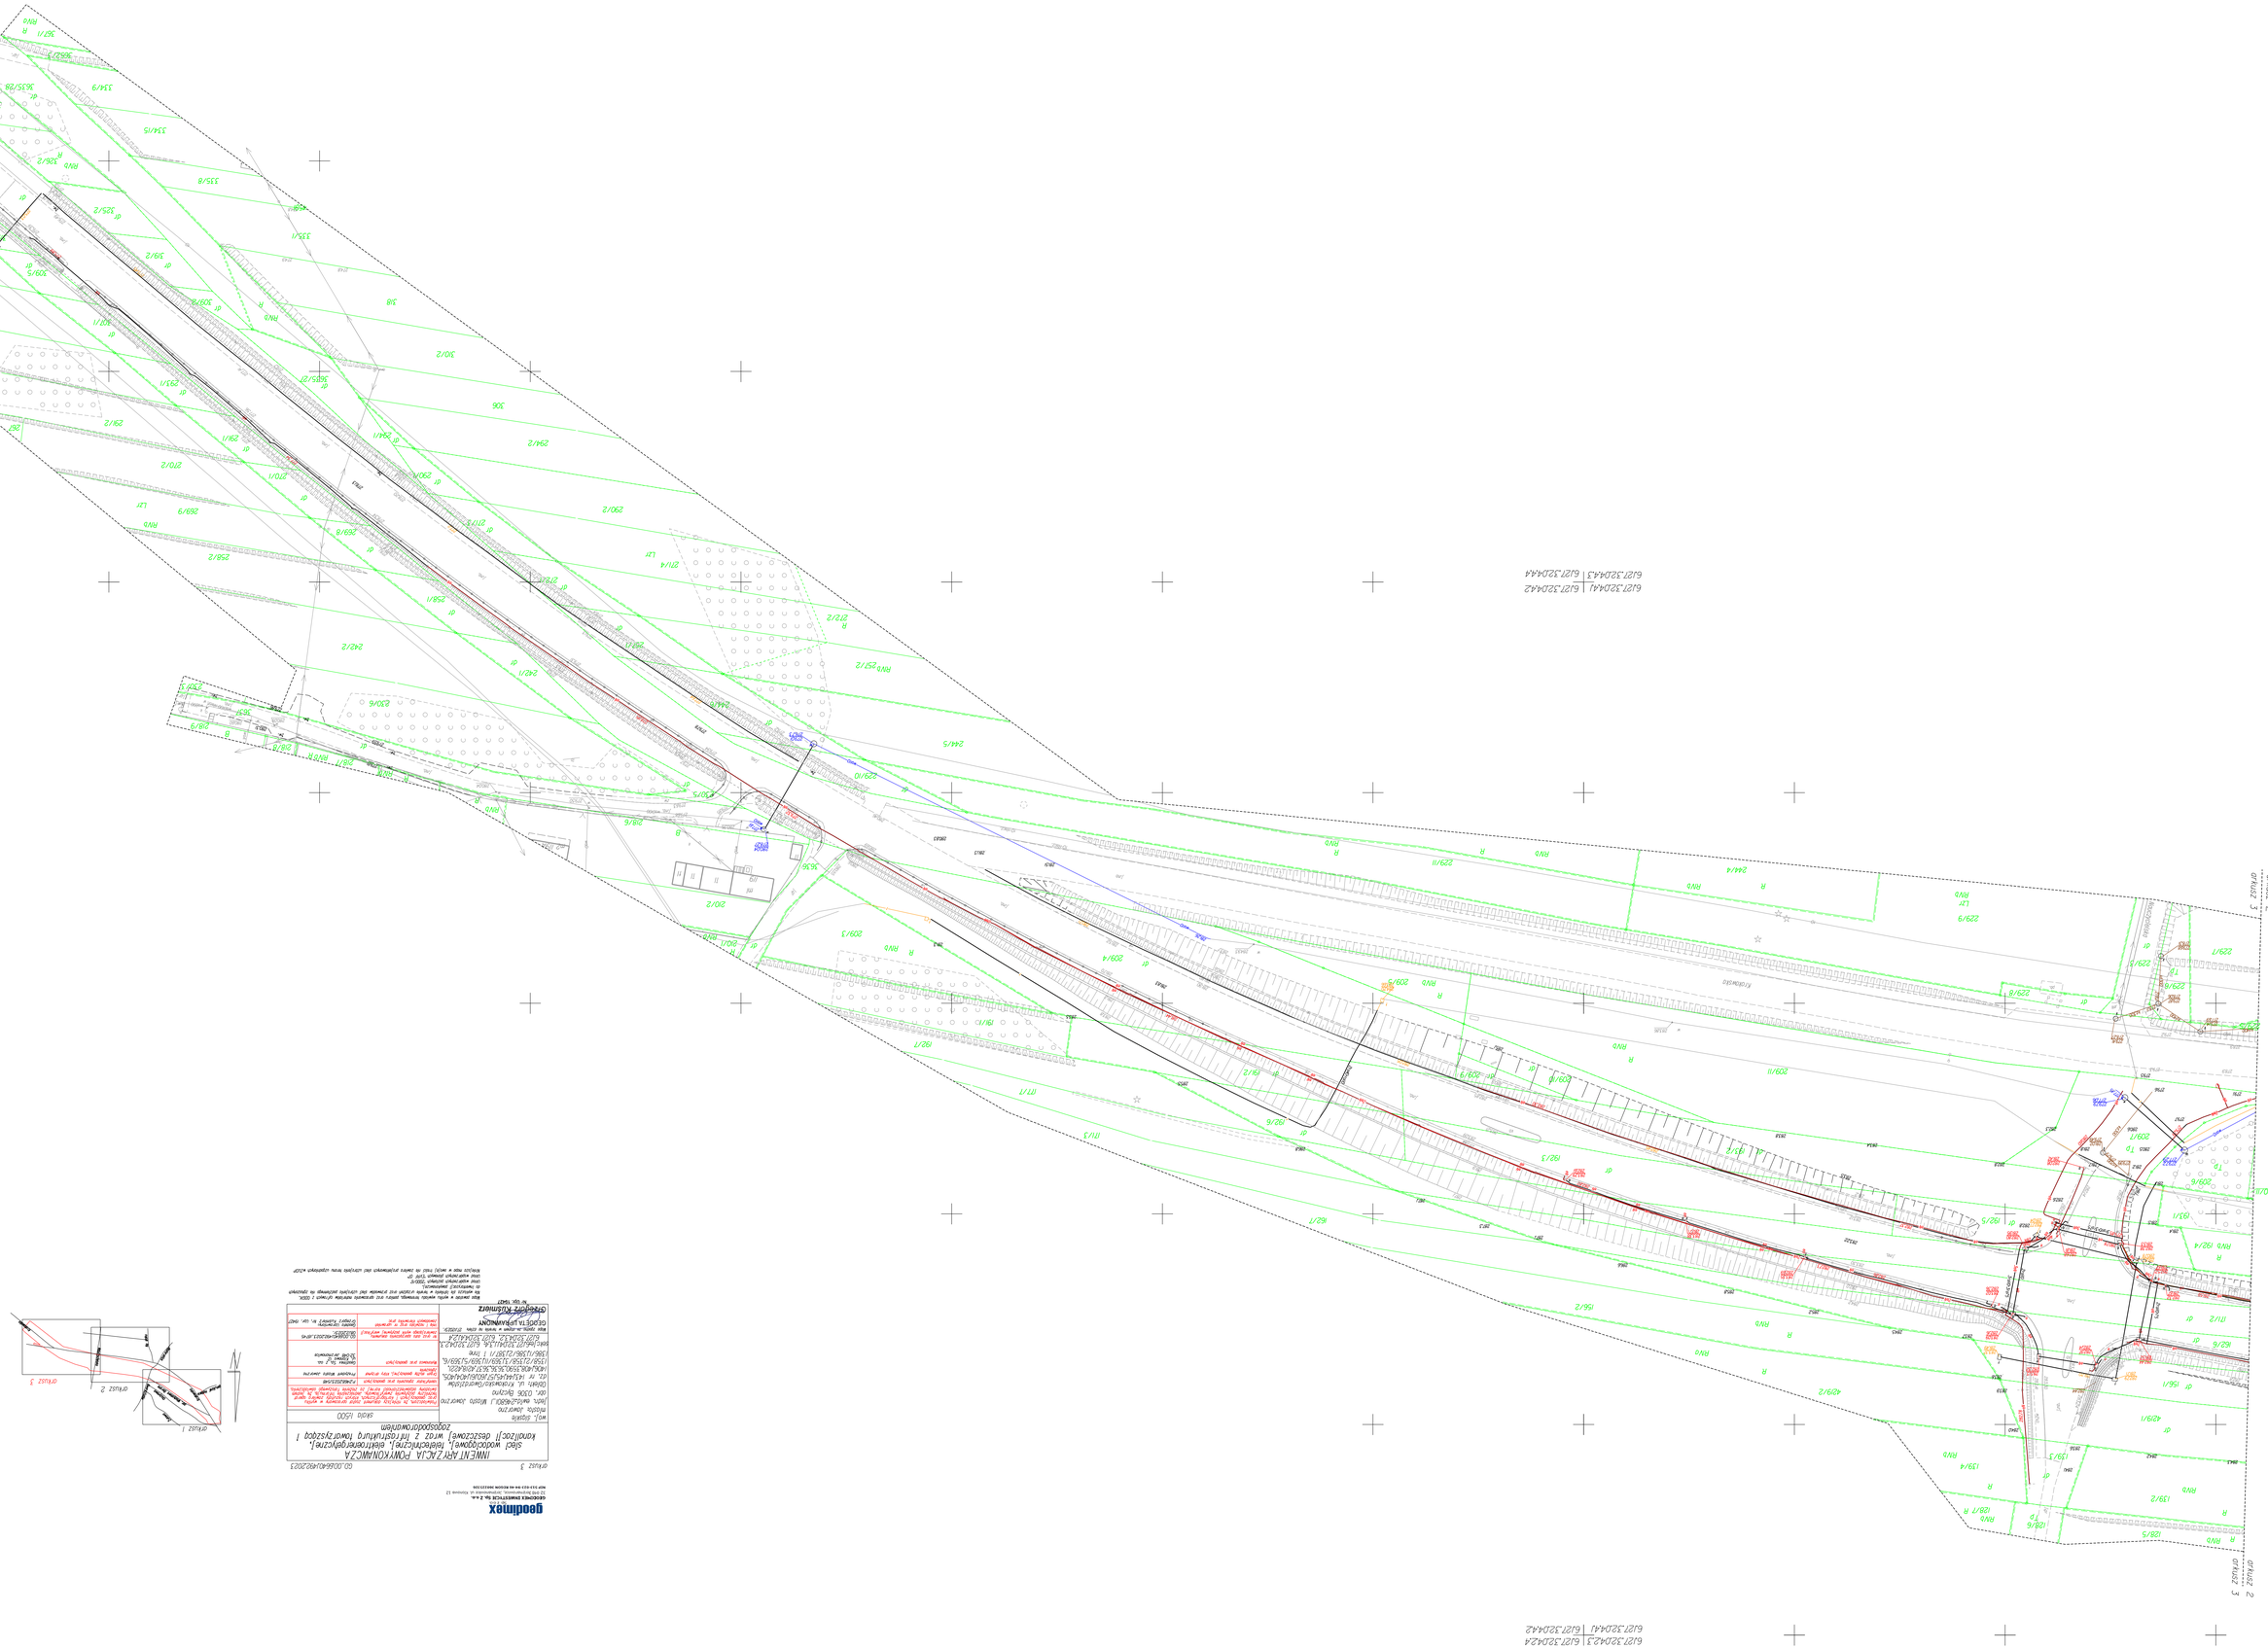

arkusz 3 GD.0046402022023

sieci wodociągowej, telekomunikacyjnej, elektroenergetycznej i kanalizacji deszczowej wraz z infrastrukturą towarzyszącą

skala 1:500











6127.320442 | 6127.320451
6127.320443 | 6127.320444