



Urząd Miasta Krosna

38-400 Krosno, ul. Lwowska 28a, tel. 13 436 75 43, fax. 13 436 28 65
e-mail: um@um.krosno.pl <http://www.krosno.pl>

GK.7021.63.2019.B

Krosno, dn.10.12.2019 r.

WARUNKI TECHNICZNE ODPROWADZENIA WÓD DESZCZOWYCH

Inwestor:

Gmina Miasto Krosno
Ul. Lwowska 28a
38 – 400 Krosno

Nazwa i adres inwestycji : **Przyłącz do kanalizacji deszczowej – odprowadzenie
wód opadowych z działki nr 2503, ul. ks. Piotra Skargi 2**


Odpowiadając na złożony wniosek o wydanie warunków technicznych przyłączenia do sieci kanalizacji deszczowej z dnia 03.12.2019 r. w sprawie warunków technicznych na odprowadzenie wód opadowych, Wydział Gospodarki Komunalnej Urzędu Miasta Krosna informuje:

1. Do odprowadzania wód opadowych z powierzchni dachu budynku ul. ks. Piotra Skargi 2 w Krośnie nr działki 2503 - należy zaprojektować przyłącz kanalizacji deszczowej do istniejącej kanalizacji deszczowej – miejsce wpięcia pokazano na załączniku mapowym, oznaczonym kolorem zielonym.
2. Wpięcie kanalizacji deszczowej należy zaprojektować i wykonać w taki sposób aby kierunek dopływu wód opadowych był zgodny z kierunkiem przepływu w kanalizacji projektowanej.
3. Materiały zastosowane do budowy sieci i przyłączy muszą spełniać warunki określone w odpowiednich normach oraz posiadać atesty, aprobaty techniczne i certyfikaty dopuszczające do stosowania w budownictwie.
4. Na powyższą inwestycję należy opracować projekt przez firmę lub osobę posiadającą odpowiednie uprawnienia projektowe.
5. Zgodnie z zapisami art. 28b – 28f ustawy Prawo geodezyjne i kartograficzne DZ.U.1989 Nr 30 poz. 163 z dnia 17 maja 1989 r. oraz z póź. zm. Dz.U. z 2017 r. poz.2101, z 2018 poz. 650,1669, sytuowanie projektowanych sieci uzbrojenia terenu na obszarach miast oraz w pasach drogowych na terenie istniejącej lub projektowanej zwartej zabudowy obszarów wiejskich koordynuje się na naradach koordynacyjnych organizowanych przez starostę. W art. 28b ust. 2, uzgodnieniu na naradach koordynacyjnych nie podlegają projekty: przyłączy oraz sieci uzbrojenia terenu sytuowanych wyłącznie w granicach działki budowlanej.

6. Inwestor zobowiązany jest uzgodnić branżowo projekt w Wydziale Gospodarki Komunalnej Urzędu Miasta Krosna. Uzgodnienie następuje w formie klauzuli umieszczonej na oryginale rysunku planu zagospodarowania terenu uzgodnionym na naradzie koordynacyjnej w Grodzkim Ośrodku Dokumentacji Geodezyjnej i Kartograficznej w Krośnie.
7. Roboty budowlane wykonywać może firma lub osoba posiadająca odpowiednie uprawnienia budowlane.
8. Po zakończeniu budowy kanalizacji deszczowej Inwestor zobowiązany jest zlecić inwentaryzację powykonawczą uprawnionemu geodecie.
9. Zakończenie robót budowlanych należy zgłosić w Wydziale Gospodarki Komunalnej celem odbioru.


Otrzymują:

1. Adresat
2. A/a

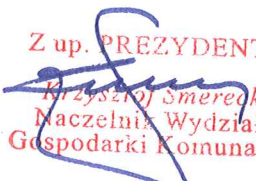Z up. PREZYDENTA

Przysław Smerecki
Naczelnik Wydziału
Gospodarki Komunalnej

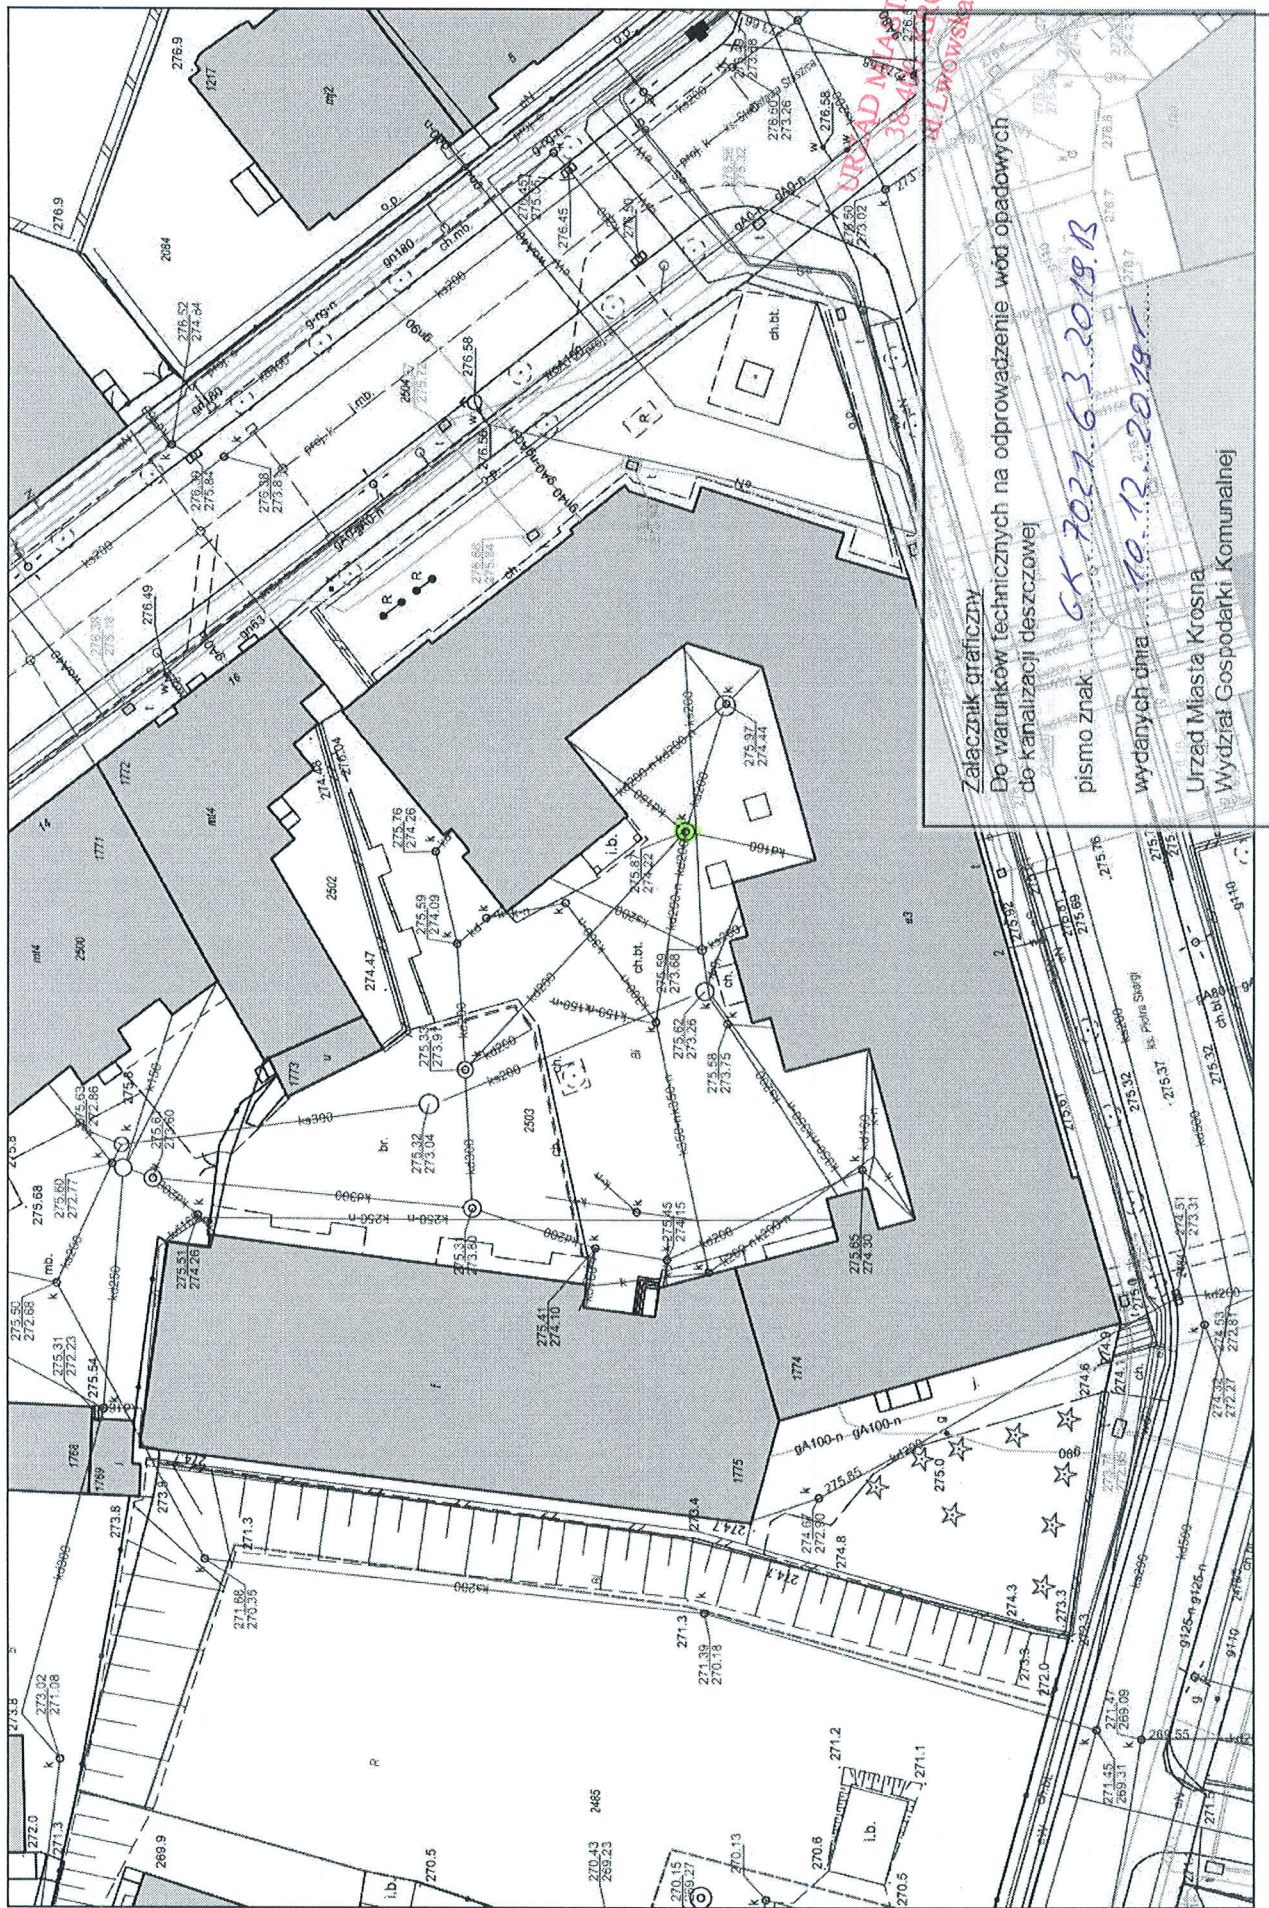

Wydruk mapy z systemu WebEwid



Wydruk w skali 1:500

Wydruk z systemu WebEwid

Udostępniane informacje nie są dokumentami w postępowaniach administracyjnych i innych. Materiały zawierające informacje z powiatowego zasobu geodezyjnego i kartograficznego (w tym dane z operatu ewidencji gruntów i budynków Powiatowego w Krosnie) należy zamawiać w Wydziale Geodezji. Dokumenty zawierające inne informacje przetwarzane w Wewnętrznym Portalu Mapowym należy zamawiać w wydziałach merytorycznych, odpowiedzialnych za aktualizację tych danych.

Sporządził: tylko podgląd