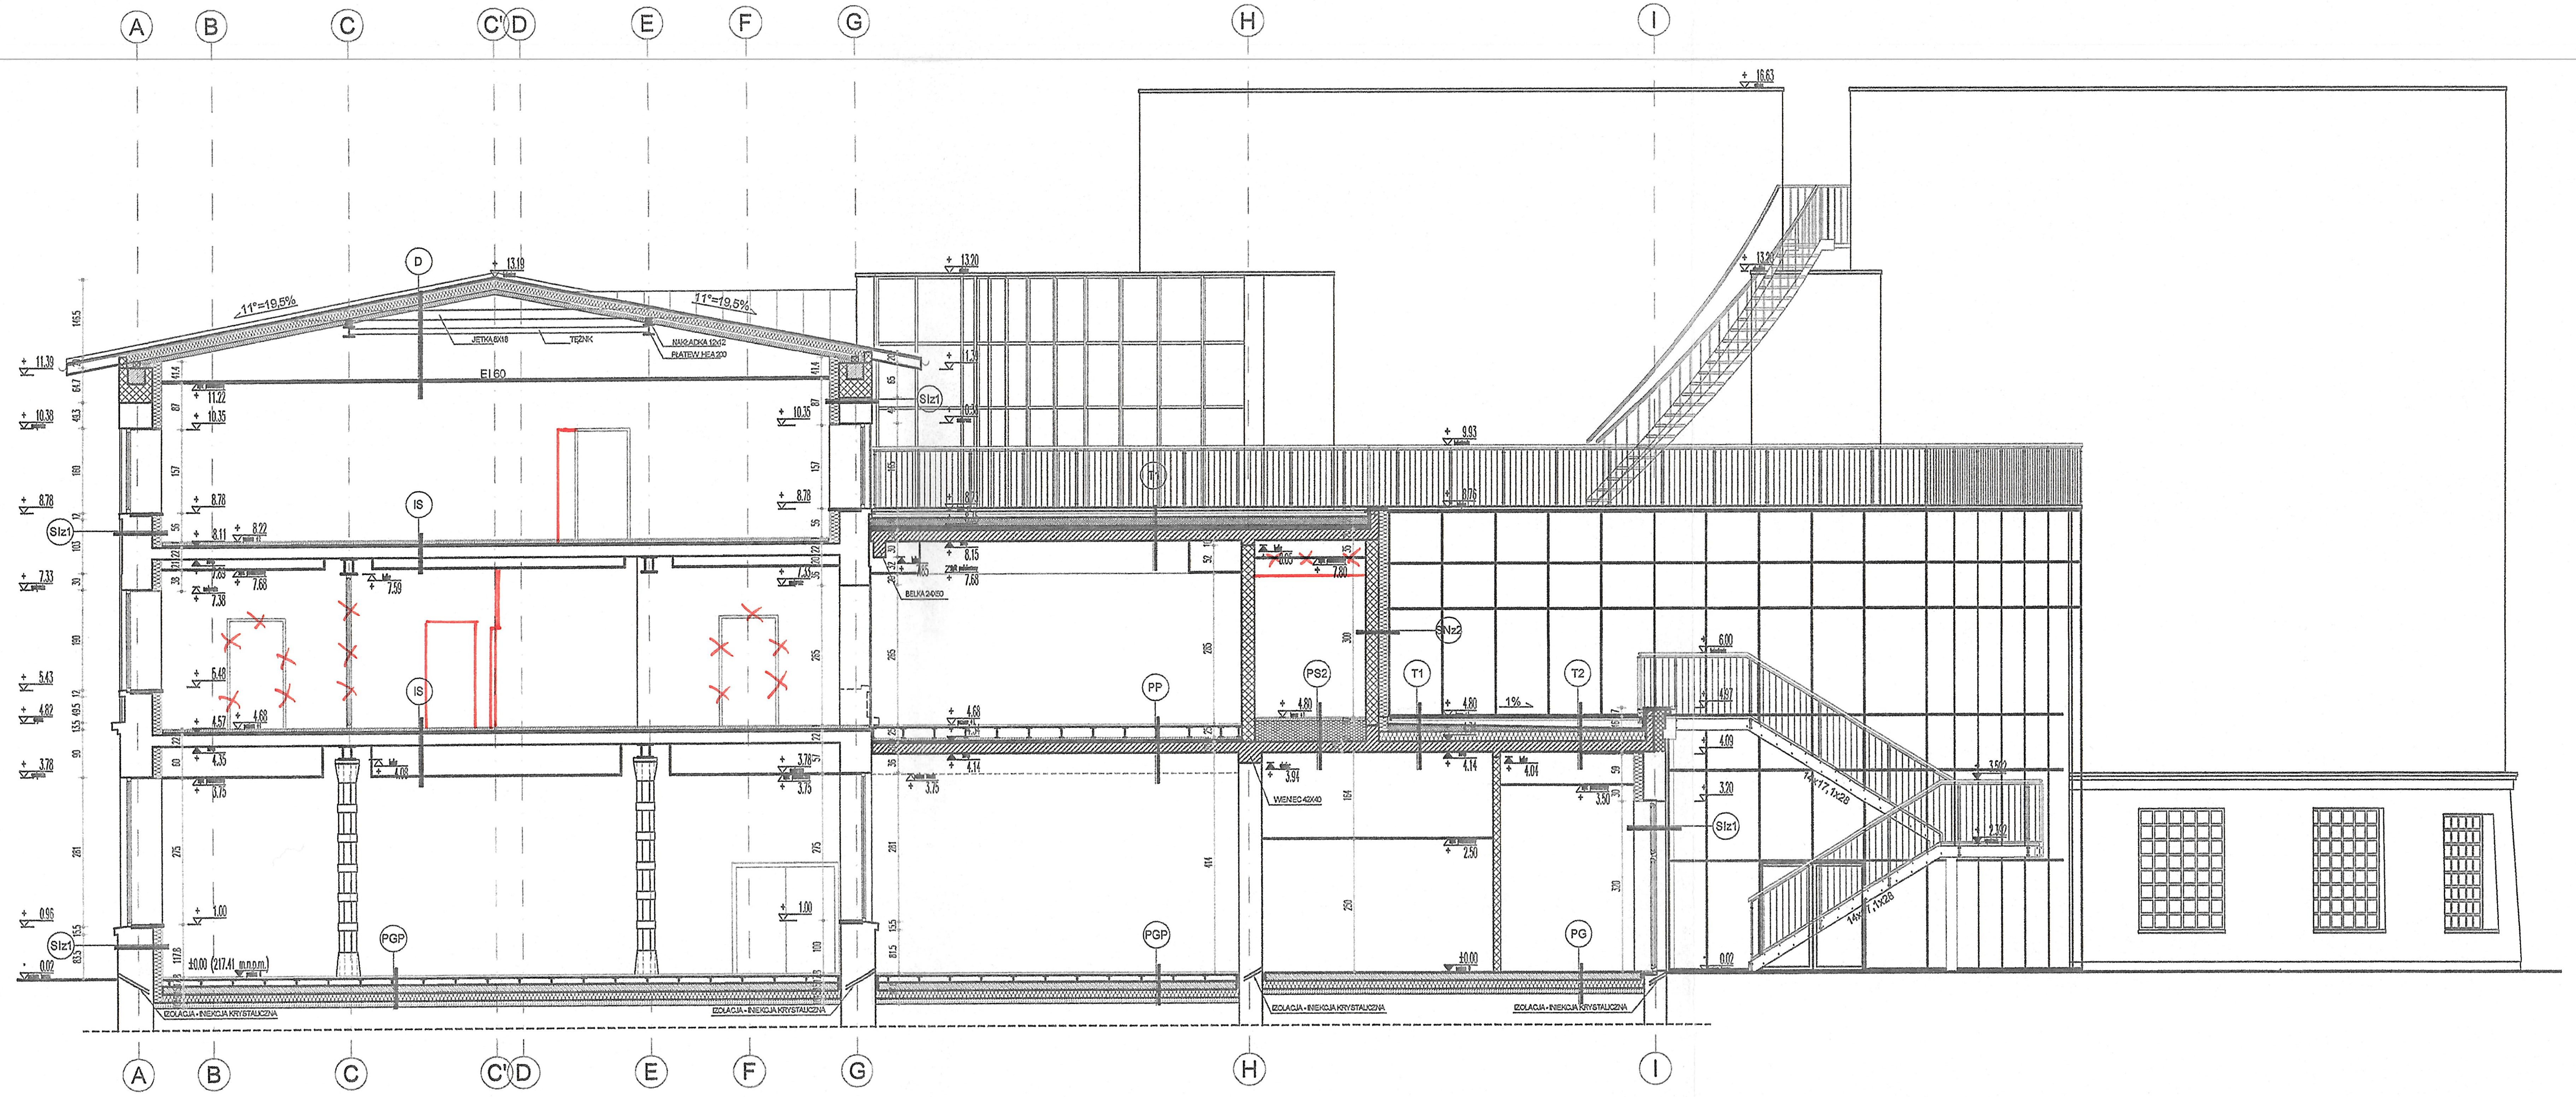

STROPY ISTNIEJĄCE:

IS – ISTNIEJĄCY STROP MIĘDZYKONDYGNACYJNY

- WARSTWA WYKOŃCZENIOWA (DOBIERANA I WYKONYWANA WG PROJEKTU WNĘTRZ) GR. 2CM
- WYLEWKA BETONOWA ZATARTA NA GŁADKO GR. 5CM ZBROJONA SIATKĄ
- WARSTWA ROZDZIELCZA – FOLIA PE
- STYROPIAN GR. 4CM
- STROP ISTNIEJĄCY 22CM:
  - BELKI STALOWE IPN 200 CO 110–120CM
  - ZASYPKA Z GRUZU
  - PŁYTKI GRUZOBETONOWE/CEGLANE GR.12CM
  - TYNK ISTNIEJĄCY
- PRZESTRZEŃ INSTALACYJNA
- SUFIT PODWIESZONY

ELEMENTY PROJEKTOWANE:

SS – SPOCZNIKI I SCHODY KLATEK SCHODOWYCH

- WARSTWA WYKOŃCZENIOWA (DOBIERANA I WYKONYWANA WG PROJEKTU WNĘTRZ) GR. 2CM
- PŁYTA ŻELBETOWA GR. 15CM – WG PROJEKTU KONSTRUKCJI
- TYNK GIPSOWY

PG – POSADZKA NA GRUNCIE

- WARSTWA WYKOŃCZENIOWA (DOBIERANA I WYKONYWANA WG PROJEKTU WNĘTRZ) GR. 2CM
- PŁYTA BETONOWA GR. 15CM – WG PROJEKTU KONSTRUKCJI
- WARSTWA ROZDZIELCZA – FOLIA PE (GR. 0,5–0,6MM)
- STYROPIAN GR. 15CM (λ=0,031W/m^{2}K)
- HYDROIZOLACJA – 2x FOLIA PE
- CHUDY BETON GR. 10CM
- PODBUDOWA WG PROJEKTU KONSTRUKCJI

PGP – POSADZKA NA GRUNCIE Z PODŁOGĄ PODNIESIONĄ

- WARSTWA WYKOŃCZENIOWA (DOBIERANA I WYKONYWANA WG PROJEKTU WNĘTRZ) GR. 2CM
- SYSTEMOWA PODŁOGA PODNIESIONA GR.12CM:
- PŁYTA BETONOWA GR. 15CM – WG PROJEKTU KONSTRUKCJI
- WARSTWA ROZDZIELCZA – FOLIA PE (GR. 0,5–0,6MM)
- STYROPIAN GR. 15CM (λ=0,031W/m^{2}K)
- HYDROIZOLACJA – 2x FOLIA PE
- CHUDY BETON GR. 10CM
- PODBUDOWA WG PROJEKTU KONSTRUKCJI

T1 – TARAS NA DACHU

- DESKA KOMPOZYTOWA W KLASIE NRO GR.2,2CM
- PODKONSTRUKCJA SYSTEMOWA DLA DESEK KOMPOZYTOWYCH
- REGULOWANE WSPORNIKI TARASOWE
- TERMOZGRZEWALNA PAPA ANTYKORZENNA NP. SOPRALENE FLAM JARDIN
- PAPA PODKŁADOWA NP. SOPRAFIX HP
- WARSTWA SPADKOWA Z IZOLACJI TERMICZNEJ: STYROPIAN EPS 1% MIN. 4CM (λ=0,031W/m2K)
- IZOLACJA TERMICZNA: STYROPIAN XPS GR. 18CM (λ=0,031W/m^{2}K)
- PROJEKTOWANA PŁYTA ŻELBETOWA GR. 20CM – WG PROJEKTU KONSTRUKCJI
- PRZESTRZEŃ INSTALACYJNA
- SUFIT PODWIESZONY SYSTEMOWY NP. ARMSTRONG LUB RÓWNOWAŻNY

T2 – TARAS NA DACHU

- DESKA KOMPOZYTOWA W KLASIE NRO GR.2,2CM
- PODKONSTRUKCJA SYSTEMOWA DLA DESEK KOMPOZYTOWYCH
- REGULOWANE WSPORNIKI TARASOWE
- TERMOZGRZEWALNA PAPA ANTYKORZENNA NP. SOPRALENE FLAM JARDIN
- PAPA PODKŁADOWA NP. SOPRAFIX HP
- WARSTWA SPADKOWA Z IZOLACJI TERMICZNEJ: STYROPIAN EPS 1%
- IZOLACJA TERMICZNA: STYROPIAN XPS GR. 22CM (λ=0,031W/m^{2}K)
- PROJEKTOWANA PŁYTA ŻELBETOWA GR. 20CM – WG PROJEKTU KONSTRUKCJI
- IZOLACJA TERMICZNA: WEŁNA MINERALNA GR.5CM
- PRZESTRZEŃ INSTALACYJNA
- SUFIT PODWIESZONY SYSTEMOWY NP. ARMSTRONG LUB RÓWNOWAŻNY

PS – PROJEKTOWANY STROP MIĘDZYKONDYGNACYJNY

- WARSTWA WYKOŃCZENIOWA (DOBIERANA I WYKONYWANA WG PROJEKTU WNĘTRZ) GR. 2CM
- WYLEWKA BETONOWA ZATARTA NA GŁADKO GR. 5CM ZBROJONA SIATKĄ
- WARSTWA ROZDZIELCZA – FOLIA PE
- STYROPIAN GR. 4CM
- PROJEKTOWANA PŁYTA ŻELBETOWA GR. 20CM – WG PROJEKTU KONSTRUKCJI
- PRZESTRZEŃ INSTALACYJNA
- SUFIT PODWIESZONY SYSTEMOWY NP. ARMSTRONG LUB RÓWNOWAŻNY

PS2 – PROJEKTOWANY STROP MIĘDZYKONDYGNACYJNY

- WARSTWA WYKOŃCZENIOWA (DOBIERANA I WYKONYWANA WG PROJEKTU WNĘTRZ) GR. 2CM
- WYLEWKA BETONOWA ZATARTA NA GŁADKO GR. 5CM ZBROJONA SIATKĄ
- WARSTWA ROZDZIELCZA – FOLIA PE
- STYROPIAN GR. 27CM
- PROJEKTOWANA PŁYTA ŻELBETOWA GR. 20CM – WG PROJEKTU KONSTRUKCJI
- PRZESTRZEŃ INSTALACYJNA
- SUFIT PODWIESZONY SYSTEMOWY NP. ARMSTRONG LUB RÓWNOWAŻNY

PP – PROJEKTOWANY STROP Z PODŁOGĄ PODNIESIONĄ

- WARSTWA WYKOŃCZENIOWA (DOBIERANA I WYKONYWANA WG PROJEKTU WNĘTRZ) GR. 2CM
- PRZESTRZEŃ PODŁOGI PODNIESIONEJ
- WYLEWKA BETONOWA ZATARTA NA GŁADKO GR. 5CM ZBROJONA SIATKĄ
- WARSTWA ROZDZIELCZA – FOLIA PE
- STYROPIAN GR. 4CM
- PROJEKTOWANA PŁYTA ŻELBETOWA GR. 25CM – WG PROJEKTU KONSTRUKCJI
- PRZESTRZEŃ INSTALACYJNA
- SUFIT PODWIESZONY SYSTEMOWY NP. ARMSTRONG LUB RÓWNOWAŻNY

DO – DACH CHŁODNI

- TERMOZGRZEWALNA PAPA WIERZCHNIEGO KRYCIA NP. SOPRALENE 250 S5W – 5.0 mm
- TERMOZGRZEWALNA PAPA PODKŁADOWA NP. SOPRALENE 250 S5P LUB MAMUT S5P – 5.0 mm MONTAŻ MECHANICZNY
- WARSTWA SPADKOWA NP. KNAUF EPS 100-036 2%
- TERMOIZOLACJA NP. KNAUF EPS 100-036 MIN.18CM
- HYDROIZOLACJA NP. – WEBER.TEC SUPERFLEX 10
- GRUNTOWANIE NP. – WEBER.TEC 901
- PŁYTA ŻELBETOWA GR. 20CM

D – DACH TYTAN-CYNK

- BLACHA TYTAN-CYNK NA RĄBEK STOJĄCY
- MATA STRUKTURALNA
- PŁYTA OSB NRO, WODOODPORNA
- KONTRŁATY
- MEMBRANA SYSTEMOWA
- KROKIEW 20CM – WG PROJEKTU KONSTRUKCJI
- IZOLACJA TERMICZNA – WEŁNA MINERALNA GR.15CM (λ=0,035W/m2K) POMIĘDZY KROKWIAMI
- IZOLACJA TERMICZNA – WEŁNA MINERALNA GR.10CM (λ=0,035W/m2K)
- FOLIA PAROIZOLACYJNA
- PRZESTRZEŃ INSTALACYJNA
- SUFIT PODWIESZONY SYSTEMOWY NP. ARMSTRONG LUB RÓWNOWAŻNY

DOKUMENTACJA POWYKONAWCZA

Zmiany naniesiono kolorem czerwonym

NR RYSUNKU PB-AR-06

PRZEKRÓJ B-B

SF – ŚCIANA FUNDAMENTOWA NOWOPROJEKTOWANA

- XPS GR. 5CM λ= 0,035 [W/mK]
- WARSTWA KLEJOWA
- HYDROIZOLACJA CIĘŻKA NP. MEMBRANA SIKA PROOF A 12 GR. 1,2MM
- ŚCIANA ŻELBETOWA GR.20/24CM

SIz1 – ŚCIANA ISTNIEJĄCA

- ŚCIANA ISTNIEJĄCA CEGLANA PODDANA RENOWACJI 42/56CM /TYNK ZEWNĘTRZNY SYLIKATOWY
- IZOLACJA TERMICZNA WEWNĘTRZNA ~~SYSTEMOWA 18CM~~ WEŁNA MINERALNA 17cm
- WYKOŃCZENIE ŚCIANY WG. PROJEKTU WNĘTRZ

SIz2 – ŚCIANA ISTNIEJĄCA

- ŚCIANA ISTNIEJĄCA CEGLANA PODDANA RENOWACJI 55CM /TYNK ZEWNĘTRZNY SYLIKATOWY
- IZOLACJA TERMICZNA WEWNĘTRZNA ~~SYSTEMOWA 8CM~~ WEŁNA MINERALNA 8cm
- WYKOŃCZENIE ŚCIANY WG. PROJEKTU WNĘTRZ

SIz3 – ŚCIANA ISTNIEJĄCA

- TYNK ZEWNĘTRZNY O STRUKTURZE BETONU ARCHITEKTONICZNEGO
- IZOLACJA TERMICZNA Z WEŁNY MINERALNEJ 15CM (Λ=0,035W/mK)
- ŚCIANA ISTNIEJĄCA CEGLANA
- WYKOŃCZENIE ŚCIANY WG. PROJEKTU WNĘTRZ

SNz2 – ŚCIANA PROJEKTOWANA

- TYNK ZEWNĘTRZNY O STRUKTURZE BETONU ARCHITEKTONICZNEGO
- IZOLACJA TERMICZNA Z WEŁNY MINERALNEJ 15CM (Λ=0,035W/mK)
- ŚCIANA MUROWANA Z BLOCZKÓW SILIKATOWYCH 24CM
- WYKOŃCZENIE ŚCIANY WG. PROJEKTU WNĘTRZ

SNz3 – ŚCIANA PROJEKTOWANA

- TYNK ZEWNĘTRZNY O STRUKTURZE BETONU ARCHITEKTONICZNEGO
- IZOLACJA TERMICZNA Z WEŁNY MINERALNEJ 15CM (Λ=0,035W/mK)
- ŚCIANA MUROWANA Z BLOCZKÓW SILIKATOWYCH 24CM
- IZOLACJA TERMICZNA Z WEŁNY MINERALNEJ 5CM
- WYKOŃCZENIE ŚCIANY – TYNK ZEWNĘTRZNY SYLIKATOWY

URZĄD MIASTA ŁODZI
DEPARTAMENT ARCHITEKTURY I ROZWOJU
Wydział Urbanistyki i Architektury
90-926 Łódź, ul. Piotrkowska 104

1.Przed montażem urządzeń i elementów budowlanych obowiązkiem wykonawcy jest sprawdzić wymiar bezpośrednio na miejscu budowy
2.Projekt architektoniczno–budowlany należy rozpatrywać łącznie z projektami branżowymi: konstrukcji/ wod. kan./ c.o./ elektrycznym/ teletechnicznym/ wentylacji/ drogowym.
3.Wymiary okien określają wielkości otworu w świetle muru (szczegóły wg zestawien)
4.Wymiary drzwi określają wielkości otworu w świetle ościeżnicy (światło przejścia)
5.Wszystkie wymiary podane są w stanie surowym, bez wykończenia ścian podane powierzchnie pomieszczeń liczone są wg normy pn–iso 9836:1997.podane wartości powierzchni użytkowej uwzględniają grubość tynku wewnętrznego – 2cm.

0 1 2 3 4 5m

Kierownik Budowy
mgr inż. Piotr Stawiarz
upr. bud. SWK/0000/OWOK/04

KANON ARCHITEKCI

KANON ARCHITEKCI JANDER ZUTEREK S.C.
ul. Wólczańska 73, 90-515 Łódź, tel. 42 637 22 90
www.kanon-architekci.pl

TYTUŁ PROJEKTU:	PROJEKT WYKONAWCZY PRZEBUDOWY, NADBUDOWY I ROZBUDOWY ZESPOŁU DAWNYCH WARSZTATÓW NA POTRZEBY "CENTRUM KOMIKSU I NARRACJI INTERAKTYWNEJ" W ŁODZI PRZY UL. TARGOWEJ 1/3 KATEGORIA IX WRAZ Z INSTALACJAMI NA TERENIE: WODY, KANALIZACJI SANITARNEJ I DESZCZOWEJ ORAZ INSTALACJAMI ELEKTRYCZNYMI I TELETECHNICZNYMI ORAZ ROZBIÓRKĄ BUDYNKU MAGAZYNOWEGO		
INWESTOR:	EC1 ŁÓDŹ - MIASTO KULTURY W ŁODZI		
ADRES INWESTYCJI:	UL. TARGOWA 1/3 90-022 ŁÓDŹ DZ. NR EWID. 180/50, 180/51 I FRAGMENTY DZ. NR EWID.: 180/52, 180/58, 180/66 OBRĘB S-6		
TYTUŁ RYS.:	PRZEKRÓJ B-B	NR RYS.: PB-AR-06	
BRANŻA:	ARCHITEKTURA	PODPIS	
GŁ. PROJEKTANT	mgr inż. arch. Piotr Zuterek upr.bud. nr 105/87/Wł.		
PROJEKTANT	mgr inż. arch. Małgorzata Knapek		
WSPÓŁPRACA	mgr inż. arch. Mariusz Cieślak		
WSPÓŁPRACA	mgr inż. arch. Karolina Owczarek		
WSPÓŁPRACA	mgr inż. arch. Michał Chodkiewicz		
SPRAWDZAJĄCY	mgr inż. arch. Wojciech Jander upr.bud.nr 254/86/Wł.		
DATA	02.2018 r.	SKALA	REWIZJA