STAROSTA CIESZYŃSKI

Na podstawie art. 28 ust. 1 ustawy z dnia 17 maja 1989 r. - Prawo geodezyjne i kartograficzne (t.j. z 2010 roku, Dz. U. Nr 193, poz. 1287 z późn. zm.) uzgodniono usytuowanie projektowanych sieci uzbrojenia terenu

Budowa systemu kanalizacyjnego - gm. Skoczów
(wyszczególnienie uzgodnionych sieci uzbrojenia terenu)

Uzgodnione usytuowanie sieci uzbrojenia terenu podlega wytyczeniu i geodezyjnej inwentaryzacji powykonawczej przez jednostki uprawnione do wykonywania prac geodezyjnych. W razie niezgodności realizacji sieci uzbrojenia terenu z uzgodnionym projektem inwestor zobowiązany jest przedłożyć mapę z wynikami pomiarów powykonawczych właściwemu organowi administracji architektoniczno-budowlanej.
Uzgodnienie usytuowania projektowanych sieci uzbrojenia terenu zachowuje ważność przez okres 3 lat od dnia wydania opinii w sprawie uzgadniania usytuowania projektowanych sieci uzbrojenia terenu. Uzgodnienie traci ważność w przypadku o którym mowa § 13 rozporządzenia Ministra Rozwoju Regionalnego i Budownictwa z dn. 2 kwietnia 2001 r. w sprawie geodezyjnej sieci uzbrojenia terenu oraz zespołów uzgadniania dokumentacji projektowej (Dz. U. Nr 38 poz. 455).

z up. STAROSTY

ZUD 199/2011
(sygn. opinii)

Piotr Jaworski
Z-ca Naczelnika Wydziału
Geodezji, Kartografii i Katastru

Cieszyn, 2011-09-29
(miejscowość i data)

(podpis)

STAROSTA CIESZYŃSKI

Na podstawie art. 28 ust. 1 ustawy z dnia 17 maja 1989 r. - Prawo geodezyjne i kartograficzne (t.j. Dz.U. Nr 240 z 2005 r., poz. 2027 z późn. zm.) uzgodniono usytuowanie projektowanych sieci uzbrojenia terenu

kanalizacja sanitarna; przyłącza kablowe NN
(wyszczególnienie uzgodnionych sieci uzbrojenia terenu)

Uzgodnione usytuowanie sieci uzbrojenia terenu podlega wytyczeniu i geodezyjnej inwentaryzacji powykonawczej przez jednostki uprawnione do wykonywania prac geodezyjnych. W razie niezgodności realizacji sieci uzbrojenia terenu z uzgodnionym projektem inwestor zobowiązany jest przedłożyć mapę z wynikami pomiarów powykonawczych właściwemu organowi administracji architektoniczno-budowlanej.
Uzgodnienie usytuowania projektowanych sieci uzbrojenia terenu zachowuje ważność przez okres 3 lat od dnia wydania opinii w sprawie uzgadniania usytuowania projektowanych sieci uzbrojenia terenu. Uzgodnienie traci ważność w przypadku o którym mowa § 13 rozporządzenia Ministra Rozwoju Regionalnego i Budownictwa z dn. 2 kwietnia 2001 r. w sprawie geodezyjnej sieci uzbrojenia terenu oraz zespołów uzgadniania dokumentacji projektowej (Dz.U. Nr 38 poz. 455).

z up. STAROSTY

ZUD/221/10
(sygn. opinii)

Piotr Jaworski
Z-ca Naczelnika Wydziału
Geodezji, Kartografii i Katastru

Cz. dn. 21.12.2010
(miejscowość i data)

(podpis)

STAROSTWO POWIATOWE
w CIESZYNIE
ul. Bobrecka 29
43-400 CIESZYN

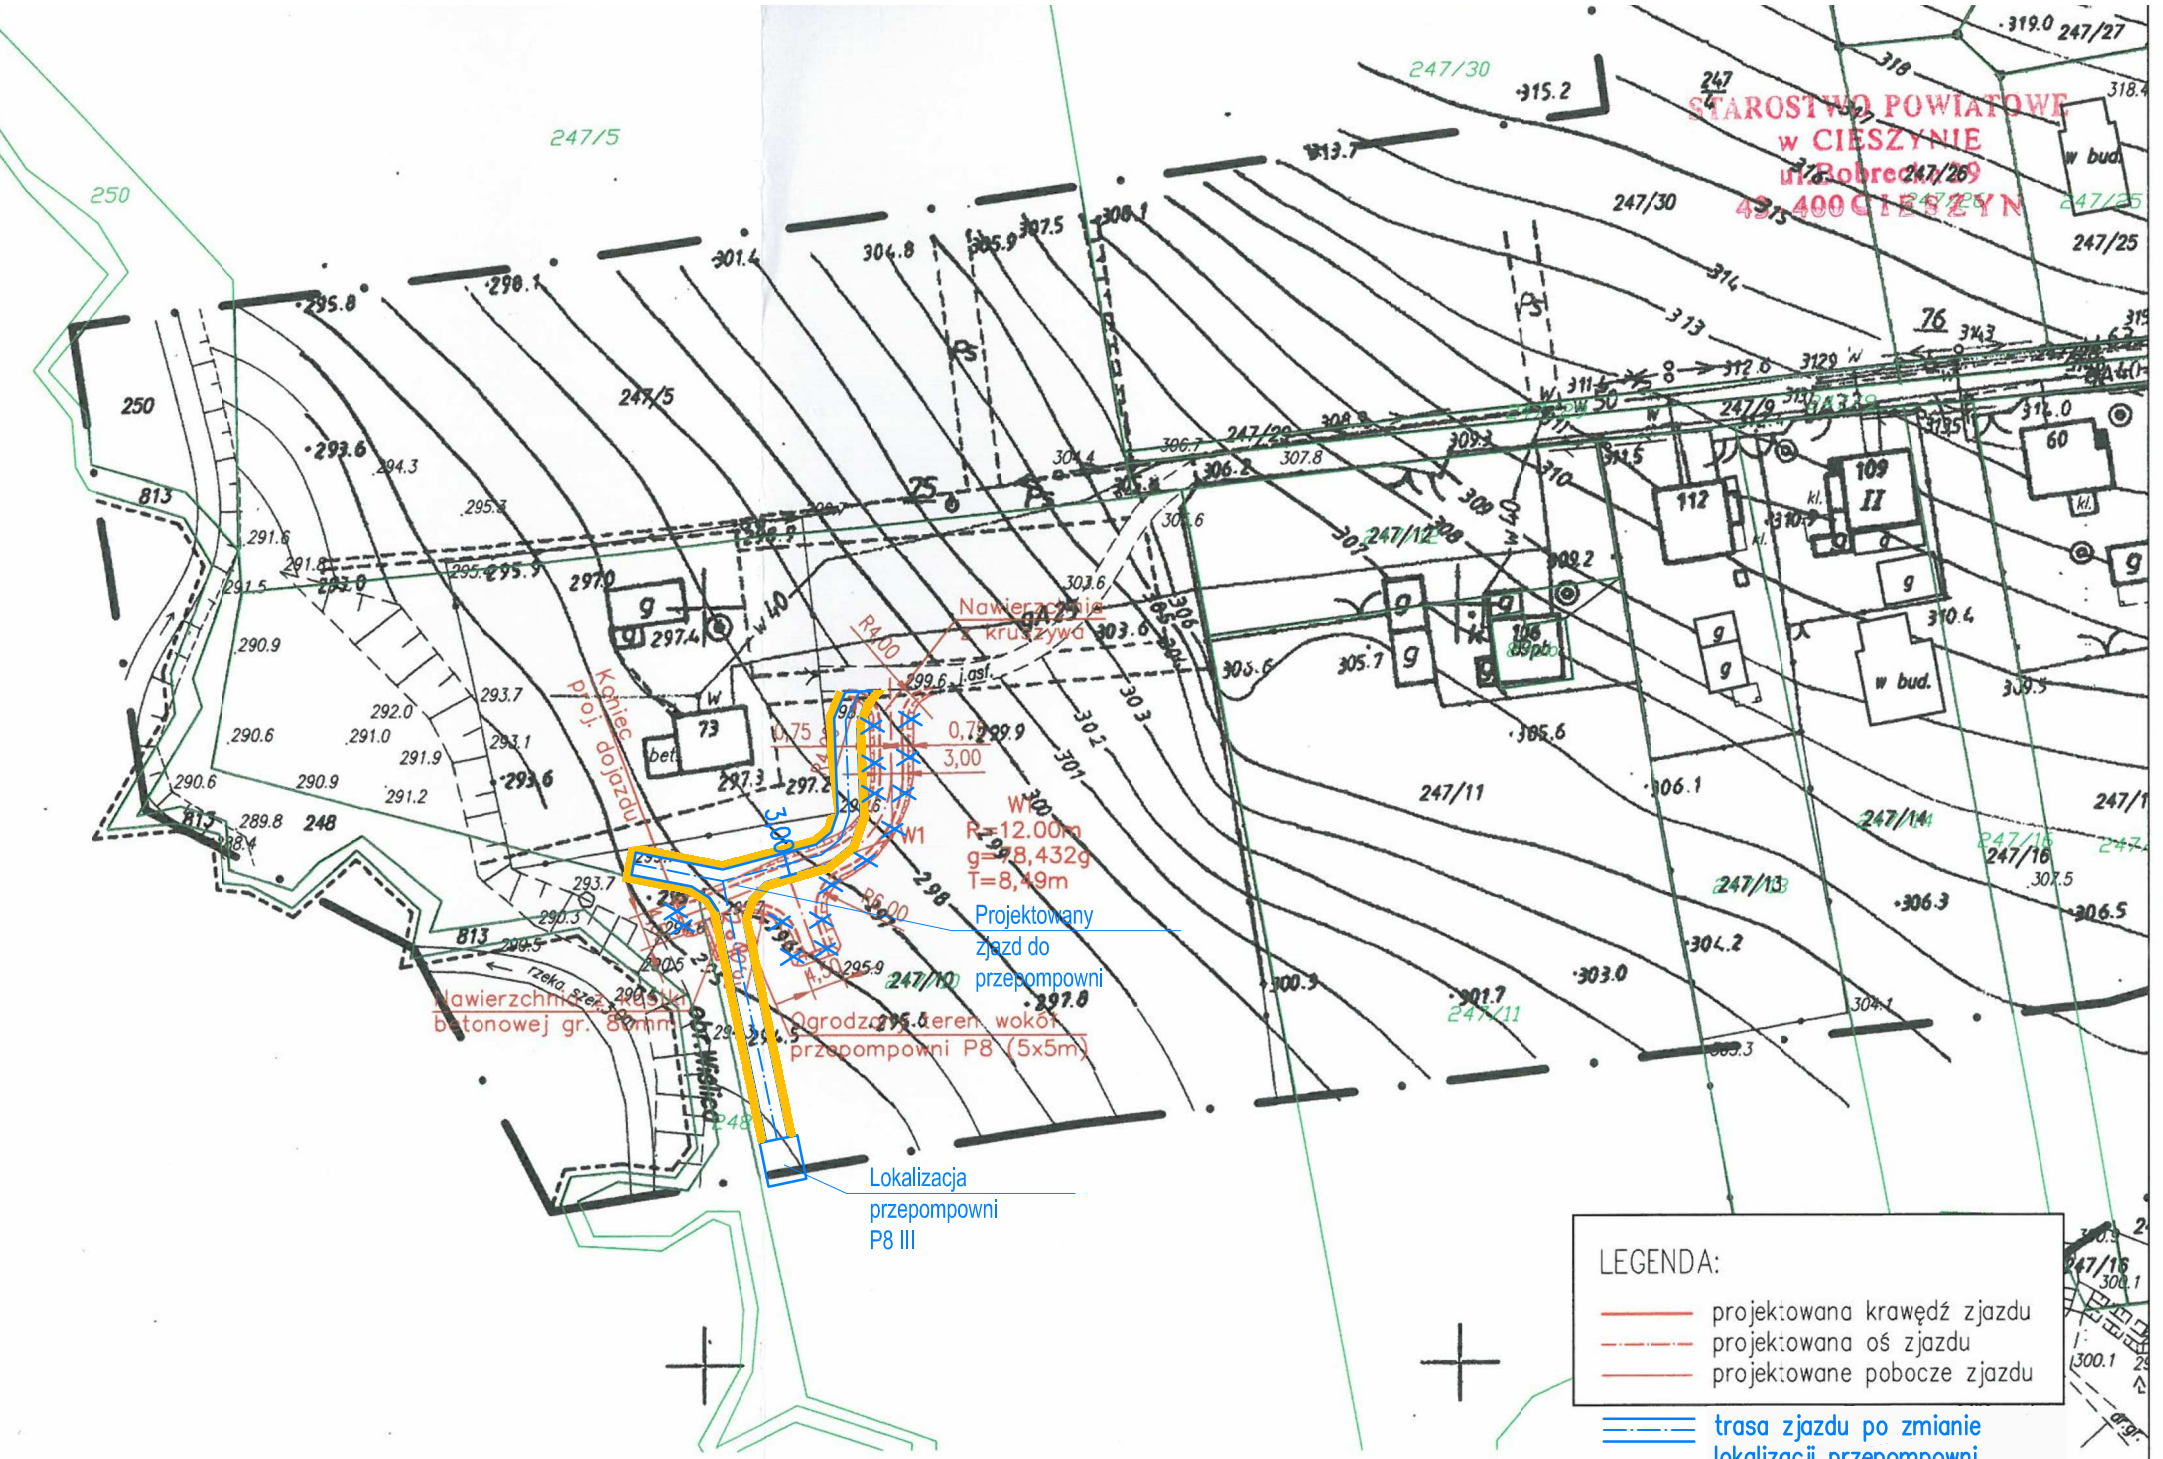

LEGENDA:

- projektowana krawędź zjazdu
- projektowana oś zjazdu
- projektowane pobocze zjazdu
- trasa zjazdu po zmianie lokalizacji przepompowni
- nieaktualna trasa zjazdu

MAPA SYTUACYJNO – WYSOKOŚCIOWA

woj.: śląskie powiat: cieszyński gmina: Skoczów obręb: Wiślica	Wykonawca: GEOKART–INTERNATIONAL Spółka z o.o. 35–113 Rzeszów, ul Wita Stwosza 44
Układ wsp.: 65/V	KERG 2/1857/2009
Sytuacja zgodna z terenem na grudzień 2009	
Wykonał dn. 30.12.09 GEODETA UPRAWNIONY mgr inż. Aneta Bańda-Macoń tel. 502 552 783 Świad. nr 20040 pkt. 1 i 2	

STAROSTWO POWIATOWE W CIESZYNIE
Wydział Geodezji, Kartografii i Katastru

W obszarze oznaczonym linią ..... dokonano aktualizacji treści mapy zasadniczej. Dokumenty z pomiaru uzupełniające przyjęto do zasobu powiatowego w dniu 2010-02-16 i zaewidencjonowanego pod nr ... 2118571/2009

NINIEJSZA MAPA MOŻE SŁUŻYĆ DO CELÓW PROJEKTOWYCH

Projektowane obiekty budowlane wymagające pozwolenia na budowę podlegają wytyczeniu i inwentaryzacji powykonawczej przez jednostki uprawnione do wykonywania prac geodezyjnych.

2010-02-16
Cieszyn, dn. .....

(podpis)

z up. STAROSTY
Marek Gołębiowski
Inspektor
w Referacie Ośrodek Dokumentacji Geodezyjnej i Kartograficznej

GEOKART - INTERNATIONAL
Spółka z o.o.
35-113 Rzeszów, ul. Wita Stwosza 44

Inwestor:	GMINA SKOCZÓW
Adres:	43–430 SKOCZÓW, UL. RYNEK 1
Projekt:	ZADANIE NR 3 – KANALIZACJA SANITARNA W MIEJSCOWOŚCI OCHABY MAŁE, WIŚLICA, SKOCZÓW (CZĘŚĆ PÓŁNOCNO – ZACHODNIA), KICZYCE (CZĘŚĆ ZACHODNIA) – GM. SKOCZÓW
Lokalizacja:	MIEJSCOWOŚĆ WIŚLICA

GEOKART – INTERNATIONAL
Spółka z o. o.
35–113 Rzeszów, ul. Wita Stwosza 44

ZESPÓŁ PROJEKTOWY:

FUNKCJA:	NR UPR.:	BRANŻA:	
Projektant: mgr inż. Wojciech Jóźwiak	Upr.bud.Nr: SLK/1990/POOD/07	DROGOWA	
Opracowanie: mgr inż. Marcin Szeremeta		DROGOWA	
Opracowanie: mgr inż. Wojciech Nawój		DROGOWA	
Sprawdzający: mgr inż. Mateusz Królicki	Upr.bud.Nr: PDK/0114/POOD/08	DROGOWA	

Faza: PROJEKT BUDOWLANO–WYKONAWCZY	Data opracowania:	10.2011 r.
PLAN SYT. WYSOKOŚCIOWY – DOJAZD DO PRZEPOMPOWNI P8	Skala rysunku:	1:1000
Nazwa rysunku: PROJEKT ZAGOSPODAROWANIA TERENU	Nr rys.:	3