DOKUMENTACJA POWYKONAWCZA

Profil 1 - węzeł Tb01÷ Tb04

1:100/500

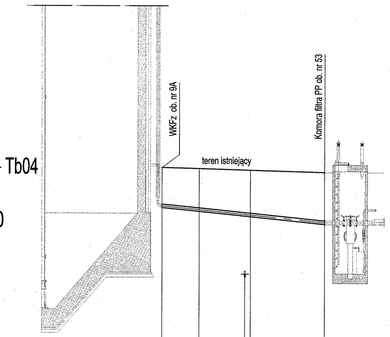

P.p.=85,00

Rzędna projektowanego terenu				
Rzędna istniejącego terenu	98,65	98,62	98,57	98,50
Rzędna osi proj. rurociągu	97,45	97,33	97,17	96,93
Długość odcinka	5,78	8,00	11,60	
Proj. spadek rurociągu, odległość	L=25,38		i=20,5 ‰	
Proj. średnica zewnętrzna, materiał	Dz110x6,6 PE100 SDR17			
Hektometr i odległości	0	5,78	13,78	25,38

Profil 2 - węzeł Tb05÷ Tb11

1:100/500

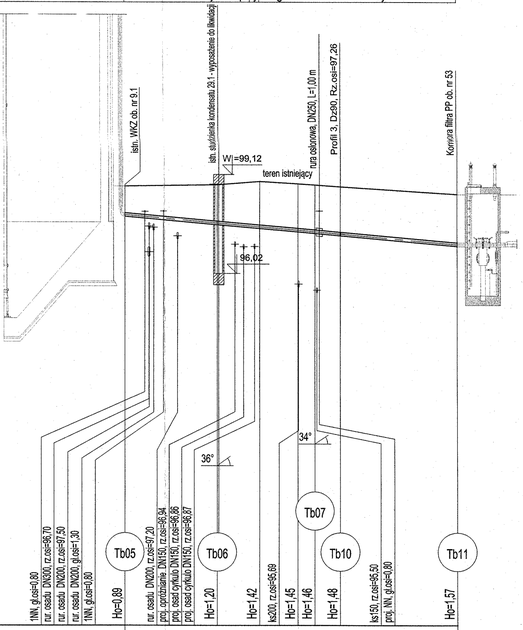

P.p.=85,00

Rzędna projektowanego terenu								
Rzędna istniejącego terenu	98,75		98,80	98,90	98,82	98,79	98,74	98,50
Rzędna osi proj. rurociągu	97,66		97,59	97,47	97,36	97,31	97,24	96,90
Długość odcinka		14,33		6,59	5,92	2,63	3,95	18,04
Proj. spadek rurociągu, odległość	L=51,47							i=18,7 ‰
Proj. średnica zewnętrzna, materiał	Dz110x6,6 PE100 SDR17							
Hektometr i odległości	0	3,12	6,02	14,33	17,09	20,92	26,85	29,48	33,43	51,47

Profil 3 - węzeł Tb08÷ Tb10

1:100/500

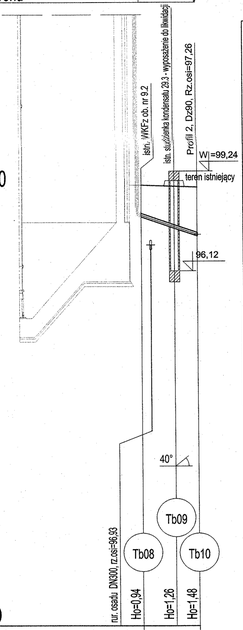

P.p.=85,00

Rzędna projektowanego terenu			
Rzędna istniejącego terenu	98,80	98,76	98,74
Rzędna osi proj. rurociągu	97,66	97,49	97,24
Długość odcinka	5,14	3,53	
Proj. spadek rurociągu, odległość	i=71,5 ‰ L=8,67		
Proj. średnica zewnętrzna, materiał	Dz110x6,6 PE100 SDR17		
Hektometr i odległości	0	5,14	8,67

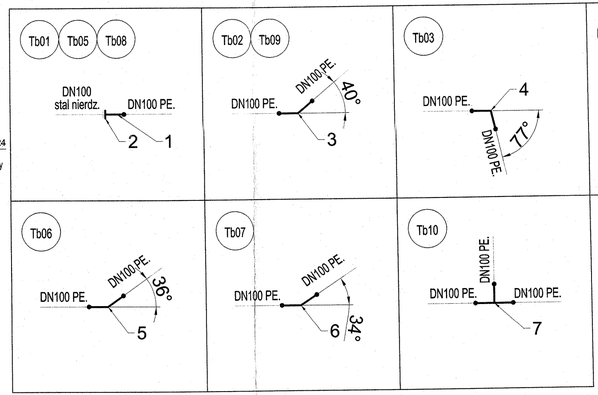

LP	NAZWA	MATERIAŁ	ŚREDNICA	ILOŚĆ (szt.)	UWAGI
1	Tuleja kołnierzowa	SDR17 PE100	Dy110; DN100	5	-
2	Kołnierz stalowy galwanizowany	SDR17 (PN10)	Dw128; DN100	5	-
3	Kolano 40°	SDR17 PE100	Dy110; DN100	2	wykonanie warsztatowe
4	Kolano 77°	SDR17 PE100	Dy110; DN100	1	wykonanie warsztatowe
5	Kolano 36°	SDR17 PE100	Dy90; DN80	1	wykonanie warsztatowe
6	Kolano 34°	SDR17 PE100	Dy90; DN80	1	wykonanie warsztatowe
7	Trójnik równoprzelotowy	SDR17 PE100	Dy110; DN100	1	-

Długość wszystkich przewodów: 85,5 [m]

Nr profilu	Nazwa	Długość [m]	Węzły
3	Profil 3	8,7	Tb08-Tb10
2	Profil 2	51,5	Tb05-Tb11
1	Profil 1	25,4	Tb01-Tb04

Oznaczenia:

To55 — nazwa węzła

Ho=1,65 — zagłębienie dna rurociągu (wzgl. terenu istniejącego)

INSTAL WARSZAW. Kierownik Robót Alicja Piotrowska

Uwaga:

- Nie wyklucza się istnienia w terenie innych, niewykazanych na mapie urządzeń podziemnych, które nie były zgłoszone do inwentaryzacji lub o których brak jest informacji w instytutach branżowych.

BPBK Wrocław Sp. z o.o. 52-010 Wrocław ul.Opolska 11-19 lok.1

Nr rej. S120-1/2018

Rev. .....

Nazwa inwestycji: Budowa oraz przebudowa części osadowej na Oczyszczalni Ścieków w Chrzanowie Dużym

Obiekt: Oczyszczalnia Ścieków w Chrzanowie Dużym

Tytuł rys.: Zadanie 2 - Profile rurociągów biogazu Profil 1 - węzeł Tb01 - Tb04; Profil 2 - węzeł Tb05 - Tb11 Profil 3 - węzeł Tb08 - Tb10

Skala: 1:100/500

Stadium: projekt wykonawczy

Nr rys. T-00-09

Branża: technologia	Nr uprawnień	Data	Podpis
Gł.Projektant: Specjalność: mgr inż. Krzysztof Goławski instalacyjno-inżynieryjna	84/87/UW	25.04.2019	
Projektant: Specjalność: mgr inż.Michał Zuchara instalacyjna	93/2000	25.04.2019	
Sprawdzający: Specjalność: mgr inż. Maciej Procelewski inż. Filip Czapski	271/90/UW	25.04.2019	
Sprawdzający: Specjalność: mgr inż. Danuta Możejko instalacyjno-inżynieryjna	271/90/UW	25.04.2019	