Woj: zachodniopomorskie
Powiat: myśliborski
Jednostka ewidencyjna: 321001_5 Dębno
Obręb: 321003_5.0018 Krześnica, 321003_5.0014 Cychry
Miejscowość: Krześnica – Cychry

GKN.6640.1802.2020

MAPA POWYKONAWCZA DLA ZADANIA „BUDOWA KANALIZACJI SANITARNEJ GRAWITACYJNO – TŁOCZNEJ Z PRZYŁĄCZAMI, PRZEPOMPOWNI ŚCIEKÓW W M. KRZEŚNICA, GM. DĘBNO – ETAP I"

Skala 1:1000
Arkusz 1(3)

Układ współrzędnych płaskich prostokątnych 2000/5
Układ wysokościowy polsteweny Kronsztadt86

Obiekt budowlany usytuowany jest zgodnie ze zmianami wprowadzonymi do projektu zagospodarowania terenu.

Uzgodnienia Naroły Koordynacyjnej: ks-43/08

Stan na dzień 02.06.2021 r.
Wykonano dn. 16.06.2021 r.

"DRAFT" Geodezja
Marek Zawadzki
ul. Pomorskie 95
66-400 Gorzów Wlkp.

GEODETA UPRAWNIONY
Mirosław Borowicki
Ul. Dąbrowskiego 13A/3
66-400 Gorzów Wlkp.
Upr. nr 1537/7

GEODETA UPRAWNIONY
Mirosław Borowicki
66-400 Gorzów Wlkp.
ul. Dąbrowskiego 13A/3
tel. 508 181 514


DRAFT
Geodezja Marek Zawadzki
ul. Pomorskie 95
66-400 Gorzów Wlkp.
NIP 5992 ... REGON 080000...
Tel 508 ...

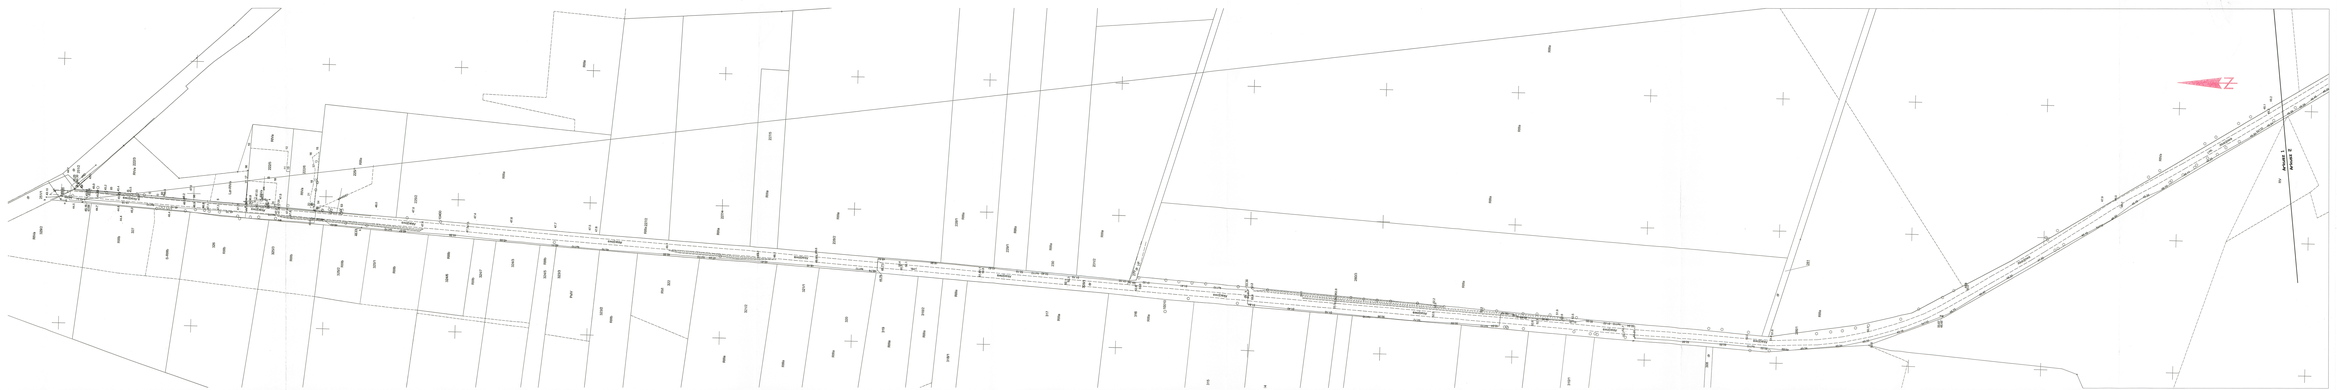

Woj. zachodniopomorskie
Powiat: myśliborski
Jednostka ewidencyjna: 321003_5 Dębno
Obręb: 321003_5.0018 Krześnica, 321003_5.0014 Cychry
Miejscowość: Krześnica – Cychry

GKN.6640.1802.2020

MAPA POWYKONAWCZA DLA ZADANIA „BUDOWA KANALIZACJI SANITARNEJ GRAWITACYJNO – TŁOCZNEJ Z PRZYŁĄCZAMI, PRZEPOMPOWNI ŚCIEKÓW W M. KRZEŚNICA, GM. DĘBNO – ETAP I"

Skala 1:1000
Arkusz 2(3)

Układ współrzędnych płaskich prostokątnych 2000/5
Układ wysokościowy geofizycznego Kronsztadt86

**obiekt budowlany wystawiony jest zgodnie ze zmianami wprowadzonymi do projektu zagospodarowania terenu.*

Uzgodnienia Narady Koordynacyjnej: ks-43/08

Stan na dzień 02.06.2021 r.
Wykonała dn. 16.06.2021 r.

"DRAFT" Geodezja
Marek Zawadski
ul. Poznańska 95
66-400 Gorzów Wlkp.

GEODETA UPRAWNIONY
Mirosław Borowiecki
Ul. Dąbrowskiego 13A/3
66-400 Gorzów Wlkp.
Upr. nr 15757

GEODETA UPRAWNIONY
Mirosław Borowiecki
k. Dąbrowskiego 13A/3, tel. 601 733372
66-400 Gorzów Wlkp.
upr. nr 15757

Jestem świadomy odpowiedzialności karnej za złożenie fałszywego oświadczenia w miejsce przysięgi, stosownie do treści art. 265 i 266 kodeksu karnego (ustawa z dnia 6 czerwca 1997 r. Kodeks karny (Dz.U. z 1997 r. Nr 88, poz. 553 z późn. zm.)	
Wykaz danych ewidencyjnych w wyniku, których ze swoich zasobów dokument utrzymał przyłożenie wyniku weryfikacji	
Numer ewidencyjny dokumentu przekazanego przez geodezytę	GKN.6640.1802.2021
Organ służby geodezyjnej, który dokument zatwierdził	Starosta Myśliborski
Data wpisu przez geodezytę	DRAFT Geodezja Marek Zawadski
Nr oraz data sporządzenia dokumentu potwierdzającego wynik weryfikacji	15/2021 28.06.2021 r.
Imię i nazwisko oraz nr uprawnień zawodowych kierownika prac	Mirosław Borowiecki Nr uprawnień 15757

DRAFT
Geodezja Marek Zawadzki
ul. Poznańska 95
66-400 Gorzów Wlkp.
NIP 599-215-45-39 REGON 080084434
tel. 794 994 814

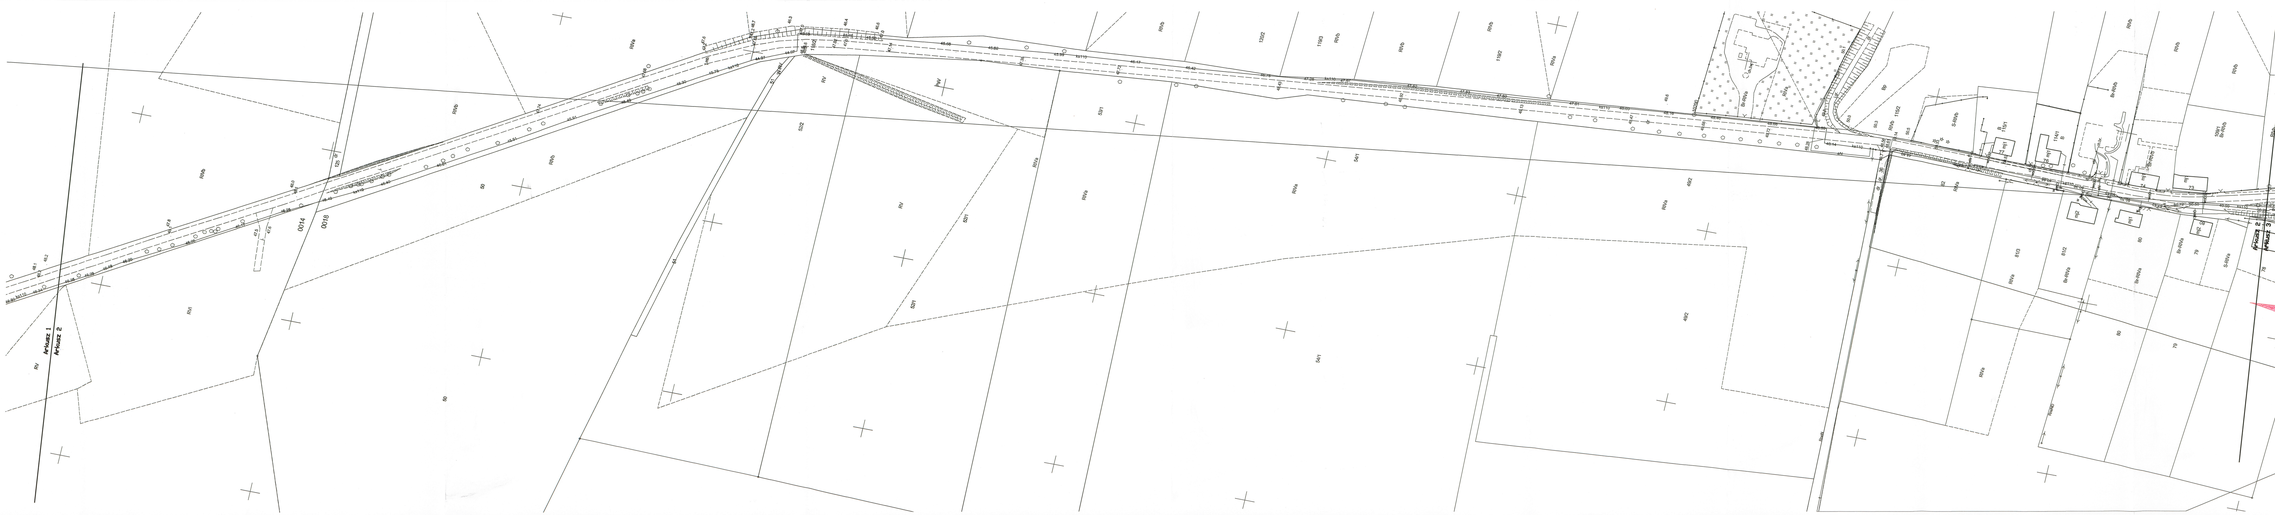

Woj. zachodniopomorskie
Powiat: myśliborski
Jednostka ewidencyjna: 321003_5 Dębno
Obręb: 321003_5.0018 Krześnica, 321003_5.0014 Cychry
Miejscowość: Krześnica – Cychry

GKN.6640.1802.2020

MAPA POWYKONAWCZA DLA ZADANIA „BUDOWA KANALIZACJI SANITARNEJ GRAWITACYJNO – TŁOCZNEJ Z PRZYŁĄCZAMI, PRZEPOMPOWNI ŚCIEKÓW W M. KRZEŚNICA, GM. DĘBNO – ETAP I"

Skala 1:1000
Arkusz 3(3)

"...ład współrzędnych płaskich prostokątnych 2000/5
...ład wysokościowy państwowy Kronsztad86

Obiekt budowlany usytuowany jest zgodnie ze zmianami wprowadzonymi do projektu zagospodarowania terenu.

Uzgodnienia Narady Koordynacyjnej: ks-43/08

Stan na dzień 02.06.2021 r.
Wykonało dn. 16.06.2021 r.

GEODETA UPRAWNIONY
Mirosław Mroniecki
tel. 091 72387
66-400 Gorzów Wlkp.
upr. 9/0767

Jestem świadomy odpowiedzialności karnej za złożenie fałszywego oświadczenia. Oświadczam, że opisał/ łam/ mapę/ szkic/ rysunek przez geodezyjnych, w wyniku których powstał niniejszy dokument, zostało przeprowadzone zgodnie z przepisami ustawy z dnia 17 maja 1989 r. Prawo geodezyjne i kartograficzne	Mirosław Mroniecki
Tytuł/ stopień zawodowy, imię i nazwisko osoby sporządzającej dokument	Mirosław Mroniecki
