WIDOK OGÓLNY ESTAKADY B06
ODCINEK B06.5

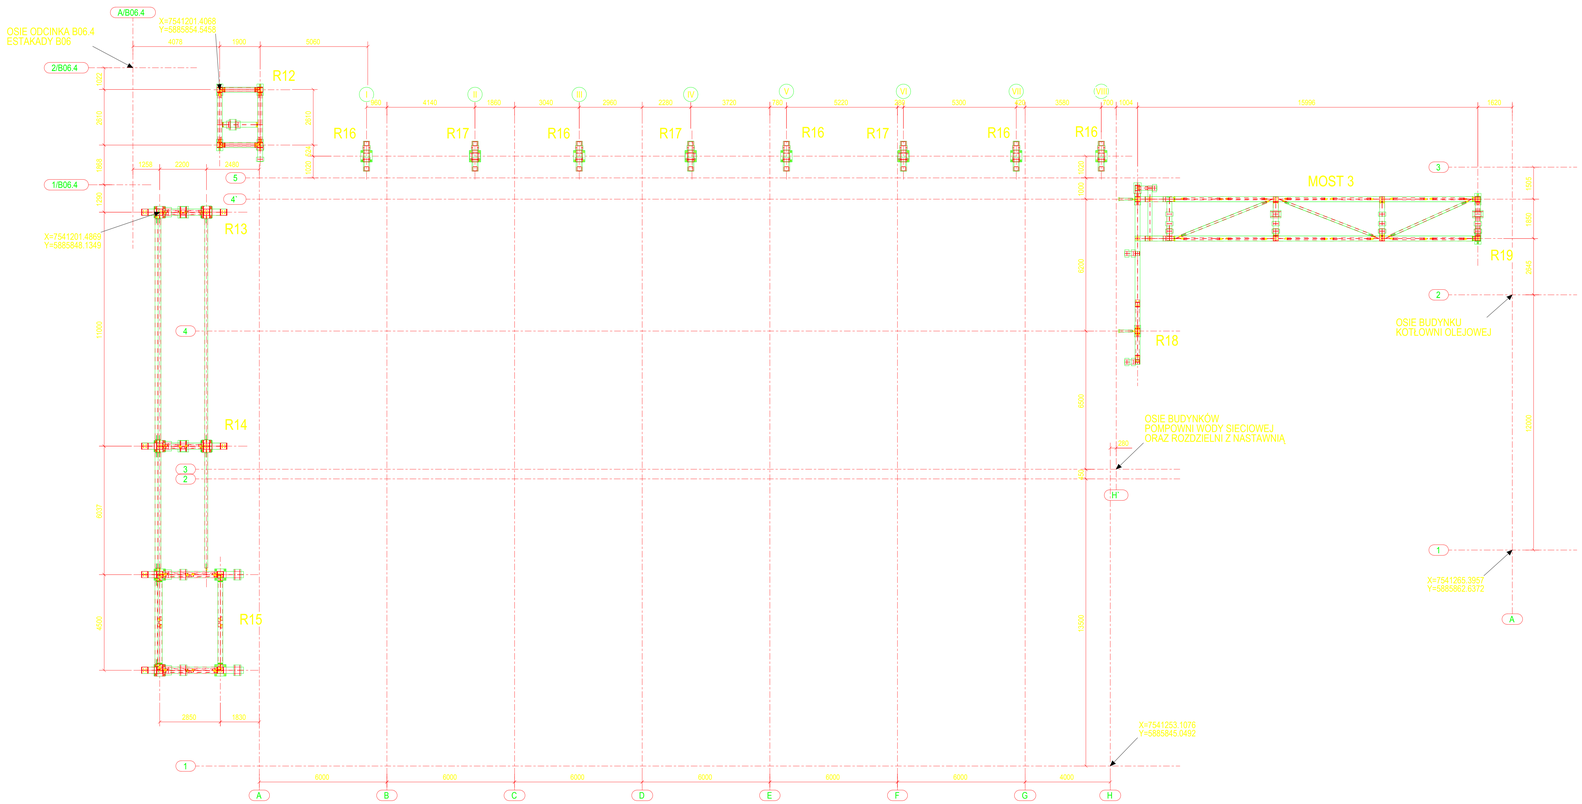

WIDOK 3D

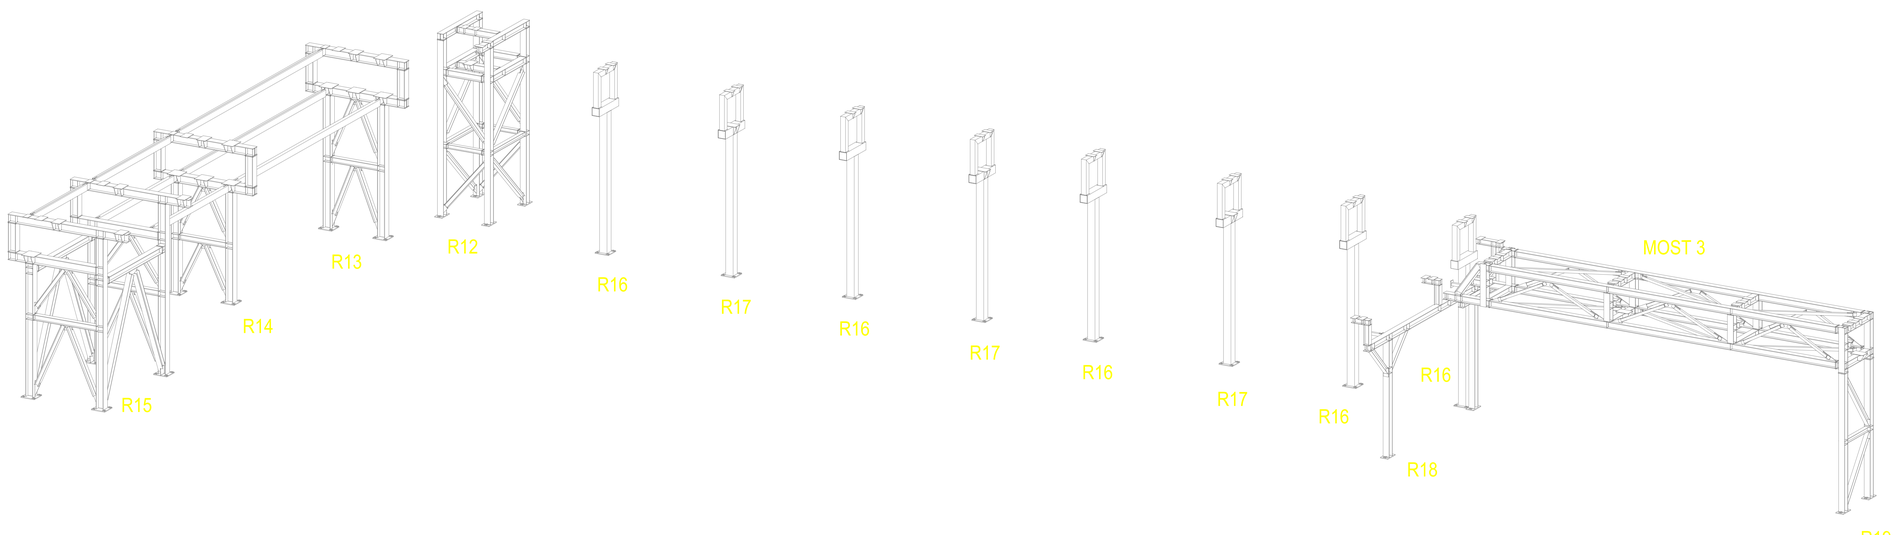

UWAGI:
1. Projekt konstrukcji stalowej Estakady B06 rozpatrywać łącznie z projektem jej fundamentów U-34780.
2. Schematy montażowe kolejnych podpór umieszczono na rysunkach nr B2-97734 do B2-97737.

DOKUMENTACJA POWYKONAWCZA

POZIOM 0.00 m = +99.200m n.p.m.

Rew.	Opis rewizji:	Data:	Wykonał:	Zatwierdził:
DP	DOKUMENTACJA POWYKONAWCZA	11.2014	A. Nardelli	

Budowa źródła ciepła w Elektrowni "B" polegająca na ucieplownieniu turbin 13K200 oraz połączeniu z istniejącą infrastrukturą. Estakada rurociągów wody sieciowej i pary. Estakada B06.Konstrukcja stalowa.

Rysunek zestawczy. Widok ogólny.Odcinek B06.5.

Inwestor: ENERGA ELEKTROWNIE OSTROŁĘKA S.A. UL. ELEKTRYCZNA 5 07-401 OSTROŁĘKA

Projektował:	S. Nardelli	08.2013	Podziałka: 1:100	Nr rysunku: B2-97733	Nr projektu: U-34781
Wykonał:	K. Stroiński			
Sprawdził:	G. Sławik		Format: A0	DP
Zatwierdził:	D. Ostrowski			

BSPIR "ENERGOPROJEKT-KATOWICE" SA