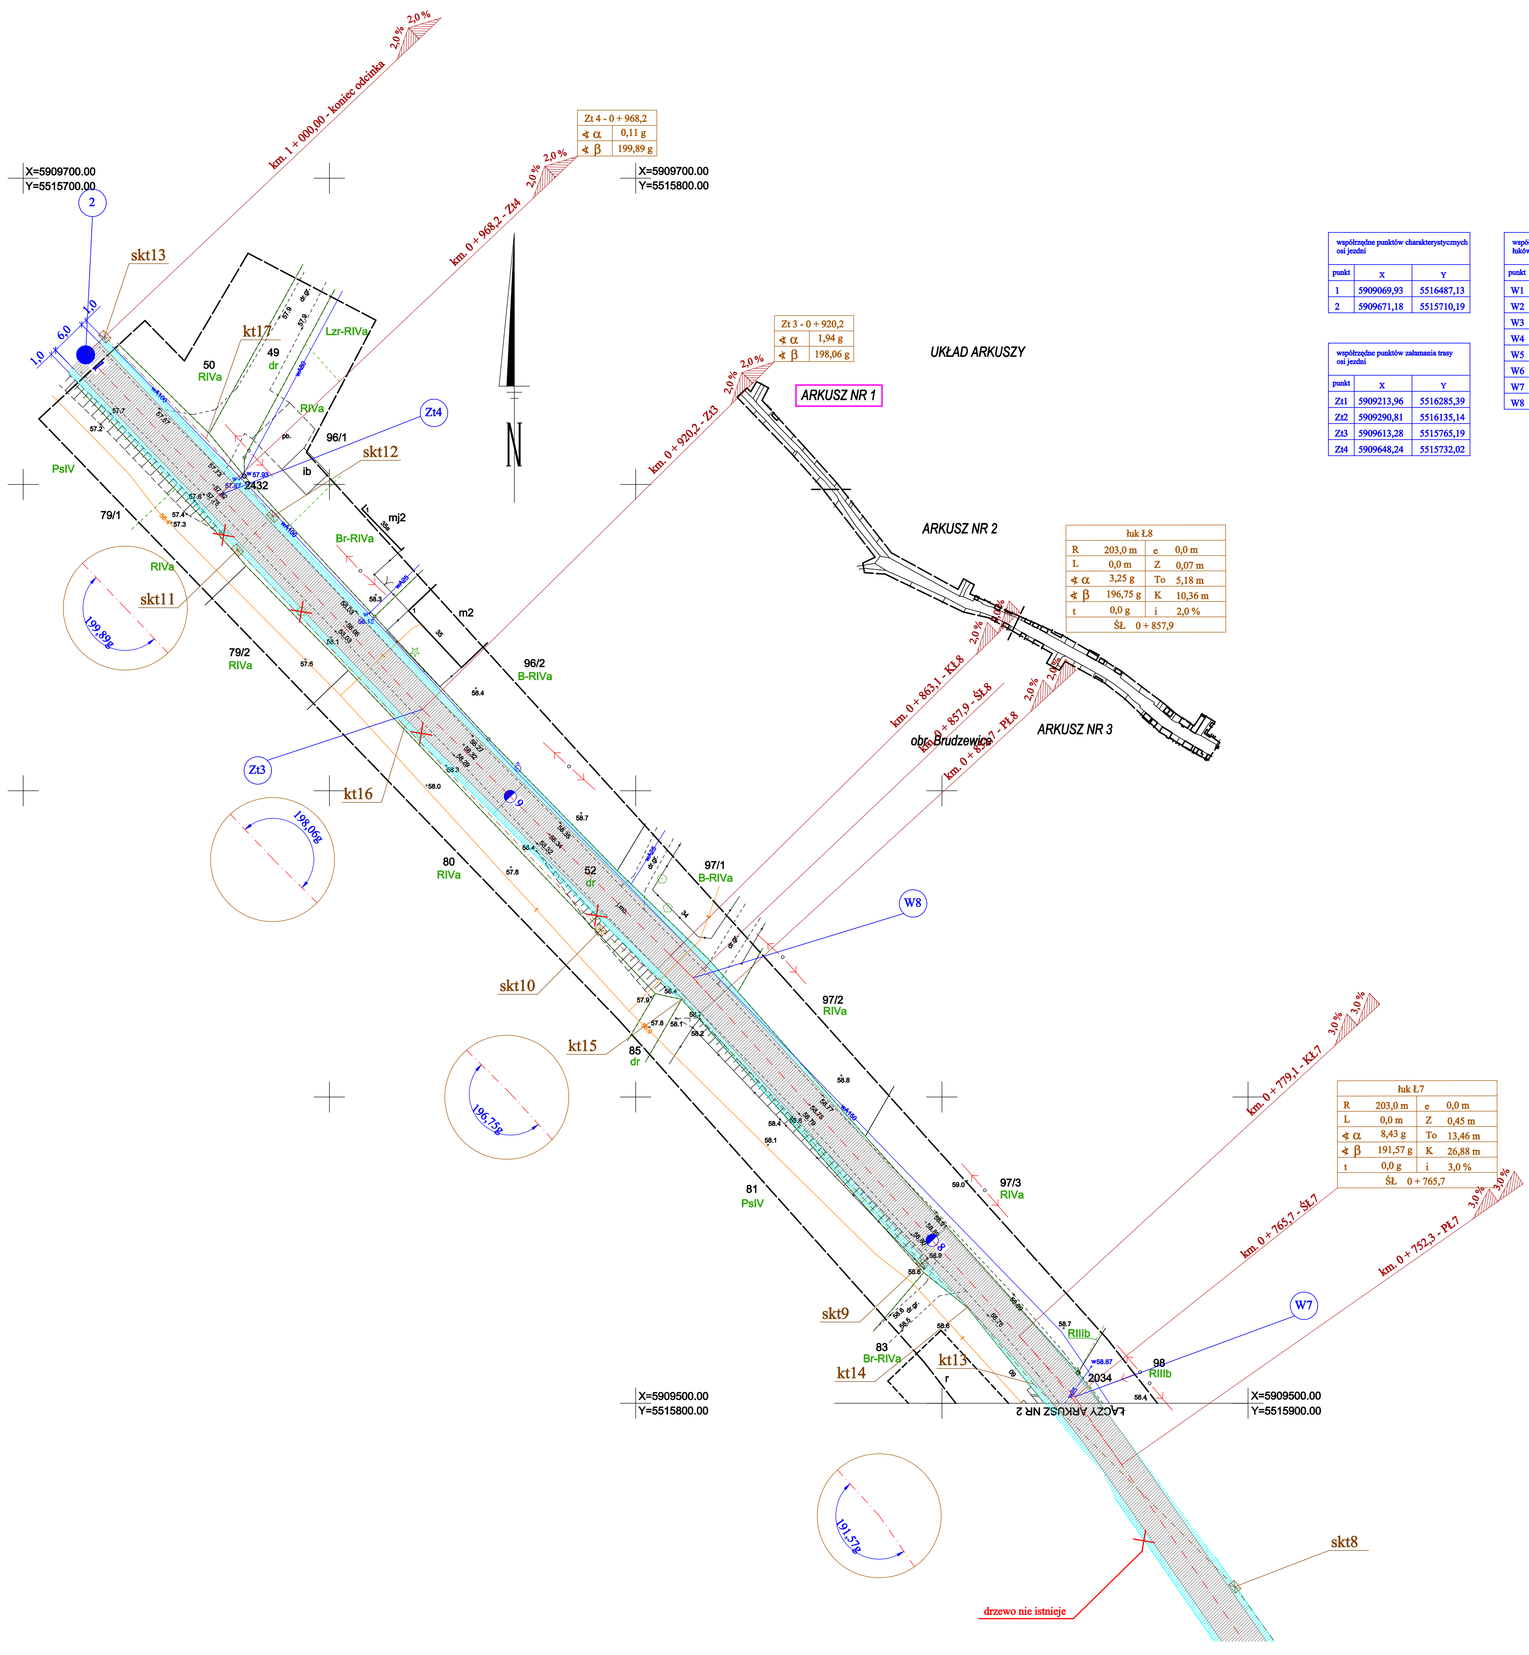

współrzędne punktów charakterystycznych osi jezdni		
punkt	X	Y
1	5909069,93	5516487,13
2	5909671,18	5515710,19

współrzędne punktów załamania trasy jezdni		
punkt	X	Y
Zt1	5909213,96	5516285,39
Zt2	5909290,81	5516135,14
Zt3	5909613,28	5515765,19
Zt4	5909648,24	5515732,02

współrzędne punktów wierzchołkowych łuków poziomych jezdni		
punkt	X	Y
W1	5909084,31	5516662,75
W2	5909177,29	5516354,87
W3	5909272,34	5516180,76
W4	5909311,04	5516080,49
W5	5909360,25	5515978,59
W6	5909420,44	5515927,53
W7	5909501,02	5515871,69
W8	5909569,44	5515809,40

współrzędne punktów załamania trasy kanał technologiczny		
punkt	X	Y
kt1	5909088,47	5516466,25
kt2	5909113,68	5516435,02
kt3	5909270,02	5516310,33
kt4	5909257,89	5516217,94
kt5	5909263,53	5516209,23
kt6	5909270,99	5516194,46
kt7	5909277,09	5516182,46
kt8	5909282,17	5516171,13
kt9	5909295,94	5516137,12
kt10	5909336,64	5516042,78
kt11	5909406,91	5515944,85
kt12	5909445,32	5515915,78
kt13	5909503,10	5515866,02
kt14	5909515,73	5515854,24
kt15	5909566,07	5515807,68
kt16	5909610,52	5515762,30
kt17	5909637,47	5515729,89

współrzędne projektowanych studni kanał technologiczny			poziom pokrywy
punkt	X	Y	
skt1	5909075,13	5516490,19	59,15
skt2	5909135,36	5516410,72	59,47
skt3	5909174,42	5516367,16	59,51
skt4	5909240,95	5516248,41	58,94
skt5	5909288,32	5516155,95	58,23
skt6	5909315,06	5516085,47	57,50
skt7	5909379,77	5515967,72	57,08
skt8	5909470,03	5515897,82	58,18
skt9	5909522,83	5515846,78	58,87
skt10	5909577,26	5515794,29	58,44
skt11	5909639,31	5515734,99	57,95
skt12	5909644,81	5515740,79	57,95
skt13	5909674,13	5515713,30	57,63

Legenda :

- jezdnia o nawierzchni z betonu asfaltowego w-wa ścieralna AC11S 50/70 gr. 4,0 cm (KR3)
- miejsce dostępu, nawierzchnia z brukowej kostki betonowej gr. 8,0 cm (kolor czerwony)
- chodnik, nawierzchnia z brukowej kostki betonowej gr. 6,0 cm (kolor szary)
- nawierzchnia z kostki granitowej surowo łupanej 15/17 cm
- nawierzchnia wyniesionego przejścia dla pieszych z betonu asfaltowego w-wa ścieralna z AC11S 50/70 gr. 4,0 cm (KR3) (spocznik)
- istniejące zjazdy do przełożenia (nawierzchnia z drobnowymiarowych elementów betonowych)
- trawnik (humusowanie z obsianiem trawą, w-wa humusu gr. 10,0 cm)
- pobocze z destruktu bitumicznego pochodzącego z wcześniejszego frezowania gr. 15,0 cm)
- krawężnik betonowy ścięty 15 * 30 * 100 cm (wystający)
- krawężnik betonowy skośny 15 * 22/30 * 100 cm (prawy lub lewy)
- krawężnik betonowy wjazdowy 15 * 22 * 100 cm
- opornik betonowy prostokątny 12 * 25 * 100 cm (wtopiony)
- obrzeże betonowe 8 * 30 * 75 cm
- przyłącze kanalizacji deszczowej z rury PVC fi 200 mm o sztywności obwodowej 8 kPa
- kanał technologiczny przepustowych "kTp" o profilu podstawowym
- nowy słup oświetleniowy z oprawą i źródłem światła LED
- do wymiany istniejący wpust uliczny przejazdowy z ruszt em żeliwnym 450 * 600 mm klasy D400 na prefabrykowanej studzience ściekowej betonowej DN 450 mm
- studnia kablowa SKR-2 przelotowa
- drzewo przeznaczone do wycinki

MAPA DO CELÓW PROJEKTOWYCH *ARKUSZ NR 1 (3)*

OBIEKT: Brudzewice, dz. 494/3, 52-wg zakresu

województwo: 32, zachodniopomorskie
powiat: 3214, stargardzki
gmina: 321411_5, gm. Suchań
obręb: 321411_5.0001, obr. Brudzewice

SKALA: 1:500
Układ współrzędnych: PL-2000 (5)
Układ odniesienia wysokości: Kronsztadt

ZAKŁAD USŁUG GEODEZYJNYCH
Jerzy Kielan
ul. Staszica 9/1 A-8
73-130 Stargard
tel. 918-03-97
(Jednostka wykonawstwa geodezyjnej)

Wykonano metodą: a) rastrowo b) wektorowo:

Kierownik prac geodezyjnych
Jerzy Kielan
nr upr. zaw. 9656

Wykonano w ramach roboty geodezyjnej:
NG.II.66401.35.2021.AU
zgłoszonej w WGKiK SP w Stargardzie

Mapę do celów projektowych sporządzono przy wykorzystaniu:
1. Mapy zasadniczej w skali 1: 500 sekcje: 5.197.22.05.2,4
2. Danych branżowych części uzbrojenia podziemnego -
3. Pomiaru zieleni wysokiej i pomników przyrody oraz pomiaru- innych obiektów wskazanych przez projektanta
4. Opracowanych geodezyjnie elementów planu zagospodarowania przestrzennego (linie rozgraniczające, linie regulacyjne, osie ulic)

W zakresie opracowania znajdują się punkty osnowy geodezyjnej nr: brak
podlegające ochronie na podst.art.15, art.48 ust.1 pkt 3 ustawy Prawo geodezyjne i kartograficzne

Granice i nr działek ewidencyjnych według danych WGKiK SP w Stargardzie, z dnia: 06.01.2021r.

Na mapie do celów projektowych wykazano następujące uzgodnione przez ZUDP projekty sieci uzbrojenia terenu: brak

Potwierdzam, że niniejszy dokument został opracowany w wyniku prac geodezyjnych i kartograficznych, których rezultaty zawiera ojemil technicznu poszlywenia zweryfikowany. Jednocześnie informuję, że jestem świadomy odpowiedzialności karnej za złożenie fałszywego oświadczenia.	
Identyfikator zgłoszenia prac geodezyjnych	NG.II.66401.35.2021.AU
Organ służby geodezyjnej, który otrzymał zgłoszenie	Starosta Stargardzki
Wykonawca prac geodezyjnych	AZYMUT ZAKŁAD USŁUG GEODEZYJNYCH Jerzy Kielan
Imię i nazwisko oraz nr uprawnień zawodowych kierownika prac	Jerzy Kielan Nr uprawnień 9656

Informacje dodatkowe

1. ——— ——— ——— ——— ——— zakres opracowania
2. Redakcja znaków zgodna z Rozporządzeniem MAiC z dnia 2 listopada 2015 r. (Dz.U. 2015 poz. 2028)
3. Mapa nadaje się do celów projektowych w zakresie pomiaru.
4. Wszystkie trwałe obiekty budowlane podlegają wytyczeniu przez jednostkę wykonawstwa geodezyjnego.
5. Nie wyłącza się istnienia w terenie również uzbrojenia, o którym brak było informacji branżowych i nie zostały odnalezione w terenie w czasie inwentaryzacji geodezyjnej.
6. Mapa zgodna z przepisami §31 rozp. MR z dnia 18.08.2020 r. (Dz.U. 2020 poz. 1429)
   - nadaje się, do projektowania budynków w odległości mniejszej lub równej 4,0 m, lub innych obiektów budowlanych w odległości mniejszej lub równej 3,0 m od granicy nieruchomości.
7. Mapę do celów projektowych sporządzono przy wykorzystaniu mapy zasadniczej w postaci wektorowej w skali 1: 500 sekcje nr: 5.197.22.05.2,4, oraz mapy zasadniczej w postaci rastrowej w skali 1: 1000, sekcje w układzie 1965a3 nr: 341.423.203, 251, 252

Uzbrojenie podziemne opracowano na podstawie:

1. Podniesionego ustawienia przebiegu aparatury elektromagnetycznej - z litera A
2. Bezpośrednich pomiarów powykonawczych - bez litery W związku z tym w części 1 nie gwarantuje się kompletności, a dokładność położenia uzbrojenia na mapie może być niższa od dokładności kartometrycznej mapy

Aktualność mapy do celów projektowych na dzień: 24.02.2021r.

data oraz imię i nazwisko osoby, która opracowała mapę :
24.02.2021r.
Jerzy Kielan

Inwestor :	Powiat Stargardzki - Zarząd Dróg Powiatowych, ul. Bydgoska 13/15, 73 - 110 Stargard		
Budowa :	Przebudowa drogi 172SZ w miejscowości Brudzewice od skrzyżowania z drogą 1731Z w kierunku Pyzina na odcinku 1 km		Data : 04.2021 r.
Adres obiektu	działka numer 52, 494/3 obręb Brudzewice		Skala : 1 : 500
Tytuł rysunku	Plan zagospodarowania terenu - aneks		
Projektant	mgr inż. Jerzy Grzeniak, upr. nr 554/Sz/94		Nr rys.
Asystent	inż. Wiesław Bączkowski, upr. nr 187/Sz/2002		1A